



CITTA' DI TORINO

DIREZIONE EDIFICI MUNICIPALI, PATRIMONIO E VERDE
SERVIZIO EDIFICI MUNICIPALI

PROGETTO MANUTENZIONE STRAORDINARIA E MESSA A NORMA PALAZZO CIVICO ANNO 2014

Progetto architettonico:

arch. Eleonora MANFREDI
arch. Rossella VISSICCHIO
geom. Pasquale CASTALDO

Progetto impianti elettrici:
per. ind. Pietro LOVECCHIO

Coordinatore per la Sicurezza:
arch. Marco MICHELOTTI

Progetto strutturale:

ing. Marco TOBALDINI
STUDIO ALOT ENGINEERING
via Chiala 40/D Torino

*Responsabile del procedimento
e Dirigente Settore Tecnico:*
arch. Dario SARDI

C.E.
IMPIANTI TECNOLOGICI SRL
P.IVA 1088568016

ESECUTORE: *CE Impianti Tecnologici S.r.l.*
Corso Taranto, 5- 10154 Torino
Tel/fax 011.3810536
E- mail: ce.impianti tecnologici@gmail.com



C.E. IMPIANTI TECNOLOGICI SRL
ELECTRICAL CONTACTS



AS-BUILT

OGGETTO: **MANICA VIA CORTE D'APPELLO**

**IMPIANTO ELETTRICO
QUADRI ELETTRICI**

NOME-FILE Scala Plot
1=10

RIFERIMENTO

0000

SCALE:

1:100

ELABORATO

IE 05

REV	MODIFICHE	DATA	DISEGNATORE
0	EMISSIONE	giugno 2015	
1	EMISSIONE	marzo 2017	CE Impianti tecnologici s.r.l.
2			
3			
4			
5			


iren
gruppo

Aggiornamento
documentale

N. 4819

SIGLA: QLU - PALAZZO CIVICO
 Alimentazione: BIPOLARE
 SISTEMA IMPIANTO ELETTRICO: TT
 POTENZA TOT. IMPEGN. [kW]: ----
 TENSIONE NOM. D'IMPIEGO [V]: 230
 FREQUENZA [Hz]: 50
 CADUTA DI TENSIONE Max % [V]: 4,0%
 Icc Max [A]: 4500
 GRADO DI PROTEZIONE: >=IP40

APPARECCHIATURA:
 E=ESISTENTE
 N=NUOVA

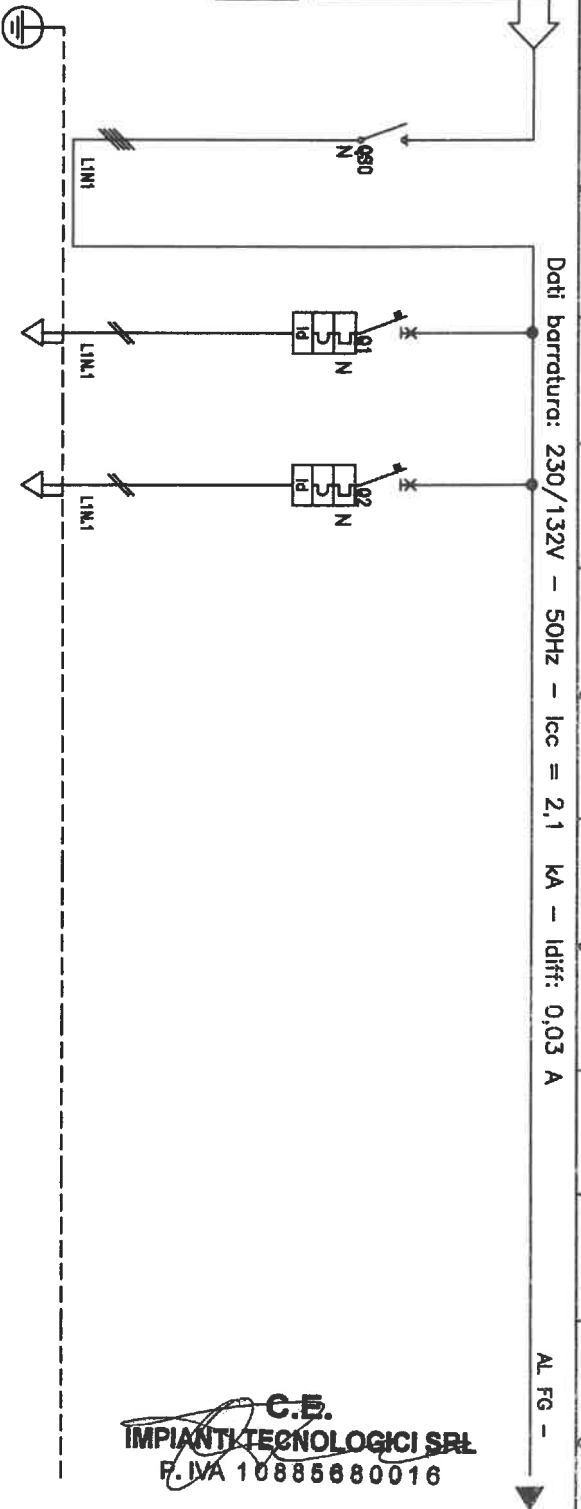

Dati barra: 230/132V - 50Hz - Icc = 2.1 kA - Idiff: 0.03 A

AL FG -

C.E. IMPIANTI TECNOLOGICI S.R.L.
 P. IVA 10885680016

Sigla utenza	Descrizione	Sezionatore Quadro Unico Q1	C-1	C-2	Linea	
					Linea In-uscita	Linea Destinata
Potenza installata [kW]	5		2,5	2,5		
Corrente (Ib) [A]	24,18		12,08	12,08		
Tensione [V]	230		230	230		
Coef. Ku/Kc	0,90		0,90	0,90		
Distribuzione	1,00/1,00	Bipolare	1,00/1,00	0,5/1,00		
Caduta di Tensione x Ib [%]		0,34%	1,49%	1,49%		
Protezione	l. nominale [A]	ABB S702 32	ABB DS202C 18	ABB DS202C 18		
	l. Max/Min/Regol. [A]	---/---/32	---/---/18	---/---/18		
	l. differenziale [A]	---	0,03/AC	0,03/A		
Accessori	P.d.l. [kA]	-	8	8		
	Contattore/relè	-	-	-		
Linea	Contattore/relè	-	-	-		
	Tipo e Poso	-	-	-		
	Sezione [mmq]	2(1x6)+PE3	N0709-K/4	N0709-K/4		
Note	Lunghezza linea [m]	-	20	20		
	Portata (Iz) [A]	-	36	36		

Q1 - Quadro di locale - tipico

IMPIANTO ELETTRICO
 PALAZZO CIVICO - UFFICI QUARTO PIANO COMPARTIMENTO "A" e "B"
 MANUTENZIONE STRAORDINARIA 2014

Realizzato da: CE Impianti tecnologici S.r.l.
 Corso Toranto, 5 - 10154 Torino
 Tel./fax 011.3810536
 E-mail: ce.impiantitecnologici@gmail.com

COMMITTENTE:
 Città di Torino
 Servizio Edifici Municipali
 Via Meucci, 4 10121 Torino

Emblema
 Marzo 2017
 Disegnatore

TAVOLA
 n° IE 05
 Foglio 1-1
 File: ce-wk 4.rpt