



CITTA' DI TORINO

EDIFICIO DI PROPRIETA' MUNICIPALE PALAZZO CIVICO

TORINO – P.za Palazzo di Città
OPERE DI ADEGUAMENTO NORMATIVO
FUNZIONALE E TECNICO DEI QUADRI ELETTRICI
E DELLE LINEE ELETTRICHE A SERVIZIO
DELL'IMPIANTO DI ILLUMINAZIONE DELLO SCALONE
SALA MARMI E CORRIDOIO SALA ROSSA

Titolare dell'Attività :



AZIENDA
ENERGETICA
METROPOLITANA
TORINO S.p.A.

L'impresa :

GT Gruppo Tecnoimpres S.r.l.

Via Guicciardini 3 -

tel. 011/2732200

Il progettista :

S.G.I. Servizi Generali Impianti
Corso Francia, 84 - 10143 - Torino
Tel. 011.7770284 - Fax 011.7768647
Servizi di Progettazione Integrata



PROGETTO ESECUTIVO

OGGETTO

QUADRI ELETTRICI
SCHEMI UNIFILARI E
CALCOLI DI VERIFICA DELLE LINEE

NOME FILE | SCALA PLOT
05041s-Q | 1:1

RIFERIMENTO
05041s

SCALA

REV	MODIFICHE	DATA	DISEGNATORE
0	EMISSIONE		MC
1	AS-BUILT	Dic. 2006	
2			

Q

DAL FG 1 Dati barratura: 400/230V - 50Hz - Icc = 3,95 kA - Id: 1 A




Sigla:	
Alimentazione:	
Icc Max [kA]:	
Tens. Nomin. di impiego [V]:	
Tens. Nomin. di isolam. [V]:	
Frequenza [Hz]:	
Corrente ammissib. 1 s [kA]:	
Grado di protezione IP:	
Codice:	

Sigla utenza		101.04	101.05	101.06
Descrizione		RISERVA	LUCE INTERNA ARMIADIO DISTRIB. TELEFONI	RISERVA
POTENZA CONTEMPORANEA	[kW]	2	2	2
CORRENTE (lb)	[A]	3.208	3.208	3.208
CosφI		0,9	0,9	0,9
COEFF. DI CONTEMPORANEITA'	[%]	100	100	100
TIPO APPARECCHIATURA		MODULARE	MODULARE	MODULARE
MARCA		ABB	ABB	ABB
MODELLO		DS674 AC	DS74	S274
CURVA		C	C	C
PROTEZIONE		Magnetotermico-Diff.	Magnetotermico	Magnetotermico
In	[A]	---/---/32	---/---/16	---/---/16
I _m	[A]	---/---/320	---/---/160	---/---/160
I differenziale	[A]	0,3 - AC	---	---
REG. DIFF. G/t4		---	---	---
P.d.i. EN60947	[kA]	15/10	15/11,2	15/11,2
P.d.i. EN60898	[kA]	10	10	10
DISTRIBUZIONE		Quadrupolare	Quadrupolare	Quadrupolare
CADUTA DI TENSIONE x Ib	[%]	0,02	0,03	0,03
LINEA				
Sigla	[mmq]	---	---	---
Lunghezza	[m]	---	---	---
POSA		---	---	---
Sezione		---	---	---
Portata (Iz)	[A]	---	---	---

TITOLO	QGP	QUADRO GENERALE DI PIANO ESISTENTE
COMITENTE	A.E.M. Palazzo di Città Torino	
FILE	00000102	FOCUS 1 SEQUE 2
ELAB.	CONTR.	APPR
DISEGNO	Q01	

Dati barratura: 230V - 50Hz - Icc = 2,203 kA - Id: 0,03 A

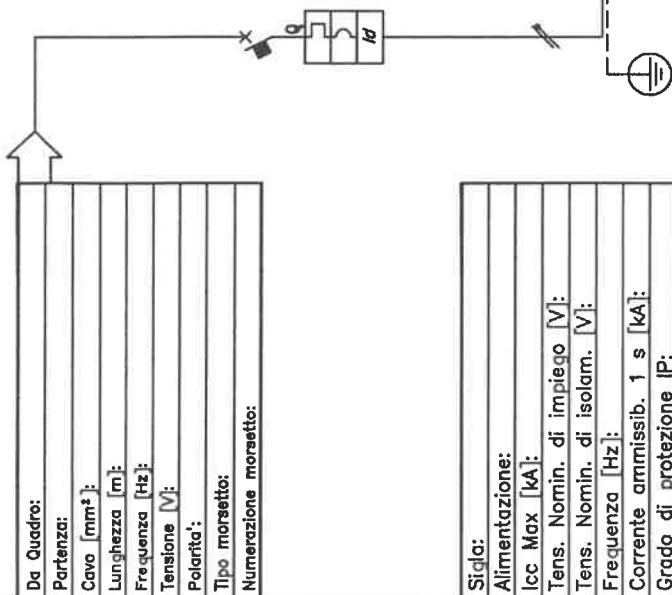

Da Quadro:
Partenza:
Cavo [mm²]:
Lunghezza [m]:
Frequenza [Hz]:
Tensione [V]:
Polarità:
Tipo morsetto:
Numerazione morsetto:

Sigla:
Alimentazione:
Icc Max [kA]:
Tens. Nomin. di impiego [V]:
Tens. Nomin. di isolam. [V]:
Frequenza [Hz]:
Corrente ammissib. 1 s [kA]:
Grado di protezione IP:
Codice:

201.00	201.01A	201.01C	201.01D
GENERALE LUCE	CANDELABRI	FARETTO	SERVIZIO
SCALONE			
0,95	0,6	0,3	0,05
4,571	2,887	1,443	0,241
0,9	0,9	0,9	0,9
100	100	100	100
MODULARE	MODULARE	MODULARE	MODULARE
ABB	ABB	ABB	ABB
S202-H004202	E221-20	E221-20	S202
C			C
Magnetotermico/Diff.	Sezionatore	Sezionatore	Magnetotermico
---/---/16	---/---/16	---/---/16	---/---/6
---/---/160	---/---/160	---/---/160	---/---/60
0,03 - AC			
---/---			
20/15			20/15
6			6
Monofase L3+H	Monofase L3+H	Monofase L3+H	Monofase L3+H
0,14	1,78	0,96	0,16
	F370R	F370R	N07 V-K
	60	60	1
	143/1M_2/15/0,8	143/1M_2/15/0,8	115/2U_3/15/0,8
	1(3G1,5)	1(3G1,5)	1(2(1X1,5))+PE1,5
	17	17	16

DESCRIZIONE	[kW]
POTENZA CONTEMPORANEA	[A]
CORRENTE (Ib)	[A]
CosΦ	[%]
COEFF. DI CONTEMPORANEITA'	[%]
TIPO APPARECCHIATURA	
MARCA	
MODELLO	
CURVA	
TIPO	
In	[A]
Im	[A]
I differenziale	[A]
REG. DIFF. G/t4	
P.d.i. EN60947	[kA]
P.d.i. EN60898	[kA]
DISTRIBUZIONE	
CADUTA DI TENSIONE x Ib	[%]
Sigla	[m]
Lunghezza	
POSA	
Sezione	[mmq]
Portata (Iz)	[A]

COMITENTE
A.E.M.
 Palazzo di Città
 Torino

S.G.I.
 Servizi Generali Impianti
 Corso Francia, 44 - 10143 - Torino
 Tel. 011/770284 - Fax 011/788697
 Servizi di Progettazione Integrata


FILE 00000201
ELAB. CONTR.
DISEGNO Q02

FOLIO 5
SCALE 5
APPR.

TITOLO
QLS
QUADRO LUCE SCALONE

DAL FG 2 Dati barratura: 230V ~ 50Hz ~ Icc = 0,221 kA ~ Id: 0,03 A


Da Quadro:
Partenza:
Cavo [mm²]:
Lunghezza [m]:
Frequenza [Hz]:
Tensione [V]:
Polarità:
Tipo morsetto:
Numerazione morsetto:

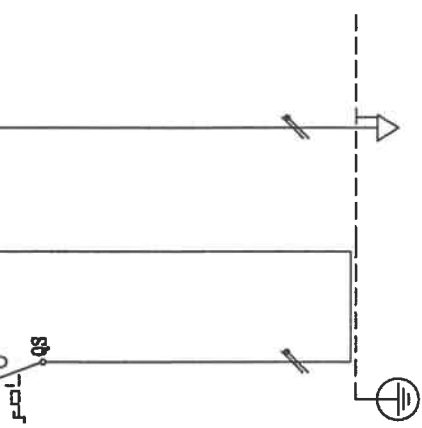

Sigla:
Alimentazione:
Icc Max [kA]:
Tens. Nomin. di impiego [V]:
Tens. Nomin. di isolam. [V]:
Frequenza [Hz]:
Corrente ammissib. 1 s [kA]:
Grado di protezione IP:
Codice:

POTENZA CONTEMPORANEA [kW]	0,5	0,5	0,5
CORRENTE [A]	2,406	2,406	2,406
CosΦ	0,9	0,9	0,9
COEFF. DI CONTEMPORANEITA' [%]	100	100	100
TIPO APPARECCHIATURA	MODULARE	MODULARE	MODULARE
MARCA	ABB	ABB	ABB
MODELLO	E21-20	E21-20	E21-20
CURVA			
TIPO	Stazione	No Protezione	No Protezione
In [A]	---/---/16	---/---/---	---/---/---
Im [A]	---/---/---	---/---/---	---/---/---
I differenziale [A]	---/---/---	---/---/---	---/---/---
REG. DIFF. G/t4	---/---/---	---/---/---	---/---/---
P.d.l. EN60947 [kA]	---	---	---
P.d.i. EN60898 [kA]	---	---	---
DISTRIBUZIONE	Monofase L1-N	Monofase L1-N	Monofase L1-N
CADUTA DI TENSIONE x lb [%]	3,15	3,49	3,49
Sigla	---	FTG100M1	FTG100M1
Lunghezza [m]	---	15	15
POSA	---	143/1M_2/15/0,8	143/1M_2/15/0,8
Sezione [mmq]	---	1(3G1.5)	1(3G1.5)
Portata [z]	---	17	17

FILE	00000203	FOGLIO	3	SEQUE	5
ELAB.	CONTR.	APPR.			
DISSEGNO	Q02				
COMMITTENTE	A.E.M. Palazzo di Città Torino				
S.G.I.	Servizi Generali Impianti Corso Francia, 84 - 10143 - Torino Tel. 011/770284 - Fax 011/766977 Servizi di Progettazione Integrata				
TITOLO	QLS QUADRO LUCE SCALONE				

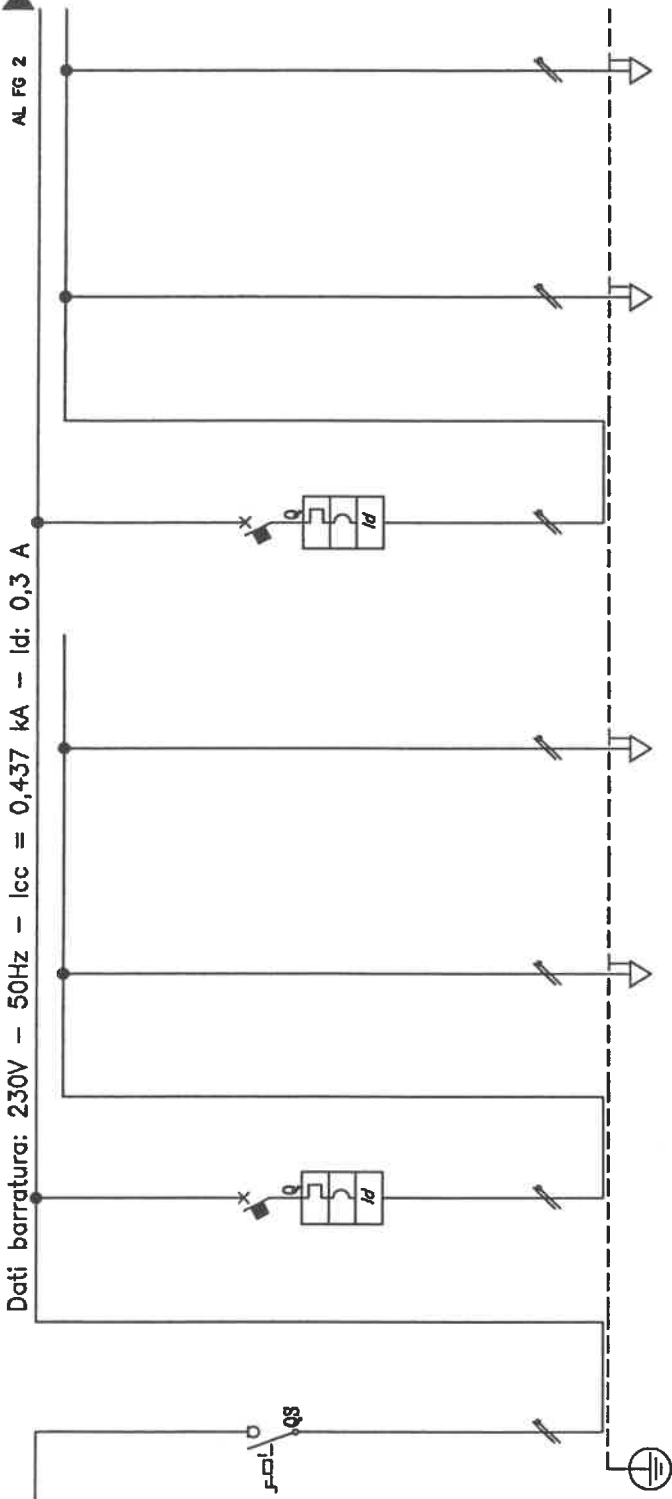

Dati barratura: 230V - 50Hz - Icc = 0,437 kA - Id: 0,3 A

Da Quadro:
Partenza:
Cavo [mm²]:
Lunghezza [m]:
Frequenza [Hz]:
Tensione [V]:
Polarità:
Tipo morsetto:
Numerazione morsetto:

Sigla:
Alimentazione:
Icc Max [kA]:
Tens. Nomin. di impiego [V]:
Tens. Nomin. di isolam. [V]:
Frequenza [Hz]:
Corrente ammissib. 1 s [kA]:
Grado di protezione IP:
Codice:

501.00	501.01	501.01A	501.01B	501.02	501.02	501.02
GENERALE	LUCE SICURA	LANTERNA 1	LANTERNA 2	LUCE SALA	APLIQUE	APLIQUE
LUCE SICURA	SCALONE			MARM	SALA MARM	SALA MARM
2,7	1	0,5	0,5	0,6	0,3	0,3
13	4,811	2,406	2,406	2,887	1,443	1,443
0,9	0,9	0,9	0,9	0,9	0,9	0,9
100	100	100	100	100	100	100
MODULARE	MODULARE			MODULARE		
ABB	ABB			ABB		
E22-20	S202-DDA202			S202-DDA202		
C	C			C		
Sezionatore	MagnetotermicoDiff.	No Protezione	No Protezione	MagnetotermicoDiff.	No Protezione	No Protezione
25	/10	/10	/10	/10	/10	/10
/100	/100	/100	/100	/100	/100	/100
	0,03 - AC			0,03 - AC		
	20/15			20/15		
	6			8		
P.d.i. EN60947	Monofase L1+H	Monofase L1+H	Monofase L1+H	Monofase L1+H	Monofase L1+H	Monofase L1+H
P.d.i. EN60898	3,15	3,15	3,15	2,68	3,22	3,22
DISTRIBUZIONE						
CADUTA DI TENSIONE x lb	2,7					
Sigla						
Lunghezza						
POSA						
Sezione [mmq]						
Portata (Iz) [A]						
		143/1M_2/15/0,8	143/1M_2/15/0,8		143/1M_2/15/0,8	143/1M_2/15/0,8
		1(361,5)	1(361,5)		1(361,5)	1(361,5)
		17	17		17	17

TITOLO	COMMITTENTE		FILE	FOGLIO	SEGUE
	A.E.M. Palazzo di Città Torino		00000501	1	2
QILS QUADRO ILLUMINAZIONE DI SICUREZZA	ELAB.	CONTR.	APPL.		
	DISEGNO		Q05		

