

1 2 3 4 5 6 7 8 9 10 11 12 13 14 15 16 17 18 19

# TEKIND S.r.l.

CLIENTE :  
CUSTOMER

OGGETTO :  
SUBJET  
QUADRO b.t.

IMPIANTO :  
PLANT  
QUADRO DI PIANO

STABILIMENTO :  
FACTORY  
POLIZIA MUNICIPALE  
NUOVA CENTRALE OPERATIVA  
V.BOLOGNA , 74 - TORINO



CIEB Nuova S.r.l.  
COSTRUZIONI ELETTROMECCANICHE  
Via Roma , 160 - 12040 GENOVA (CN)  
Tel: (0172) 69216 - Fax: 69704

CLIENTE :  
Customer :  
TEKIND S.r.l.  
TIPOLO :  
Title :  
INTESTAZIONE  
Quadro BT - Q.DI PIANO

DESCRIZIONE  
DESCRIPTION

AS-BUILT  
COME COSTRUITO

B 05/2005  
A 01/12/04

DESIGN  
Date

MOD./Rev.

ASSEMBLATO  
Date

SCALE  
Sheet

COMMESSA  
N. Drawing

04211-2

1 2

FILES 04211-02

DATA Date 04.11.04

SCALE Sheet


COMMESSA N. Drawing


04211-2

LISTA FOGLI \ INDEX

Foglio Sheet	Descrizione Description	Revisione \ Revision				
		A	B	C	D	E
1	INTESTAZIONE	X				
2	INDICE FOGLI	X				
3	FRONTE QUADRO	X				
4	SCHEMA UNIFILARE	X				
5	SCHEMA UNIFILARE	X				
6	SCHEMA UNIFILARE	X				
7	SCHEMA UNIFILARE	X				
8	SCHEMA UNIFILARE	X				
9	SCHEMA UNIFILARE	X				
10	SCHEMA UNIFILARE	X				
11	SCHEMA UNIFILARE	X				
12	SCHEMA TRIFILARE SEZIONE NORMALE	X				
12A	SCHEMA TRIFILARE SEZIONE CONTINUITA'	X				
13	SCHEMA FUNZIONALE	X				
14	MORSETTERE SEZIONE NORMALE	X				
15	MORSETTERE SEZIONE CONTINUITA'	X				

Note :

MOD./Rev.	A	01.12.04	B.M.	BIANCO	AS-BUILT	 <p><b>CIEB</b> Nuova S.r.l.          COSTRUZIONI ELETTROMECCANICHE          Via Roma, 160 - 12040 GEROLA (CN)          Tel: (0172) 68216 - Fax: 68704</p>	GARANTE :	TEKIND S.r.l.	ACC. ESEM. DISSEGNO B.M.	FILES 04211-02
	B	05/2005			COME COSTRUITO		TITOLO :	INDICE FOGLI	CONTR. CONTROL. COMMESSA N. Drawing	04211-2
	C									
	D									
	E									

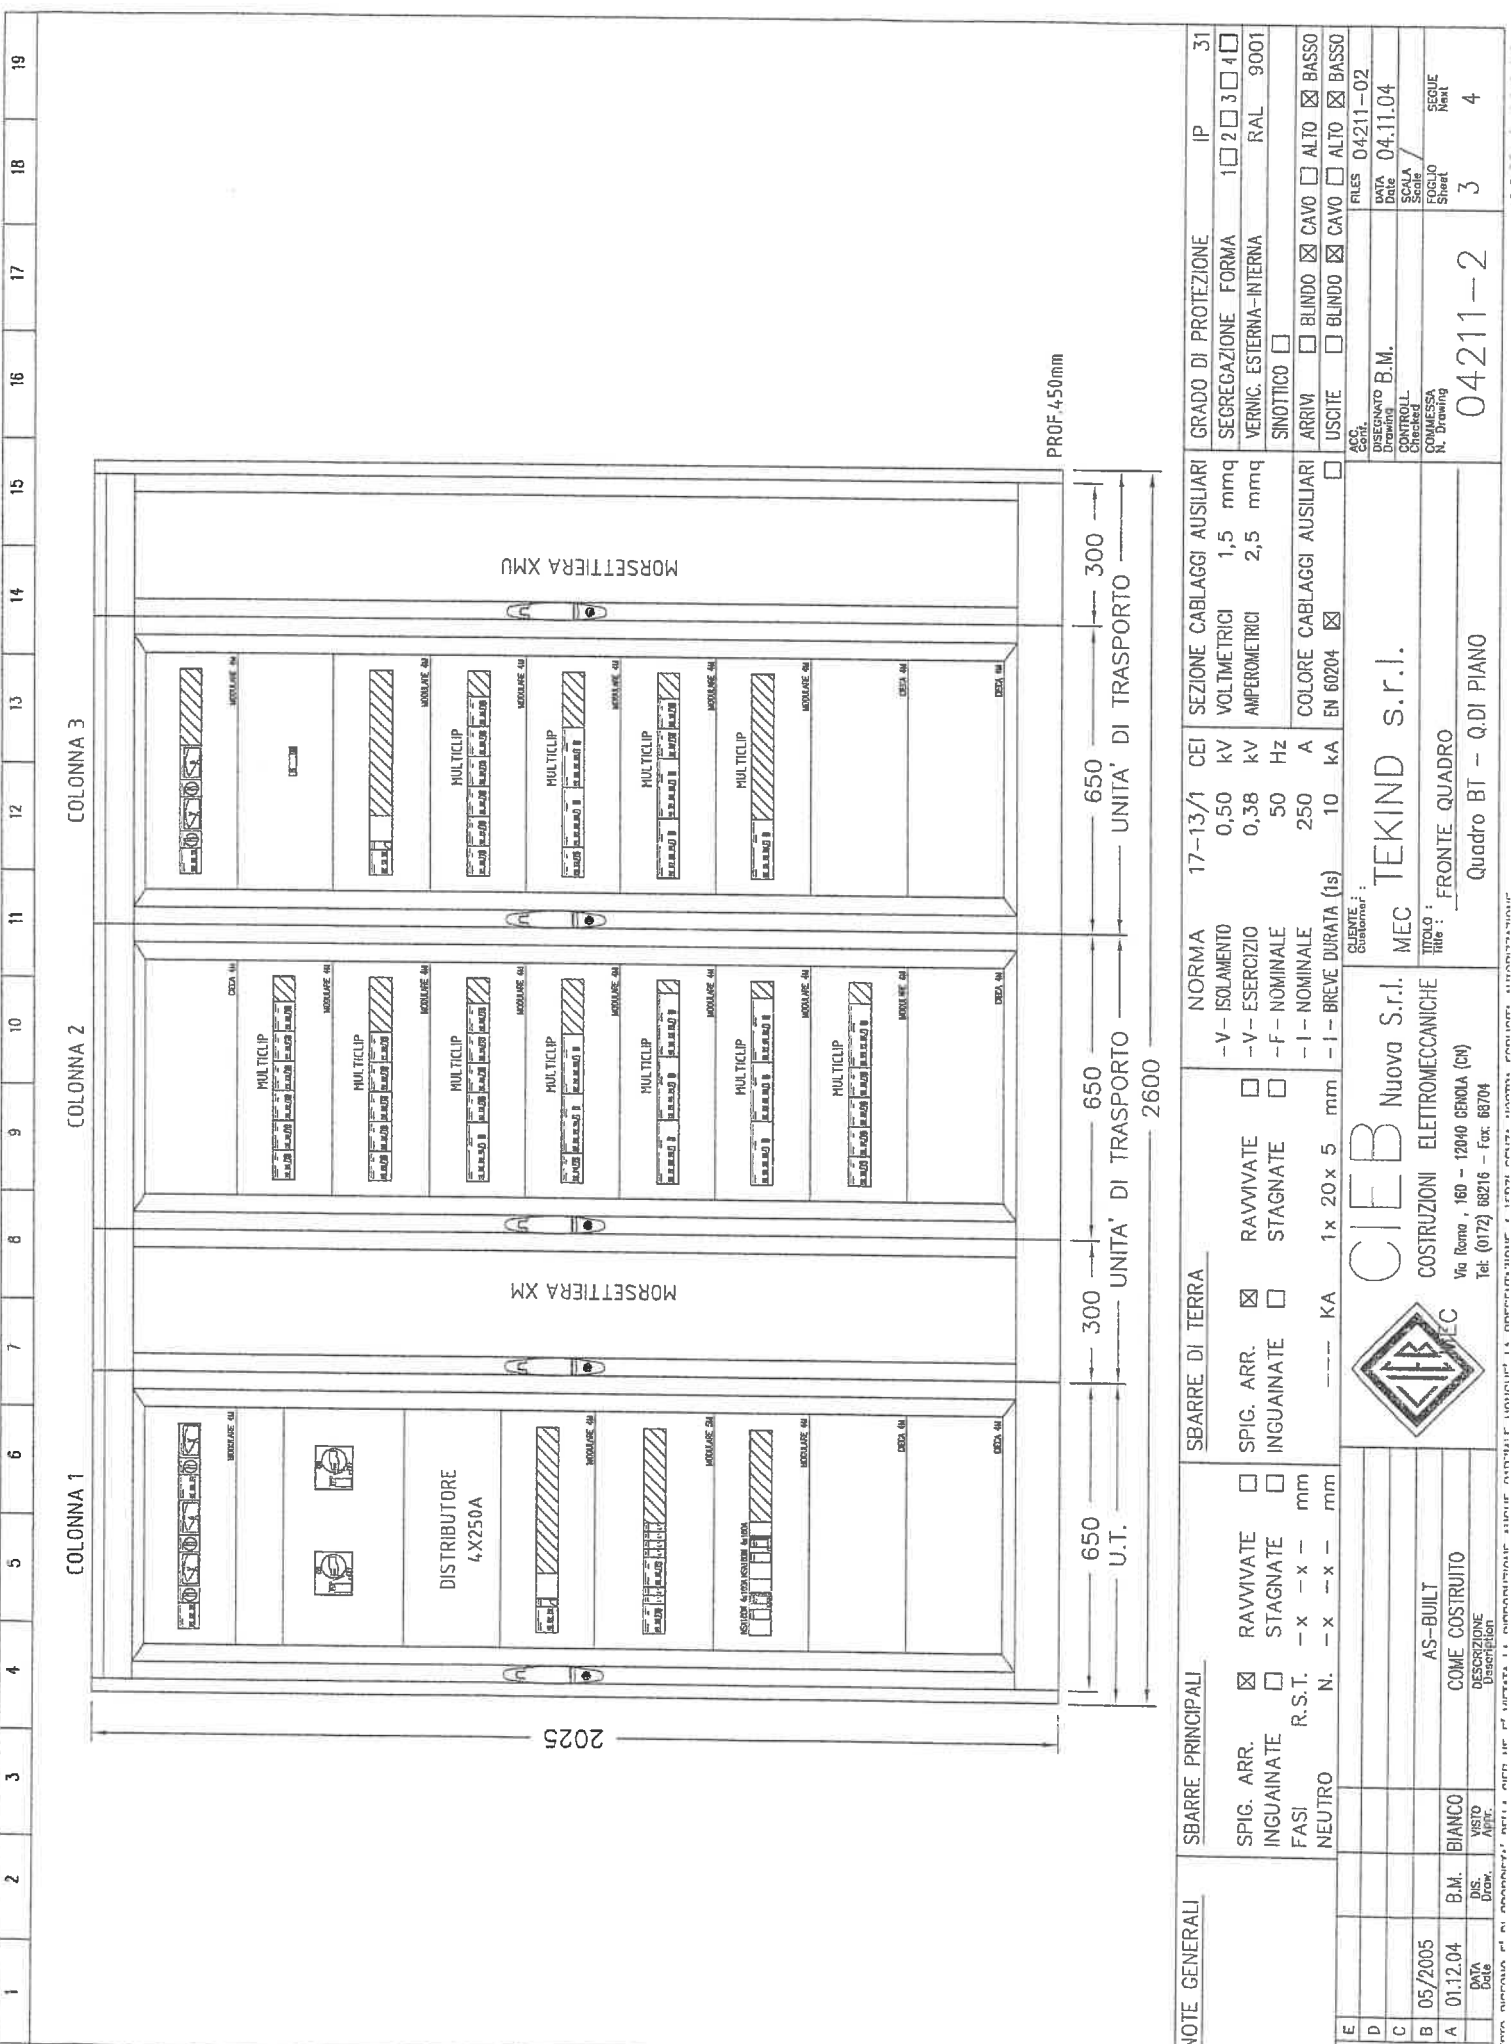

PROF. 450mm


650 300 650 650 300 2600  
 U.T. UNITA' DI TRASPORTO UNITA' DI TRASPORTO

NOTE GENERALI		SBARRE PRINCIPALI		SBARRE DI TERRA		NORMA		17-13/1 CEI		SEZIONE CABLAGGI AUSILIARI		GRADO DI PROTEZIONE		IP	
SPIG. ARR. <input type="checkbox"/> RAVVIVATE <input type="checkbox"/>		INGUAINATE <input type="checkbox"/> STAGNATE <input type="checkbox"/>		SPIG. ARR. <input checked="" type="checkbox"/> RAVVIVATE <input type="checkbox"/>		- V - ISOLAMENTO <input type="checkbox"/>		0,50 kV		VOLTMETRICI 1,5 mmq		SEGREGAZIONE FORMA		1 2 3 4 <input type="checkbox"/>	
FASI R.S.T. - x - x - mm		NEUTRO N. - x - x - mm		---		- V - ESERCIZIO <input type="checkbox"/>		0,38 kV		AMPERMETRICI 2,5 mmq		VERNIC. ESTERNA-INTERNA		RAL 9001	
				KA 1 x 20 x 5 mm		- F - NOMINALE <input type="checkbox"/>		50 Hz		SINOTTICO <input type="checkbox"/>		ARRIV		<input type="checkbox"/> ALTO <input checked="" type="checkbox"/> BASSO	
				1 x 20 x 5 mm		- I - NOMINALE <input type="checkbox"/>		250 A		COLORE CABLAGGI AUSILIARI		USCITE <input type="checkbox"/> BLINDO <input checked="" type="checkbox"/> CAVO <input type="checkbox"/> ALTO <input checked="" type="checkbox"/> BASSO		<input type="checkbox"/> ALTO <input checked="" type="checkbox"/> BASSO	
				1 x 20 x 5 mm		- I - BREVE DURATA (1s) <input checked="" type="checkbox"/>		10 kA		EN 60204		COPR. CORT.		FILES 04211-02	
						CLIENTE: CIEB Nuova S.r.l.		MEC		TEKIND S.r.l.		DISEGNATO B.M.		DATA 04.11.04	
						COSTRUZIONI ELETTROMECCANICHE		FRONTE QUADRO		Quadro BT - Q.DI PIANO		CONTROLL. N. Drawing		SCALA 3	
						Via Roma, 160 - 12040 GEROLA (CN)								SEQUE N. 4	
						Tel. (0172) 68216 - Fax: 68704									



NUMERO PRODOTTORE: 04211-02

Da quadro generale consegna  
FG70R 4(1x70)+PE

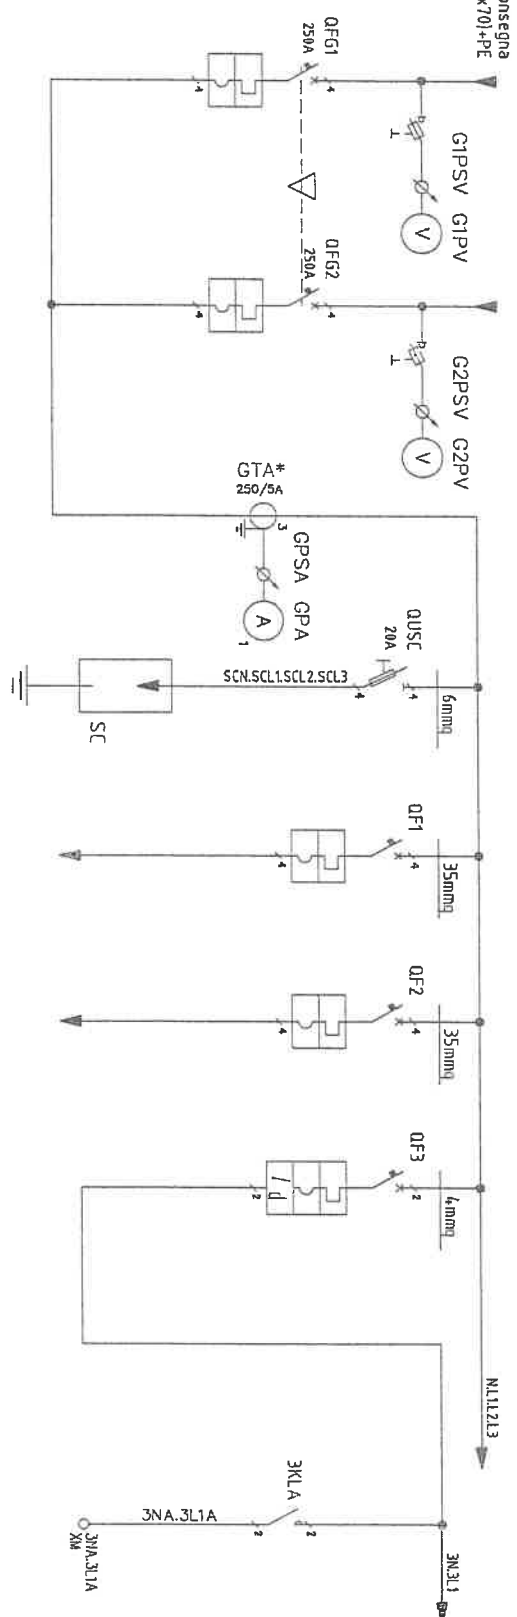

1	2	3	4	5	6	7	8	9	10	11	12	13	14	15	16	17	18	19
POSIZIONE/COLONNA		IG-COMS		IG-EST		SC-C		Q1		Q2		L1		L1-1				
DENOMINAZIONE		GENERALE DA CONSEGNA B.T.		GENERALE DA INTERRUITTORE ESTERNO		SCARICATORE DI SOVRATENSIONE TETRAPOLARE CLASSE 2 (C)		ALIMENTAZIONE QUADRO LOCALE UPS		RISERVA		LUCE CORRIDOIO DX E ZONA RELAX		LUCE CORRIDOIO DX				
TENSIONE		[V] 400/230		[V] 400/230		400/230		400/230		400/230		230		230				
POTENZA		[kW] 95		[kW] 0		0		52		0		1,925		0,8				
TIPO-CURVA		Isc 250A		Isc 250A		FUS		Isc 160A		Isc 180A		Imod-C						
MARCA		S.E.		S.E.		S.E.		S.E.		S.E.		S.E.						
MODELLO		NS250N TM250D		NS250N TM250D		STI 3P4N		NSA160E TM160D		NSA160E TM160D		CS60H C16 + WIGI						
PROTEZIONE		In 225		In 225		20		160		160		16						
		Ith max/min/reg [A] 250/175/225		Ith max/min/reg [A] 250/175/225		---/---/20		160		160		---/---/16						
		Im max/min/reg [A] ---/---/2.500		Im max/min/reg [A] ---/---/2.500		---/---/400		1250		1250		---/---/160						
		Pdl / Id [kA/A] 36/---		Pdl / Id [kA/A] 36/---		120/---		16/---		16/---		10/0,03						
EQUIPAGGIAM.		NOTE		NOTE		NOTE		NOTE		NOTE		NOTE						
		TERMICO [A]		TERMICO [A]		Quadrifilare		Quadrifilare		Quadrifilare		Monofase L1+N		Monofase L1+N				
		CONTATTORE [A]		CONTATTORE [A]		Quadrifilare		Quadrifilare		Quadrifilare		Monofase L1+N		Monofase L1+N				
CONDUTTURA		NOTE		NOTE		NOTE		NOTE		NOTE		NOTE						
		TIPO		TIPO		CEI 20-221-FG7R		CEI 20-221-FG7R		CEI 20-221-FG7R		CEI 20-221-FG7R		CEI 20-221-FG7R				
		SEZ. FASE [mmq] ---		SEZ. FASE [mmq] ---		1x120		1x70		1x70		---		1x2,5				
		SEZ. NEUTRO [mmq] ---		SEZ. NEUTRO [mmq] ---		1x120		1x70		1x70		---		1x2,5				
		SEZ. PE [mmq] ---		SEZ. PE [mmq] ---		1x70		1x35		---		---		1x2,5				
		LUNGHEZZA [m]		LUNGHEZZA [m]		---		---		---		---		---				




CIEB Nuova S.r.l.  
CONSTRUZIONI ELETTROMECCANICHE  
Via Roma, 160 - 12040 GENOVA (GN)  
Tel: (0172) 68210 - Fax: 68704

CLIENTE: TEKIND S.R.L.  
TITOLO: SCHEMA UNIFILARE  
QUADRO BT - Q.DI PIANO


ACC. COPIA: 04211-02  
DESCRIZIONE B.M.: 04.11.04  
SCALE: SCHEMI  
FOGLIO: 4  
SCALE: 5

PRODOTTO IN ITALIA

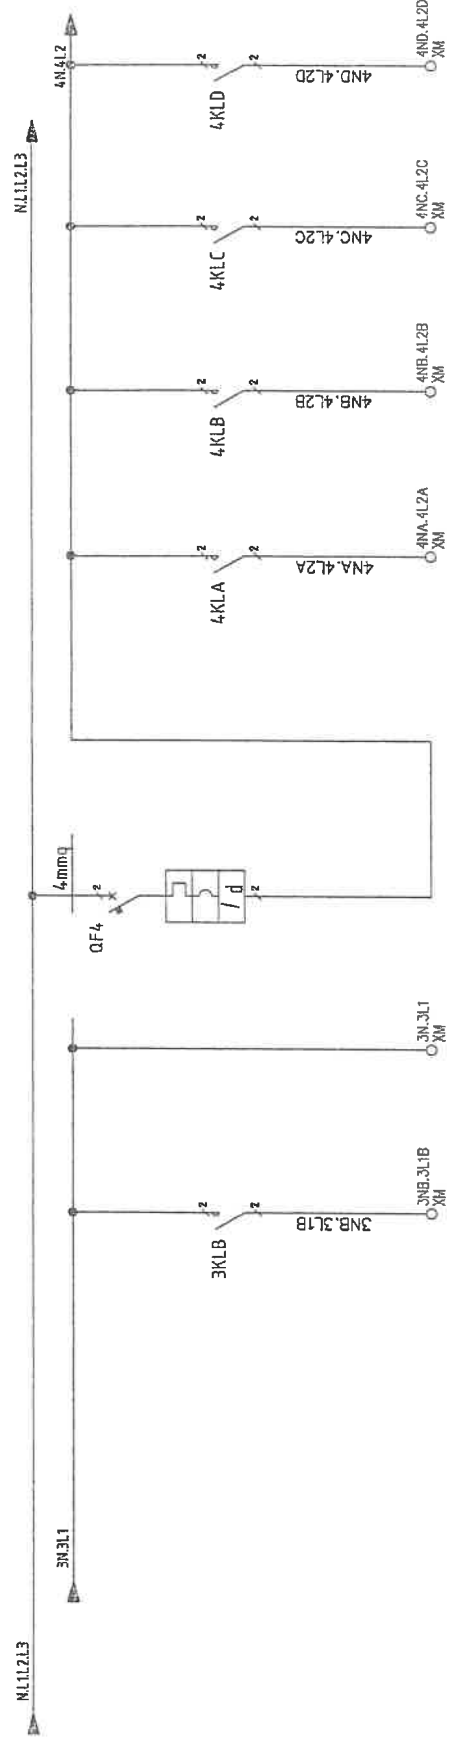

POSIZIONE/COLONNA	L1-2	L1-3	L2	L2-1	L2-2	L2-3	L2-4
DENOMINAZIONE	LUCE ZONA RELAX	LINEA EMERGENZA CORRIDOIO DX	LUCE CORRIDOI SX E FILTRO INGRESSO	LUCE CORRIDOIO SX ZONA MANAGEMENT E SALA APPARATI	LUCE CORRIDOIO SX ZONA SERVIZI	LUCE CORRIDOIO SX ZONA Q.ELT	LUCE FILTRO DI INGRESSO
TENSIONE [V]	230	230	230	230	230	230	230
POTENZA [kW]	0,85	0,275	1,44	0,46	0,37	0,12	0,12
TIPO-CURVA			Imod-C				
MARCA			S.E.				
MODELLO			C60H C16 + VIGI				
In [A]			16				
Ith max/min/reg [A]			---/---/---				
Im max/min/reg [A]			---/---/---				
PdI / Id [kA/A]			10/0,03				
POLI			Monofase L2+N	Monofase L2+N	Monofase L2+N	Monofase L2+N	Monofase L2+N
NOTE							
TERMINO [A]	TL 2P 16A 230V			TL 2P 16A 230V	TL 2P 16A 230V	TL 2P 16A 230V	TL 2P 16A 230V
CONTATTORE [A]							
NOTE							
TIPO	CEI 20.2211-FG7OR	CEI 20.2211-FG7OR	CEI 20.2211-FG7OR	CEI 20.2211-FG7OR	CEI 20.2211-FG7OR	CEI 20.2211-FG7OR	CEI 20.2211-FG7OR
SEZ. FASE [mmq]	1x2,5	1x2,5	---	1x2,5	1x2,5	1x2,5	1x2,5
SEZ. NEUTRO [mmq]	1x2,5	1x2,5	---	1x2,5	1x2,5	1x2,5	1x2,5
SEZ. PE [mmq]	1x2,5	1x2,5	---	1x2,5	1x2,5	1x2,5	1x2,5
LUNGHEZZA [m]							

ACC. Cart.	FILES	04211-02
DISEGNO	DATA	04.11.04
CONTROLLO	SCALA	
Check	Stato	
COMMESSA	FOGLIO	5
N. Drawing	Sheet	6
TEKIND S.r.l.		
CIEB Nuova S.r.l.		
COSTRUZIONI ELETTROMECCANICHE		
Via Roma, 160 - 12040 GENOVA (CN)		
Tel: (0172) 60216 - Fax: 60704		
SCHEMA UNIFILARE		
Quadro BT - Q.DI PIANO		
04211-2		

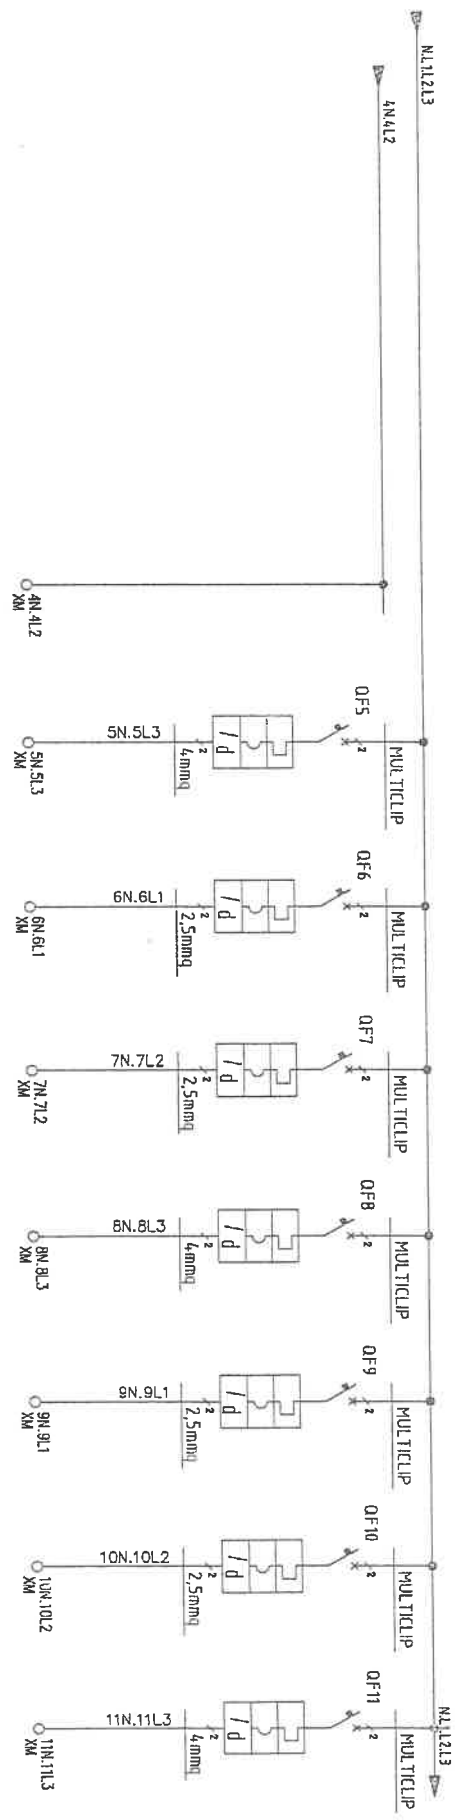

POSIZIONE/COLONNA	L2-5	L3	L4	L5	L6	L7	L8	L9
DENOMINAZIONE	LINEA EMERGENZA CIRCUITO SX	LUCE ZONA MANAGEMENT E SALA APPARATI	LUCE SERVIZI E LOCALE DISPONIBILE	LUCE DATI INF. SALA BREITING LOC. RISTORO E GUARDAROBA	LUCE SALE RUNIONI	LUCE UFFICIO AMMINISTRATIVO E AREA CALL TAKER	LUCE LOCALE GRANDI EVENTI E RESPONSABILE DI CENTRALE	LUCE AREA DISPATCHER E LOC. CARPOTURNO E SALA APPARATI
TENSIONE	230	230	230	230	230	230	230	230
POTENZA	0,37	1,82	1,5	1,33	2,5	1,88	0,91	1,89
TIPO-CURVA		Imod-C	Imod-C	Imod-C	Imod-C	Imod-C	Imod-C	Imod-C
MARCA								
MODELLO								
In		16	10	10	16	10	10	16
Ith max/min/reg		---/---/16	---/---/10	---/---/10	---/---/16	---/---/10	---/---/10	---/---/16
Im max/min/reg		---/---/160	---/---/100	---/---/100	---/---/160	---/---/100	---/---/100	---/---/160
Pdi / Id		10/0,03	10/0,03	10/0,03	10/0,03	10/0,03	10/0,03	10/0,03
POLL		Monofase L2+N	Monofase L3+N	Monofase L2+N	Monofase L3+N	Monofase L1+N	Monofase L2+N	Monofase L3+N
NOTE								
TERMICO	[A]							
CONTATTORE	[A]							
NOTE								
EQUIPAGGIAM.								
TIPO	CEI 20.221-FG70R	CEI 20.221-FG70R	CEI 20.221-FG70R	CEI 20.221-FG70R	CEI 20.221-FG70R	CEI 20.221-FG70R	CEI 20.221-FG70R	CEI 20.221-FG70R
SEZ. FASE	[mmq]	1x2,5	1x2,5	1x2,5	1x4	1x2,5	1x2,5	1x4
SEZ. NEUTRO	[mmq]	1x2,5	1x2,5	1x2,5	1x4	1x2,5	1x2,5	1x4
SEZ. PE	[mmq]	1x2,5	1x2,5	1x2,5	1x4	1x2,5	1x2,5	1x4
LUNGHEZZA	[m]							

MOD./Rev.  
 A 01.12.04 B.M. BIANCO AS-BUILT COME COSTRUITO  
 DATA DATA DIS. VISTO DESCRIZIONE  
 DATA DATA DIS. VISTO DESCRIZIONE

**TEKIND S.R.L.**  
 SCHEMA UNIFILARE  
 Quadro BT - Q.DI PIANO


CLIENTE :  
 Customer :

ACC. DIS. DATE  
 CONTROL. DATE  
 N. DIS. DATE

04211-2  
 6  
 7


FILES 04211-02  
 DATA 04.11.04  
 SCHEMATA  
 SCHEMATA

CIEB NUOVA S.R.L.  
 COSTRUZIONI ELETTROMECCANICHE  
 Via Roma, 160 - 12040 GENOVA (GN)  
 Tel: (0172) 662716 - Fax: 667004

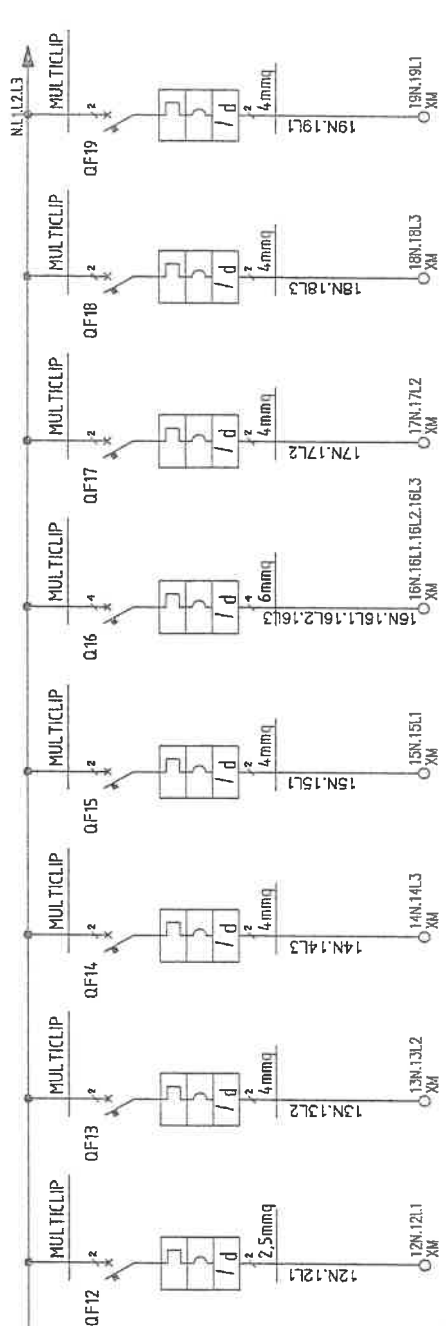

POSIZIONE/COLONNA	F1	F2	F3	F4	F5	F6	F7
L10	ALIMENTAZIONE PRESE DI SERVIZIO CIRCUITO 1	ALIMENTAZIONE PRESE DI SERVIZIO CIRCUITO 2	ALIMENTAZIONE FOTOCOPIATRICE E TORRETTE DATI INF. E BRIEFING	ALIMENTAZIONE UTENZE ZONA RISTORO	ALIMENTAZIONE FANCOILS CIRCUITO 1	ALIMENTAZIONE FANCOILS CIRCUITO 2	ALIMENTAZIONE FANCOILS CIRCUITO 3
TENSIONE [V]	230	230	230	400/230	230	230	230
POTENZA [kW]	0,265	2,4	1,5	9,8	0,95	0,95	0,95
TIPO-CURVA	Imod-C	Imod-C	Imod-C	Imod-C	Imod-C	Imod-C	Imod-C
MARCA							
MODELLO							
In [A]	16	16	16	20	16	16	16
Ith max/min/reg [A]	---/---/10	---/---/16	---/---/16	---/---/20	---/---/16	---/---/16	---/---/16
Im max/min/reg [A]	---/---/100	---/---/160	---/---/160	---/---/200	---/---/160	---/---/160	---/---/160
PdI / Id [kA/A]	10/0,03	10/0,03	10/0,03	10/0,03	10/0,03	10/0,03	10/0,03
POLI	Monofase L1+N	Monofase L2+N	Monofase L1+N	Quadrifilare	Monofase L2+N	Monofase L3+N	Monofase L1+N
NOTE							
TERMINO [A]							
CONTATTORE [A]							
NOTE							
TIPO	CEI 20.221-F670R	CEI 20.221-F670R	CEI 20.221-F670R	CEI 20.221-F670R	CEI 20.221-F670R	CEI 20.221-F670R	CEI 20.221-F670R
SEZ. FASE [mmq]	1x2,5	1x4	1x4	1x4	1x4	1x4	1x4
SEZ. NEUTRO [mmq]	1x2,5	1x4	1x4	1x4	1x4	1x4	1x4
SEZ. PE [mmq]	1x2,5	1x4	1x4	1x4	1x4	1x4	1x4
LUNGHEZZA [m]							


ACC. Cont.	TEKIND S.r.l.	FILE	04211-02
DISSEGNO B.M.		DATA	04.11.04
CONTROL. Checked		SCALA	
COMMESSA Checked		FOLIO	7
N. Drawing.		SEQUE	8
Customer:	TEKIND S.r.l.	04211-2	
Title:	Schema UNIFILARE	Quadro BT - Q.DI PIANO	



**CIEB Nuova S.r.l.**  
 COSTRUZIONI ELETTROMECCANICHE  
 Via Roma, 160 - 12040 GENOLA (CN)  
 Tel: (0172) 68216 - Fax: 68704

AS-BUILT	AS-BUILT
COME COSTRUITO	COME COSTRUITO
DESCRIPTION	DESCRIPTION

B 05/2005	B.M.	BIANCO
A 01.12.04	Dis. Appr.	VISTO

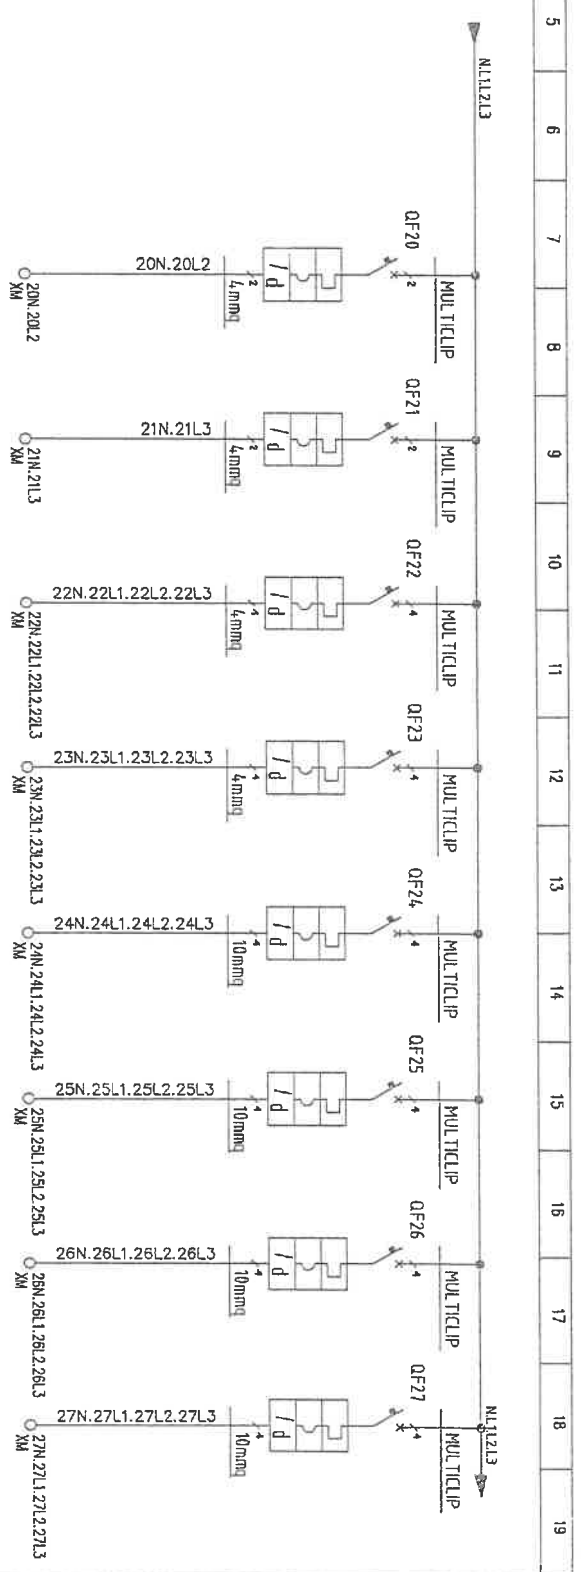

POSIZIONE/COLONNA	F8	F9	F10	F11	F12	F13	F14	F15
DENOMINAZIONE	ALIMENTAZIONE FANCOILS CIRCUITO 4	ALIMENTAZIONE FANCOILS CIRCUITO 5	ALIMENTAZIONE TENDE MOTORIZZATE CIRCUITO 1 LATO VIA BOLOGNA	ALIMENTAZIONE TENDE MOTORIZZATE CIRCUITO 2 LATO CORTILE	ALIMENTAZIONE CONDOTTO PROTETTO 3P+N+T 63A N.1 ZONA CALL TAKER	ALIMENTAZIONE CONDOTTO PROTETTO 3P+N+T 63A N.2 ZONA DISPATCHER	ALIMENTAZIONE CONDOTTO PROTETTO 3P+N+T 63A N.3 ZONA ISETTORI	ALIMENTAZIONE CONDOTTO PROTETTO 3P+N+T 63A N.4 ZONA SALA APPARATI
TENSIONE	230	230	400/230	400/230	400/230	400/230	400/230	400/230
POTENZA	0,95	0,95	4,96	5,265	3	1,8	1,2	2
TIPO-CURVA	Inmod-C	Inmod-C	Inmod-C	Inmod-C	Inmod-C	Inmod-C	Inmod-C	Inmod-C
MARCA								
MODELLO								
In	16	16	16	16	40	40	40	40
Ith max/min/req [A]	---/---/16	---/---/16	---/---/16	---/---/16	---/---/40	---/---/40	---/---/40	---/---/40
I <sub>m</sub> max/min/req [A]	---/---/160	---/---/160	---/---/160	---/---/160	---/---/400	---/---/400	---/---/400	---/---/400
PdI / Id [kA/A]	10/0,03	10/0,03	10/0,03	10/0,03	10/0,5	10/0,5	10/0,5	10/0,5
POLI	Monofase 12+N	Monofase 13+N	Quadrifase	Quadrifase	Quadrifase	Quadrifase	Quadrifase	Quadrifase
NOTE								
TERMICO	[A]							
CONTATTATORE	[A]							
EQUIPAGGIAM.								
NOTE								
TIPO	CEI 20.221-FG70R	CEI 20.221-FG70R	CEI 20.221-FG70R	CEI 20.221-FG70R	CEI 20.221-FG70R	CEI 20.221-FG70R	CEI 20.221-FG70R	CEI 20.221-FG70R
SEZ. FASE [mmq]	---	---	1x4	1x4	1x10	1x10	1x10	1x10
SEZ. NEUTRO [mmq]	---	---	1x4	1x4	1x10	1x10	1x10	1x10
SEZ. PE [mmq]	---	---	1x4	1x4	1x10	1x10	1x10	1x10
LUNGHEZZA [m]								

**TEKIND S.R.L.**  
 Cliente: \_\_\_\_\_  
 Disegnato B.M.  
 DATA 04.11.04  
 SCALA \_\_\_\_\_  
 SEGNARE \_\_\_\_\_  
 04211-2  
 8  
 9

**CIEB Nuova S.r.l.**  
 COSTRUZIONI ELETTROMECCANICHE  
 Via Roma, 160 - 12040 GENOVA (CN)  
 Tel. (0172) 86216 - Fax: 86704


**AS-BUILT**  
 COME COSTRUITO  
 DESCRIZIONE Description

MOD./Rev.  
 B 05/2005  
 C  
 A 01.12.04

B.M. BIANCO  
 DIS. VAGO APPR. DESCRIZIONE Description

DATA Date  
 DIS. Disegnato



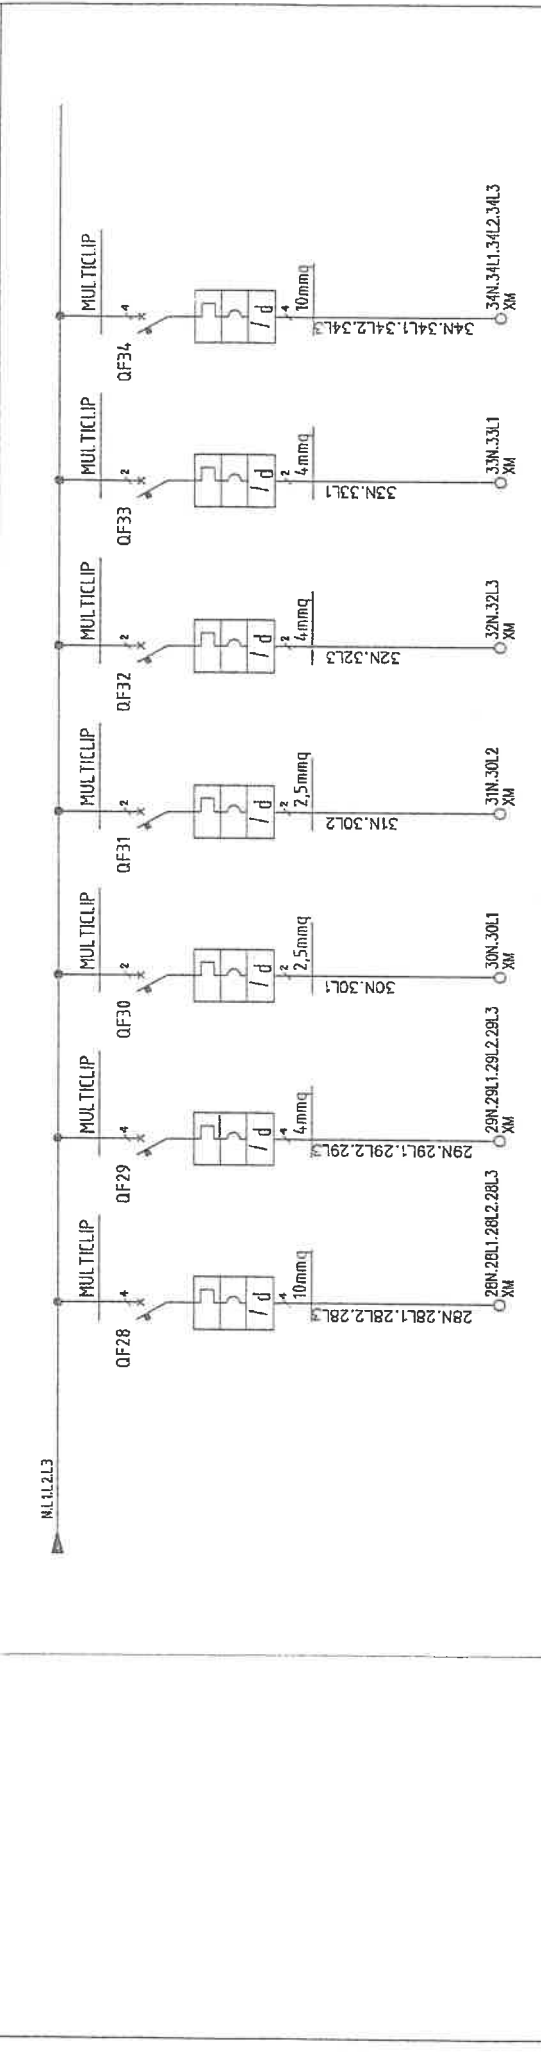

POSIZIONE/COLONNA	F16	F17	F18	F19	F20	F21	F22
DENOMINAZIONE	ALIMENTAZIONE ASCIUGAMANI E ASCIUGACAPPELLI ELETTRICI	ALIMENTAZIONE BOILER	AUSILIARI	LUCE E F.M. LOCALE CDZ	ALIMENTAZIONE COZ1 E COZ2	LUCE SBARCO ASCENSORI	QUADRO UFA
TENSIONE [V]	400/230	400/230	230	230	230	230	400/230
POTENZA [kW]	15	4,8	0,2	0	0	0	0
TIPO-CURVA	Inmod-C	Inmod-C	Inmod-C	Inmod-C	Inmod-C	Inmod-C	Inmod-C
MARCA							
MODELLO							
In	32	16	10	10	16	16	40
Ith max/min/reg	---/---/32	---/---/16	---/---/10	---/---/10	---/---/16	---/---/16	---/---/40
Im max/min/reg	---/---/320	---/---/160	---/---/100	---/---/100	---/---/160	---/---/160	---/---/400
Pd/I Id	10/0,03	10/0,03	10/0,03	10/0,03	10/0,03	10/0,03	10/0,5
POLI	Quadrifilare	Quadrifilare	Monofase L1+N	Monofase L2+N	Monofase L3+N	Monofase L1+N	Quadrifilare
NOTE							
TERMINO	A						
CONFIATTORE	A						
NOTE							
EQUIPAGGIAM.							
TIPO	CEI 20.221-FG7OR	CEI 20.221-FG7OR	CEI 20.221-FG7OR	CEI 20.221-FG7OR	CEI 20.221-FG7OR	CEI 20.221-FG7OR	CEI 20.221-FG7OK
SEZ. FASE [mmq]	1x10	1x4	1x1,5	1x2,5	1x4	1x2,5	1x16
SEZ. NEUTRO [mmq]	1x10	1x4	1x1,5	1x2,5	1x4	1x2,5	1x16
SEZ. PE [mmq]	1x10	1x4	1x1,5	1x2,5	1x4	1x2,5	1x16
LUNGHEZZA [m]							

CLIENTE / Customer: **TEKIND S.r.l.**

TIPOLO / Title: **SCHEMA UNIFILARE**

QUADRO BT - Q.DI PIANO

FILES 04211-02

DATA / Date: 04.11.04

SCALA / Scale: /

SEQUE / Next: 10

**CIEB Nuova S.r.l.**

CONSTRUZIONI ELETTROMECCANICHE

Via Roma, 160 - 12040 GENOVA (CN)

Tel: (0172) 60216 - Fax: 60704

MOD / Rev: B 05/2005

DATA / Date: 01.12.04


B.M. BIANCO

DESCRIZIONE / Description: AS-BUILT

COME COSTRUITO

04211-2

1 2 3 4 5 6 7 8 9 10 11 12 13 14 15 16 17 18 19

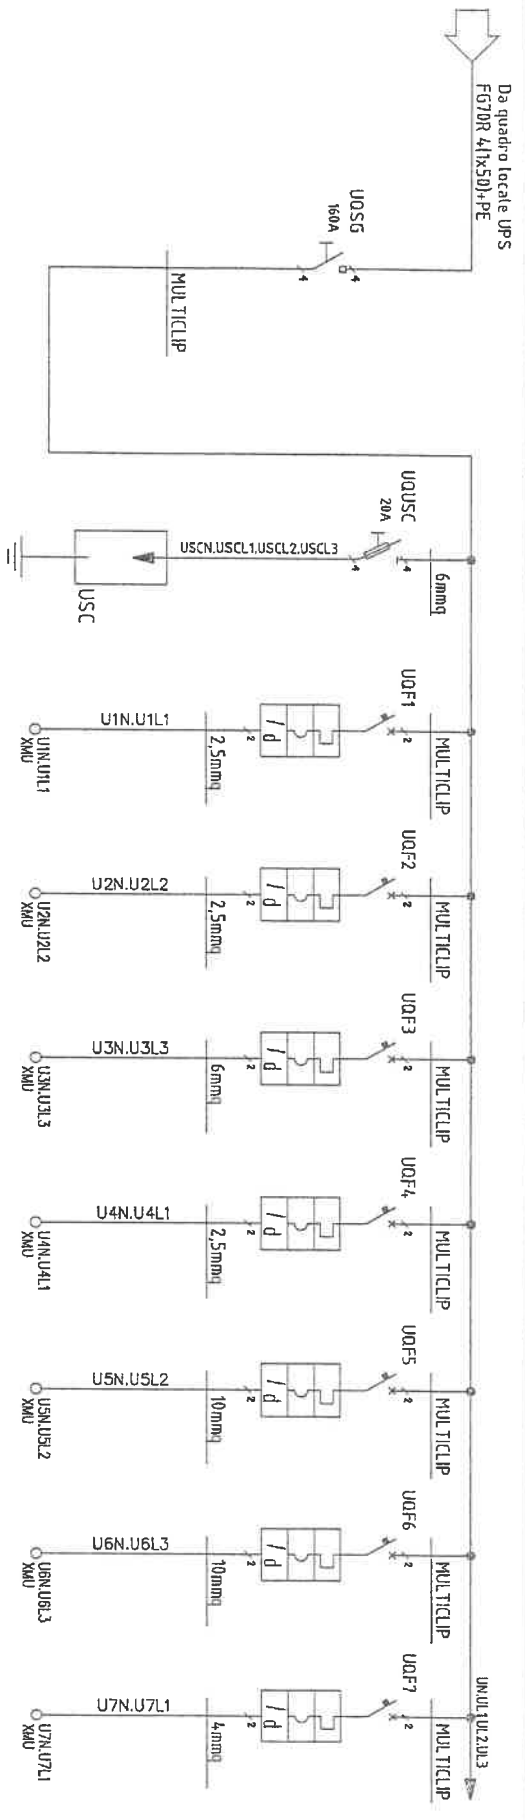

POSIZIONE/COLONNA	IG	SC-C	F1C	F2C	F3C	F4C	F5C	F6C	F7C
DENOMINAZIONE	GENERALE CONTINUITA'	SCARICATORE DI SOVRATENSIONE TETRAPOLARE CLASSE 2 (C)	ALIMENTAZIONE CENTRALINA RIVELAZIONE FUMI	ALIMENTAZIONE CENTRALINO TELEFONICO	ALIMENTAZIONE RACK DATI	ALIMENTAZIONE PORTE AUTOMATICHE CONTROLLO ACCESSI E VIDEOCAMERE	ALIMENTAZIONE VIDEOWALL SALA DISPATCHER	ALIMENTAZIONE VIDEOWALL SALA RIUNIONI	ALIMENTAZIONE TORRETTI SALA BRIEFING E UFF. DATI INF.
TENSIONE	[V]	400/230	230	230	230	230	230	230	230
POTENZA	[kW]	46	0	0,2	0,2	2,5	1	3	2
TIPO-CURVA	SEZ	FUS	Inmod-C	Inmod-C	Inmod-C	Inmod-C	Inmod-C	Inmod-C	Inmod-C
MARCA	S.E.	S.E.	S.E.	S.E.	S.E.	S.E.	S.E.	S.E.	S.E.
MODELLO	INS250	SI 3P+N	CSOH C10 + VIGI	CSOH C10 + VIGI	CSOH C20 + VIGI	CSOH C10 + VIGI	CSOH C40 + VIGI	CSOH C32 + VIGI	CSOH C16 + VIGI
PROTEZIONE	In [A]	160	20	10	20	10	40	32	16
	Ith max/min/reg [A]	---/---/160	---/---/20	---/---/10	---/---/10	---/---/10	---/---/40	---/---/32	---/---/16
	IIm max/min/reg [A]	---/---/---	---/---/400	---/---/100	---/---/100	---/---/100	---/---/400	---/---/320	---/---/160
	PdI / Id [KA/A]	---/---	120/---	10/0,03	10/0,03	10/0,03	10/0,03	10/0,03	10/0,03
	POLI	Quodripolare	Quodripolare	Monofase L1+N	Monofase L2+N	Monofase L3+N	Monofase L1+N	Monofase L2+N	Monofase L3+N
	NOTE								
	TERMICO	[A]							
	CONTATTORE	[A]							
EQUIPAGGIAM.	NOTE								
	TIPO								
	SEZ. FASE [mmq]	---	CEI 20.221-FG70R	CEI 20.221-FG70R	CEI 20.221-FG70R	CEI 20.221-FG70R	CEI 20.221-FG70R	CEI 20.221-FG70R	CEI 20.221-FG70R
	SEZ. NEUTRO [mmq]	---	1x2,5	1x2,5	1x4	1x2,5	1x10	1x6	1x4
	SEZ. PE [mmq]	---	1x2,5	1x2,5	1x4	1x2,5	1x10	1x6	1x4
	LUNGHEZZA [m]	---	1x2,5	1x2,5	1x4	1x2,5	1x10	1x6	1x4

MOD./Rev.									
A	05/2005	B.M.	BIANCO	DESCRIZIONE	AS-BUILT				
B	01.12.04	B.M.	BIANCO	DESCRIZIONE	COME COSTRUITO				
C									
D									
E									




**CIEB Nuova S.r.l.**  
 COSTRUZIONI ELETTROMECCANICHE  
 Via Roma, 160 - 12040 GENOVA (CN)  
 Tel: (0172) 68210 - Fax: 68704

**TEKIND S.r.l.**  
 CLIENTE :  
 TIPOLOGIA : SCHEMA UNIFILARE  
 Quadro BT - QDI PIANO

ACC. GEN.  
 DISSEGNO B.M.  
 CONTROLLO  
 COMPLESSA N. Drawing  
**04211-2**

PIUS 04211-02  
 DATA 04.11.04  
 FOGLIO 10  
 SEGUE 11

UNU1LUB2.U13

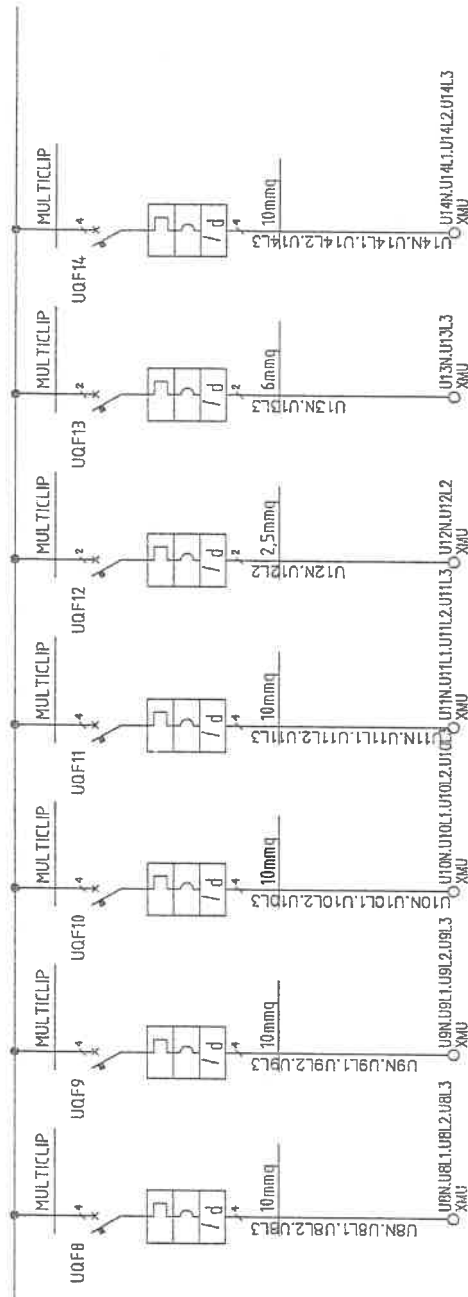

POSIZIONE/COLONNA	F8C	F9C	F10C	F11C	R1C	R2C	R3C
DENOMINAZIONE	ALIMENTAZIONE CONDOTTO PROTETTO 3P+N+T 63A N.1 ZONA CALL TAKER	ALIMENTAZIONE CONDOTTO PROTETTO 3P+N+T 63A N.2 ZONA DISPATCHER	ALIMENTAZIONE CONDOTTO PROTETTO 3P+N+T 63A N.3 ZONA ISPETTORI	ALIMENTAZIONE CONDOTTO PROTETTO 3P+N+T 63A N.4 ZONA SALA APPARATI	RISERVA	RISERVA	TORRINO TETIVA
TENSIONE [V]	400/230	400/230	400/230	400/230	230	230	400/230
POTENZA [kW]	17	14	8,2	12	0	0	0
TIPO-CURVA	Imod-C	Imod-C	Imod-C	Imod-C	Imod-C	Imod-C	Imod-C
MARCA	S.E.	S.E.	S.E.	S.E.	S.E.	S.E.	S.E.
MODELLO	C60H C40 + VIGI	C60H C40 + VIGI	C60H C40 + VIGI	C60H C40 + VIGI	C60H C10 + VIGI	C60H C20 + VIGI	C60H C40 + VIGI
In [A]	40	40	40	40	10	20	40
Ith max/min/reg [A]	---/---/40	---/---/40	---/---/40	---/---/40	---/---/40	---/---/20	---/---/40
Im max/min/reg [A]	---/---/400	---/---/400	---/---/400	---/---/400	---/---/100	---/---/200	---/---/400
PdI / Id [kA/A]	10/0,5	10/0,5	10/0,5	10/0,5	10/0,03	10/0,03	10/0,5
POLI	Quadrifilare	Quadrifilare	Quadrifilare	Quadrifilare	Monofase L2+N	Monofase L3+N	Quadrifilare
NOTE							
TERMICO [A]							
CONTATTORE [A]							
NOTE							
EQUIPAGGIAM.							
TIPO	CEI 20.221I-FG7OR	CEI 20.221I-FG7OR	CEI 20.221I-FG7OR	CEI 20.221I-FG7OR			CEI 20.221I-FG7OR
SEZ. FASE [mmq]	1x10	1x10	1x10	1x10	---	---	1x16
SEZ. NEUTRO [mmq]	1x10	1x10	1x10	1x10	---	---	1x16
SEZ. PE [mmq]	1x10	1x10	1x10	1x10	---	---	1x16
LUNGHEZZA [m]							



**CIEB Nuova S.r.l.**  
 COSTRUZIONI ELETTROMECCANICHE  
 Via Roma, 160 - 12040 GENOLA (CN)  
 Tel: (0172) 69216 - Fax: 69704


CLIENTE: **TEKIND S.r.l.**  
 TITOLO: **SCHEMA UNIFILARE**  
 Quadro BT - Q.DI PIANO

FILES: 04211-02  
 DATA: 04.11.04  
 SCALE: /  
 CONTROL: /  
 COMMESA: /  
 N. Drawing: /  
**04211-2**  
 SEQUE: /  
 Next: /  
 11 / 12

1 2 3 4 5 6 7 8 9 10 11 12 13 14 15 16 17 18 19

GENERALE  
DA CONSEGNA BT

GENERALE  
DA INTERESTERNO

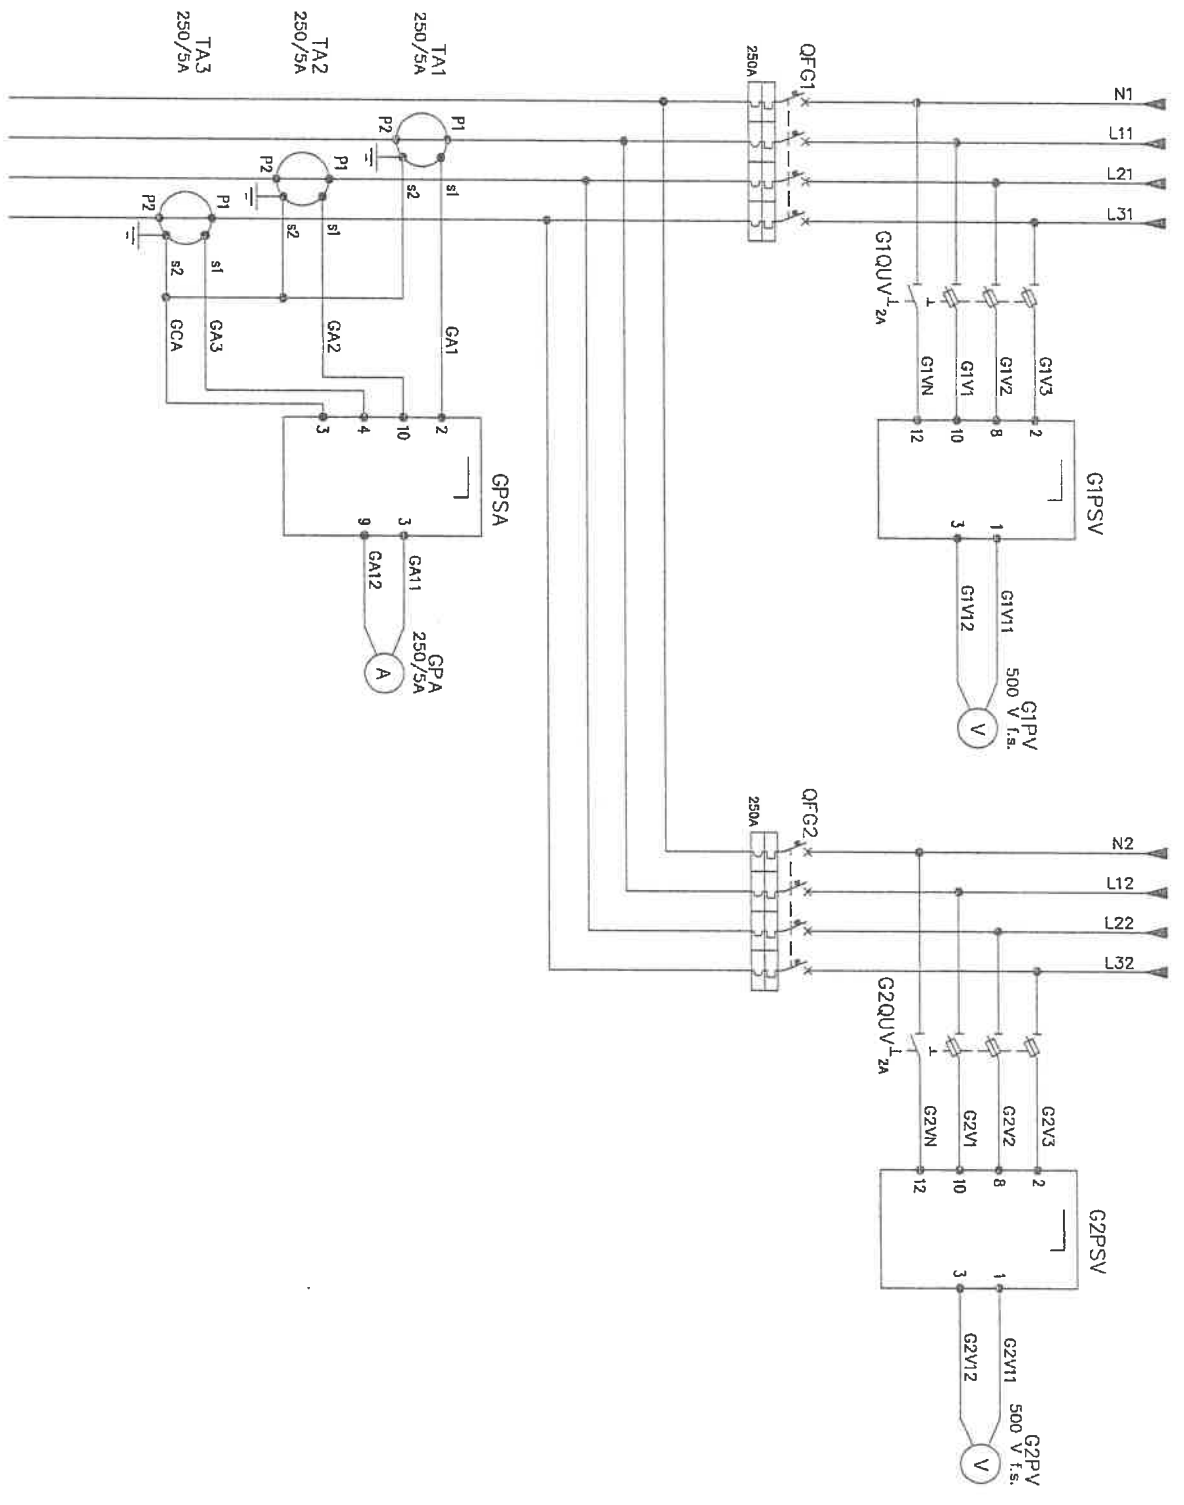

MOD./Rev.			
A	01.12.04	B.M.	BIANCO
B	05/2005		
C			
D			
E			


AS-BUILT  
COME COSTRUITO

**CIEB Nuova S.r.l.**  
 COSTRUZIONI ELETROMECCANICHE  
 Via Romeo, 160 - 12040 GENOVA (GN)  
 Tel. (0172) 88218 - Fax. 88704


CLIENTE :  
**TEKIND S.r.l.**  
 TIPO : SCHEMA TRIFILARE SEZIONE NORMALE  
 Quadro BT - Q.DI PIANO



DISIGNATO	B.M.	DATA	04.11.04
CONTROLL.		SCALA	
CONFERMA		SCALE	
N. Disegno	04211-2	SCALE	12A
		SCALE	12

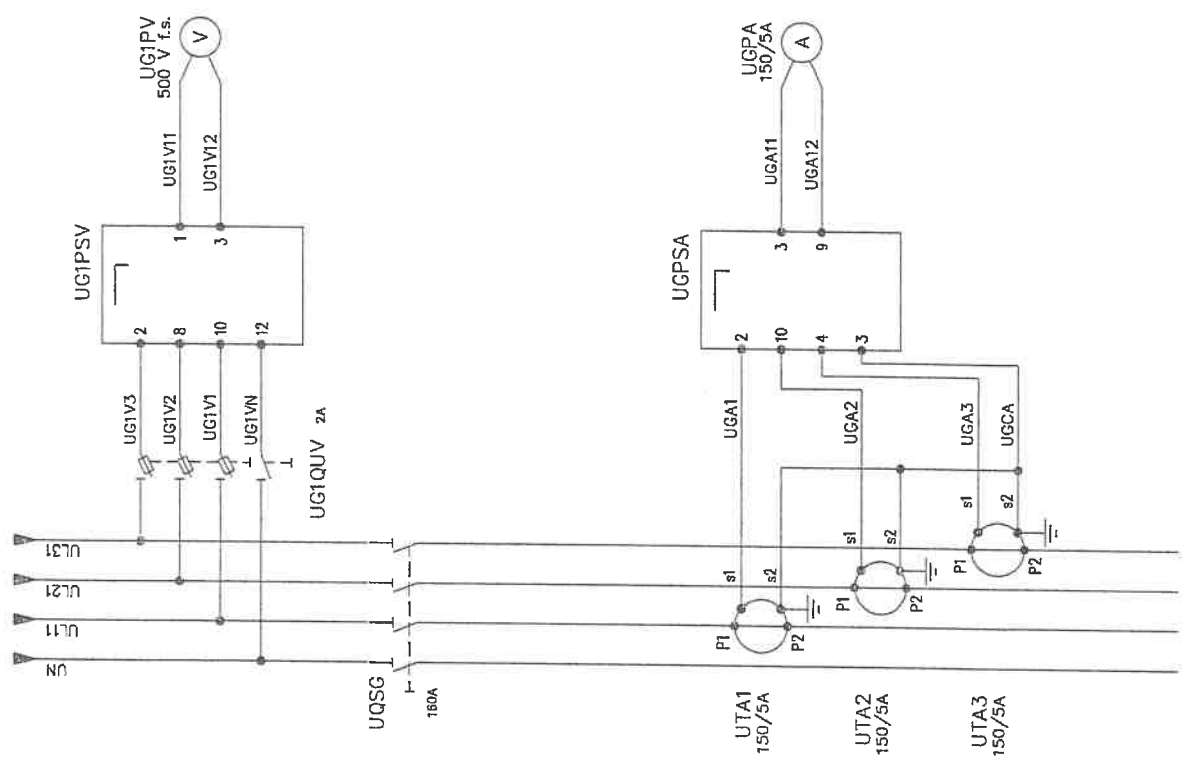GENERALE  
CONTINUITA'

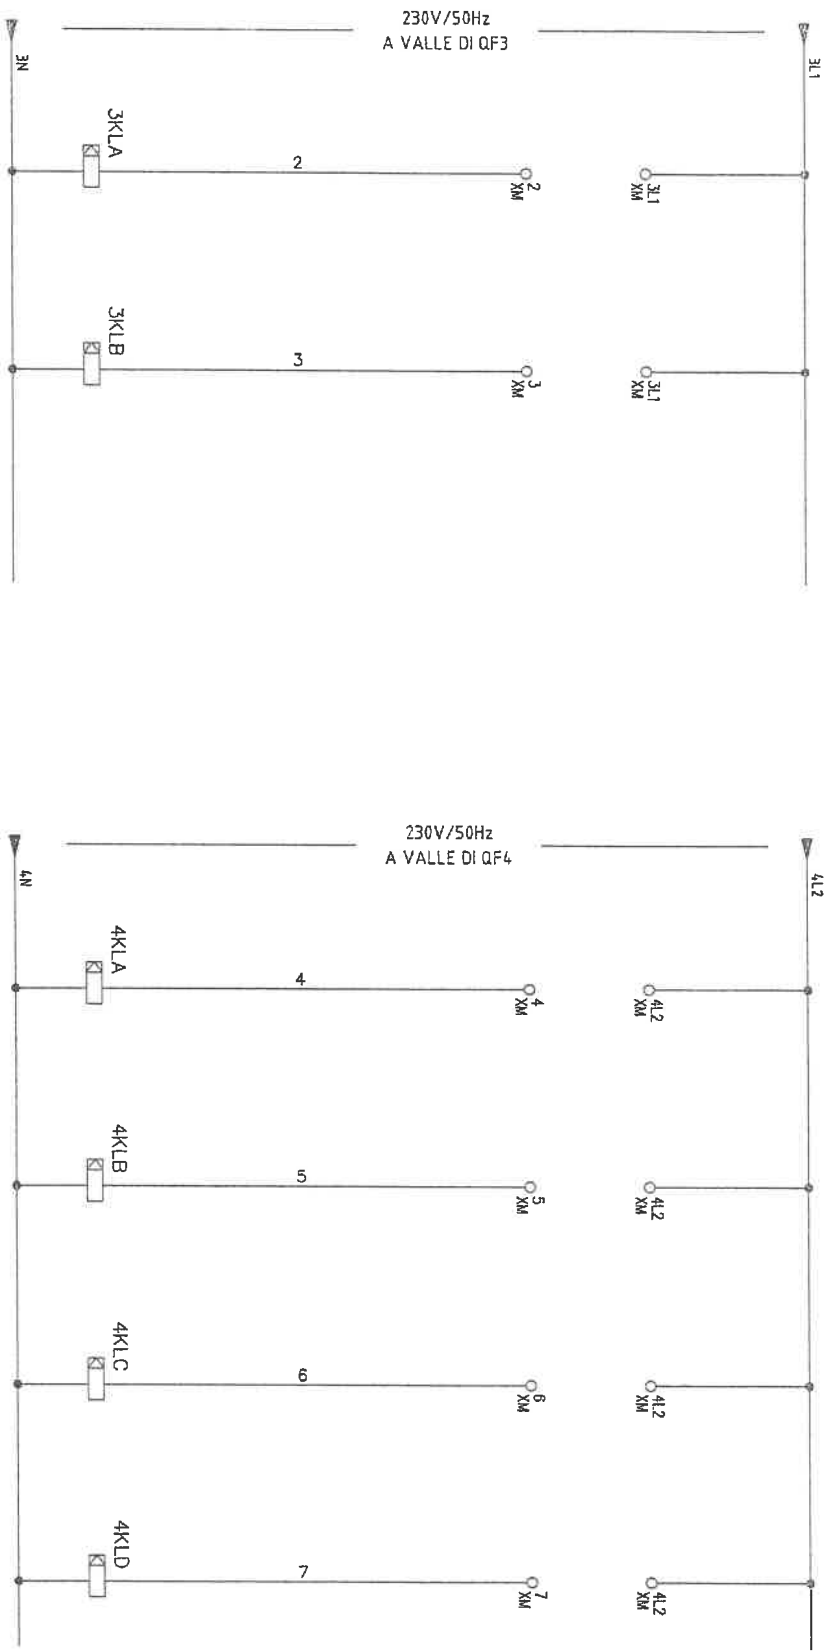

FILE	04211-02
DATA	04.11.04
Disegnato	B.M.
Disegnato	B.M.
Scale	/
Commissa	04211-2
FOGLIO	12A
Sheet	13
SEQUIE	Next
N. Drawing	
ACC. Contr.	
CLIENTE Customer:	TEKIND s.r.l.
TIPOLO Title:	SCHEMA TRIFILARE SEZIONE CONTINUITA'
	Quadro BT - Q.DI PIANO
CIEB Nuova S.r.l.	CONSTRUZIONI ELETTROMECCANICHE
Via Roma, 160 - 17040 GENOVA (CH)	
Tel. (0172) 68216 - Fax 68704	
AS-BUILT	COME COSTRUITO
DIS. DATA	B.M. BIANCO
DIS. DATA	01.12.04
DIS. DATA	VISTO
DIS. DATA	ATTI
DESCRIZIONE Description	



MOD./Rev.		AS-BUILT			CLIENTE :		ACC. / DISSEGNO B.M. CONTROL. / Checked / COMMESSA / N. Drawing	FILES 04211-02	
A	01.12.04	B.M.	BIANCO		TEKIND S.r.l.			DATA 04.11.04	SCALE /
B	05/2005			COSTRUZIONI ELETTROMECCANICHE		TITOLO : SCHEMA FUNZIONALE		Quadro BT - Q.DI PIANO	
C				Via Roma, 100 - 12040 GENOVA (cn)		Tel. (0172) 68216 - Fax: 68704			
D									
E									



QUADRO 06 - MORSETTIERA XMU


XMU	WDU_4	U1N	U1N	10.9
XMU	WDU_4	U1L1	U1L1	10.9
XMU	WDU_4	U2N	U2N	10.11
XMU	WDU_4	U2L2	U2L2	10.11
XMU	WDU_10	U3N	U3N	10.12
XMU	WDU_10	U3L3	U3L3	10.12
XMU	WDU_4	U4N	U4N	10.14
XMU	WDU_4	U4L1	U4L1	10.14
XMU	WDU_16	U5N	U5N	10.15
XMU	WDU_16	U5L2	U5L2	10.15
XMU	WDU_16	U6N	U6N	10.17
XMU	WDU_16	U6L3	U6L3	10.17
XMU	WDU_6	U7N	U7N	10.19
XMU	WDU_6	U7L1	U7L1	10.19
XMU	WDU_16	U8N	U8N	11.8
XMU	WDU_16	U8L1	U8L1	11.8
XMU	WDU_16	U8L2	U8L2	11.8
XMU	WDU_16	U8L3	U8L3	11.8
XMU	WDU_16	U9N	U9N	11.9
XMU	WDU_16	U9L1	U9L1	11.9
XMU	WDU_16	U9L2	U9L2	11.9
XMU	WDU_16	U9L3	U9L3	11.9
XMU	WDU_16	U10N	U10N	11.11
XMU	WDU_16	U10L1	U10L1	11.11
XMU	WDU_16	U10L2	U10L2	11.11
XMU	WDU_16	U10L3	U10L3	11.11
XMU	WDU_16	U11N	U11N	11.12
XMU	WDU_16	U11L1	U11L1	11.12
XMU	WDU_16	U11L2	U11L2	11.12
XMU	WDU_16	U11L3	U11L3	11.12
XMU	WDU_4	U12N	U12N	11.14
XMU	WDU_4	U12L2	U12L2	11.14
XMU	WDU_10	U13N	U13N	11.15
XMU	WDU_10	U13L3	U13L3	11.15
XMU	WDU_16	U14N	U14N	11.17
XMU	WDU_16	U14L1	U14L1	11.17
XMU	WDU_16	U14L2	U14L2	11.17
XMU	WDU_16	U14L3	U14L3	11.17

MOD./Rev.																			
E																			
D																			
C																			
B	05/2005	B.M. BIANCO																	
A	01.12.04	B.M. BIANCO																	
DATE		DIS. DESG.		VISTO		DESCRIZIONE		AS-BUILT		COME COSTRUITO		CIEB Nuova S.r.l.		COSTRUZIONI ELETTROMECCANICHE		Via Roma, 160 - 12040 GENOVA (CN)		Tel: (0172) 68216 - Fax: 68204	
GARANZIA :										TEKIND S.r.l.									
CANTONIERE :										MORSETTIERE SEZIONE CONTINUITA'									
ACC. GEN. :										04211-2									
DISSEGNO :										B.M.									
DISEGNO :										DOMMESA									
SCALE :										Foglio 15									
FOGLIO :										Scheda 16									
SCHEDA :										SICURE									





1	2	3	4	5	6	7	8	9	10	11	12	13	14	15	16	17	18	19
Nome/Item	Tipo/Type	Descrizione/Description															Costruttore/Marke	Fg/Sh
G1PSV	CMV	Commutatore voltmetrico modulare															S.E.	12
G1PV	VLT	Voltmetro modulare 0/500V															S.E.	12
G1QUV	STI 3P9N	Sezionatore con fusibile manu. Irip.+n															S.E.	12
G2PSV	CMV	Commutatore voltmetrico modulare															S.E.	12
G2PV	VLT	Voltmetro modulare 0/500V															S.E.	12
G2QUV	STI 3P+N	Sezionatore con fusibile manu. Irip.+n															S.E.	12
GPA	AMP	Amperometro modulare															S.E.	12
GPSA	CMA	Commutatore amperometrico															S.E.	12
GTA1	AC22 250/5A	Trasformatore amperometrico															FRER	12
GTA2	AC22 250/5A	Trasformatore amperometrico															FRER	12
GTA3	AC22 250/5A	Trasformatore amperometrico															FRER	12
SC	PRD15 3P+N	Scaricatore di sovratensioni															S.E.	12
UG1PSV	CMV	Commutatore voltmetrico modulare															S.E.	12A
UG1PV	VLT	Voltmetro modulare 0/500V															S.E.	12A
UG1QUV	STI 3P9N	Sezionatore con fusibile manu. Irip.+n															S.E.	12A
UGPA	AMP	Amperometro modulare															S.E.	12A
UGPSA	CMA	Commutatore amperometrico															S.E.	12A
UTA1	AC22 150/5A	Trasformatore amperometrico															FRER	12A
UTA2	AC22 150/5A	Trasformatore amperometrico															FRER	12A
UTA3	AC22 150/5A	Trasformatore amperometrico															FRER	12A
USC	PRD15 3P+N	Scaricatore di sovratensioni															S.E.	12

E																			
D																			
C																			
B	05/2005																		
A	01.12.04	BIANCO	AS-BUILT																
KOD/Rev.		DIS. Pratic.	DESCRIZIONE Description																
										<b>CIEB Nuova S.r.l.</b> COSTRUZIONI ELETTROMECCANICHE Via Roma, 160 - 12040 GENOLA (CN) Tel. (0172) 66216 - Fax. 66704									
CLIENTE Customer: <b>TEKIND s.r.l.</b>										ACC. Contr. <b>04211-02</b> DISegnato <b>B.M.</b> COntrOll. <b>Scale /</b> COnfetto <b>Checked</b> COMMESSA <b>N. Drawing</b>									
FILE <b>04211-02</b>										DATA DATE <b>04.11.04</b> Foglio Sheet <b>16</b> SEQUE Next <b>1</b>									
Titolo: <b>Quadro BT - Q.DI PIANO</b>										<b>04211-2</b>									

