

| | |
|--|--|
| | REVELETORE OTTICO DI FUMO AUTONDIRIZZATO MODELLO NOTIFIER COD. SDX 751 ME COMPLETO DI BASE MODELLO NOTIFIER COD. 5801 |
| | RIVELATORE OTTICO DI FUMO AUTONDIRIZZATO MODELLO NOTIFIER COD. SDX 751 ME COMPLETO DI BASE MODELLO NOTIFIER COD. 5801 |
| | RIVELATORE OTTICO DI FUMO AUTONDIRIZZATO MODELLO NOTIFIER COD. SDX 751 ME COMPLETO DI BASE MODELLO NOTIFIER COD. 5801 |
| | PANNELLO OTTICO ACUSTICO ALARME INCENDIO MOD. NOTIFIER COD. PAN-1EN NON AUTOMUNITO |
| | ELETTROMAGNETE PER BLOCCO PORTE TAGLIAFUOCO DOTATO DI PULSANTE MANUALE DI SBLOCCO PER 30" EFFETTIVI MODELLO NOTIFIER COD. EM65 |
| | POSTAZIONE INTERNA CITOFONICA CON CABLAGGIO 2 FILI MODELLO BITCINO TIPO LINEA 2000 MONOFAMILIARE COD. 365311 DOTATA DI VIDEOSCRANO SPRINT COD. 344942 |
| | POSTAZIONE ESTERNA CITOFONICA CON CABLAGGIO 2 FILI MODELLO BITCINO TIPO LINEA 2000 COD. 365311 DOTATA DI PULSANTE LINEA 2000 MONOFAMILIARE VIDEO COD. 344942 |
| | PULSANTE MANUALE A ROTAZIONE DI VETRO AUTONDIRIZZATO MODELLO NOTIFIER COD. M700K-H.1 |
| | CASSETTA DI DERIVAZIONE "P14" IP40 DA INCASSO DOTATA DI COPERCHIO COLOR BIANCO RAL 9016 DIMENSIONI 198x152x70mm (LxHxP), MOD. GEWISS SERIE 4BPT COD. 044806 |
| | CENTRALINO DA PARETE IP40 210x200x103 8 MODULI MODELLO BOCCHETTI DSG08W COD.0483 EQUIPAGGIATO CON N°1 INTERRUITTORE MAGNETOTERMICO DIFFERENZIALE IN CASSONETTO CON CILINDRO A MANO A 10A CON CILINDRO A MANO PROTETTORE DELLA ALIMENTAZIONE CITOFONICO MODELLO BITCINO TERRANEO LINEA 2000 |
| | MODULO DOTATO DI UN CONTATTO DI USCITA (RELE) CON CONTATTI LIBERI DA ACUSTICI E PER LO SCARICO DEGLI ELETTROLITICI IN CASO DI ALLARME INSTALLATO ALL'INTERNO DI CASSETTA DI DERIVAZ. NELLE IMMEDIATE VICINANZE DEI DISPOSITIVI DA COMANDARE |
| | EQUIPAGGIATO CON UN ALIMENTATORE MODELLO LINEA 2000 COD. 346000, PIU' N°1 ADATTORE VIDEO MODELLO LINEA 2000 COD. 346830. |
| | COLONNA MONTANTE PASSANTE |
| | COLONNA MONTANTE ASCENDENTE |
| | COLONNA MONTANTE DISCENDENTE |


| | |
|--|--|
| | TUBAZIONE RIGIDA IN PVC Ø25-ø20-ø32 a SECONDA DEI CASI |
| | APPARECCHIO DI ILLUMINAZIONE DA INCASSO IN CONTRASOFFITTO (MODULO DA 600) IP20D. STRUTTURAZIONE PORTANTE IN VISTA DESSIONE DIRETTA. OTTICA IN LAMIERA IN ALLUMINIO ANODIZZATO. IP20D. MODELLI DISPONIBILI: MODELLO IDEALUX ILLUMINAZIONE CONTROLLE. FIAT COD. 76.7/25/85/CAE |
| | APPARECCHIO DI ILLUMINAZIONE DA INCASSO CON CORPO IN LAMIERA DI ACCIAIO VERNICIATO ALLE POLVERI DI COLORE BIANCO RAL 9003, DOTATA DI LAMIERA IN ALLUMINIO ANODIZZATO. IP20D. MODELLO DISPONIBILI: MODELLO IDEALUX ILLUMINAZIONE CONTROLLE. FIAT FLOURESCENTI 40/80, 40/40, BEGHELLI ILLUMINA ES 30, 094 18, 38, 50, 0844 |
| | APPARECCHIO DI ILLUMINAZIONE A SOFFERENZA CON CORPO IN LAMIERA DI ACCIAIO VERNICIATO ALLE POLVERI DI COLORE BIANCO RAL 9003, DOTATA DI LAMIERA IN ALLUMINIO ANODIZZATO. IP20D. MODELLO DISPONIBILI: MODELLO IDEALUX ILLUMINAZIONE CONTROLLE. FIAT FLOURESCENTI 40/80, 40/40, BEGHELLI ILLUMINA ES 30, 094 18, 38, 50, 0844 |
| | APPARECCHIO DI ILLUMINAZIONE A SOFFERENZA CON CORPO IN LAMIERA DI ACCIAIO VERNICIATO ALLE POLVERI DI COLORE BIANCO RAL 9003, DOTATA DI LAMIERA IN ALLUMINIO ANODIZZATO. IP20D. MODELLO DISPONIBILI: MODELLO IDEALUX ILLUMINAZIONE CONTROLLE. FIAT FLOURESCENTI 40/80, 40/40, BEGHELLI ILLUMINA ES 30, 094 18, 38, 50, 0844 |
| | PLAFONERA IN POLICARBONATO AUTOESTINGUENTE IP65 1280x170x95 230V 50Hz MODELLO BEGHELLI TIPO ILLUMINA ES 100, COD. 30199R |
| | PLAFONERA PER ILLUMINAZIONE DI SICUREZZA IP65 720x78x91 230V 50Hz DI TIPO MODELLO BEGHELLI OFFICE 06L62621-183E IN COD. 23935 |
| | PLAFONERA PER ILLUMINAZIONE DI SICUREZZA IP65 680x126x89 230V 50Hz DI TIPO MODELLO BEGHELLI EUROINORM STAGNA 919-1818E IN/PM COD. 2284 |
| | APPARECCHIO DI ILLUMINAZIONE CON BASE ELETTRICA IN TENNOCALAMITA' RESISTORE IN POLICARBONATO CONUMINAZIONE IN SOSTA PER INCASSO IN SOSTA IN ELASTICO. RITORNO ELASTICO. 230V, 50Hz, DOTATA DI LAMPADA E27 1.60W INC. MOD. LOMBARDO ILLUMINAZIONE ARI PULS DUAL 300 COD. LB84121 |
| | SCATOLA DA INCASSO 3 POSTI MOD. BITCINO COD. 503E CON COPRIGHIO PROTETTO IP65 MOD. BITCINO SERIE IROBOX COD. 25803 EQUIPAGGIATA CON N°1 PULSANTE A INTERRUITTORE A CHAVE ZP MOD. BITCINO SERIE MATX COD. AM5007, PIU' N°2 FALSI POLO MOD. BITCINO SERIE MATX COD. AM5000 |
| | SCATOLA DA INCASSO 3 POSTI MOD. BITCINO COD. 503E CON COPRIGHIO PROTETTO IP65 MOD. BITCINO SERIE IROBOX COD. 25803 EQUIPAGGIATA CON N°1 PULSANTE A INTERRUITTORE A CHAVE ZP MOD. BITCINO SERIE MATX COD. AM5007, PIU' N°2 FALSI POLO MOD. BITCINO SERIE MATX COD. AM5000 |
ASTA PUBBLICA N.27/2006
COMUNE DI TORINO
OPERE DI ADEGUAMENTO NORMATIVO FUNZIONALE
E TECNICO DEGLI IMPIANTI ELETTRICI E SPECIALI
DORMITORIO,
-Via Ghedini, 6-
TORINO

Il Committente: **IRIDE SERVIZI S.p.A.**
C.D. 10143 - TORINO (TO)

Responsabile del procedimento: **ALTARE Per. Ind. Giuseppe**
POLLANO Per. Ind. Roberto

Direttore lavori:

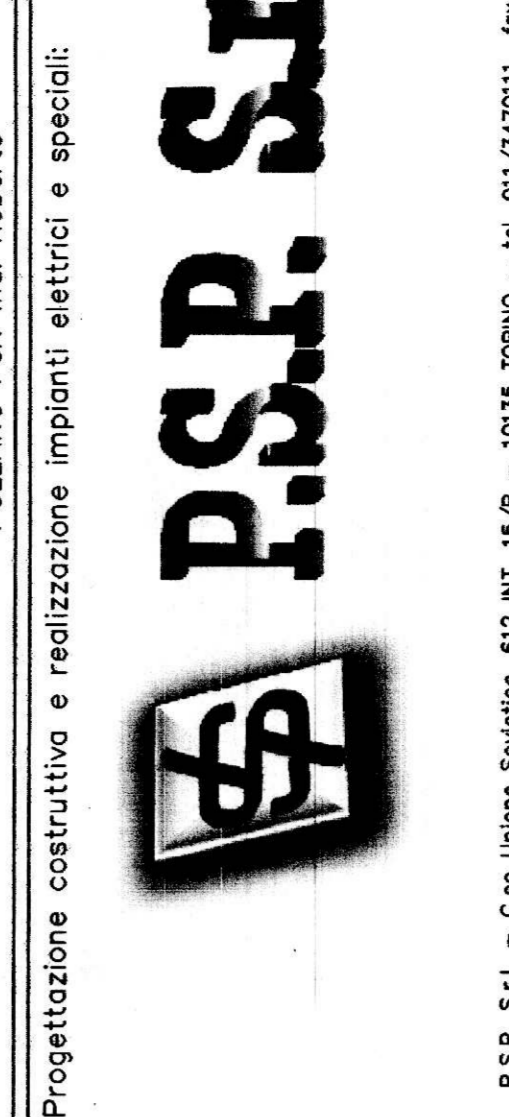

| | |
|---|----------------------------|
| P.S.P. S.r.l. - C.so Unione Sovietica, 619, NT. 15/A - 10135 TORINO - tel. 011/5470111 fax. 011/2383543 | |
| N° Commesso: | N° documento: |
| P6019 | E01 |
| Revisione: | AS-BUILT |
| Data: | 20/05/2009 |
| Aggiornamenti: | Scala: 1:50 |
| Rev: | Data: |
| | Descrizione: |
| Disegnato: | Verificato: |
| GHISLINO Per. Inc. Michela | GHISLINO Per. Inc. Michela |
| Responsabile commessa: | Responsabile Tecnico: |
| GHISLINO Per. Inc. Michela | LATELLA Per. Inc. Paolo |

NB: - LA CENTRALE DI RIVELAZIONE FUMI NON E' DI NOSTRA FORNITURA (PERTANTO LA PROGRAMMAZIONE DEI COMPONENTI DI NUOVA FORNITURA RISULTA A CARICO DEL COMMITTENTE)