

PROGETTISTA A EDILIZIONE

ROBERTO DAL DEGAN

ARCHITETTO

VIA ACADEMICA, 36-31023 TORINO - TEL. 011/563.830

COMITETTANTE

Organizing Committee for the

XX Olympic Games

Torino 2006
via Nizza 26/28/30 - 10126 Torino

TIPO DI LAVORO:
Manutenzione straordinaria del fabbricato sito in Torino, C.so Novara n.96

TAVOLA:
RETE CANALINE E POSIZIONE QUADRI

TAV. 280-01

SCALA: 1:100

DATA: 28/04/2003

ACCORDI/NOTE:
AS BUILT 31-12-03



STRALCIO PIANTA PIANO TERRA

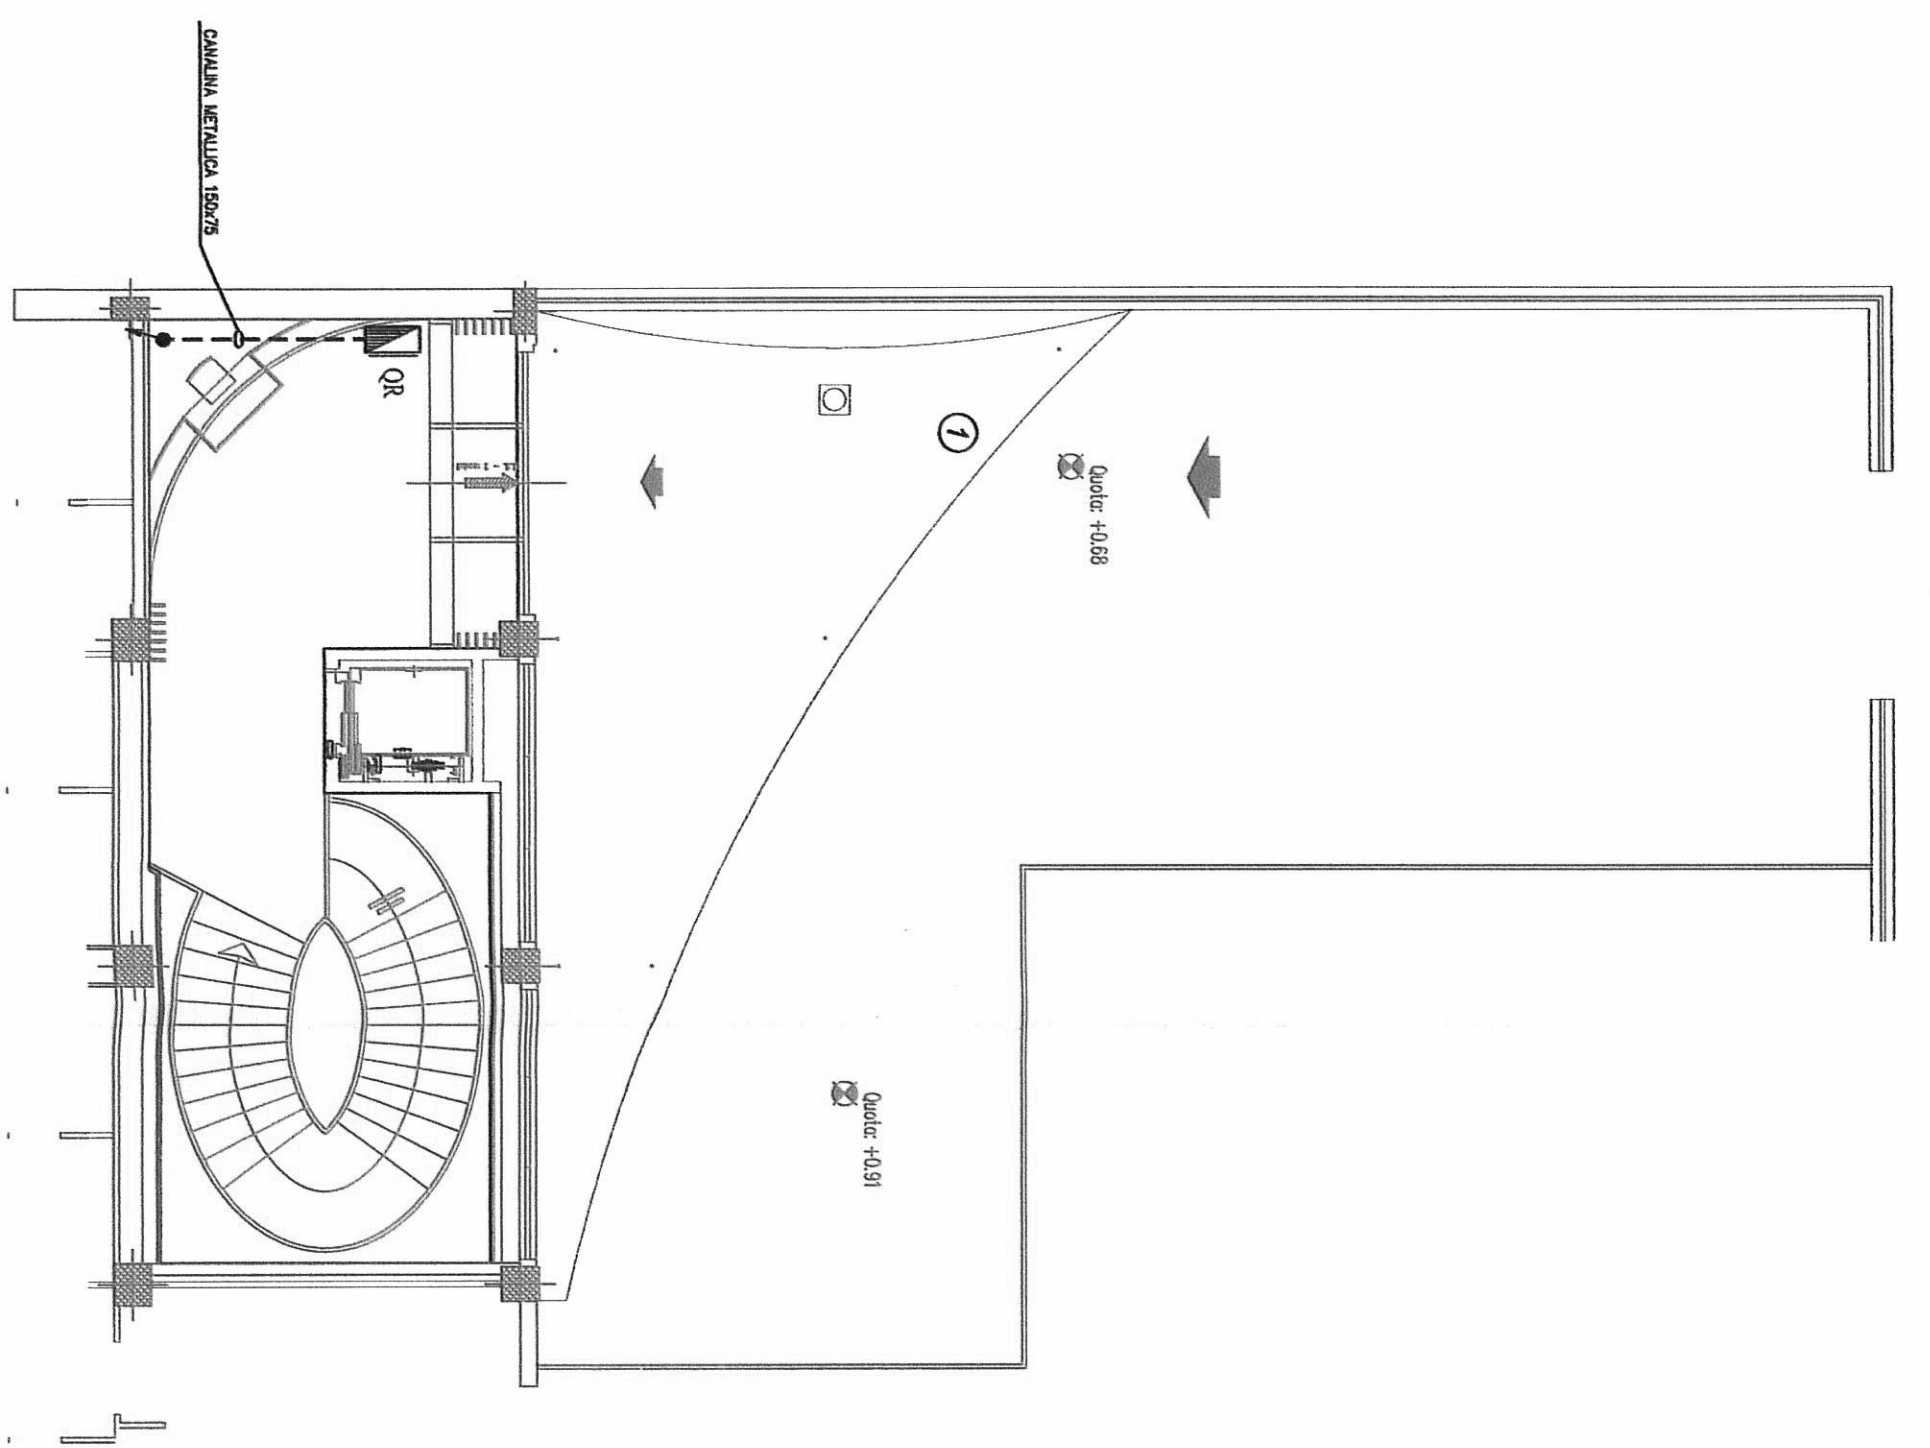

STRALCIO PIANTA PIANO SEMINTERATO P-2

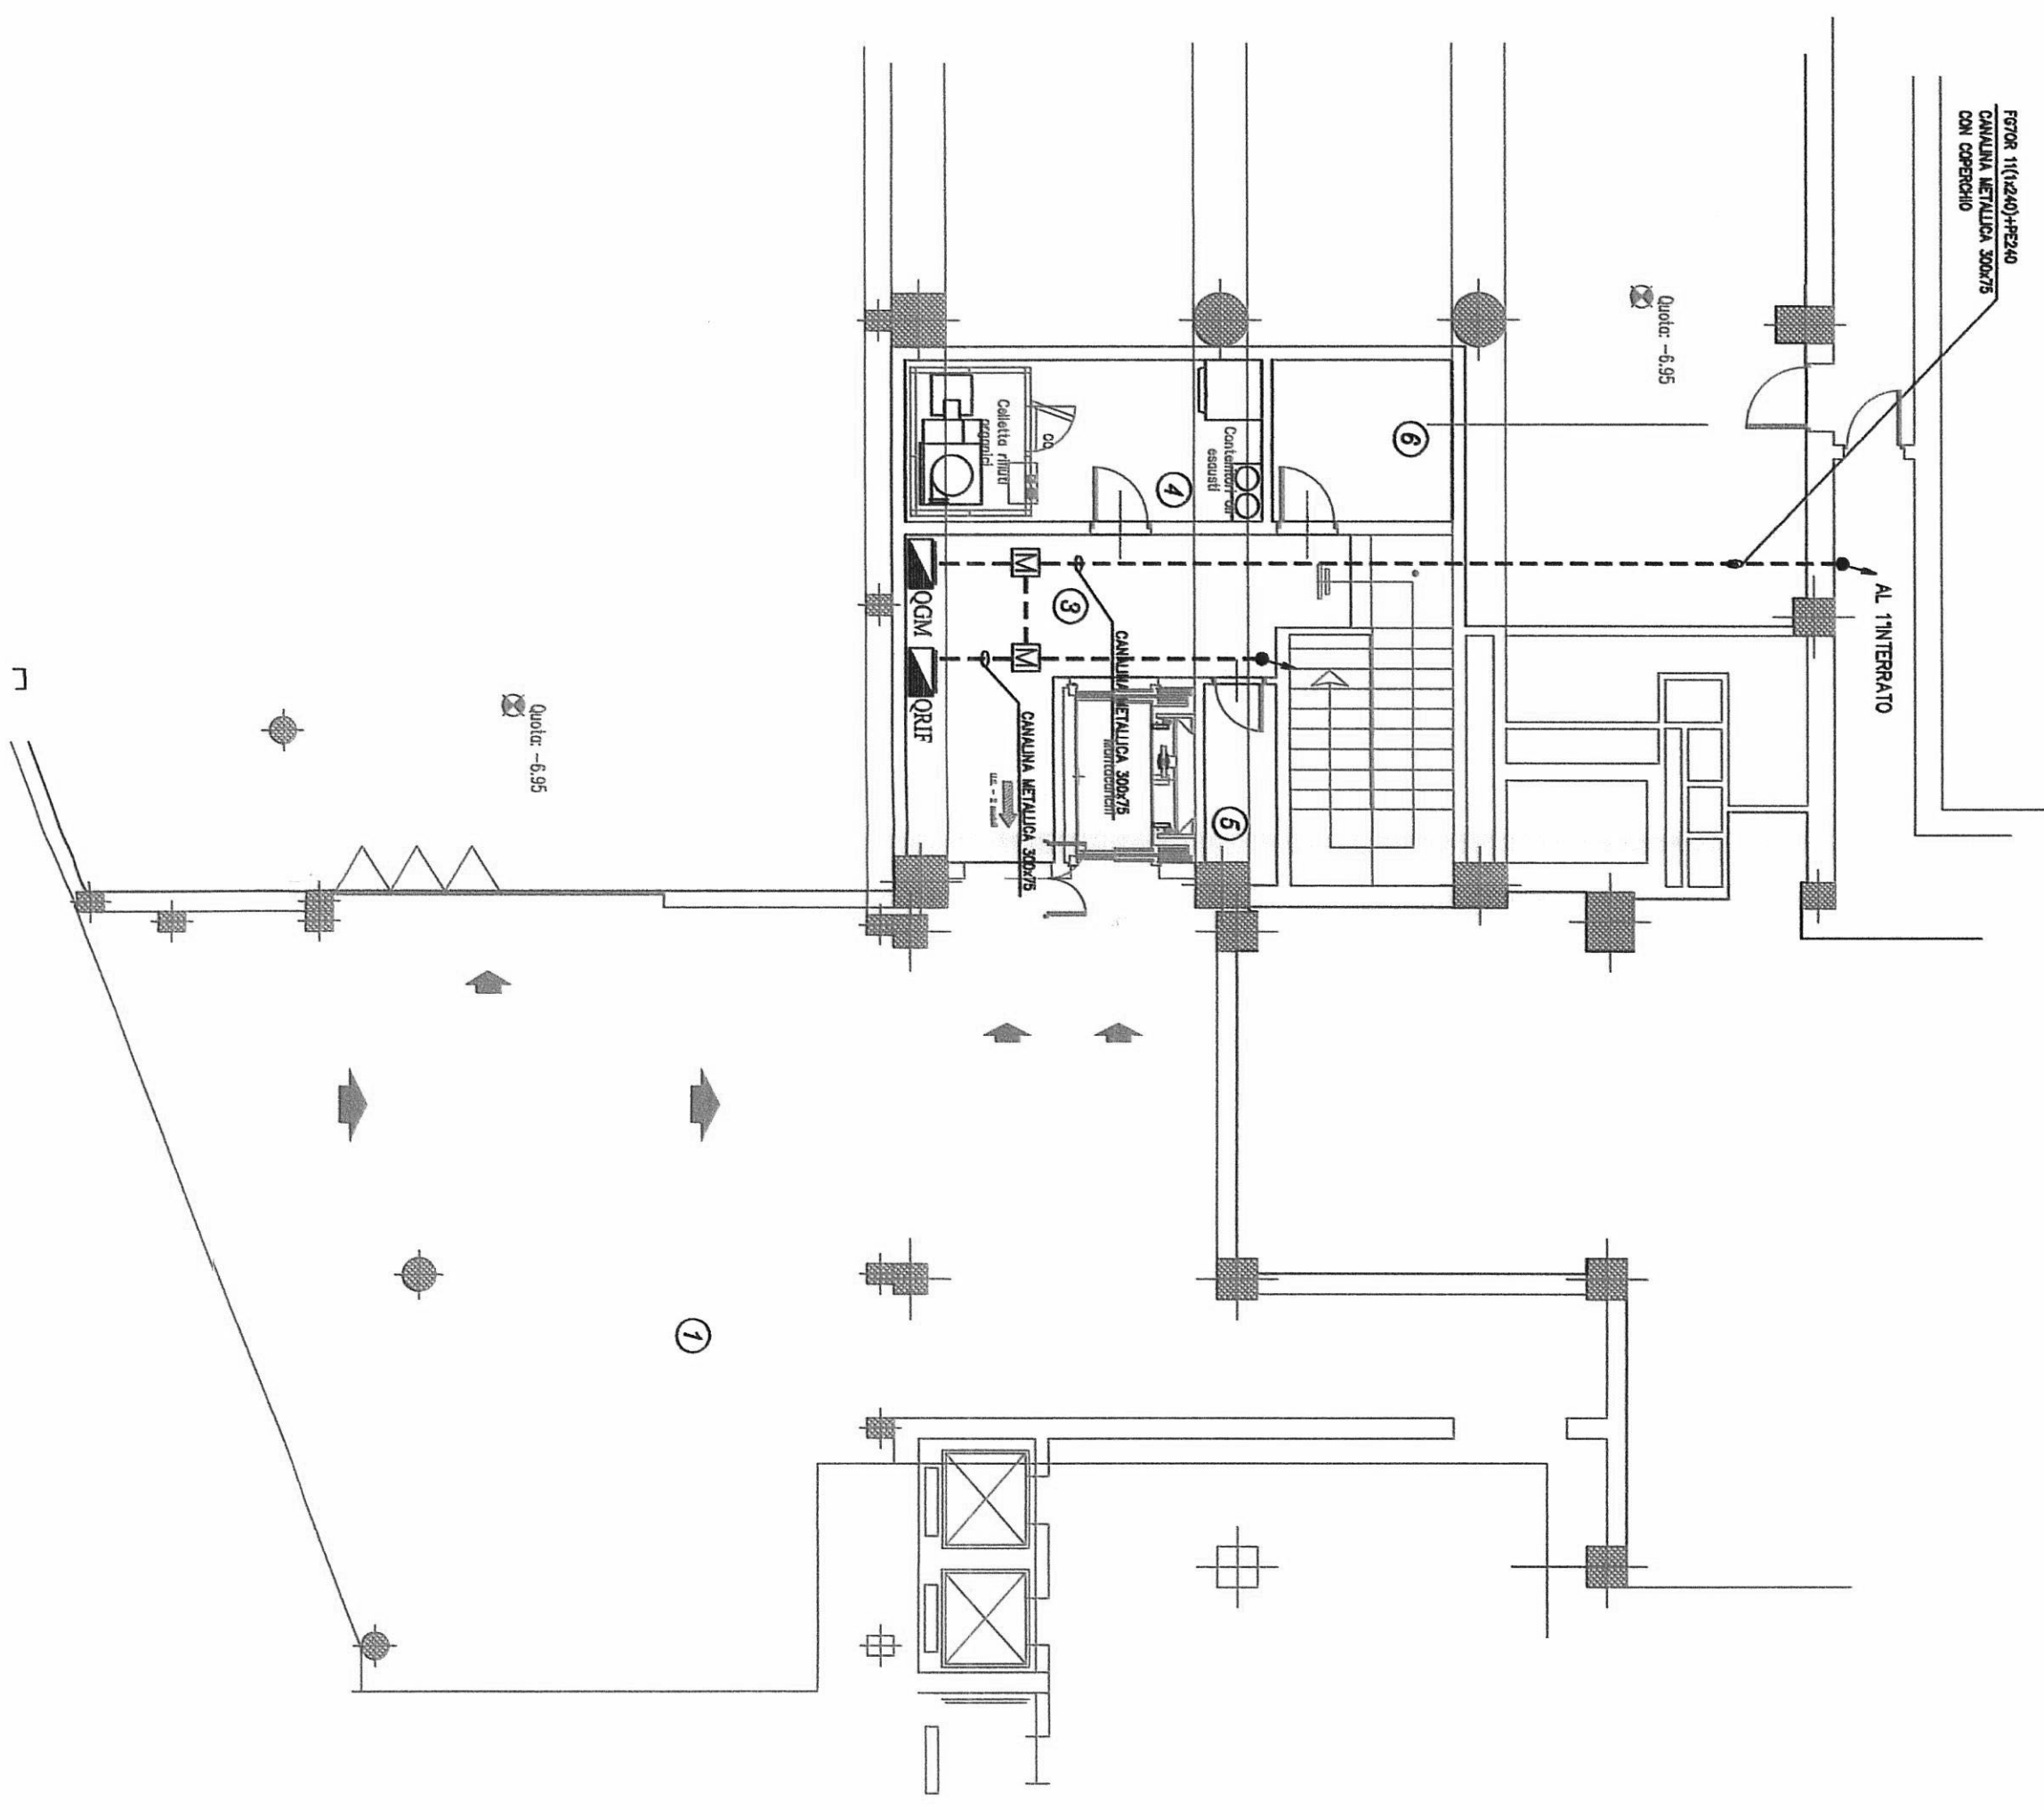

QUESTA TAVOLA E' VALIDA SOLO PER L'IMPIANTO ELETTRICO

PIANTA PIANO SEMINTERATO P-1

