

COMUNE DI TORINO
BANDO N°S. 3/2008
MANUTENZIONE STRAORDINARIA NON SPECIFICA
DEGLI IMPIANTI ELETTRICI E SPECIALI DEGLI
EDIFICI COMUNALI

BIBLIOTECA


OdL N° 3873893 - C.so Ottobassano, 200 - 10100 TORINO

Il Committente:
IRIDE SERVIZI
10143 - Torino (TO)

Responsabile del procedimento:
ALTARE Per. Ind. Giuseppe

Direttore lavori:
CIMINO Ing. Massimo

Progettazione costruttiva e realizzazione impianti elettrici e speciali:

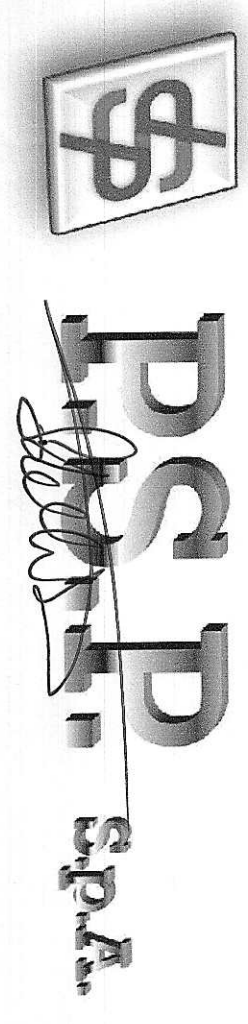

P.&P. S.p.A. - Cas. Union Sovietico, 612 RT, 1978 - 10135 TORINO - tel. 011/242011 fax. 011/232343

N° Commessa: N° documento:
P8006

Revisione:
AS-BUILT

Scad.:
1:50

Data:
08.02.2010

Aggiornamenti:
Rev:

Descrizione:
iride Aggiornamento
documentale
N. 2479

Validatore:
Dott. SOASCA Ing. Domenico

Respons. di commessa:
GRANATA Vincenzo

Respons. Tecnico:
LATTA Per. Ind. Paolo

Disegnato:
CARASCO Per. Ind. Michele

LEGENDA DEI PRINCIPALI SIMBOLI ELETTRICI ADOSSATI	
	CONDIZIONE DI MANUTENZIONE: ESISTE PER 100% (100%) MODELLO SECONDO I REQUISITI IRE 91/74 COD. 04841, EQUIPAGGIATA CON SIRENA 12V PIZZO ELETTRICA MOD. NET COD. SP200 LA SPINOTTO 039 SINOVA SCHEMA ELETTRICO A UNIVERSALE 12V MOD. NET COD. N-001389

N.B. NON OGGETTO
DI INTERVENTO

