

CITTA' DI TORINO

PALAZZO CIVICO - Piazza Palazzo di Citta' N°1
OPERE DI ADEGUAMENTO NORMATIVO, FUNZIONALE E TECNICO
DI PARTE DEGLI IMPIANTI ELETTRICI DI PALAZZO CIVICO

Titolare dell'attività:



Il Progettista:



collaboratori al progetto:
UFFICIO TECNICO PERIQUA S.R.L.

AS-BUILT


OGGETTO
DISLOCAZIONE E NUMERAZIONE
LAMPADINE DI EMERGENZA
PIANTA PIANO INTERRATO - zona "B"

PROGETTO
0000
SCALA

REV	MODIFICAZIONE	DATA	DESCRIZIONE	ELABORATO
0	ESISTENTE	LUG 2003		
1				
2				
3				
4				
5				

LEGENDA SIMBOLI

1	Linee di alimentazione con N°1-K
2	Linee di alimentazione con N°1-K
3	Linee di alimentazione con N°1-K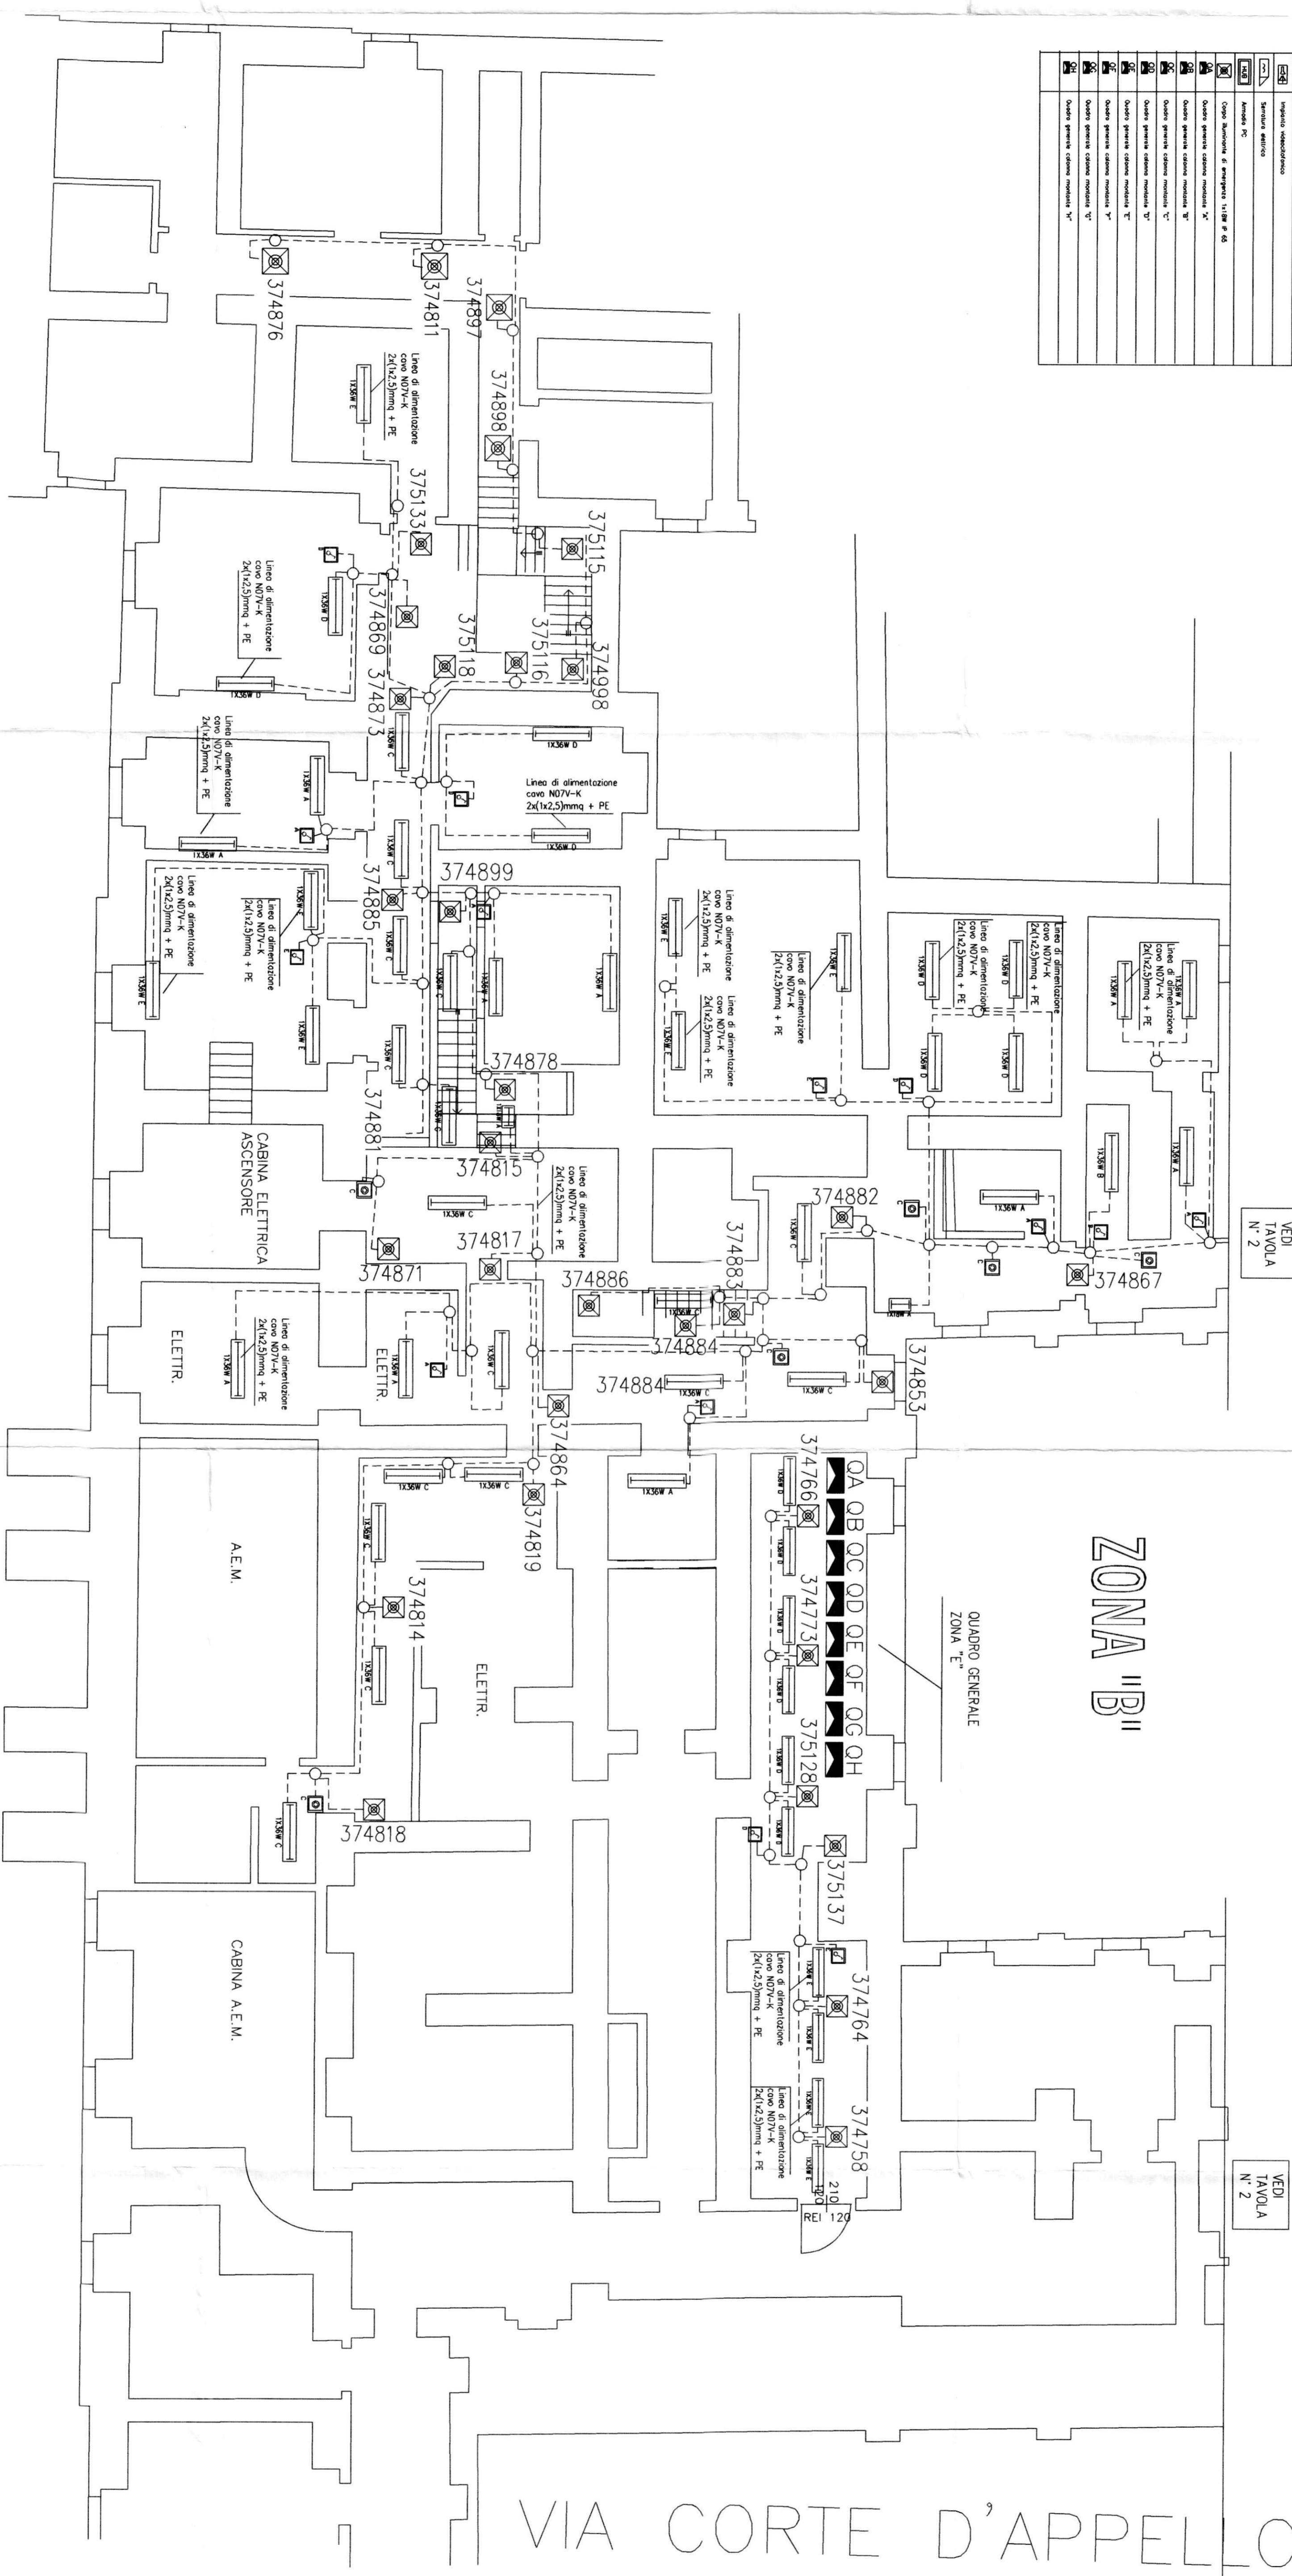
