

COMUNE DI TORINO  
BANDO N°S. 3/2008  
MANUTENZIONE STRUTTURALE E MANUTENZIONE SPECIFICA  
DEGLI IMPIANTI ELETTRICI COMUNALI  
EDIFICI COMUNALI

Obj. N° 3873993 - C.so Olcese, 200 - 10100 TORINO

Comittente: **IRIDE**  
Società S.p.A.  
C.so Sestriere, 95  
10143 - 10095 (TO)

Responsabile del procedimento: **ALBERTO FAVI**, Ing. Giuseppe  
CINQUE ING. MESSINA

Progettazione costruttiva e realizzazione impianti elettrici e speciali



D.S.P. S.p.A. - Via Novara, 100 - 10128 TORINO - Tel. 011/2479111 - Fax 011/2479244

N° Commessa: N° documento: **P8006**

Revisione: **E01**

AS-BUILT

Scale: 1:50

Aggiornamenti: 02/02/2010

Autore: **IRIDE** - Ing. Giuseppe  
Messina

Disegnato: **IRIDE** - Ing. Giuseppe  
Messina

Verificato: **IRIDE** - Ing. Giuseppe  
Messina

Approvato: **IRIDE** - Ing. Giuseppe  
Messina

Condotta Per via Novara

Indirizzo: **IRIDE** - Ing. Giuseppe  
Messina

Prodotto: **IRIDE** - Ing. Giuseppe  
Messina

Descrizione: **IRIDE** - Ing. Giuseppe  
Messina

Intervento: **IRIDE** - Ing. Giuseppe  
Messina


AREA NON OGGETTO  
DI INTERVENTO

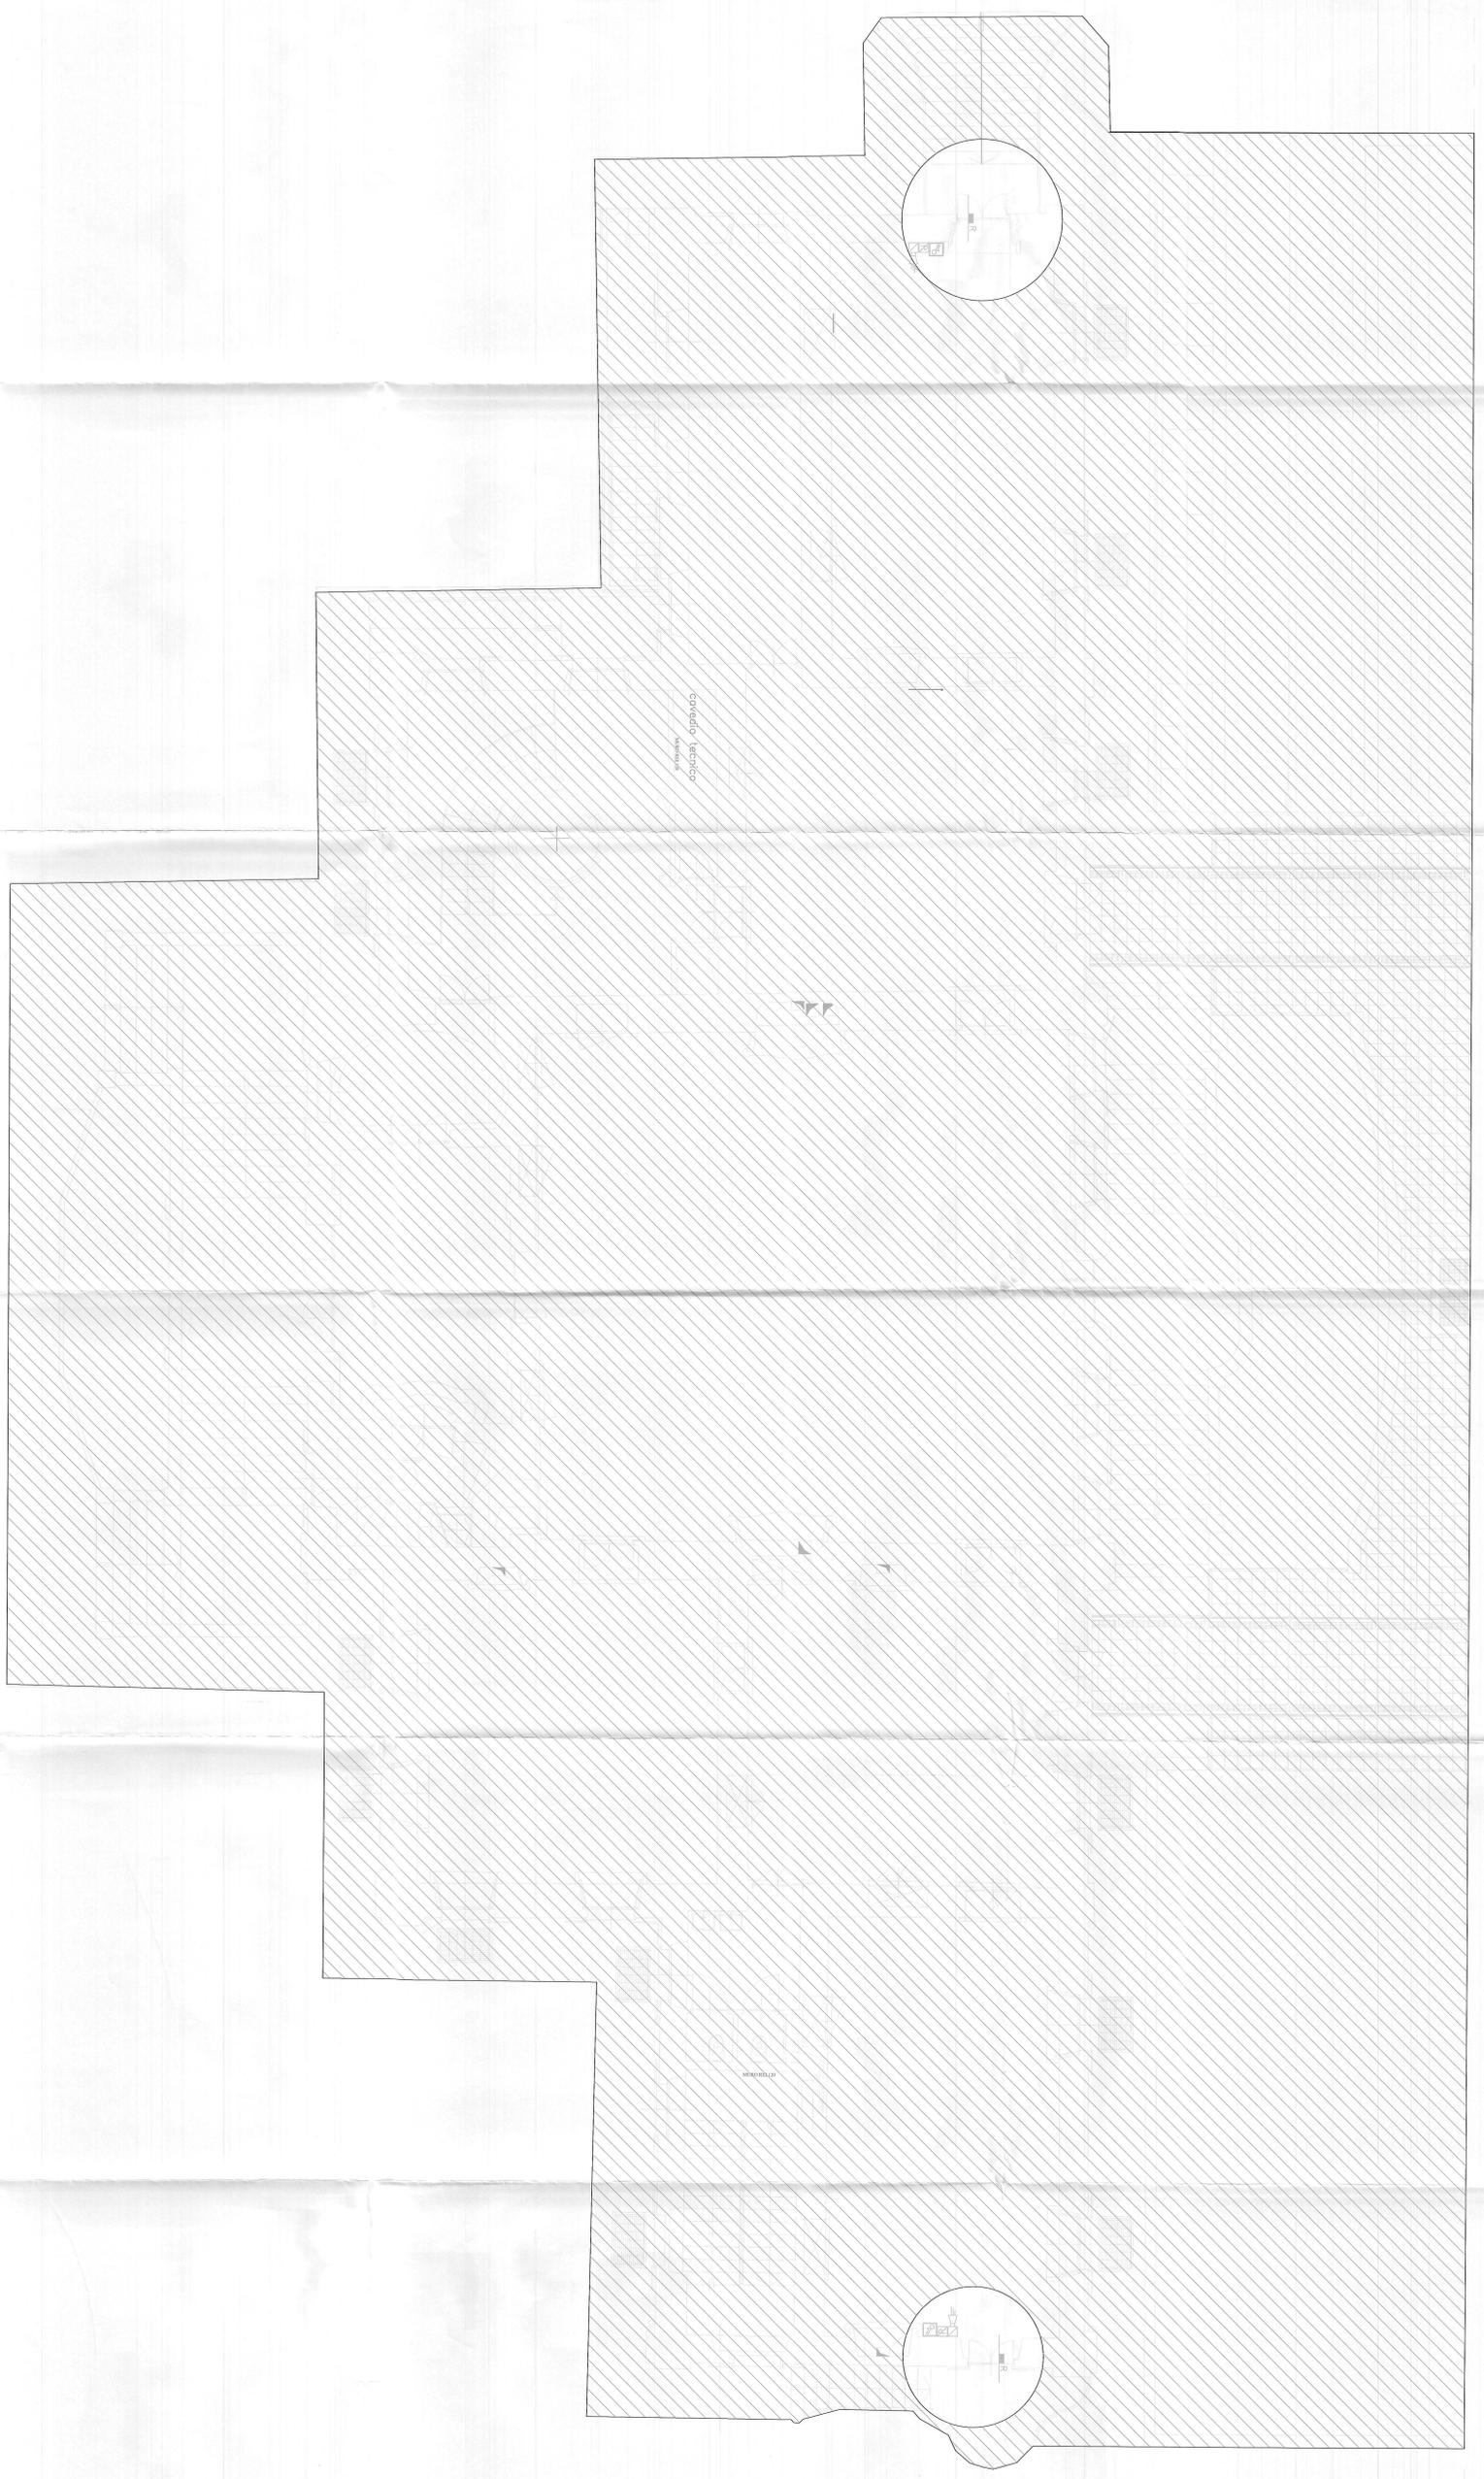

