


VIA PADOVA

VIA BOLOGNA

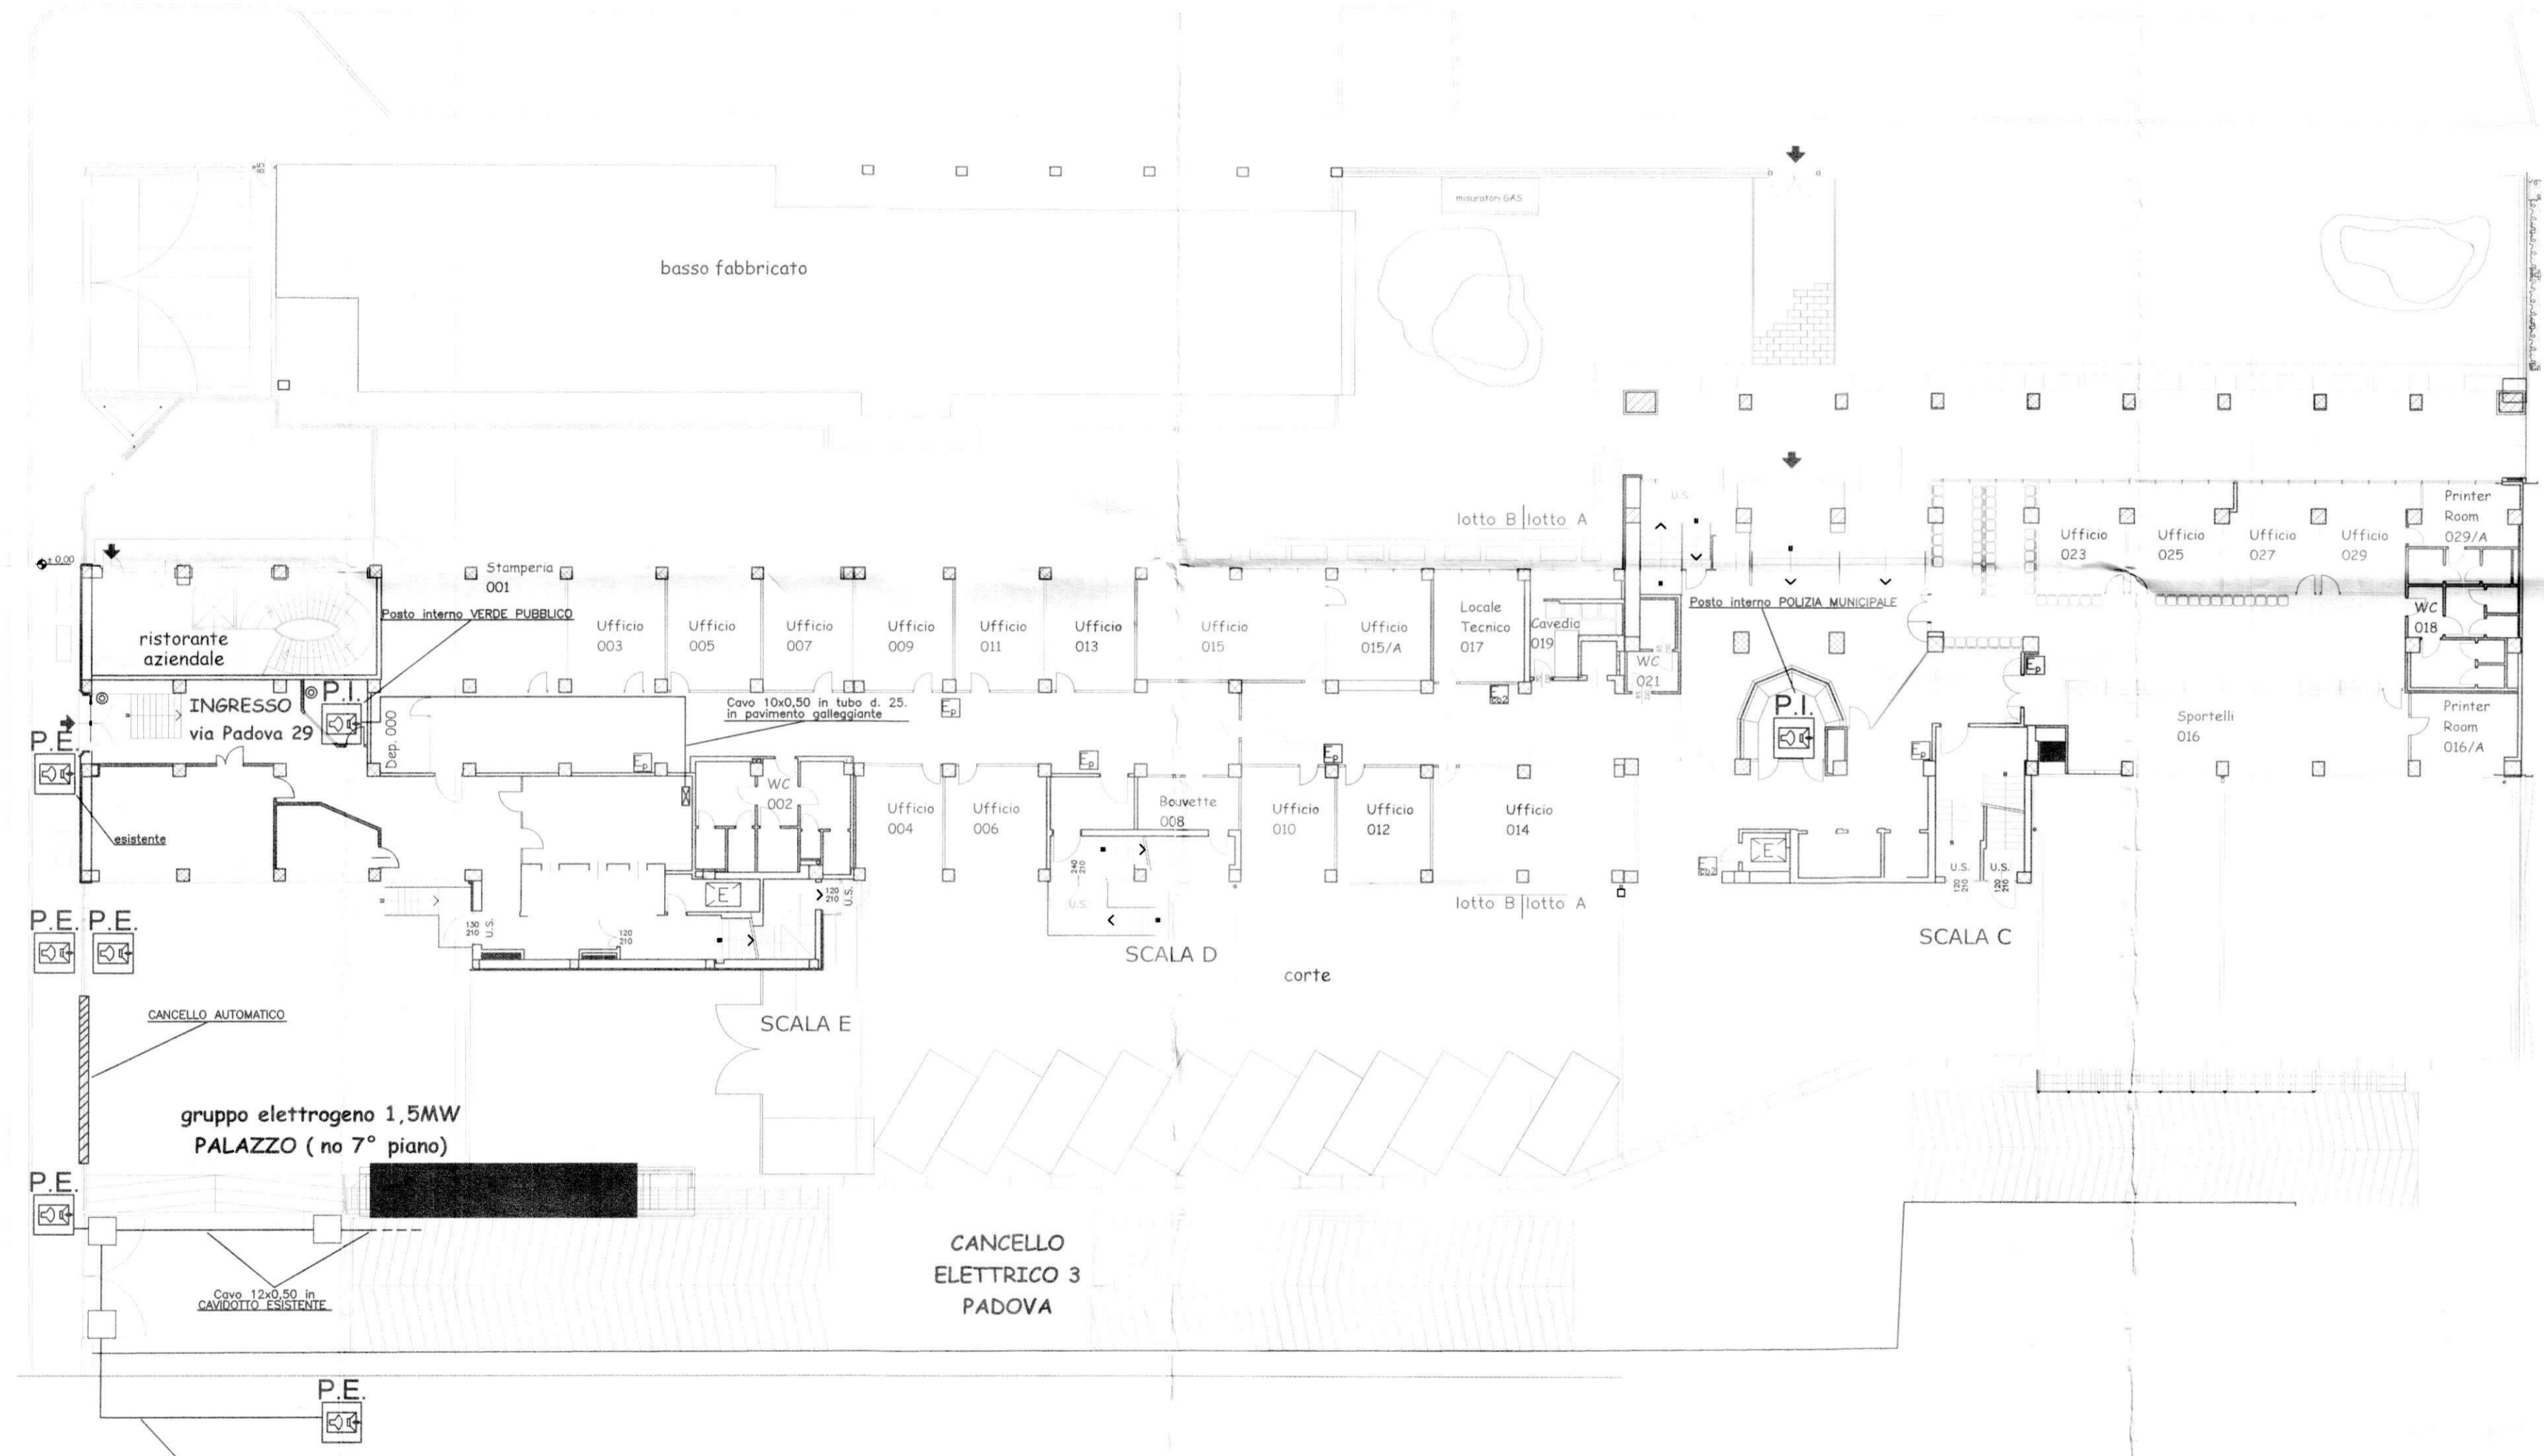

PIANO RIALZATO

	Centralino citofonico
	Pulsante apriporta
	Pozzetto
	Citofono (posto interno)
	Citofono (posto esterno)



CITTA' DI TORINO

IMPIANTO CITOFONICO  
VIA PADOVA 29 - TORINO

Titolare dell' attivita'

Impresa esecutrice:  
IRME S.r.l.  
Strada Settimo 388/15  
10156 - Torino

AS-BUILT

OGGETTO		DISPOSIZIONE COMPONENTI		NOME-FILE	Scala Plot
					1:1
				RIFERIMENTO	
				SCALA	1:50
REV	MODIFICHE	DATA	DISEGNATORE	ELABORATO	
0	emissione	09.12.2011		E-01	
1					
2					
3					
4					
5					

A TERMINI DI LEGGE QUESTO DISEGNO E' DI NS.PROPRIETA' E NON POTRA' ESSERE COMUNICATO A TERZI O RIPRODOTTO SENZA NS. ESPLICITA' AUTORIZZAZIONE.