

PROGETTISTA E DOTT. ING. ROBERTO DAL DEGANI  
 ARCHITETTO  
 VIA MASCIOLA, 38 - 10128 TORINO - TEL. 011-558.550

ORGANIZZATORE  
 Organizing Committee for  
 the XX Olympic Games  
 Torino 2006  
 Torino SpA  
 VIA NIZZO 262/58 -  
 10126 TORINO


TIPO DI LAVORO:  
 Manutenzione straordinaria del fabbricato sito in Torino, C.so Novara n.96

FAVOLA:  
**RISTORANTE AZIENDALE TOROC - PIANO P-2**  
**IMPIANTO RIVELAZIONE INCENDIO**

SCALA: 1:100  
 AS BUILT 31-12-0  
 DATA: 28/04/2006

PROGETTISTA E DOTT. ING. ROBERTO DAL DEGANI  
**simsea** Progettazione, Consulenza, Direzione Lavori  
 C.so ROSSINI 146 - 10129 TORINO - TEL. 011/558.6917  

PROGETTISTA E DOTT. ING. ROBERTO DAL DEGANI  
**TEKIND**  
 Tecnologie Industriali  
 T. E. s.r.l. - Via Cavour, 45 Bis  
 10044 Prosecco (TO) - Tel. 011/558.6917  
 E-mail: tekind@tekn.it

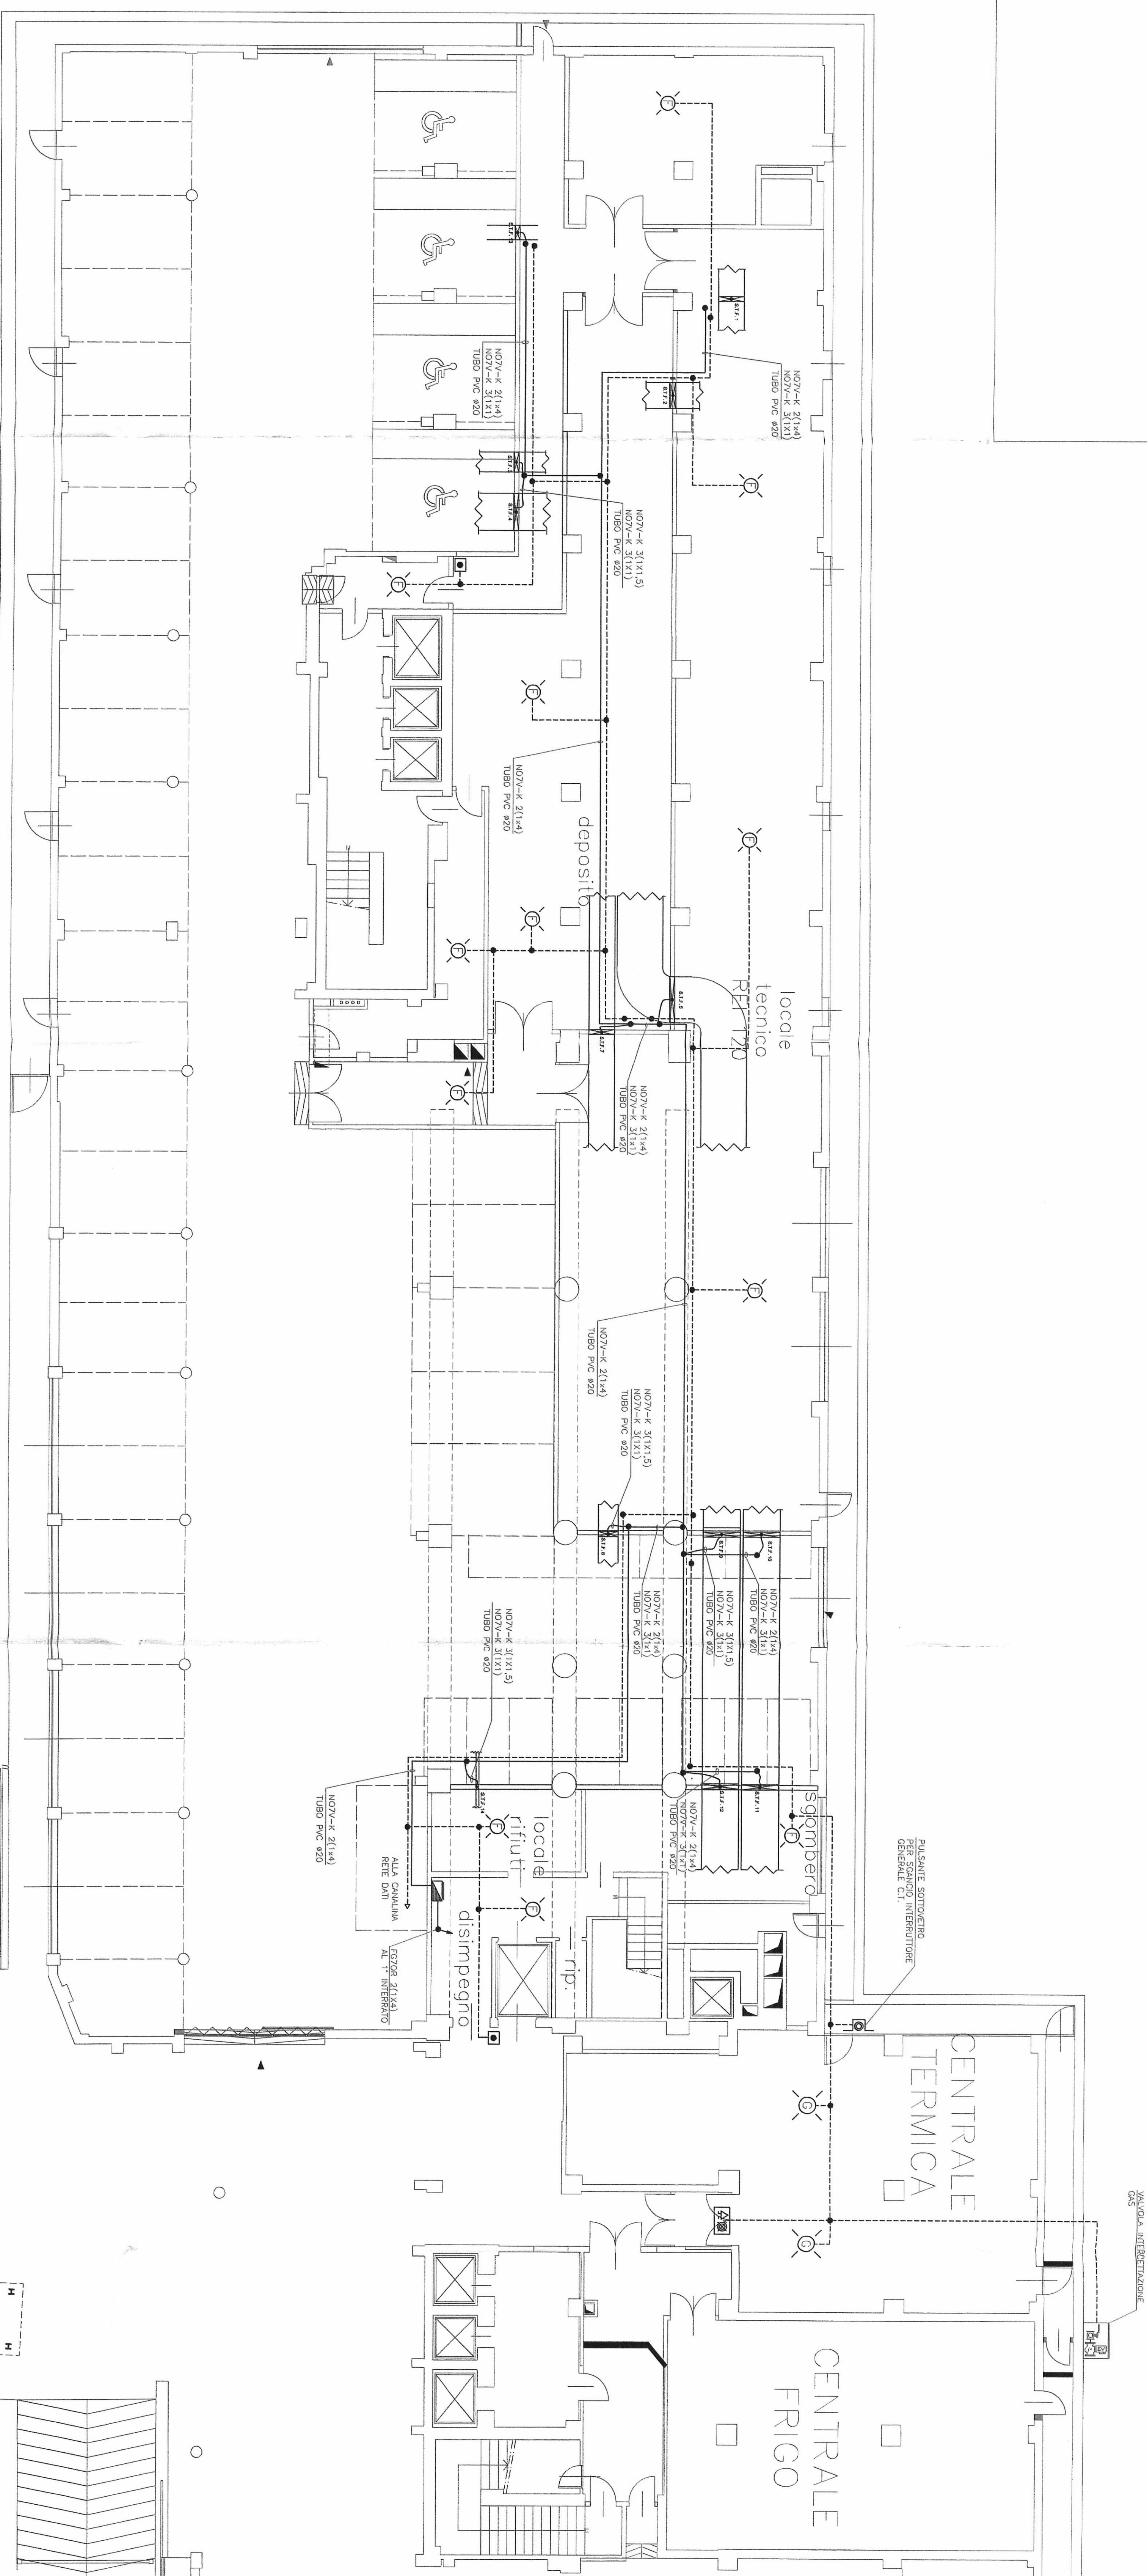

LEGENDA SIMBOLI	
SIMBOLO	DESCRIZIONE
	QUADRO ALARMICO
	LINEA SERBATOIE INCLINATO
	LINEA RIVELAZIONE
	SCALATA DI DERIVAZIONE IPA MINIMO
	PULSANTE D'ALLARME
	RIVELATORE FUMO
	RIVELATORE GAS
	SEGNALAZIONE OTTO/ACUSTICA