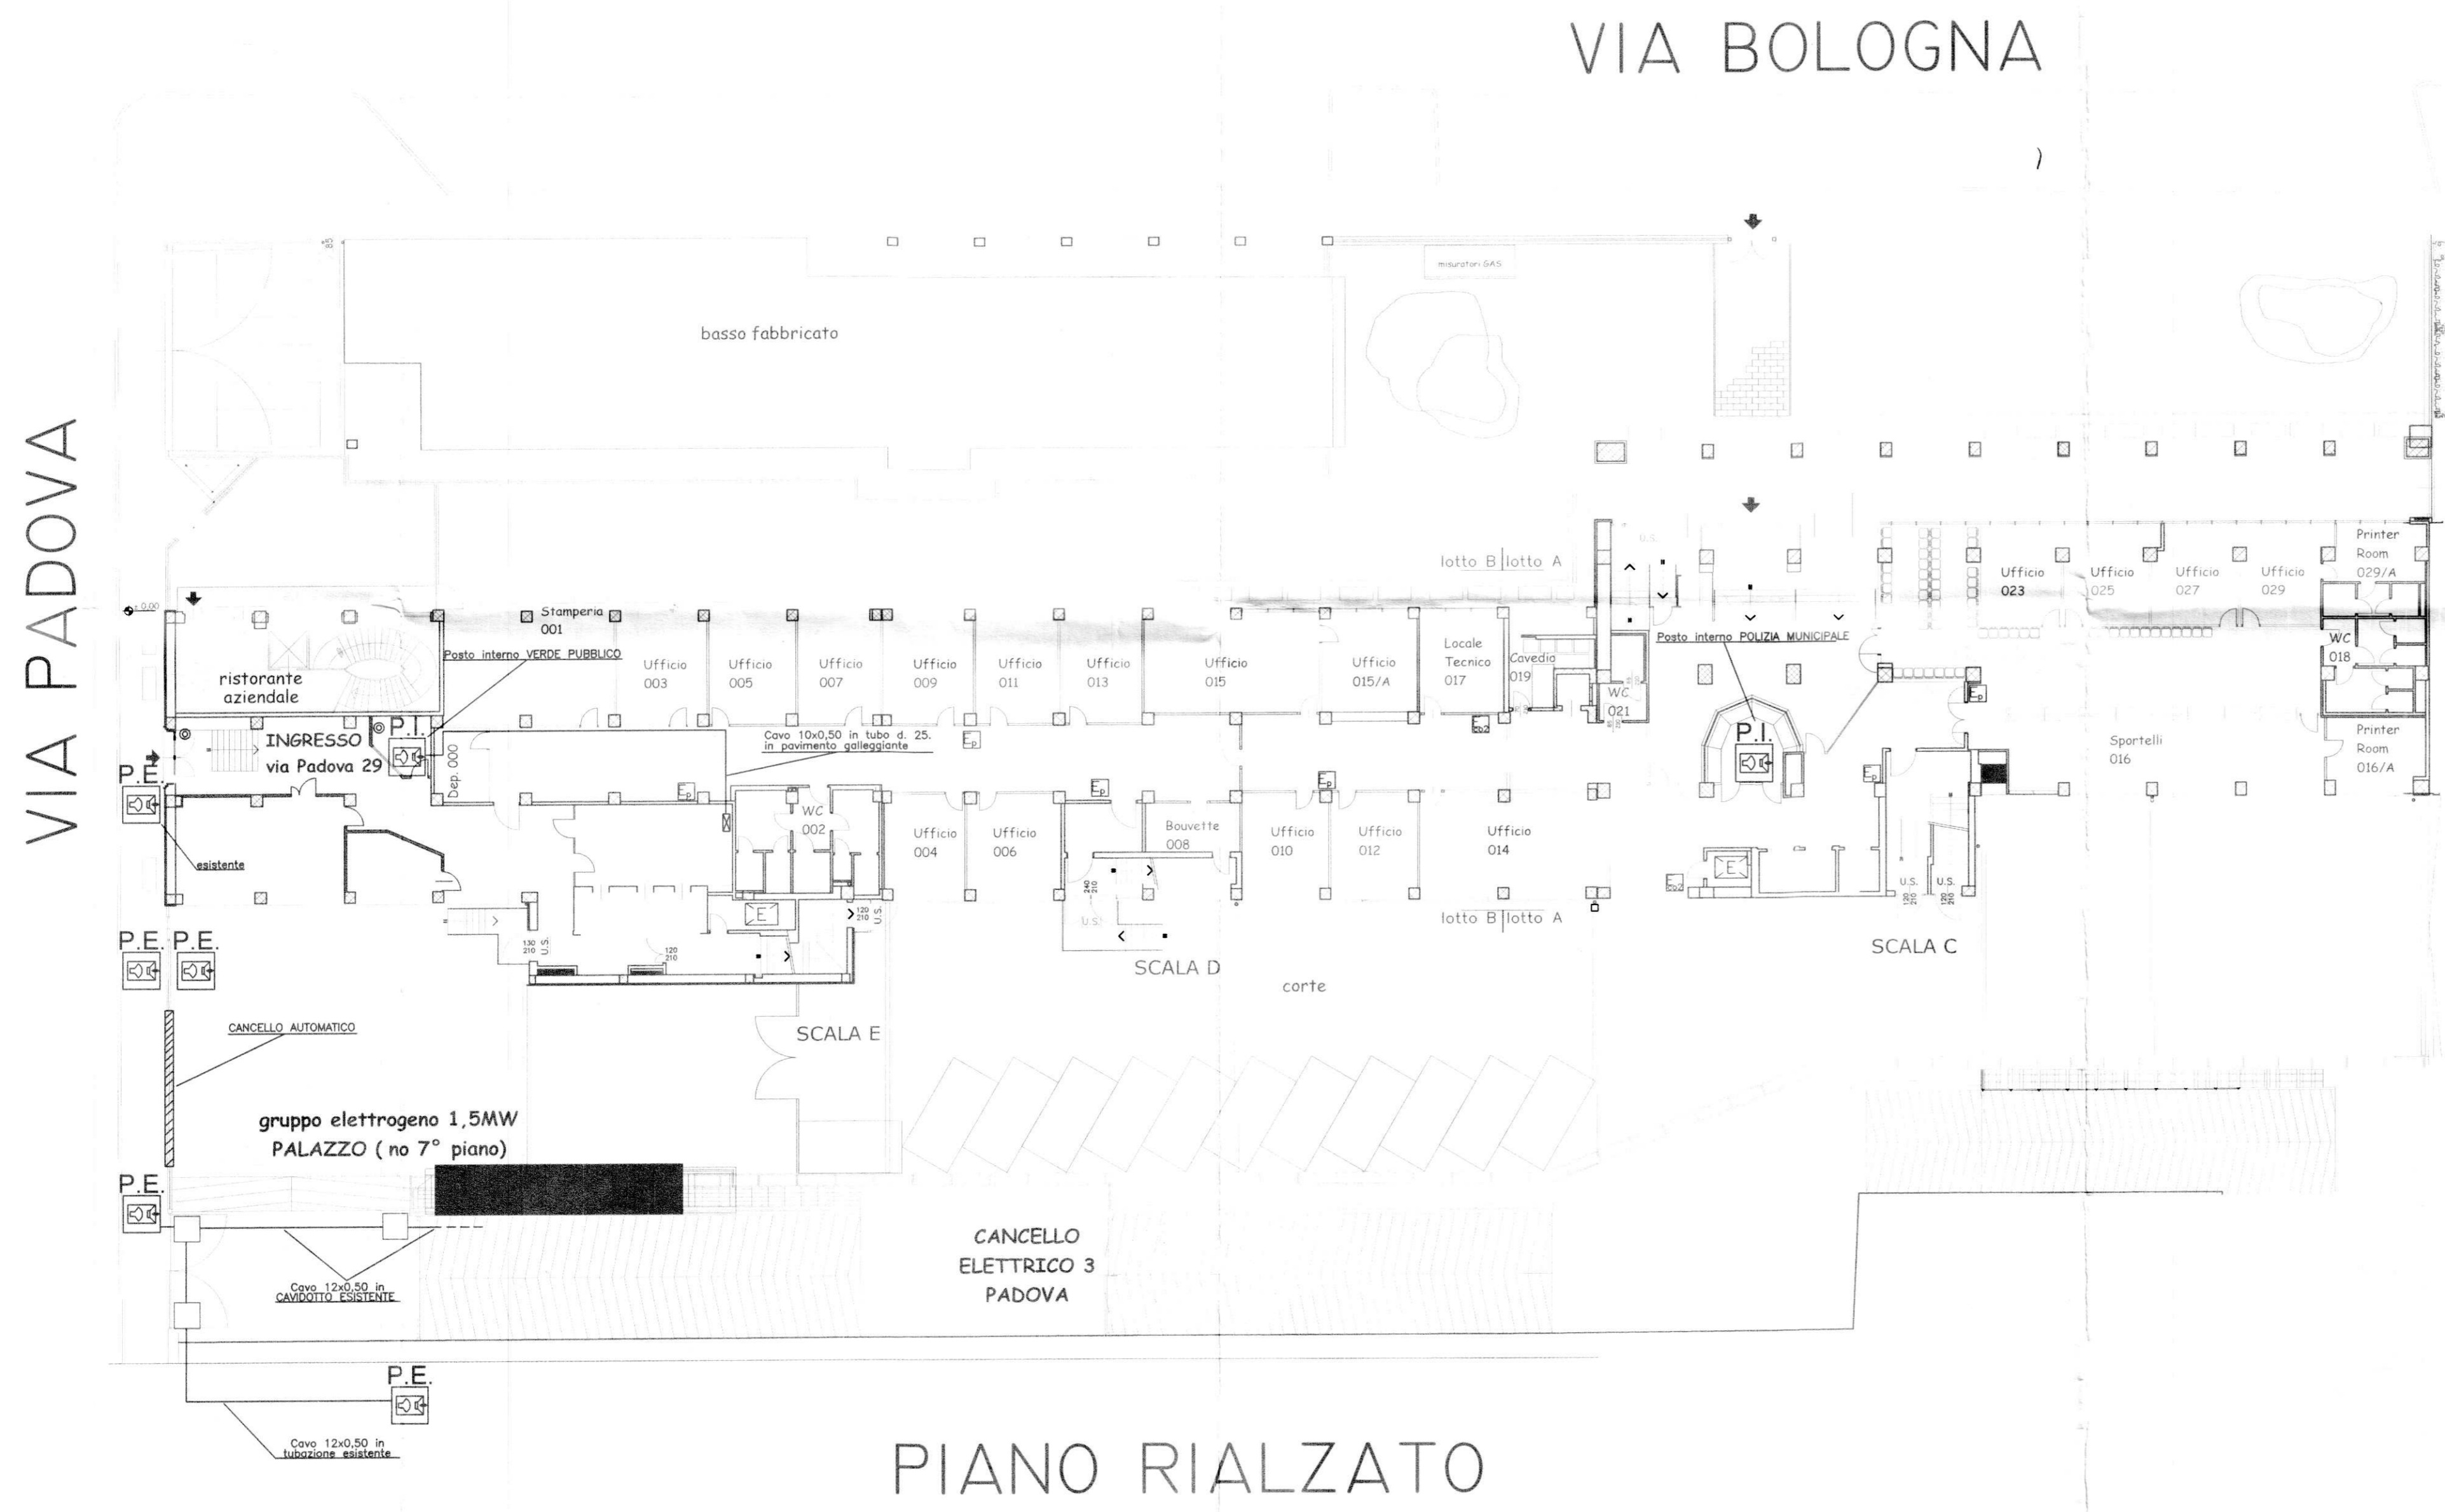



iride  
Aggiornamento  
documentale  
N. 2087

	Centralino citofonico
	Pulsante apriporta
	Pozzetto
	Citofono (posto interno)
	Citofono (posto esterno)

CITTA' DI TORINO

IMPIANTO CITOFONICO  
VIA PADOVA 29 - TORINO

Titolare dell' attivita'

Impresa esecutrice:  
IR.M.E. S.r.l.  
Strada Sestimo 388/15  
10156 L. Torino  
**IR.M.E. S.r.l.**

AS-BUILT			
OGGETTO			NOME-FILE
DISPOSIZIONE COMPONENTI			Scala Plot
			1:1
RIFERIMENTO			SCALA
			1:50
REV	MODIFICHE	DATA	ELABORATORE
0	emissione	09.12.2011	
1			
2			
3			
4			
5			
			ELABORATO
			E-01

A TERMINI DI LEGGE QUESTO DISEGNO E' DI PROPRIETA' E NON POTRA' ESSERE COMUNICATO A TERZI O RIPRODOTTO SENZA N.S. ESPLICITA' AUTORIZZAZIONE