


CITTA' DI TORINO
VICE DIREZIONE GENERALE
SERVIZI TECNICI E PATRIMONIO
D04 - DIVISIONE EDIFICI MUNICIPALI
SETTORE B - RISTRUTTURAZIONI E
NUOVI EDIFICI MUNICIPALI

Circo 6 - EX STABILIMENTO CEAT - Via Leoncavallo 25
 Ristrutturazione ed uso sociale, anagrafe, sede VI.UU., Biblioteca

Gruppo di progettazione:
 arch. Paolo Sardi
 arch. Antonella Marchetti
 geom. Guido Guarni
 geom. Andrea Milano
 p.l. Giacomo Guastavigna
 p.l. Marco D'Arpa
 fig. Dario Ceta
 geom. Roberto Bottero

Responsabile del procedimento e
 Dirigente Settore Tecnico:
 Ing. Antonio D'Arpa

Impianto progettato a sua volta
 Ing. Salvatore Cui Quaglia

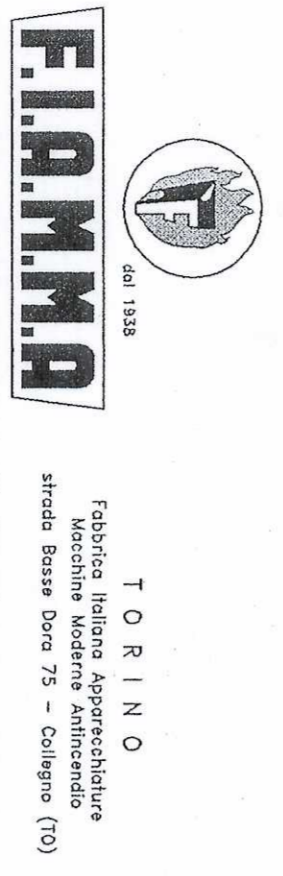

AS BUILT IMPIANTO
IMPIANTO ANTINCENDIO - SPRINKLER
PIANTA PRIMO PIANO
 quota +6.50

REV.	MODIFICHE	DATA	DESEGNATO	ELABORATO
0	DEFINIZIONE DEI DATI	Nov. 2003	P.l. Marco Romano	011Ant
DIMENSIONE 28 DATI				SCALE 1:100

