

CITTA' DI TORINO
 VICEDIREZIONE GENERALE
 SERVIZI TECNICI E PATRIMONIO
 D04 - DIVISIONE EDIFICI MUNICIPALI
 SETTORE B-RISTRUTTURAZIONI E
 NUOVI EDIFICI MUNICIPALI

Circ. 6 - ES - STABILIMENTO CEAT - Via Leoncavallo 25
 Ristrutturazione ed uso sociale, anagrafe, sede W.U.U., biblioteca


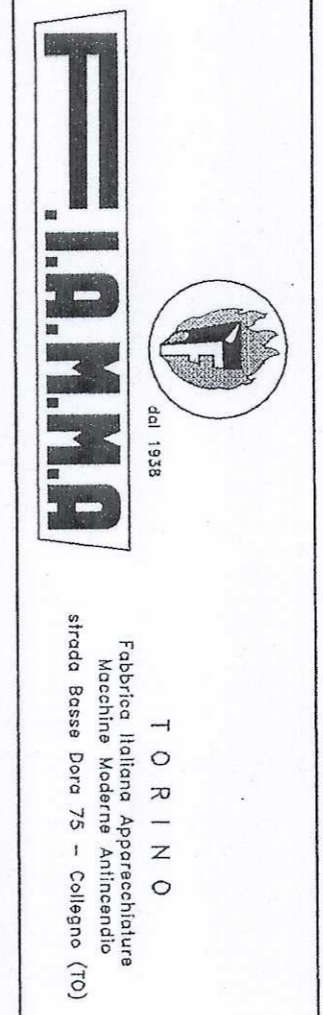

AS BUILT IMPIANTO
 O ANTINCENDIO - SPRINKLER
 PIANTA PIANO INTERRATO
 quota -3,47

REV.	MODIFICHE	DATA	DISGNAIO
0	DISINIZIO	10/01/2003	P.L. Marco Romano
1	AS BUILT	09/03/2005	P.L. GIULIANA BAZZANI


