

CITTA' DI TORINO

PALAZZO CIVICO – Piazza Palazzo di Città N°1
OPERE DI ADEGUAMENTO NORMATIVO, FUNZIONALE E TECNICO
DI PARTE DEGLI IMPIANTI ELETTRICI DI PALAZZO CIVICO

Titolare dell'attività:



Il Progettista:

colaboratori al progetto:

UFFICIO TECNICO PERUCA S.R.L.


AS-BUILT

IMPIANTO F.M. e ILLUMINAZIONE

PIANTA PIANO QUARTO – zona "A" - "C"

NOVE/15/12/2010 P.R.	REVISIONI:
0000	REVISIONI:
SCALA	SCALA
DATA: LUG 2003	DESEGNATORE:
	13

A TUTTINI DI LEGGE CANTIERE SECONDO E IN NOMINATIVA, E NON POTRE' ESSERE CONSIDERATO A TITOLO DI PRODOTTO SENZA NE' ESPLICITA AUTORIZZAZIONE

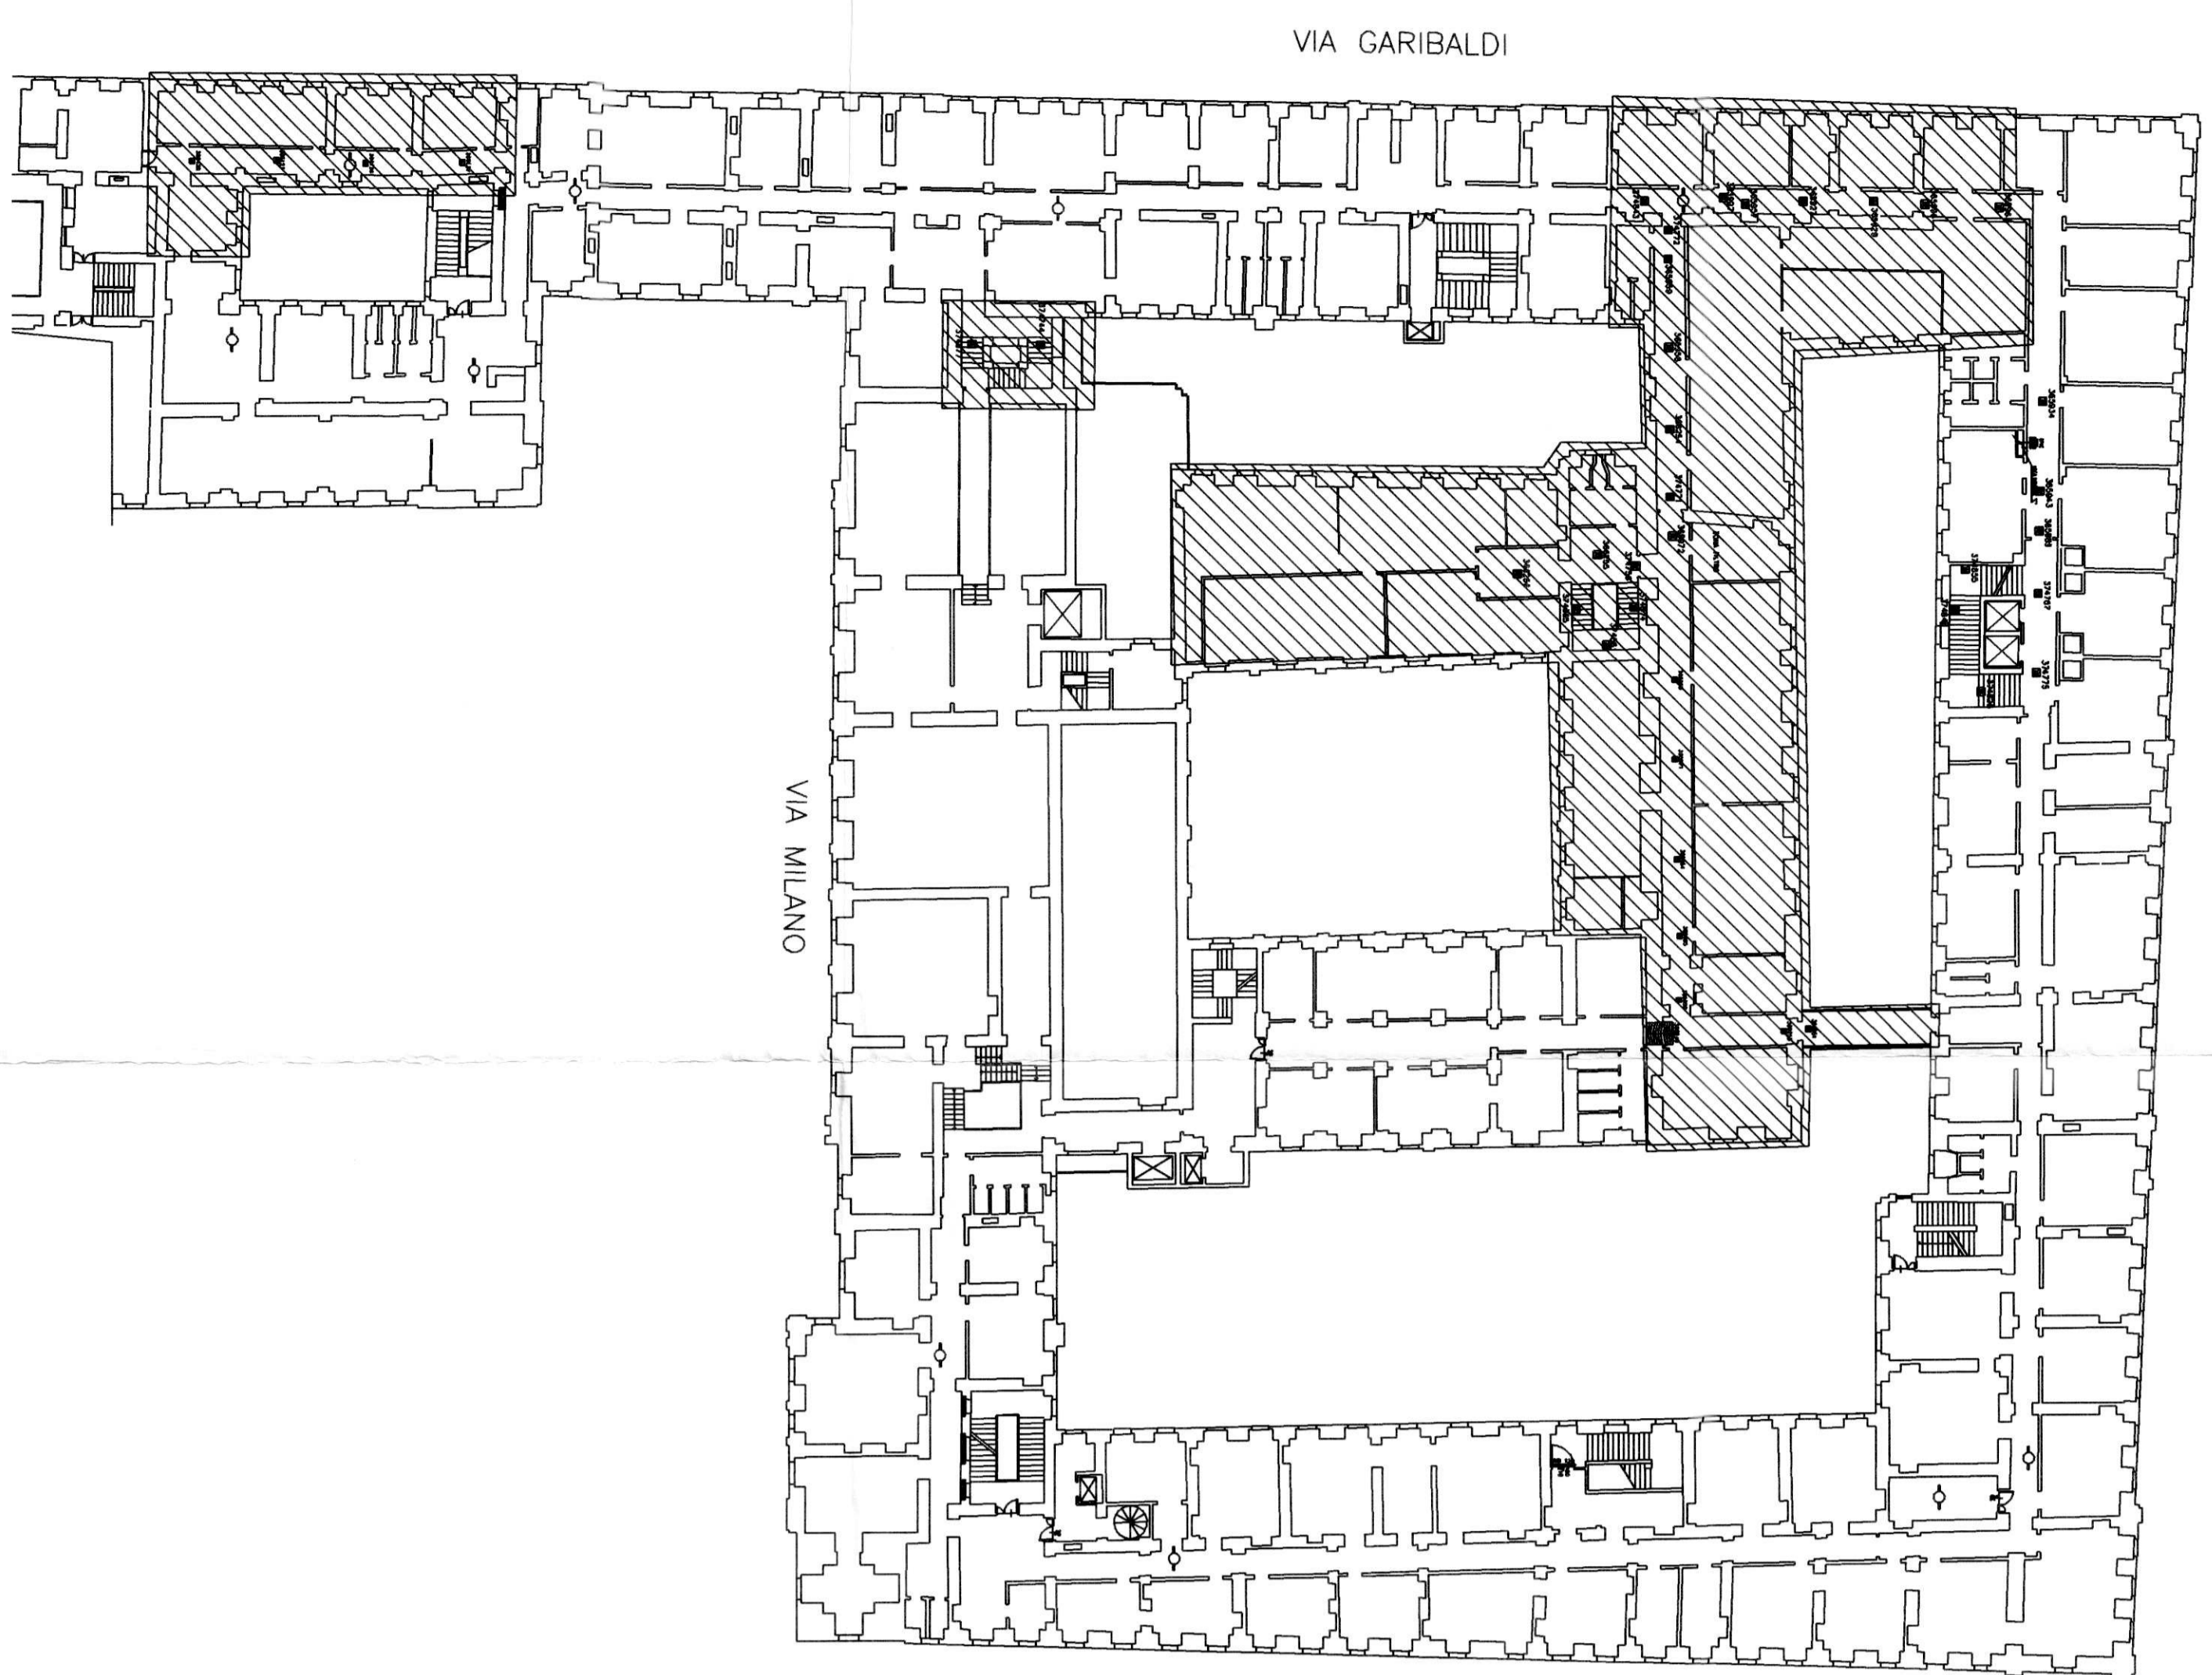

LEGENDA SIMBOLI	
1	Cable e distribuzione linee 0,6/1 kV
2	Cable gestione di sistema
3	Cable gestione di distribuzione sul cordone
4	Cable gestione di distribuzione servizio PC
5	Sistema parafulmineo esistente con n° 3 terminali verticali
6	Sistema parafulmineo esistente con n° 1 terminale verticale
7	Sistema parafulmineo esistente con n° 1 terminale orizzontale
8	Sistema parafulmineo esistente con n° 1 terminale orizzontale
