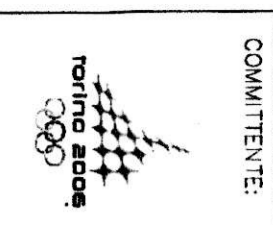


PROGETTISTA E SOG. L.L.
 ROBERTO DAL DEGAN ARCHITETTO
 Via Senni, Torino 15 - 10121 Torino
 Tel. 011.533.5004/011.537.150
 E-mail: roberto@deldegan.it

COMITENTE:

 Organizing Committee for the
 XX Olympic Games
 Caso Novara 96 - 10152 Torino


TIPO DI LAVORO:
 Ristrutturazione per allestimento uffici del fabbricato in Torino, Via Bologna n.74


TAVOLA:
 Piano piano ottavo
 Rete Canaline e Impianto di illuminazione normale/emergenza


292-05

SCALE: 1:100
 DATA: 12.02.2004



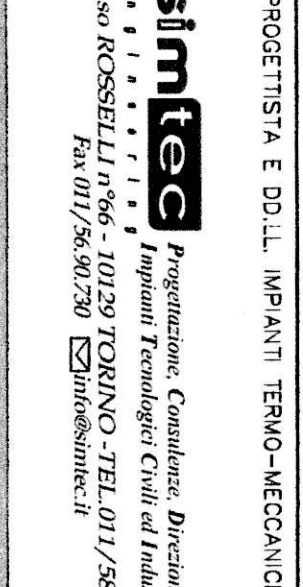

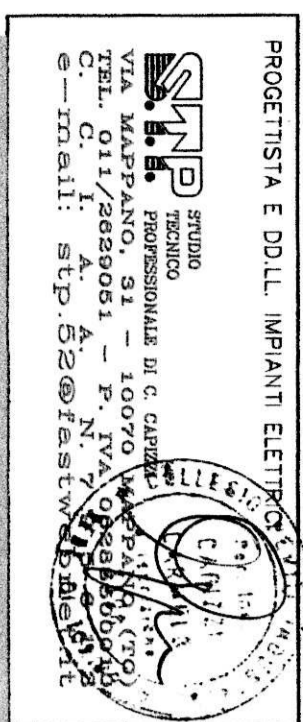

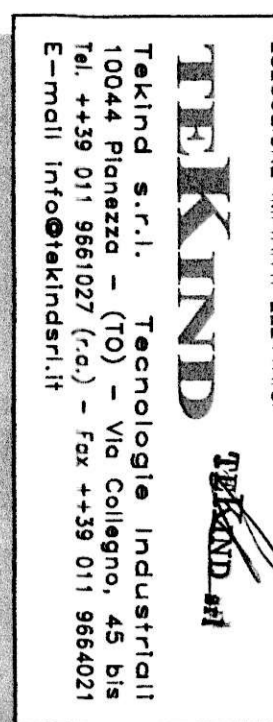
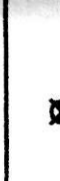
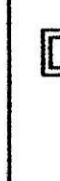










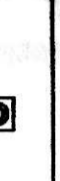
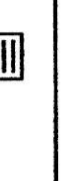








AS-BUILT
 L.A.T.O. - 16.03.2005

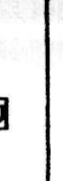

QUESTA TAVOLA E' VALIDA SOLO
 PER L'IMPIANTO ELETTRICO

SIMBOLO	DESCRIZIONE	SIMBOLO	DESCRIZIONE
	QUALORO ESTERNO (GRUPPO GENERALE)		APPARECCHIO ILLUMINANTE DA SOSPESO TIPO PIANO 1250 PIANO ALTE. TO O SIMILARE
	CANALINA METALLICA ZINCOVA		LAMPADA DEL TIPO A TAVOLIERA 60W - 230V
