

REGISTRAZIONE FILE REVISIONE VERIFICA APPROVAZIONI

 IMPIANTO AERULICO

CITTA' DI TORINO

 VICEDEIEZIONE GENERALE

 SERVIZI TECNICI E PATRIMONIO

 D04 - DIVISIONE EDIFICI MUNICIPALI

 SETTORE B-RISTRUTTURAZIONI E

 NUOVI EDIFICI MUNICIPALI

Città di - EX STABILIMENTO GERI - Via Lombracolo 25

 Ristrutturazione del suo stabile, annesso, sede VV.UU. Indirizzo


OCORRENTE			NOME-FINE (Scala 1:100)		
			APPARTENIMENTO		
REV.	MODIFICHE	DATA	DISEGNATORE	SCALA	ELABORATO
0	AS-BUILT			1:100	IM06
1					
2					
3					
4					
5					

AS - BUILLT

IMPIANTO AERULICO

PIANTA PIANO PRIMO






LEGENDA

- CANALE DI MANDATA IN LAMIERA ZINCATO
- CANALE DI RIRPESA IN LAMIERA ZINCATO
- ▤ CONDOTTO FLESSIBILE

- ⬆ VALVOLA DI ESTRAZIONE ARIA
- DIFFUSORE AD ALTA INDUZIONE
- BOCCIETTA DI RIRPESA
- BOCCIETTA DI MANDATA
- SERPANTINA INQUADRATA
- SERPANTINA DI REGOLAZIONE

SPessori Isolamento Canali Aria

AMBIENTE D'INSTALLAZIONE	SPESORE ISOLAMENTO	CONDUCIBILITA' A 40°
PASSANTI IN AMBIENTI RESIDUANTI	13 mm	0,040
PASSANTI IN AMBIENTI NON RESIDUANTI	19 mm	0,040
PASSANTI ALL'INTERNO DELLE STRUTTURE PRINCIPALI IN AMBIENTE	19 mm	0,040

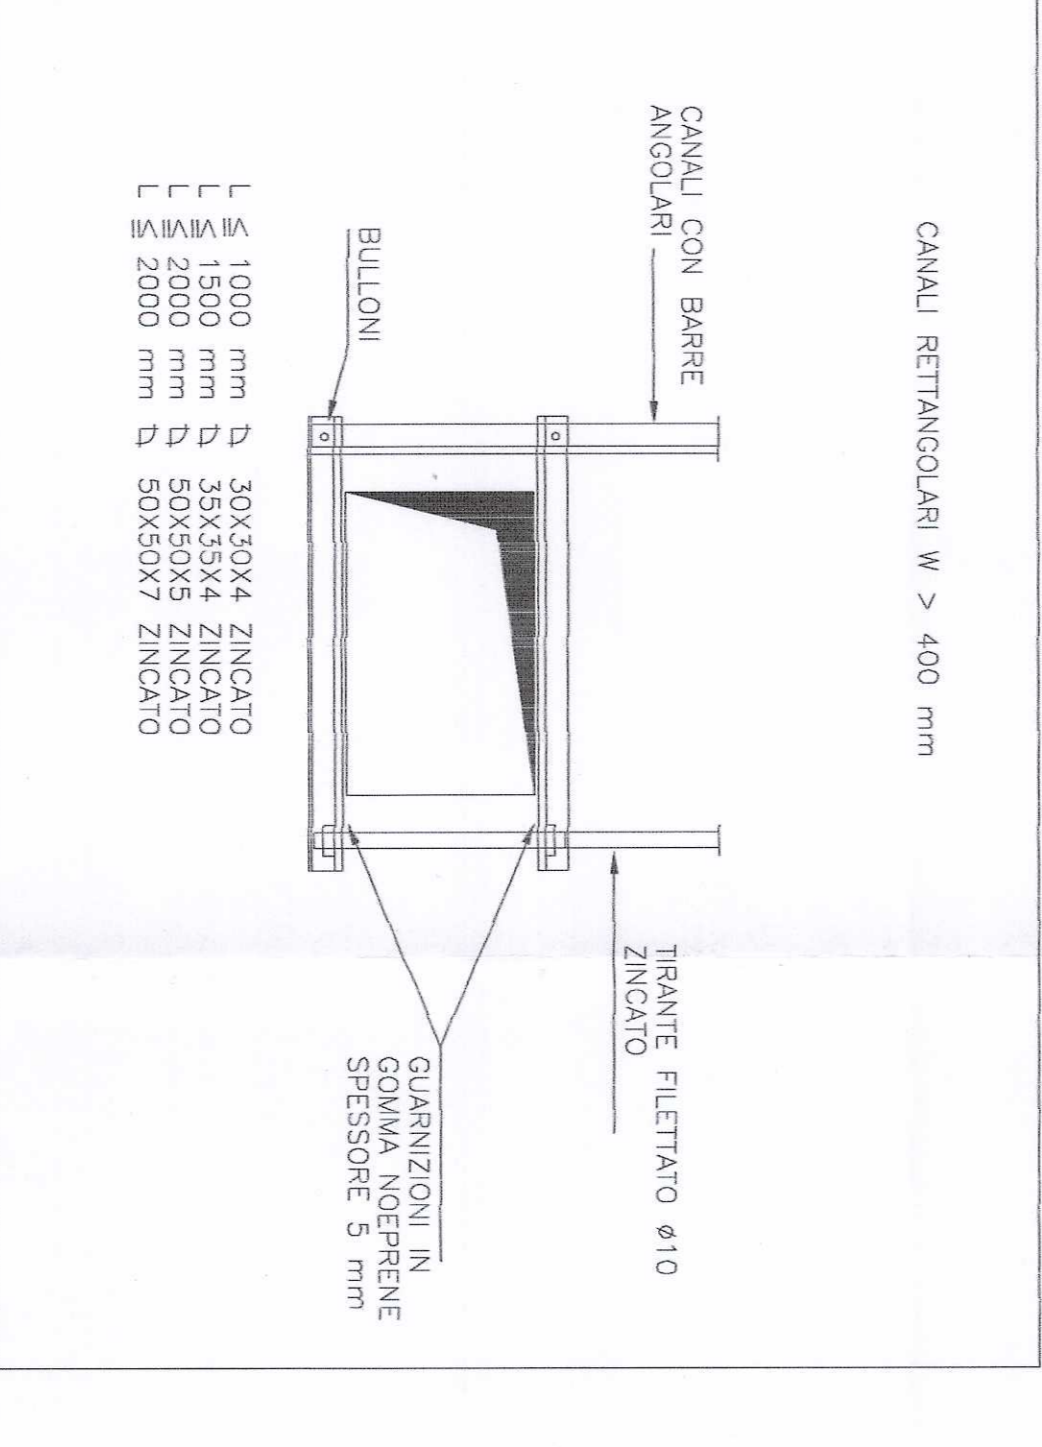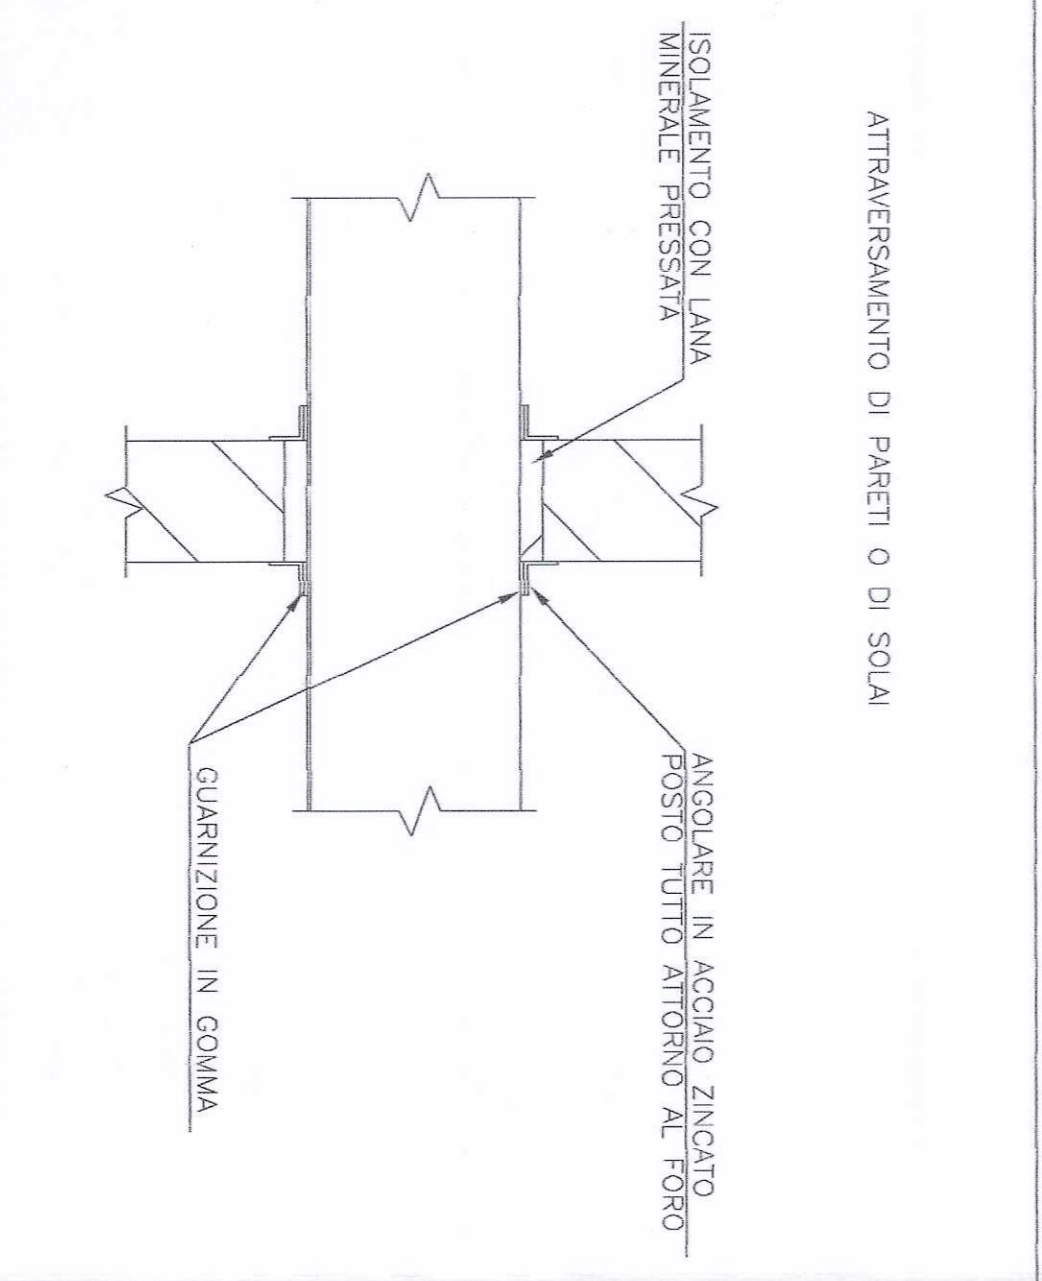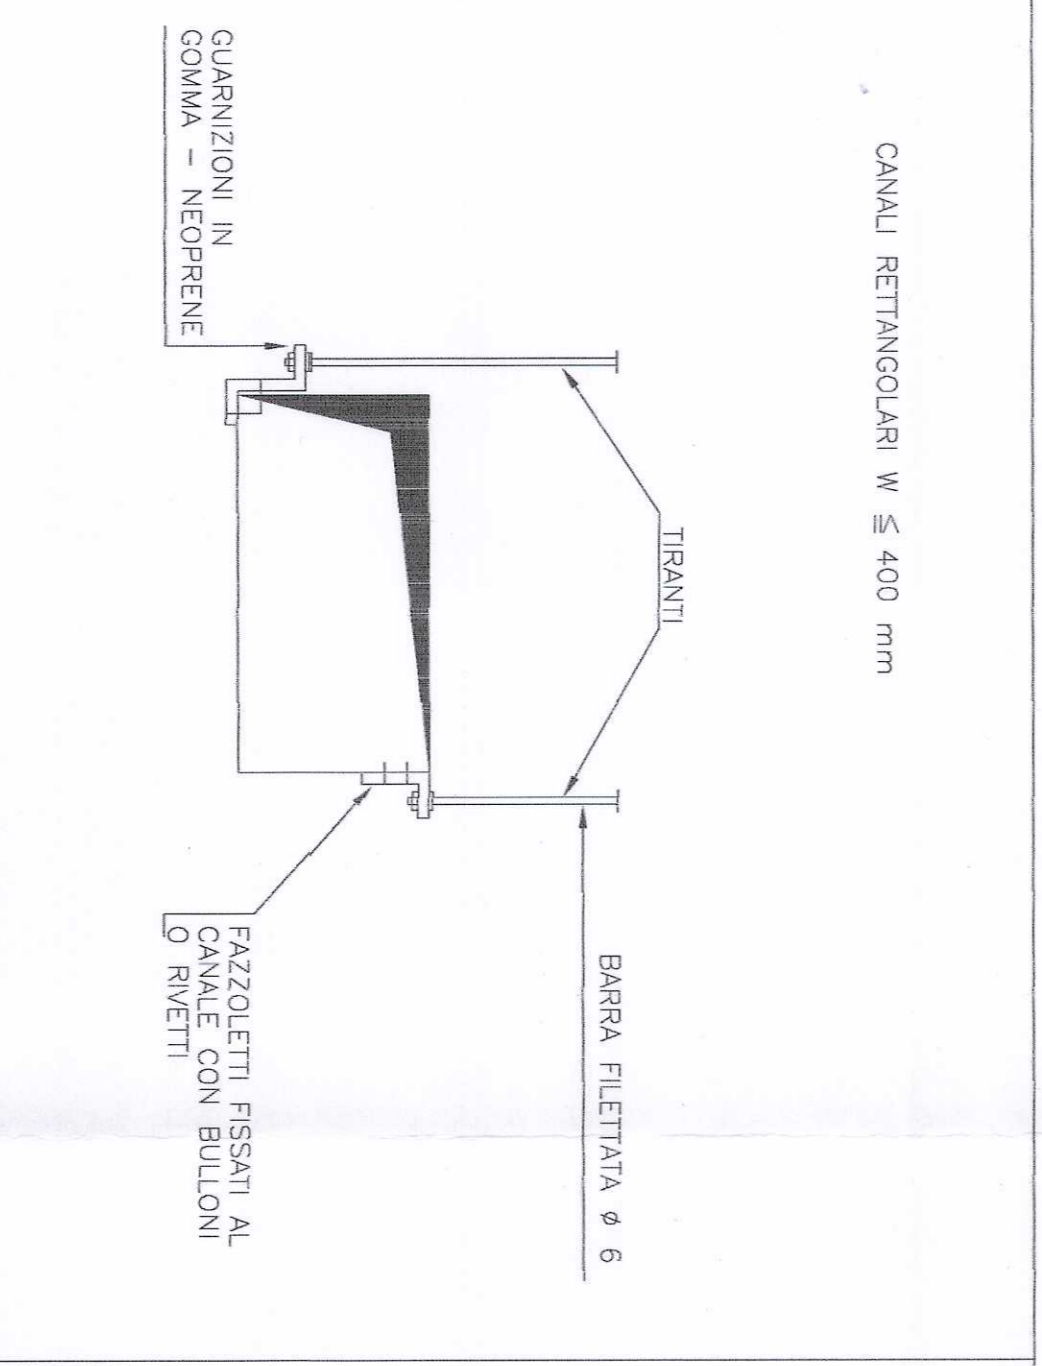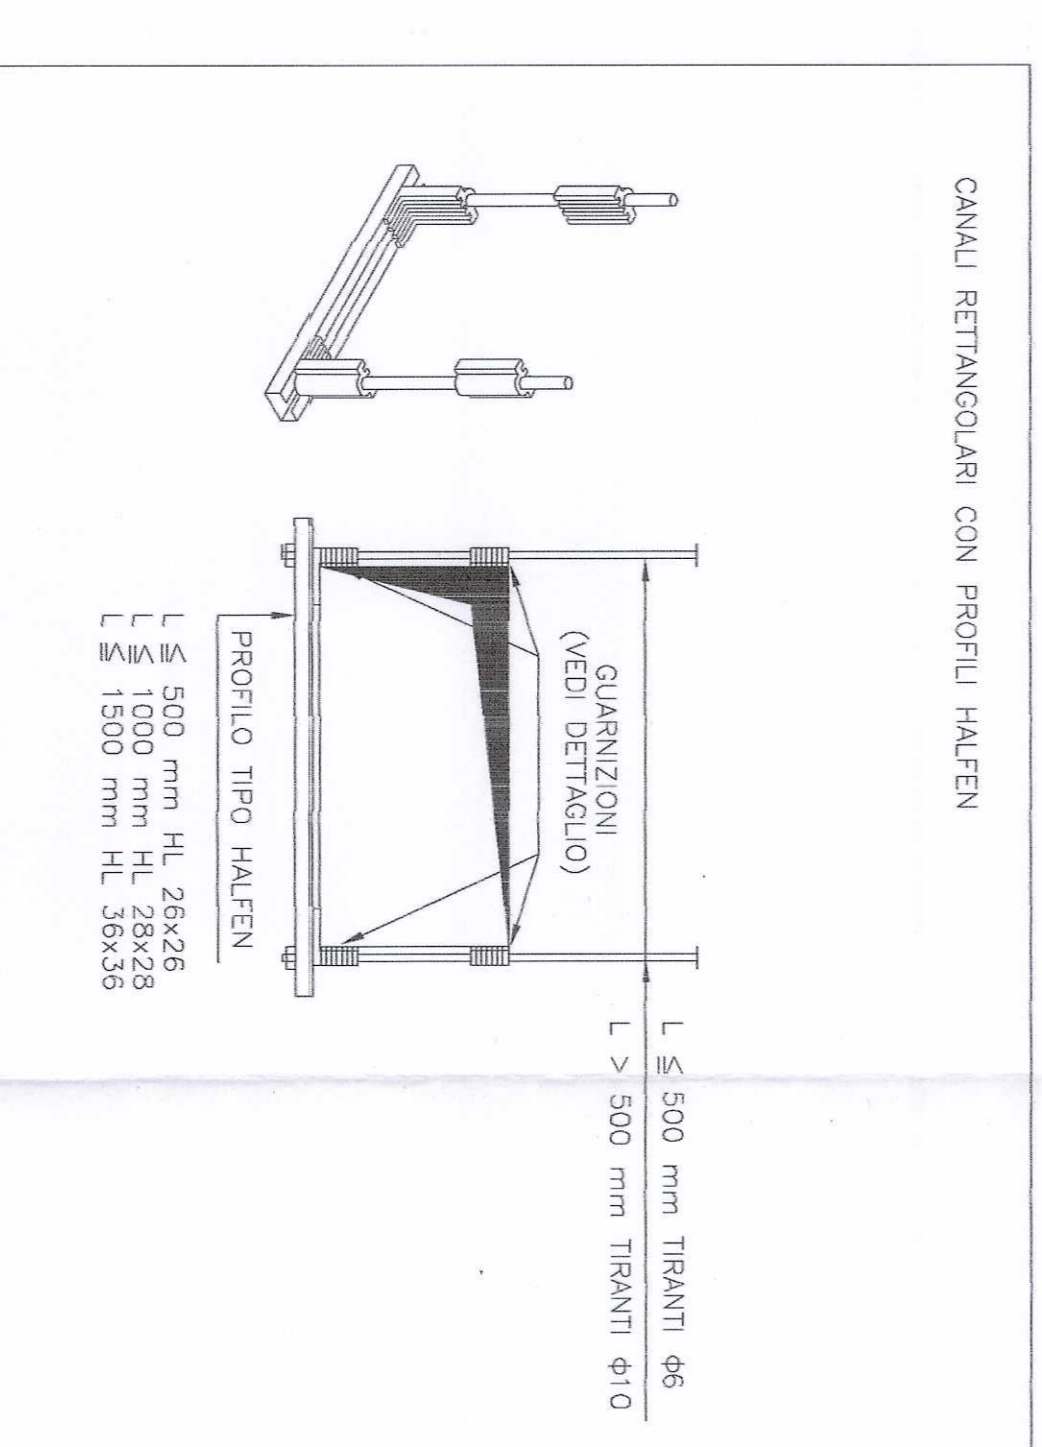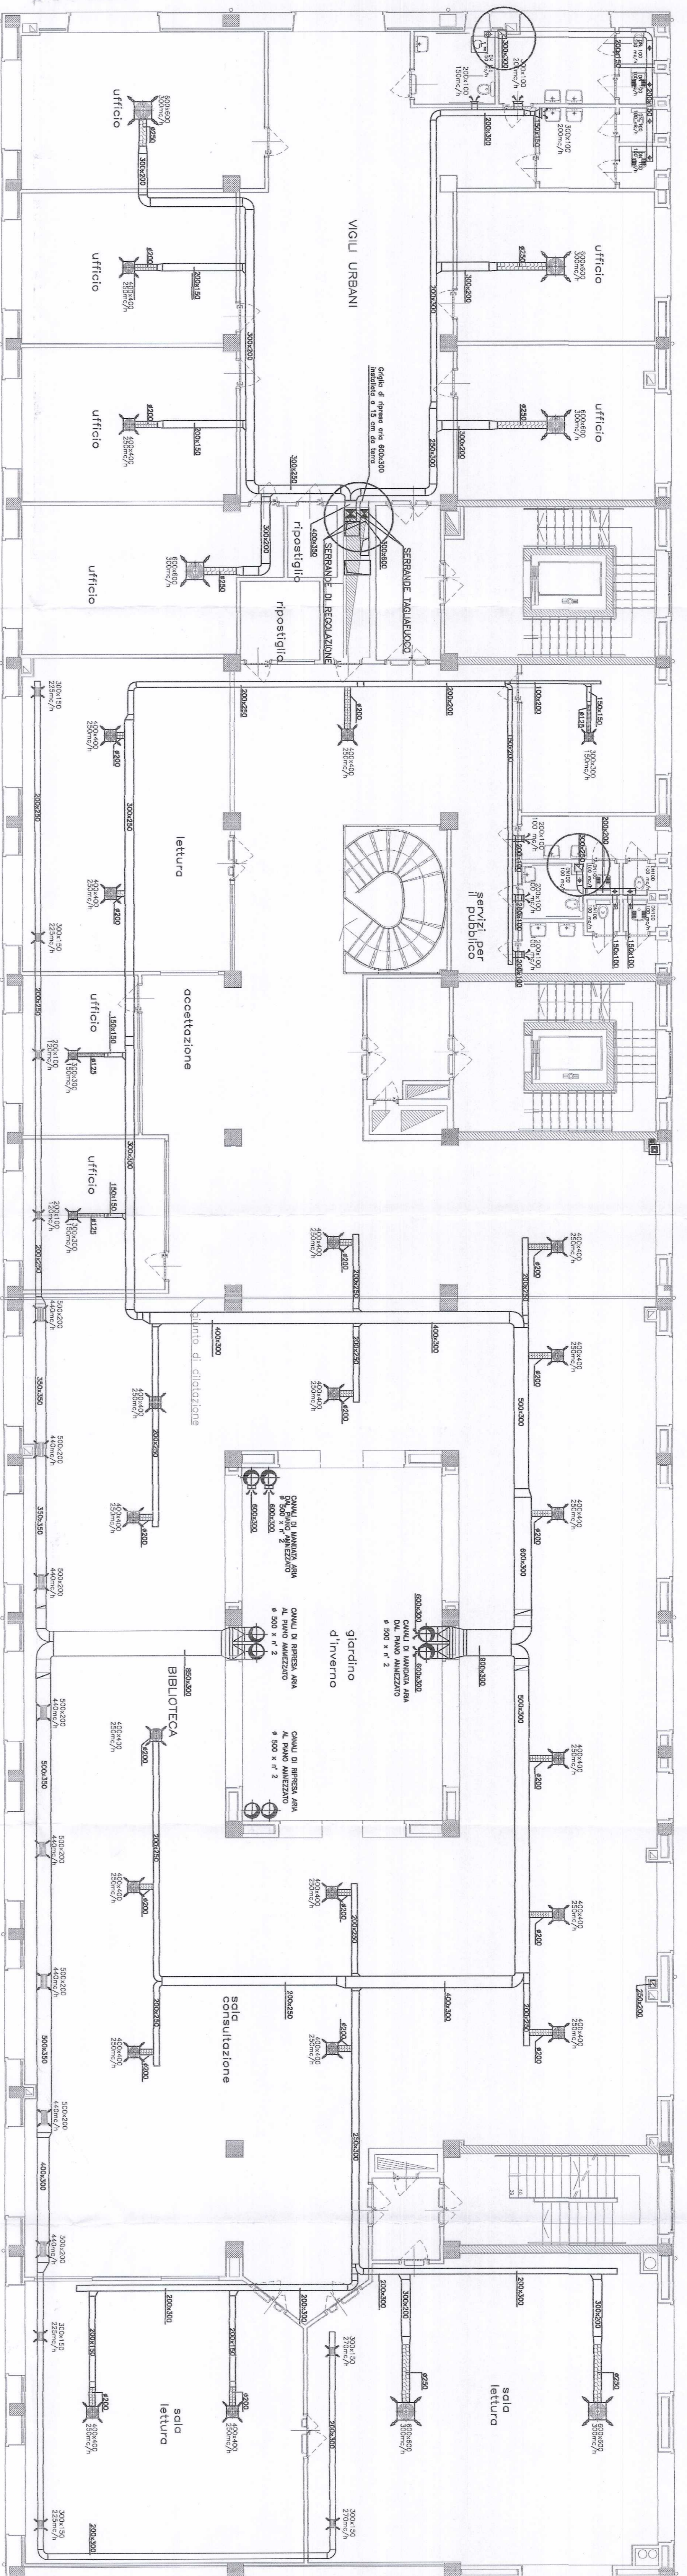

CANALI RETTANGOLARI - SISTEMI DI STAFFAGGIO

colle interno