

**AS - BUILT**

REV.	MODIFICHE	DATA	DESCRIZIONE
0	AS-BUILT	GIUGNO 2005	
1			
2			
3			
5			

SCALA: 1:100

IM04

**LEGENDA**

CANALE DI MANDATA IN LAMIERA ZINCOATA

CANALE DI RIPRESA IN LAMIERA ZINCOATA

CONDOTTO FLESSIBILE

VALVOLA DI ESTRAZIONE ARIA

DIFFUSORE AD ALTA INDIZIONE

BOCCHETTA DI RIPRESA



BOCCHETTA DI MANDATA

SFRONDA TAGLIANDOIO

SFRONDA DI REGOLAZIONE

**SPessori Isolamento Canali Aria**

AMBIENTE D'INSTALLAZIONE	SPESORE ISOLAMENTO CONDUCIBILITA' A 40°
PASSANTI IN AMBIENTI RISCALDATI	13 mm 0,040
PASSANTI IN AMBIENTI NON RISCALDATI	19 mm 0,040
PASSANTI ALL'INTERNO DELLE CANTINE CON FINISCA IN CEMENTO	19 mm 0,040

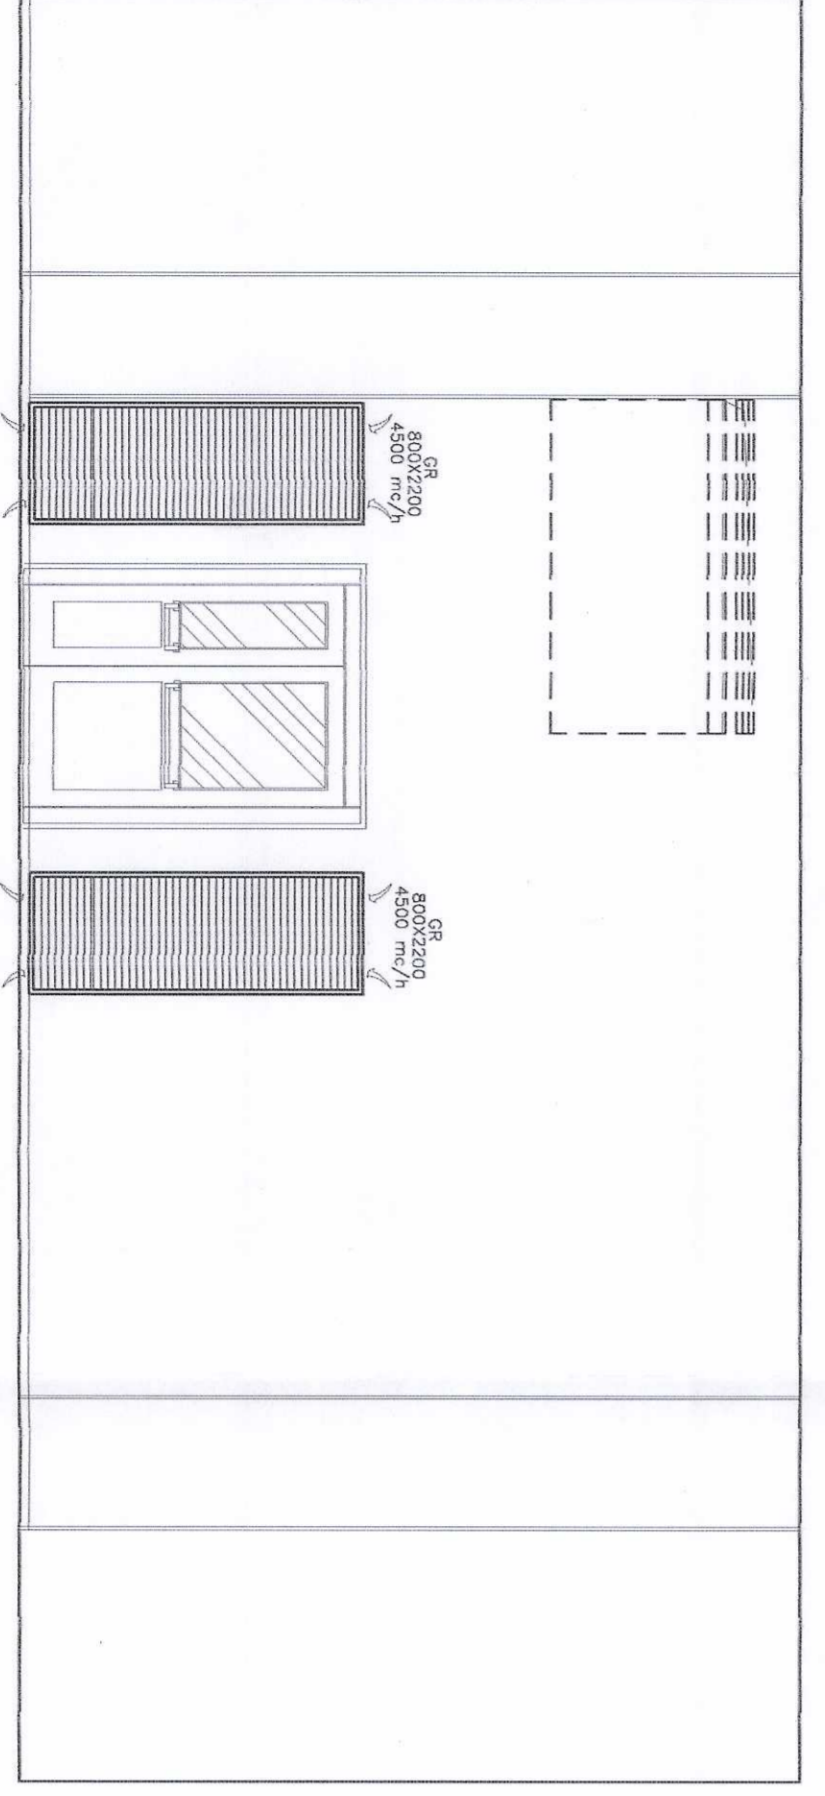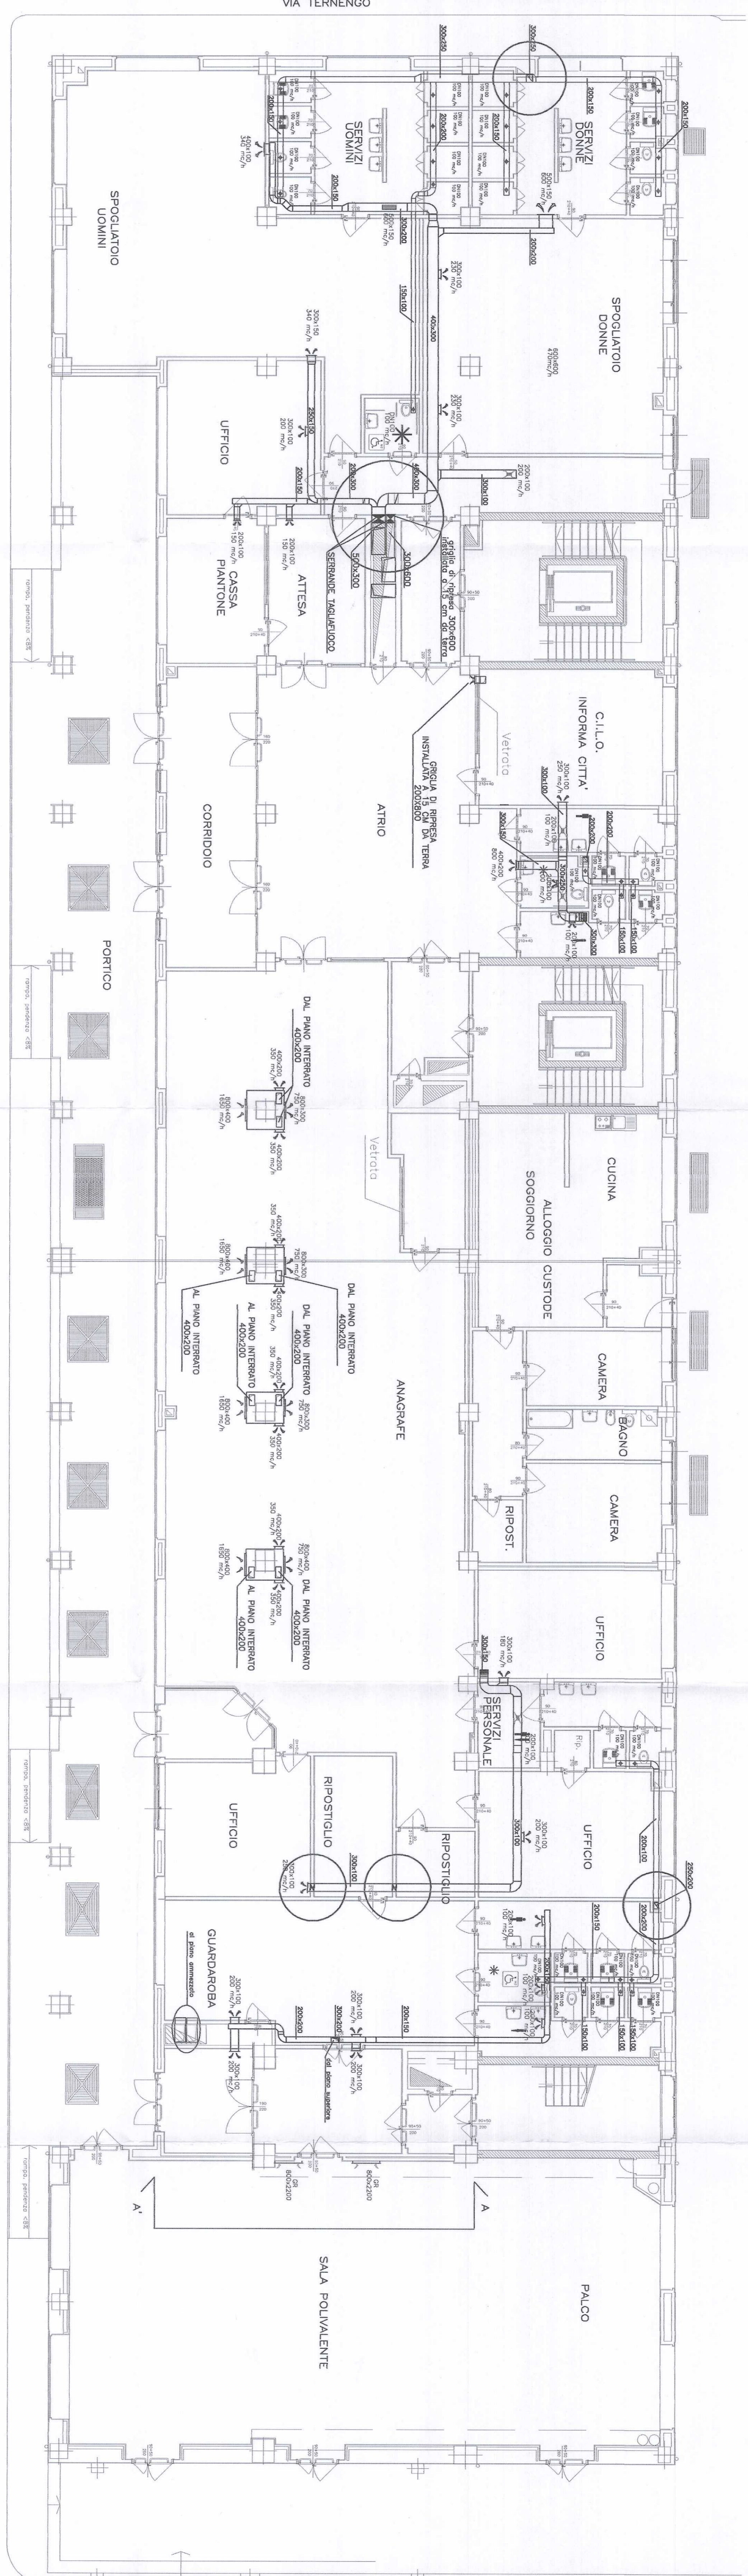

PROSPETTO A-A' : SCALA 1:50