
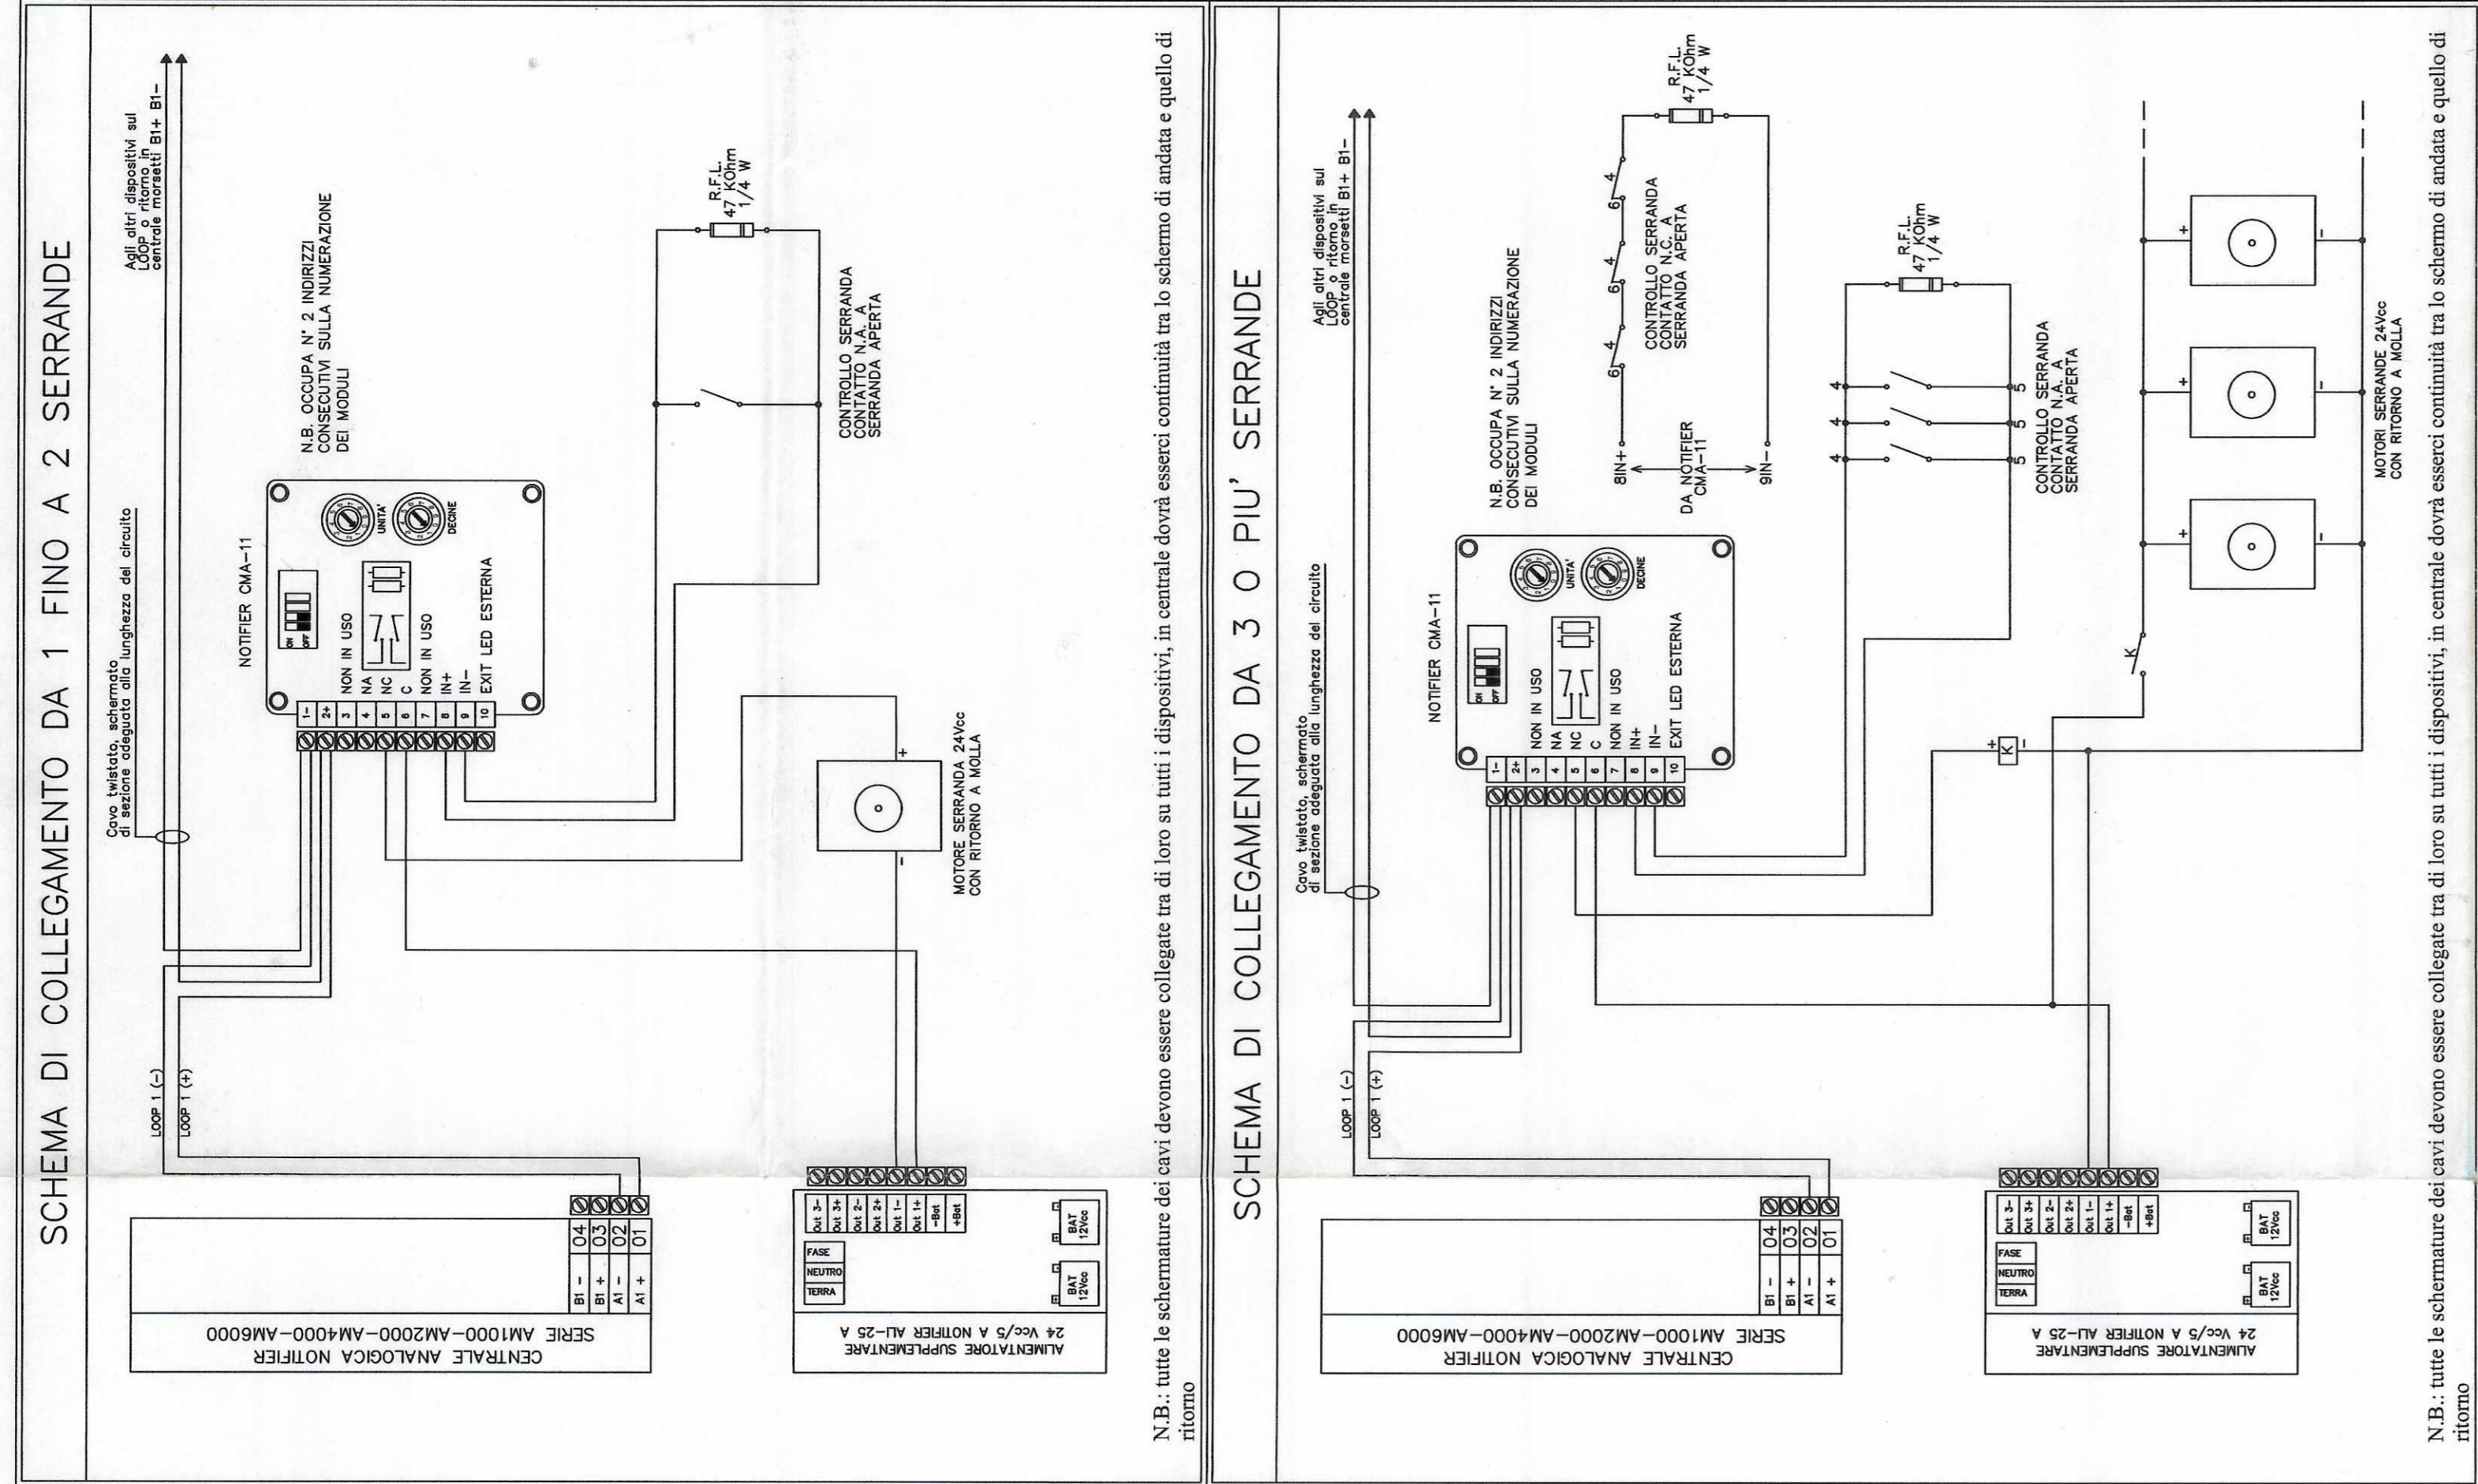


LEGENDA SIMBOLOGIE

☐	Pulsante manuale di segnalazione incendi indirizzato, cassetta con vetro a sfangere Tipo P700
☐	Pannello ottico-acustico per segnalazione "Allarme Incendio" Tipo PAN-IN-CMAII
☐	Alimentatore in scatola di contenimento con modulo di controllo Tipo ALI-35A-MMALII
☐	Cassetta di derivazione contenente modulo di interfaccia e comando Tipo M70I+MMALII
☐	Cassetta di derivazione contenente modulo di interfaccia e comando Tipo M70I/240-MMALII
☐	Serranda Motorizzata 24V con ritorno a molla
☐	Centralino con trasformatore 230/24V per alimentazione serrande
☐	Cassetta di derivazione
☐	Alimentazione 220V proveniente da QELI.02N int. "serrande tagliafuoco"
☐	Alimentazione 220V proveniente da QELI.02N int. "serrande tagliafuoco"

CODIFICA	PIANO	MACCHERINA ALIMENT.	MODULO	USCITA
S700	2-1	UT/04	M700	PARALLELO
S701	2-1	UT/04	M700	PARALLELO
S702	2-1	UT/04	M700	PARALLELO
S703	2-1	UT/04	M700	PARALLELO
S704	2-1	UT/04	M700	PARALLELO
S705	2-1	UT/04	M700	PARALLELO

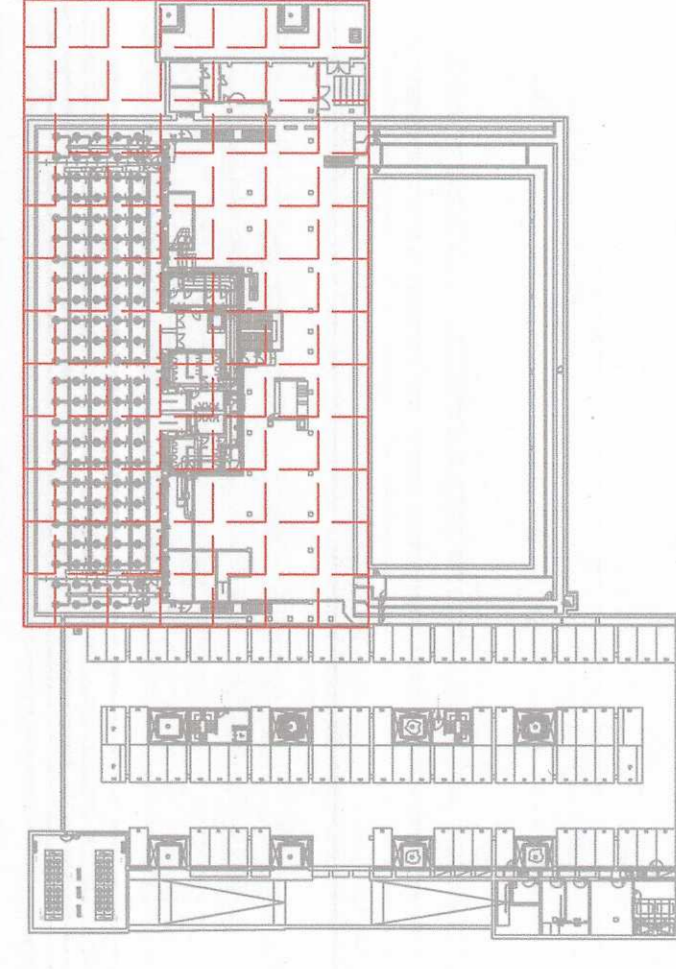

CITTA' DI TORINO
DIVISIONE GRANDI OPERE ED EDILIZIA PER SERVIZI
SETTORE EDILIZIA SPORTIVA ED OLIMPICA

RIQUALIFICAZIONE DELL'AREA SPORTIVA
MARCHI-COMBI - PALAZZO DEL NUOTO

CLIENTE:
IRIDE SERVIZI
Aggiornamento documentale
N. 3359

PROGETTISTA:
IMPALATO MAURO LORENZO
Via Venezia n° 415 - 10085 Colongo (TO)
Tel. 011/4104125 - 4104126 (S.p.A.)

INSTALLATORE:
G.R. IMPIANTI S.R.L. TORINO
G.R. VIA SETTE COMUNI 36 TEL. 011/3333008
FAX 011/3333305 www.grimpianti.com

PROGETTO AS-BUILT
IMPIANTI SPECIALI
PIANTA LIVELLO -1
SERRANDE TAGLIAFUOCO
SCALA 1:50
DS37A

REV.	DATA	QUANTITÀ	APP.	ELABORATO
0	10/07/2004	1	DL	DL
1	12/17/2004	1	ELABORATORE	ELABORATORE
2	12/17/2004	1	AS-BUILT	AS-BUILT
3				