



LEGENDA

---	Tubazioni di adduzione acqua potabile in acciaio zincato completa di colorazione
---	Tubazioni di adduzione acqua calda sanitaria in acciaio zincato completa di colorazione
---	Tubazioni di ricircolo acqua calda sanitaria in acciaio zincato completa di colorazione
A.F.S.	Acqua potabile freddo
A.C.S.	Acqua calda sanitaria
A.C.R.	Acqua calda sanitaria circuito ricircolo
D	Valvole di intercettazione
	Interruttore di lavaggio con programma alimentato da acqua potabile

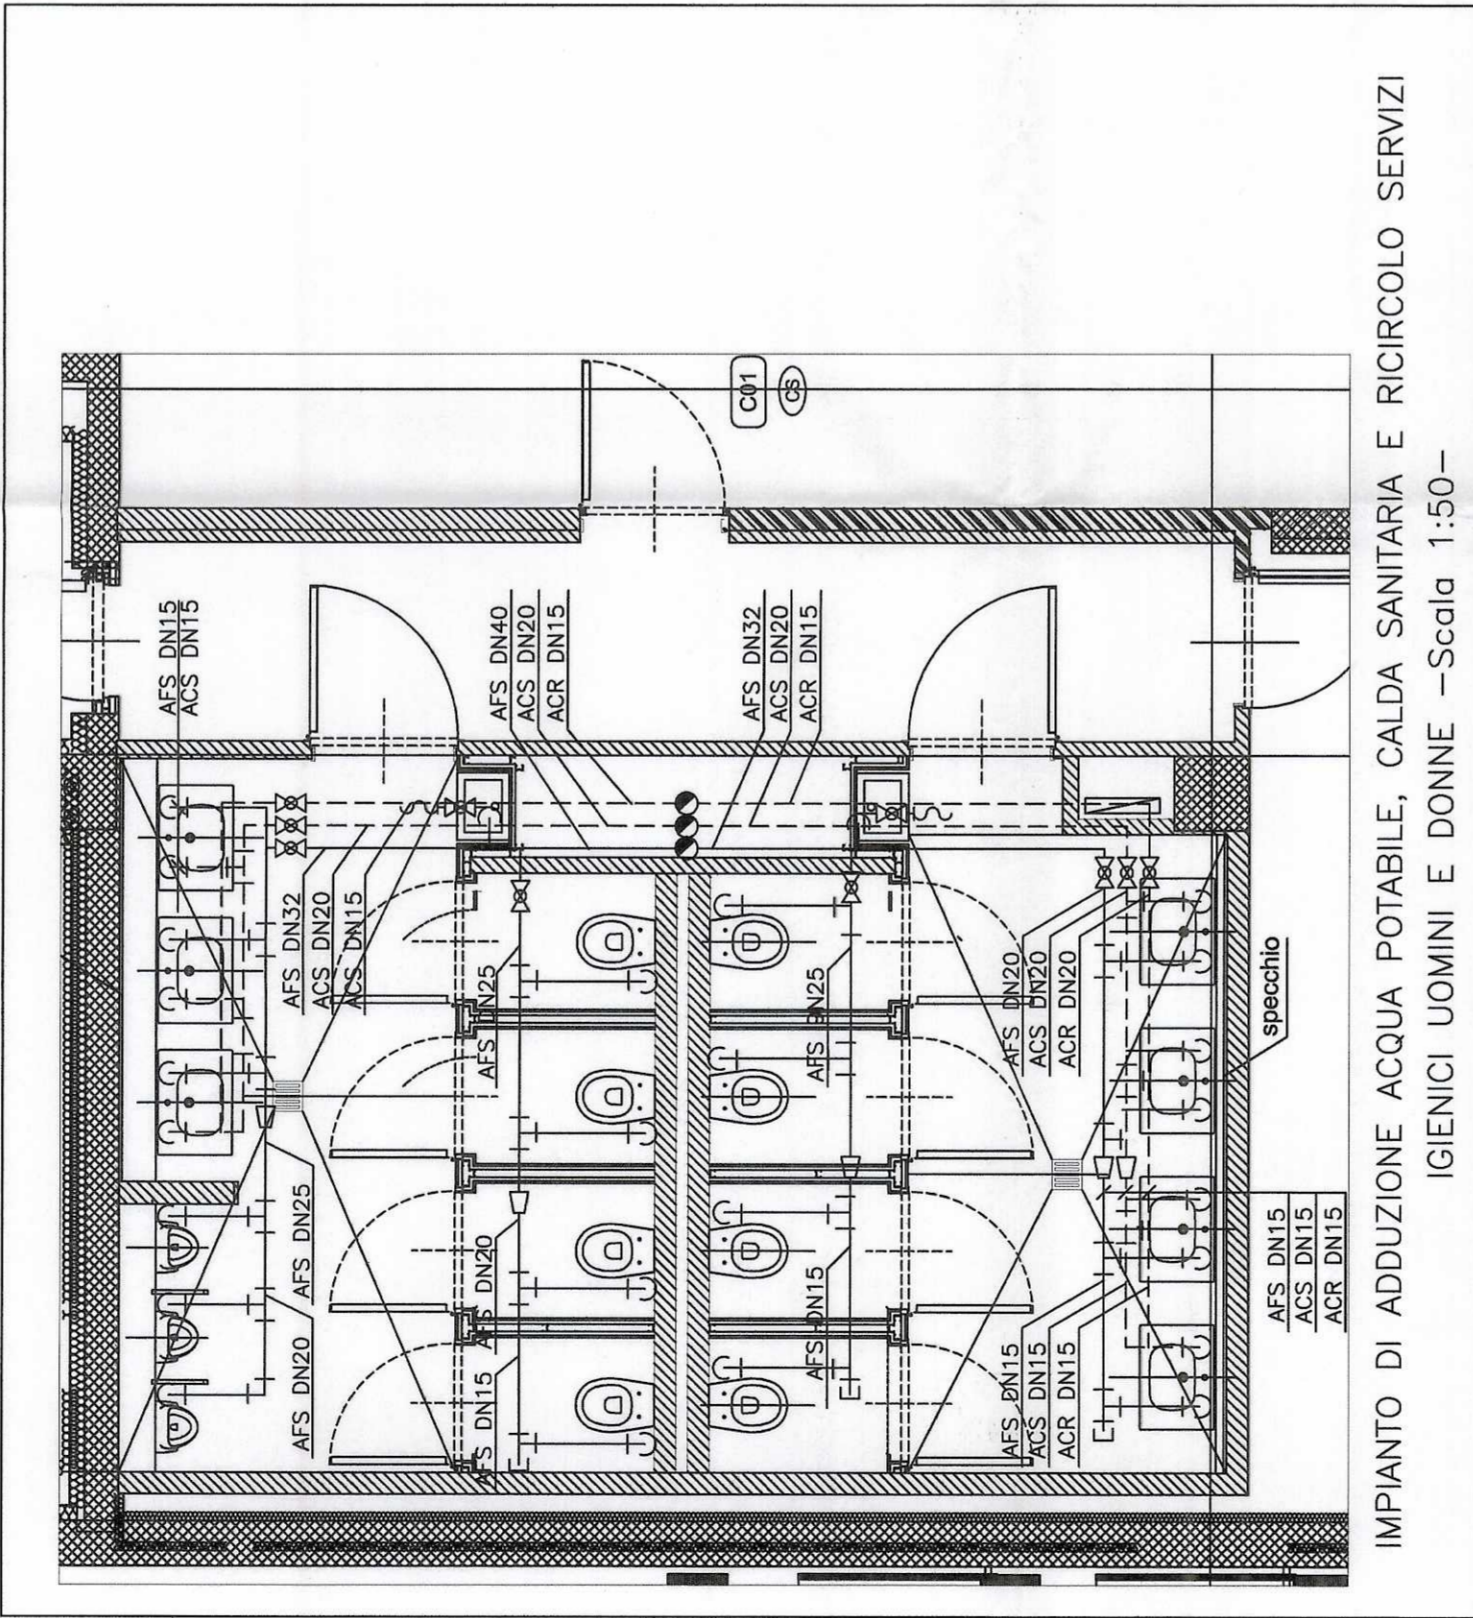

IMPIANTO DI ADDUZIONE ACQUA POTABILE, CALDA SANITARIA E RICIRCOLO SERVIZI
IGIENICI UOMINI E DONNE -Scala 1:50-

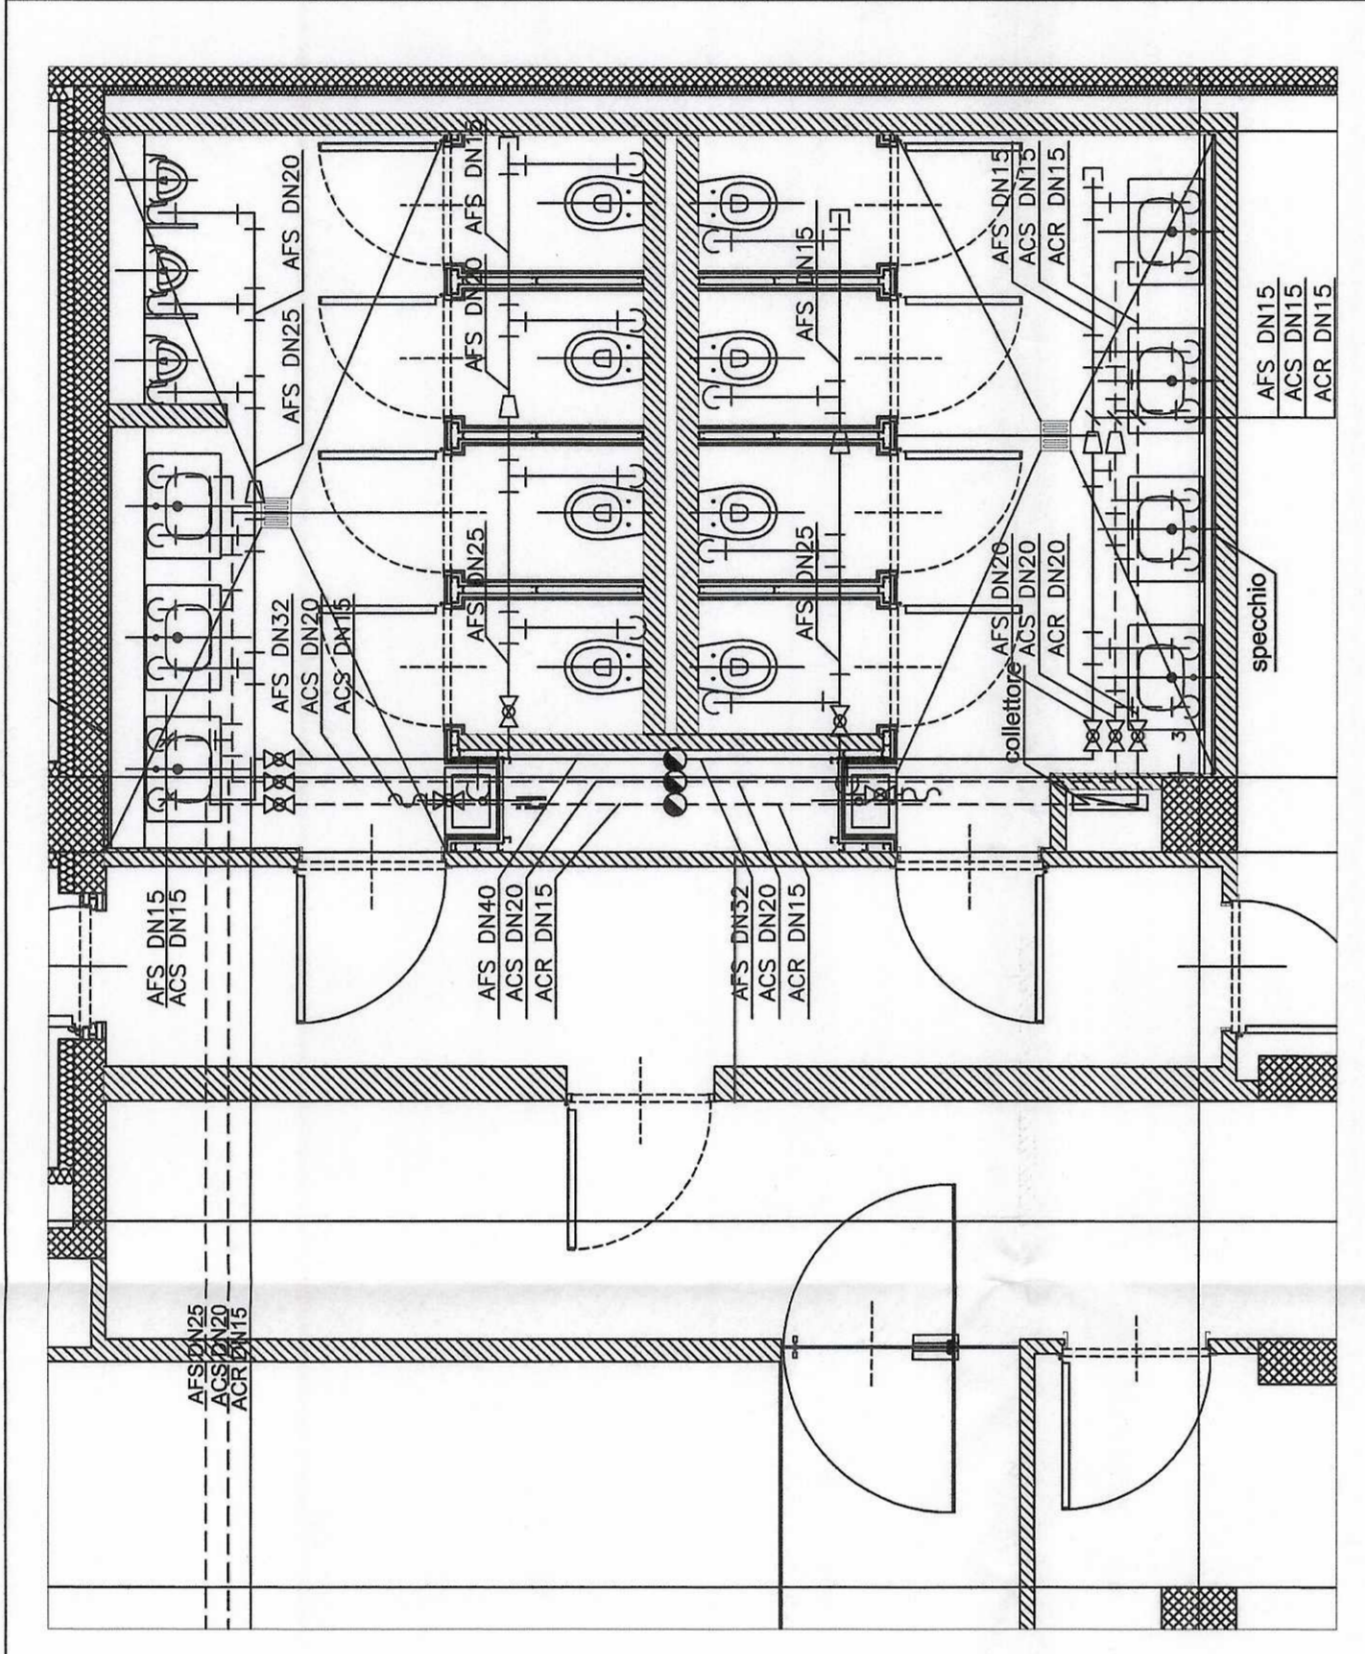

IMPIANTO DI ADDUZIONE ACQUA POTABILE, CALDA SANITARIA E RICIRCOLO SERVIZI
IGIENICI UOMINI E DONNE -Scala 1:50-

NOTA:
L'IMPIANTO INDICATO IN QUESTA TAVOLA NON È STATO REALIZZATO DA CO.I.L.
IN ALCUNI DISegni "AS BUILT", RACCHIUSE NELLE NUOVELETTE
SONO INDICATE LE PARTI DI IMPIANTO REALIZZATE DA CO.I.L.

IRIDE Aggiornamento
documentale
N. 1371

0	03/12/2010	AS BUILT	MLM	MRR	LOG
Rev	Descr	Verifica	Emesso	Verificato	Approvato
CLIENTE: IRIDE SERVIZI CANTIERE: PALAZZO DEL NUOTO - TORINO IMPIANTO: IDRICOSANITARIO COSETO: DISTRIBUZIONE TUBAZIONI ACQUA POTABILE SPOGLIAIOI SERVIZI IGIENICI LIVELLO +1					
PROGETTORE E COSTRUZIONE IMPIANTI TECNOLOGICI - CONDIZIONAMENTO - RISCALDAMENTO CO.I.L. s.p.a. - Via Arona, 1 - 10085 - Cuneo (CN) - Tel. 0171/670100 - Fax 0171/670101 - e-mail: info@coil.it					

