


IRIDE
Aggiornamento
documentale
N. 1371


LEGENDA	
	Tubazioni di scarico acque nere in polietilene nero tipo gablets-pa
	Corrente pavimento
	Acquedotto nero in polietilene nero tipo gablets-pa
	Acquedotto grigio in polietilene grigio tipo gablets-pa
	Corrente a soffitto in pannello in alluminio
	Piattaforma a pavimento completa di griglia pedonabile

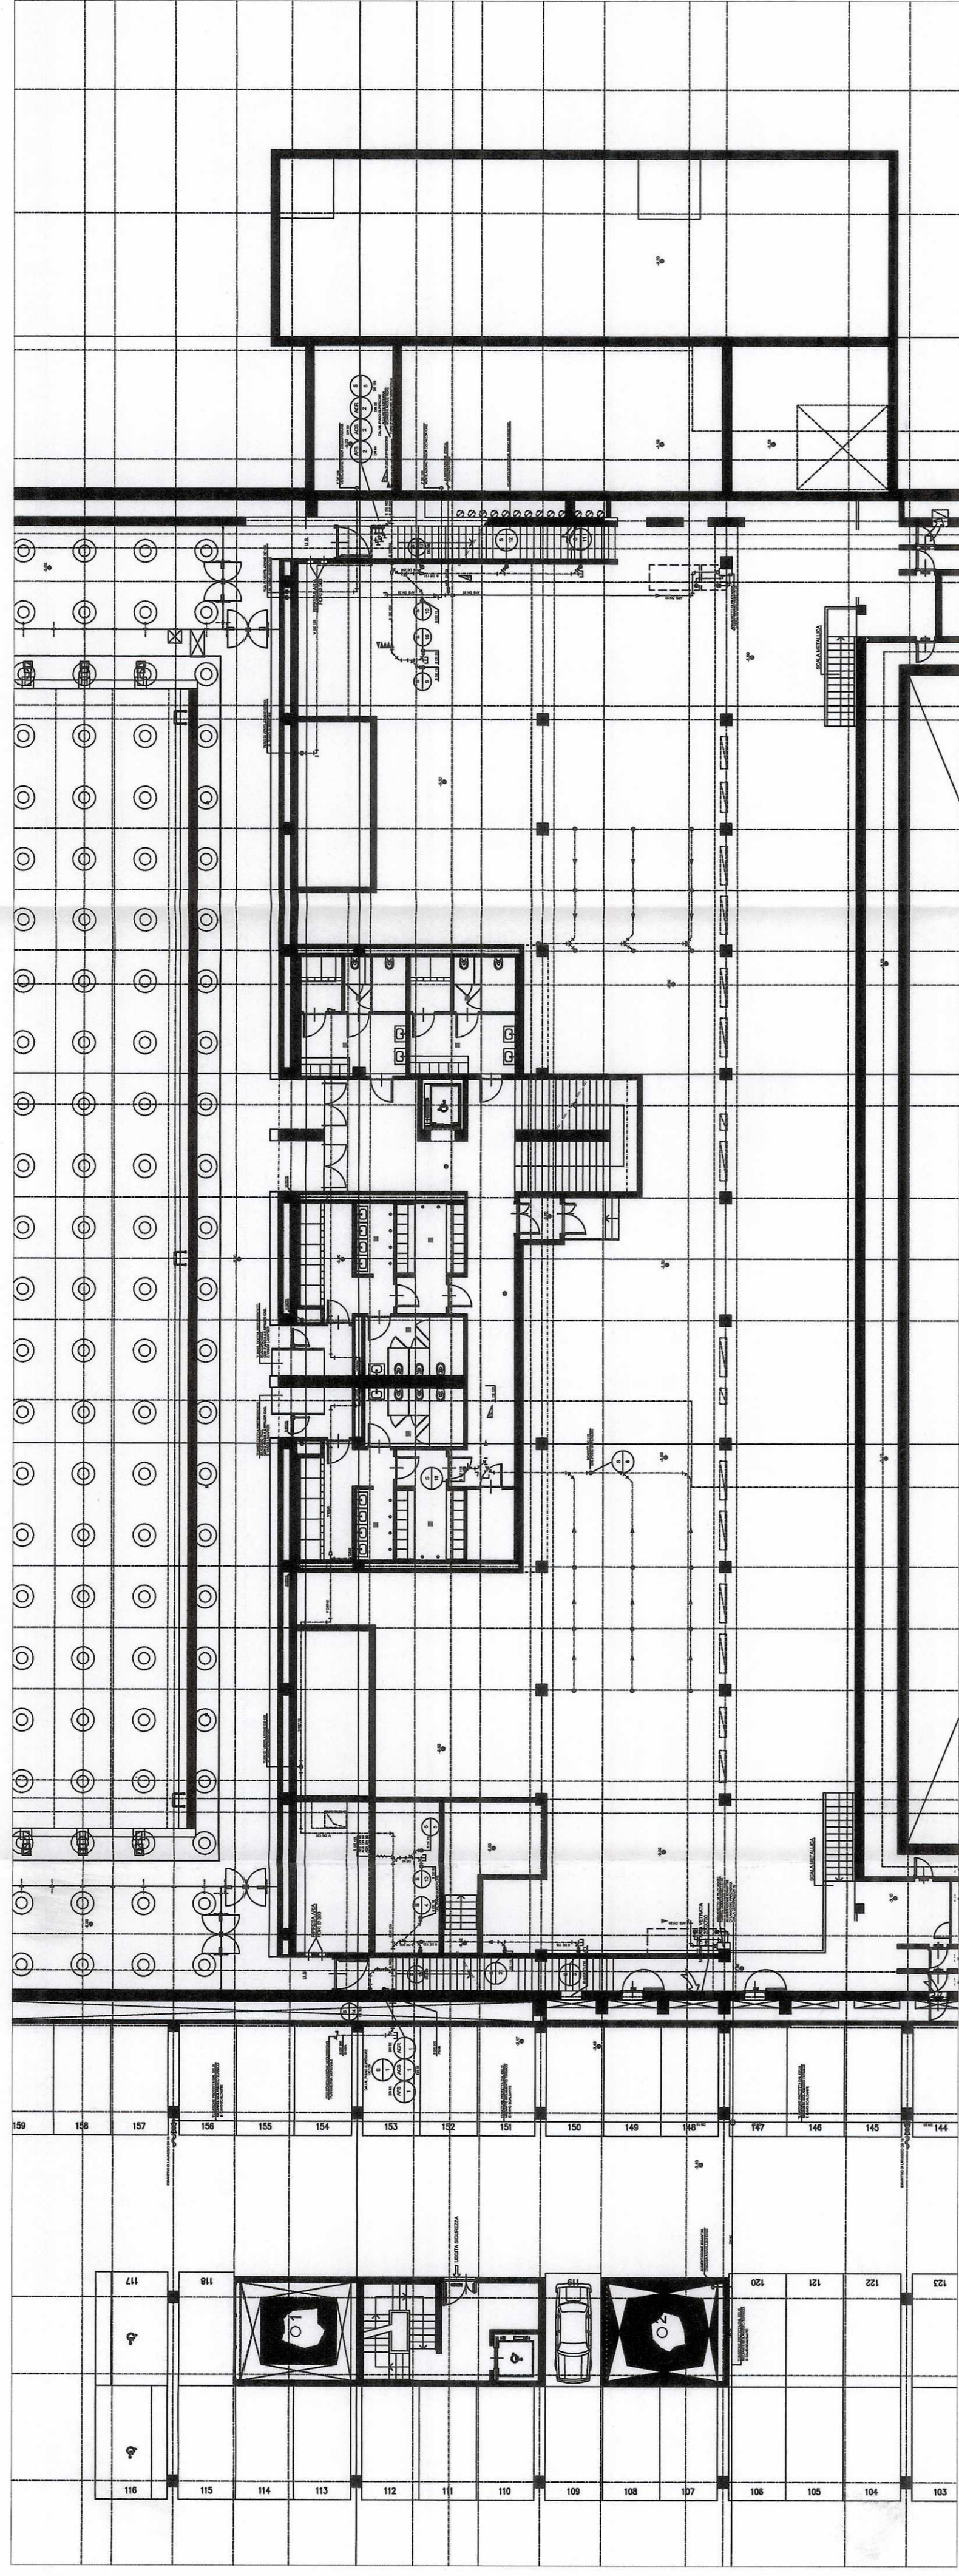


SCARICHI LIVELLO-1 -Scala 1:200-

NOTA:

L'IMPIANTO INDICATO IN QUESTA TAVOLA NON È STATO REALIZZATO DA CO.I.L.
IN ALCUNI DISEGNI "AS BUILT" RACCHIUSE NELLE NUVOLETTE
SONO INDICATE LE PARTI DI IMPIANTO REALIZZATE DA CO.I.L.

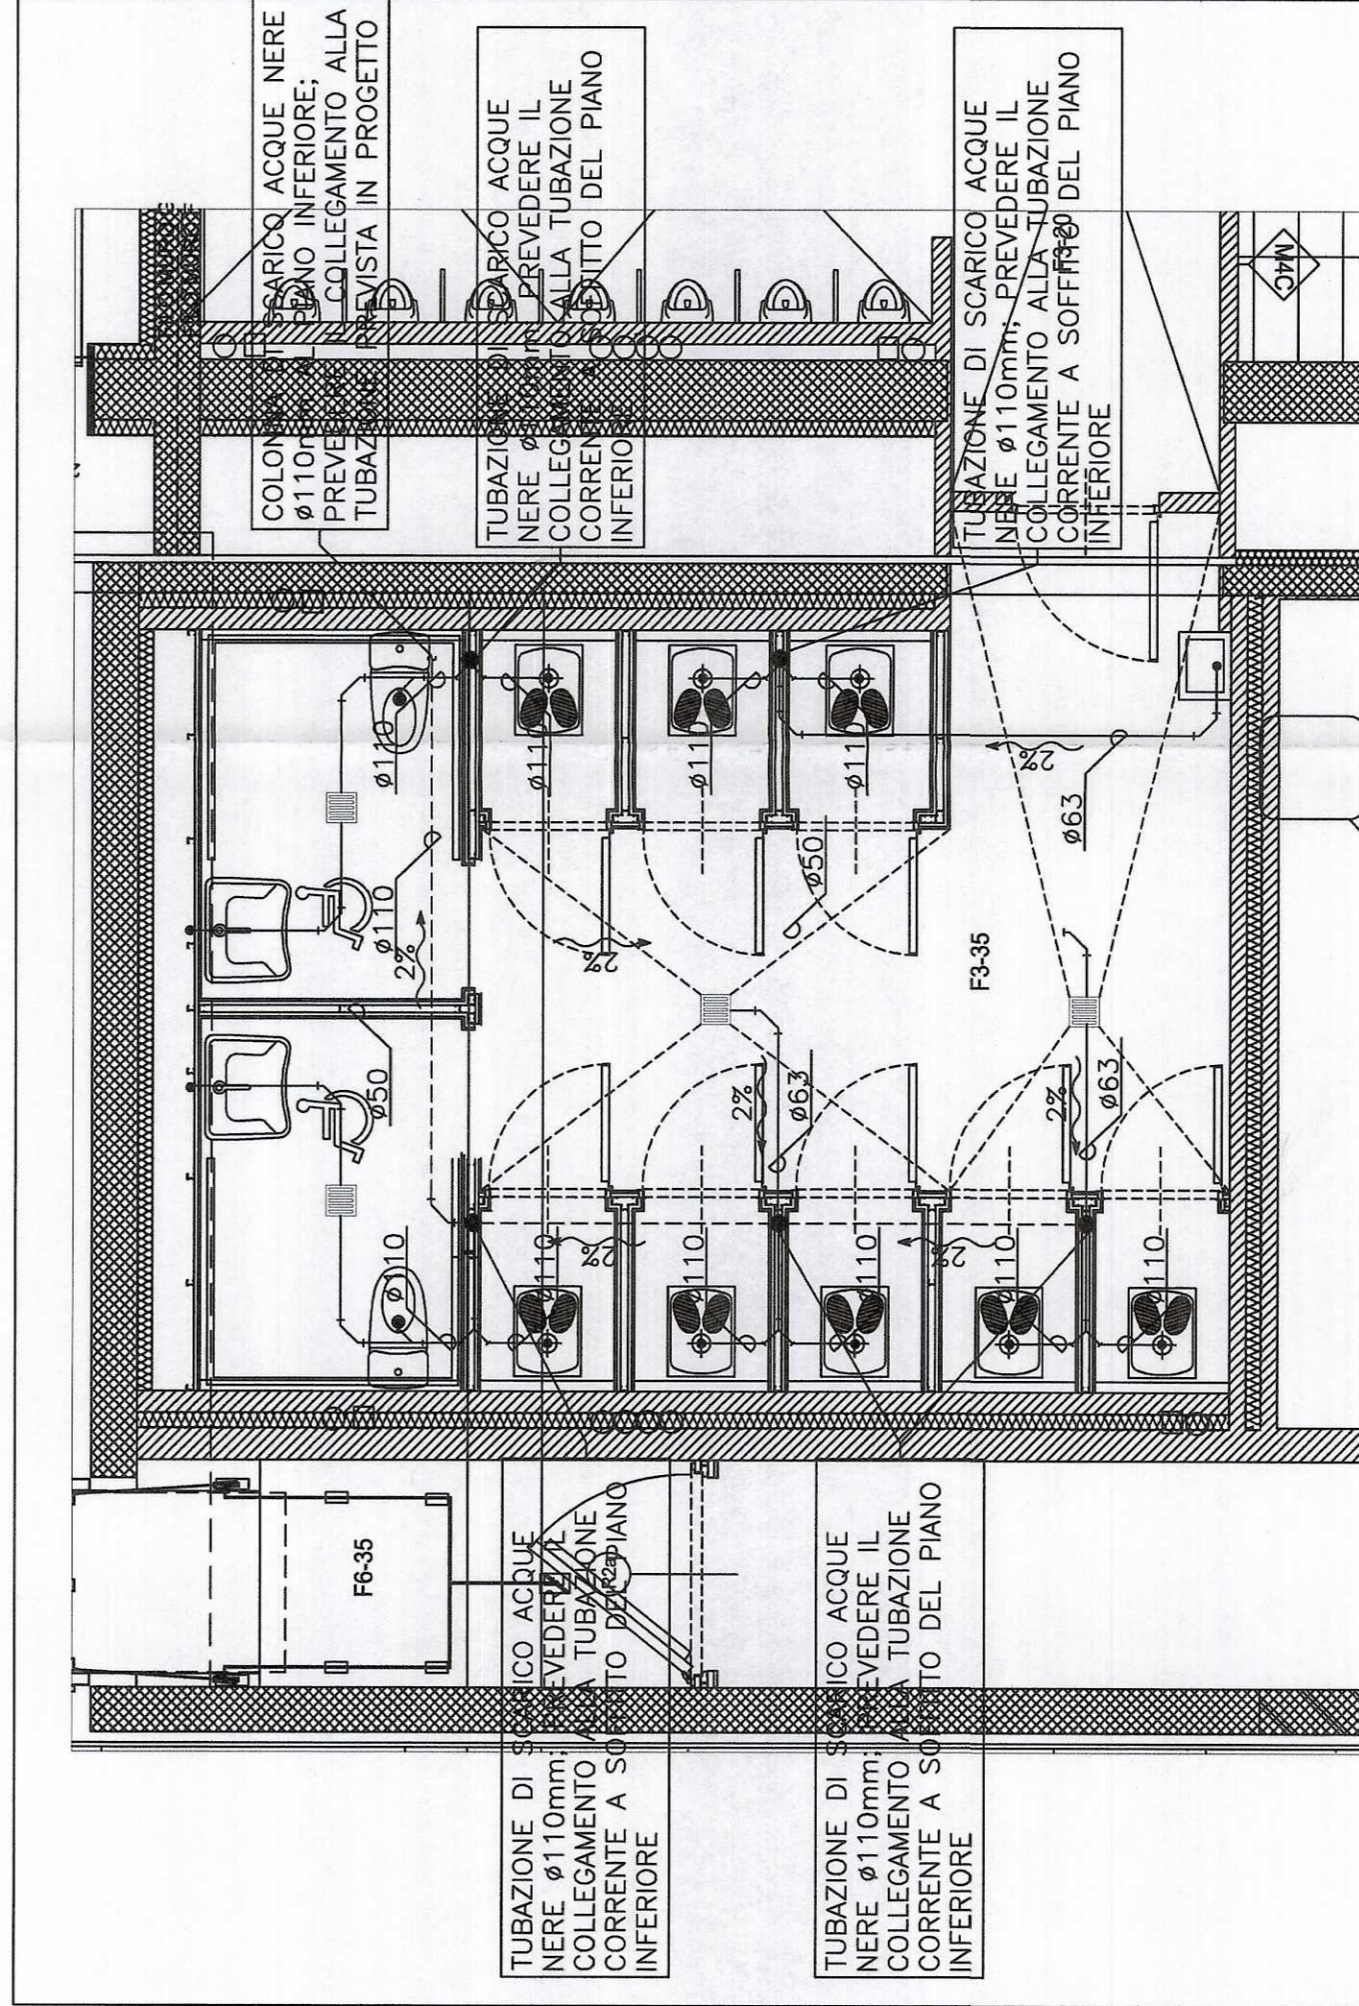

IMPIANTO SI SCARICO ACQUE NERE SERVIZI SPOGLIATOI UOMINI -Scala 1:50-

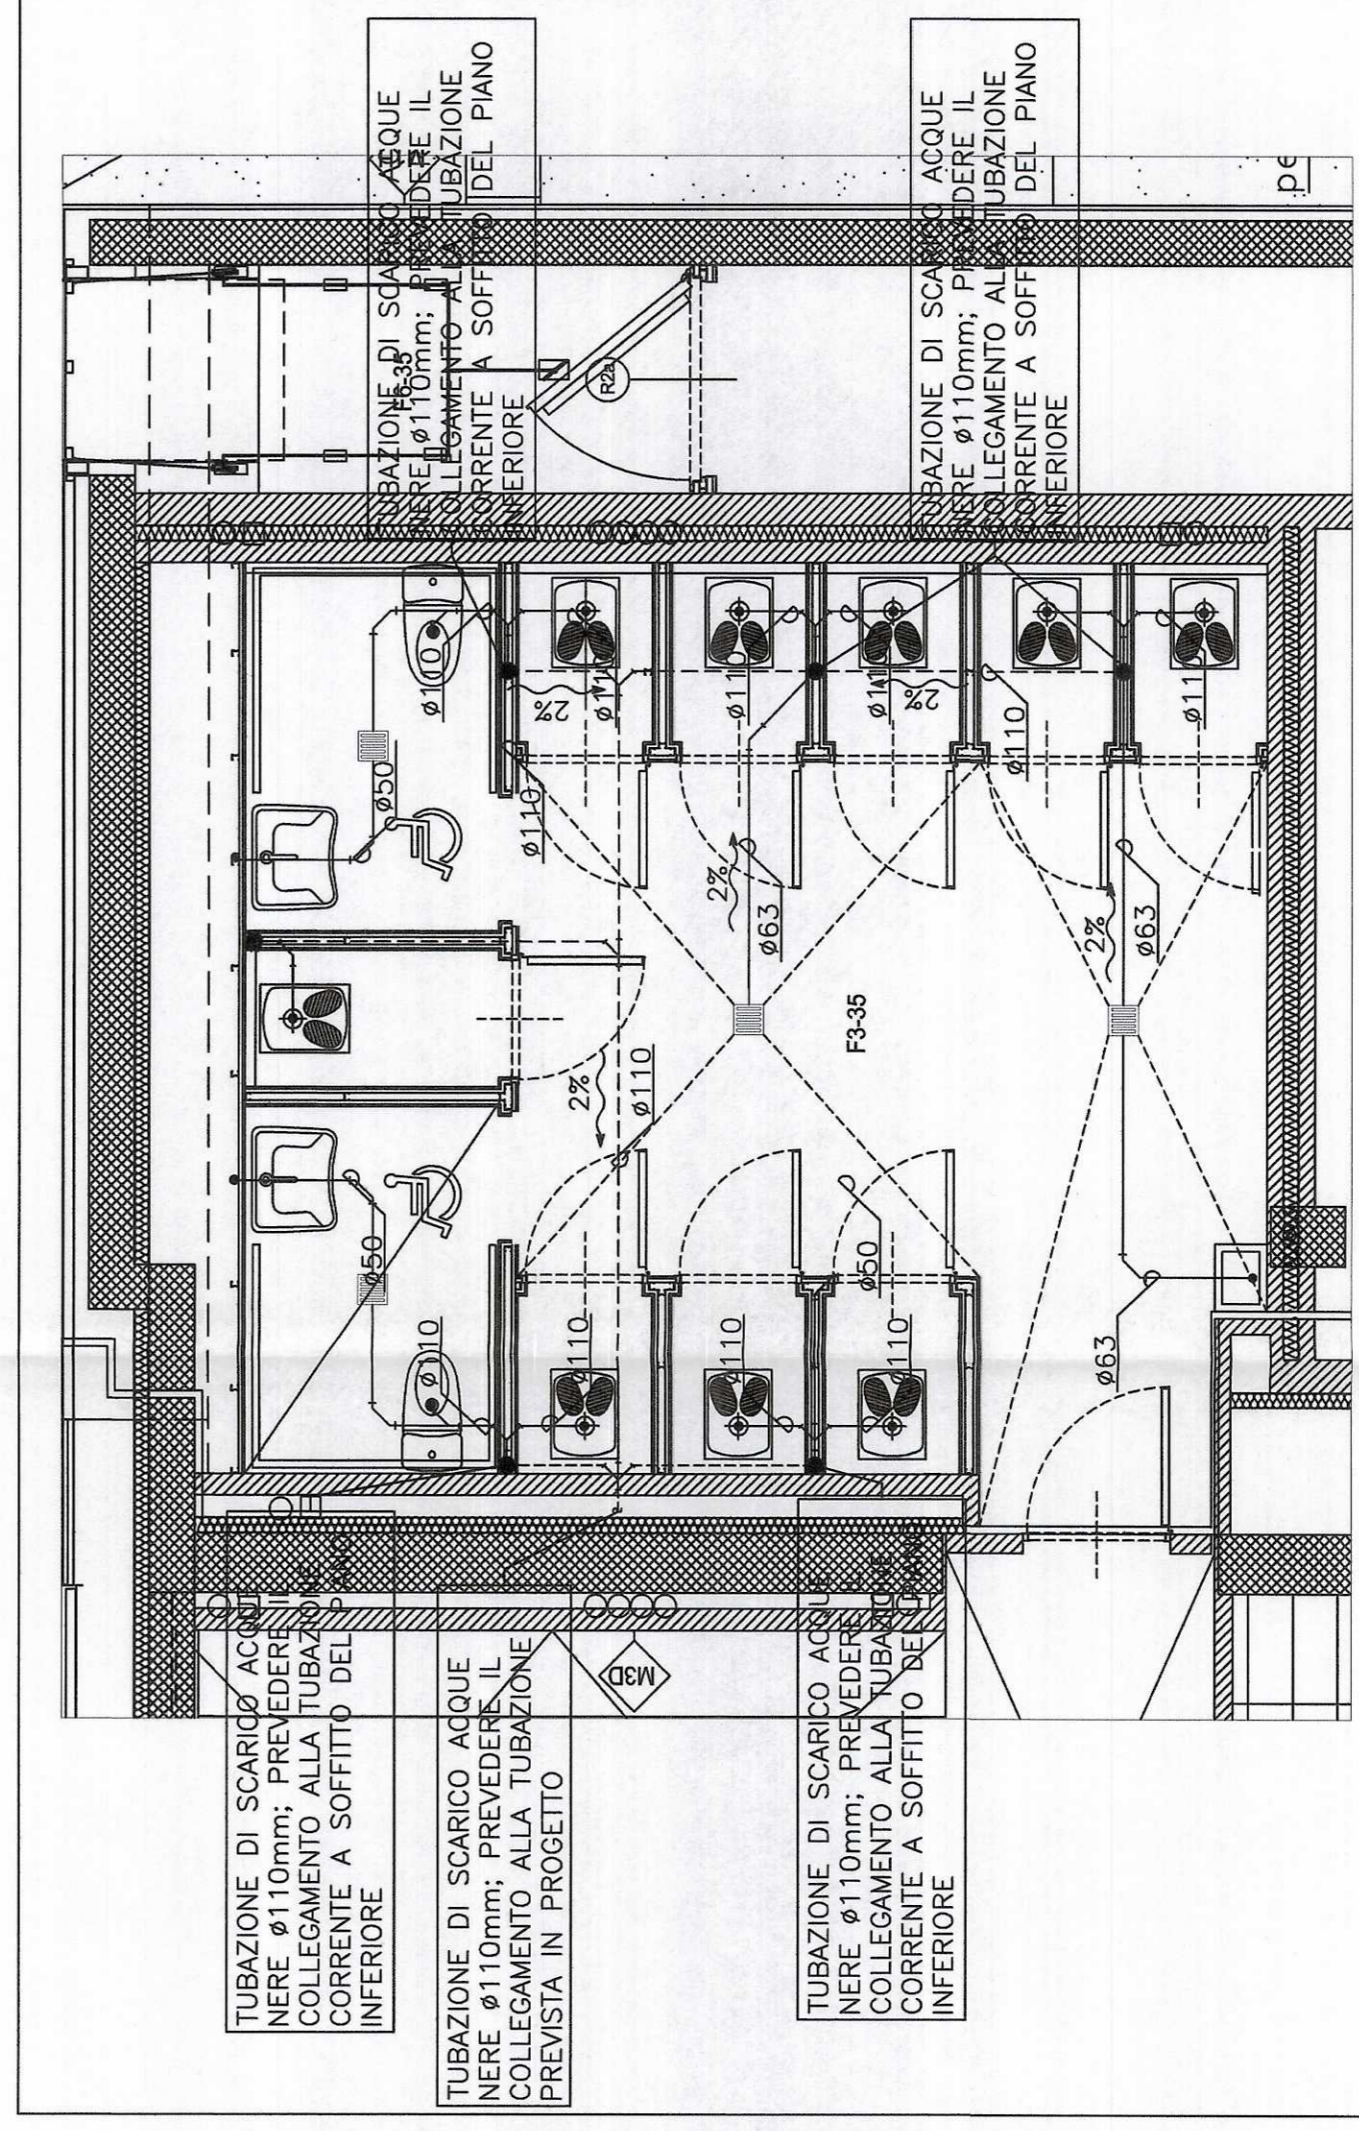

IMPIANTO SI SCARICO ACQUE NERE SERVIZI SPOGLIATOI DONNE -Scala 1:50-

DETTAGLIO SCARICHI LIVELLO +0

CD	Descr.	Aut.	Verif.	Appr.
0	03/02/2010	AS BUILT		
		EMISSI	VERIFICATE	APPROVATE

CLIENTE: IRIDE SERVIZI
 OPERA: PALAZZO DEL NUOTO - TORINO
 IMPIANTO: IDRICOSAMITARIO
 PROGETTO: DISTRIBUZIONE TUBAZIONI SCARICO SPOGLIATOI SERVIZI IGIENICI LIVELLO +0

 135/09 1115

