

LEGENDA

TIPO	DIM. GRIGLIA (mm)	PORTATA (MC/H)	DIM. PLENUM (mm)
A	300x100	90 + 350	400x400x150
B	500x500	200 + 700	500x500x150
C	400x400	90 + 350	400x400x150
D	200x100	60 + 240	200x100x150

VALVOLA DI ESTRAZIONE ARIA DI TIPO CIRCOLARE, COMPLETATA DI DEPOSITO DI RISCALDAMENTO IN ARIE

GRIGLIA DI RIPRESA ARIA, CON SEMPLICE FILE DI ALLETTE FISSI, COMPLETATA DI SERRANDA DI TANTURA E CONTROTELAIO, IN ALLUMINIO ANODIZZATO


CONDOTTI FLESSIBILI REALIZZATI MEDIANTE SPIRALE IN ACCIAIO ARMONICO COBERTATO MEDIANTE TESSUTO IN FIBRE DI VETRO IMPREGNATE DI PVC

STRUTTURE ARIA NON COBERTATO - AMMANTATA ARIA COBERTATO

PER I DIFFUSORI INSTALLATI NELLA ZONA CONTROSPINTATA, DEVONO ESSERE FORNITI NEL RISPETTO DELLA GEOMETRIA DEL CONTROSPINTO.

SERRANDA DI REGOLAZIONE PREVISTA DI SERVOMOTORE ELETTRICO

Piano Seminterrato - Piano Mensa - Scala 1:50

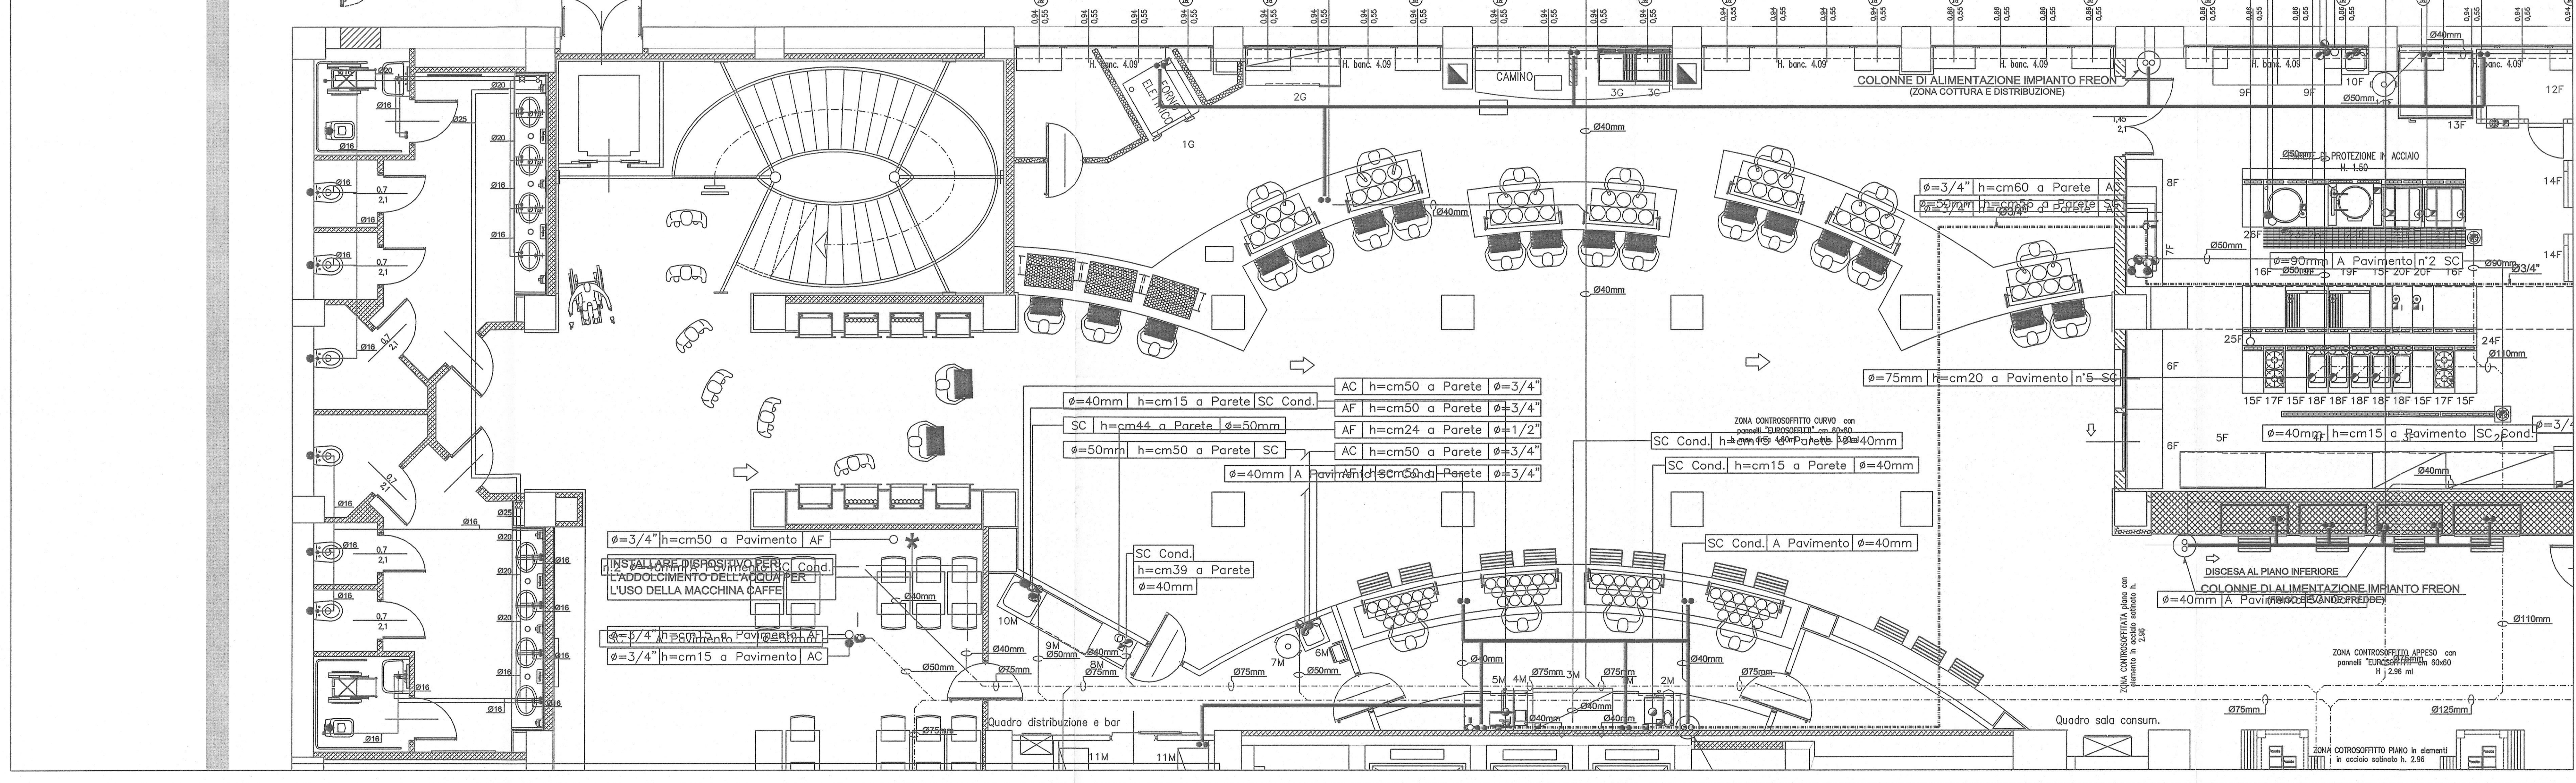

PROGETTISTA E D.D.L. **ROBERTO DAL DEGAN** ARCHITETTO
 VIA MAGENTA, 36 - 10126 TORINO - TEL. 011-538.330

COMMITTENTE: **Organizing Committee for the XX Olympic Games Torino 2006**
 via Nizza 262/58 - 10126 Torino

TIPO DI LAVORO:
 Manutenzione straordinaria del fabbricato sito in Torino, C.so Novara n.96

TAVOLA:
IMPIANTO DI CONDIZIONAMENTO - ZONA DISTRIBUZIONE
 Realizzazione ristorante aziendale

TAV. **AS-BUILT 06** **SCALA: 1:50** **AGGIORNAMENTI:**

DATA: **26.11.2003**

PROGETTISTA E D.D.L. IMPIANTI TERMO-MECCANICI **simtec**
 Proprietà, Conoscenza, Strada, Lavori
 Impianti meccanici ed elettrici
 Via Assisoli 116 - 10129 TORINO - Tel. 011/56.05.977 - Fax 011/56.05.981
 Fax 011/56.80.730 - P.IVA 07608570011

PROGETTISTA E D.D.L. IMPIANTI ELETTRICI **SINTEC**
 Impianti elettrici ed elettronici
 Via Assisoli 116 - 10129 TORINO - Tel. 011/56.05.977 - Fax 011/56.05.981
 Fax 011/56.80.730 - P.IVA 07608570011

PROGETTISTA E D.D.L. PER LA RISTORAZIONE **SILVIO ASSISOLI**
 DANTE BALETTI ARCHITETTO
 10050 San Giacomo di Pinerolo 10149
 Tel. 011/56.05.977 - Fax 011/56.05.981
 P.IVA 07608570011

COLLAUDO