


IRIDE Aggiornamento
documentale
N. 1371

LEGENDA

	Tubazioni di scarico acque nere in polietilene nero tipo gaberini-pe concreto pavimento
	Piattaforma alfondata a pavimento completa di griglia pedonabile

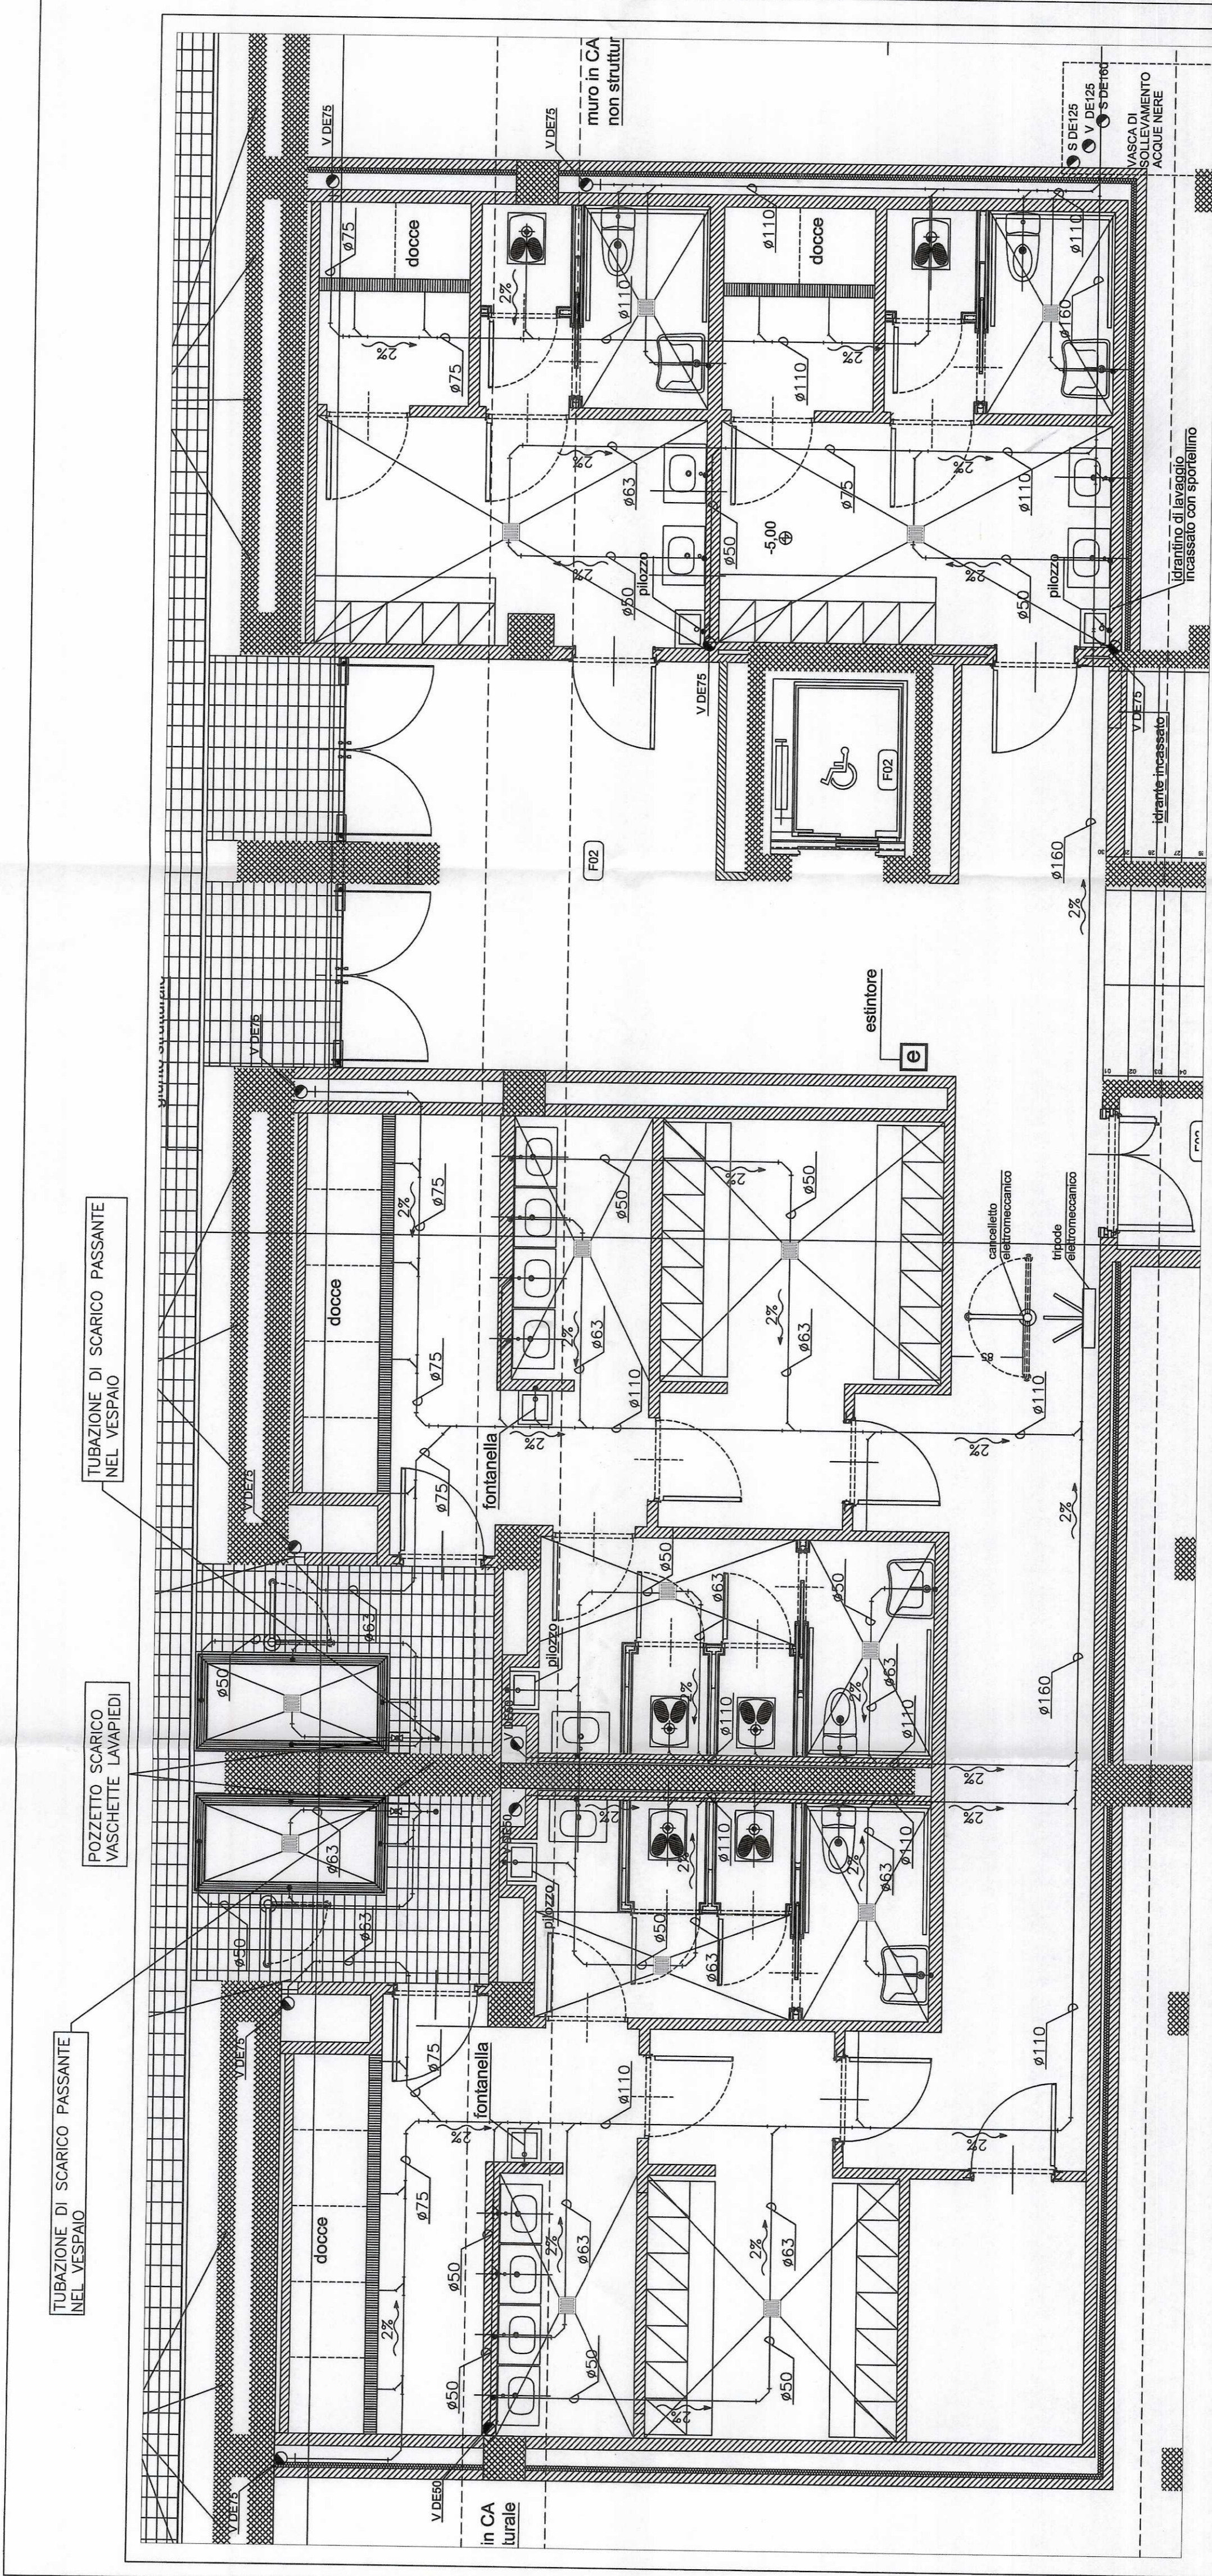

IMPIANTO DI SCARICO ACQUE NERE SERVIZI IGIENICI SPOGLIATOIO UOMINI E DONNE -Scala 1:50-

IMPIANTO DI SCARICO ACQUE NERE SERVIZI IGIENICI SPOGLIATOIO PERSONALE -Scala 1:50-

NOTA:

L'IMPIANTO INDICATO IN QUESTA TAVOLA NON È STATO REALIZZATO DA CO.I.L.
IN ALCUNI DISegni 'AS BUILT', RACCHIUSE NELLE NUOVE LETTE
SONO INDICATE LE PARTI DI IMPIANTO REALIZZATE DA CO.I.L.

0	03/02/2010	AS BUILT	ESACCESSIONE	MLM	MRR	LOG
				Emesso	Verificato	Approvato
CLIENTE: IRIDE SERVIZI						
CANTIERE: PALAZZO DEL NUOTO - TORINO						
IMPIANTO: IDRICOSANITARIO						
OGGETTO: DISTRIBUZIONE TUBAZIONI SCARICO SPOGLIATOI SERVIZI IGIENICI LIVELLO -1						
SOCIETA' DI INGEGNERIA E COSTRUZIONE IMPIANTI TECNOLOGICI - COORDINAMENTO - RISCALDAMENTO Via. P. M. Moro, Piazza P. Moro, 10 - 10121 TORINO (TO) - Tel. 011/2610205 - Fax 011/2610208 - e-mail: info@coil.it						