



IRIDE
Architettura
Documentale
N. 1371

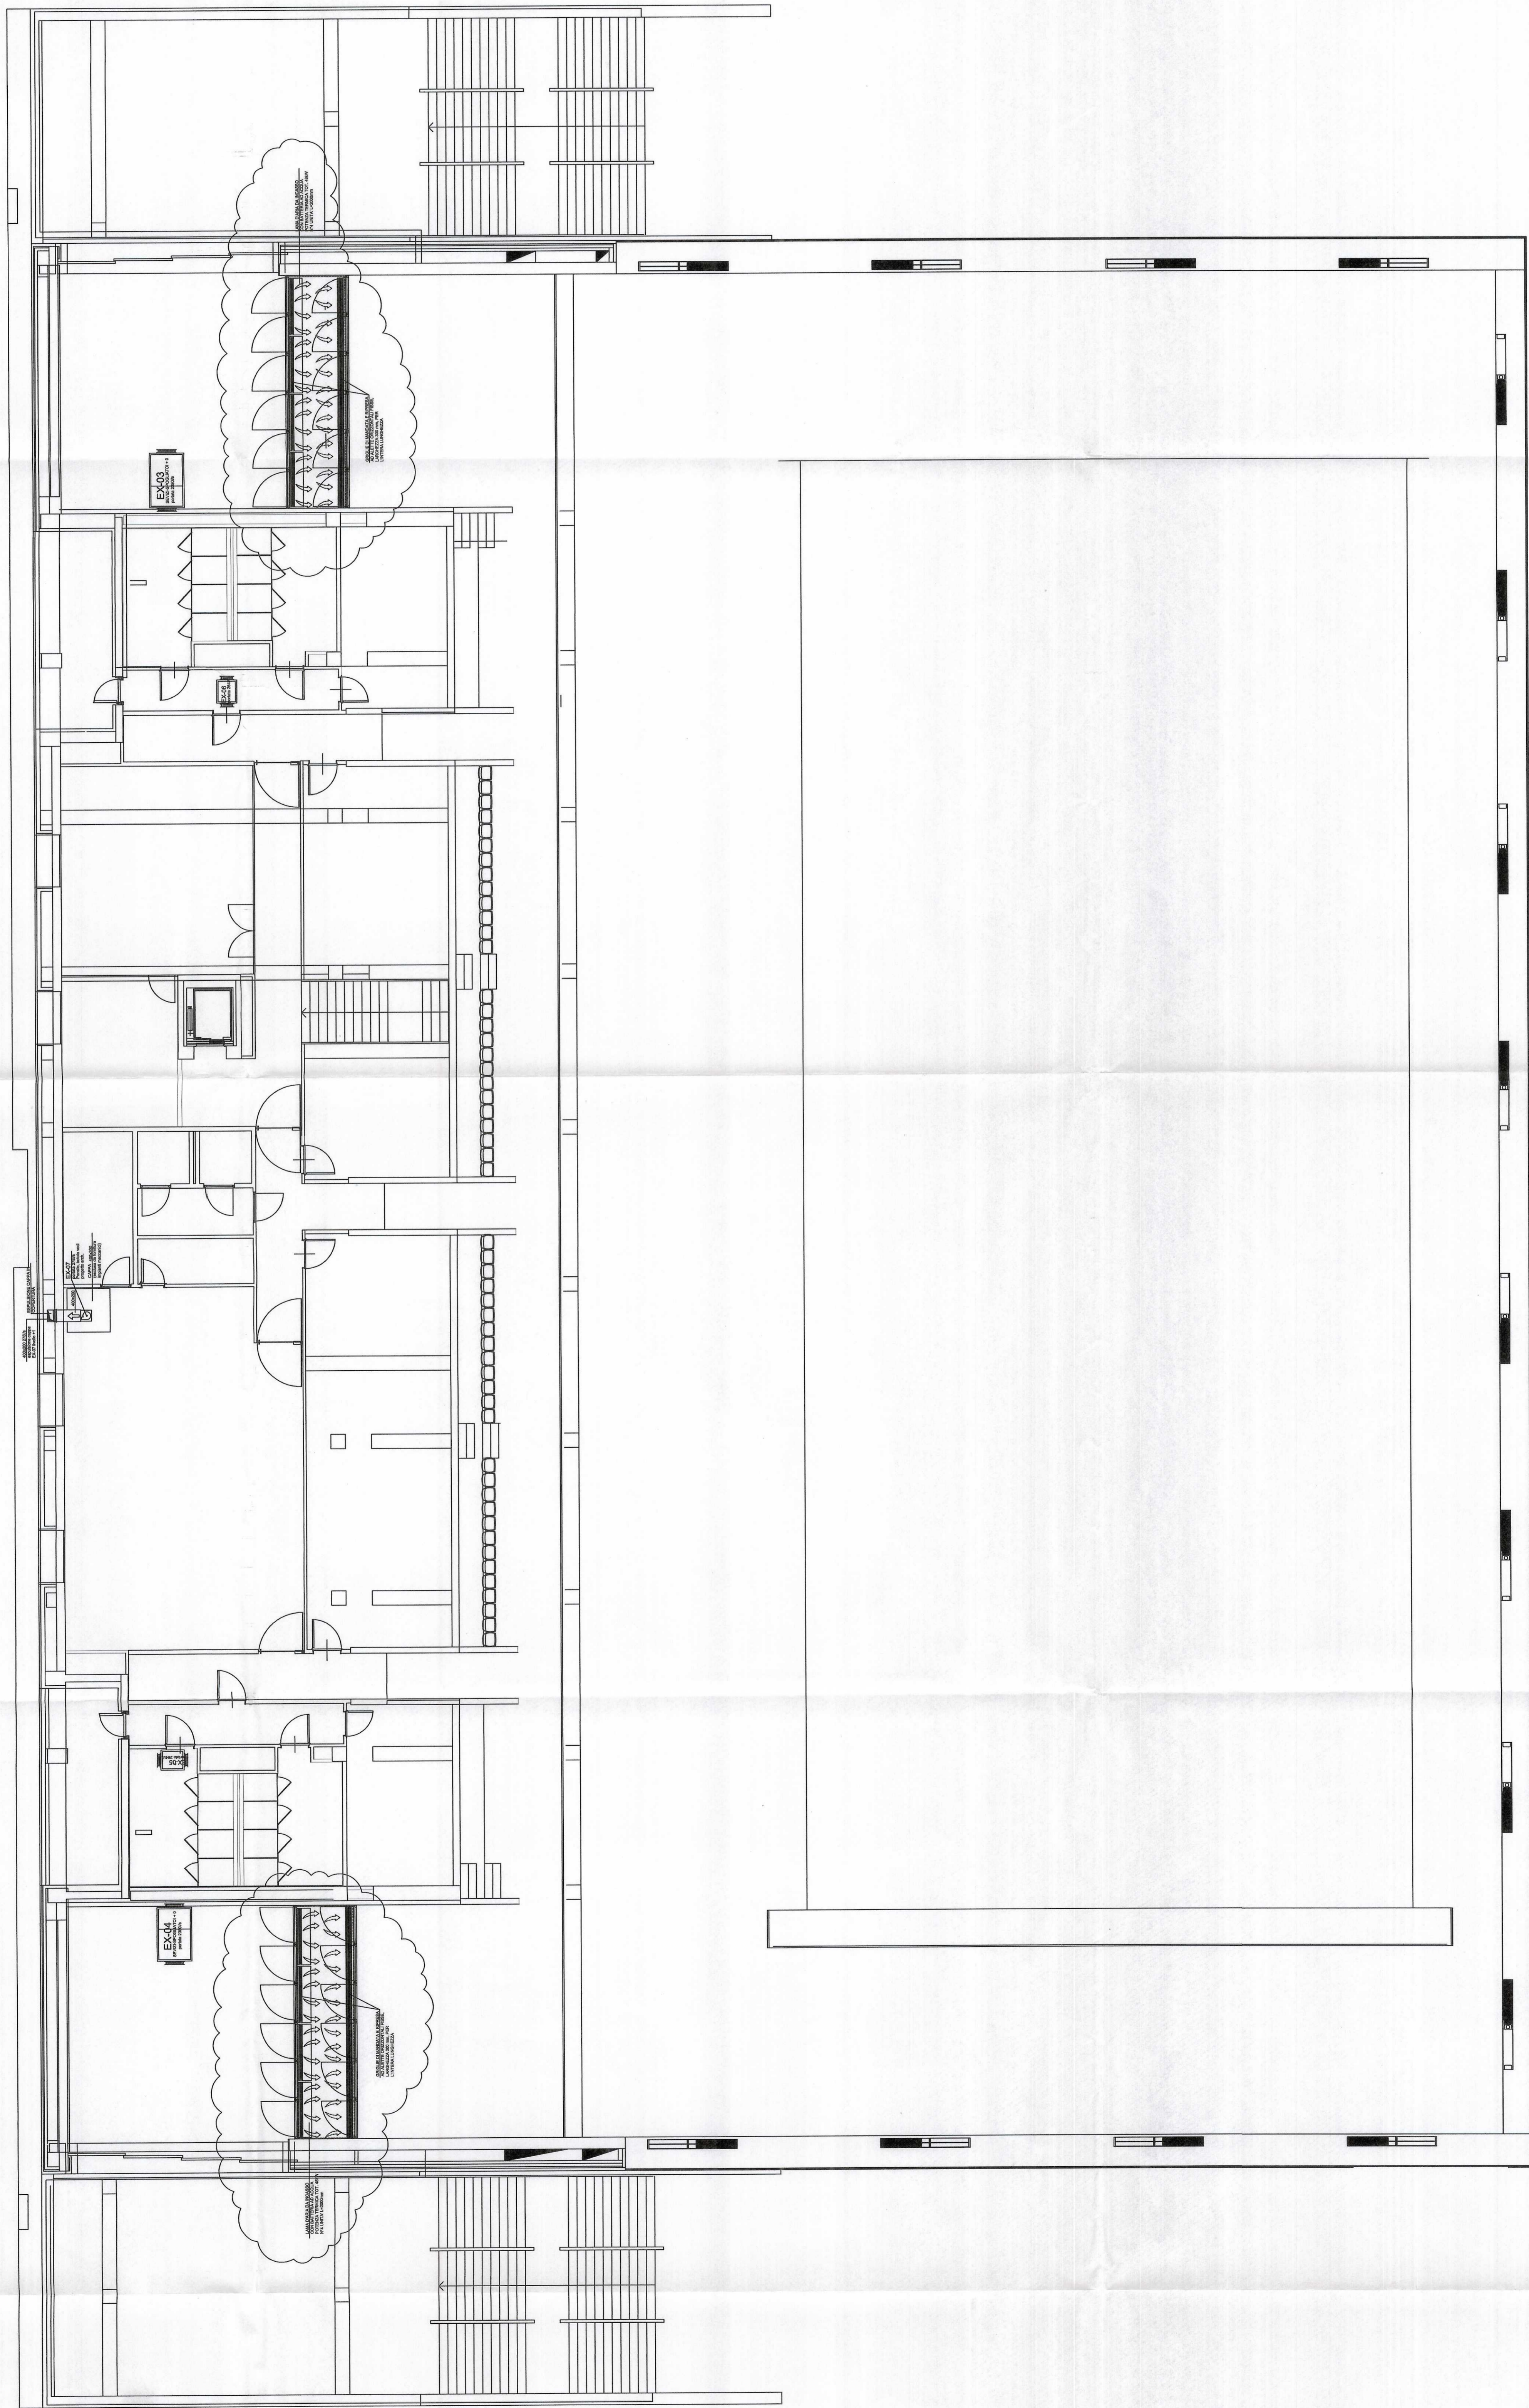

NOTA:

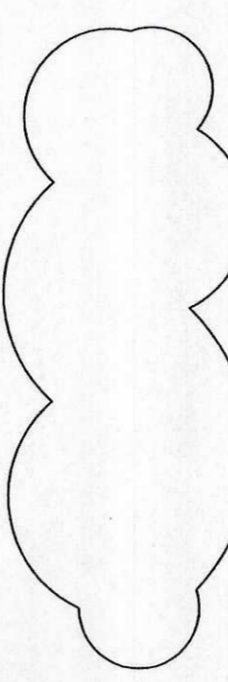

RACCHIUSE NELLE NUVOLETTE SONO INDICATE LE PARTI DI IMPIANTO REALIZZATE DA CO.I.L.

|---|----------|------------|------------|------------|------------|
| 03/22/03 | AS BUILT | N.M. | M.R. | L.C.S. | |
| CLIENTE: IRIDE SERVIZI | | | | | |
| CANTIERE: PALAZZO DEL NUOTO - TORINO | | | | | |
| IMPIANTO: DIFFUSIONE ARIA | | | | | |
| OGGETTO: DISTRIBUZIONE CANALI AEREA LIVELLO +1 | | | | | |
| E. N. 01/01/13/15/16/17/99/100 | | | | | |
| PROGETTORE E COORDINATORE TECNICO: CO.I.L. - COORDINATORE: ING. RICCARDO | | | | | |
