


DISTRIBUZIONE ORIZZONTALE
Denominazione servizi per ogni scomparto

Trasmissione dati
Tel. interni ed esterni
Imp. chiamata
Orologi elettrici
Riv. fumi
Inibizione
Antintrusione
Luce e f.m.

LEGENDA DEI PRINCIPALI SIMBOLI ELETTRICI ADOPERATI	
	PLAFONIERA IN POLICARBONATO AUTOESTINGUENTE IPES 126x126x82 230V 50Hz DOTATA DI LAMPADINE FLUORESCENTI TB 2X35W CABLATA CON REATTORE ELETTRONICO MODELLO BEPHELLI IPPO ALUMINA BS 103 35 COD. 14238
	PLAFONIERA PER ILLUMINAZIONE DI SICUREZZA IPES 680x126x82 230V 50Hz DI TIPO NON PERMANENTE (SE) AUTOMATIZZATA AUTONOMA 1h CON BATTERIE AL NICD BV 1.8Ah MODELLO BEPHELLI EURLONORMA STAGNA 812-18ATSE1N/1M COD. 2264
	SCATOLA DI DERIVAZIONE IN PVC IP55 DIM. 100x100x50 MODELLO GEWISS COD. 0844294
	CENTRALINO DA PARETE IPES 12 MODULI MOD. GEWISS COD. 0840103 EQUIPAGGIATO CON N°1 INTERRUPTORE MAGNETOTERMICO DIFFERENZ. 2P 16A 6kA 30mA CLASSE AC MODELLO ABB COD. S232 C16 PIU' INTERF. GRANO ANALOGICO 230V 16A SINGOLO CANALE MOD. BTIGNO COD. FR66R1, PIU' INTERF. CREPUSCOLARE MOD. BTIGNO COD. F11/1P, PIU' N°1 CONTATTORE 24A 230V ANA MODELLO ABB ESB 24-40/23D COD. EL 883 4 DOTATO ALLA GESTIONE DELL'ILLUMINAZIONE ESTERNA
	SENSORE LS-SP DOTATO DI INVOLUCRO ESTERNO (CON CHIUSURA A VITE) IN MATERIALE TERMOPLASTICO E RESISTENTE AI RAGGI UV NELLA PARTE SUPER. PER GARANTIRE UNA OMAGGENEA DIFFUS. DELLA LUCE SQUARE AL SUO INTERNO DOTATO DI DATO FERMACAVO. MOD. ABB COD. M204195 AGENTE SU INTERRUPTORE CREPUSCOLARE MONTATO ALL'INTERNO DEL G.I.L.E.S.T. MOD. ABB TWT1 COD.M204135
	LINEA PRINCIPALE

NOTA 1 - N.B.
IL QUADRO ILL. ESTERNA E' ALIMENTATO DA QUADRO PIANO RIALZATO E CIRCUITO E' SOTTESO A INT. MAGNETOTERMICO INTER. 4P 20kVA C25 0.3A 10kA. CONDUTTORI ND7V-K 2(1x4)+PEX POSATI ENTRO CANALINA ESISTENTE OCCUPANDO LO SCOMPARTO DEDICATO AGLI IMPIANTI DI FORZA MOTRICE E ILLUMINAZIONE.

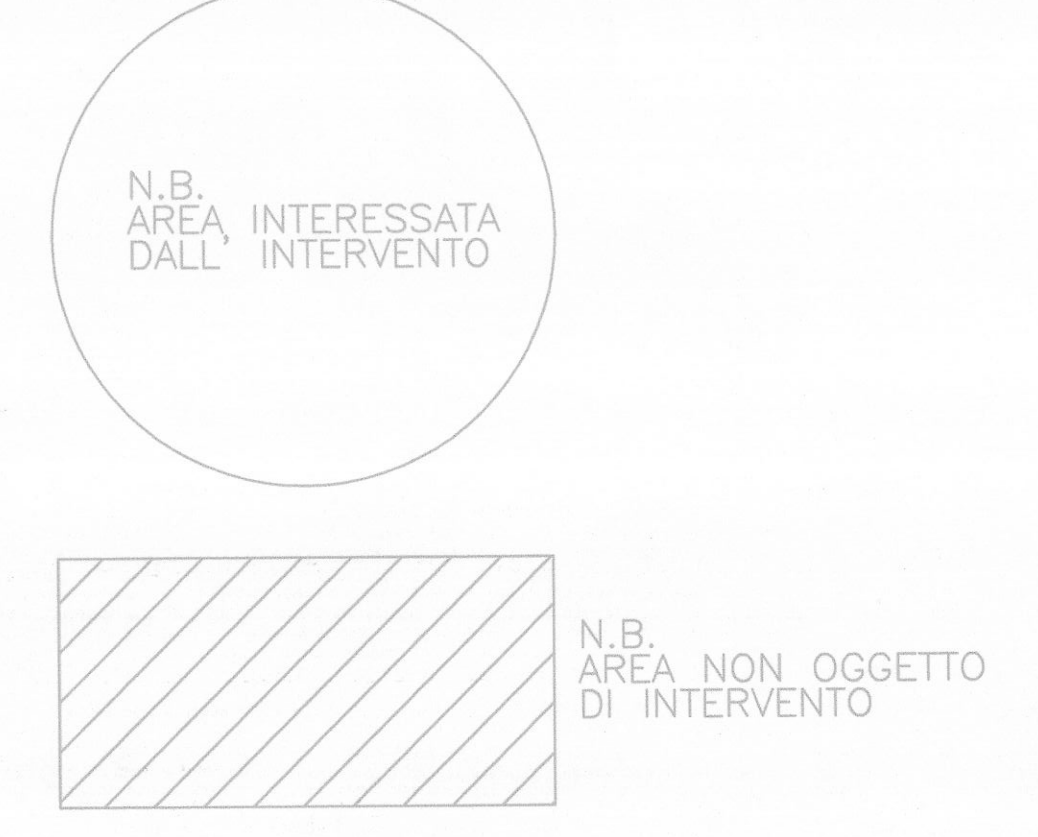

Lavoro: **COMUNE DI TORINO**
BANDO N°S. 3/2008
MANUTENZIONE STRAORDINARIA NON SPECIFICA
DEGLI IMPIANTI ELETTRICI E SPECIALI DEGLI
EDIFICI COMUNALI

COMPLESSO SCOLASTICO E13 "SMI"
Odl. N° 3874109 - Via Coggiola, 22 - 10100 TORINO

Il Committente: **IRIDE SERVIZI S.p.A.**
IRIDE SERVIZI S.p.A.
C.so Svizzera, 89
10143 - Torino (TO)

Responsabile del procedimento: **ALTARE Per. Ind. Giuseppe**

Direttore lavori: **CIMINO Ing. Massimo**

Progettazione costruttiva e realizzazione impianti elettrici e speciali: **IRIDE Aggiornamento documentale**
N. 1540

P.S.P. S.p.A.

P.S.P. S.p.A. - C.so Unione Sovietica, 612 INT. 15/81 - 10135 TORINO - tel. 011/3470111 fax. 011/3263543

N° Commessa: **P8006** N° documento: **E01** Titolo: **IMPIANTO DI ILLUMINAZIONE ESTERNA PIANA PIANO RIALZATO**

Revisione: **AS-BUILT**

Data: **02/05/2011** Scala: **1:100**

Aggiornamenti:

Rev.	Data:	Descrizione:

Disegnato: **CARDASIO Per. Ind. Michele** Validato: **Dott. SCASDIA Ing. Domenico** Respons. di commessa: **GRANATA Vincenzo** Respons. Tecnico: **LATELLA Per. Ind. Paolo**