

PROGETTA E DISEGNA ARCHITETTO
ROBERTO DAL DEGAN ARCHITETTO
 Via Santa Teresa 15 - 10121 Torino
 Tel. 011/3583096/011/357130
 Email: rodb@deganarchitetto.com

COMITANTE
 Organizing Committee for the
 Torino 2006
 CAO Novara 96 - 10157 Torino

TAVOLA:
Pianta Piano Frazzato
 Rete Cablatrice e Impianto di illuminazione normale/emergenza

PROGETTO E DISEGNO TECNICO-DECCANO
simtes
 Simone Tassinari - via...
 Tel. 011/3583096/011/357130
 Email: rodb@deganarchitetto.com

AS-BUILT
 AS-BUILT - 16.05.2005
 LAD - 07 - 16.05.2005





QUESTA TAVOLA E' VALIDA SOLO PER L'IMPIANTO ELETTRICO

LEGENDA SIMBOLI		LEGENDA SIMBOLI		LEGENDA SIMBOLI	
SIMBOLO	DESCRIZIONE	SIMBOLO	DESCRIZIONE	SIMBOLO	DESCRIZIONE
	VENIBILI (ALLEGATO 2) SENSORE SMOKELESS		PIANTINA CON CORPO IN ACCIAIO SINTERATO E GRATA SENSIBILE M410W		APPARECCHIO ESTERNO PER INDICAZIONE LUCE FLUORESC. 24V
	PIANTINA SENSIBILE SENSORE		PIANTINA PER PIA. CONTINUA SCAFO - TRIP MULTISTAT VERSION		PIANTINA CON TRIP A VARIABILE
STRALCIO PIANO SEMINTERATO

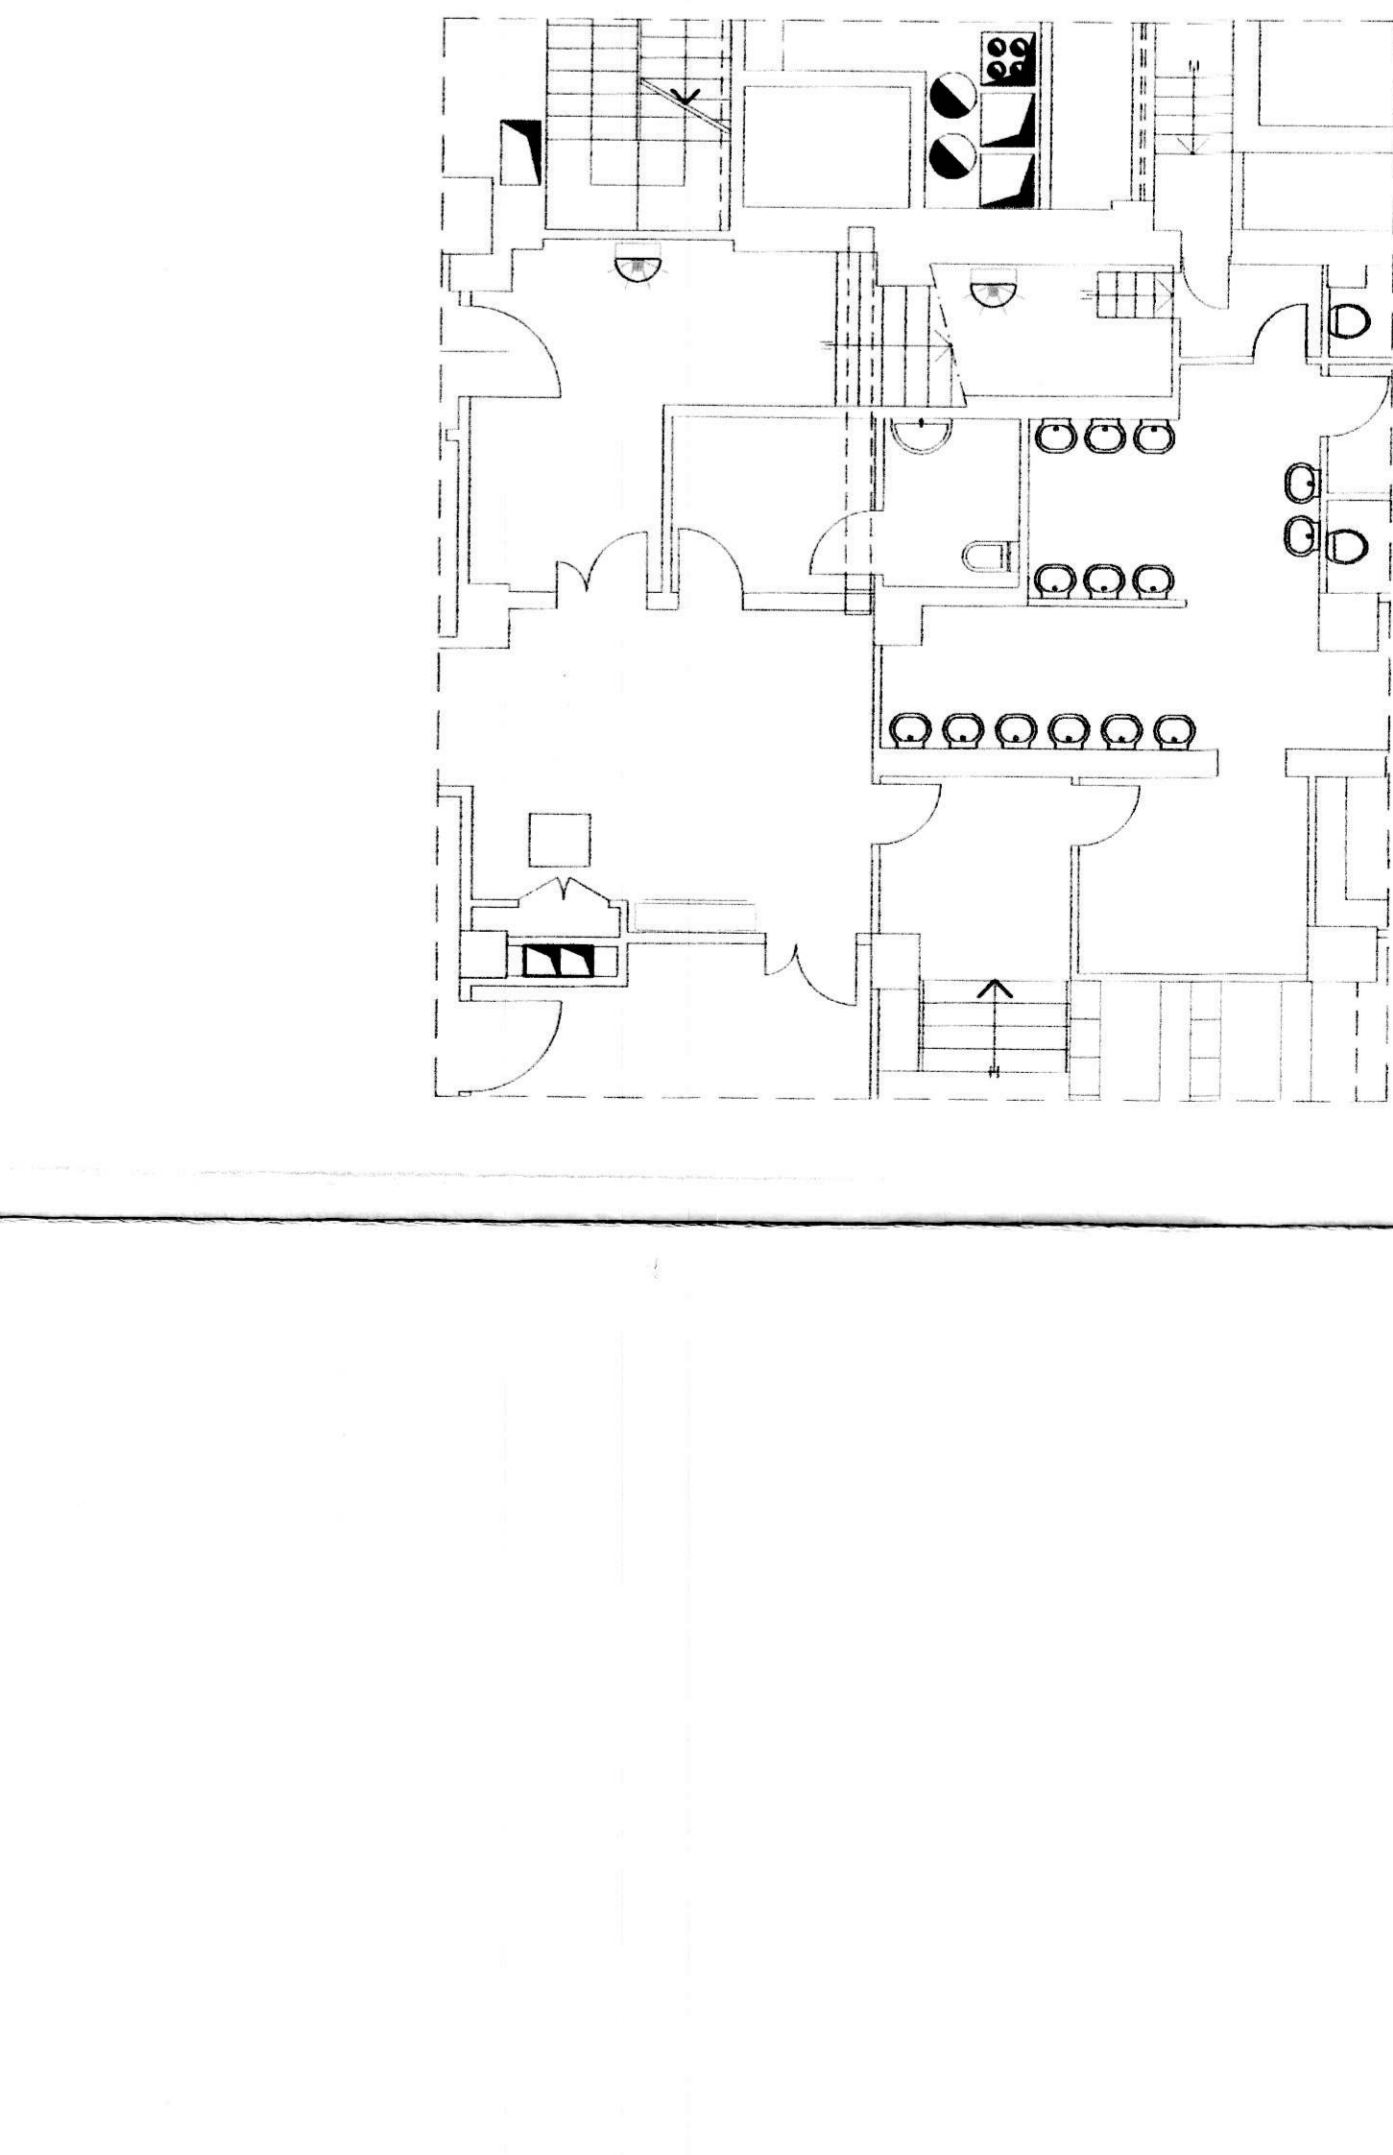

via bologna

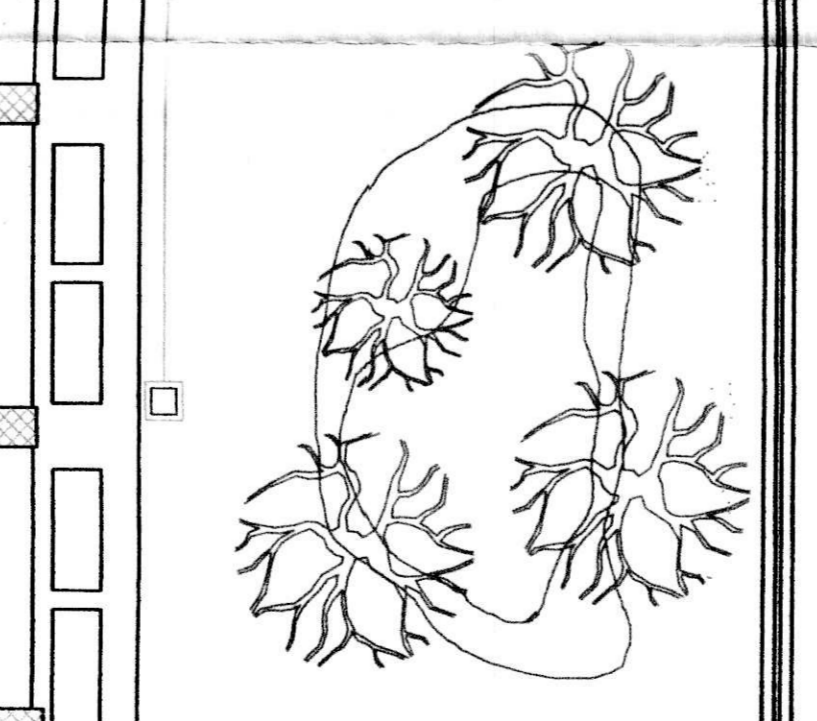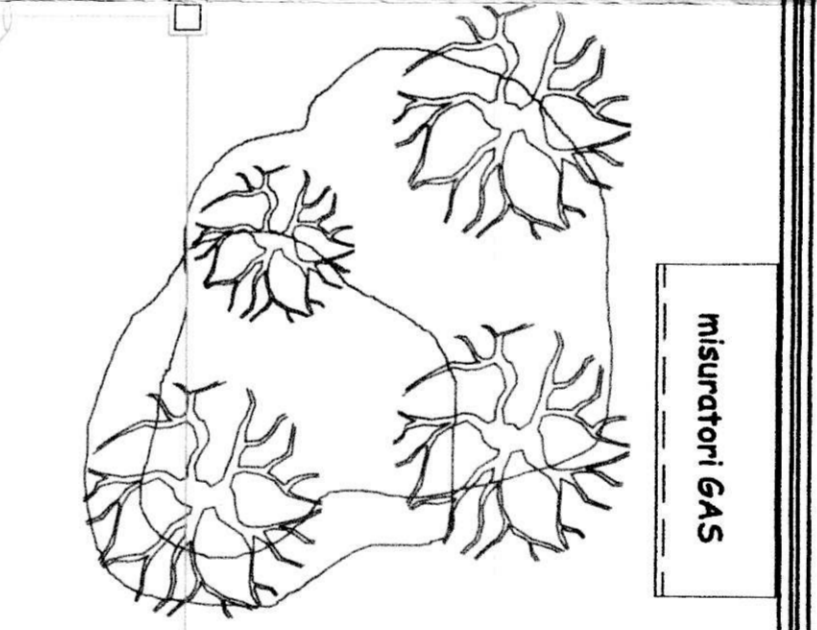

via padova

corte

