


LEGGENDA	
[Linea spezzata]	Tubazione di servizio in PS40
[Linea continua]	Tubazione di servizio in PS40
[Linea a zigzag]	Tubazione di ritorno acqua filtrata in PS40
[Linea a zigzag con cerchio]	Tubazione acqua di condizionamento filtrata in PS40
[Linea a zigzag con cerchio e X]	Tubazione aspirazione acqua in PS40


NOTA:

RACCHIUSE NELLE INVOLUETTE SONO INDICATE LE PARTI DI IMPIANTO REALIZZATE DA COLL.


IRIDE  
Aggiornamenti  
N. 1371

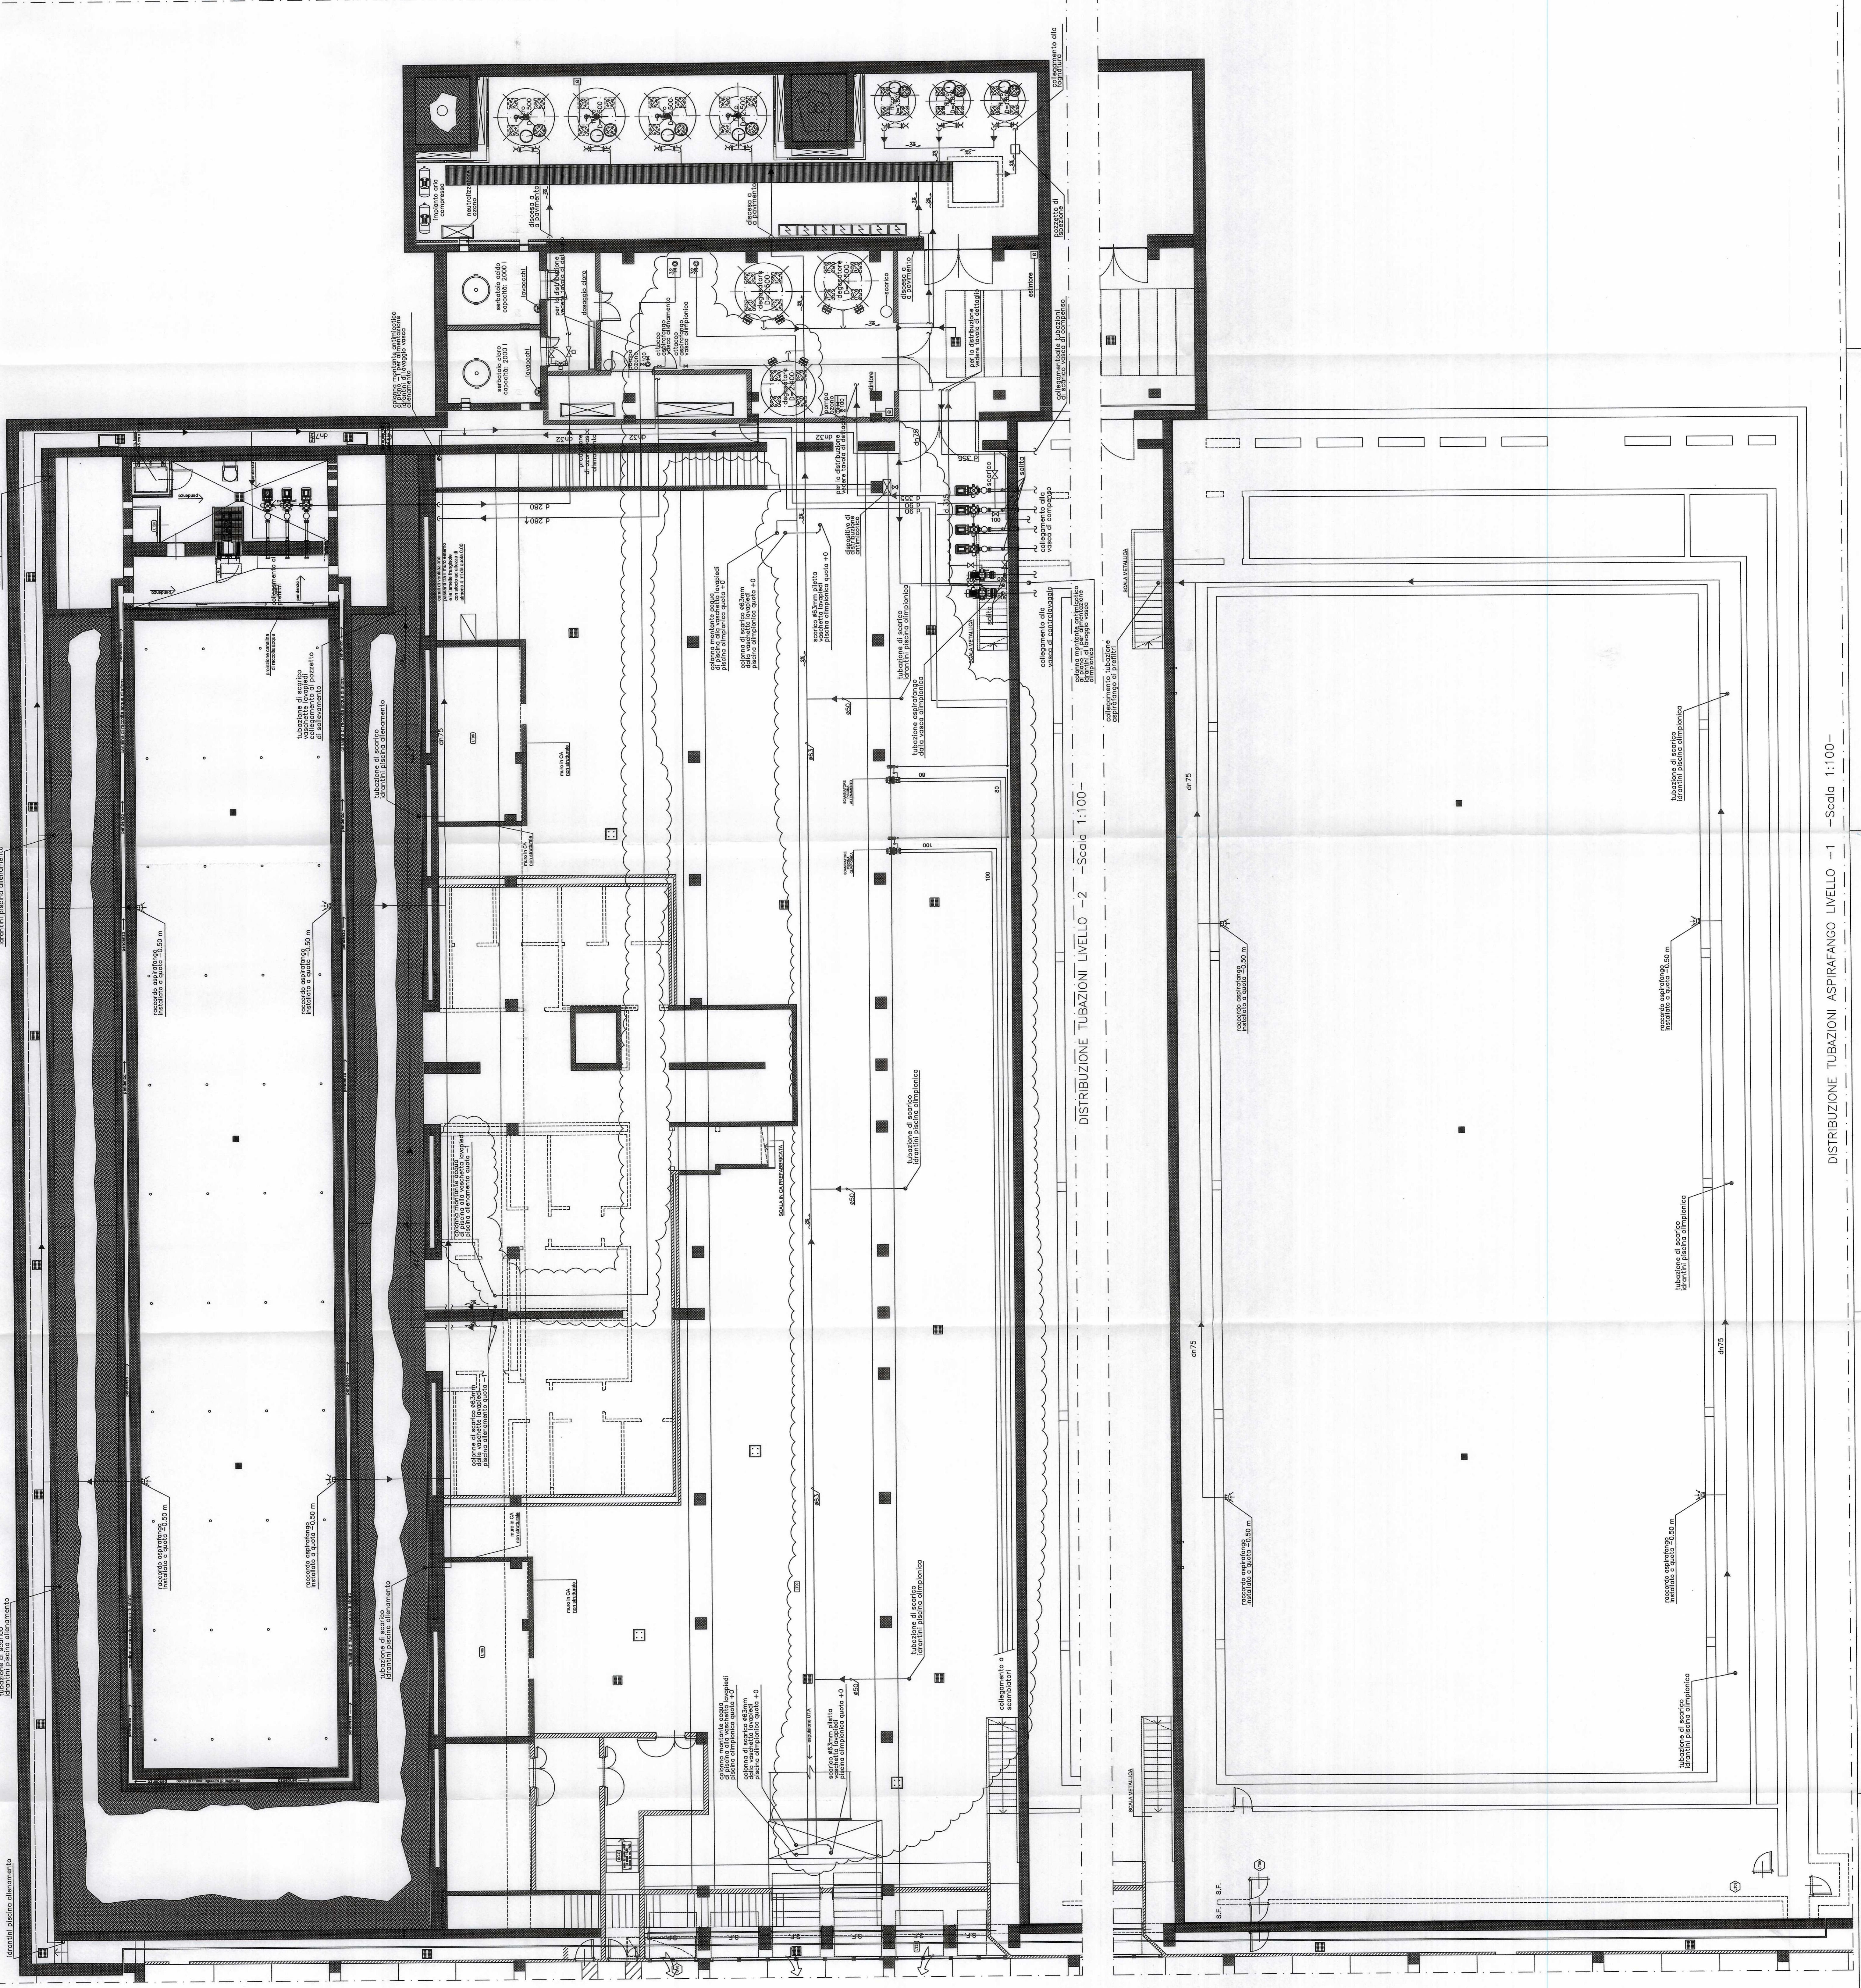

RIQUALIFICAZIONE SPORTIVA  
PALAZZO DEL NUOTO  
VIA FILADELFIA n. 89  
TORINO  
AS-BUILT

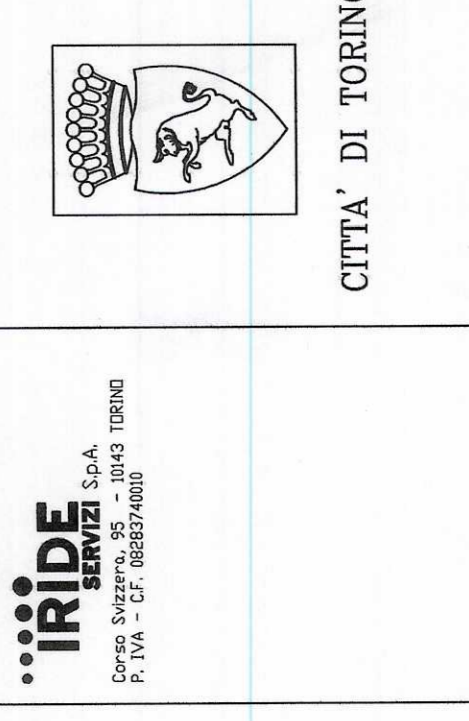

FILE	ARCHIVIO N.	COMITENTE
IRIDE		
SCALA	M/M	COS
IRIDE	0	
0	08/12/2010	
DIRETTORE	IRIDE SERVIZI	
OPERAZIONE	PALAZZO DEL NUOTO - TORINO	
OGGETTO	TRATTAMENTO ACQUE	
	DISTRIBUZIONE TUBAZIONI	
	PISCINA OLIMPIONICA E RISCALDAMENTO	
	LIVELLO -1 E -2	

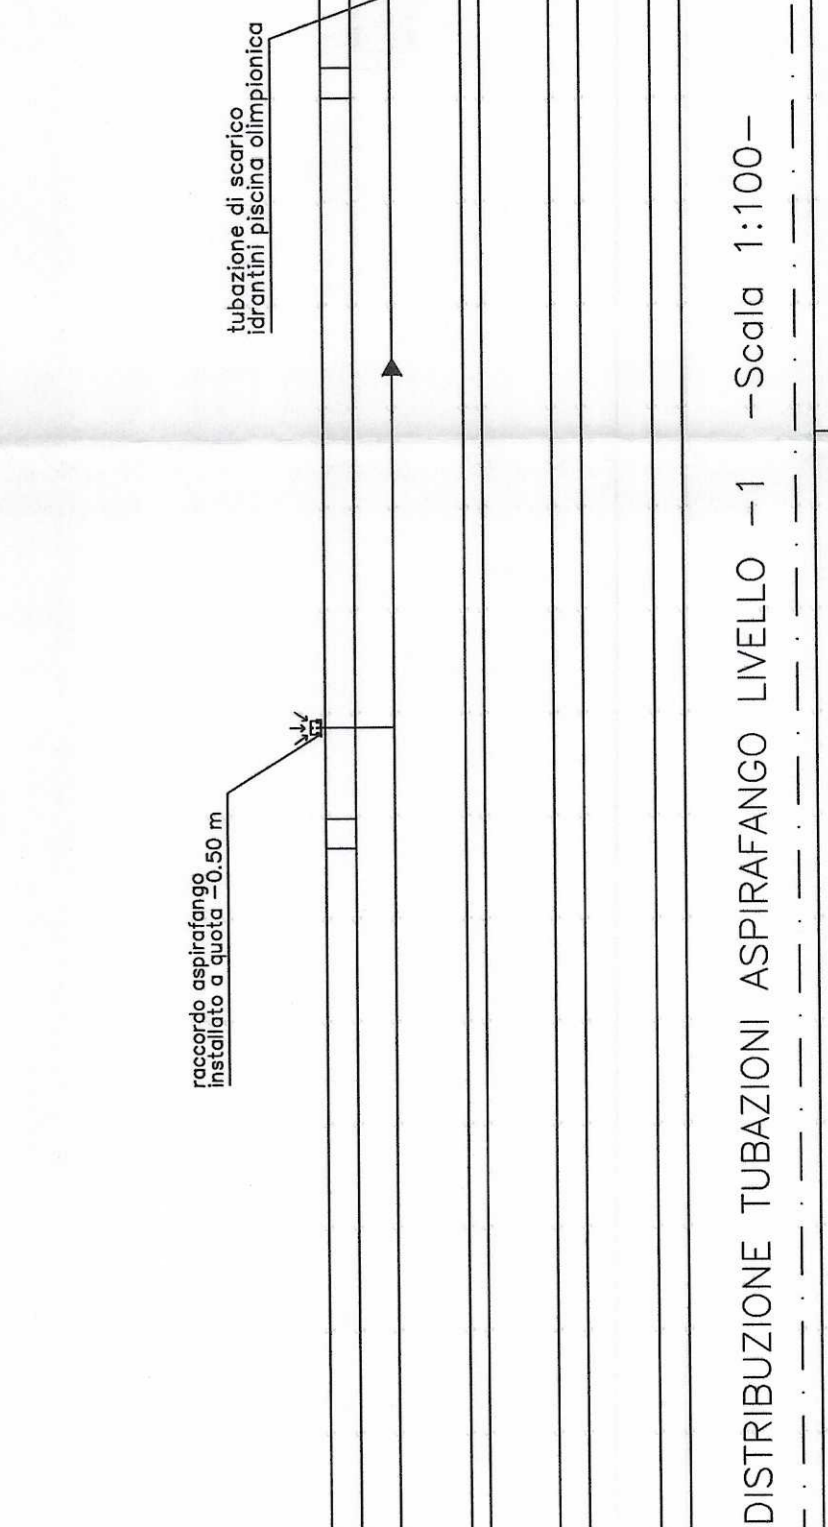

DISTRIBUZIONE TUBAZIONI LIVELLO -2 -Scala 1:100-

DISTRIBUZIONE TUBAZIONI ASPIRAFANGO LIVELLO -1 -Scala 1:100-