



LEGENDA

Tubazione di scarico piscina in PVD
Tubazione di immissione acqua in PVD


NOTA:

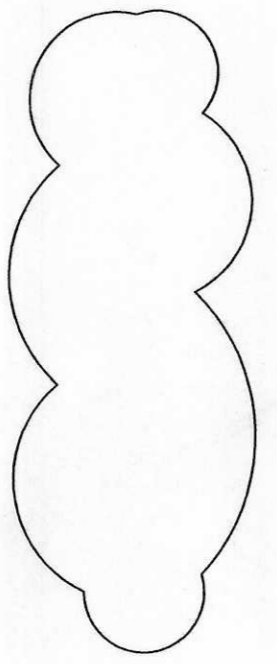

RACCHIUSE NELLE INVOLTE SONO INDICATE LE PARTI DI IMPIANTO REALIZZATE DA COLL.

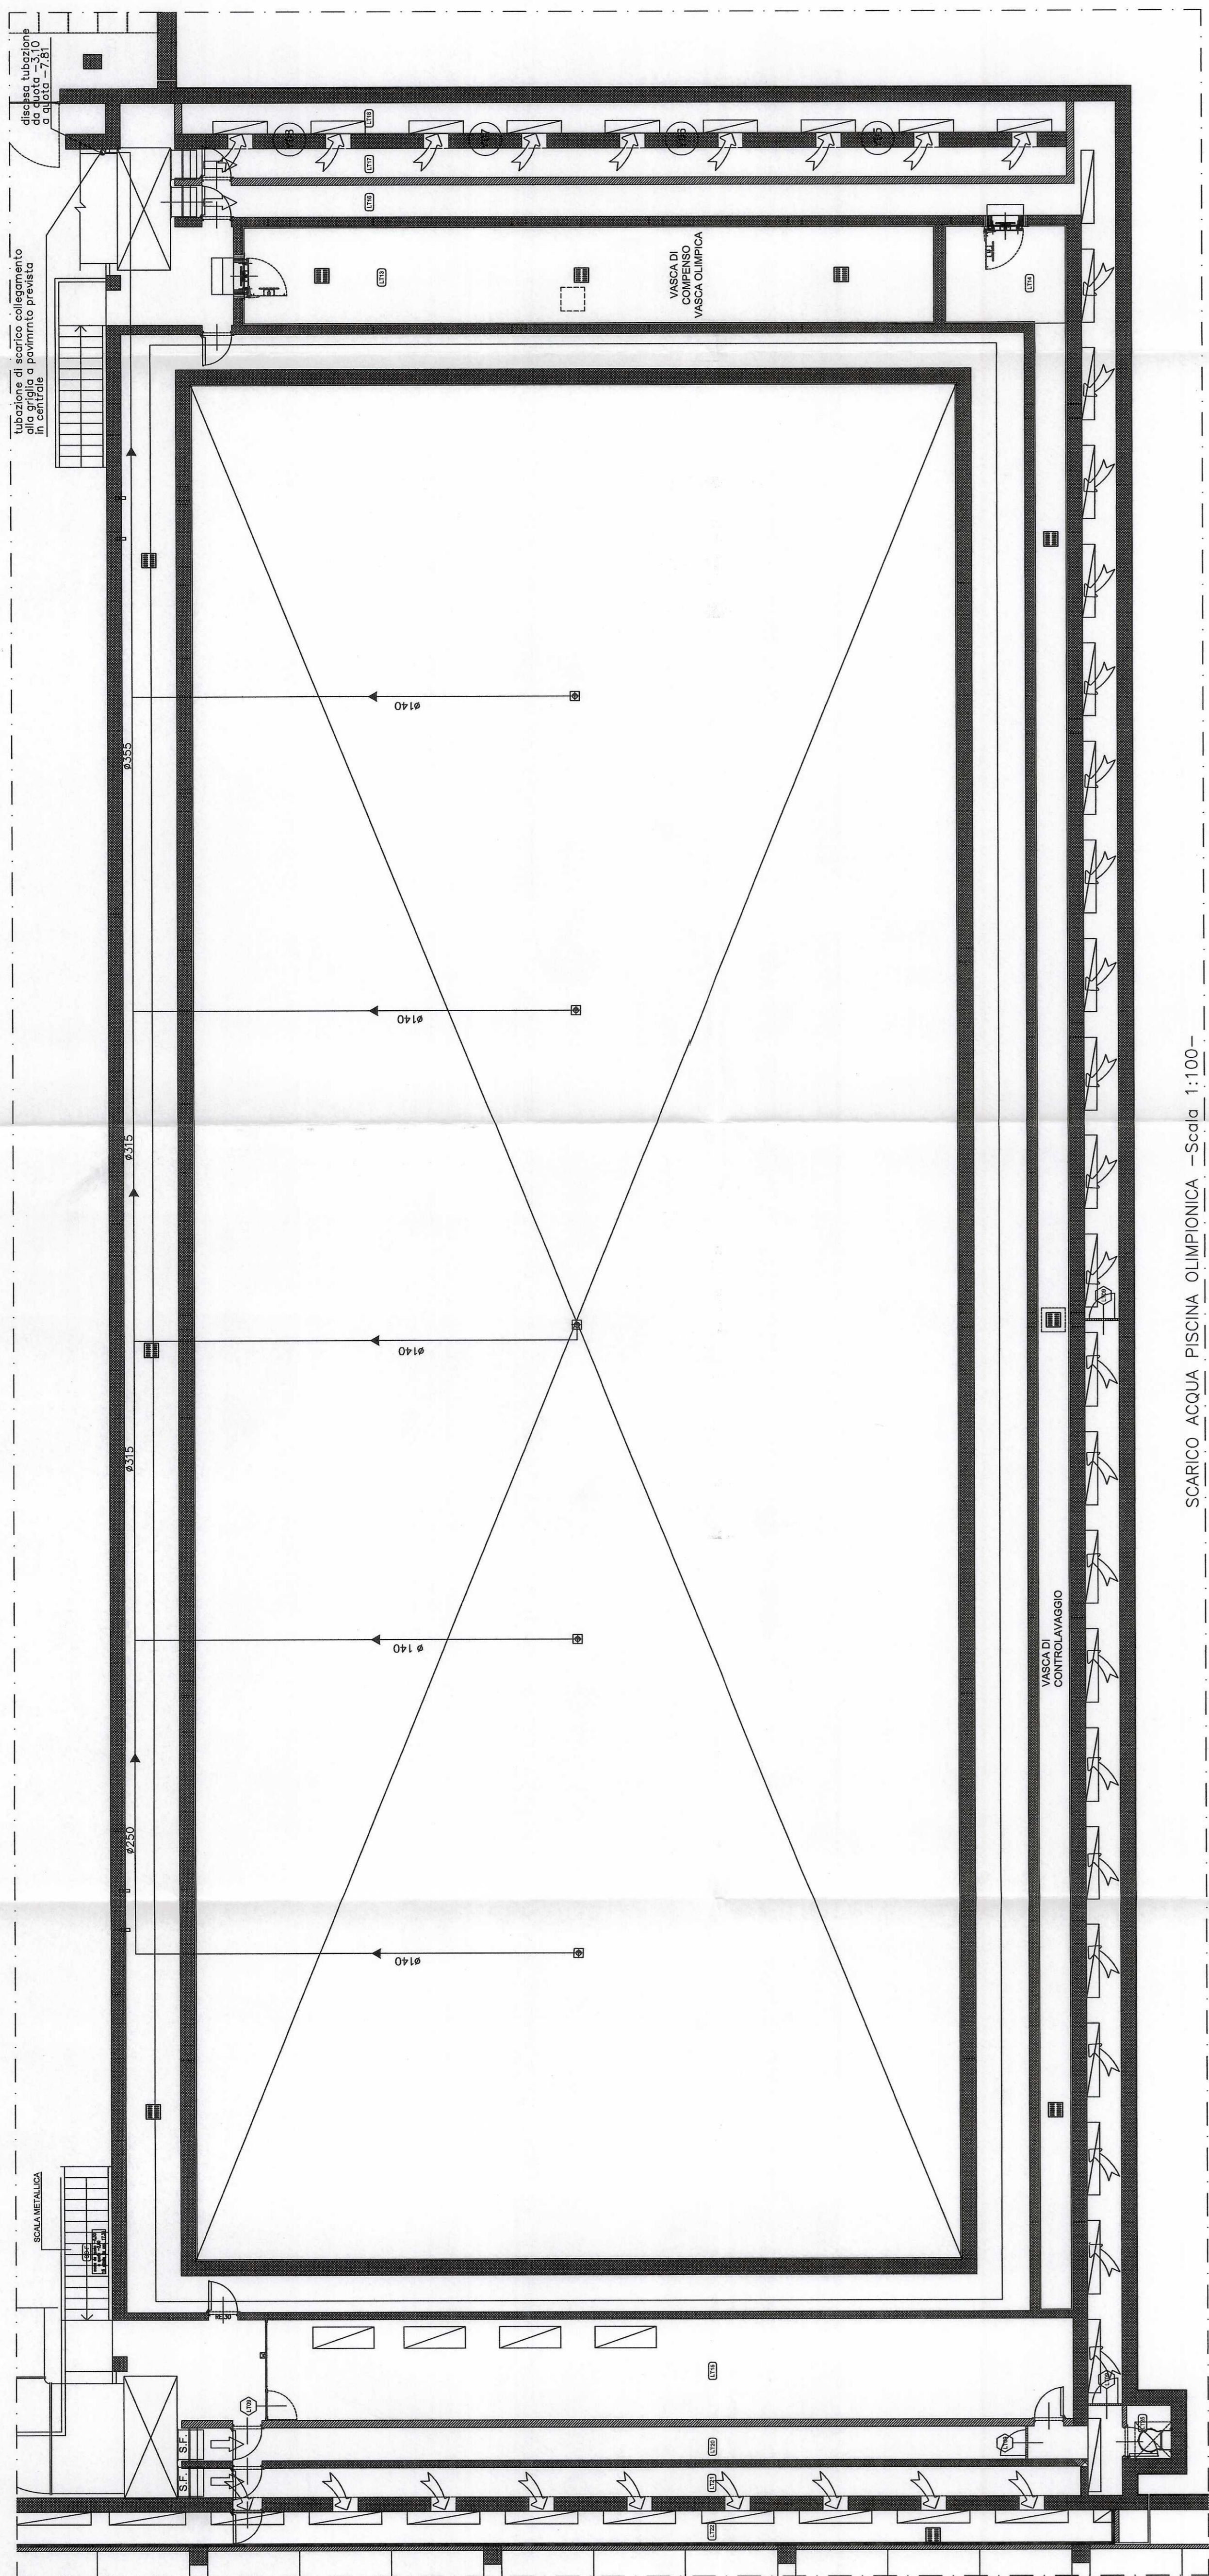

SCARICO ACQUA PISCINA OLIMPICA - Scala 1:100

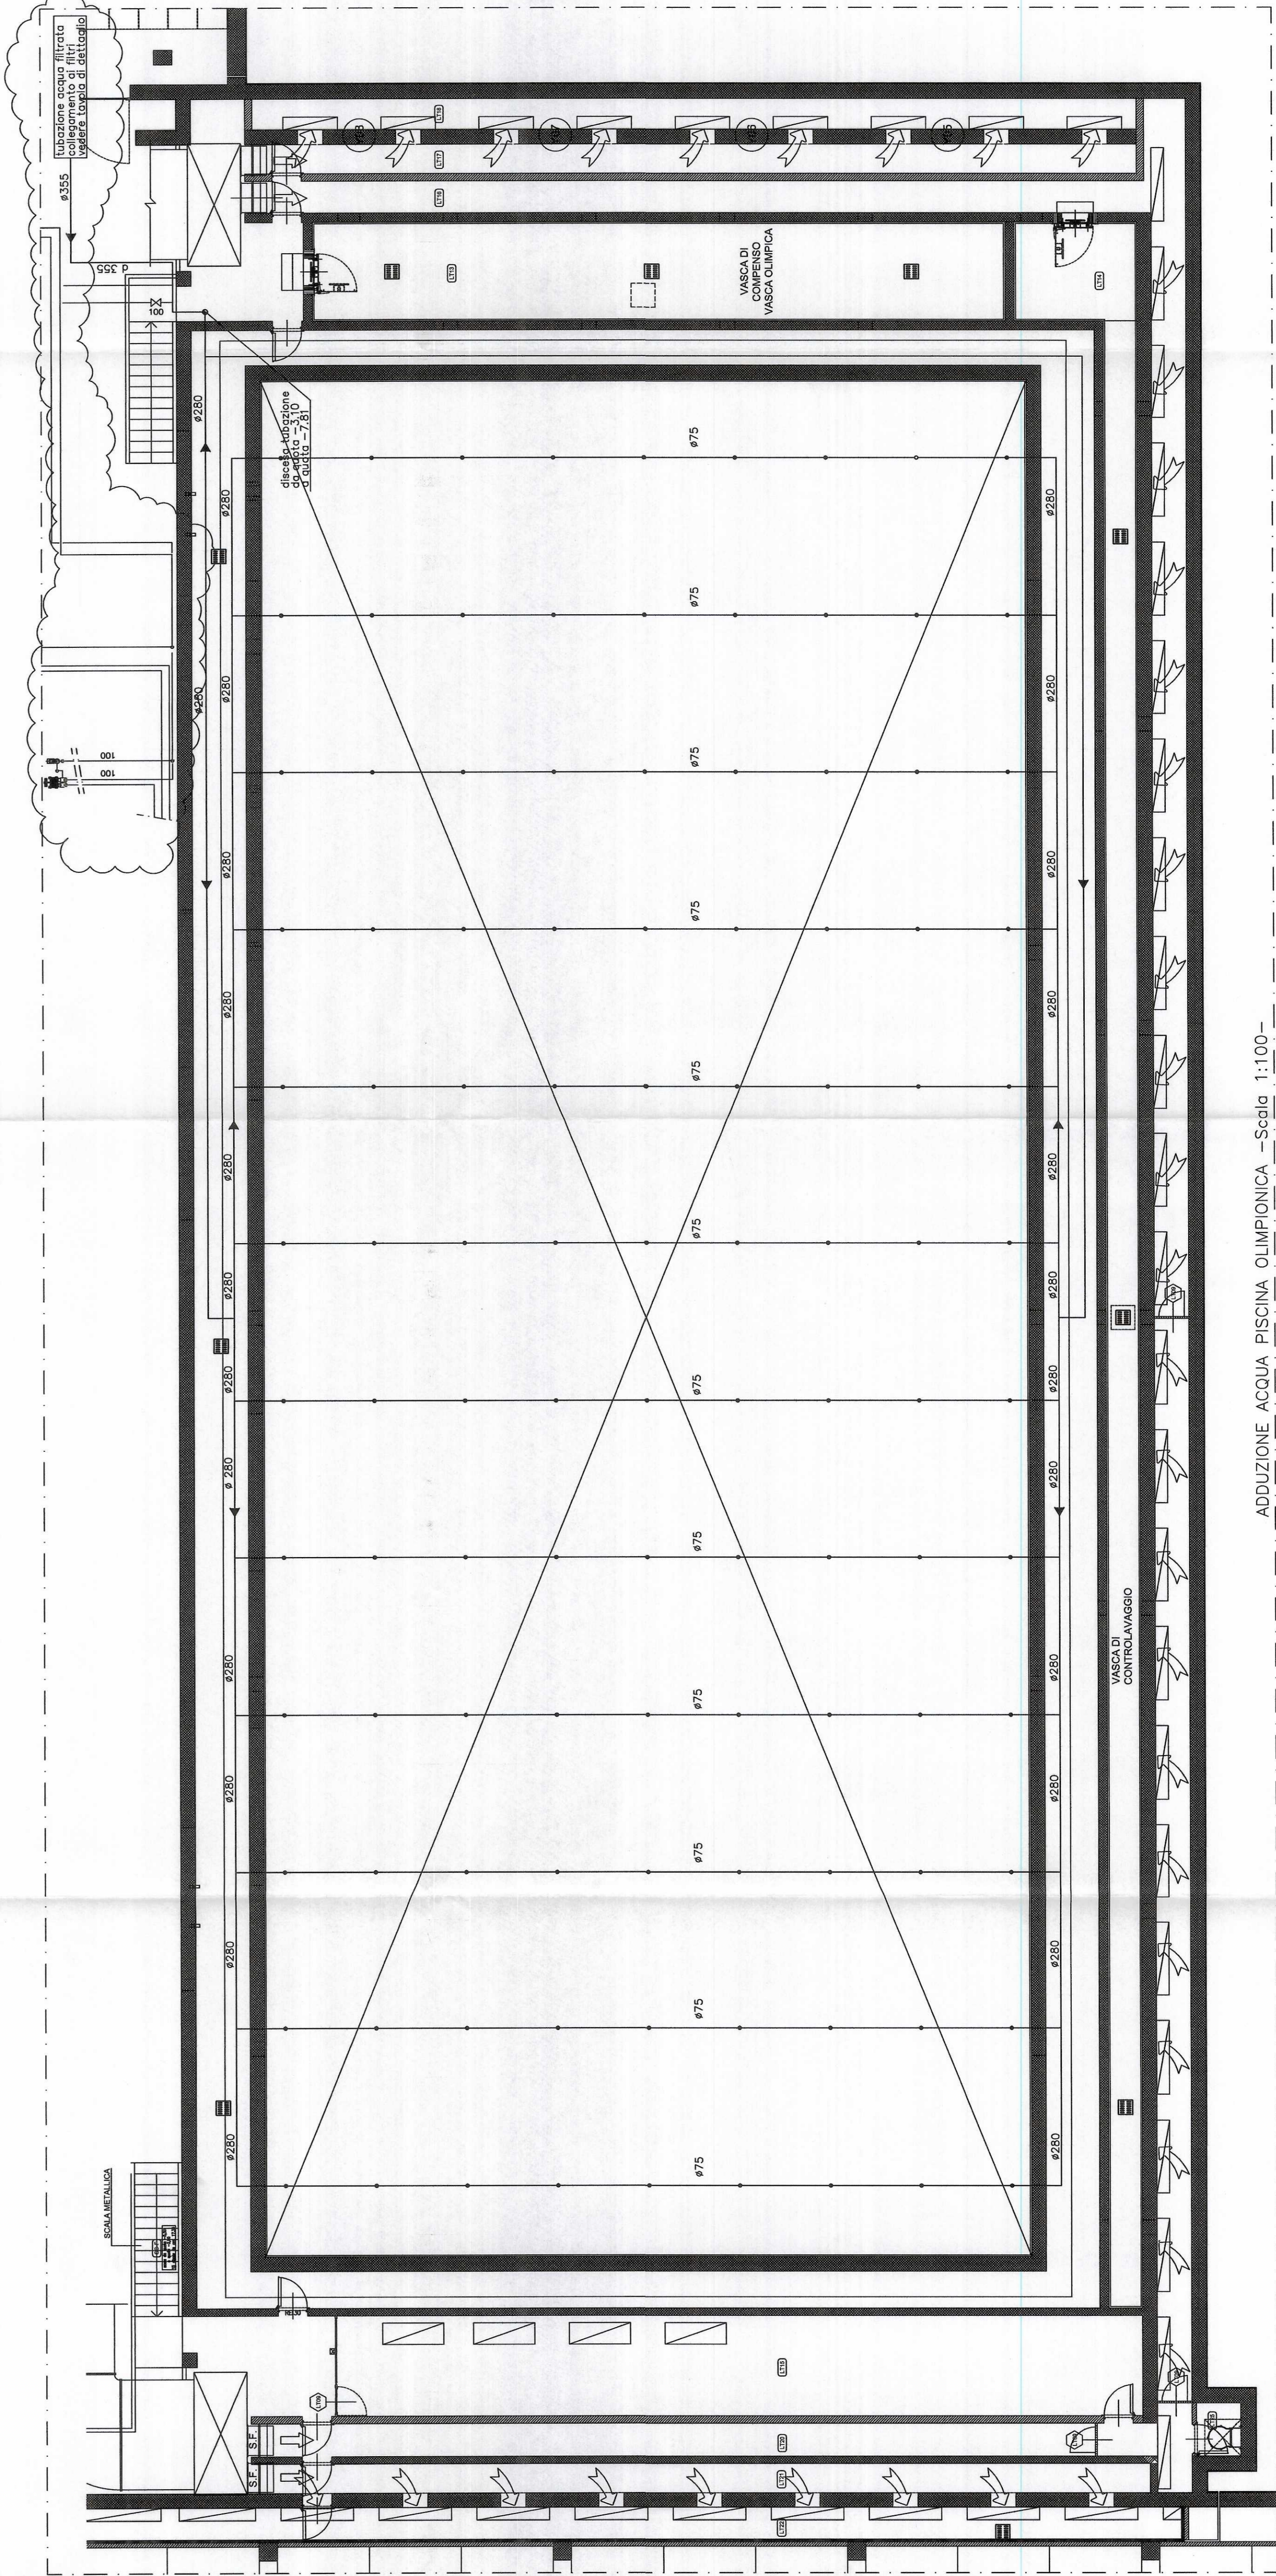

ADDIZIONE ACQUA PISCINA OLIMPICA - Scala 1:100

IRIDE
Ingegneria
Architettura
N. 1371

**RIGUALIFICAZIONE SPORTIVA
PALAZZO del NUOTO
VIA FILADELFA n. 89
TORINO**
AS-BUILT

SCALA	FILE	ARCHIO N.
1:500 1:100 1:200	TITOLARE DELL' ATTIVITA' COMITENTE	
	IRIDE Ingegneria Architettura N. 1371	CITTA' DI TORINO

CLIENTE	IRIDE SERVIZI	PROGETTO	MLM	LOS	APPROVA
DIR.	13/07/2011	AS-BUILT			
NUMERO					
PROGETTO	PALAZZO DEL NUOTO - TORINO	PROGETTO			
NUMERO	TRATTAMENTO ACQUE	PROGETTO			
NUMERO	DISTRIBUZIONE TUBAZIONI ADDUZIONE	PROGETTO			
NUMERO	ACQUA PISCINA OLIMPICA	PROGETTO			
NUMERO	LIVELLO -1	PROGETTO			

PROGETTAZIONE E COORDINAZIONE: IRIDE INGENGERIA ARCHITETTURA
STR. C. P. 10/100 TORINO - TEL. 011/27.11.11 - FAX 011/27.11.11