

CITTÀ DI TORINO

Divisione Servizi Culturali  
Settore Edifici per la Cultura

Via San Francesco da Paola n. 3  
10123 Torino

PROGETTO DI RESTAURO E RIQUALIFICAZIONE FUNZIONALE  
DI VILLA MORETTI ED ARANCIERA DEL PARCO RIGNON,  
Via Filadelfia, n. 205, Torino

Gruppo di progettazione:

Progettazione Settore Edifici per la Cultura

Progetto architettonico: Arch. Renata Sura, Ing. Stefano Zanelli, Genia Mauro Basso

Coordinamento progetto architettonico: Arch. Renata Sura

Progettazione Associazione Temporanea di Professionisti

Progetto strutture: Ing. Marco Bonalatti

Progetto impianti elettrici: Ing. Sergio Basso

Progetto impianti idraulici: Ing. Sergio Basso

Redazione piano di sicurezza e coordinamento: Ing. Gianluigi Annesi

Responsabile di Progettazione e Direzione dei Lavori: Arch. Stefano Zanelli


Direttore del Rag. Sergio Basso

AS-BUILT

NUOVO PADIGLIONE

CONTITO:  
IMPIANTI FLUIDOMECCANICI  
DISTRIBUZIONE MANDATA - RIPRESA ED  
ESTRAZIONE ARIA  
Sezioni A-A e B-B

FILE: TOR/WORK/0207/IMP/ASBUILT/SEZ/006  
SEZ/006  
SCALE: 1:50

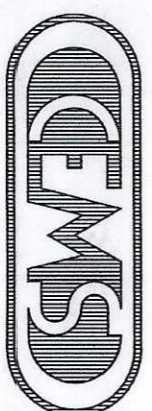

IMPIANTI TECNOLOGICI


M.P.  
06AS

IMPRESA ESECUTRICE

Rev.	Descrizione	Aut.	Stato	Appr.
1	08/12/2005 AS-BUILT	MA	FINITO	GI

IL PRESENTE ELABORATO GRAFICO  
E' VALIDO UNICAMENTE  
PER GLI IMPIANTI FLUIDOMECCANICI

SEZIONE A-A

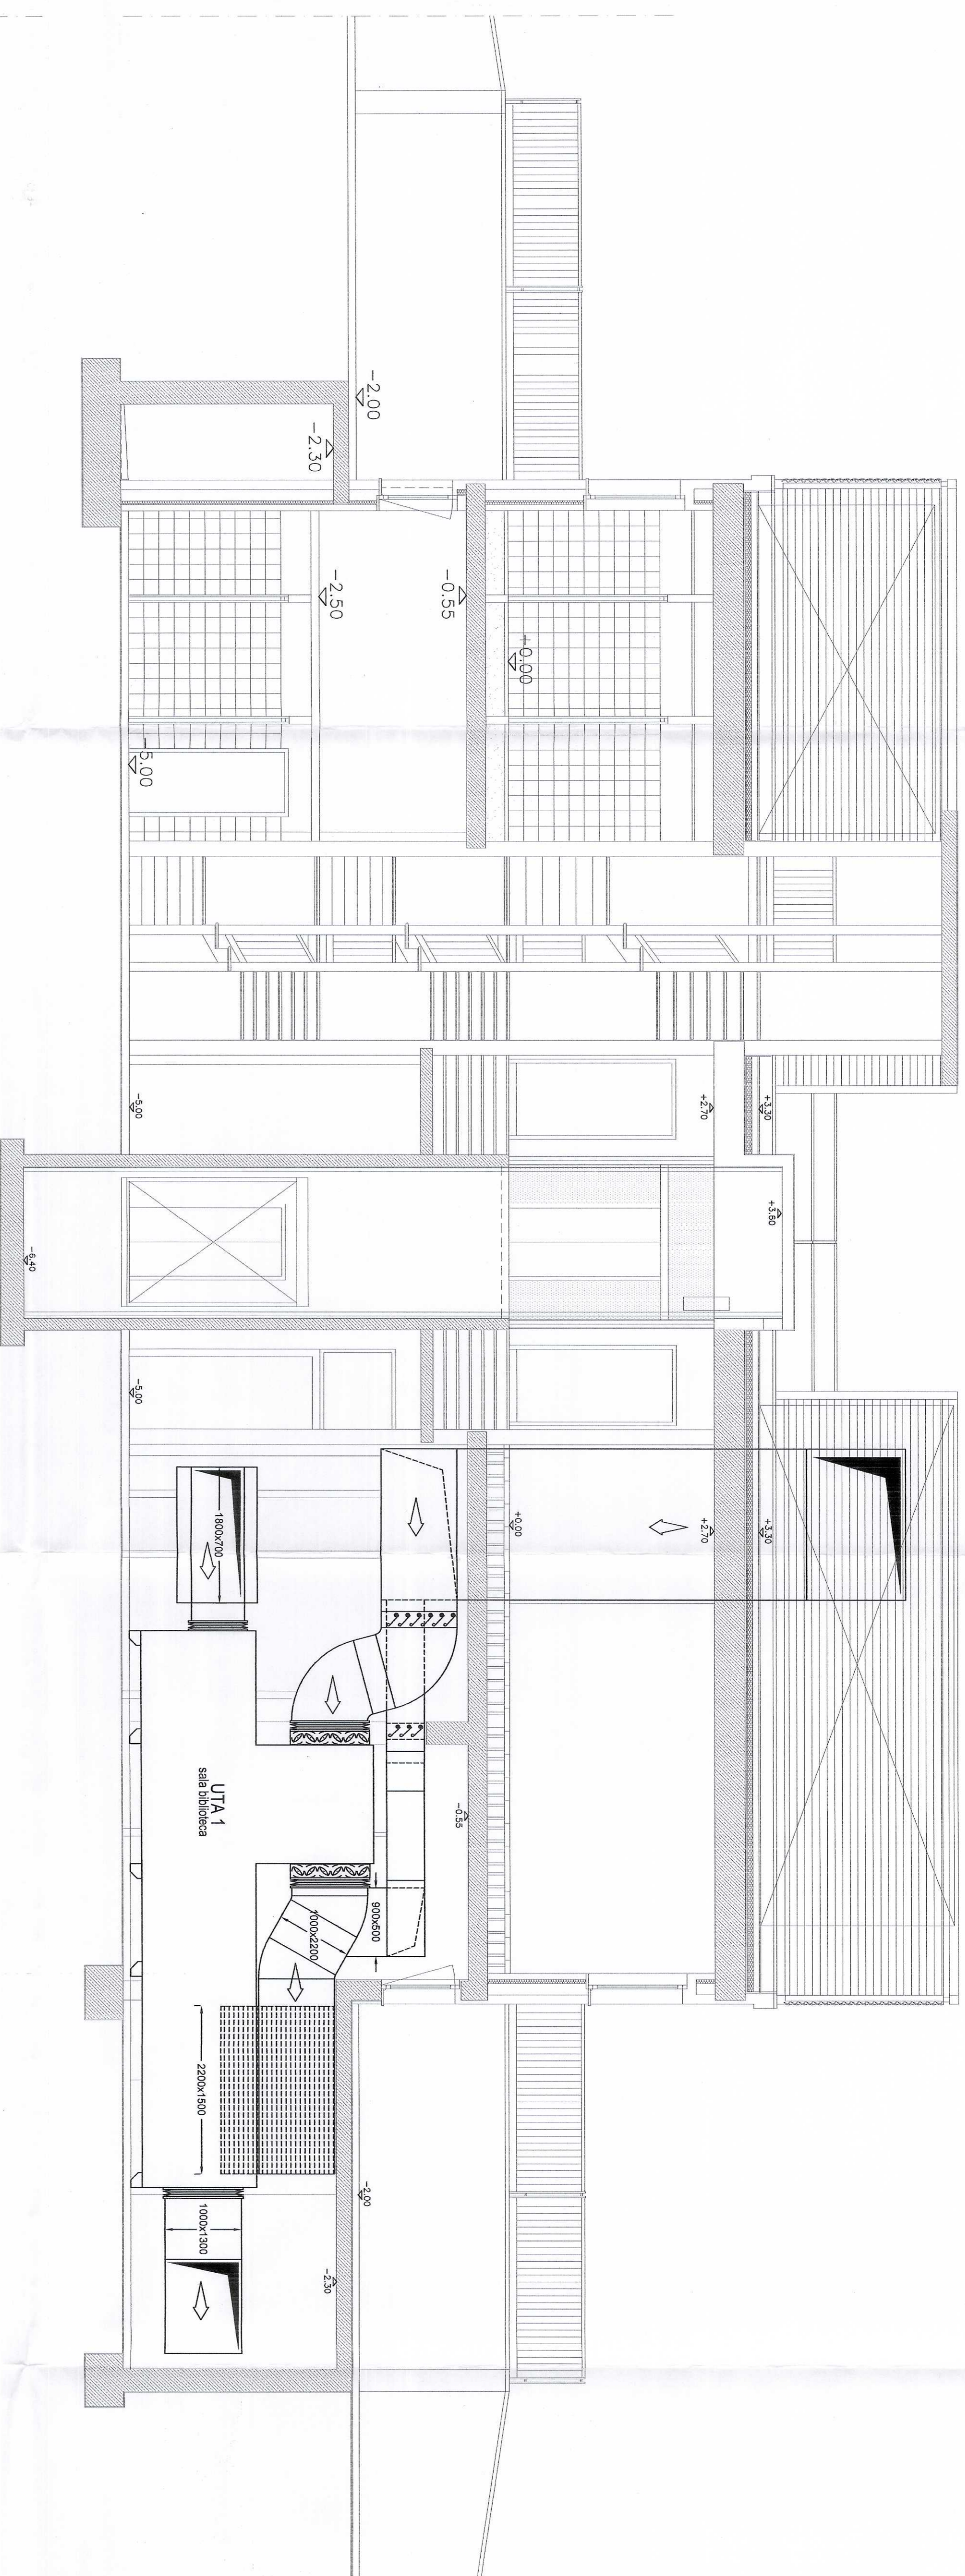

SEZIONE B-B

