

CITTA' DI TORINO

Divisione Servizi Culturali
Settore Edifici per la Cultura

Via San Francesco da Paola n. 3
10123 Torino

PROGETTO DI RESTAURO E RIQUALIFICAZIONE FUNZIONALE
DI VILLA AMORETTI ED ARANCIERA DEL PARCO RIGNON,
Via Fladelfina, n. 205, Torino

Gruppo di progettazione:
Progettazione Settore Edifici per la Cultura

Progetto architettonico: Arch. Rosalba Sironi, Ing. Joleide Zarrilli, Elena Mauro Bono
Progettazione progetto esecutivo: Arch. Rosalba Sironi

Progettazione Associazione "Temporanea di Professionisti"

Progetto impiantistico: Ing. Giovanni Francesco Lo Cigno

Direttore del Settore Edifici per la Cultura:
Ing. Sergio Basso

AS-BUILT

ARANCIERA

OGGETTO:
IMPIANTI FLUIDOMECCANICI
DISTRIBUZIONE VENTILAZIONATORI E RADIAZIONE
E ARA SERVIZI
Aranciera -
- pianta piano terreno



IMPRESA ESECUTRICE

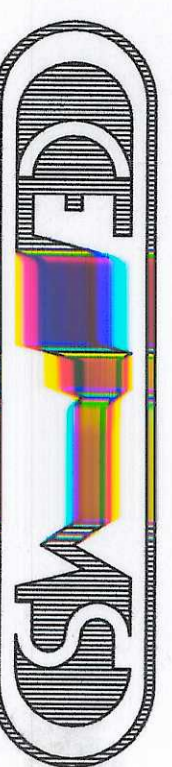

IMPANTI TECNOLOGICI






ESAGGIO
M.a.
01.AS

1	04/12/22	03	AS-BUILT	Mauro	Fusco	Gianni
Autore			Direttore			Verificatore

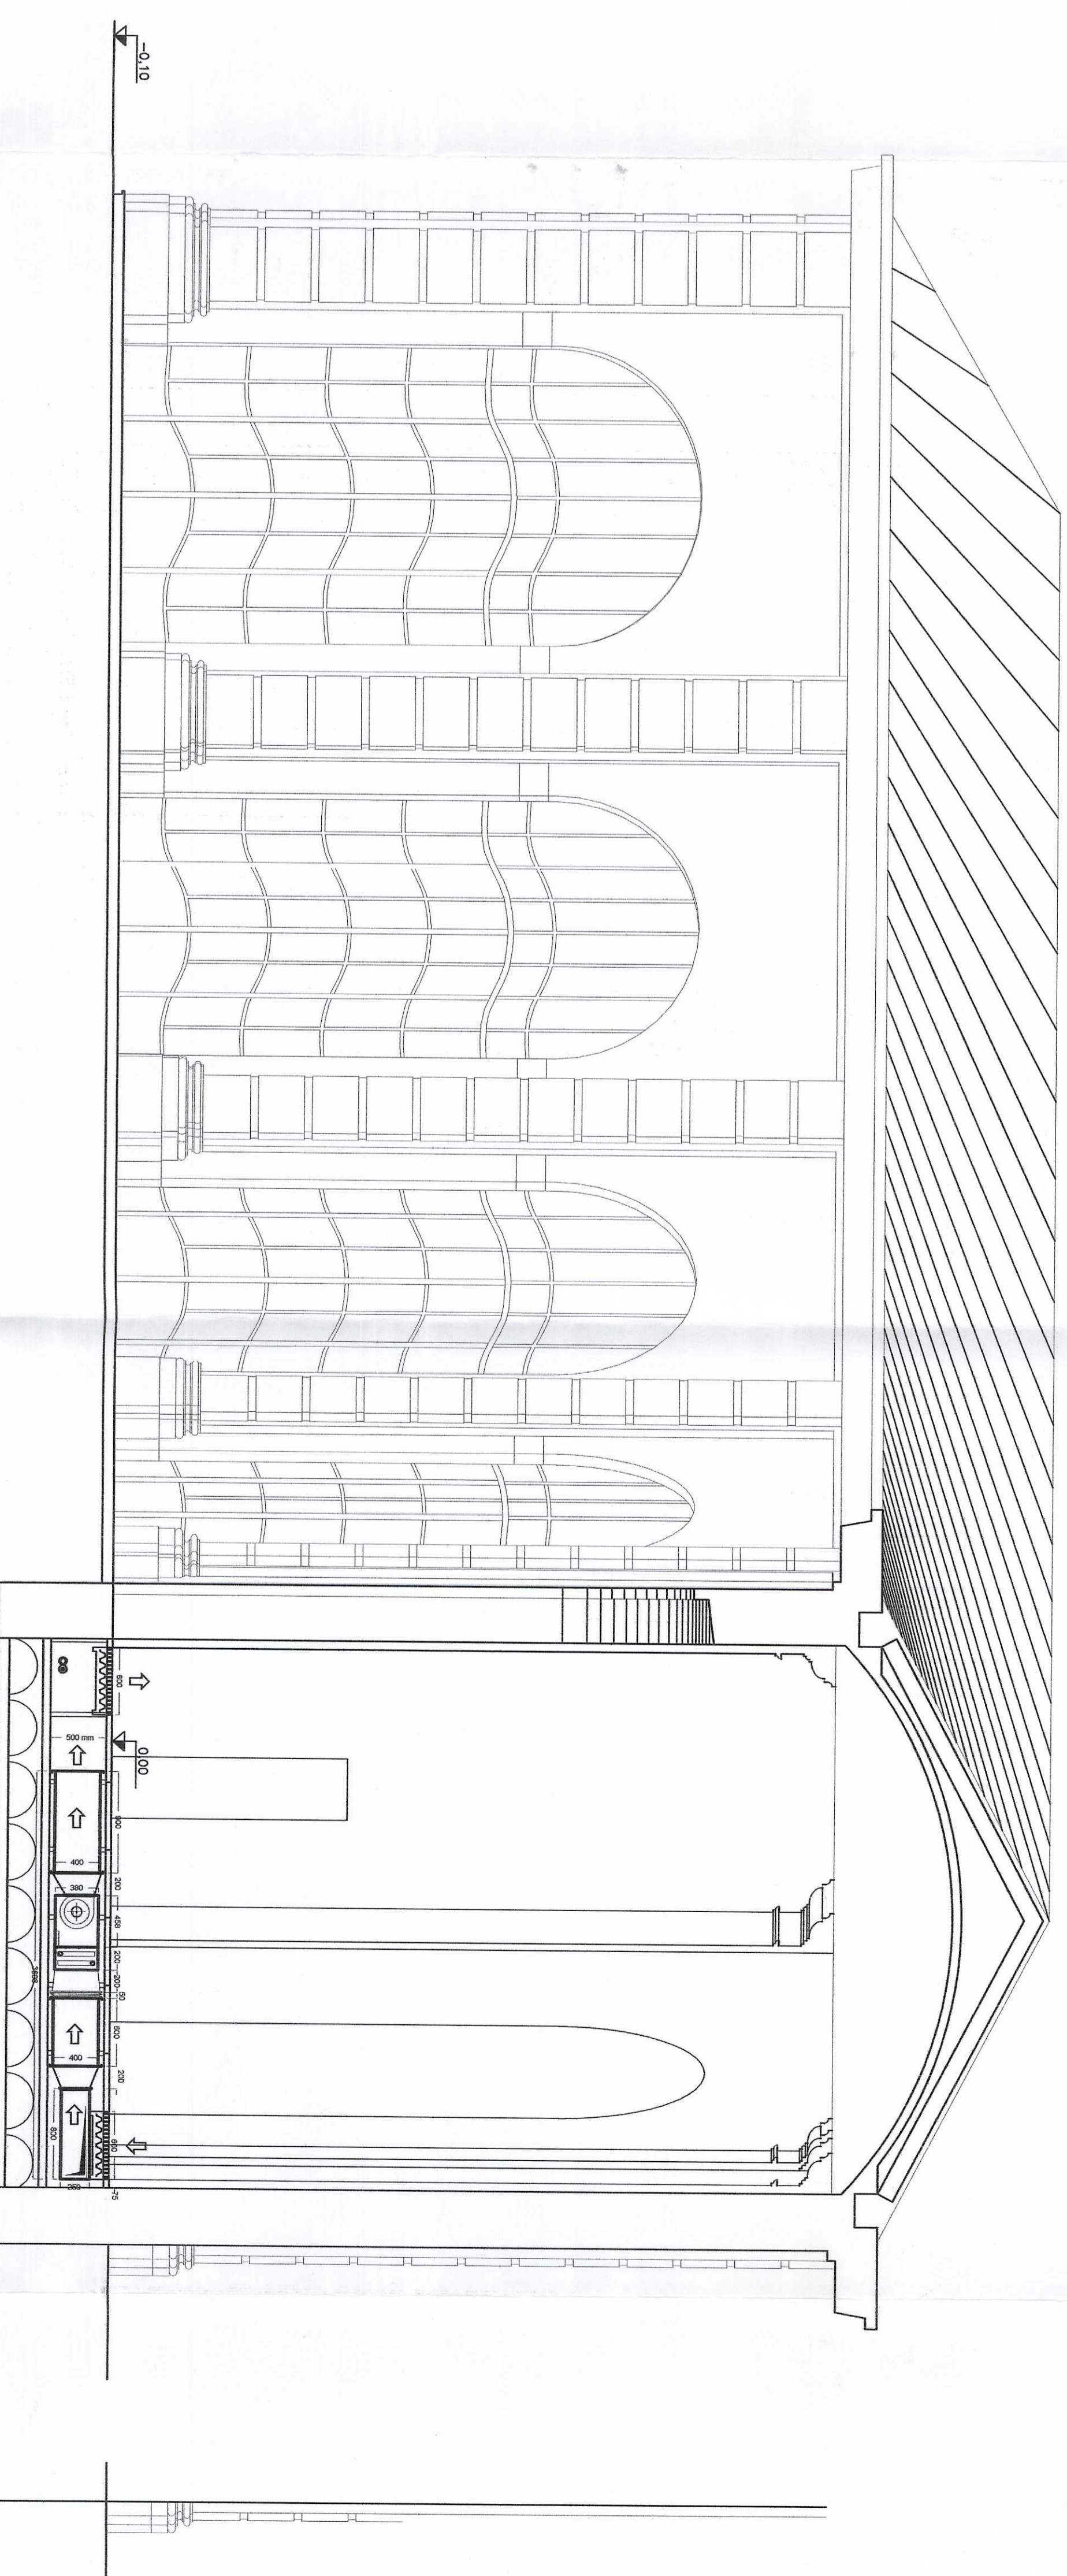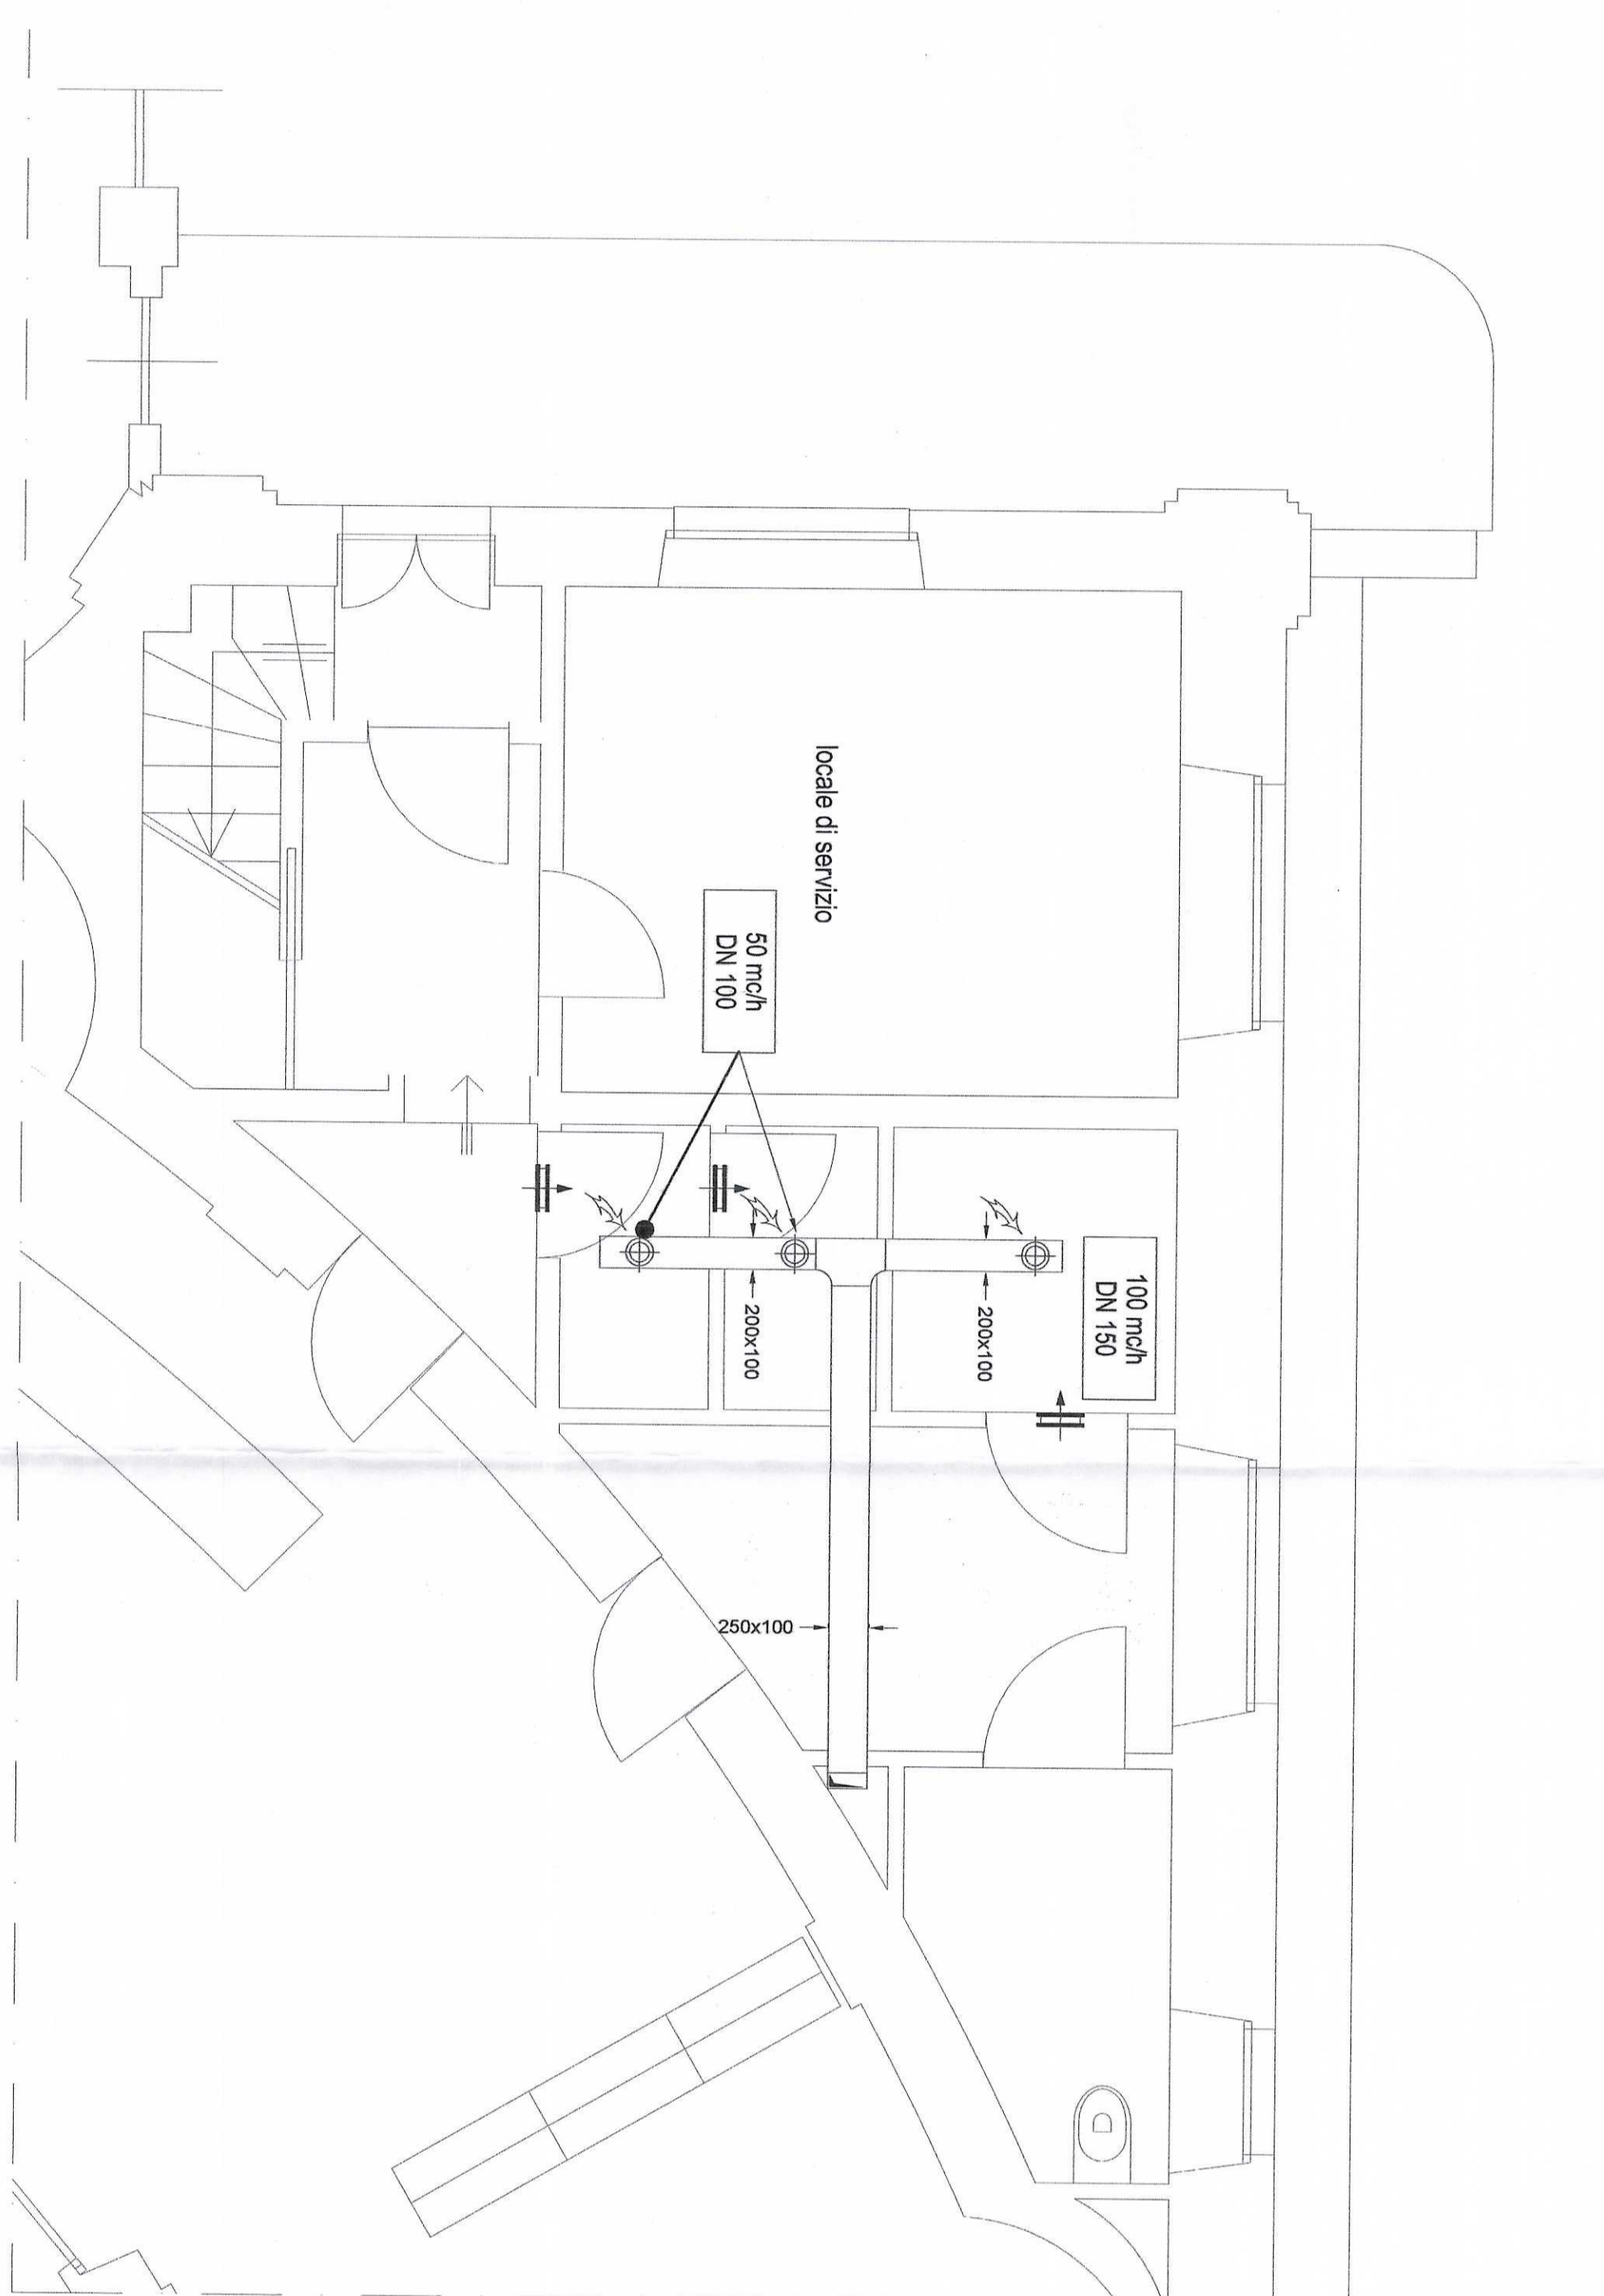

SEZIONE A-A

IL PRESINTE E LABORATO GRAFICO
SENZA INCASSARE
PER GLI IMPIANTI FLUIDOMECCANICI

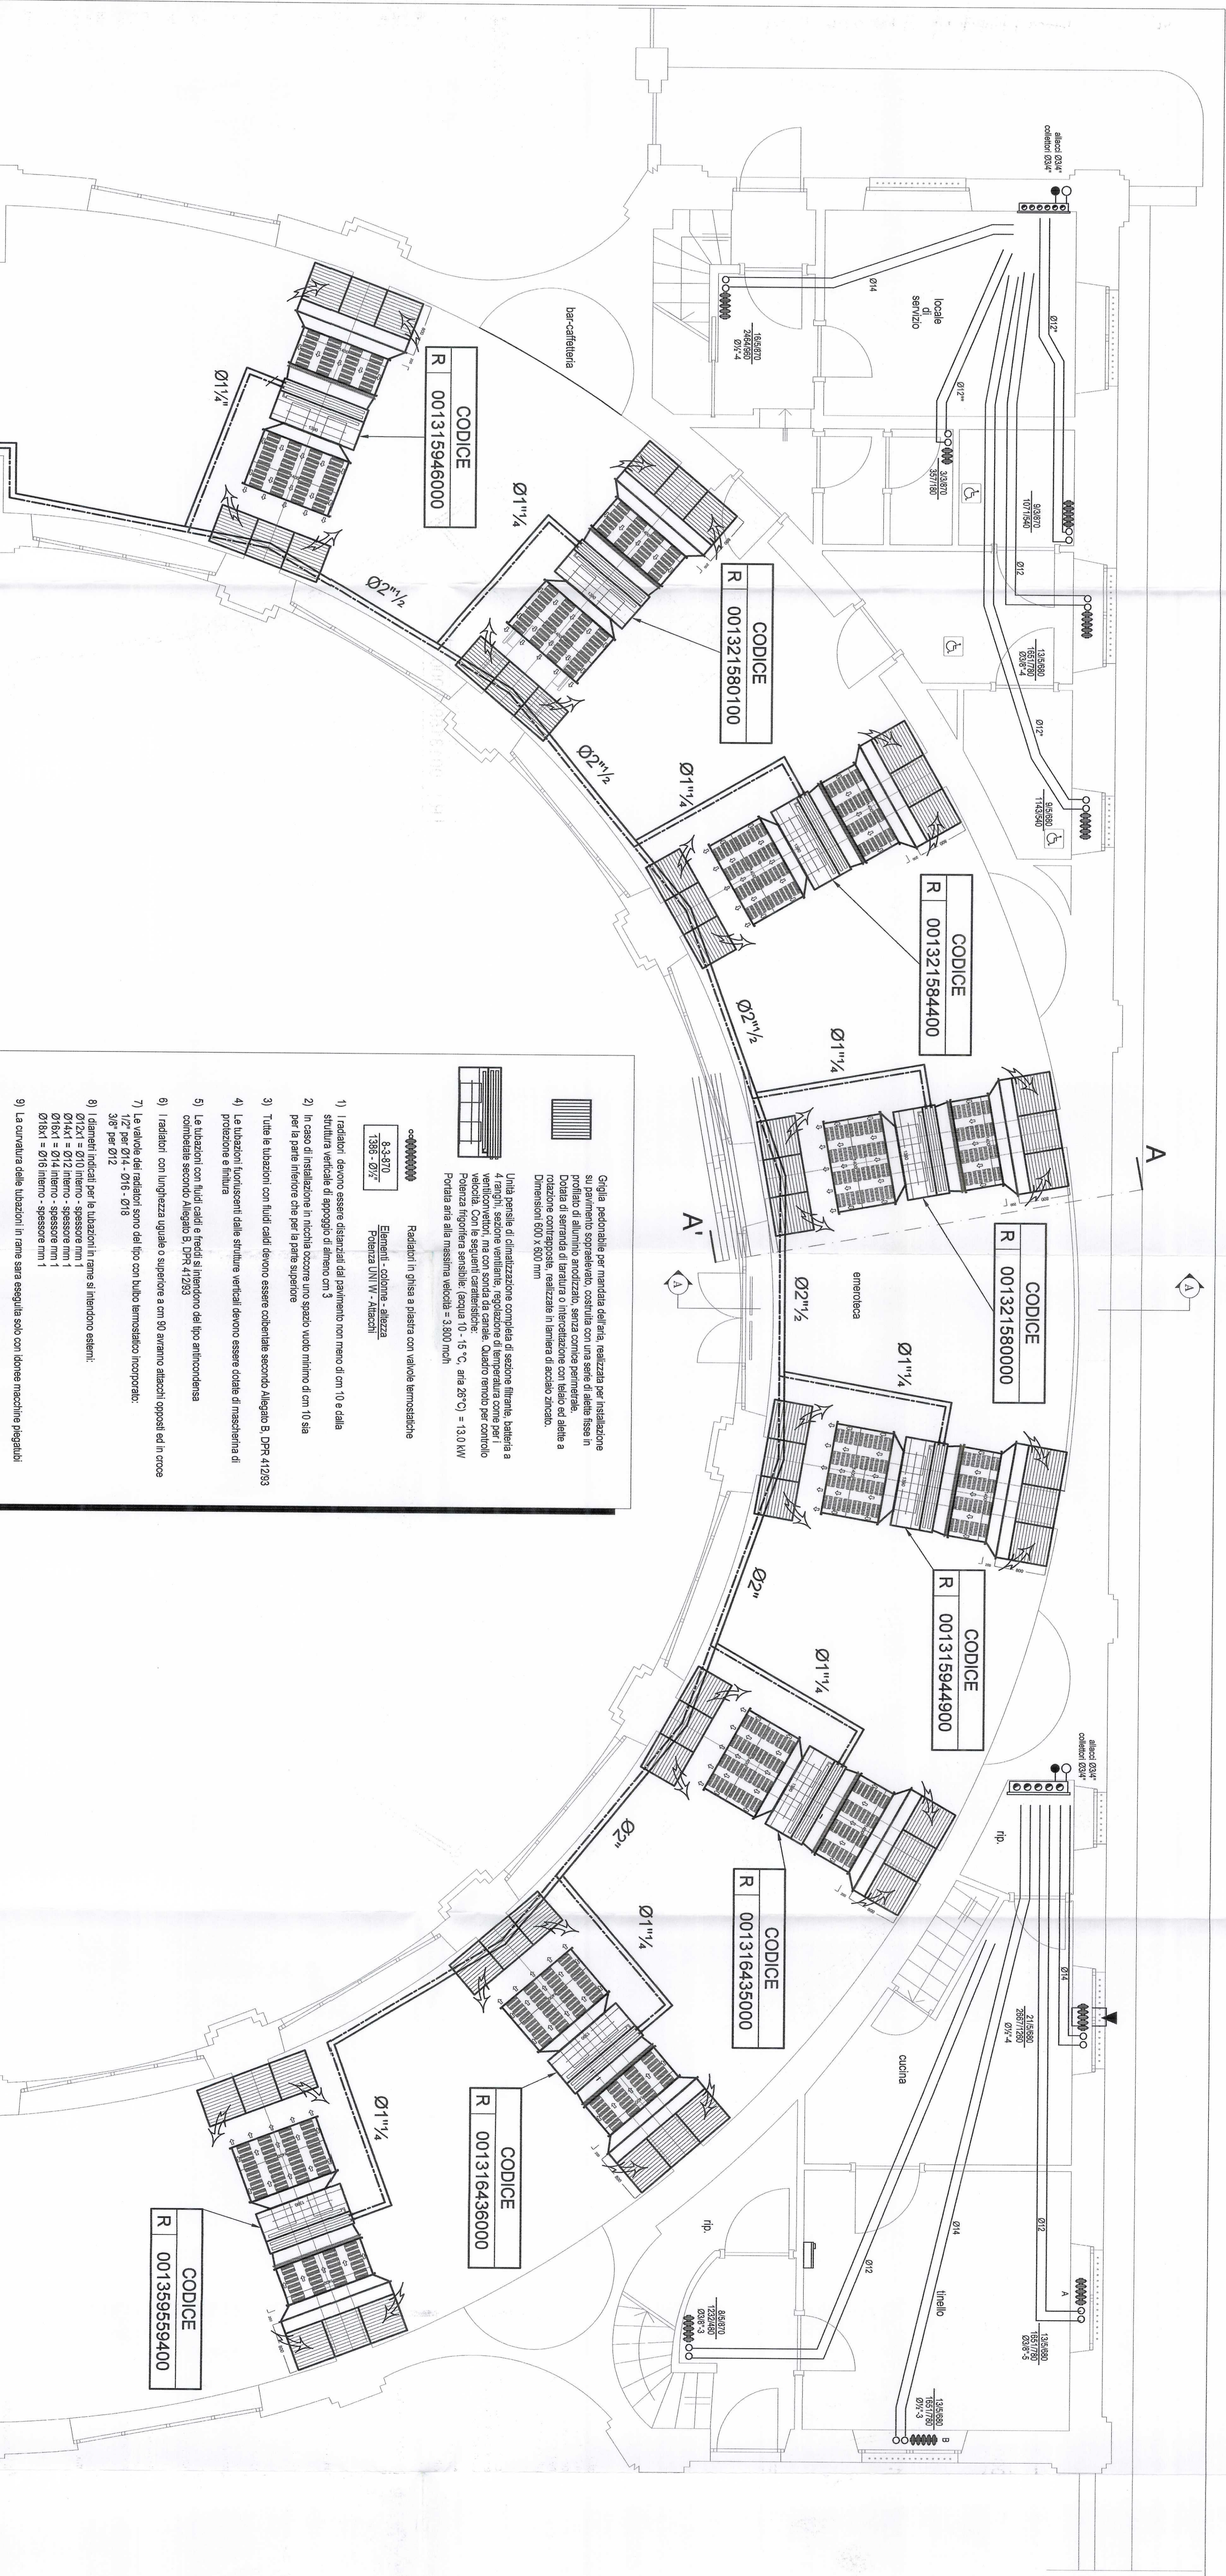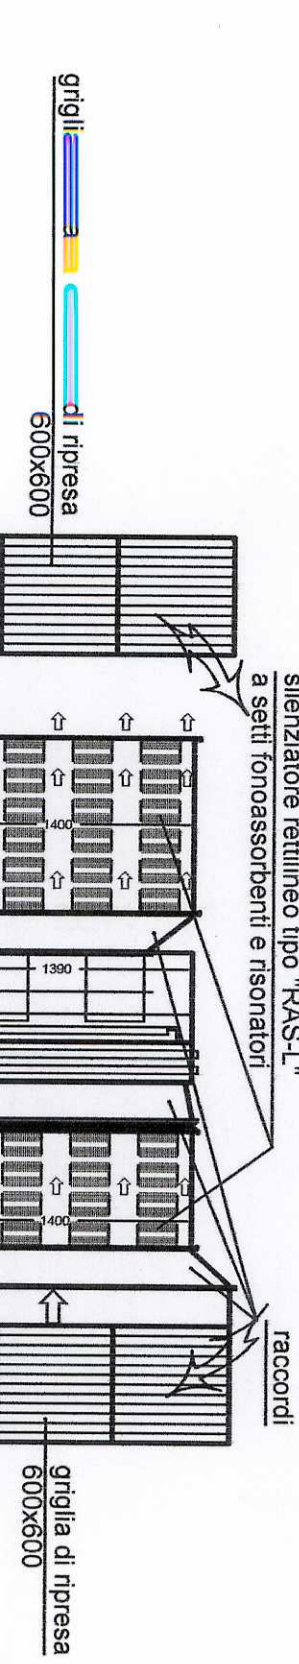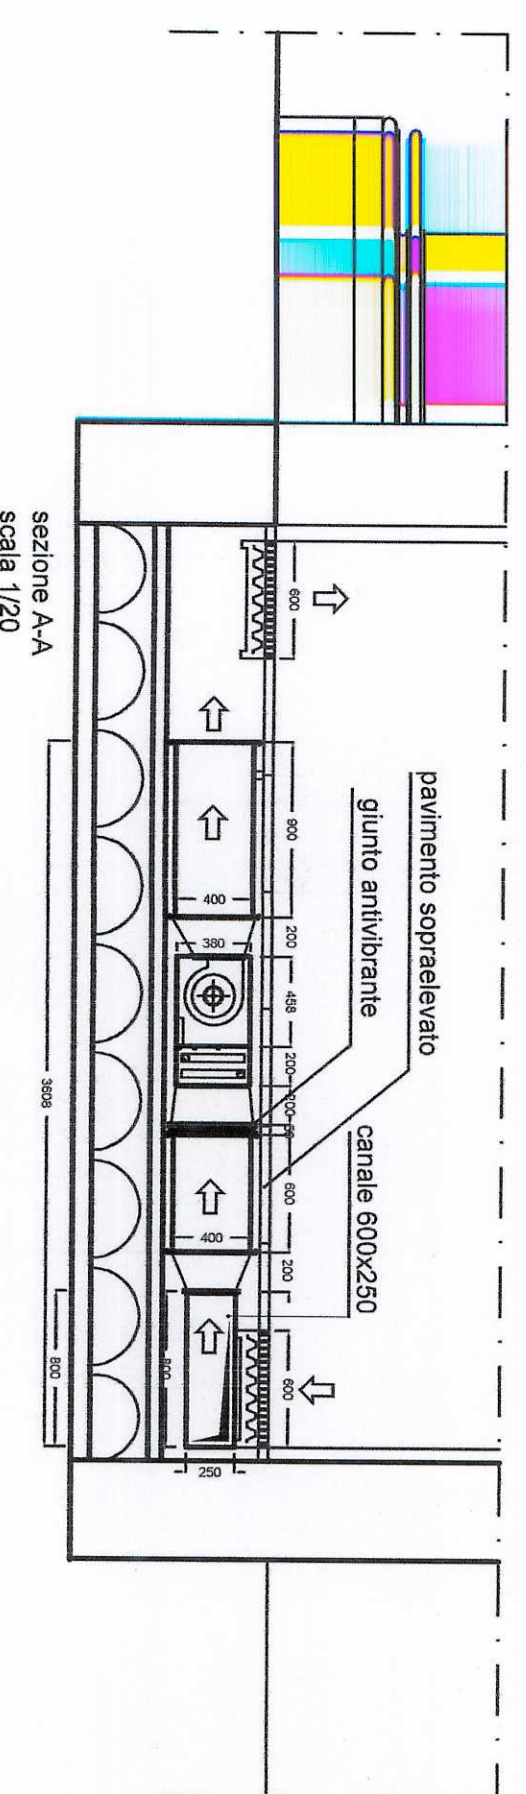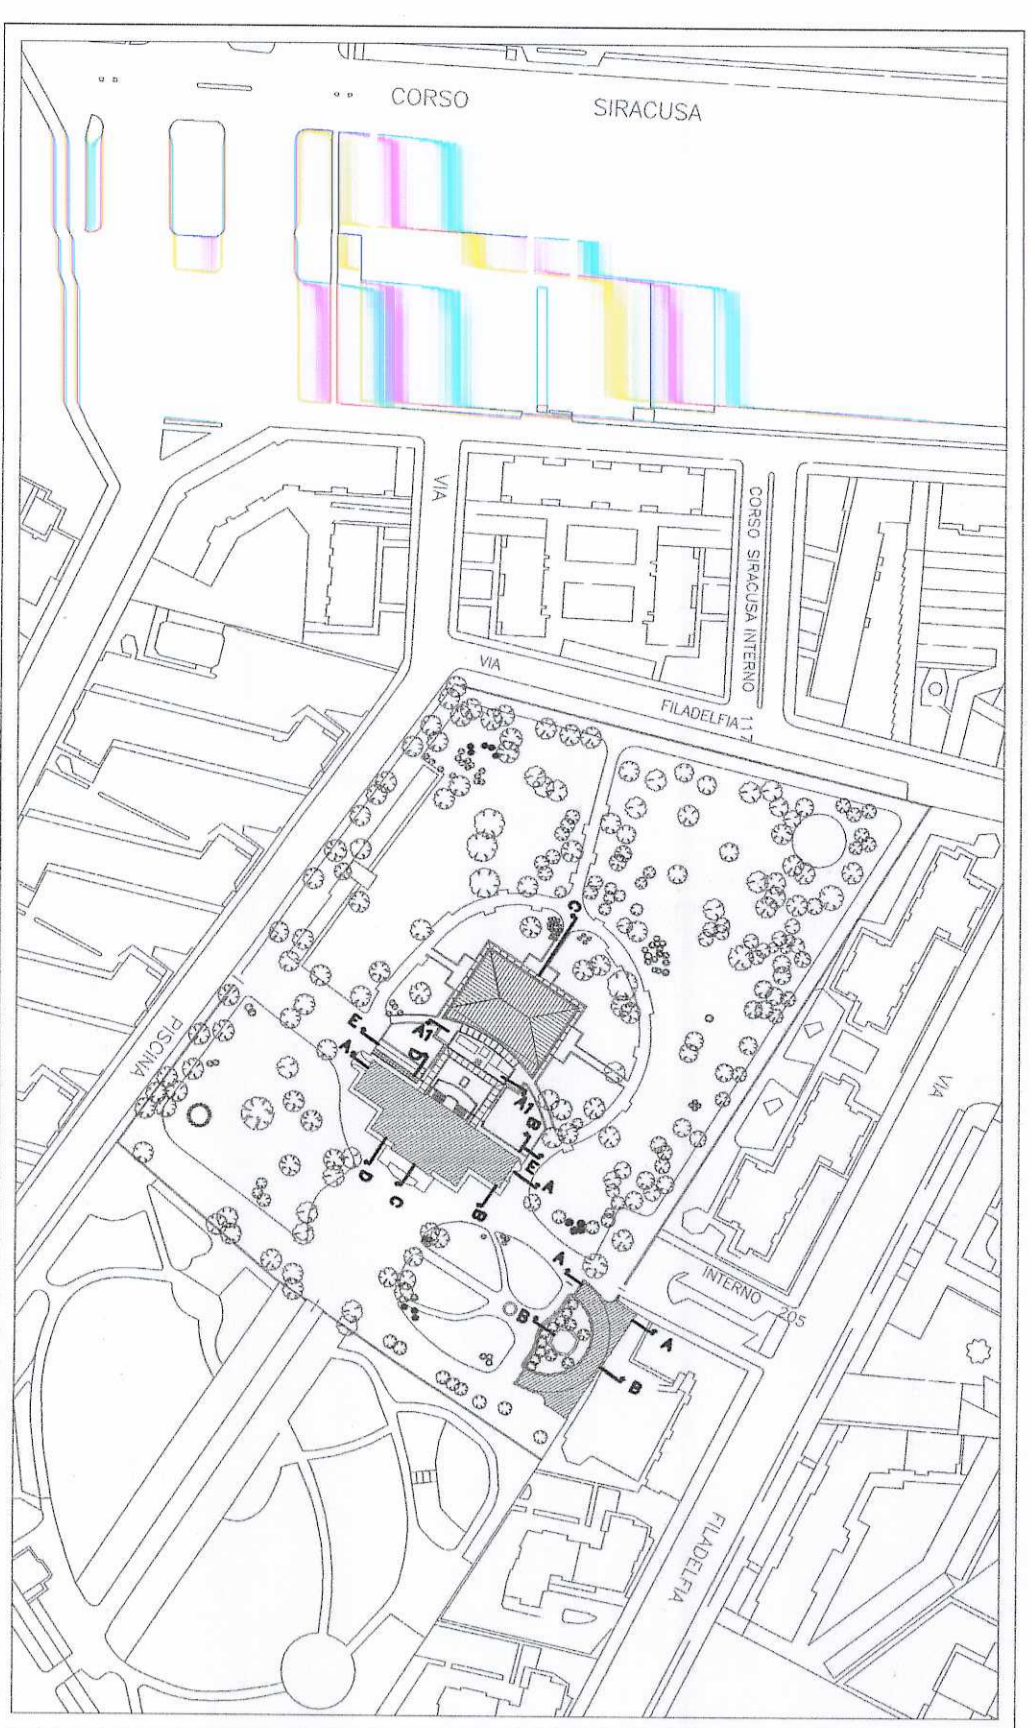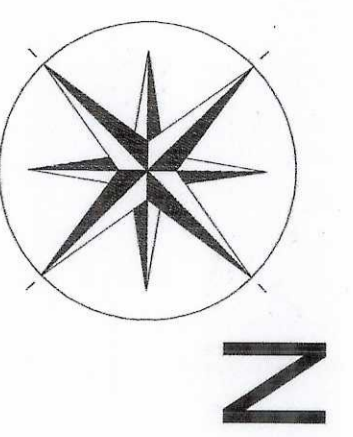

