

PROGETTISTA E DD.LL.
ROBERTO DAL DEGAN ARCHITETTO
 Via Santa Teresa 15 - 10121 Torino
 tel. 011.538.500/fax 011.537.150
 E-mail: studio@archidaldegan.it

COMMITTENTE:
Organizing Committee for the XX Olympic Winter Games Torino 2006
 C.so Novara 96 - 10152 Torino

TIPO di LAVORO:
Ristrutturazione per allestimento uffici del fabbricato in Torino, Via Bologna n.74

TAVOLA:
Esecutivo prospetti e piano tetto
Protezione contro scariche atmosferiche

TAV.
292-40

SCALA: VARIE
 DATA: 01.12.2004

AGGIORNAMENTI:
 AS-BUILT
 23.06.2005


PROGETTISTA E DD.LL. IMPIANTI TERMO-MECCANICI
simtec Progettazione, Consulenze, Direzione Lavori
 Impianti Tecnologici Civili ed Industriali
 C.so ROSSELLI n°66 - 10129 TORINO - TEL.011/58.059.27
 Fax 011/56.90.730 info@simtec.it

PROGETTISTA E DD.LL. IMPIANTI ELETTRICI
STP STUDIO TECNICO PROFESSIONALE DI C. CAPPELLI
 VIA MAPPANO, 51 - 10070 VARESE (VA)
 TEL. 0332/9051 - P. IVA 00800000999
 C. C. I. A. A. N. 7/0119/5
 e-mail: stp.52@fastwebnet.it


ESECUZIONE IMPIANTI ELETTRICI
TEKIND
 Tekind s.r.l. - Tecnologie Industriali
 10044 Pianezza - (TO) - Via Collegno, 45 bis
 Tel. ++39 011 9661027 (r.a.) - Fax ++39 011 9664021
 E-mail tekind1@tin.it

QUESTA TAVOLA E' VALIDA SOLO PER L'IMPIANTO ELETTRICO

SIMBOLO	DESCRIZIONE
----	BANDELLA IN RAME NUDA 30x2
•	GIUNTO PER BANDELLA IN RAME
⚡	ABBASSAMENTO/INNALZAMENTO DI LIVELLO
↑	PUNTAZZA INTERRATA
⚡	PREVECTRON TS 3.40
⊙	PALO h 5mt

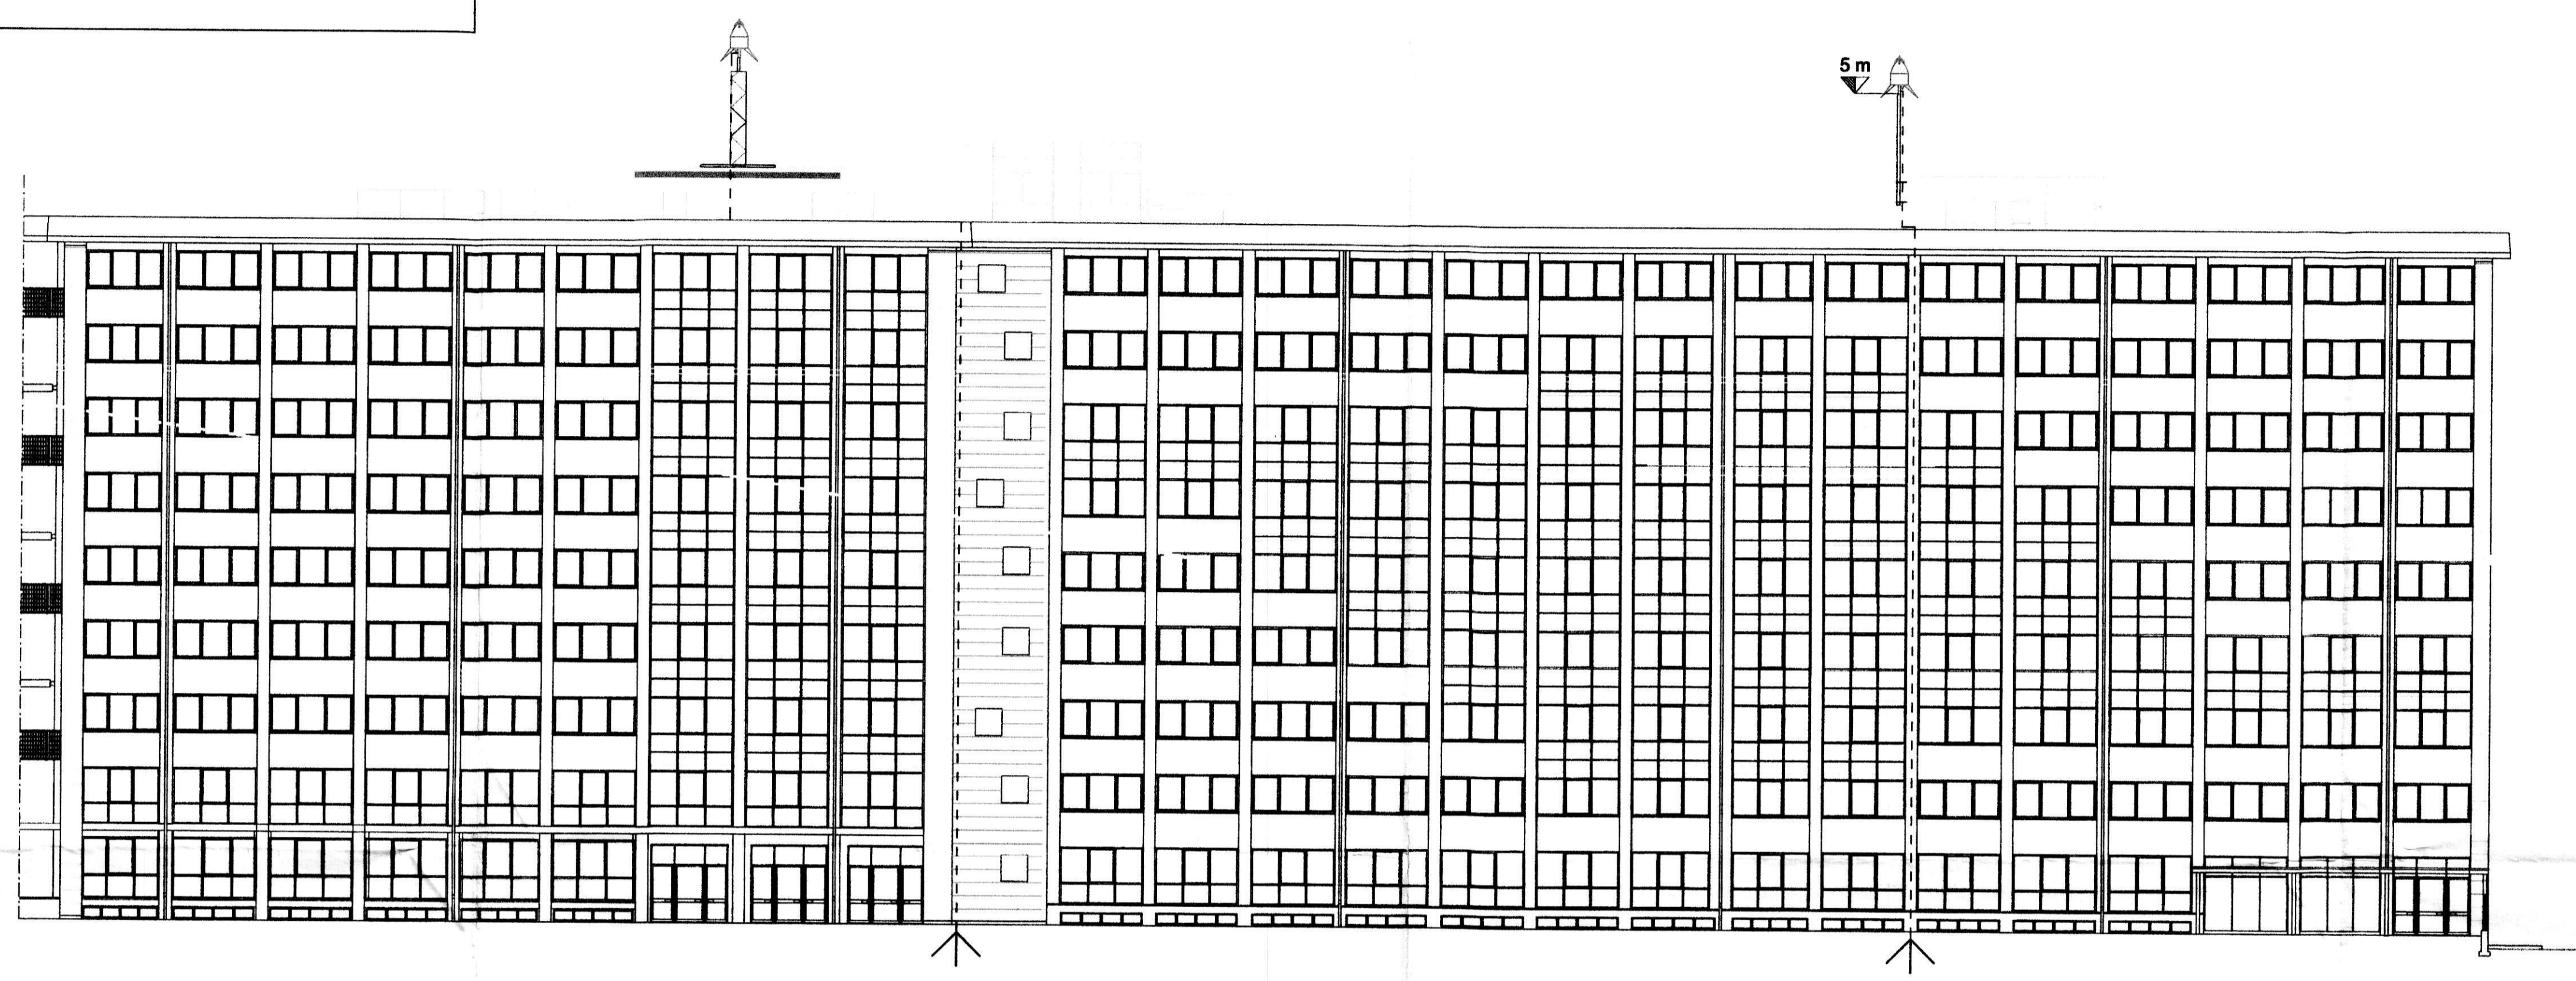

prospetto 1

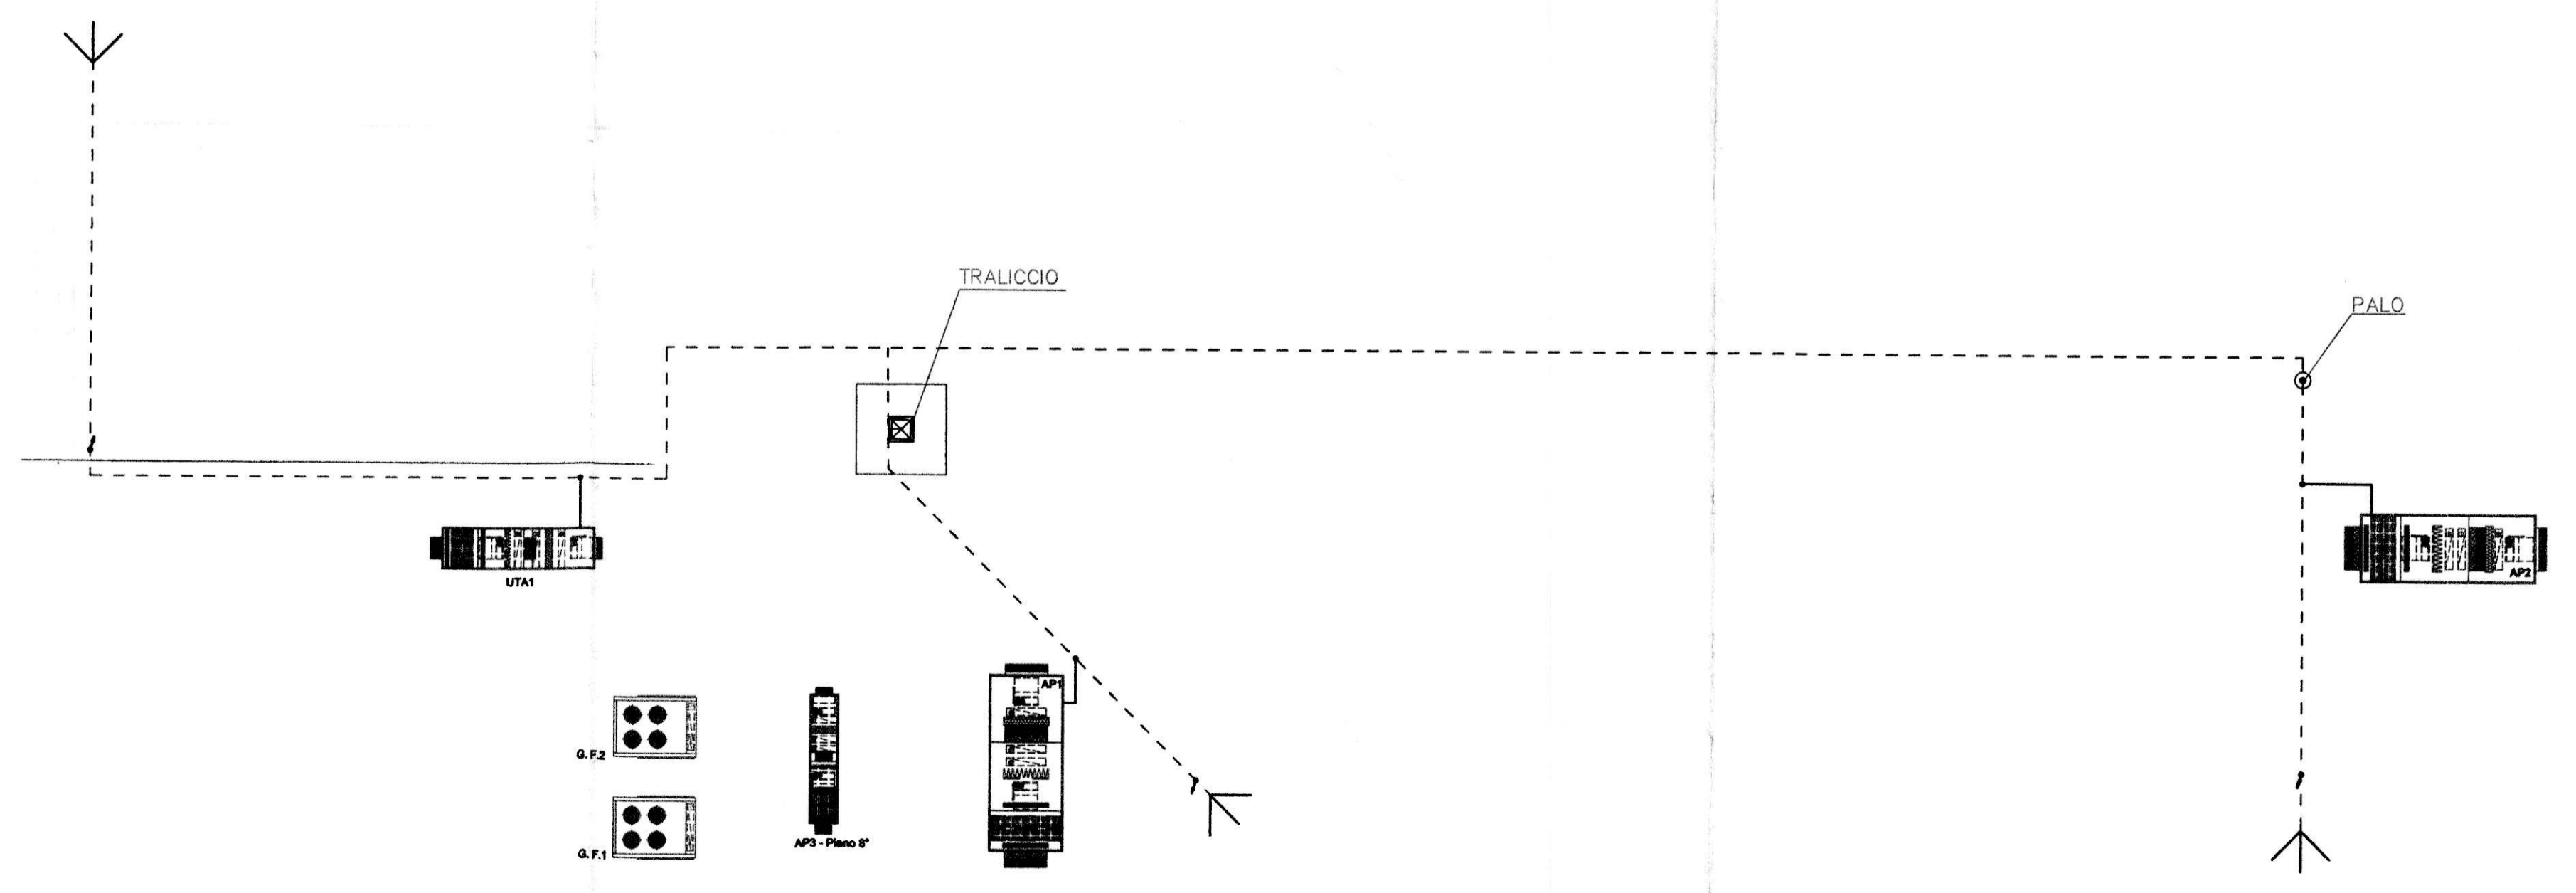

Via Bologna

