

1.4.1 - N
 01/09/13
 I.T.I. S.p.A.

RIQUALIFICAZIONE SPORTIVA
 PALAZZO del NUOTO
 VIA FILODELFA n. 89
 TORINO
 AS-BUILT

PROGETTAZIONE	CONFESSIONE	PROVA	LOG

FILE: ...
 TITOLARE DELL'ATTIVITA': IRIIDE S.p.A.
 COMMITTEE: ...
 CITA' DI TORINO

PROVA N. 010913151111414
 DATA: 01/09/13
 ORA: 11:15
 DURATA: 50

OGGETTO: PALAZZO DEL NUOTO - TORINO
 IMPIANTO: CLIMATIZZAZIONE
 DISTRIBUZIONE TUBAZIONI
 LIVELLO: -1


NOTA:
 RACCHIUSE NELLE INVOLUETTE SONO INDICATE LE PARTI DI IMPIANTO REALIZZATE DA COLI.

X22

X21

RX09

X20

X19

RX08

X18

X17

RX07

X16



RX06

X15

X14

RX05

X13

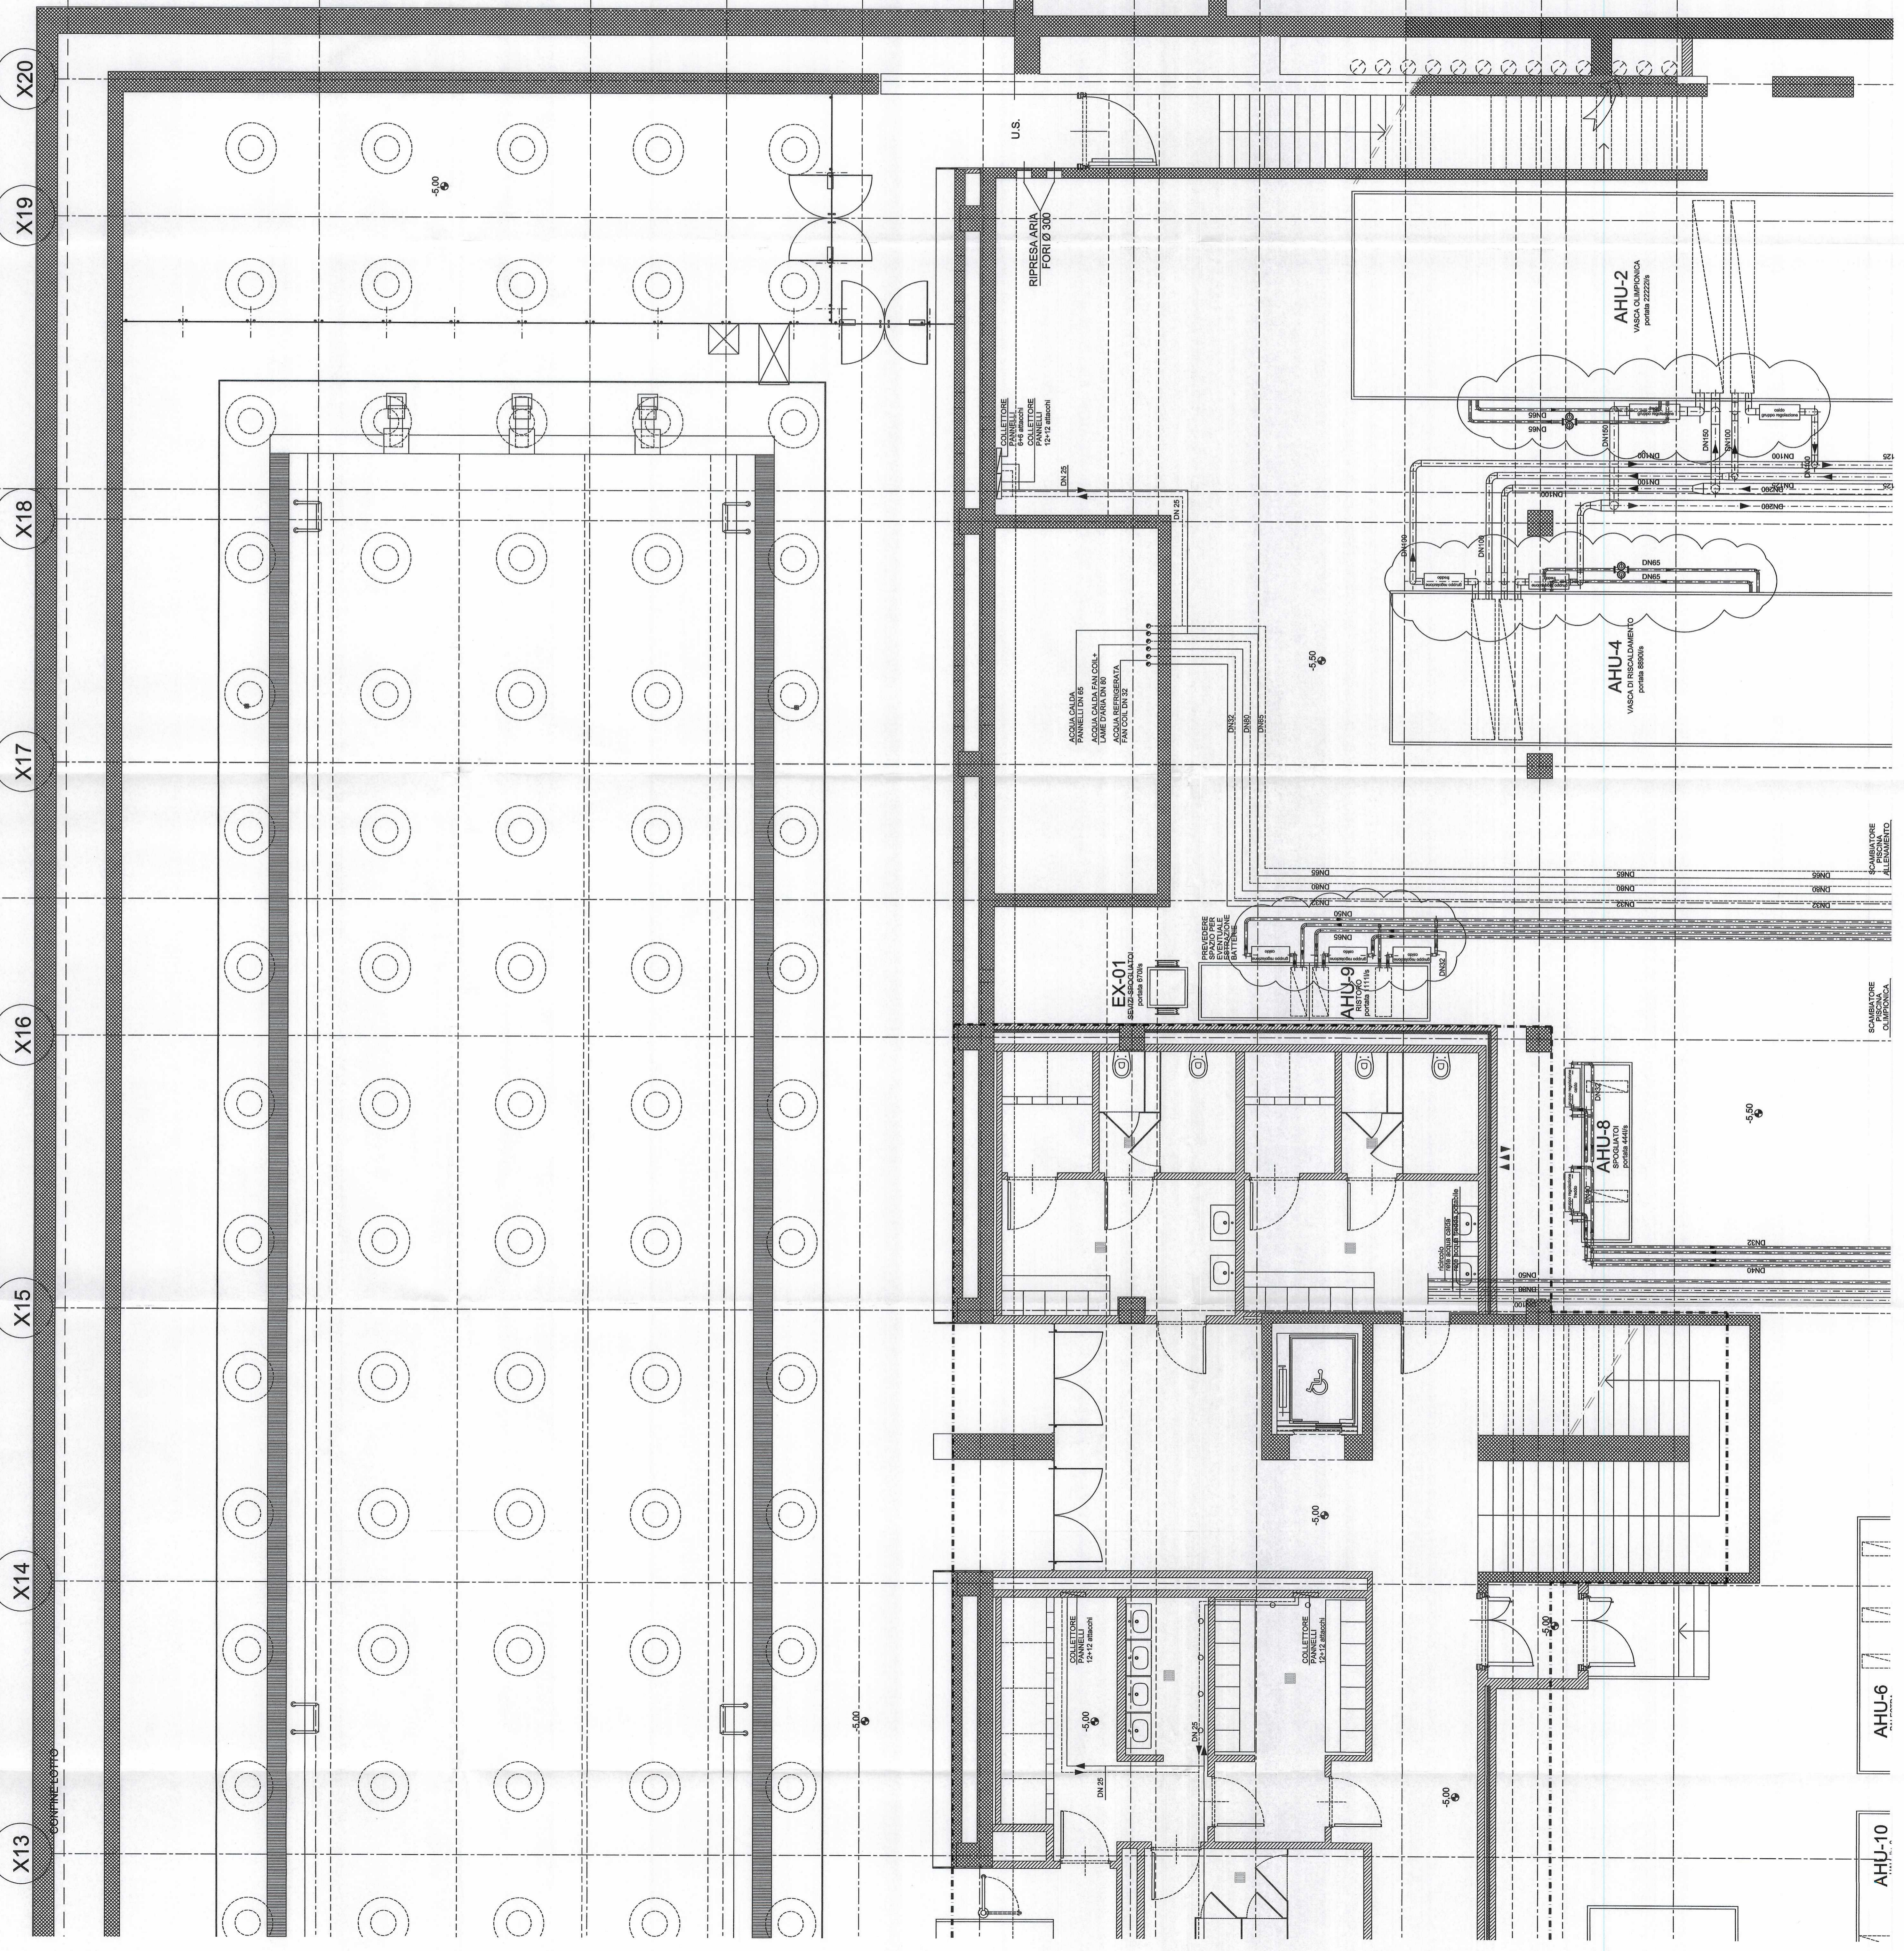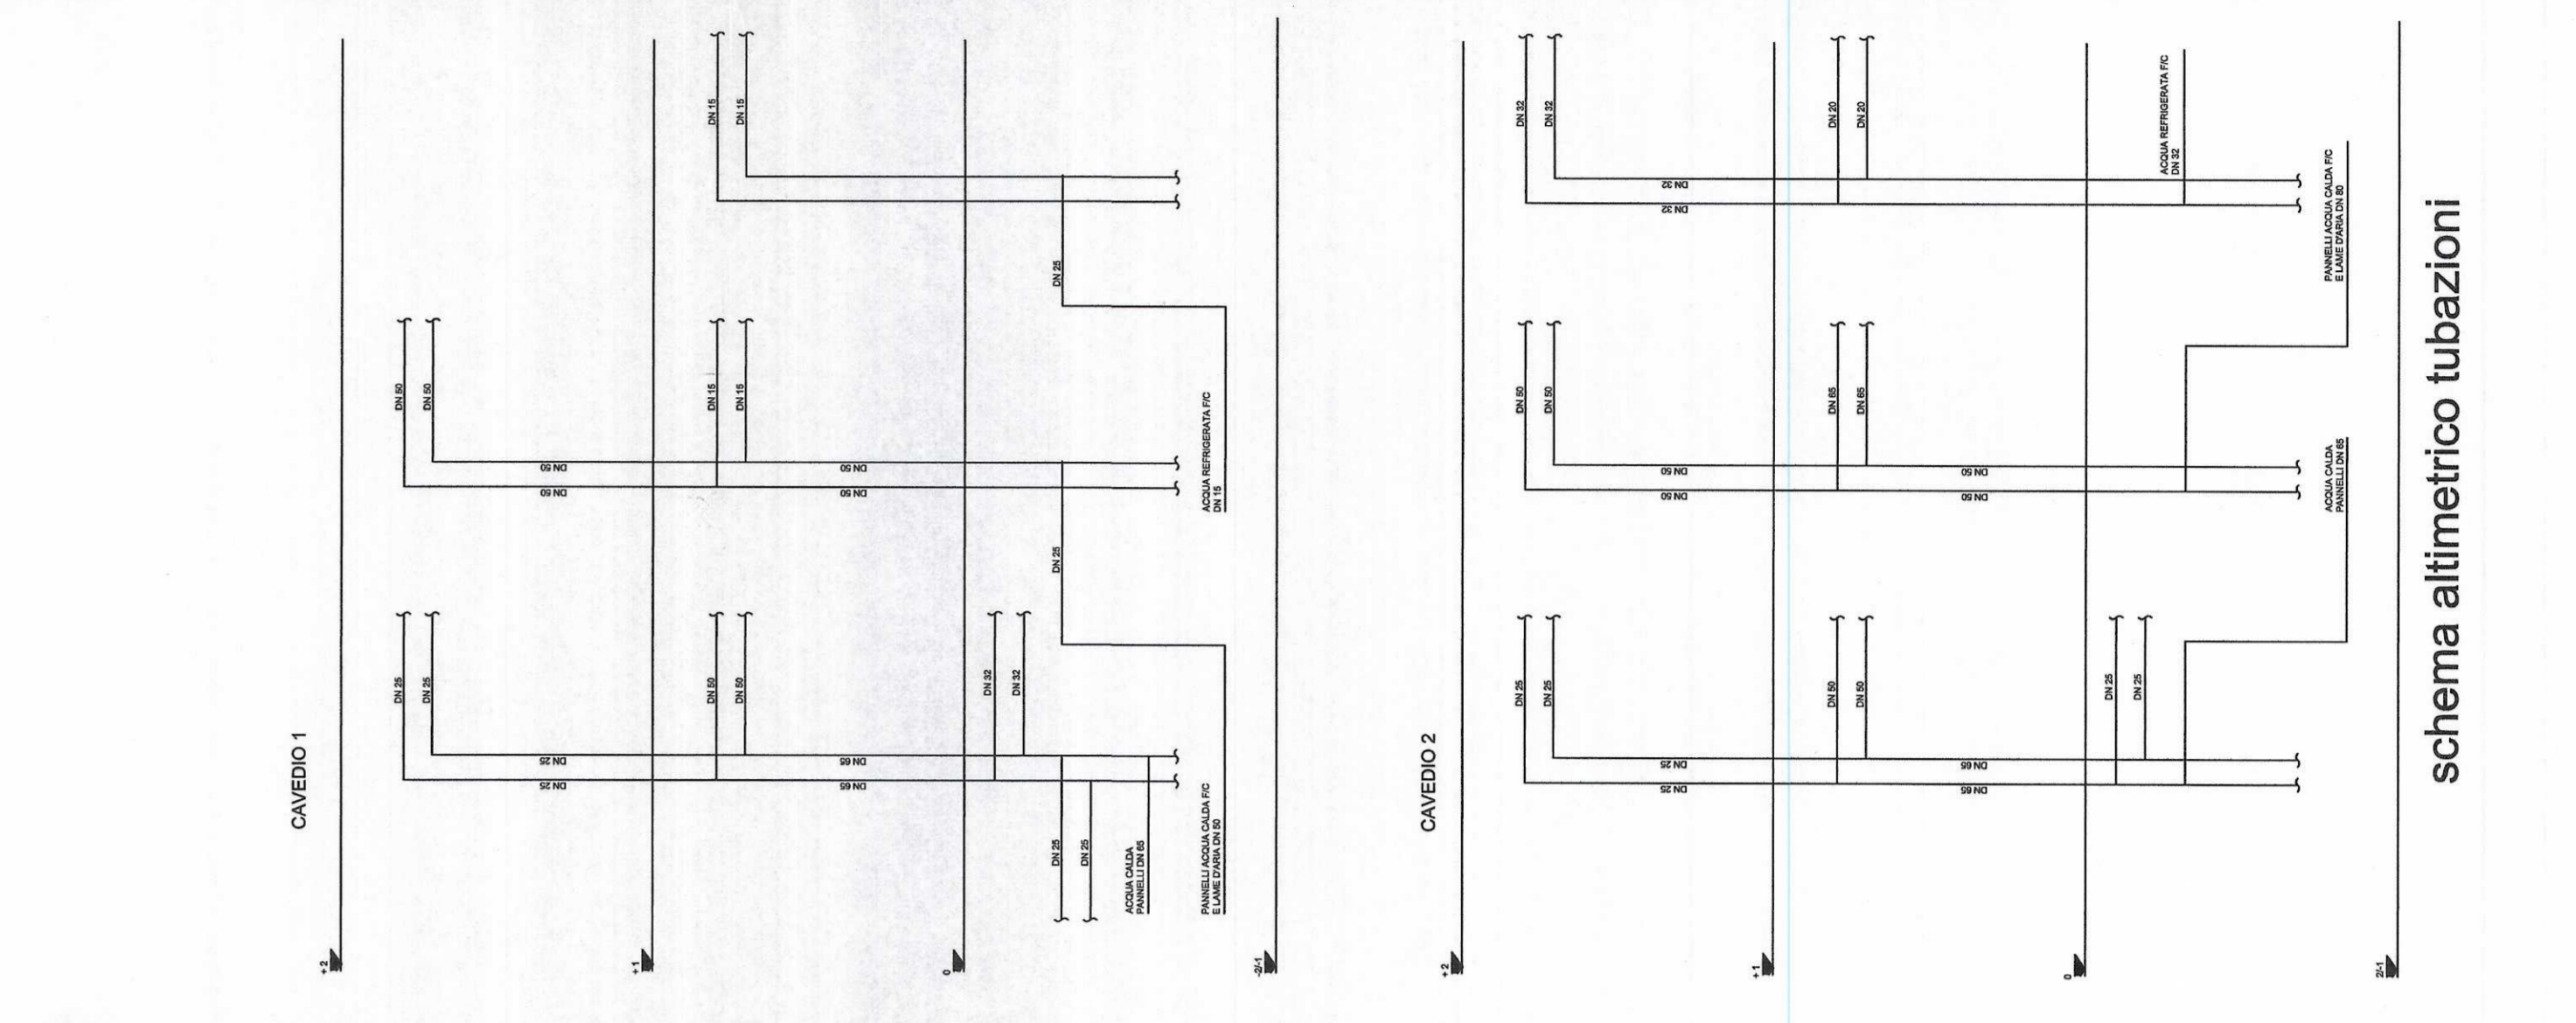

AHU-10

AHU-6

AHU-5

AHU-4

AHU-3

AHU-2

AHU-1