


**PROGETTO DI RESTAURO E RIQUALIFICAZIONE FUNZIONALE**  
**DI VILL. AMORETTI ED ARANCIERA DEL PARCO RIGNON,**  
Via Filadelfia, n. 205, Torino

Gruppo di Progettazione:  
Progettazione Settori Edifici per la Cultura

Progettazione architettonica: Ing. Mauro Bonabatta  
Progettazione impiantistica: Ing. Sergio Bruno  
Progettazione impiantistica elettrica: Ing. Sergio Bruno  
Progettazione impiantistica idraulica: Ing. Sergio Bruno  
Progettazione impiantistica termotecnica: Ing. Sergio Bruno  

AS-BUILT VILLA AMORETTI

OGGETTO: IMPIANTI FLUIDOMECCANICI  
DISTRIBUZIONE VENTILCONVETTORI E RADIANTORI -  
ESTRAZIONE ARIA SERVIZI  
Aranciere - piattaforma piano primo

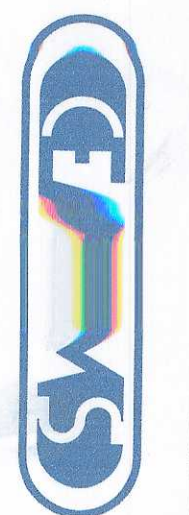


**IMPANTI TECNOLOGICI**  


ELABORATO  
M.A.  
02AS

Rev. no.	Descrizione	Autore	Data	Scale
1	AS-BUILT			


TERMINALE USCITA FUMI  
SUL TETTO, PER GENERATORE FLUSSO FORZATO

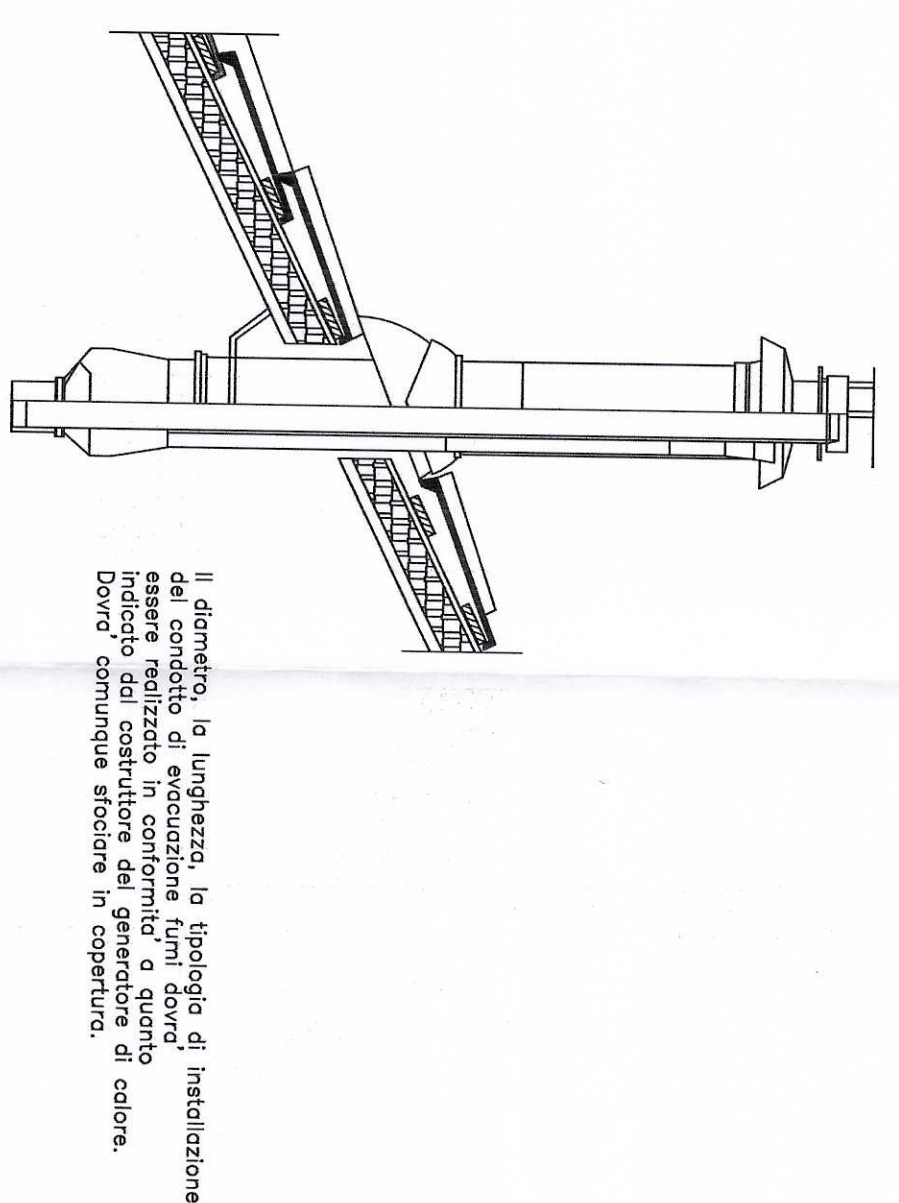


ATTRaversamento

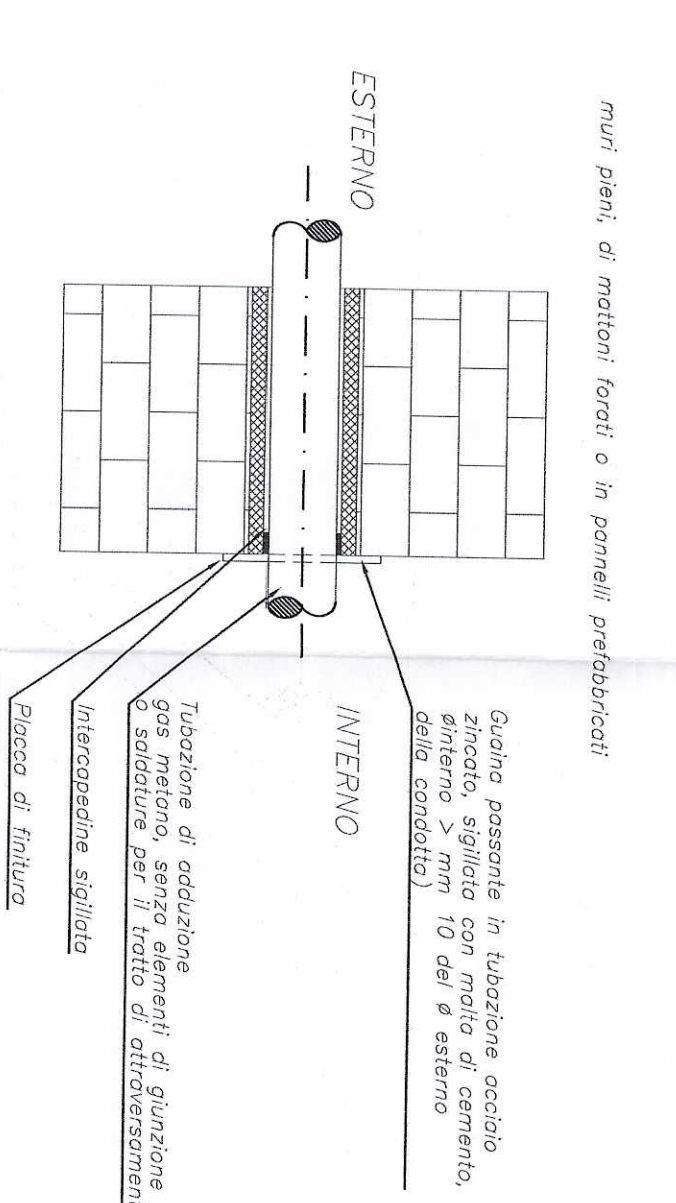


SEZIONE PIANO  
OGGETTO DI ESTRAZIONE  
ARIA SERVIZI  
Piano 1° - F. 77/100  
m/2x 300

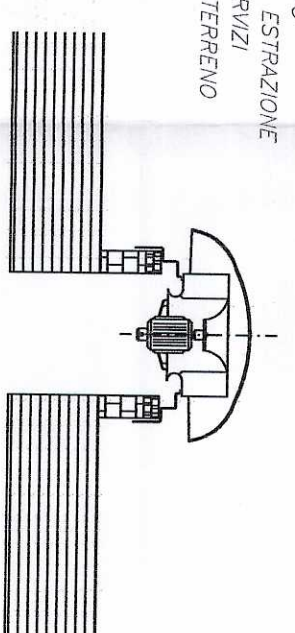




SCHEMA INDICATIVO FUNZIONALE  
DELL'IMPIANTO FORNITURA

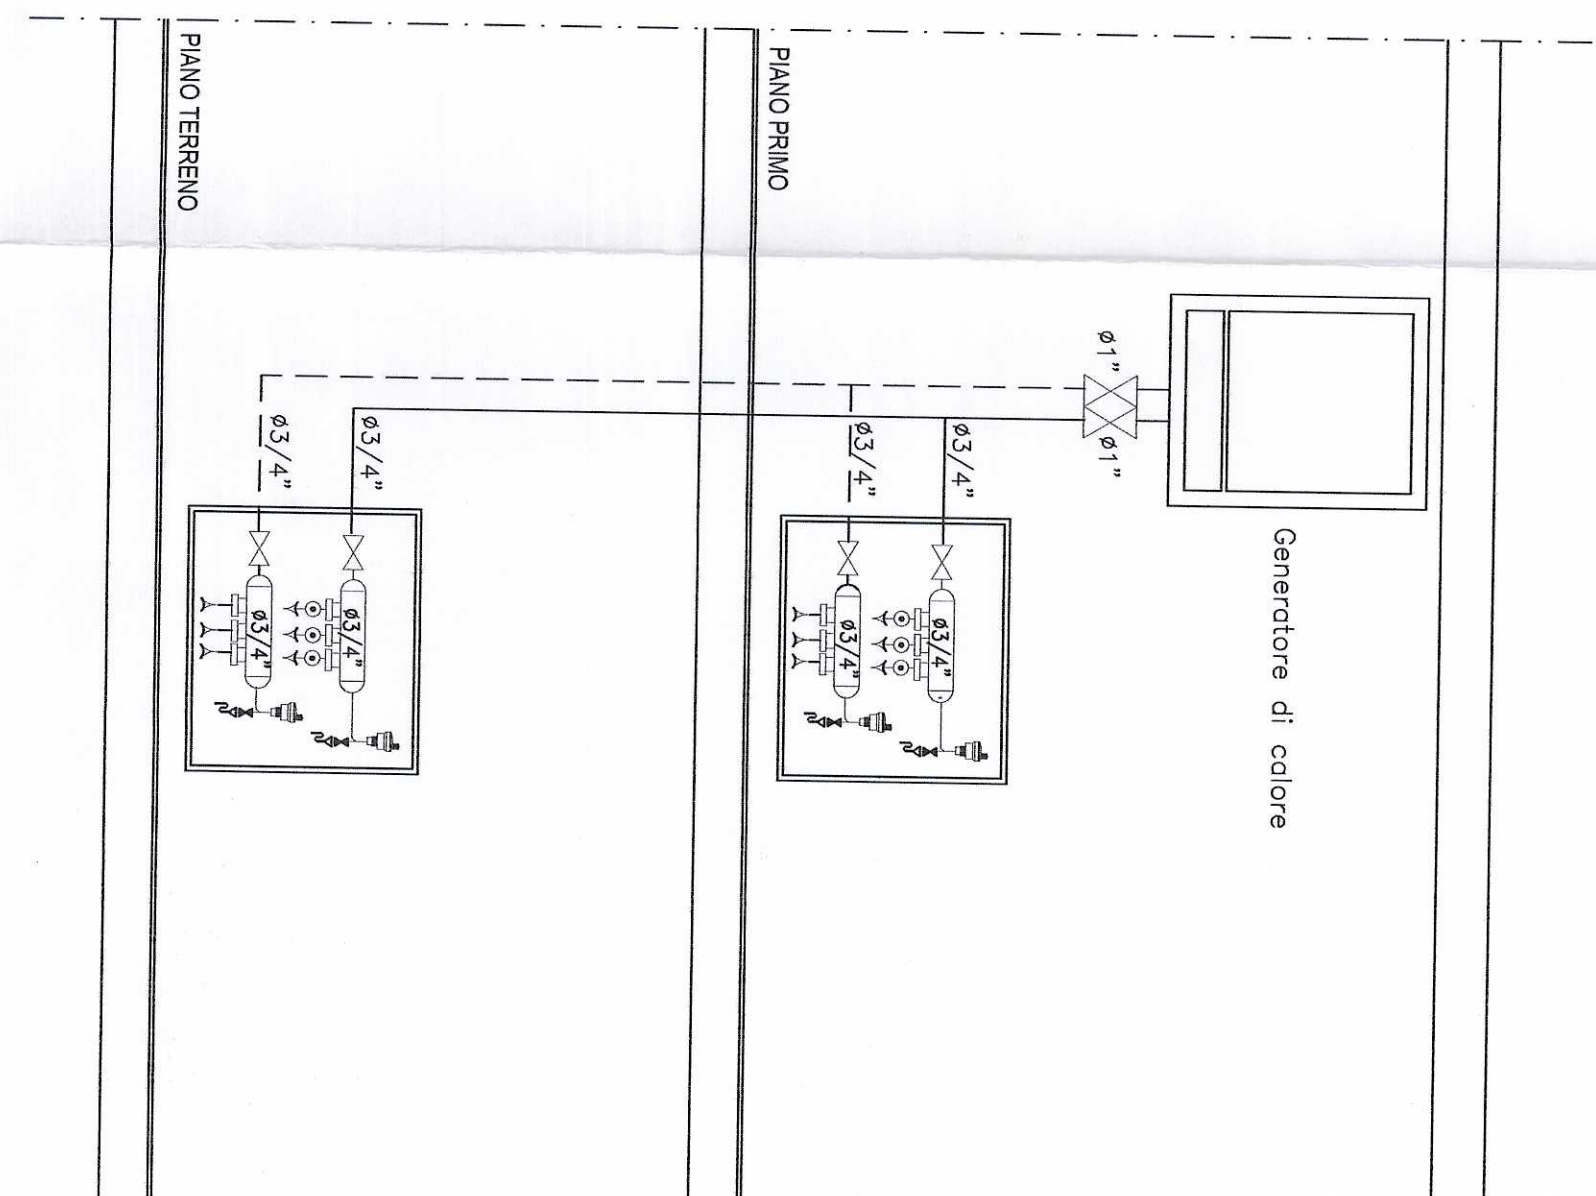

SCHEMA INDICATIVO FUNZIONALE  
DELL'IMPIANTO ALLOGGIO CUSTODE

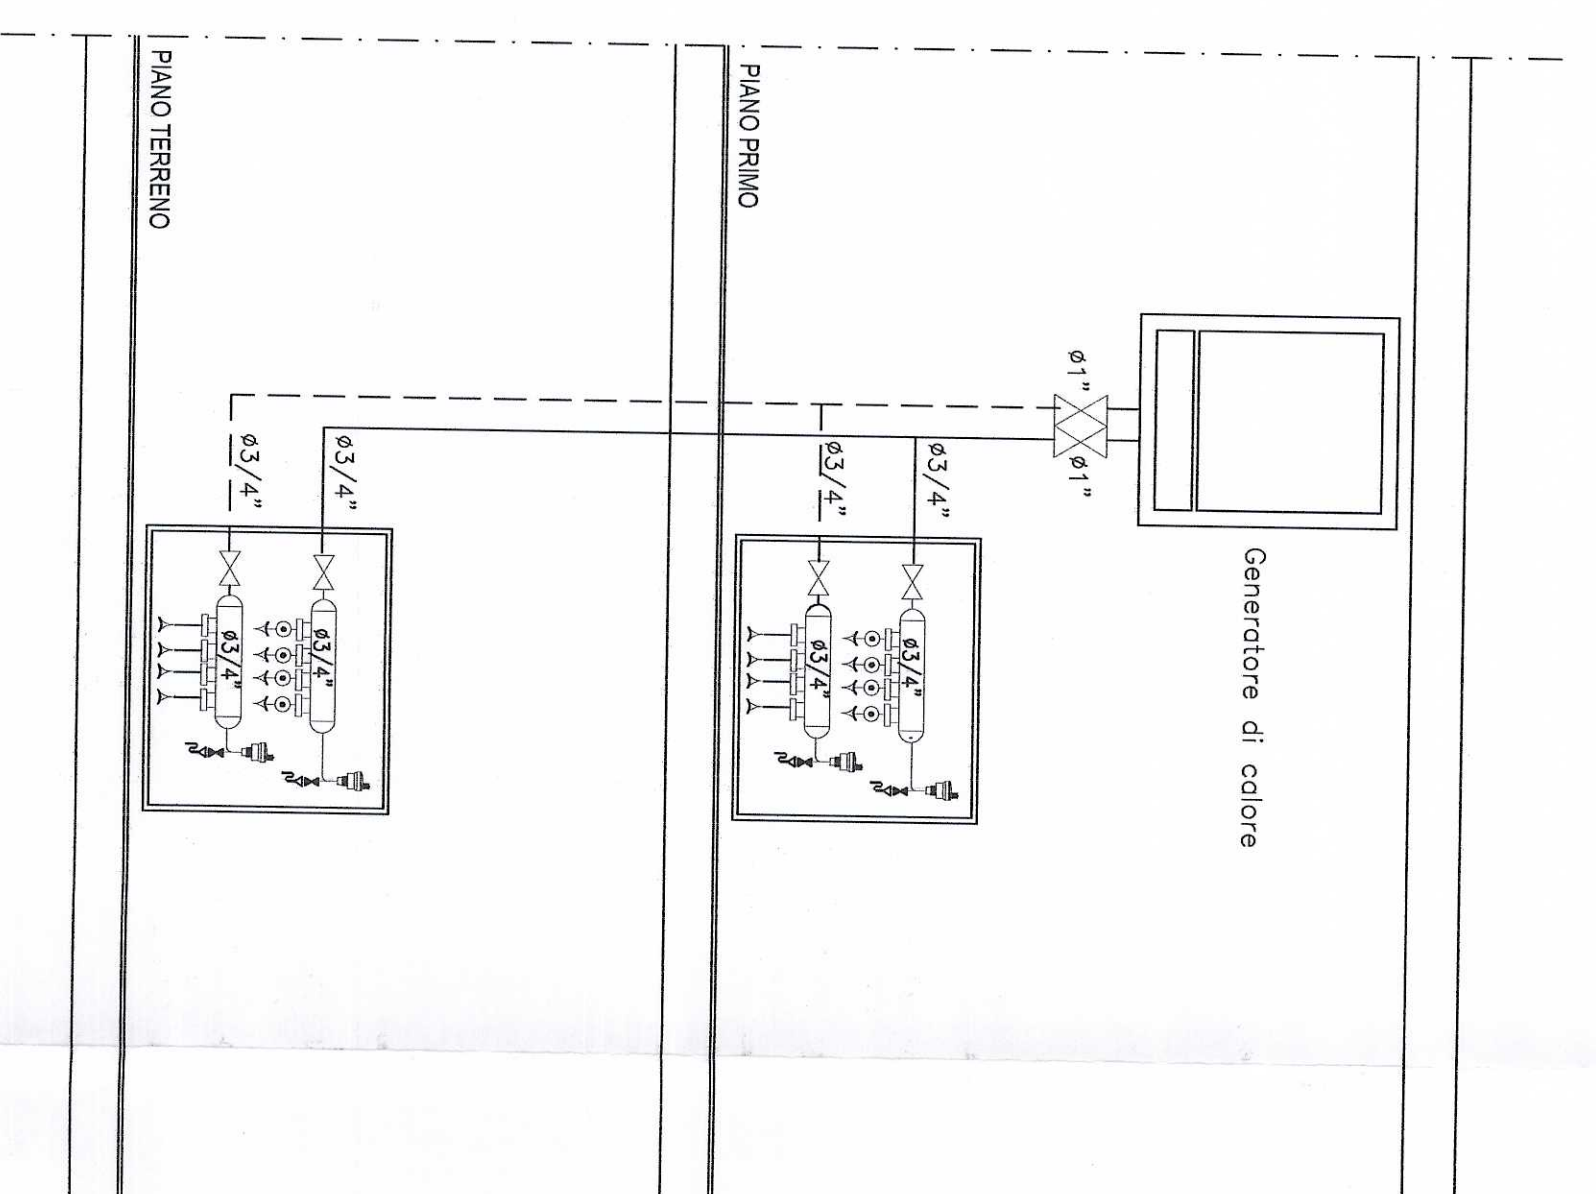

IL PRESENTE ELABORATO GRAFICO  
E' VALIDO UNICAMENTE  
PER GLI IMPIANTI FLUIDOMECCANICI

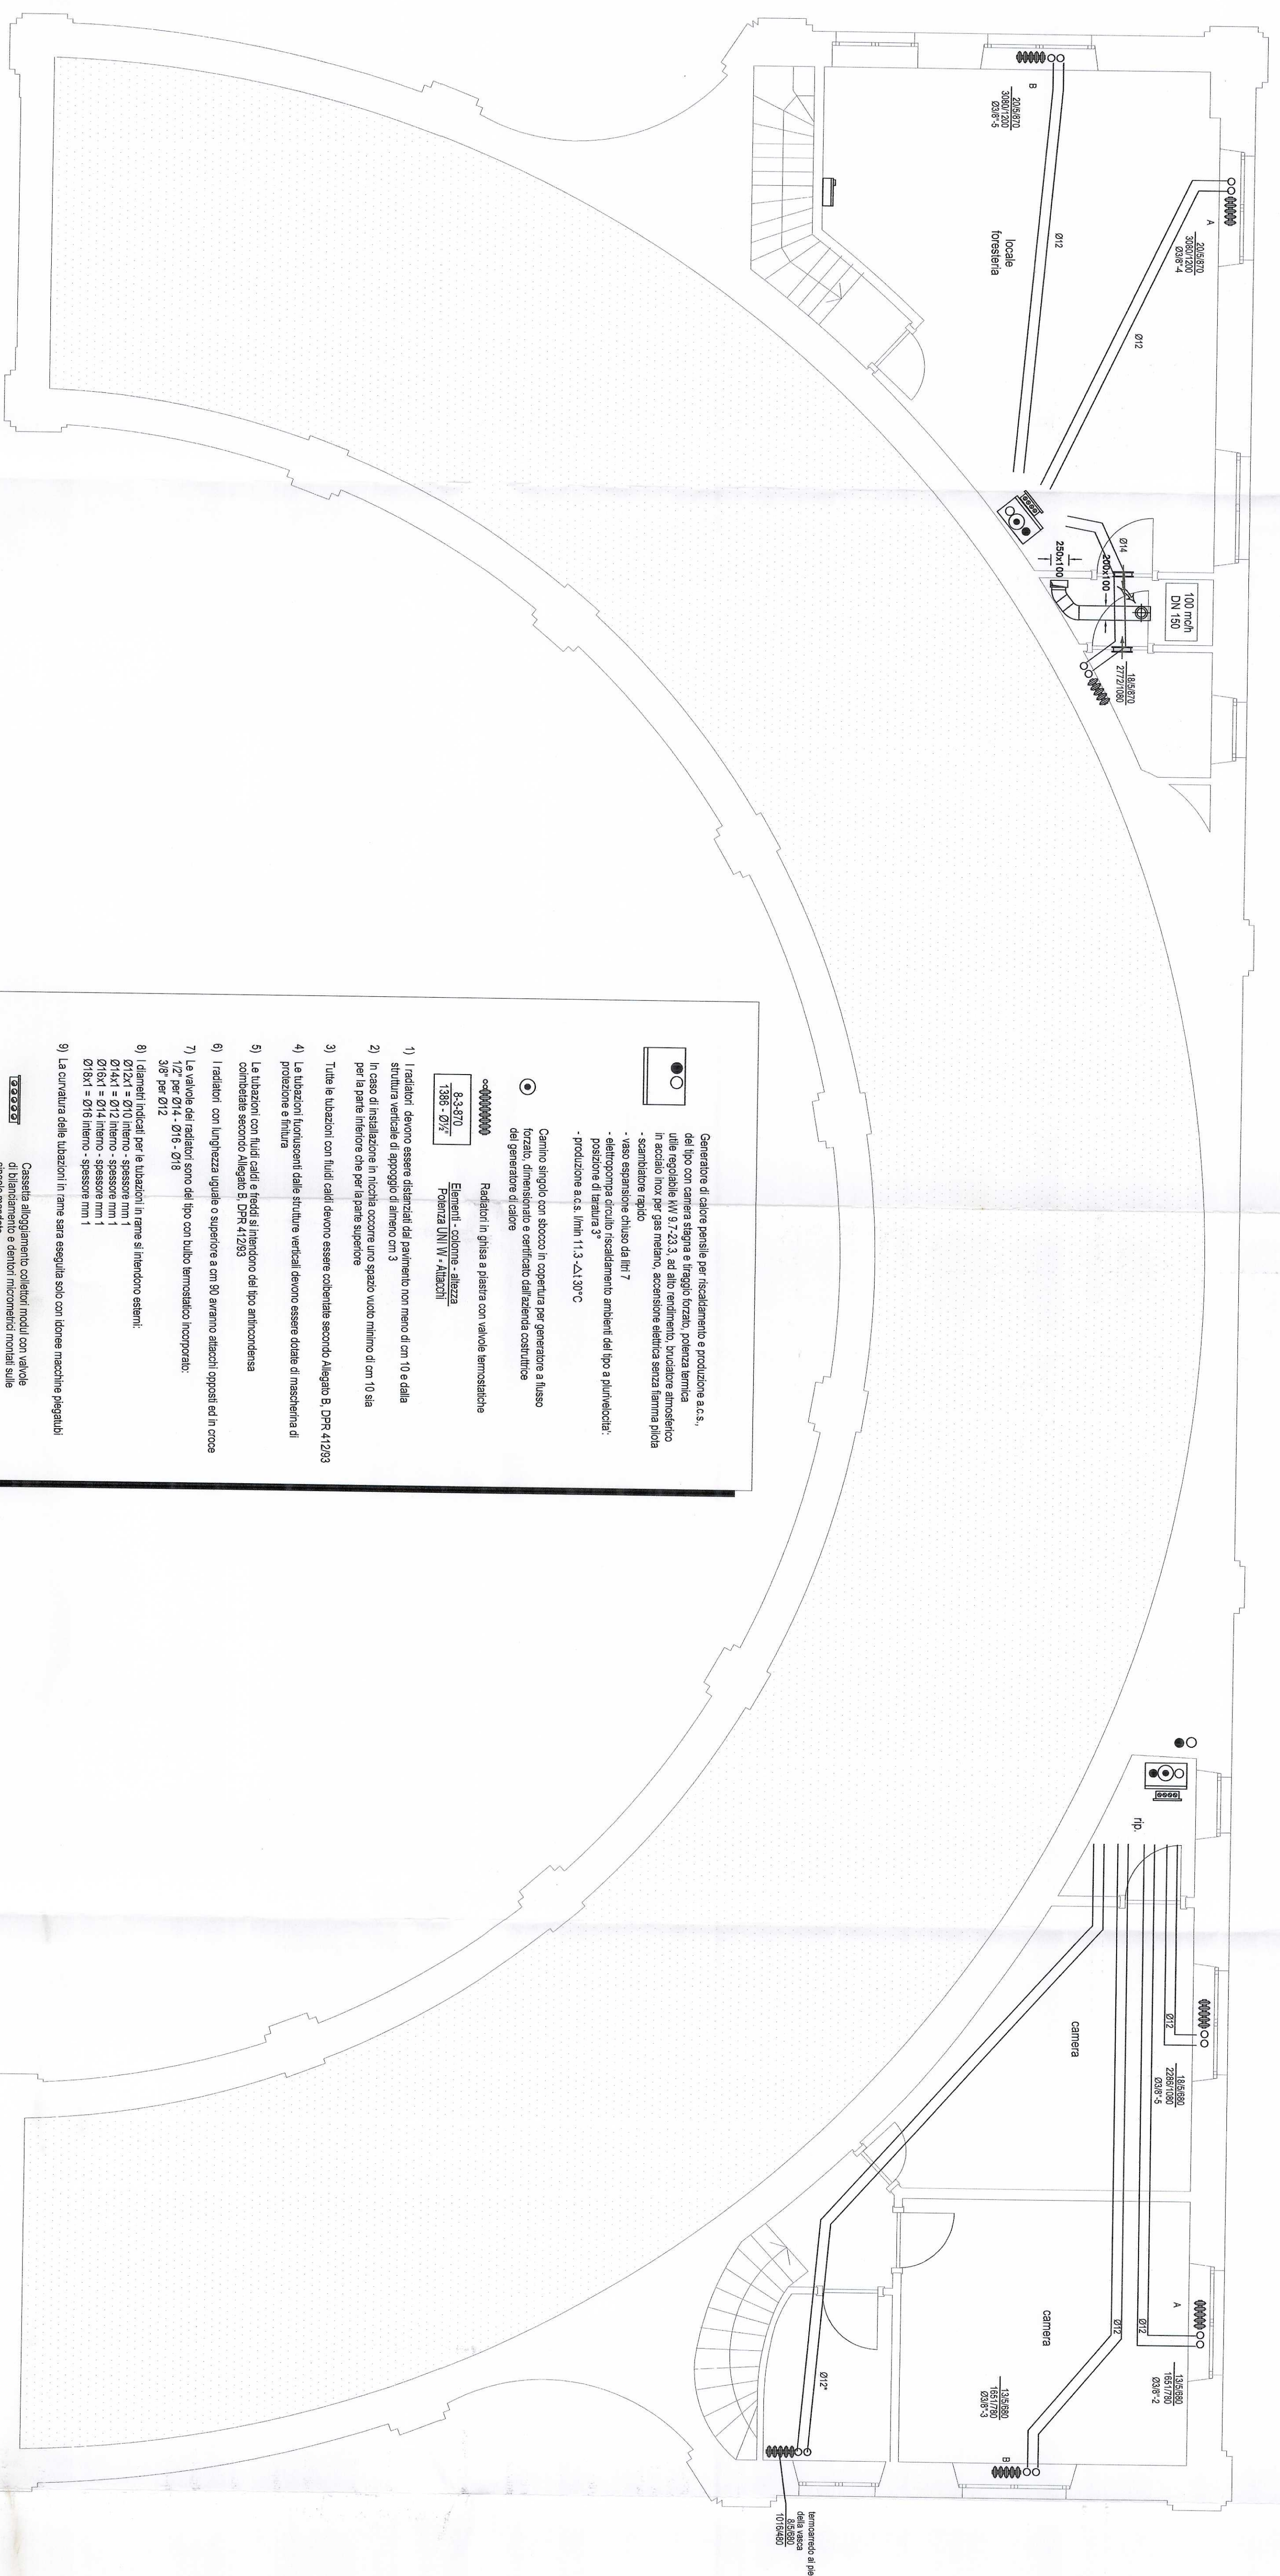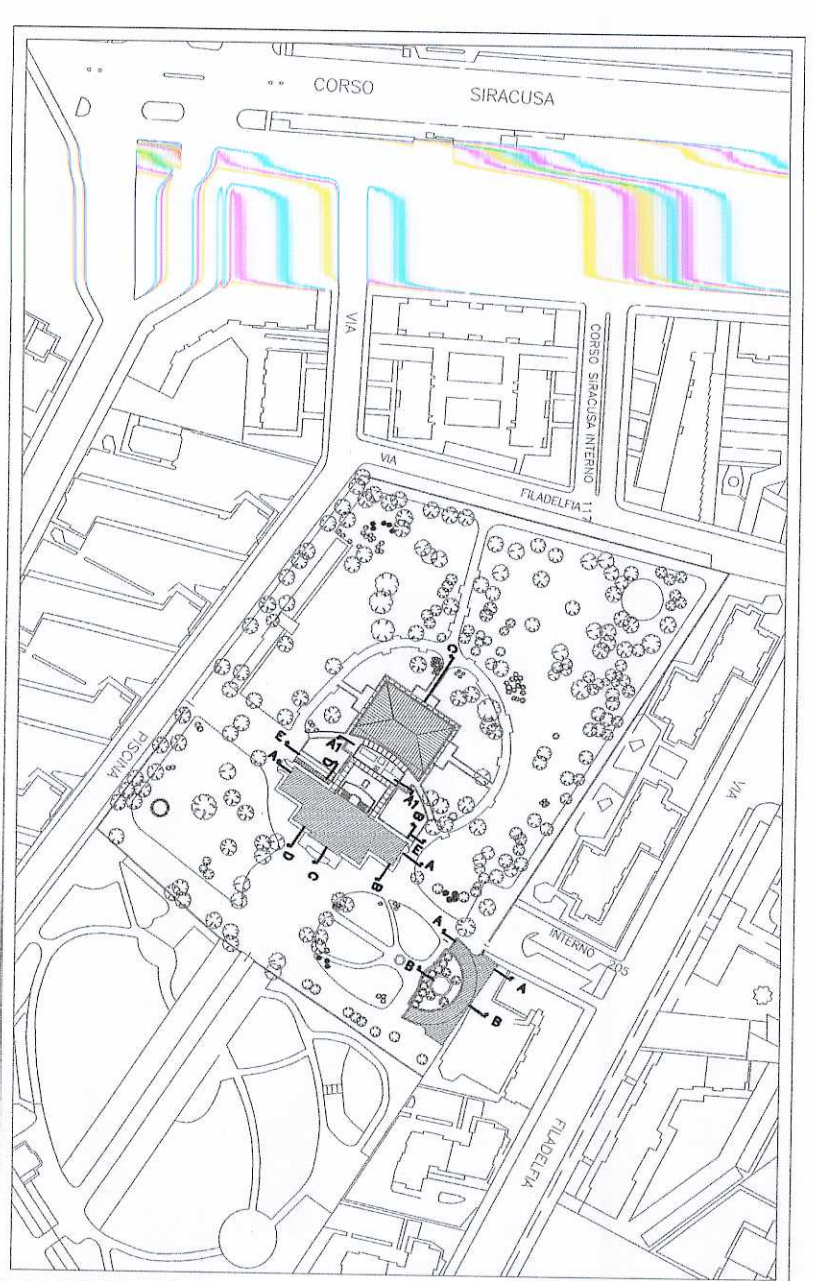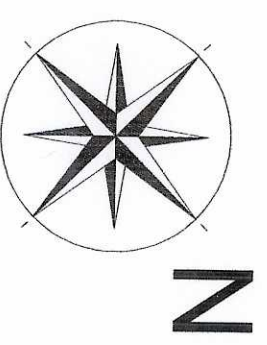

Generatore di calore per riscaldamento produzione e.s.t.  

