


Gruppo di progettazione:
Progettazione Settore Edifici per la Cultura
Progetto architettonico: Arch. Renato Sironi, Ing. Rodolfo Zanelli, Geom. Marco Basso
Progettazione impiantistica: Ing. Sergio Bruno
Progettazione impiantistica per impianti speciali: Ing. Sergio Bruno
Progetto impianti elettrici: Ing. Sergio Bruno
Progetto impianti idraulici: Ing. Sergio Bruno
Condizionamento: Associazione Temporanea di Professionisti: Arch. Stefano Treves
Responsabile di Progettazione e Direzione: Ing. Sergio Bruno
Disegnato da: Ing. Sergio Bruno

AS-BUILT ARANCERA-VILLA AMORETTI
NUOVO PADIGLIONE
TOURNO S14
TOURNO S15
TOURNO S16
TOURNO S100

IMPIANTI TECNOLOGICI
via Cavour, 102 - 10121 TORINO (TO)
tel. 011/261111 - fax 011/261111
e-mail: cems@comptel.it

IMPRESA ESECUTRICE
E.S. S. 68 AS

0	06/02/2007	AS-BUILT	Descrizione	Progetto	Scala	1/5
1	10/02/2007	AS-BUILT	Descrizione	Progetto	Scala	1/5

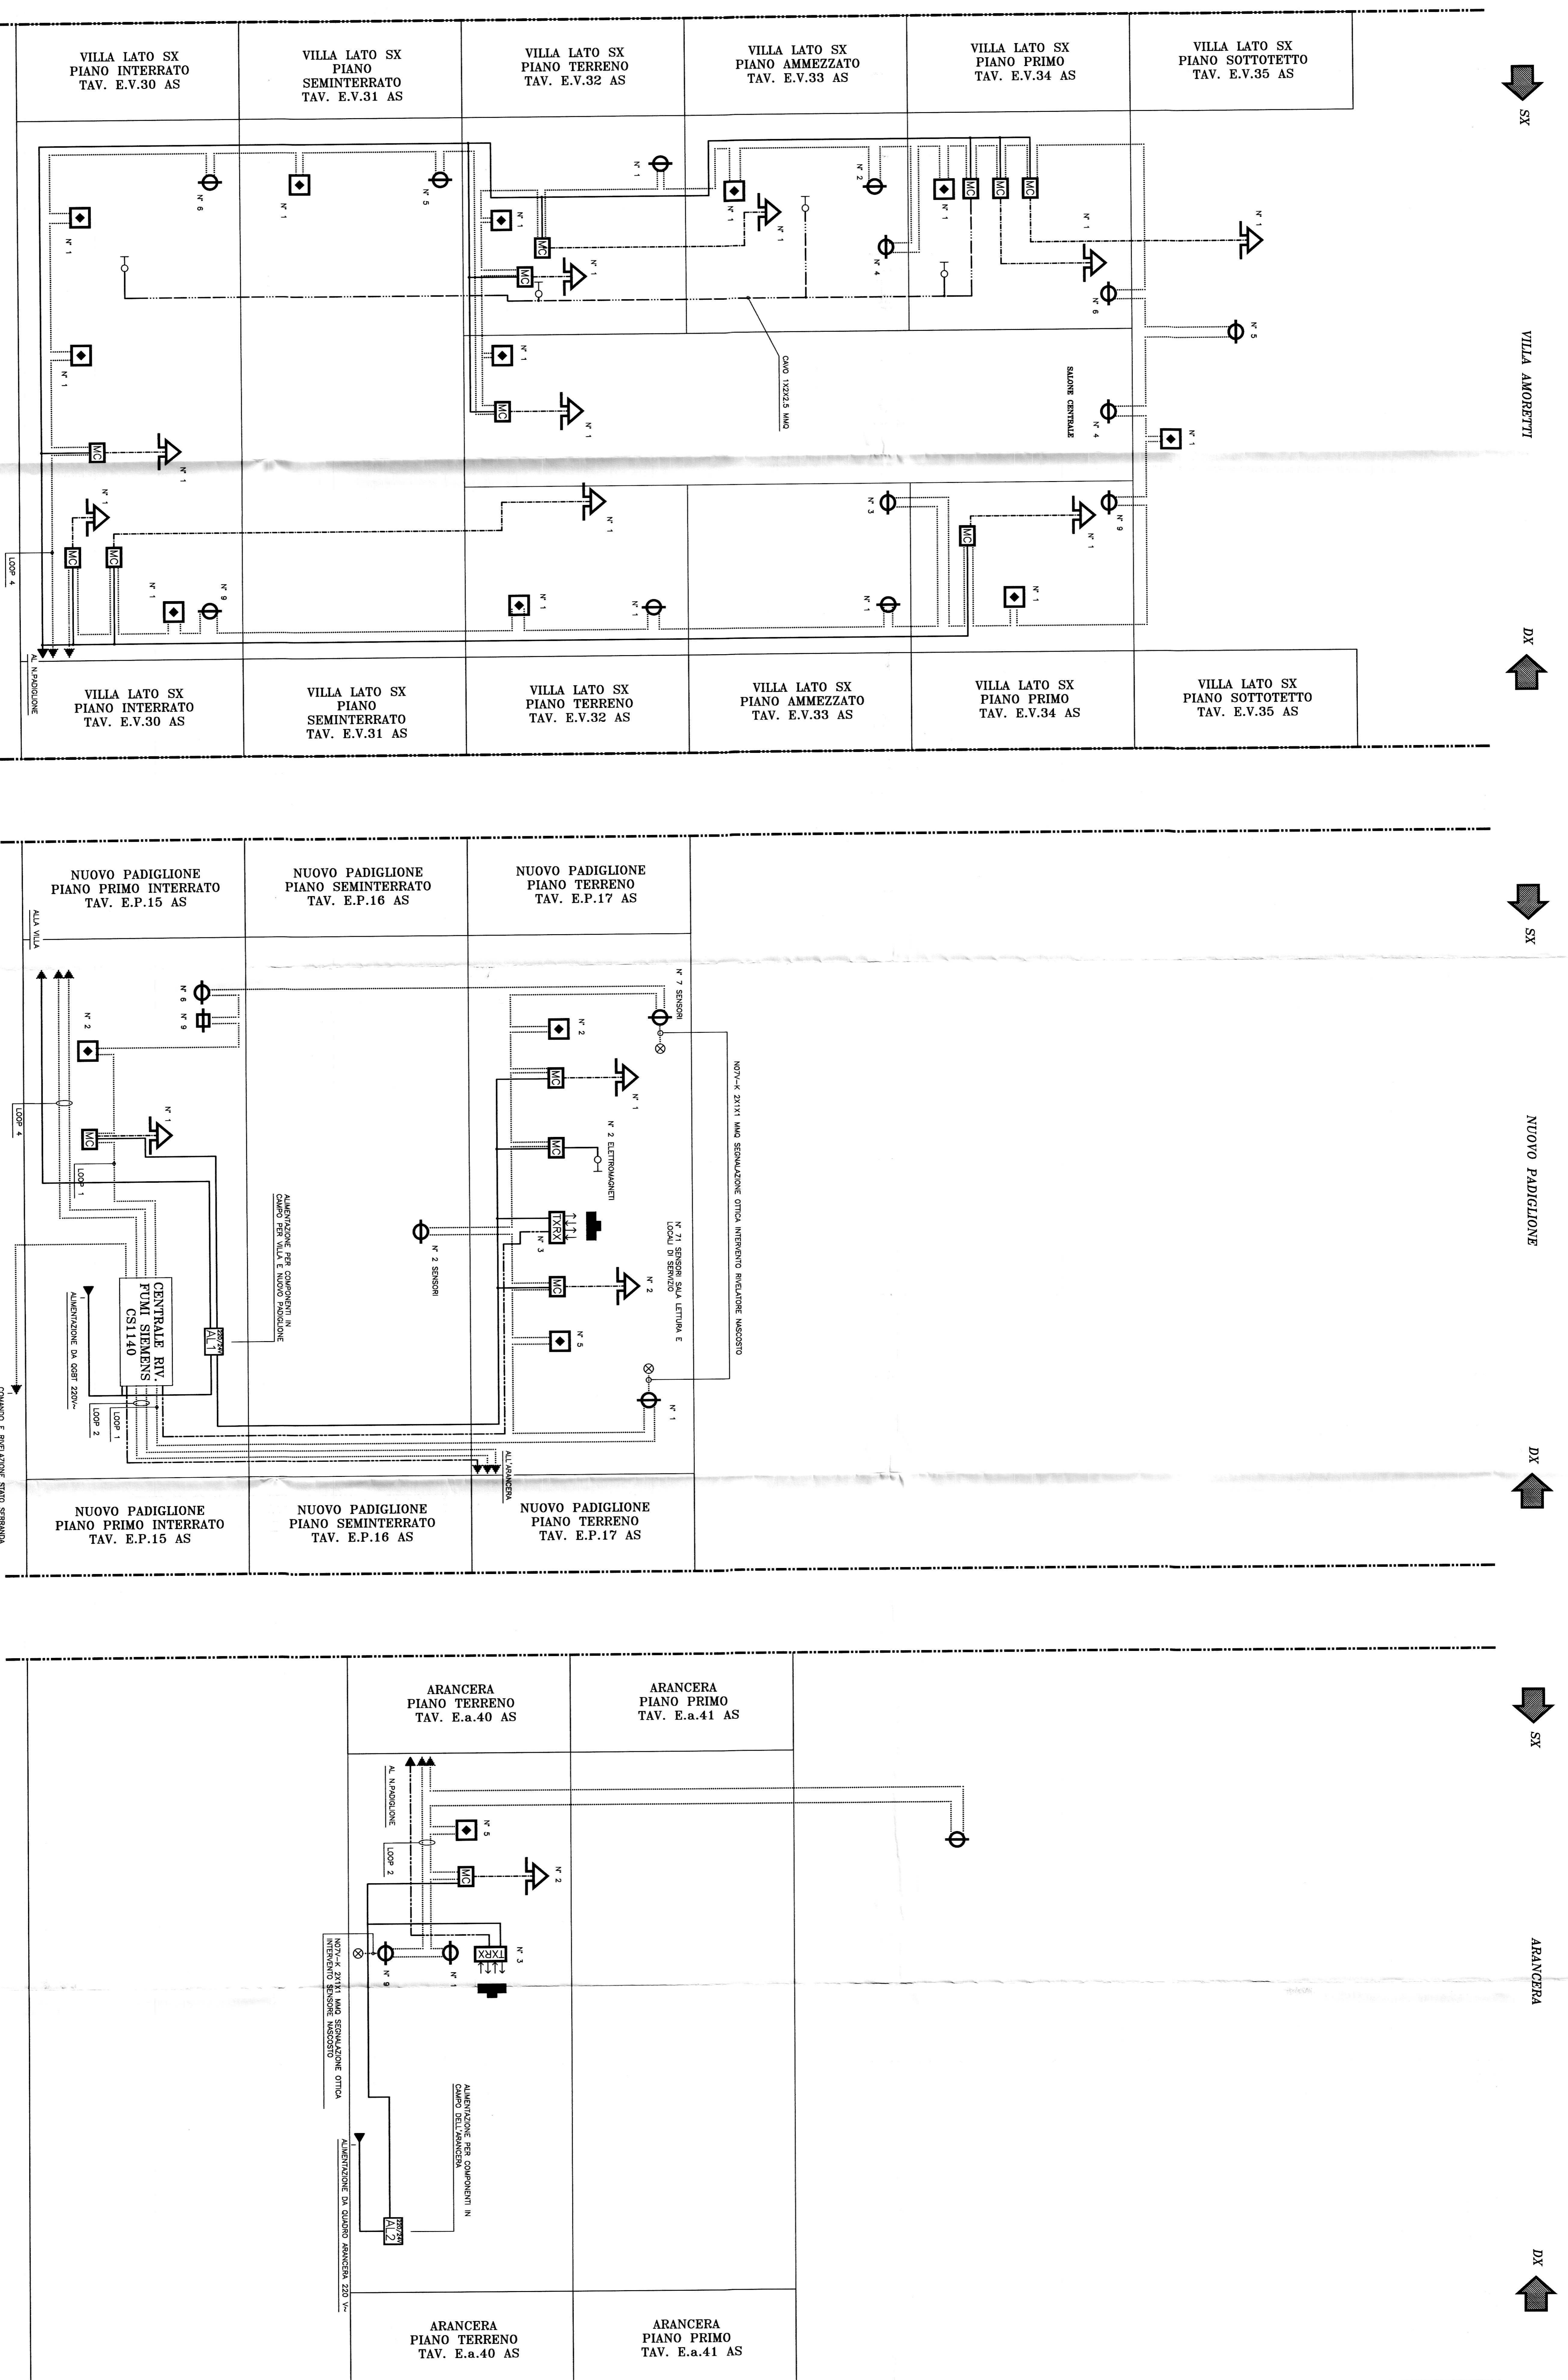

SIMBOLO	DESCRIZIONE
—	LINEA ALIMENTAZIONE APERTI IN CAVO CAVO 2X4/1,5 MMQ
—	LINEA LOOP CAVO 2X0,75 MMQ
—	LINEA PANNELLI DI ALUMINE OTTO/ACOSTO CAVO 2X1,5 MMQ
—	LINEA RILASCIORI LINEARI WZ CAVO 2X1 MMQ (GRUPPO RILEX - 4 RILEX1)
—	LINEA ALIMENTAZIONE ESTERNO/INTERNO PERI NE CAVO 2X1,5/2,2 MMQ
—	CONTATTO DI RITENUTA ESTERNO/INTERNO