



CITTA' DI TORINO

Divisione Servizi Culturali
Settore Edifici per la Cultura

Via San Francesco da Paola n. 3
10123 Torino

PROGETTO DI RESTAURO E RIQUALIFICAZIONE FUNZIONALE
DI VILLA AMORETTI ED ARANCIERA DEL PARCO RIGNON,
Via Filadelfia, n. 205, Torino

Gruppo di progettazione:

Progettazione Settore Edifici per la Cultura
Progetto architettonico: Arch. Rosalba Stura, Ing. Rodolfo Zarrilli, Geom. Mauro Basso
Coordinamento progetto architettonico: Arch. Rosalba Stura

Progettazione Associazione Temporanea di Professionisti

Progetto strutturale: Ing. Mario Ronchetti
Progetto impiantistico: Ing. Sergio Basso, Ing. Carlo
Redazione piano di sicurezza e coordinamento: Ing. Gianluca Chiesa
Coordinamento Associazione Temporanea di Professionisti: Arch. Stefano Trucchi
Dirigente del Settore Edifici per la Cultura:
Ing. Sergio Brero

AS-BUILT ARANCIERA-VILLA AMORETTI
NUOVO PADIGLIONE

OGGETTO: Progetto impianti elettrici e speciali
SCHEMA A BLOCCHI IMPIANTO TVCC

SCALE: 1:1000



IMPRESA ESECUTRICE
IMPIANTI TECNOLOGICI

ELABORATO
E.S.
71AS

Revise	Data	Descrizione	Elaborato	Verificato	Approvato
2	06/12/2005	AS-BUILT	Elaboro	Verifico	Approvo
1	27/05/2005	AS-BUILT VERSIONE PRELIMINARE	Elaboro	Verifico	Approvo

ARANCIERA

VILLA AMORETTI ZONA SX

VILLA AMORETTI ZONA DX

SALA LETTURA

PIANO SOTTOTETTO (+11.22)


PIANO PRIMO (+7.24)

PIANO AMMEZZATO (+4.50)

PIANO TERRENO (+0.00)

PIANO SEMINTERRATO (-2.00)

PIANO PRIMO INTERRATO (-5.00)

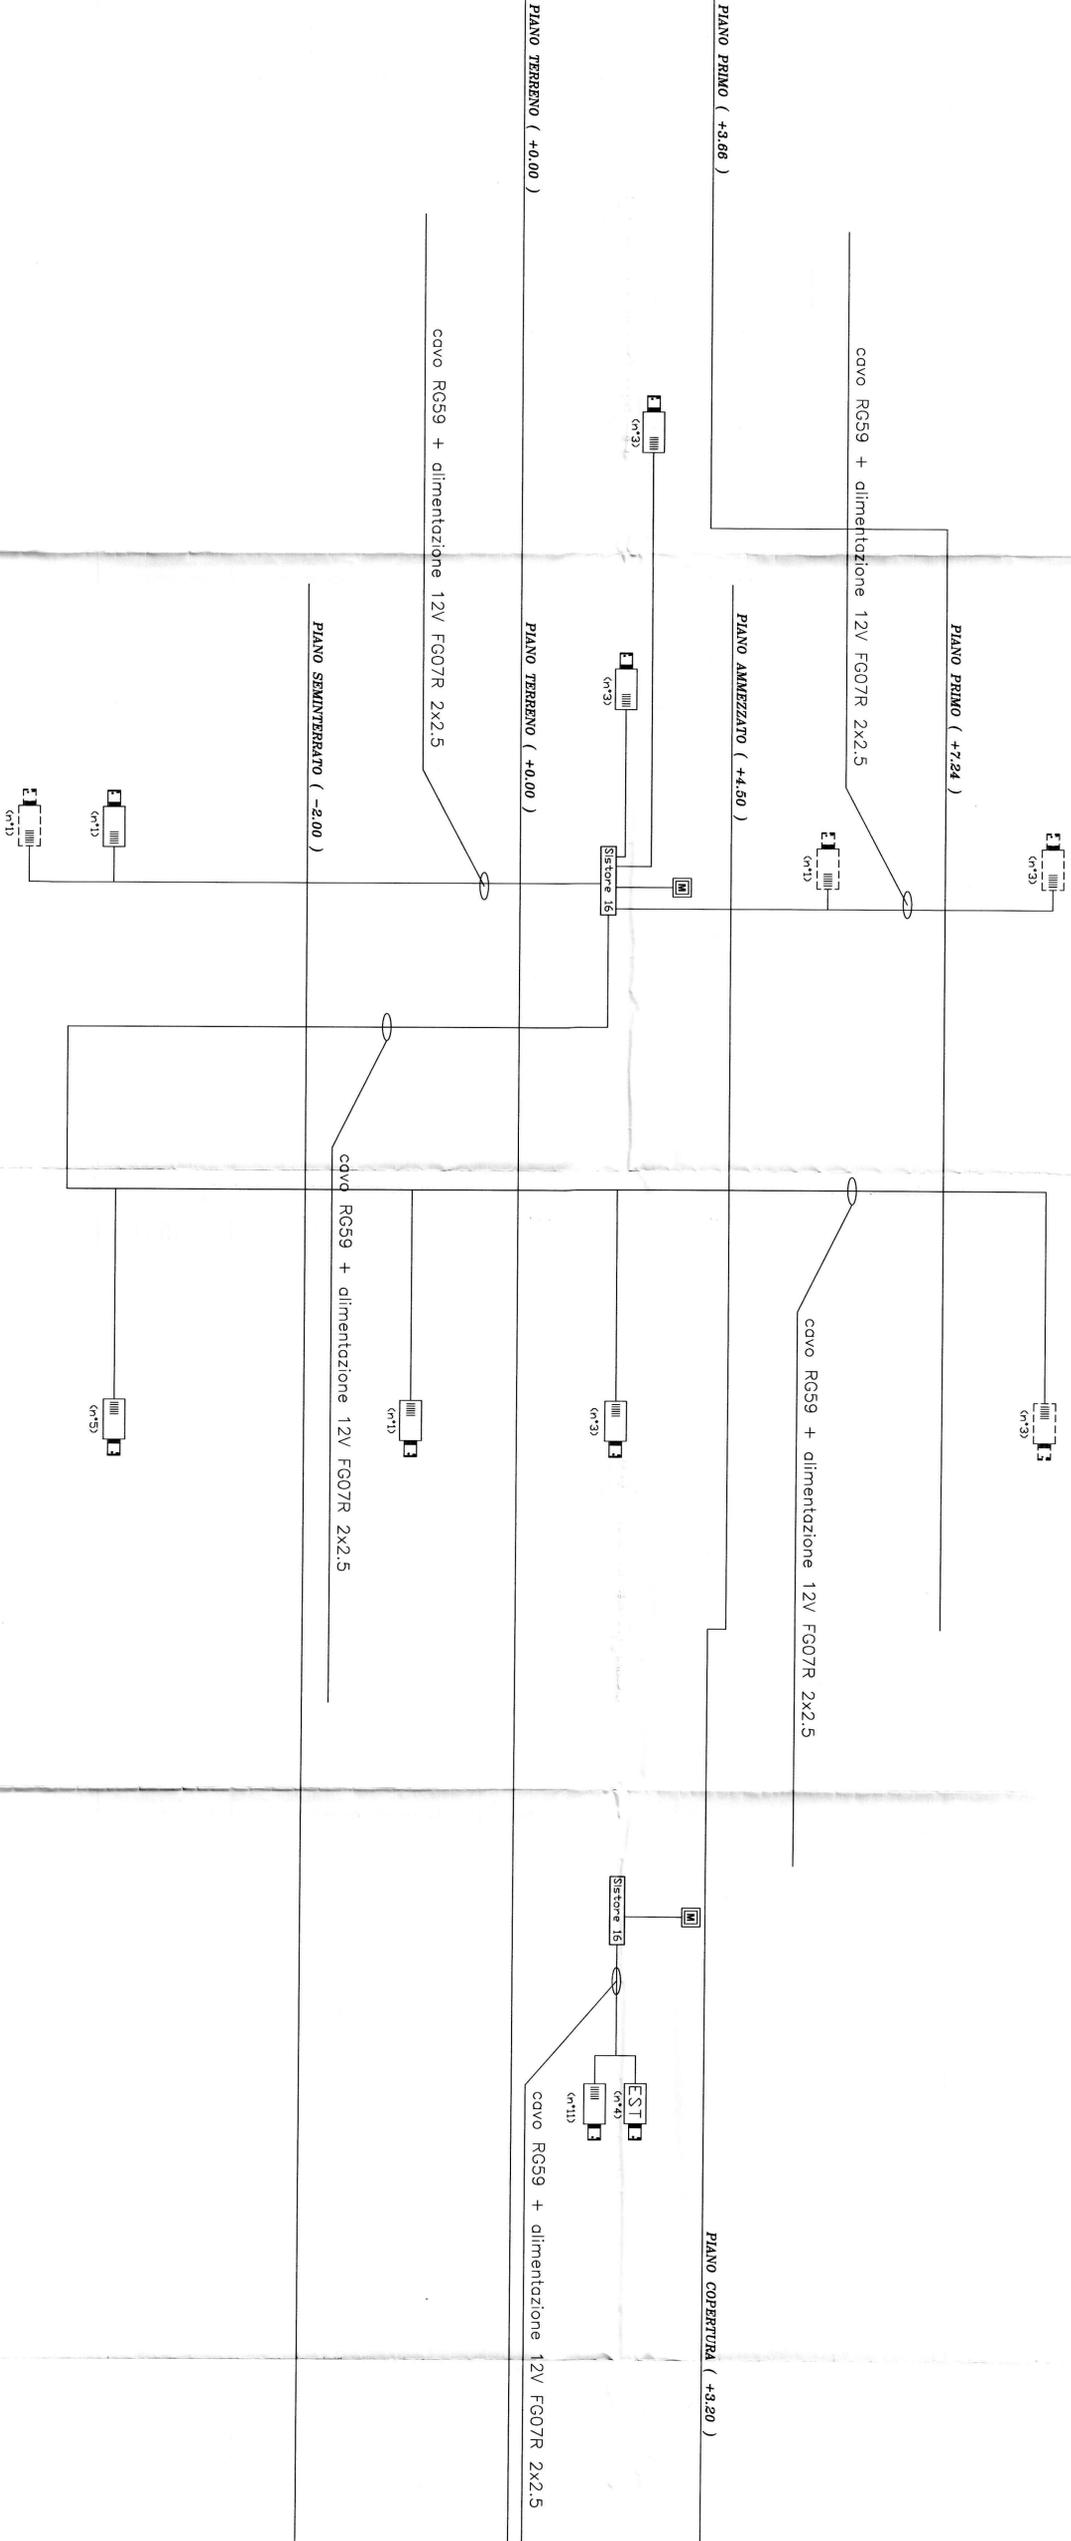

SIMBOLO	DESCRIZIONE
	TELECAMERA TOC
	TELECAMERA TOC PREDISPOSIZIONE
	TELECAMERA TOC ESTERNA
	UNITA' VIDEOREGISTRATORE DIGITALE N° 16 INGRESSI TELECAMERE
	MONITOR