




PIANTA LOCALE SOTTOCENTRALE TERMICA  
STATO DI FATTO  
SCALA 1:50

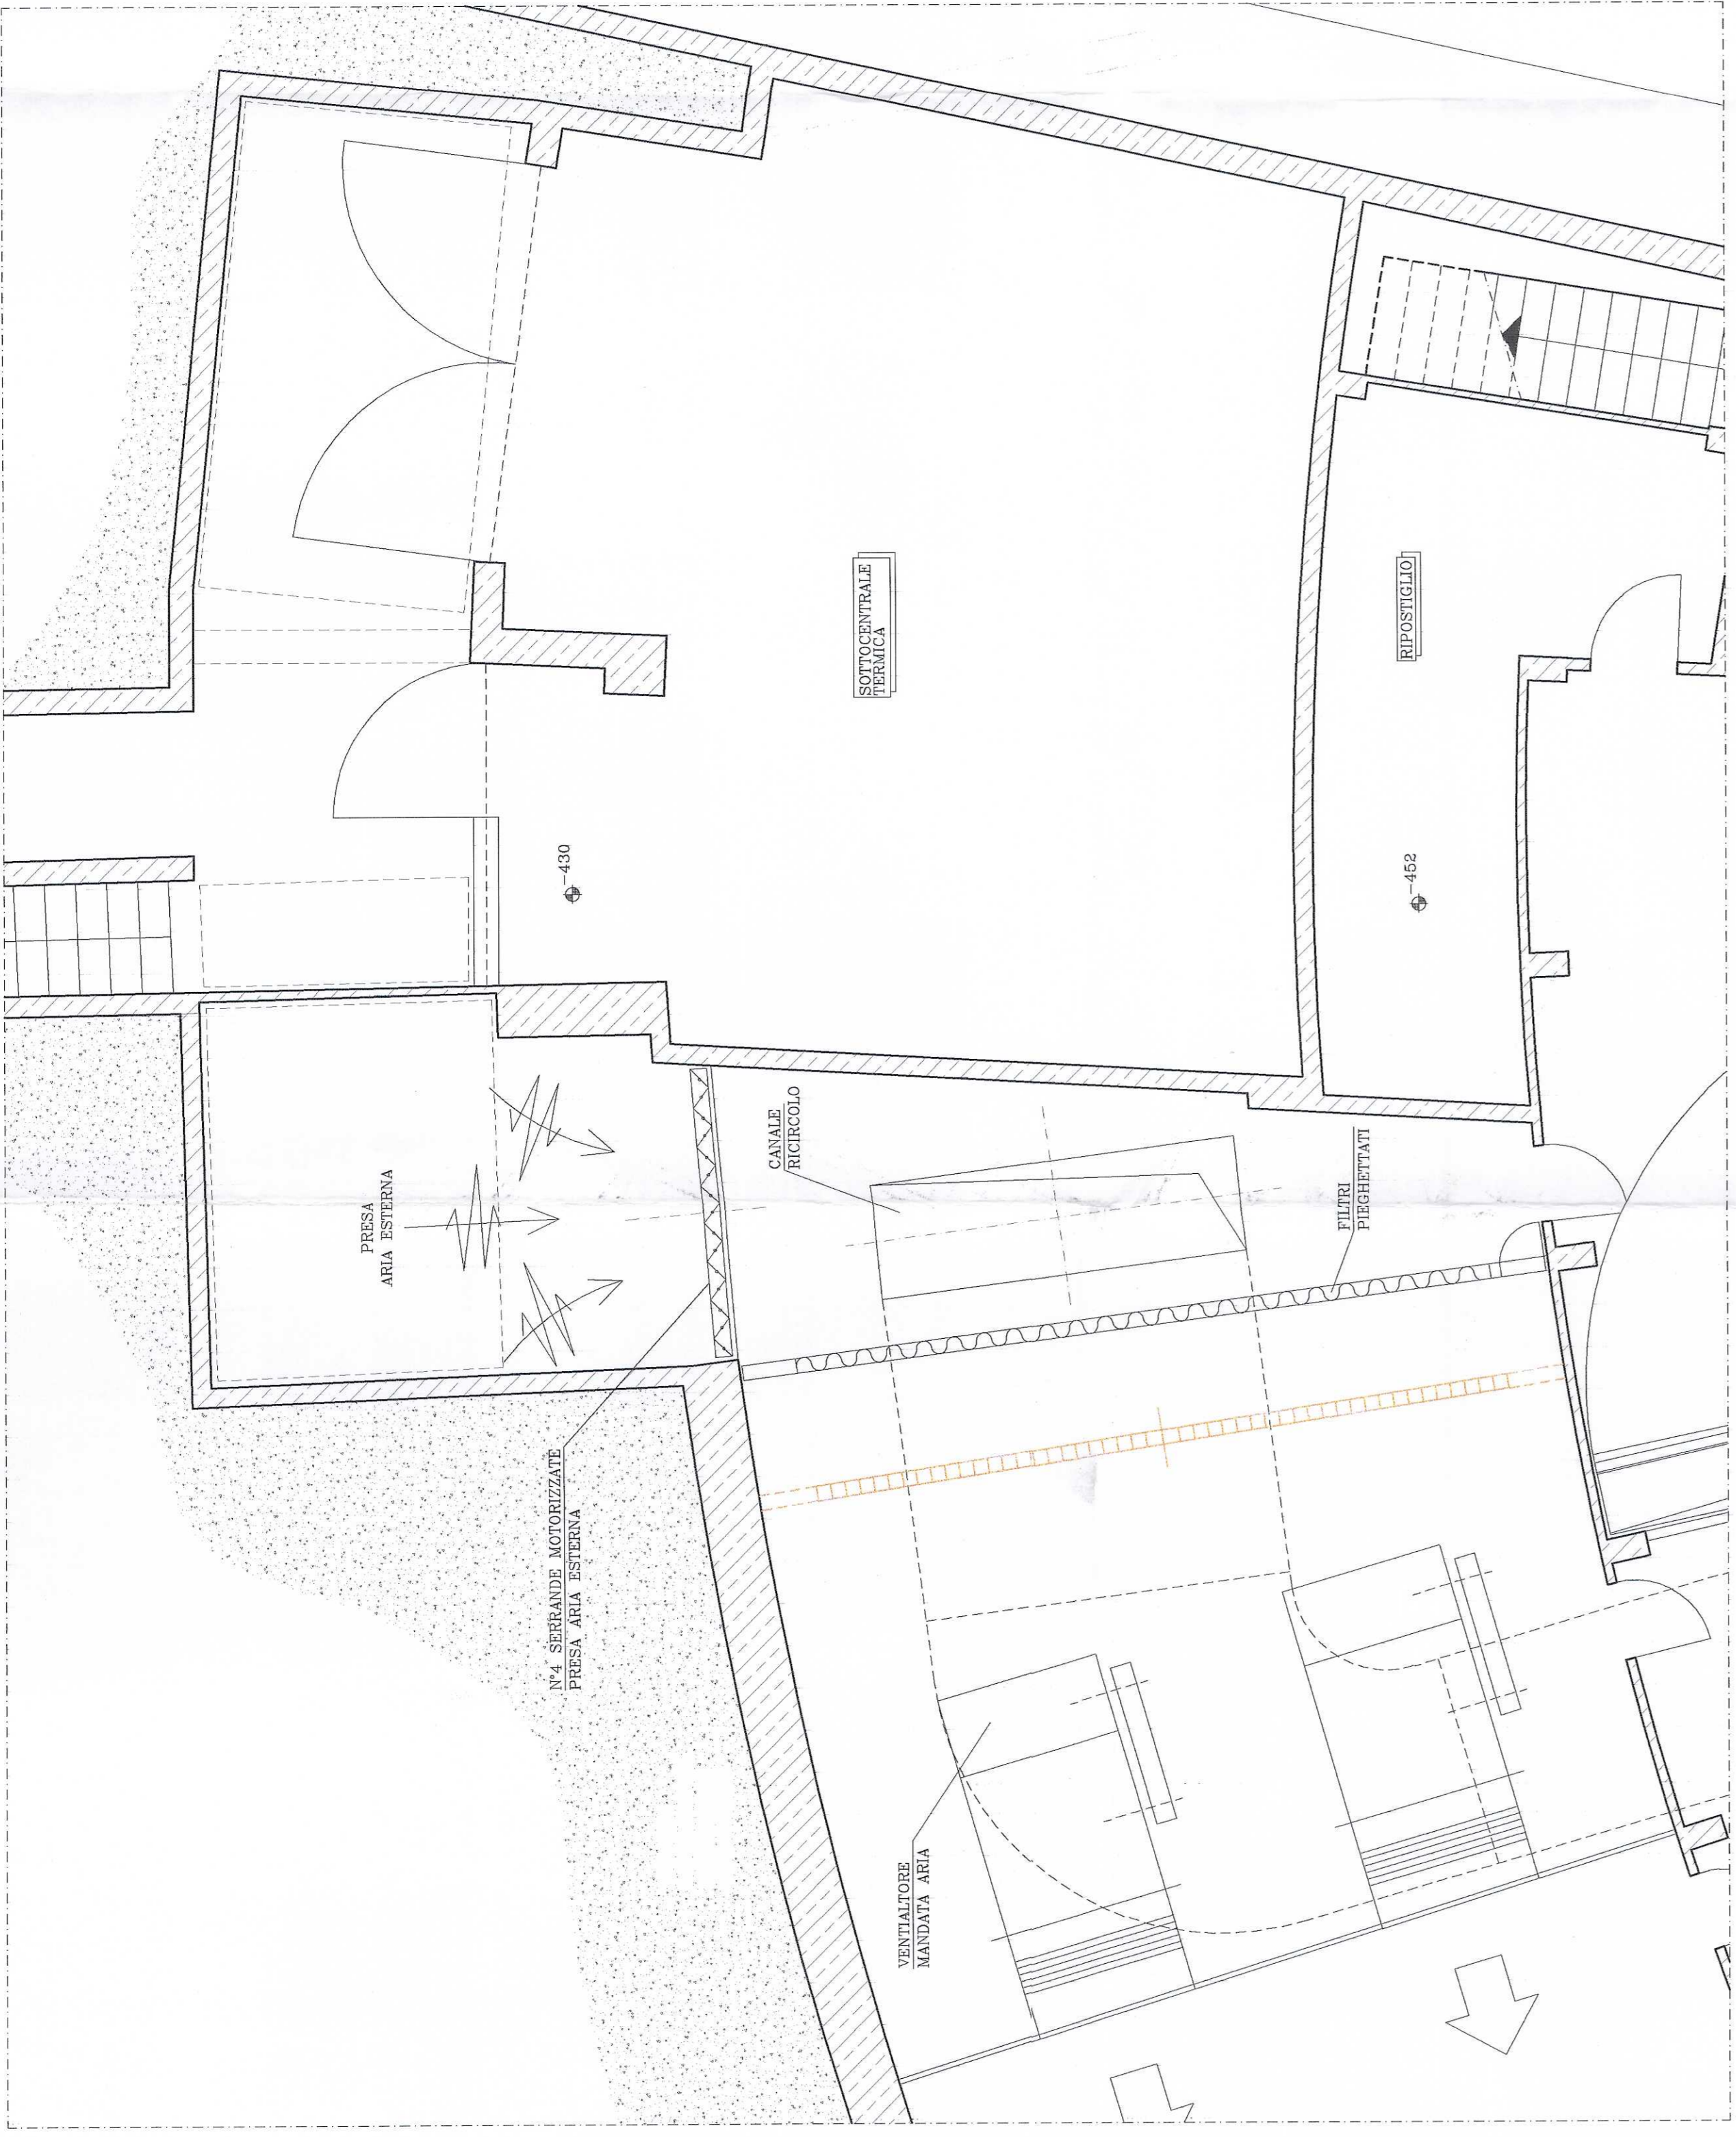


PIANTA LOCALE SOTTOCENTRALE TERMICA  
STATO IN PROGETTO  
SCALA 1:50

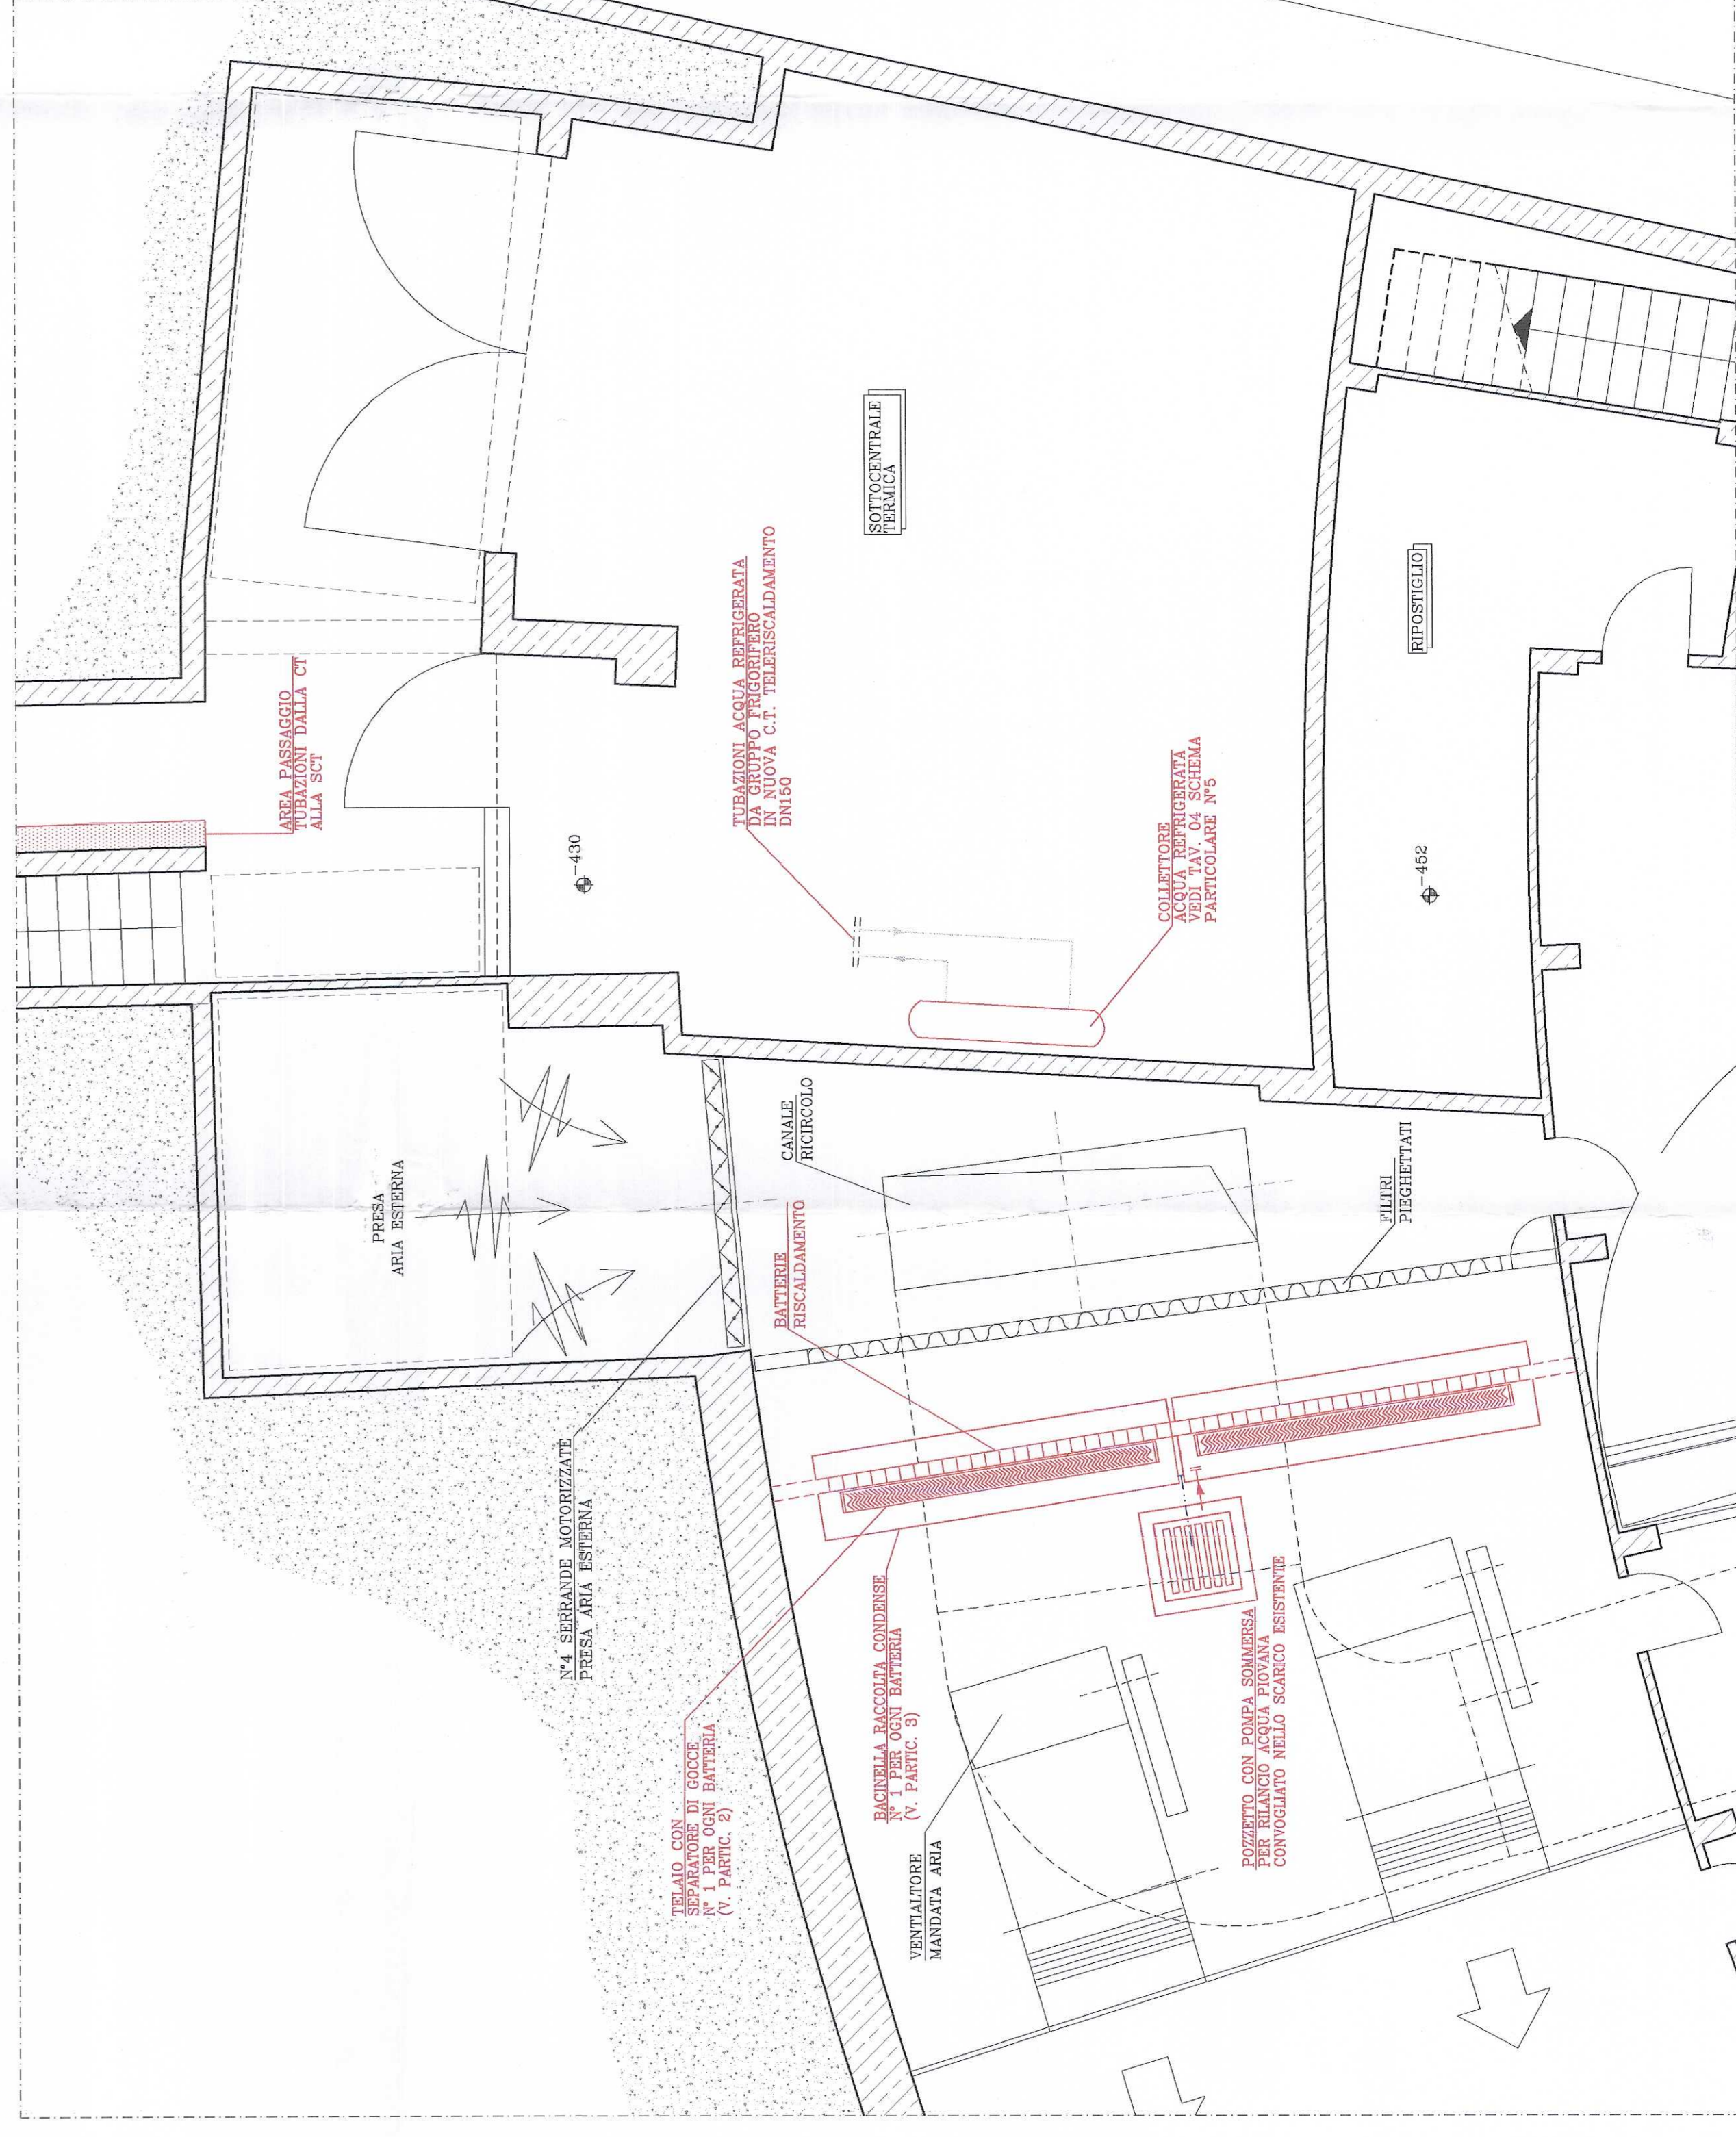

COLLEGAMENTO TRA NUOVA CENTRALE TELERISCALDAMENTO  
E LOCALE SOTTOCENTRALE  
STATO IN PROGETTO  
SCALA 1:100

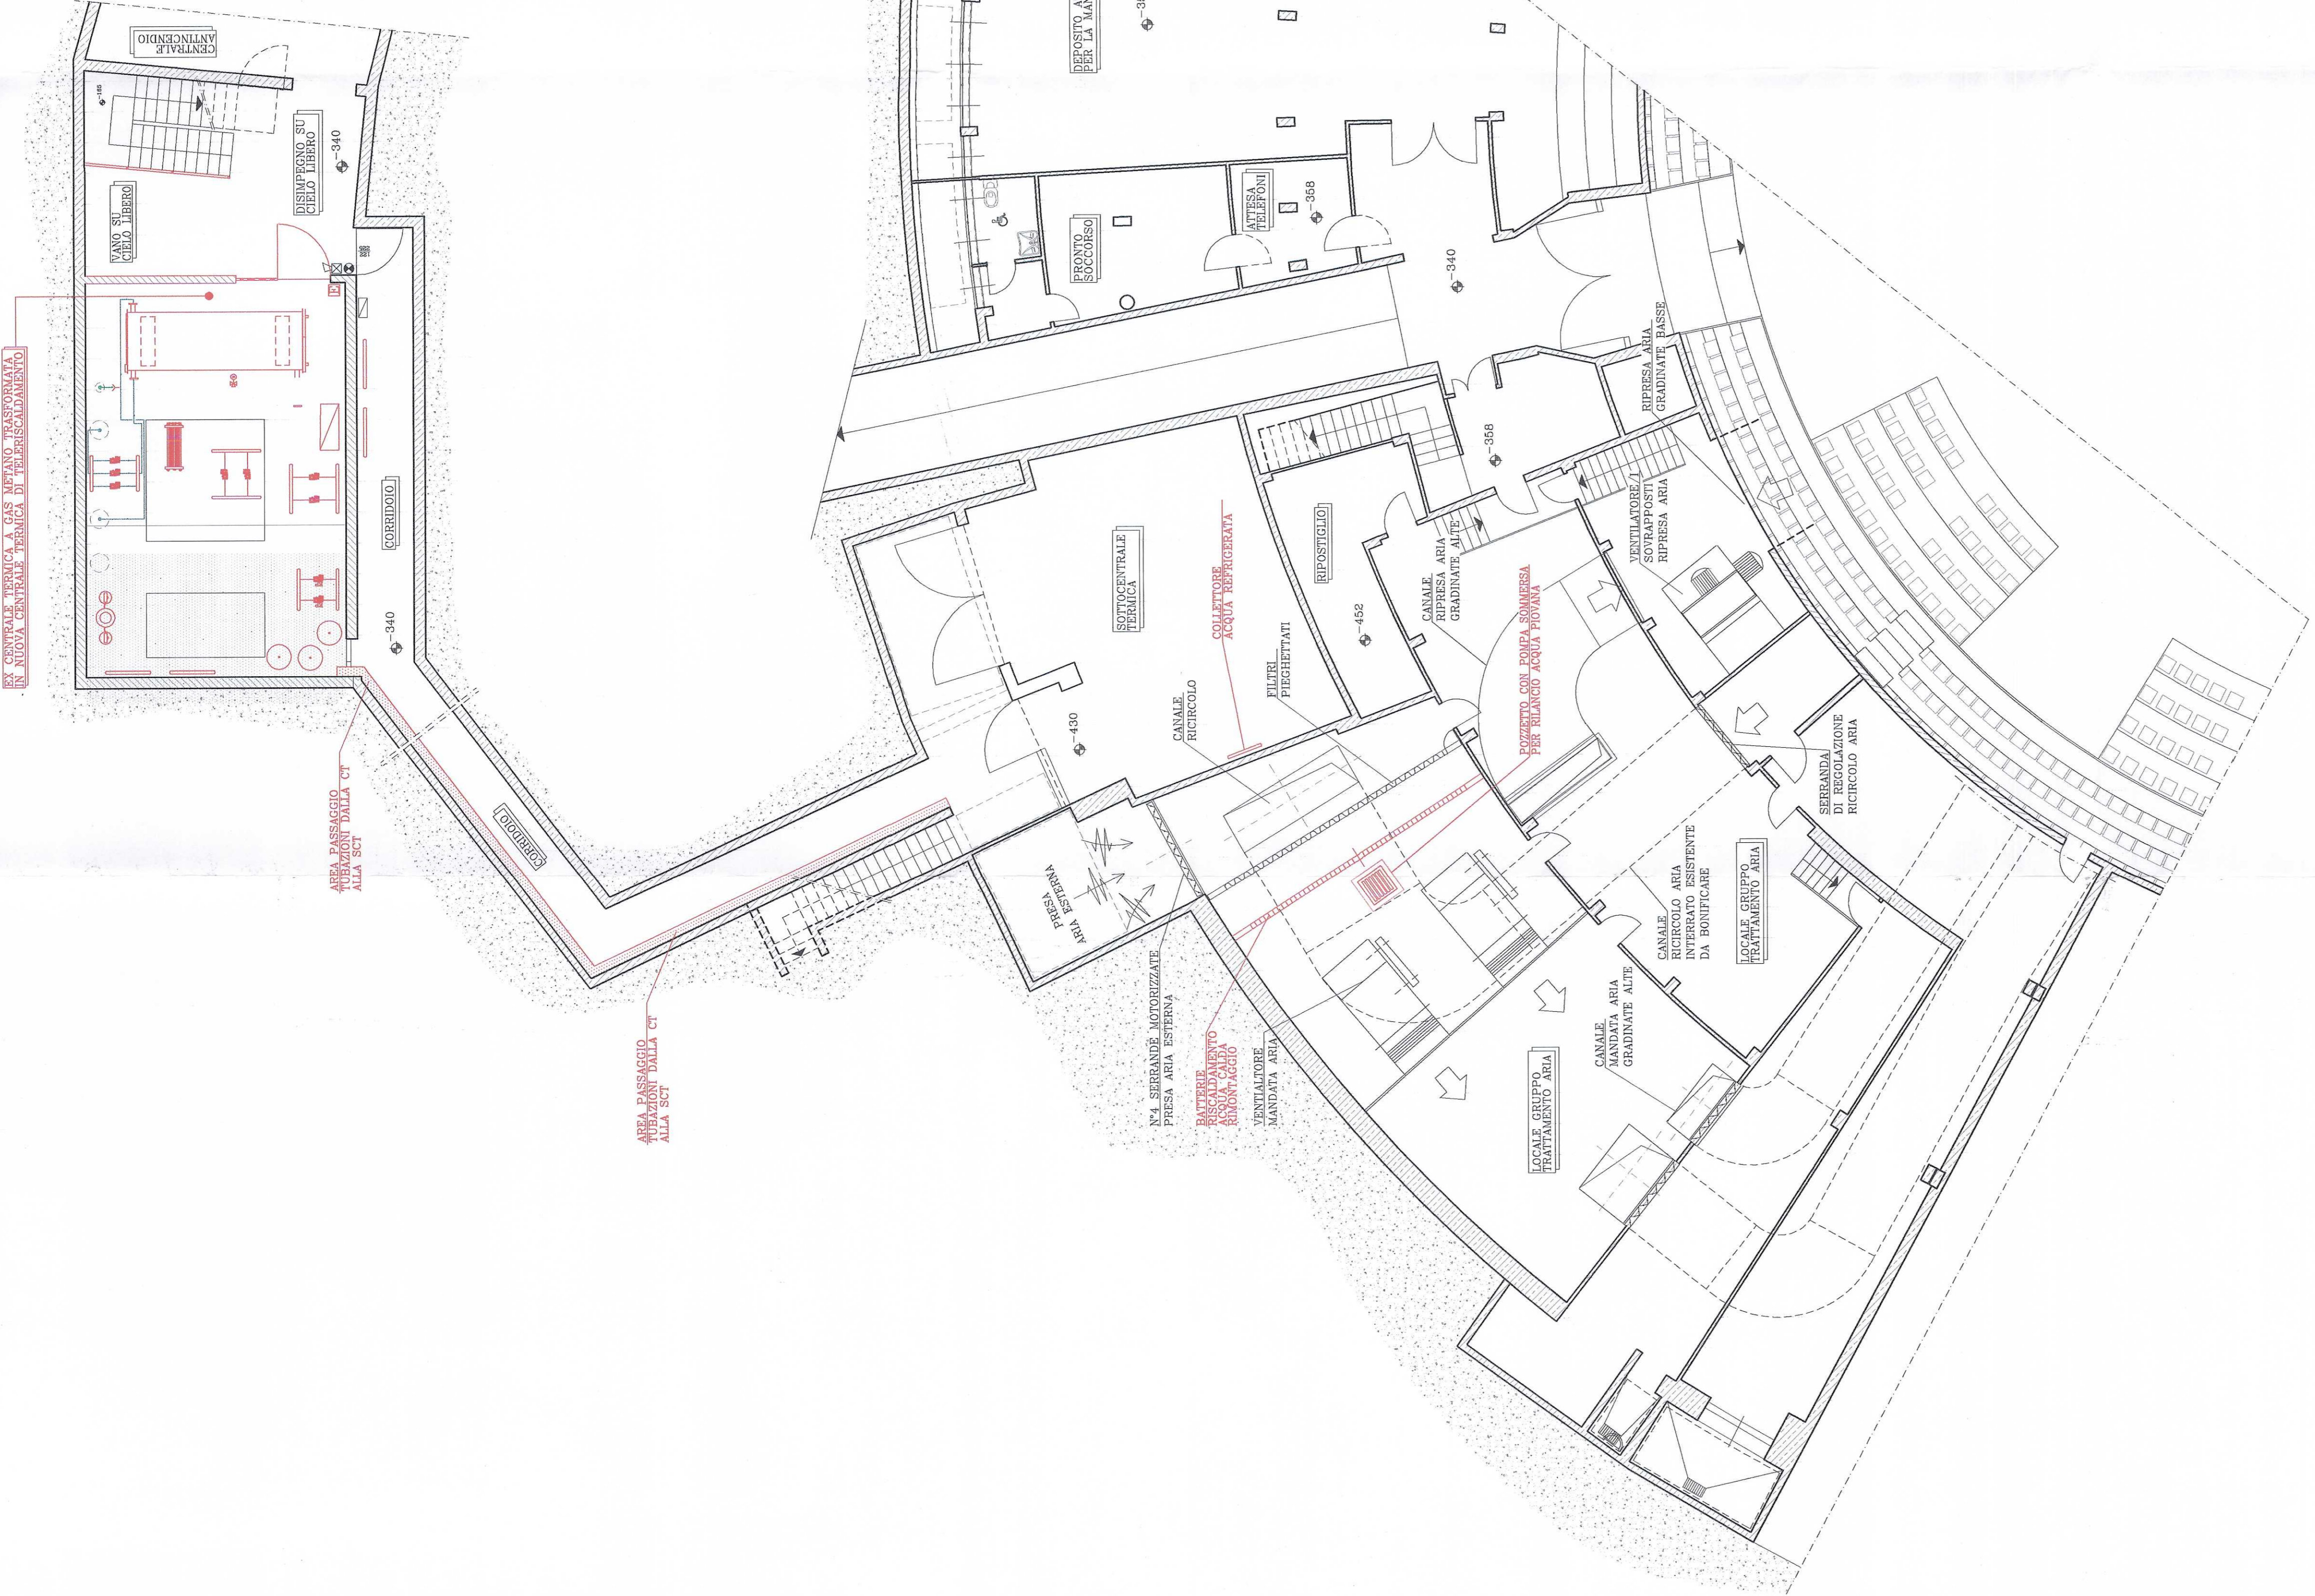


PLANIMETRIA GENERALE  
(Scala 1:1.000)

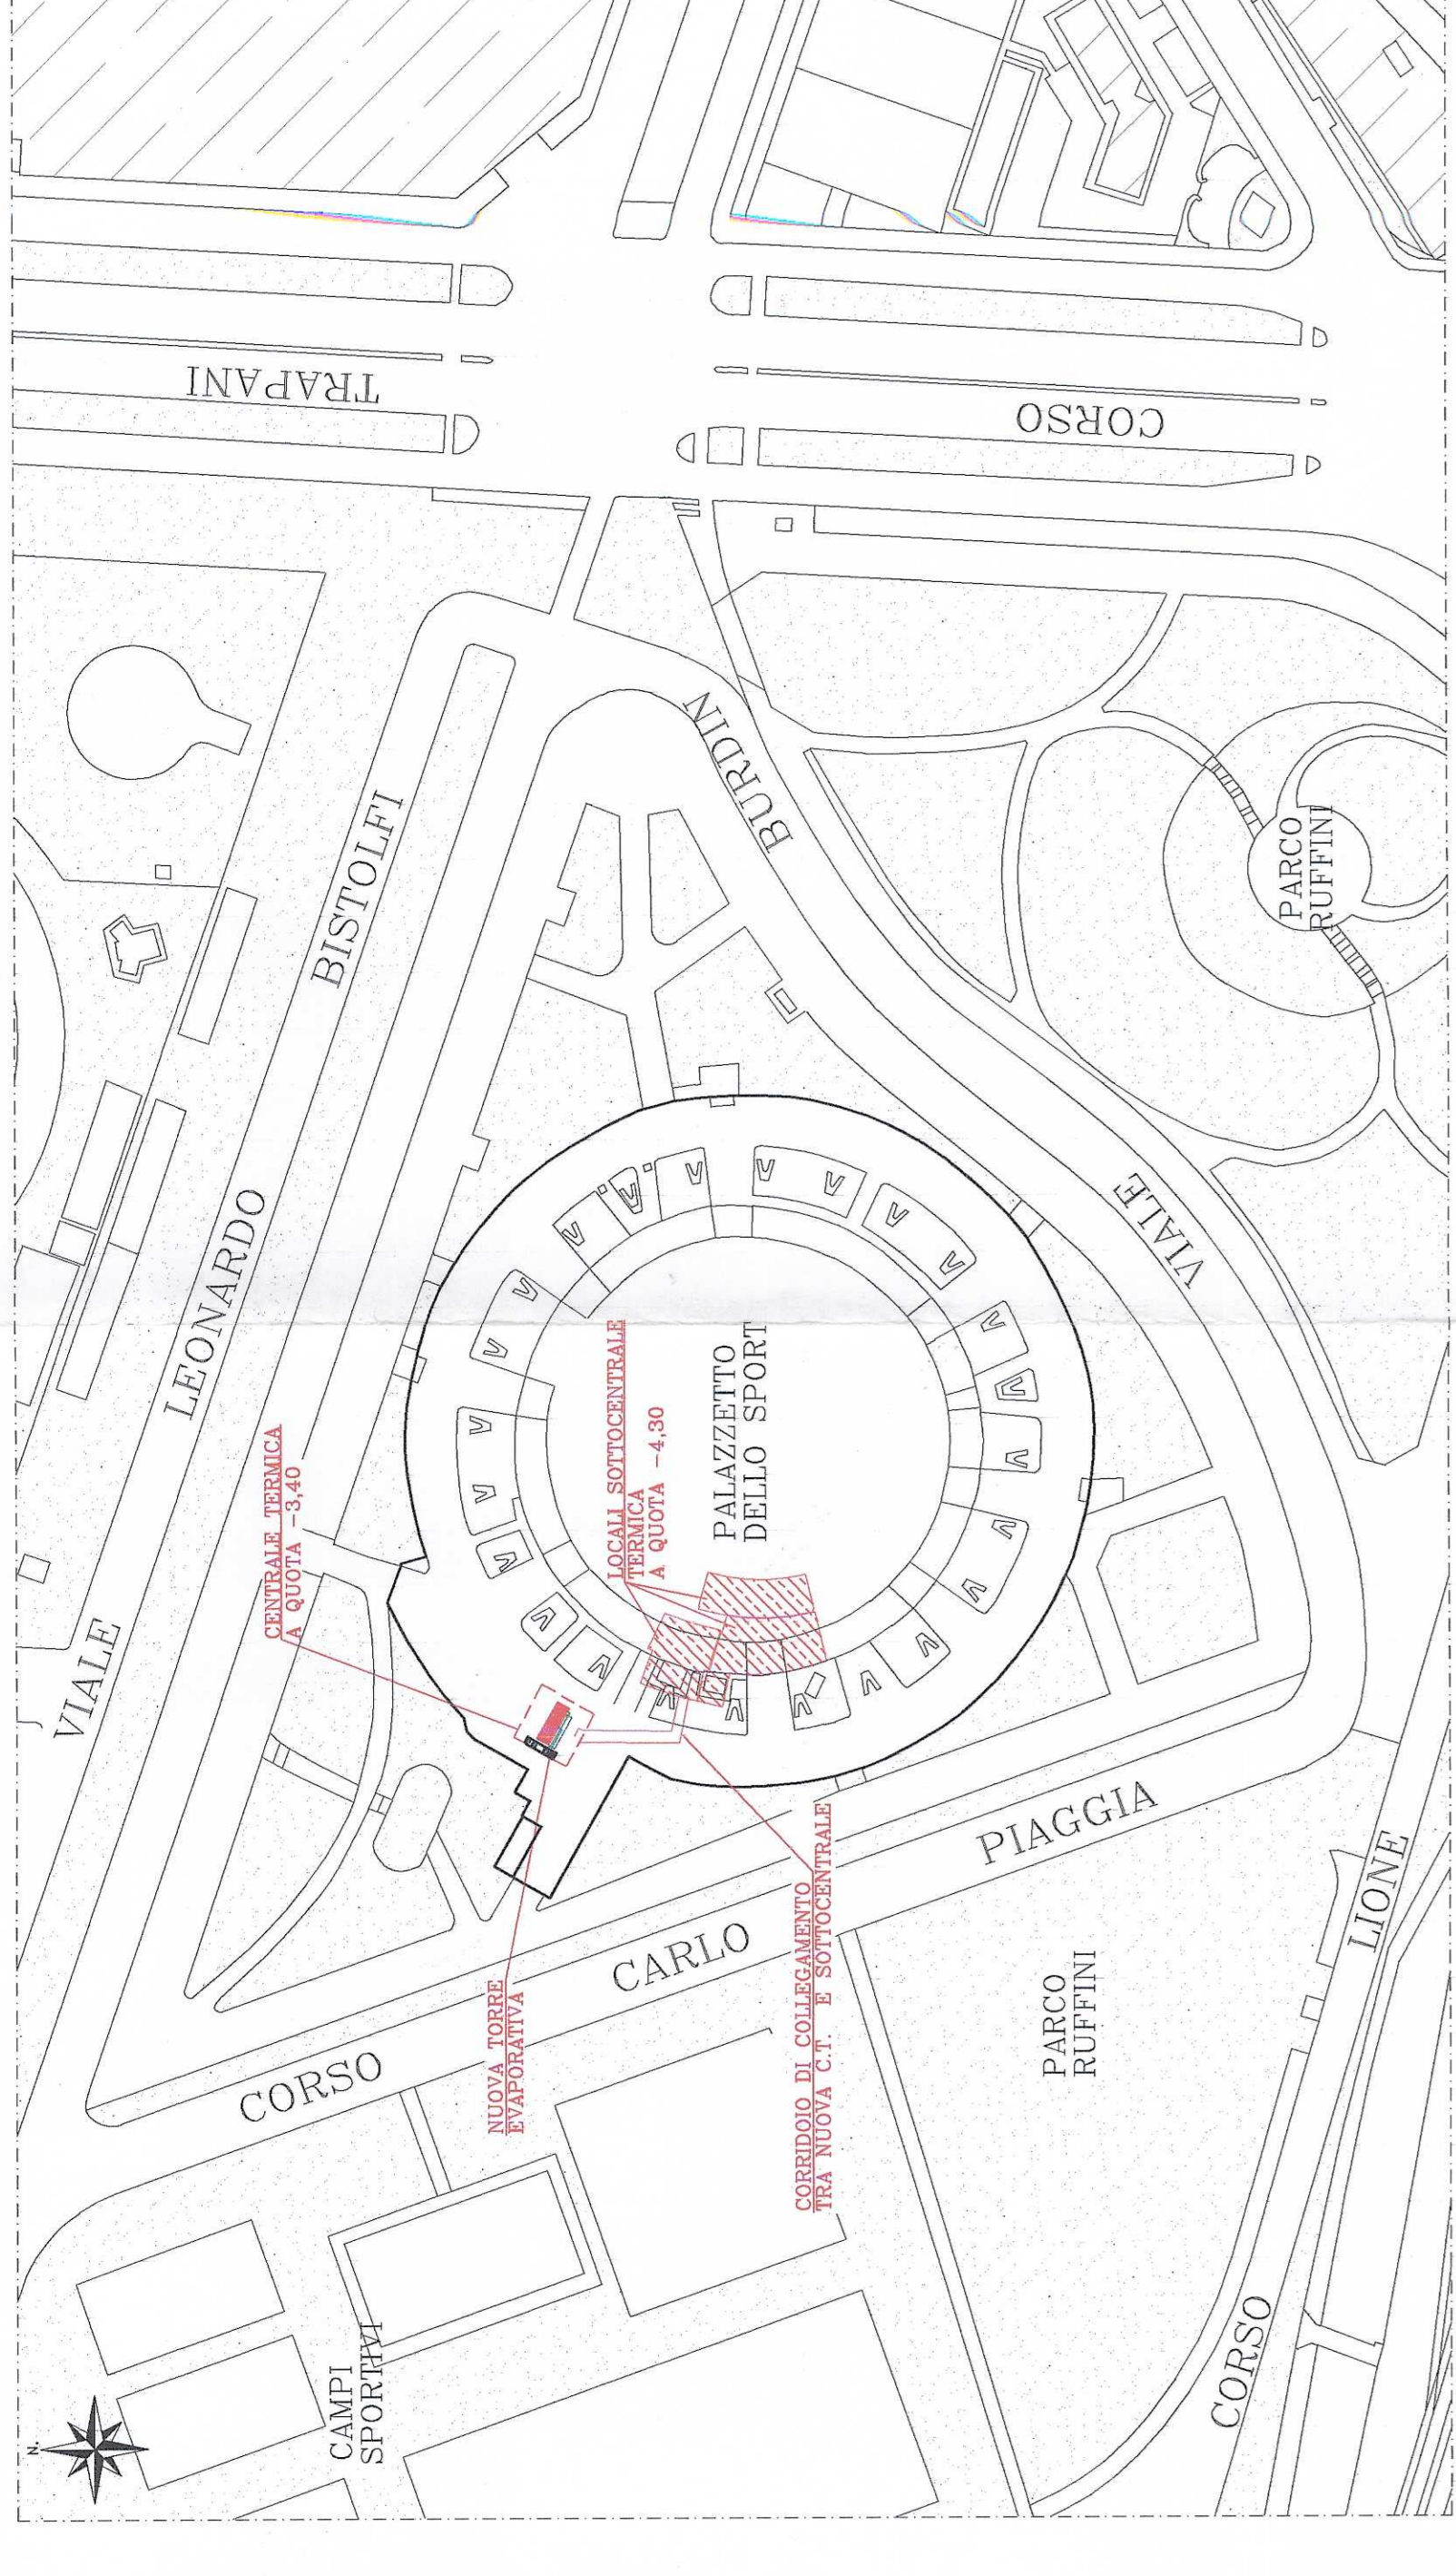

**IRIDE**  
Aggravamento  
Cottimo N. 193




COMUNE DI TORINO

IMPIANTI TERMICI E DI CONDIZIONAMENTO  
DEL COMUNE DI TORINO E DELLA  
AZIENDA ENERGETICA METROPOLITANA

## PALAZZO DELLO SPORT "RUFFINI"

Viale Burdin, 10 – TORINO



IRIDE  
SERVIZI

Commissari:	IRIS_02_2008	Obiettivo:	RQUALIFICAZIONE TECNOLOGICA IMPIANTO DI TELERISCALDAMENTO PROGETTO DEFINITIVO
Code A.E.M.:	03.13.091.XI	Data:	Gennaio 2008
Tavola:	3 IM/4	Assegnamento:	AS-BUILT
Scala:	VARIE	Stato di Fatto:	STATO DI FATTO
PROGETTO		Data:	Aprile 09

ASIA PROGETTI S.p.A. - Via Broletto, 10 - 10121 TORINO (TO) - P. IVA 01577070111

Titolare dell'Attività: IRIDE SERVIZI