


Piano Seminterrato - Piano Mensa - Scala 1:50

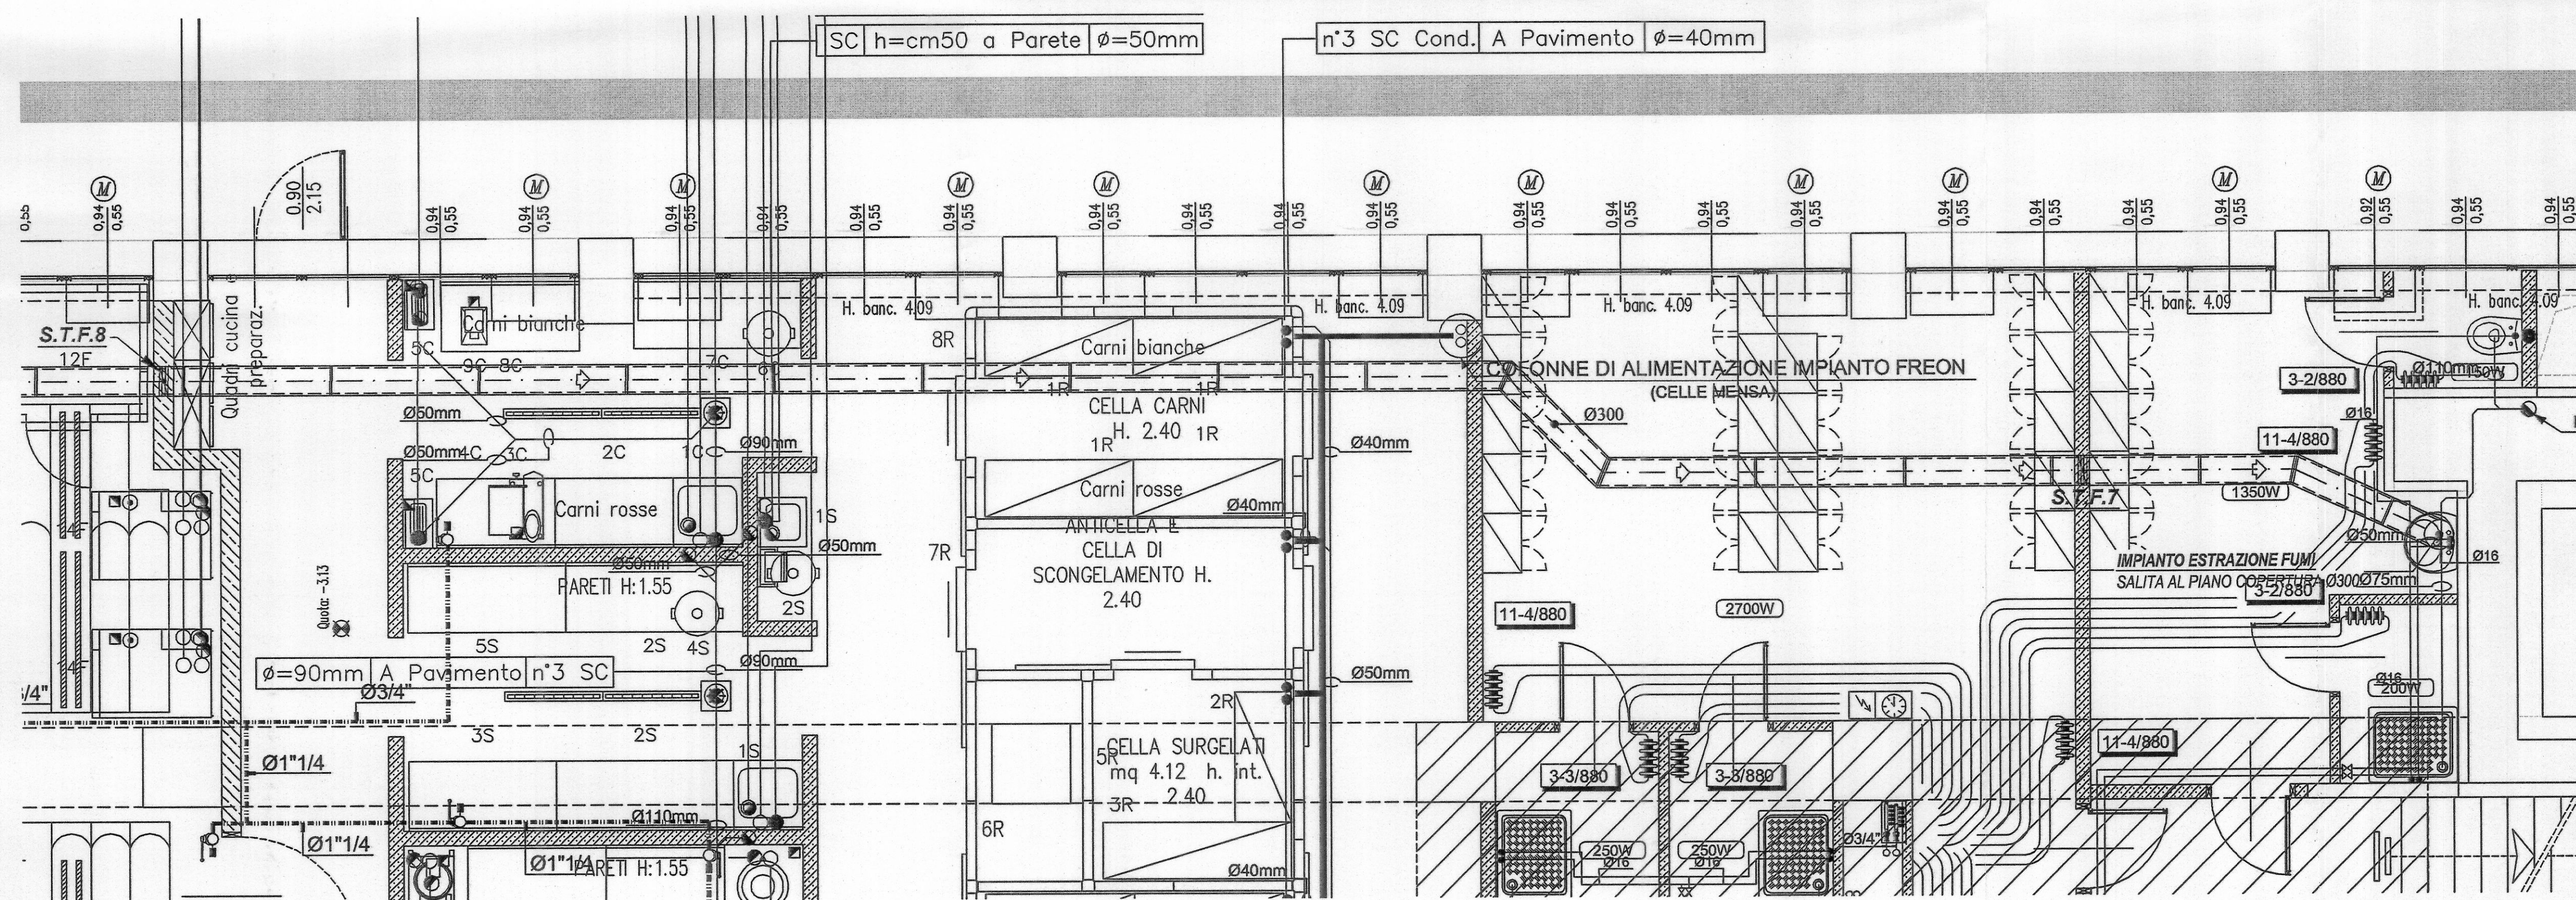

Piano Seminterrato - Piano Mensa - Scala 1:50

LEGENDA	
	SERRANDA DI REGOLAZIONE PROVISTA DI SERVOMOTORE ELETTRICO
	SERRANDA TAGLIAFUOCO OMOLOGATA M.I. REI 120, DEL TIPO CON INVOLUCRO E PALA DI OTTURAZIONE IN MATERIALE FIBROCERAMICO (FIBROSILICATO) ENTRAMBI CON RESISTENZA AL FUOCO PARI A 2 h, PROVISTA DI ELETTROMAGNETE 24 V C.C., SGANCIATORE TERMICO MEDIANTE FUSIBILE TARATO A 72°C, MICROINTERRUTTORE PER INDICAZIONE DELLA POSIZIONE DELLA PALA ED INDICATORE MECCANICO ESTERNO
	CANALE RETTANGOLARE IN LAMIERA ZINCATO PER IMPIANTO DI RIPRESA ARIA (Spess. da 8/10 a 12/10 mm a seconda delle dimensioni)
	CANALE CIRCOLARE IN LAMIERA ZINCATO PER IMPIANTO DI RIPRESA FUMI - PER I TRATTI ORIZZONTALI A DOPPIA PARETE - PER I TRATTI VERTICALI (CAVEDIO) A SINGOLA PARETE (Spess. da 8/10 a 12/10 mm a seconda delle dimensioni)

PROGETTISTA E DD.LL.
ROBERTO DAL DEGAN
ARCHITETTO
VIA MAGENTA, 36 - 10128 TORINO - TEL. 011-538.500

COMMITTENTE:
Organizing Committee for the XX Olympic Games Torino 2006
via Nizza 262/58 - 10126 Torino

TIPO DI LAVORO:
Manutenzione straordinaria del fabbricato sito in Torino, C.so Novara n.96

TAVOLA:
IMPIANTO DI ESTRAZIONE FUMI - ZONA DISTRIBUZIONE
Realizzazione ristorante aziendale

TAV. **AS-BUILT 14**

SCALA: 1:50

DATA: 26.11.2003

AGGIORNAMENTI:

PROGETTISTA E DD.LL. IMPIANTI TERMO-MECCANICI

simtec Progettazione, Consulenza, Direzione Lavori Impianti tecnologici civili ed industriali engineering

C.so ROSSELLI n°66 - 10129 TORINO E-Mail: info@simtec.it
Tel. 011 / 58.05.977 - 58.05.981
Fax 011/56.90.730 - P.IVA 07608570011

PROGETTISTA E DD.LL. IMPIANTI ELETTRICI

STUDIO TECNICO
PROFESSIONALE DI C. CAZZI
VIA MAPPANO, 31 - 10070 MAPPANO (TO)
TEL. 2829051 - P. IVA 06285600010
C. C. I. A. A. N. 7 9 5 6 1 3
email: ccazzi@everyday.com

PROGETTISTA E DD.LL. PER LA RISTORAZIONE

DANTE BAILETTI ARCHITETTO
4.0016 SAN GIORGIO DI PIANO (BO) VIA IV NOVEMBRE, 2 TEL. 051-563.0154 FAX 89.72.88
EMAIL: D.BAILETTI@STUDIOABACUS.COM C. F. BLT DNT 55C23 18967 - P. IVA 0001641209

IMPRESA ESECUTRICE

LICTIS Lavorazione Impianti Condizionamento Termici Idrici Sanitari
Corso SOMMEILLER, 17 10128 - TORINO TEL. 011/56.83.656 - FAX 011/56.83.542