


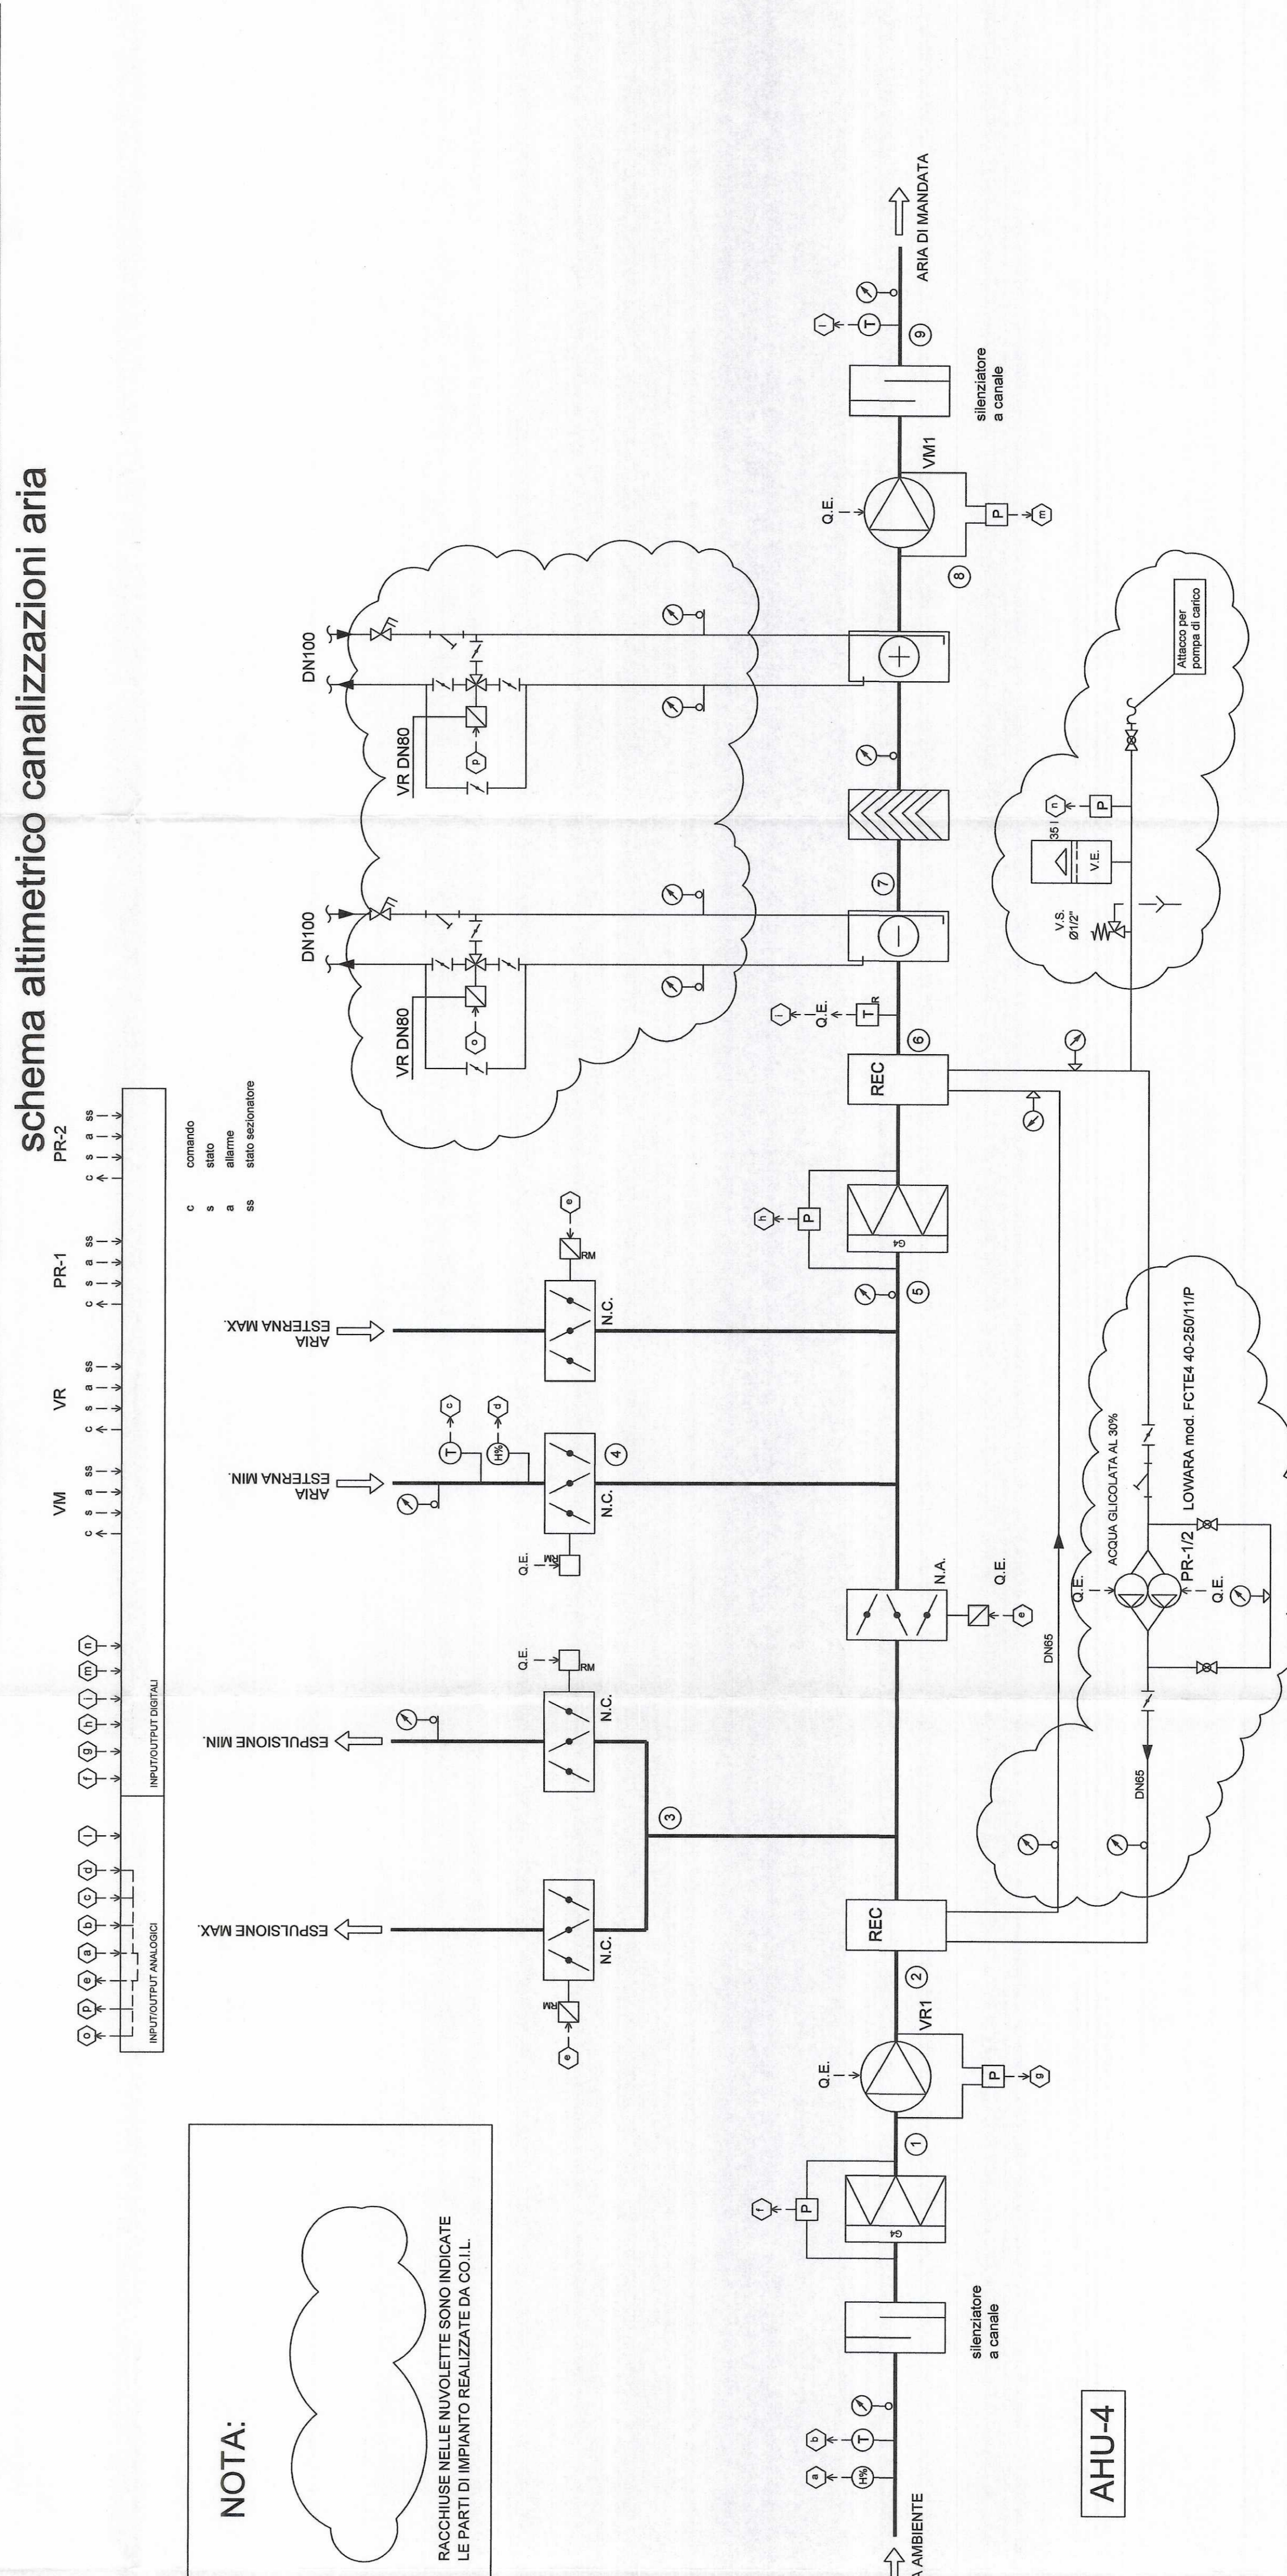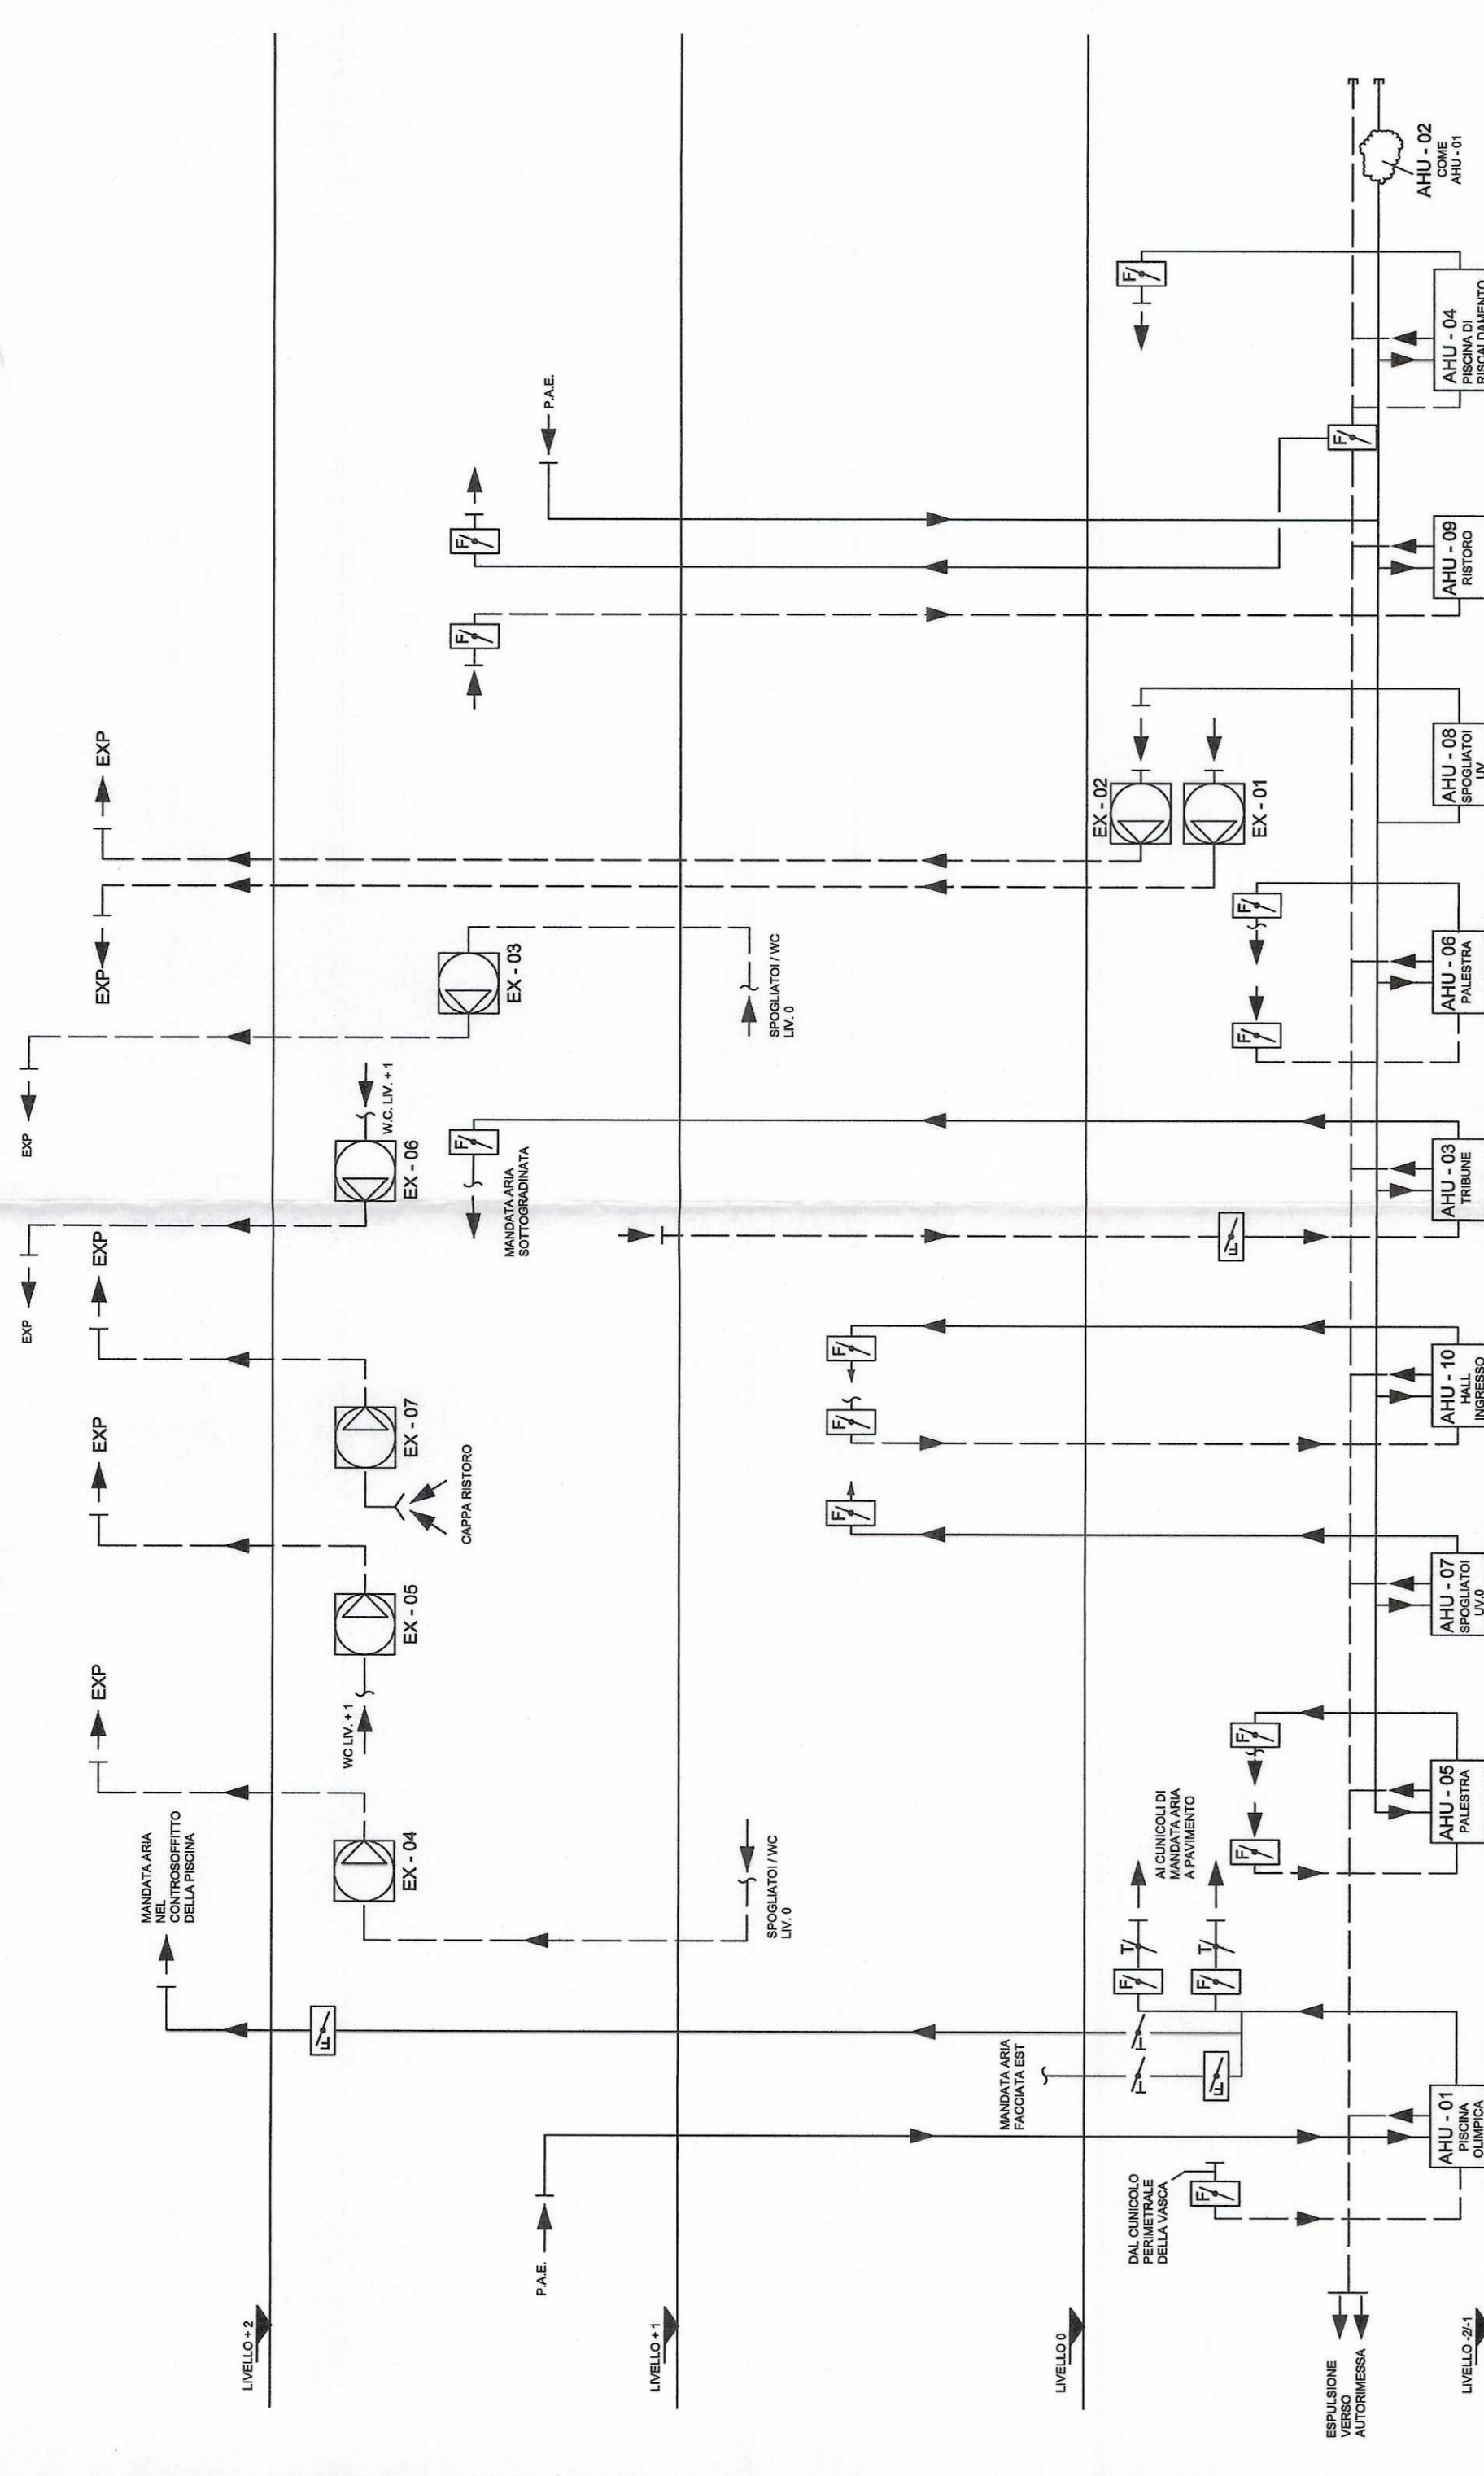

LEGENDA

Simbolo	Descrizione
...	...

1251 N. 1371
RIIDE
ingegneria
costruzioni

**RIQUALIFICAZIONE SPORTIVA
PALAZZO del NUOTO
VIA FILADELFIA n. 89
TORINO
AS-BUILT**

CITTA' DI TORINO

NUMERO	03/2020	AS BUILT	DATA
NUMERO	135/09	DATA	

IRIDE SERVIZI
PALAZZO DEL NUOTO - TORINO
CLIMATIZZAZIONE
SCHEMA FUNZIONALE AHU-04

