


**Legenda radiatori**



N.B.:  
Il simbolo del radiatore non è in scala e non rappresenta le reali dimensioni di ingombro, da verificarsi in cantiere a cura dell'installatore.


**Collettore radiatori**

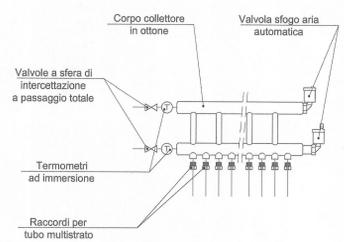

N.B.:  
Tutti i radiatori saranno accessoriati di valvola termostattizzabile ad angolo con attacco Ø 1/2", detentore di regolazione con attacco Ø 1/2", valvolina di sfiato manuale con attacco Ø 3/8", testa termostatica.


N.B.:  
I tubi colportati ed i collettori di distribuzione saranno installati nel controsoffitto del piano sottostante. Per consentire l'allacciamento dei corpi scaldanti dovranno essere realizzate le carotature per l'attraversamento della soletta da concordare in cantiere con la D.L. edile.

**Legenda tubazioni**

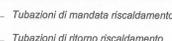


N.B.:  
Dove non diversamente indicato tutte le tubazioni dell'impianto di riscaldamento (esclusi gli scarichi e le tubazioni dell'acqua fredda) devono essere colportate secondo quanto prescritto dalle norme tecniche e dal D.P.R. n. 412/93, allegato B.

**Simboli e componenti**

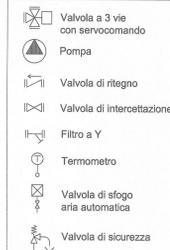

POLLICI	DN	DIAMETRO ESTERNO (mm)	DIMENSIONI (mm)	
			SERIE LEGGERA	SERIE MEDIA
3/8"	10	17,2	2	2,3
1/2"	15	21,3	2,3	2,6
3/4"	20	26,9	2,3	2,6
1"	25	33,7	2,9	3,2
1 1/4"	32	42,4	2,9	3,2
1 1/2"	40	48,3	2,9	3,2
2"	50	60,3	3,2	3,6
2 1/2"	65	76,1	3,2	4,0
3"	80	88,9	3,6	4,5
4"	100	114,3	4,0	4,5
5"	125	139,7	/	5,0
6"	150	168,3	/	5,0

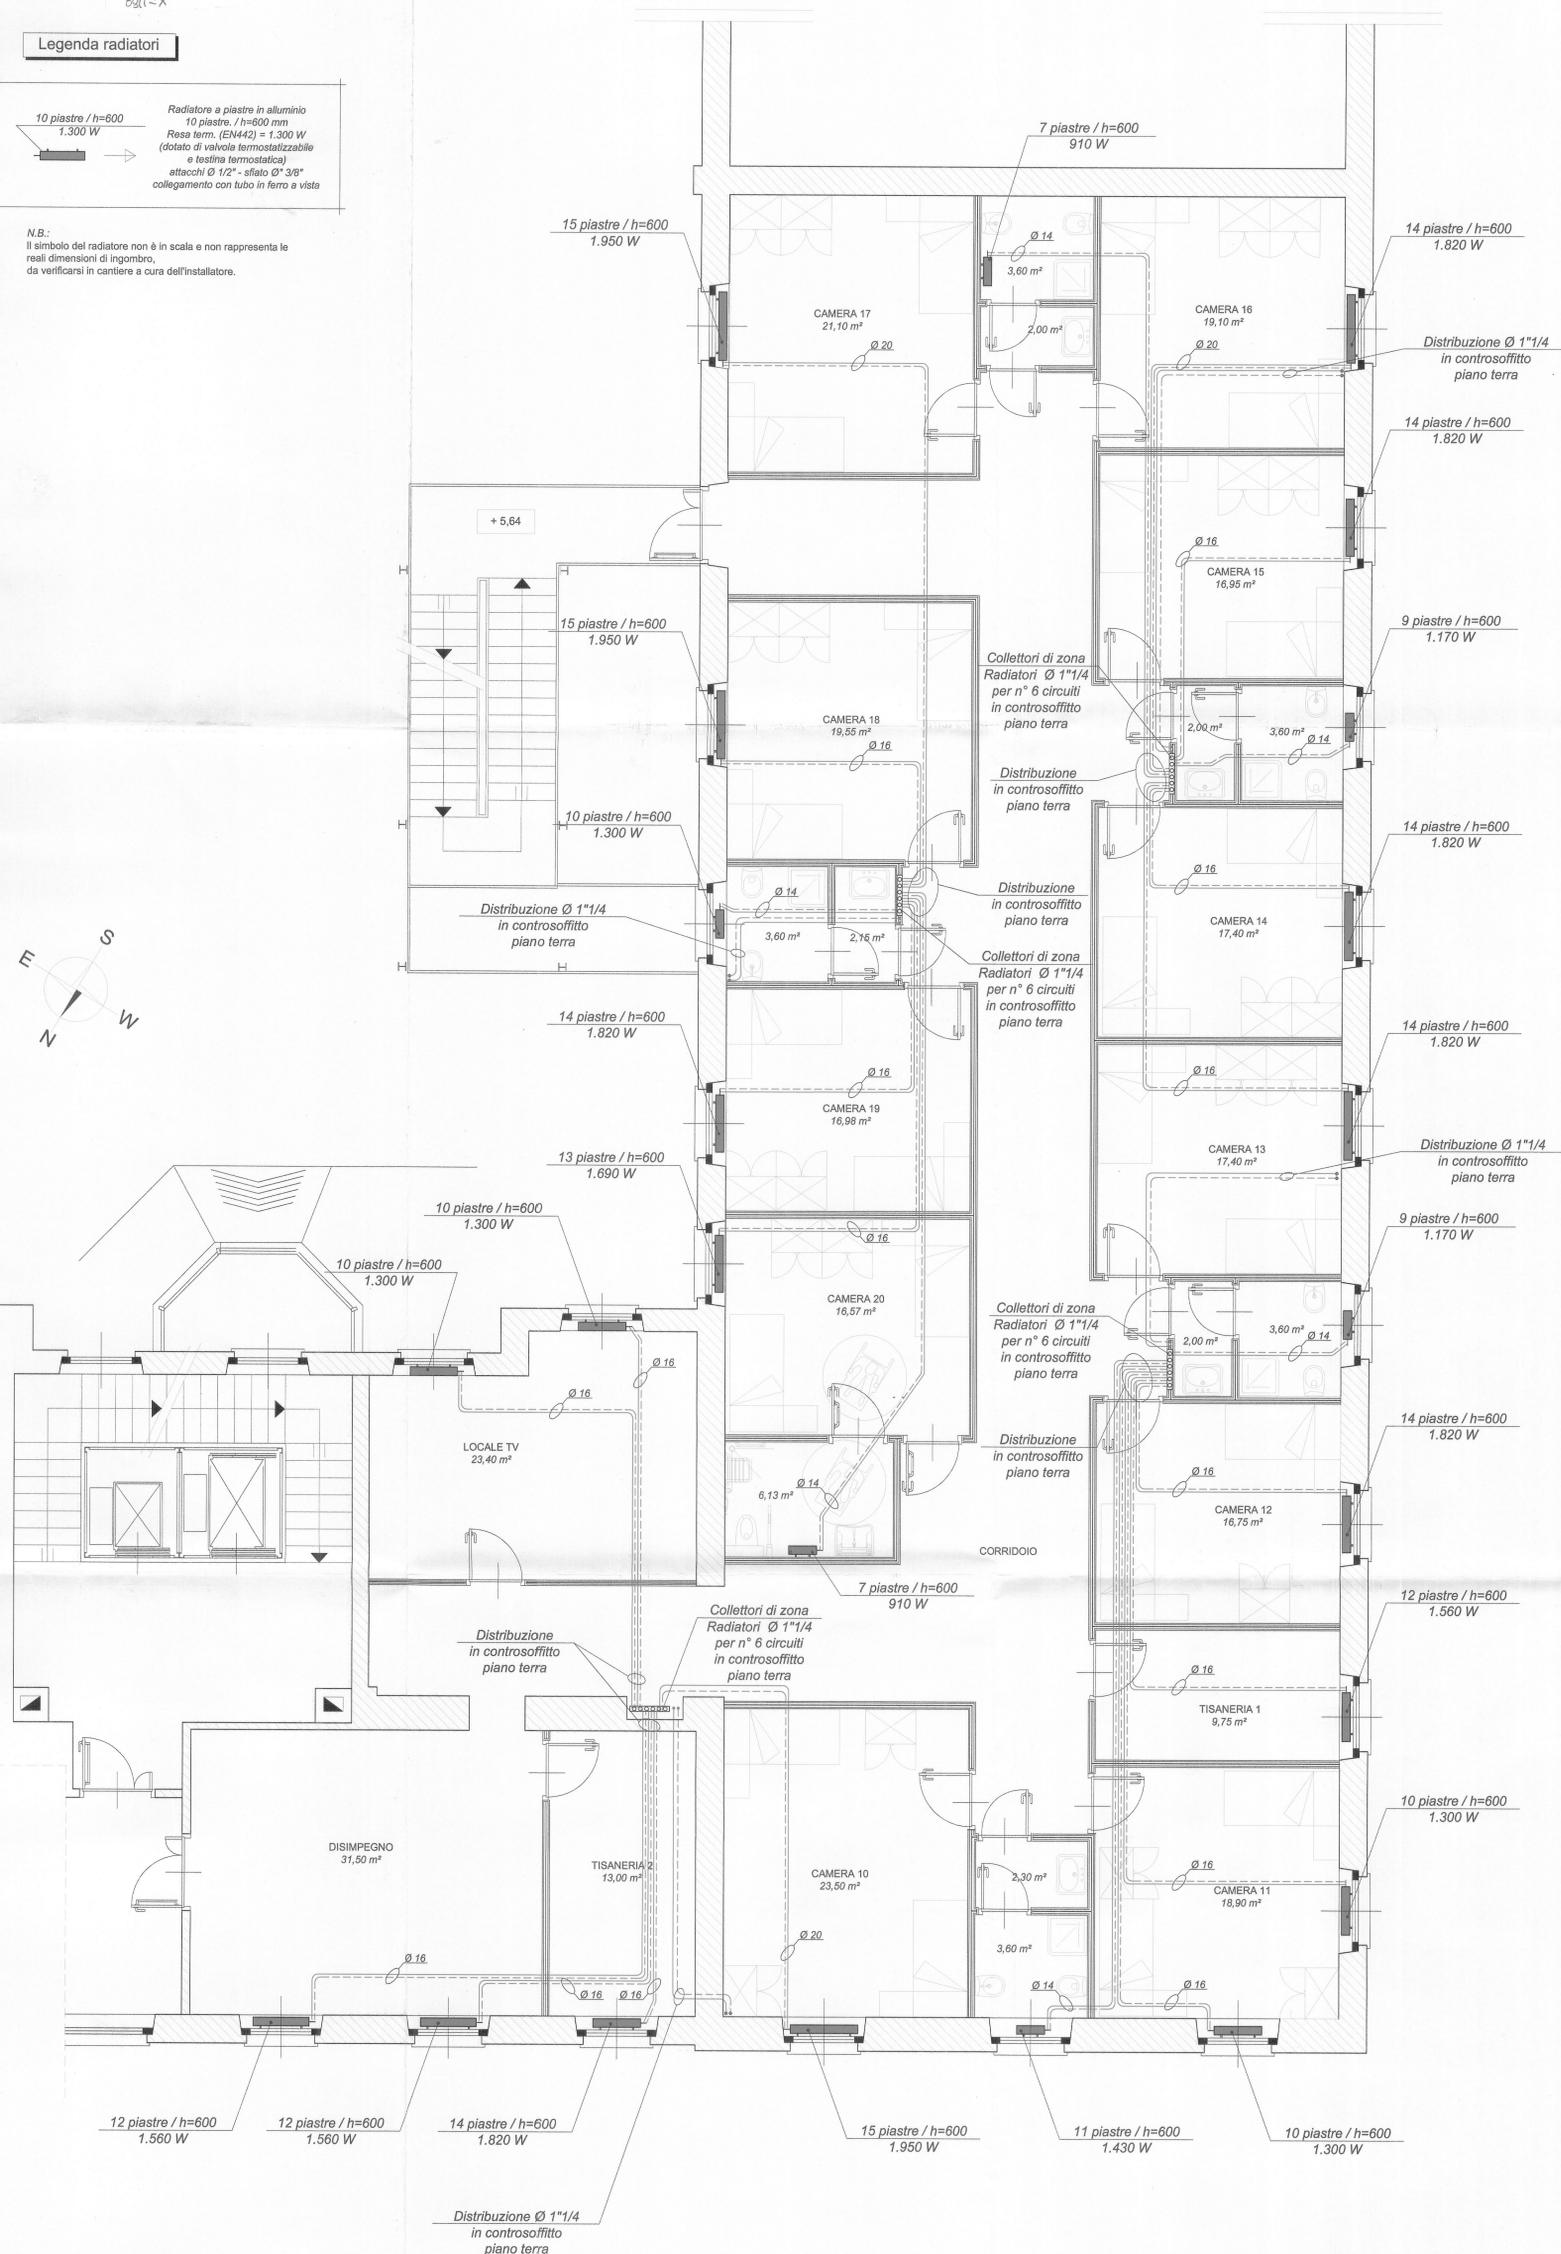

**PLANIMETRIA PIANO PRIMO**

scala 1 : 50

REVISIONE	DATA	DESCRIZIONE	AUTORE	CONTR.	REDAZ.
4	08/12/2012	AS BUILT	MC	FT	SA
3	30/03/2012	REVISIONE	MC	FT	SA
2	22/08/2012	REVISIONE	MC	FT	SA
1	15/08/2011	REVISIONE	MC	FT	SA
0	08/03/2011	EMISSIONE	MC	FT	SA

**CASA DELL'OSPITALITA'**  
VIA GHEDINI N°6  
TORINO

**Manutenzione straordinaria  
Impianto di riscaldamento**

**AS BUILT**

INSTALLATORE: (Timbro e firma)

ACS S.r.l.  
Strada Sabbioni 15 - 77046 PARELLO (TO)  
Tel. 011-449105 Fax 011-449105  
P.IVA 00148060017

DISSEGNO: PLANIMETRIA IMPIANTO TERMICO PIANO PRIMO  
TAVOLA N. IM.01

SCALA: FILE: ARCHIVIO:

PROGETTISTA: IRIDE SERVIZI S.p.A.  
CASA SUTERA, 95 - 10143 TORINO  
P.IVA - C.F. 03839020121  
IMPRESA TERMICO COMUNALI  
Ing. Stefano Amelio

TITOLARE DELL'ATTIVITA': IRIDE SERVIZI S.p.A.  
CASA SUTERA, 95 - 10143 TORINO  
P.IVA - C.F. 03839020121

COMMITTENTE: CITTÀ DI TORINO