

PIANO TETTO SCALA 1:100

ESPULSIONE FUMI - COTTURA ESPRESSA/BREV. ACERE - SALITA DAL PIANO SEMINTERRATO  
DIM.INT CANALE Ø300

ESPULSIONE ARIA AMBIENTE - CUCINA/LAVAGGIO/PREPARAZIONE  
SALITA DAL PIANO SEMINTERRATO - DIM.CANALE 1200x700

ESTRATTORE CASSONATO  
PESO TOTALE 100 Kg  
ESTRAZIONE "COTTURA A VISTA"

LOCALE TECNICO

SERRANDA MOTORIZZATA

VANO ASCENSORE

ESTRATTORE  
CASSONATO  
CUCINA  
LAVAGGIO  
PREPARAZIONE  
PESO TOTALE 930 Kg

310

200

N.B. PER TUTTI I DATI TECNICI FARE RIFERIMENTO ALLA TAVOLA  
RELATIVA ALLE SCHEDE TECNICHE DEGLI ESTRATTORE


PROGETTISTA E DD.LL.

ROBERTO DAL DEGAN

ARCHITETTO

VIA MAGENTA, 36 - 10128 TORINO - TEL. 011-538.500

COMMITTENTE:

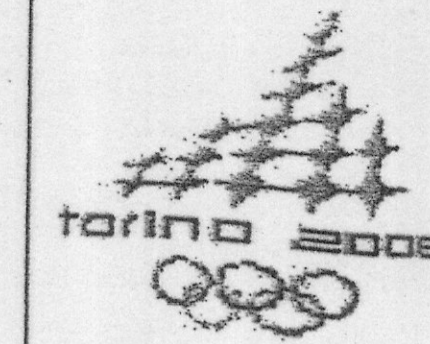

Organizing Committee for the  
XX Olympic Games  
Torino 2006  
via Nizza 262/58 - 10126 Torino

TIPO di LAVORO:

Manutenzione straordinaria del fabbricato sito in Torino, C.so Novara n.96

TAVOLA:

PIANO COPERTURA - IMPIANTO ESTRAZIONE FUMI E ARIA AMBIENTE  
Realizzazione ristorante aziendale

TAV.

AS-BUILT 09

SCALA: 1:100

DATA: 26.11.2003

AGGIORNAMENTI:

PROGETTISTA E DD.LL. IMPIANTI TERMO-MECCANICI

**simtec**  
engineering

C.so ROSSELLI n°66 - 10129 TORINO

Tel. 011 / 58.05.977 - 58.05.987

Fax 011/56.90.730 - P.IVA 07608570011

Progettazione, Consulenza, Direzione Lavori  
Impianti tecnologici civili ed industriali


GUIDO  
Melli  
Info@simtec.it

PROGETTISTA E DD.LL. IMPIANTI ELETTRICI

**STP**  
STUDIO  
TECNICO

PROFESSIONALE DI C. CAPIZZI  
VIA MAPPANO, 31 - 10070 MAPPANO (TO)  
TEL. 2629051 - P. IVA 06285500010  
C. C. I. A. A. N. 7 9 5 6 1 3  
email: ccapizzi@everyday.com

PROGETTISTA E DD.LL. PER LA RISTORAZIONE

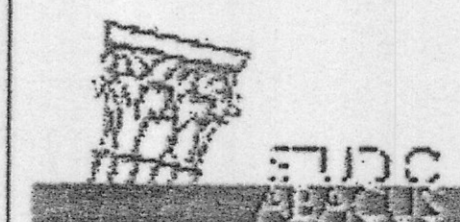

DANTE BALETTI ARCHITETTO

40016 SAN GIORGIO DI PIANO (BO) VIA IV  
NOVEMBRE, 2 TEL. 051-663.0154 FAX 89.72.88  
EMAIL: D.BALETTI@STUDIOABACUS.COM C. F. BLT  
DNT 55C25 H896T - P. IVA 00016411209

COLLAUDO