


PROGETTISTA E DD.LL.  
**ROBERTO DAL DEGAN ARCHITETTO**  
 Via Santa Teresa 15 - 10121 Torino  
 tel. 011.538.500/fax 011.537.150  
 E-mail: studio@archidaldegan.it

COMMITTENTE:  

**Organizing Committee for the XX Olympic Winter Games Torino 2006**  
 C.so Novara 96 - 10152 Torino


SIMBOLO	DESCRIZIONE
---	BANDELLA IN RAME NUDA 30x2
•	GIUNTO PER BANDELLA IN RAME
⚡	ABBASSAMENTO/INNALZAMENTO DI LIVELLO
↑	PUNTAZZA INTERRATA
⚡	PREVECTRON TS 3.40
⊙	PALO h 5mt

TIPO di LAVORO:  
**Ristrutturazione per allestimento uffici del fabbricato in Torino, Via Bologna n.74**

TAVOLA:  
**Esecutivo prospetti e piano tetto**  
**Protezione contro scariche atmosferiche**

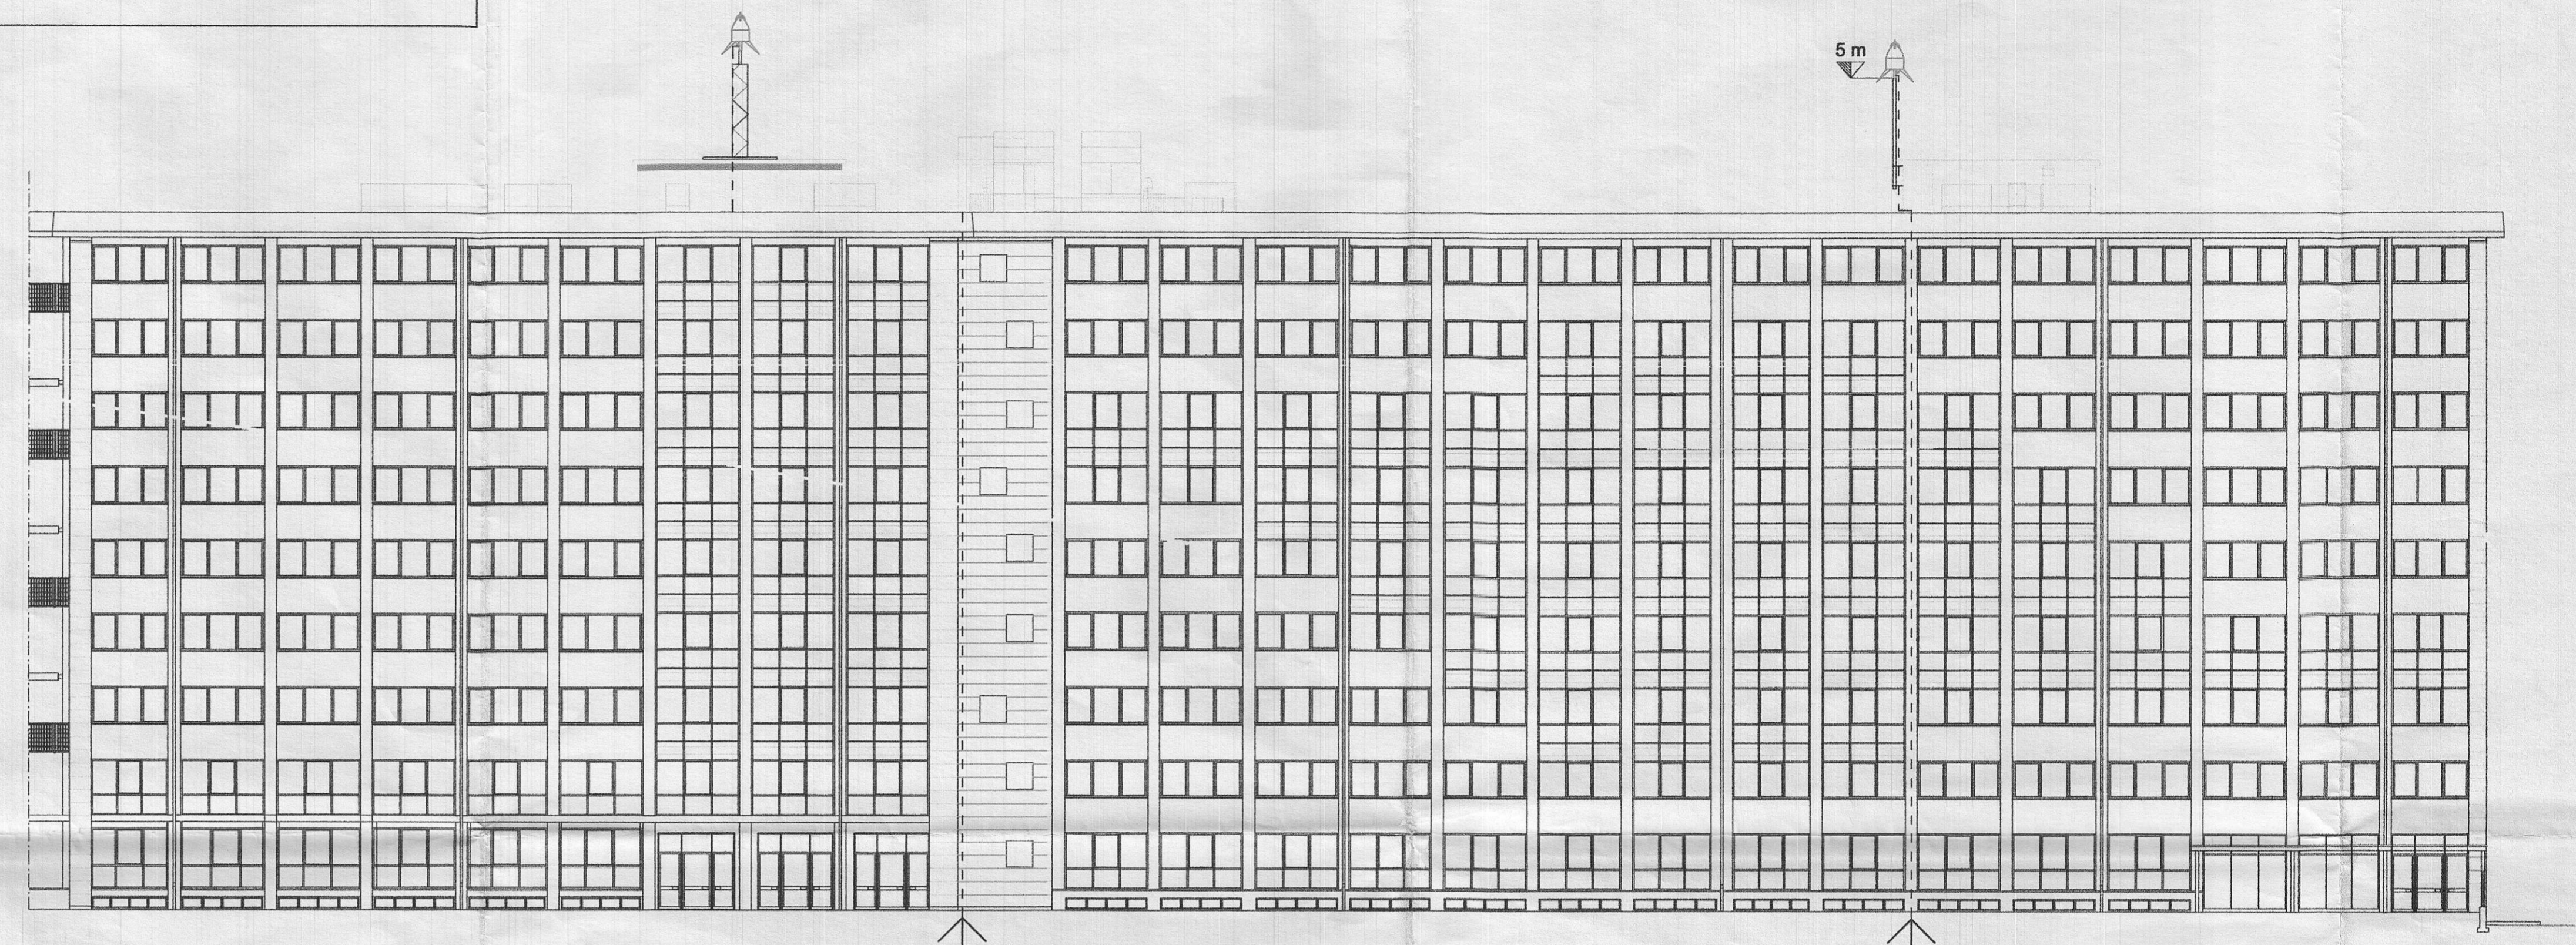
TAV. **292-40**  
 SCALA : VARIE  
 DATA: 01.12.2004  
 AGGIORNAMENTI :  
 AS-BUILT  
 23.06.2005

PROGETTISTA E DD.LL. IMPIANTI TERMO-MECCANICI  
**simtec** Progettazione, Consulenza, Direzione Lavori  
 Impianti Tecnologici Civili ed Industriali  
 C.so ROSSELLI n°66 - 10129 TORINO - TEL.011/58.059.77  
 Fax 011/56.90.730 E-mail: info@simtec.it

PROGETTISTA E DD.LL. IMPIANTI ELETTRICI  

**STP STUDIO TECNICO PROFESSIONALE DI C. CAPPELLI**  
 VIA MAPPANO, 31 - 10070 ROVERETO (TO)  
 TEL. 011/269051 - P. IVA 00825890909  
 C. C. I. A. A. N. 7/01/1993  
 e-mail: stp.52@fastwebnet.it

ESECUZIONE IMPIANTI ELETTRICI  
**TEKIND**  
 Tekind s.r.l. - Tecnologie Industriali  
 10044 Pianezza - (TO) - Via Collegno, 45 bis  
 Tel. +39 011 9661027 (r.a.) - Fax +39 011 9664021  
 E-mail tekind1@tin.it

QUESTA TAVOLA E' VALIDA SOLO  
 PER L'IMPIANTO ELETTRICO



prospetto 1

