

PROPOSTA TECNICA DEL PROGETTO DEFINITIVO

Settembre 2026

titolo documento

**Relazione idrogeologica -
Allegato 3**



codice documento

R05-3A-01

CONVENZIONE TRA LA CITTA' DI TORINO E LA
CITTA' METROPOLITANA DI TORINO
Firmata in data 28/11/2023

Unità Assistenza tecnica ai Comuni

Dirigente del Dipartimento:

Ing. Massimo Vettoretti

Coordinatore del Gruppo di Progettazione:

Geol. Gabriele Papa

Redatto da:

Geol. Alessandro Morrone



Firmato
digitalmente da:
**ALESSANDRO
MORRONE**

Il sindaco

**L'assessorato P.R.G., Urbanistica, Edilizia privata,
Coordinamento grandi progetti, Grandi Infrastrutture
nel Settore Trasporti**

Stefano Lo Russo

Paolo Mazzoleni

**Progetto a cura del Dipartimento Urbanistica ed Edilizia
Privata**

Con il contributo di

Direttrice: arch. Emanuela Canevaro

**Tutti i dipartimenti della Città di Torino
Politecnico di Torino
Città Metropolitana di Torino, Dipartimento Sviluppo
Economico, Territoriale e Sociale**

**Responsabile del Procedimento
Servizio Nuovo Piano Regolatore: arch. Daniela Cevrero**

**Con il supporto
operativo di**



ALLEGATO 3

Le schede relative ai pozzi visionati


SCHEDA DI RILEVAMENTO PUNTI DI MISURA

POZZO 29


NUOVO PIANO REGOLATORE

Localizzazione	Accessibilità	Stato	Denominazione strumento
Via Emilia 3 – Borgaro (TO)	Accessibile	Poco attivo	Pozzo
Coordinate X (WGS84)	Coordinate Y (WGS84)	Quota assoluta p.c. (m s.l.m.)	Area d'uso
394790,5	4999092,219	244,3	Azienda privata

Google Earth marzo 2022

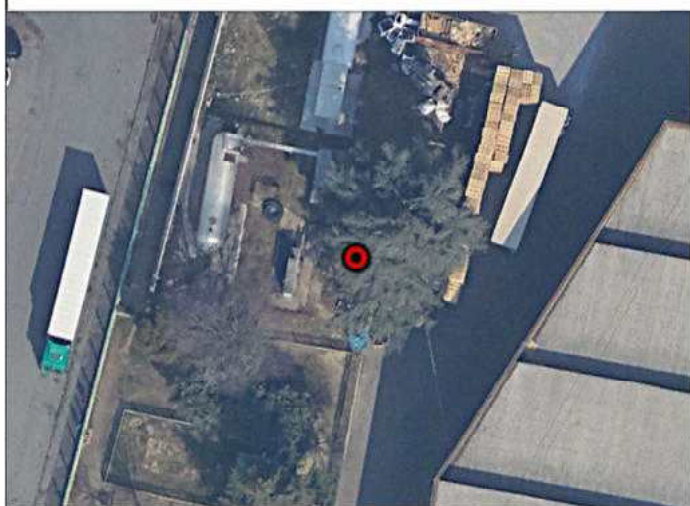

Stralcio BDTRE 2024

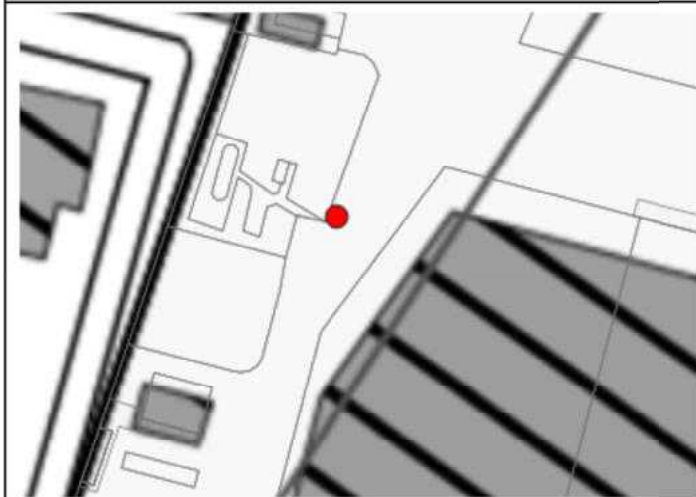

Caratteristiche dell'opera

Nome originario strumento	Descrizione opera	Posizione filtri (m)
PZZ0325193	Chiusino raso campagna non carrabile	-
Profondità (m)	Data installazione	Stratigrafia di riferimento
27	-	NO

Documentazione fotografica



SCHEDA DI RILEVAMENTO PUNTI DI MISURA



CITTA' DI TORINO

POZZO 32

NUOVO PIANO REGOLATORE

Localizzazione	Accessibilità	Stato	Denominazione strumento
Località Cravario – Borgaro T.se	Accessibile	Attivo	Pozzo
Coordinate X (WGS84)	Coordinate Y (WGS84)	Quota assoluta p.c. (m)	Area d'uso
393842	4998830	247	Azienda pubblica

Google Earth ottobre 2023



Stralcio BDTRE 2024



Caratteristiche dell'opera

Nome originario strumento	Descrizione opera	Posizione filtri (m)
Pozzo 53 (TO-P-02903)	pozzo con avanpozzo e locale tecnico	-
Profondità (m)	Data installazione	Stratigrafia di riferimento
-12,4	-	NO

Documentazione fotografica

SCHEDA DI RILEVAMENTO PUNTI DI MISURA



CITTA' DI TORINO

POZZO 36


NUOVO PIANO REGOLATORE

Localizzazione	Accessibilità	Stato	Denominazione strumento
Strada del Francese 116 – Torino	Accessibile	Inattivo	Pozzo
Coordinate X (WGS84)	Coordinate Y (WGS84)	Quota assoluta p.c. (m s.l.m.)	Area d'uso
395135,39	4998742,68	240,1	Azienda privata

Google Earth ottobre 2023



Stralcio BDTRE 2024

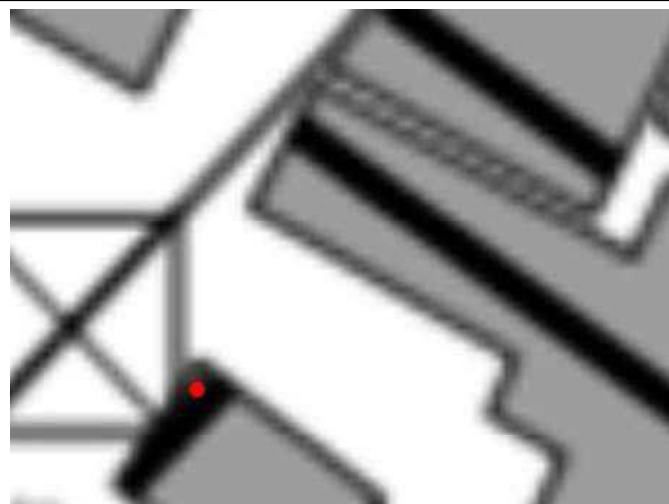

Caratteristiche dell'opera

Nome originario strumento	Descrizione opera	Posizione filtri (m)
PZZ0327701	Chiusino raso pavimento in fabbricato	-
Profondità (m)	Data installazione	Stratigrafia di riferimento
34,7	-	NO

Documentazione fotografica



SCHEDA DI RILEVAMENTO PUNTI DI MISURA

NUOVO PIANO REGOLATORE


POZZO 75

Localizzazione	Accessibilità	Stato	Denominazione strumento
Via Carolina 30 – Borgaro (TO)	Accessibile con difficoltà	Poco attivo	Pozzo
Coordinate X (WGS84)	Coordinate Y (WGS84)	Quota assoluta p.c. (m s.l.m.)	Area d'uso
394320,71	49981886,19	241,37	Azienda privata

Google Earth marzo 2022



Stralcio BDTRE 2024

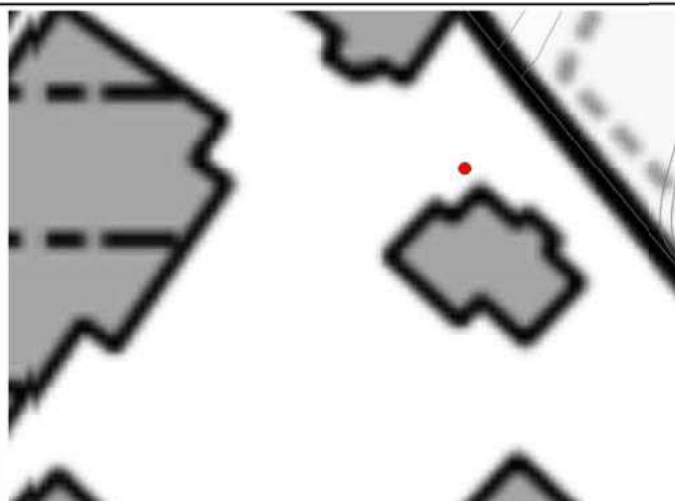

Caratteristiche dell'opera

Data installazione	Descrizione opera	Posizione filtri (m)
-	In prefabbricato, flangiato con piccolo foro	-
Profondità (m)	Diametro tubo (in)	Stratigrafia di riferimento
-	-	-

Documentazione fotografica



SCHEDA DI RILEVAMENTO PUNTI DI MISURA

NUOVO PIANO REGOLATORE


POZZO 76

Localizzazione	Accessibilità	Stato	Denominazione strumento
Via Carolina 30 – Borgaro (TO)	Accessibile con difficoltà	Poco attivo	Pozzo
Coordinate X (WGS84)	Coordinate Y (WGS84)	Quota assoluta p.c. (m s.l.m.)	Area d'uso
394215,85	4998118,49	239,62	Azienda privata

Google Earth ottobre 2023




Stralcio BDTRE 2024

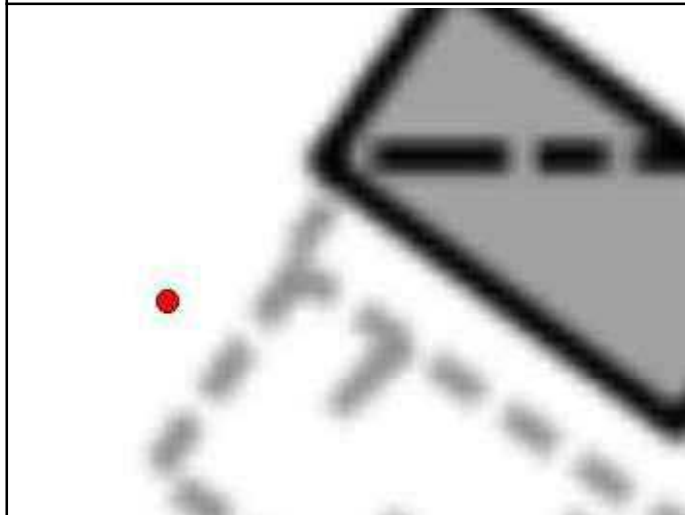

Caratteristiche dell'opera

Data installazione	Descrizione opera	Posizione filtri (m)
-	In prefabbricato, flangiato con piccolo foro	-
Profondità (m)	Diametro tubo (in)	Stratigrafia di riferimento
-	-	N0

Documentazione fotografica

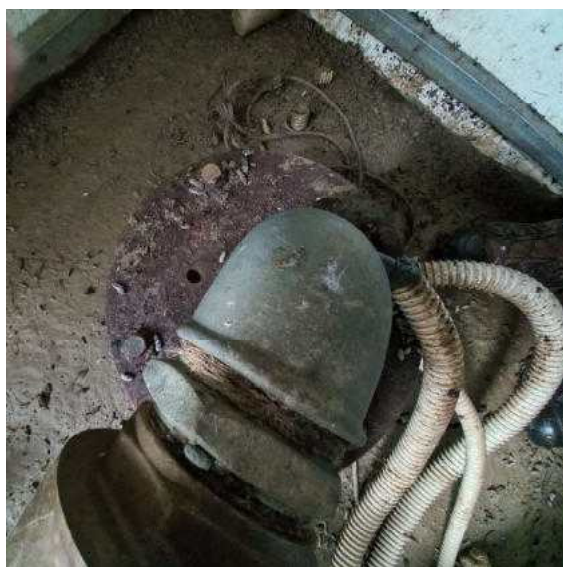

SCHEDA DI RILEVAMENTO PUNTI DI MISURA



POZZO 86


NUOVO PIANO REGOLATORE

Localizzazione	Accessibilità	Stato	Denominazione strumento
Strada del Francese 141/20 – Torino	Accessibile	Sempre attivo	Pozzo
Coordinate X (WGS84)	Coordinate Y (WGS84)	Quota assoluta p.c. (m s.l.m.)	Area d'uso
395614,99	4998695,26	238,71	Azienda privata

Google Earth marzo 2022



Stralcio BDTRE 2024

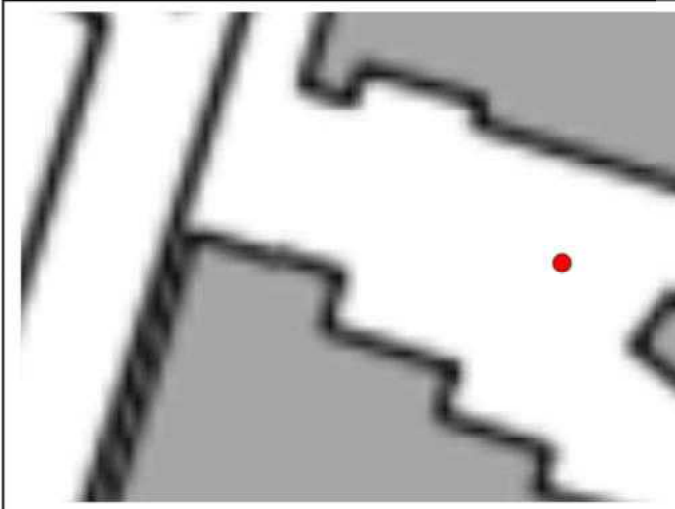

Caratteristiche dell'opera

Nome originario strumento	Descrizione opera	Posizione filtri (m)
TO-P-02292	Chiusino raso campagna non carrabile	-
Profondità (m)	Data installazione	Stratigrafia di riferimento
18	-	NO

Documentazione fotografica




SCHEDA DI RILEVAMENTO PUNTI DI MISURA

POZZO 88


NUOVO PIANO REGOLATORE

Localizzazione	Accessibilità	Stato	Denominazione strumento
Strada del Francese 157/5 – Torino	Accessibile	Attivo	Pozzo
Coordinate X (WGS84)	Coordinate Y (WGS84)	Quota assoluta p.c. (m s.l.m.)	Area d'uso
395545,91	4998412,75	239,51	Azienda privata

Google Earth marzo 2022

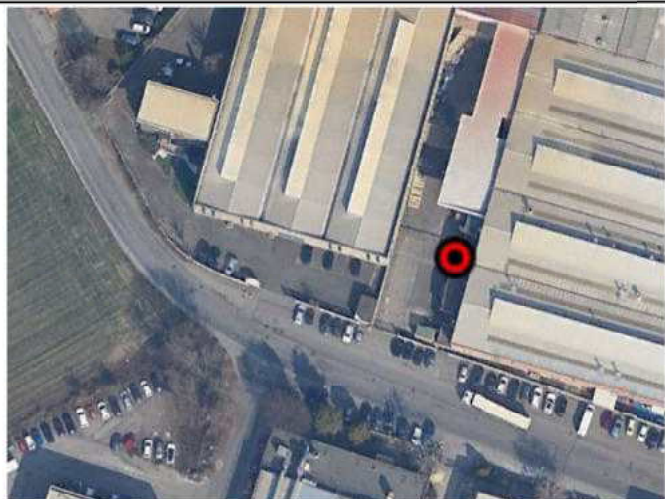

Stralcio BDTRE 2024

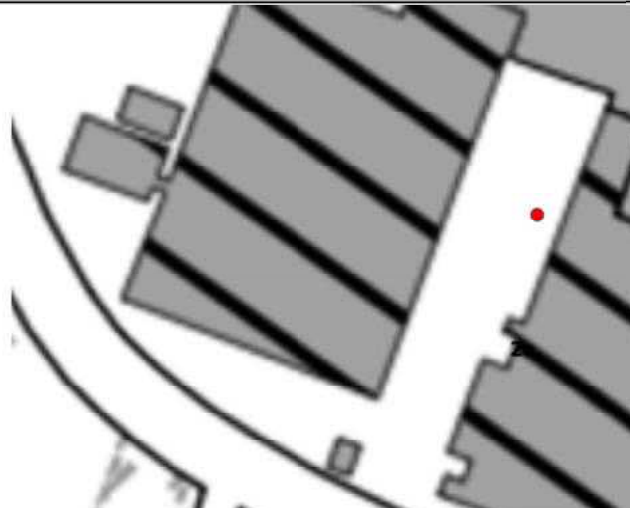

Caratteristiche dell'opera

Nome originario strumento	Descrizione opera	Posizione filtri (m)
NUOVO PIANO REGOLATORE	Chiusino a raso carrabile	-
Profondità (m)	Data installazione	Stratigrafia di riferimento
35	1980	NO

Documentazione fotografica



SCHEDA DI RILEVAMENTO PUNTI DI MISURA



POZZO 90

NUOVO PIANO REGOLATORE

Localizzazione	Accessibilità	Stato	Denominazione strumento
Strada del Francese 160/1 – Torino	Non accessibile	Attivo	Pozzo
Coordinate X (WGS84)	Coordinate Y (WGS84)	Quota assoluta p.c. (m s.l.m.)	Area d'uso
395691,97	4998290,7	238,89	Azienda privata

Google Earth marzo 2022



Stralcio BDTRE 2024



Caratteristiche dell'opera

Nome originario strumento	Descrizione opera	Posizione filtri (m)
PZZ0342385	Chiusino a raso non carrabile	-
Profondità (m)	Data installazione	Stratigrafia di riferimento
20,2	-	Sì. piezometri 16p e 17p tav2a

Documentazione fotografica



SCHEDA DI RILEVAMENTO PUNTI DI MISURA

POZZO 129

NUOVO PIANO REGOLATORE

Localizzazione	Accessibilità	Stato	Denominazione strumento
Strada della Barberina 27 – Torino	Accessibile	Attivo	Pozzo
Coordinate X (WGS84)	Coordinate Y (WGS84)	Quota assoluta p.c. (m s.l.m.)	Area d'uso
397828,18	4997162,28	223,54	Privato

Google Earth ottobre 2023



Stralcio BDTRE 2024



Caratteristiche dell'opera

Nome originario strumento	Descrizione opera	Posizione filtri (m)
PZZ0322454	Chiusino a raso	-
Profondità (m)	Data installazione	Stratigrafia di riferimento
8	-	NO

Documentazione fotografica



SCHEDA DI RILEVAMENTO PUNTI DI MISURA

POZZO 141


NUOVO PIANO REGOLATORE

Localizzazione	Accessibilità	Stato	Denominazione strumento
Fondo di Via degli Ulivi - Settimo Torinese	Accessibile	Attivo saltuariamente	Pozzo
Coordinate X (WGS84)	Coordinate Y (WGS84)	Quota assoluta p.c. (m s.l.m.)	Area d'uso
399294	4998047,73	222,62	Privato

Google Earth marzo 2022




Stralcio BDTRE 2024

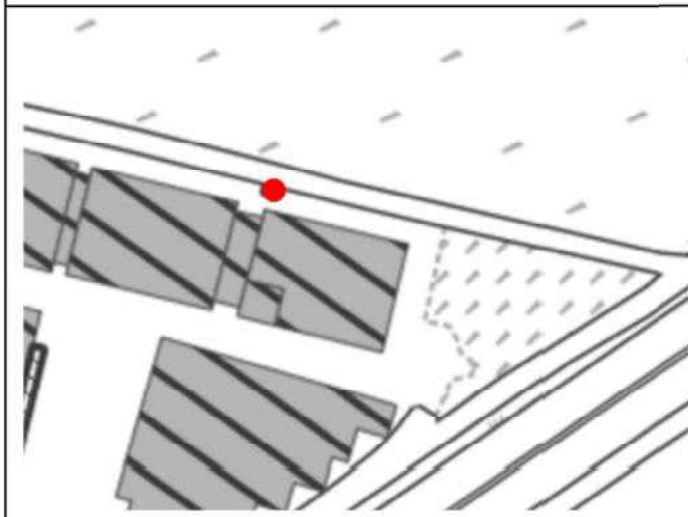

Caratteristiche dell'opera

Nome originario strumento	Descrizione opera	Posizione filtri (m)
-	Chiusino a raso carrabile	-
Profondità (m)	Data installazione	Stratigrafia di riferimento
30	-	-

Documentazione fotografica

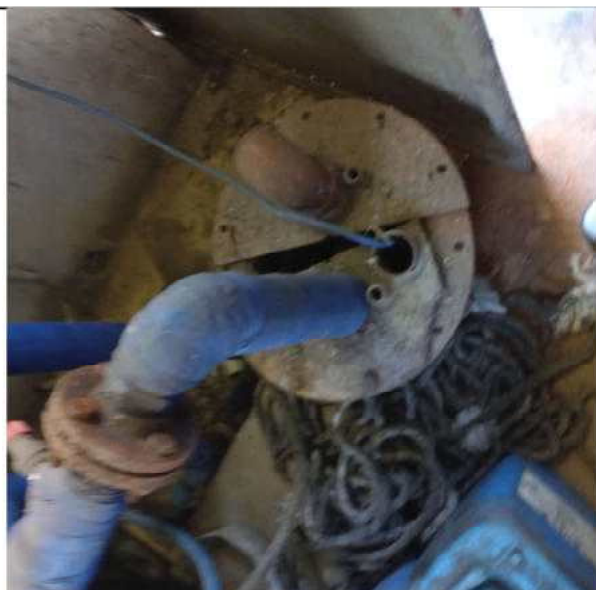

SCHEDA DI RILEVAMENTO PUNTI DI MISURA

POZZO 142

NUOVO PIANO REGOLATORE

Localizzazione	Accessibilità	Stato	Denominazione strumento
Via Toce 501 Settimo Torinese	Accessibile	Attivo saltuariamente	Pozzo
Coordinate X (WGS84)	Coordinate Y (WGS84)	Quota assoluta p.c. (m s.l.m.)	Area d'uso
399535,98	4997955,97	223,28	Privato

Google Earth marzo 2022



Stralcio BDTRE 2024



Caratteristiche dell'opera

Nome originario strumento	Descrizione opera	Posizione filtri (m)
-	Chiusino a raso carrabile	-
Profondità (m)	Data installazione	Stratigrafia di riferimento
-	-	NO

Documentazione fotografica



SCHEDA DI RILEVAMENTO PUNTI DI MISURA

POZZO 152

NUOVO PIANO REGOLATORE

Localizzazione	Accessibilità	Stato	Denominazione strumento
Strada Cascina la Consolata, 7 – Settimo Torinese	Accessibile	Attivo saltuariamente	Pozzo
Coordinate X (WGS84)	Coordinate Y (WGS84)	Quota assoluta p.c. (m)	Area d'uso
401033,23	4998777,04	215,46	Azienda privata

Google Earth marzo 2022



Stralcio BDTRE 2024



Caratteristiche dell'opera

Nome originario strumento	Descrizione opera	Posizione filtri (m)
PZZ0329003	Chiusino in cemento sopraelevato	-
Profondità (m)	Data installazione	Stratigrafia di riferimento
22	-	NO

Documentazione fotografica



SCHEMA DI RILEVAMENTO PUNTI DI MISURA




POZZO 154


NUOVO PIANO REGOLATORE

Localizzazione	Accessibilità	Stato	Denominazione strumento
Strada della Cebrosa 23/25 Settimo Torinese	Accessibile non misurabile	Attivo	Pozzo
Coordinate X (WGS84)	Coordinate Y (WGS84)	Quota assoluta p.c. (m)	Area d'uso
400327	4998455	220	Azienda privata

Google Earth marzo 2022

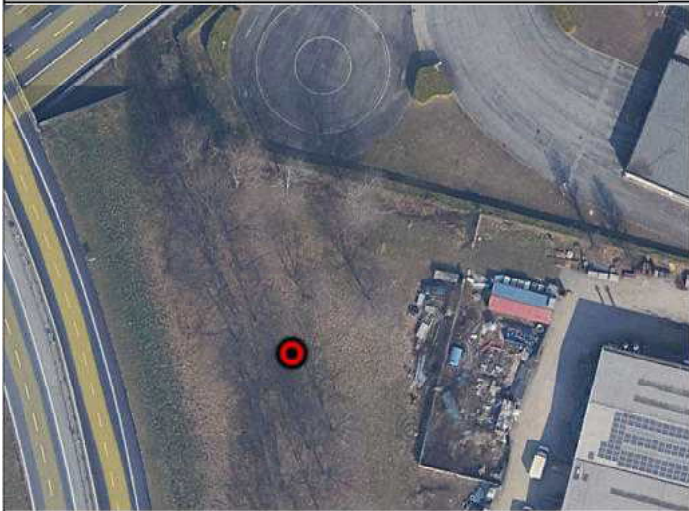

Stralcio BDTRE 2024

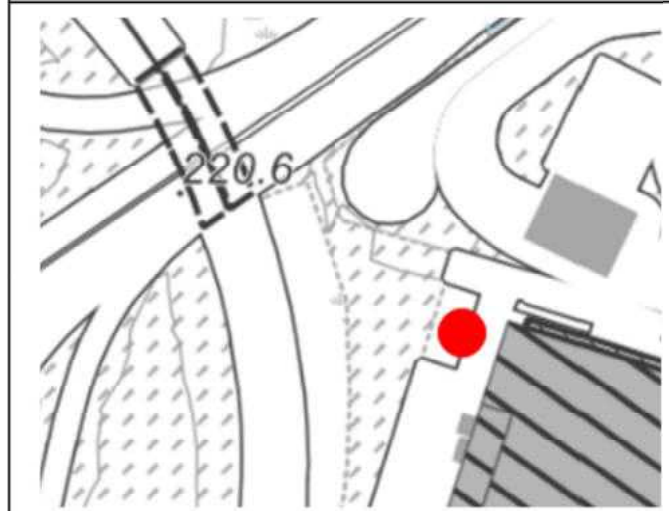

Caratteristiche dell'opera

Nome originario strumento	Descrizione opera	Posizione filtri (m)
PZZ0321638	Chiusino in cemento sopraelevato	-
Profondità (m)	Data installazione	Stratigrafia di riferimento
20,00	2007	NO

Documentazione fotografica



SCHEDA DI RILEVAMENTO PUNTI DI MISURA

POZZO 155

NUOVO PIANO REGOLATORE

Localizzazione	Accessibilità	Stato	Denominazione strumento
Strada della Cebrosa 23/25 Settimo Torinese	Accessibile	Attivo	Pozzo
Coordinate X (WGS84)	Coordinate Y (WGS84)	Quota assoluta p.c. (m)	Area d'uso
400308,7	4998407,8	220	Azienda privata

Google Earth marzo 2022



Stralcio BDTRE 2024



Caratteristiche dell'opera

Nome originario strumento	Descrizione opera	Posizione filtri (m)
PZZ0321636	Chiusino sopraelevato	-
Profondità (m)	Data installazione	Stratigrafia di riferimento
20	2007	NO

Documentazione fotografica



SCHEDA DI RILEVAMENTO PUNTI DI MISURA

POZZO 168

NUOVO PIANO REGOLATORE

Localizzazione	Accessibilità	Stato	Denominazione strumento
Via Regio Parco 106/d Settimo Torinese	Accessibile	inattivo	Pozzo
Coordinate X (WGS84)	Coordinate Y (WGS84)	Quota assoluta p.c. (m)	Area d'uso
401429,17	4997674,06	215,75	Azienda privata

Google Earth marzo 2022



Stralcio BDTRE 2024



Caratteristiche dell'opera

Nome originario strumento	Descrizione opera	Posizione filtri (m)
PZZ0324755	Chiusino a raso non carrabile	-
Profondità (m)	Data installazione	Stratigrafia di riferimento
20	-	NO

Documentazione fotografica



SCHEDA DI RILEVAMENTO PUNTI DI MISURA



POZZO 185

NUOVO PIANO REGOLATORE

Localizzazione	Accessibilità	Stato	Denominazione strumento
Strada Borgata Paradiso 22 – Settimo (TO)	Accessibile	Attivo	Pozzo
Coordinate X (WGS84)	Coordinate Y (WGS84)	Quota assoluta p.c. (m)	Area d'uso
401936,1	4997081,11	208,39	Azienda privata

Google Earth ottobre 2023




Stralcio BDTRE 2024



Caratteristiche dell'opera

Nome originario strumento	Descrizione opera	Posizione filtri (m)
PZZ0322192	Chiusino a raso	-
Profondità (m)	Data installazione	Stratigrafia di riferimento
26	1970	NO

Documentazione fotografica

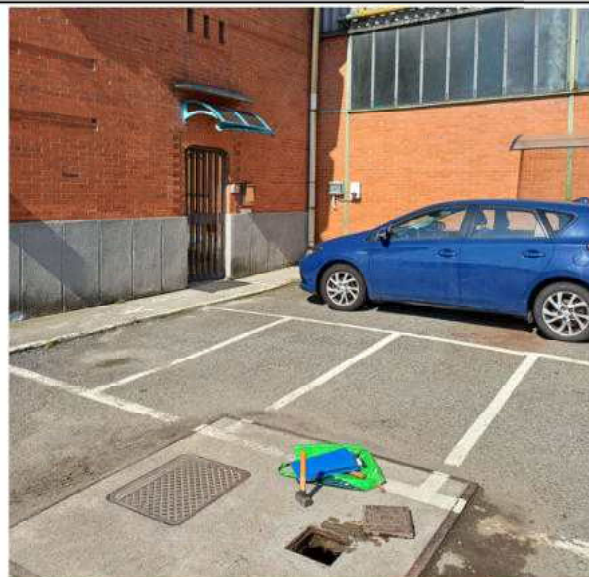

SCHEDA DI RILEVAMENTO PUNTI DI MISURA

POZZO 195


NUOVO PIANO REGOLATORE

Localizzazione	Accessibilità	Stato	Denominazione strumento
Corso Vercelli 27 – Venaria Reale	Accessibile	Attivo	Pozzo
Coordinate X (WGS84)	Coordinate Y (WGS84)	Quota assoluta p.c. (m s.l.m.)	Area d'uso
392380,19	4996542,57	261,56	Azienda privata

Google Earth marzo 2022




Stralcio BDTRE 2024

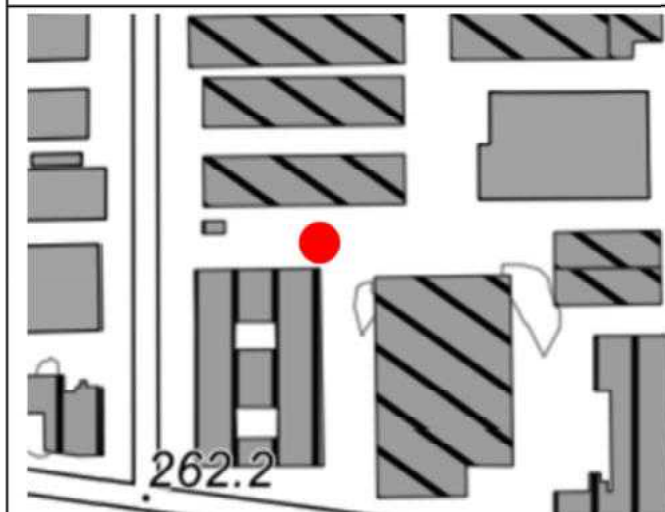

Caratteristiche dell'opera

Nome originario strumento	Descrizione opera	Posizione filtri (m)
-	Chiusino carrabile	-
Profondità (m)	Data installazione	Stratigrafia di riferimento
32	-	-

Documentazione fotografica

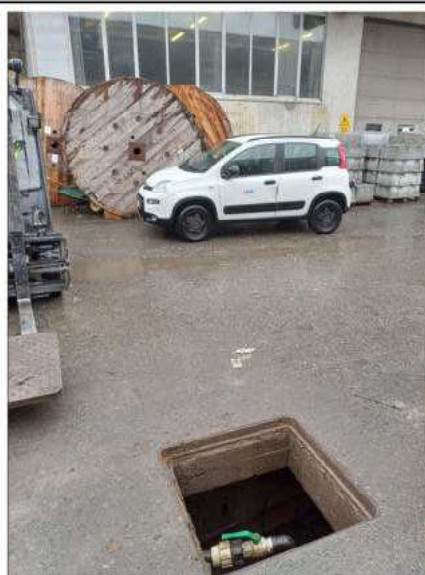

SCHEDA DI RILEVAMENTO PUNTI DI MISURA

POZZO 229


NUOVO PIANO REGOLATORE

Localizzazione	Accessibilità	Stato	Denominazione strumento
Strada Torino-Pianezza 29a Collegno	Accessibile non misurabile	Attivo	Pozzo
Coordinate X (WGS84)	Coordinate Y (WGS84)	Quota assoluta p.c. (m s.l.m.)	Area d'uso
390625	4994690	273	Azienda privata

Google Earth marzo 2022



Stralcio BDTRE 2024

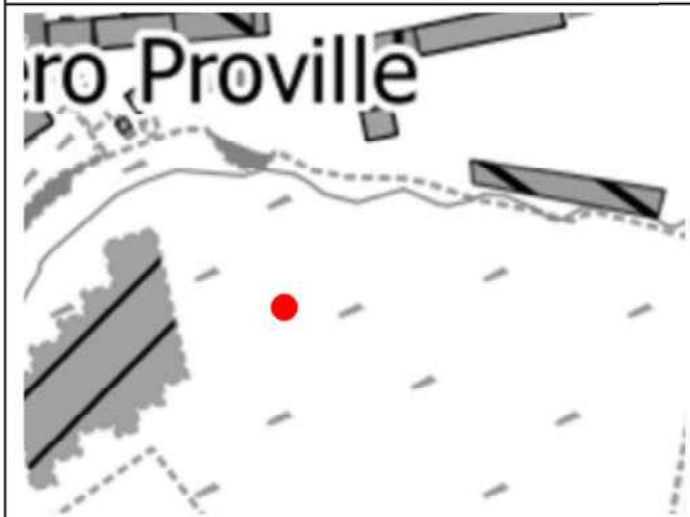

Caratteristiche dell'opera

Nome originario strumento	Descrizione opera	Posizione filtri (m)
-	Pozzo in edificio apposito	-
Profondità (m)	Data installazione	Stratigrafia di riferimento
-	-	-

Documentazione fotografica



SCHEDA DI RILEVAMENTO PUNTI DI MISURA

POZZO 248


NUOVO PIANO REGOLATORE

Localizzazione	Accessibilità	Stato	Denominazione strumento
Via Pietro Thouar 2 – Torino	Accessibile	Intasato	Pozzo
Coordinate X (WGS84)	Coordinate Y (WGS84)	Quota assoluta p.c. (m)	Area d'uso
394302,26	4994012,92	238,86	Cortile scolastico

Google Earth marzo 2023



Stralcio BDTRE 2024

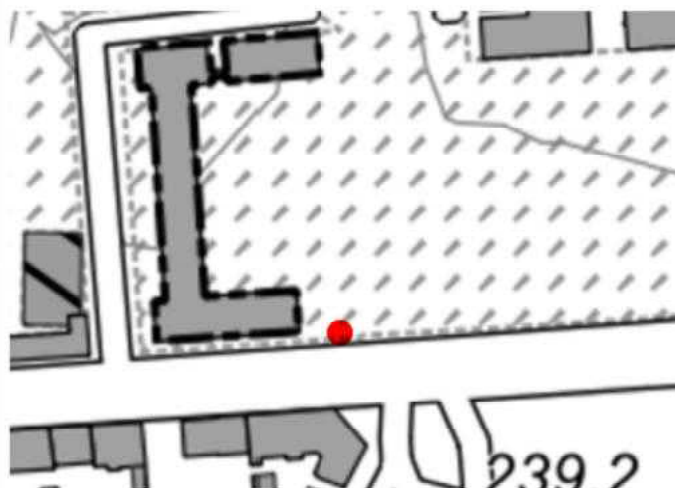

Caratteristiche dell'opera

Nome originario strumento	Descrizione opera	Posizione filtri (m)
-	Chiusino carrabile	-
Profondità (m)	Data installazione	Stratigrafia di riferimento
-	-A25-	NO

Documentazione fotografica




SCHEDA DI RILEVAMENTO PUNTI DI MISURA

POZZO 249


NUOVO PIANO REGOLATORE

Localizzazione	Accessibilità	Stato	Denominazione strumento
Via Nole (Parco Dora) – Torino	Accessibile	Poco attivo	Pozzo PZZ0339911
Coordinate X (WGS84)	Coordinate Y (WGS84)	Quota assoluta p.c. (m)	Area d'uso
394500	494067	238,63	Suolo pubblico

Google Earth marzo 2023

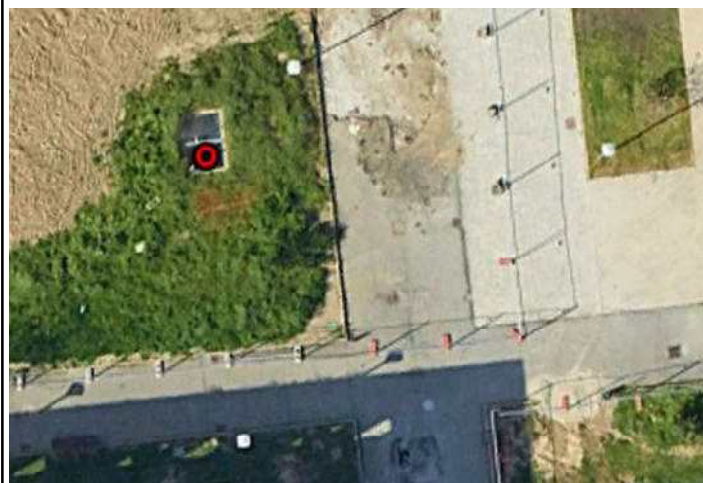

Stralcio BDTRE 2024

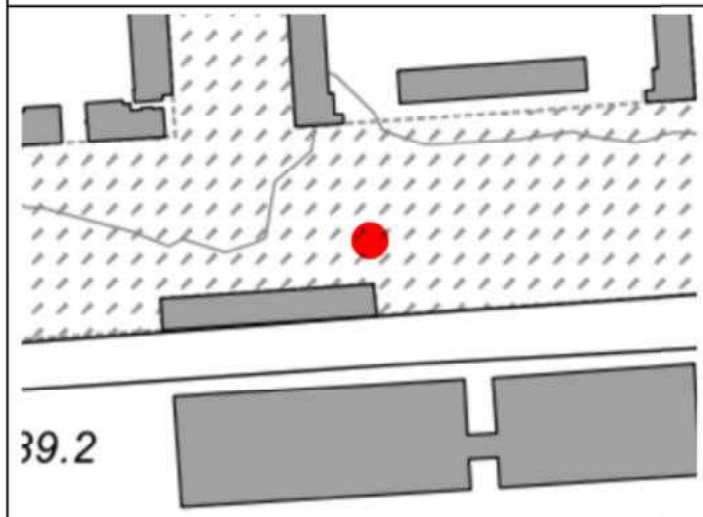

Caratteristiche dell'opera

Data installazione	Descrizione opera	Posizione filtri (m)
2011	Chiusino a raso non carrabile	Chiusino a raso non carrabile
Profondità (m)	Diametro tubo (in)	Stratigrafia di riferimento
27	-	-

Documentazione fotografica




SCHEDA DI RILEVAMENTO PUNTI DI MISURA

NUOVO PIANO REGOLATORE


POZZO 258

Localizzazione	Accessibilità	Stato	Denominazione strumento
Via Fermi 13 – Torino	Accessibile	Inattivo	Pozzo PZZ0326773
Coordinate X (WGS84)	Coordinate Y (WGS84)	Quota assoluta p.c. (m)	Area d'uso
395673,9	4996556,04	233,92	Azienda privata

Google Earth marzo 2023

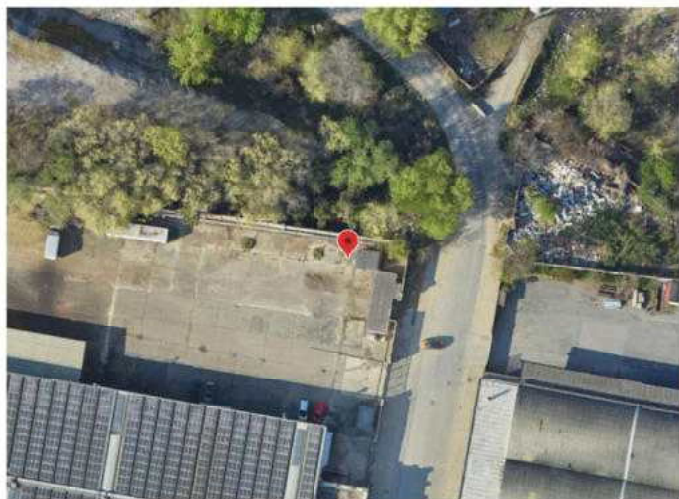

Stralcio BDTRE 2024

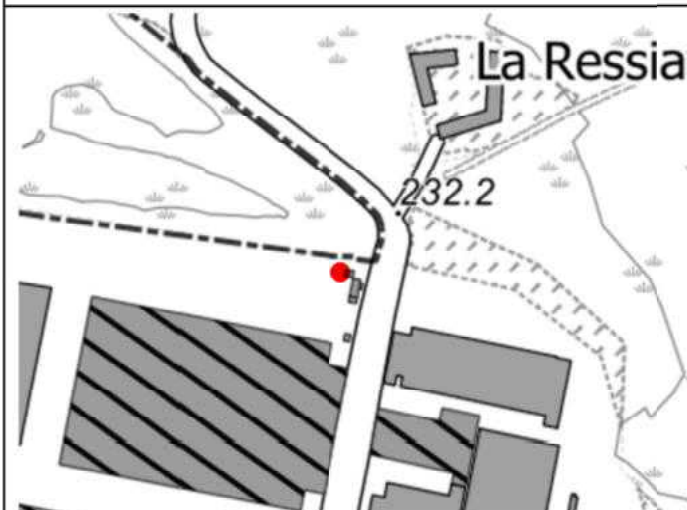

Caratteristiche dell'opera

Data installazione	Descrizione opera	Posizione filtri (m)
-	Chiusino a raso non carrabile	-
Profondità (m)	Diametro tubo (in)	Stratigrafia di riferimento
24	-	-

Documentazione fotografica



SCHEDA DI RILEVAMENTO PUNTI DI MISURA

POZZO 168


NUOVO PIANO REGOLATORE

Localizzazione	Accessibilità	Stato	Denominazione strumento
Via Regio Parco 106/d Settimo Torinese	Accessibile	inattivo	Pozzo
Coordinate X (WGS84)	Coordinate Y (WGS84)	Quota assoluta p.c. (m)	Area d'uso
401429,17	4997674,06	215,75	Azienda privata

Google Earth marzo 2022



Stralcio BDTRE 2024

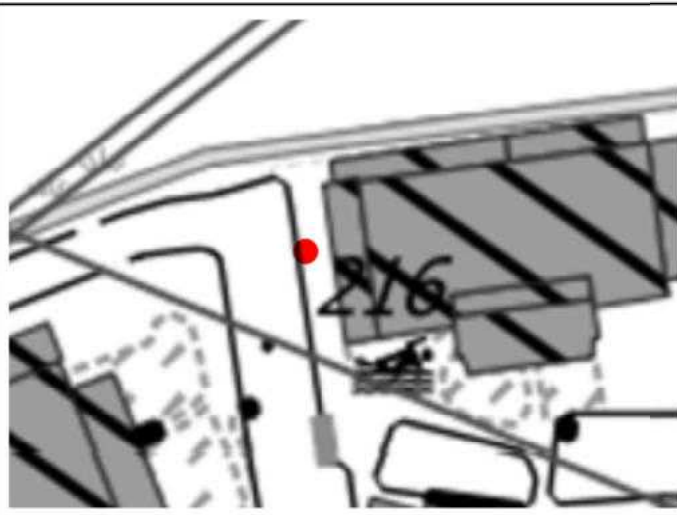

Caratteristiche dell'opera

Nome originario strumento	Descrizione opera	Posizione filtri (m)
PZZ0324755	Chiusino a raso non carrabile	-
Profondità (m)	Data installazione	Stratigrafia di riferimento
20	-	NO

Documentazione fotografica




SCHEDA DI RILEVAMENTO PUNTI DI MISURA

NUOVO PIANO REGOLATORE


POZZO 282

Localizzazione	Accessibilità	Stato	Denominazione strumento
Via Ala di Stura 84 – Torino	Accessibile	Attivo	Pozzo PZZ0342203
Coordinate X (WGS84)	Coordinate Y (WGS84)	Quota assoluta p.c. (m)	Area d'uso
396655	4995806	235,5	Azienda privata

Google Earth marzo 2023

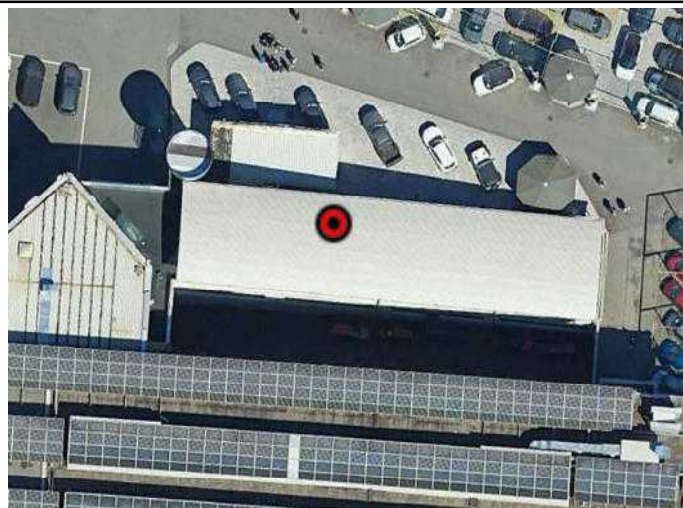

Stralcio BDTRE 2024

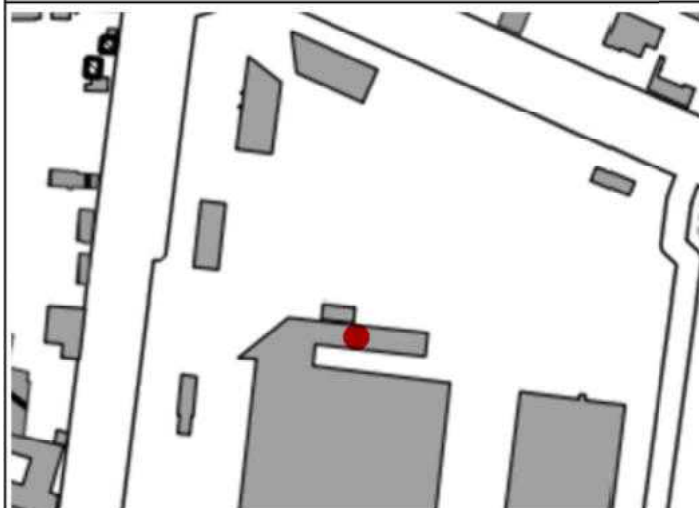

Caratteristiche dell'opera

Data installazione	Descrizione opera	Posizione filtri (m)
1969	Chiusino a raso non carrabile	-
Profondità (m)	Diametro tubo (in)	Stratigrafia di riferimento
30,5	-	-

Documentazione fotografica




SCHEDA DI RILEVAMENTO PUNTI DI MISURA

POZZO 317


NUOVO PIANO REGOLATORE

Localizzazione	Accessibilità	Stato	Denominazione strumento
Corso Tatanto 61a – Torino	Accessibile non misurabile	Inattivo	Pozzo PZZ0329390
Coordinate X (WGS84)	Coordinate Y (WGS84)	Quota assoluta p.c. (m)	Area d'uso
398179,65	4994875,36	227,4	Azienda privata

Google Earth marzo 2023

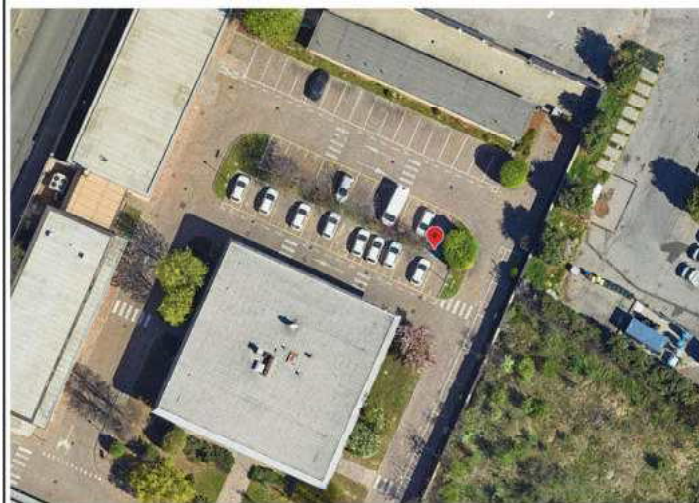

Stralcio BDTRE 2024

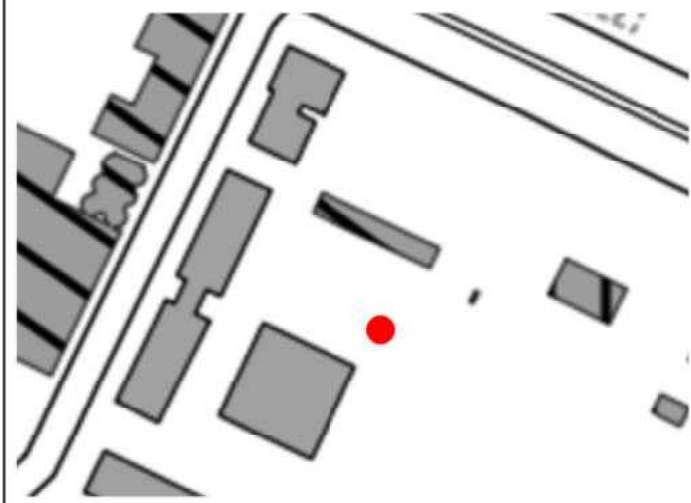

Caratteristiche dell'opera

Nome originario strumento	Descrizione opera	Posizione filtri (m)
PZZ0329390	Chiusino a raso non carrabile	-
Profondità (m)	Data installazione	Stratigrafia di riferimento
38	1987	NO

Documentazione fotografica



SCHEDA DI RILEVAMENTO PUNTI DI MISURA

POZZO 333


NUOVO PIANO REGOLATORE

Localizzazione	Accessibilità	Stato	Denominazione strumento
Strada da Bertolla ad Abbadia di Stura 54 – Torino	Accessibile	Inattivo	Pozzo
Coordinate X (WGS84)	Coordinate Y (WGS84)	Quota assoluta p.c. (m)	Area d'uso
400623,5	4995367,75	29,31	Privato

Google Earth marzo 2023



Stralcio BDTRE 2024

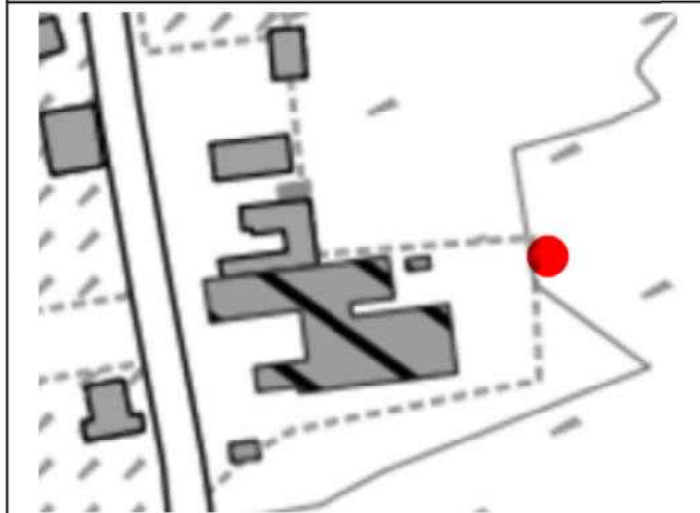

Caratteristiche dell'opera

Nome originario strumento	Descrizione opera	Posizione filtri (m)
PZZ0326893	Nessun chiusino	-
Profondità (m)	Data installazione	Stratigrafia di riferimento
11	-	NO

Documentazione fotografica



SCHEDA DI RILEVAMENTO PUNTI DI MISURA

POZZO 334

NUOVO PIANO REGOLATORE

Localizzazione	Accessibilità	Stato	Denominazione strumento
Via Santagata 47 – Torino	Accessibile	Attivo	Pozzo
Coordinate X (WGS84)	Coordinate Y (WGS84)	Quota assoluta p.c. (m)	Area d'uso
400848,84	4995205,81	209,3	Azienda privata

Google Earth marzo 2023



Stralcio BDTRE 2024



Caratteristiche dell'opera

Nome originario strumento	Descrizione opera	Posizione filtri (m)
PZZ0326893	Chiusino carrabile	-
Profondità (m)	Data installazione	Stratigrafia di riferimento
16	2010	NO

Documentazione fotografica



SCHEDA DI RILEVAMENTO PUNTI DI MISURA

POZZO 335

NUOVO PIANO REGOLATORE

Localizzazione	Accessibilità	Stato	Denominazione strumento
Via Luigi Santagata 14 – Torino	Accessibile	Attivo	Pozzo
Coordinate X (WGS84)	Coordinate Y (WGS84)	Quota assoluta p.c. (m)	Area d'uso
401060,72	4995158,35	208,68	Azienda privata

Google Earth marzo 2023



Stralcio BDTRE 2024



Caratteristiche dell'opera

Nome originario strumento	Descrizione opera	Posizione filtri (m)
PZZ0327644	Nessun chiusino	-
Profondità (m)	Data installazione	Stratigrafia di riferimento
10	-	NO

Documentazione fotografica



SCHEDA DI RILEVAMENTO PUNTI DI MISURA

POZZO 342


NUOVO PIANO REGOLATORE

Localizzazione	Accessibilità	Stato	Denominazione strumento
Via Rubens Fattorelli 86 – Torino	Accessibile	Poco attivo	Pozzo
Coordinate X (WGS84)	Coordinate Y (WGS84)	Quota assoluta p.c. (m)	Area d'uso
400834	4994545	208,85	Azienda privata

Google Earth marzo 2023



Stralcio BDTRE 2024

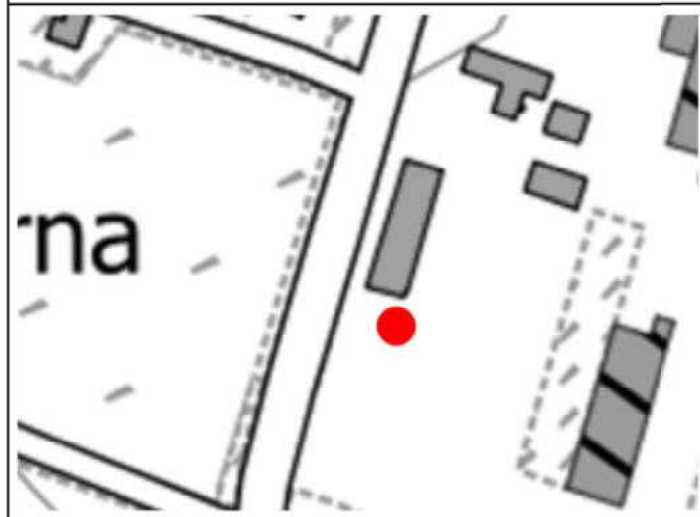

Caratteristiche dell'opera

Nome originario strumento	Descrizione opera	Posizione filtri (m)
PZZ0323931	Chiusino a raso non carrabile	-
Profondità (m)	Data installazione	Stratigrafia di riferimento
10	-	NO

Documentazione fotografica



SCHEDA DI RILEVAMENTO PUNTI DI MISURA

POZZO 343

NUOVO PIANO REGOLATORE

Localizzazione	Accessibilità	Stato	Denominazione strumento
Via Gran Paradiso 16 – Torino	Accessibile	Attivo	Pozzo
Coordinate X (WGS84)	Coordinate Y (WGS84)	Quota assoluta p.c. (m)	Area d'uso
401296	4994621	207	Azienda privata

Google Earth marzo 2023




Stralcio BDTRE 2024



Caratteristiche dell'opera

Nome originario strumento	Descrizione opera	Posizione filtri (m)
-	Nessun chiusino	
Profondità (m)	Data installazione	Stratigrafia di riferimento
8	-	Sì

Documentazione fotografica

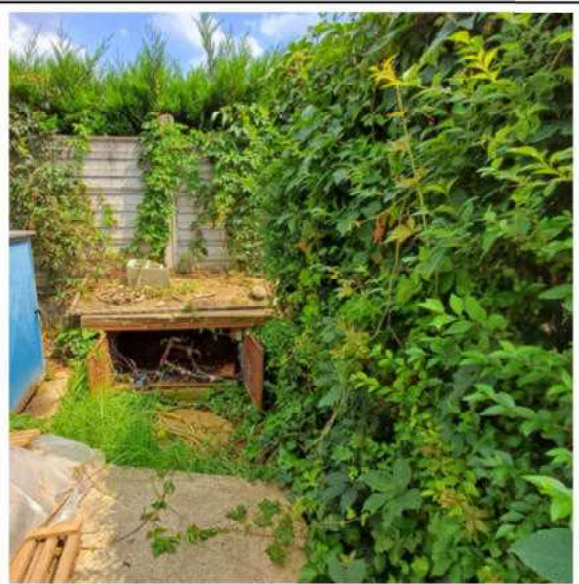

SCHEDA DI RILEVAMENTO PUNTI DI MISURA

POZZO 393


NUOVO PIANO REGOLATORE

Localizzazione	Accessibilità	Stato	Denominazione strumento
Largo Bardonecchia 167 – Torino	Accessibile	Buono	Pozzo
Coordinate X (WGS84)	Coordinate Y (WGS84)	Quota assoluta p.c. (m)	Area d'uso
391854,57	4991807,97	267,67	Azienda privata

Google Earth marzo 2023



Stralcio BDTRE 2024

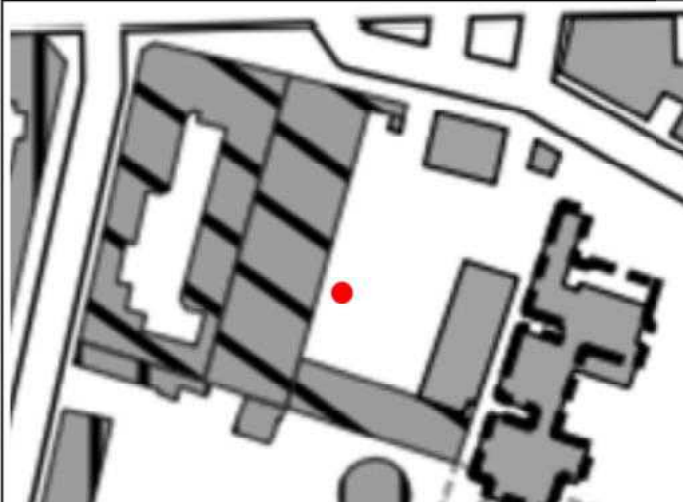

Caratteristiche dell'opera

Nome originario strumento	Descrizione opera	Posizione filtri (m)
-	Chiusino carrabile	-
Profondità (m)	Data installazione	Stratigrafia di riferimento
52	1962	Sì

Documentazione fotografica



SCHEDA DI RILEVAMENTO PUNTI DI MISURA

POZZO 512


NUOVO PIANO REGOLATORE

Localizzazione	Accessibilità	Stato	Denominazione strumento
Via Ternengo 11 Via Leoncavallo – Torino	Accessibile	non misurabile	Pozzo
Coordinate X (WGS84)	Coordinate Y (WGS84)	Quota assoluta p.c. (m s.l.m.)	Area d'uso
397568,5	4993262,4	227,3	Luogo privato

Google Earth marzo 2023



Stralcio BDTRE 2024

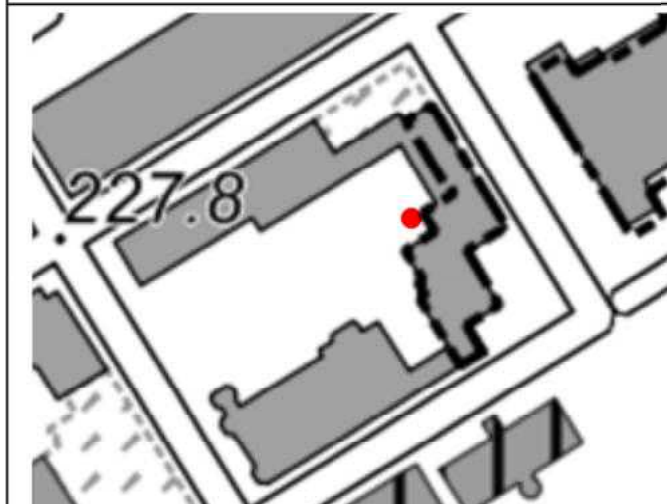

Caratteristiche dell'opera

Nome originario strumento	Descrizione opera	Posizione filtri (m)
-	Chiusino a raso non carrabile	0
Profondità (m)	Data installazione	Stratigrafia di riferimento
41	1963	Sì

Documentazione fotografica



SCHEDA DI RILEVAMENTO PUNTI DI MISURA



CITTA' DI TORINO

POZZO 568


NUOVO PIANO REGOLATORE

Localizzazione	Accessibilità	Stato	Denominazione strumento
Corso Siracusa 10 – Torino	Accessibile	Poco attivo	Pozzo
Coordinate X (WGS84)	Coordinate Y (WGS84)	Quota assoluta p.c. (m)	Area d'uso
392419,5	4989896,13	260,63	Scuola privata

Google Earth aprile 2024



Stralcio BDTRE 2024

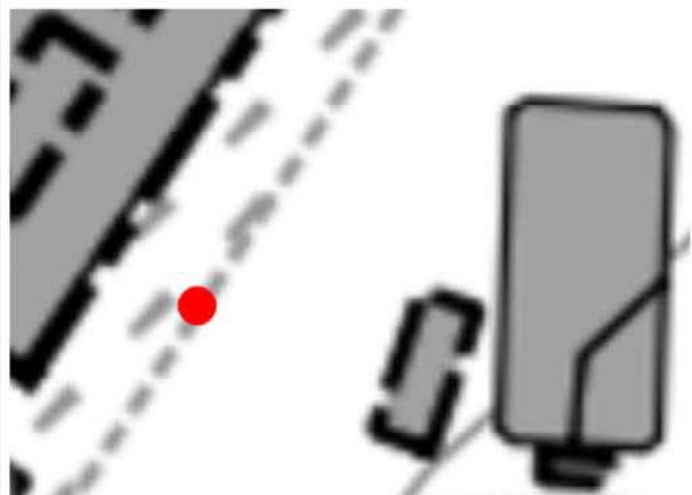

Caratteristiche dell'opera

Data installazione	Descrizione opera	Posizione filtri (m)
-	chiusino a raso non carrabile	-
Profondità (m)	Diametro tubo (in)	Stratigrafia di riferimento
35	-	Sì

Documentazione fotografica



SCHEDA DI RILEVAMENTO PUNTI DI MISURA



CITTA' DI TORINO

POZZO 570

NUOVO PIANO REGOLATORE

Localizzazione	Accessibilità	Stato	Denominazione strumento
Giardino Gamba – via Guido Reni 102 - Torino	Accessibile	Inattivo	Pozzo
Coordinate X (WGS84)	Coordinate Y (WGS84)	Quota assoluta p.c. (m)	Area d'uso
392054,5	4989265,2	259,55	Suolo pubblico

Google Earth marzo 2023



Stralcio BDTRE 2024



Caratteristiche dell'opera

Data installazione	Descrizione opera	Posizione filtri (m)
2005	chiusino a raso non carrabile	-
Profondità (m)	Diametro tubo (in)	Stratigrafia di riferimento
62	-	NO

Documentazione fotografica



SCHEDA DI RILEVAMENTO PUNTI DI MISURA




CITTA' DI TORINO

NUOVO PIANO REGOLATORE


POZZO 571

Localizzazione	Accessibilità	Stato	Denominazione strumento
Via Filadelfia 220 – Torino	Accessibile	Poco attivo	Pozzo
Coordinate X (WGS84)	Coordinate Y (WGS84)	Quota assoluta p.c. (m)	Area d'uso
392733,2	4988909,5	253,7	Azienda privata

Google Earth marzo 2023

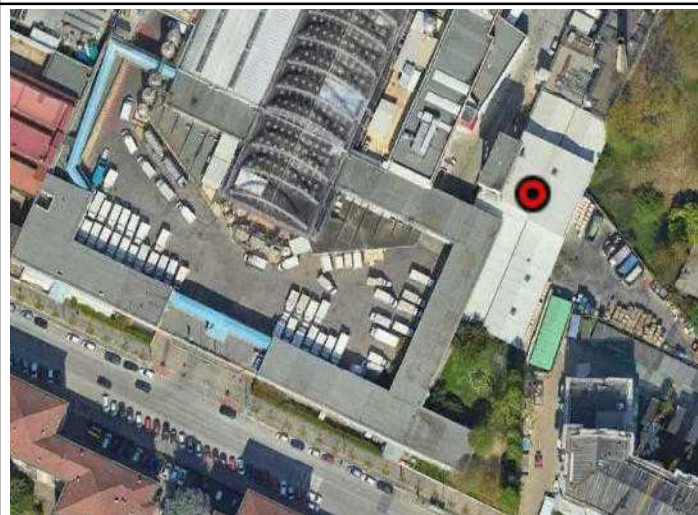

Stralcio BDTRE 2024

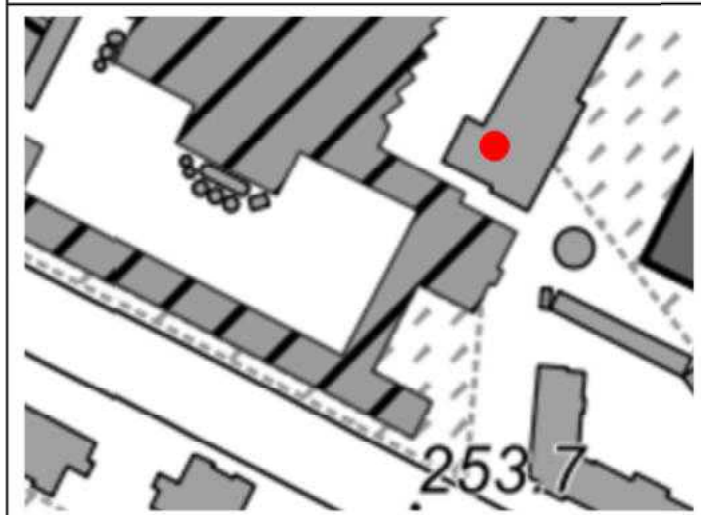

Caratteristiche dell'opera

Data installazione	Descrizione opera	Posizione filtri (m)
-	chiusino a raso non carrabile	-
Profondità (m)	Diametro tubo (mm)	Stratigrafia di riferimento
67	550	Sì

Documentazione fotografica




SCHEDA DI RILEVAMENTO PUNTI DI MISURA

POZZO 726


NUOVO PIANO REGOLATORE

Localizzazione	Accessibilità	Stato	Denominazione strumento
Via Olivero 20 – Torino	Accessibile	Saltuariamente attivo	Pozzo
Coordinate X (WGS84)	Coordinate Y (WGS84)	Quota assoluta p.c. (m)	Area d'uso
393254,17	4987252,55	243,66	Azienda privata

Google Earth marzo 2023

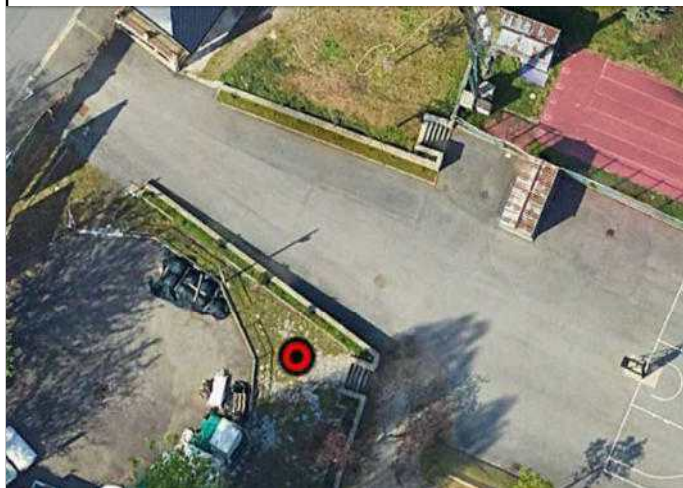

Stralcio BDTRE 2024

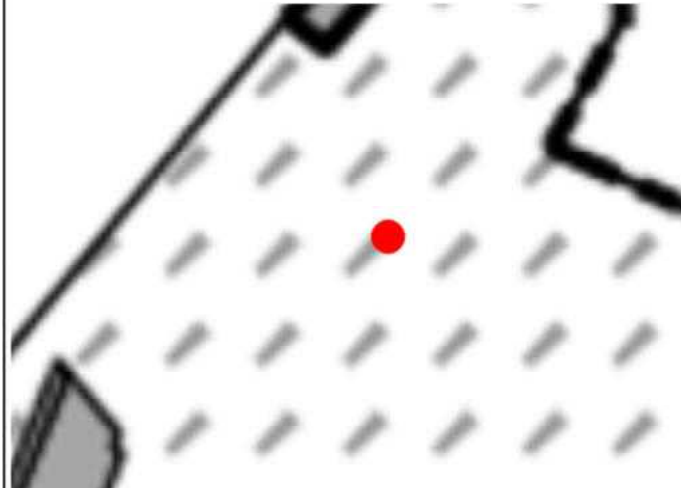

Caratteristiche dell'opera

Nome originario strumento	Descrizione opera	Posizione filtri (m)
PZZ0324661	Chiusino a raso non carrabile	-
Profondità (m)	Data installazione	Stratigrafia di riferimento
35	-	NO

Documentazione fotografica



SCHEDA DI RILEVAMENTO PUNTI DI MISURA



POZZO 728


NUOVO PIANO REGOLATORE

Localizzazione	Accessibilità	Stato	Denominazione strumento
Corso Giambone 68 – Torino	Accessibile	Inattivo	Pozzo
Coordinate X (WGS84)	Coordinate Y (WGS84)	Quota assoluta p.c. (m)	Area d'uso
393951	4987150	236	Azienda privata

Google Earth marzo 2023



Stralcio BDTRE 2024

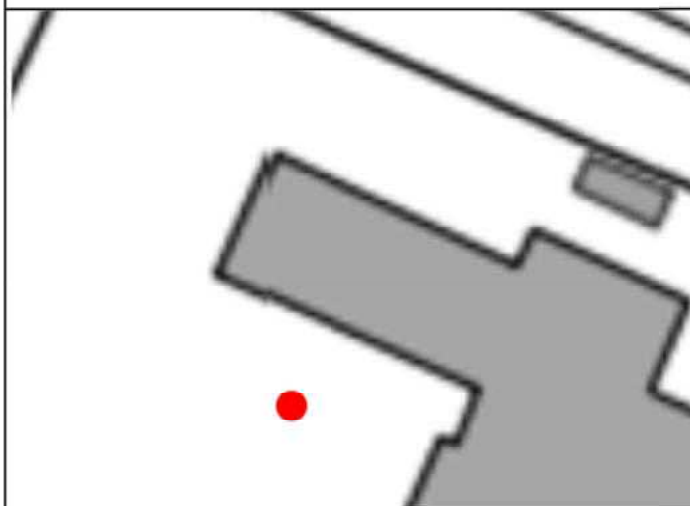

Caratteristiche dell'opera

Nome originario strumento	Descrizione opera	Posizione filtri (m)
PZZ0324645	Chiusino a raso non carrabile	-
Profondità (m)	Data installazione	Stratigrafia di riferimento
46,15	1959	NO

Documentazione fotografica



SCHEDA DI RILEVAMENTO PUNTI DI MISURA

POZZO 761


NUOVO PIANO REGOLATORE

Localizzazione	Accessibilità	Stato	Denominazione strumento
Strada Castello di Mirafiori 272 – Torino	Accessibile non misurabile	Attivo	Pozzo
Coordinate X (WGS84)	Coordinate Y (WGS84)	Quota assoluta p.c. (m s.l.m.)	Area d'uso
393282,9	4984676,3	236	Azienda privata

Google Earth marzo 2022



Stralcio BDTRE 2024

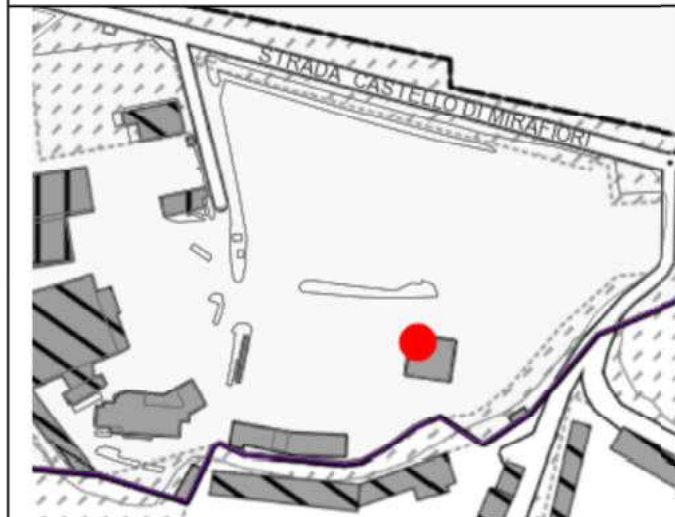

Caratteristiche dell'opera

Nome originario strumento	Descrizione opera	Posizione filtri (m)
PZZ0342684	Camera	-
Profondità (m)	Data installazione	Stratigrafia di riferimento
24	-	NO

Documentazione fotografica



SCHEDA DI RILEVAMENTO PUNTI DI MISURA

POZZO 762


NUOVO PIANO REGOLATORE

Localizzazione	Accessibilità	Stato	Denominazione strumento
Tra Corso Traiano 70 e 62 – Torino	Accessibile	Dismesso	Pozzo dubbio
Coordinate X (WGS84)	Coordinate Y (WGS84)	Quota assoluta p.c. (m)	Area d'uso
393258,9	4986436,7	241,7	Suolo pubblico

Google Earth marzo 2022



Stralcio BDTRE 2024

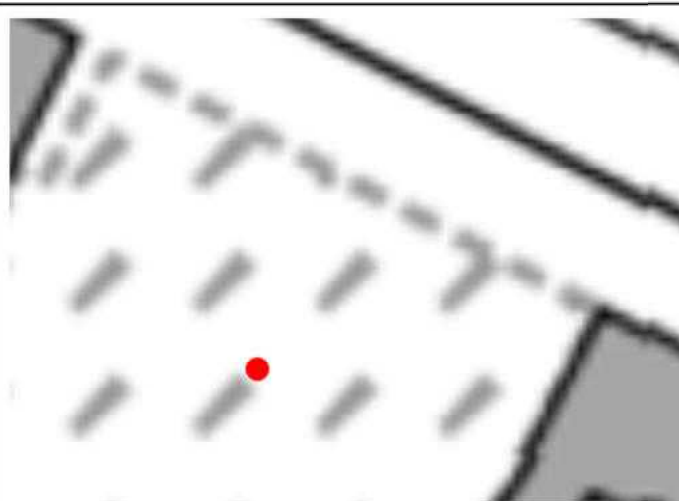

Caratteristiche dell'opera

Nome originario strumento	Descrizione opera	Posizione filtri (m)
-	Chiusino a raso non carrabile	-
Profondità (m)	Data installazione	Stratigrafia di riferimento
-	-	NO

Documentazione fotografica



ALLEGATO 3

Le schede relative ai piezometri visionati


SCHEDA DI RILEVAMENTO PUNTI DI MISURA

NUOVO PIANO REGOLATORE


11p

Localizzazione	Accessibilità	Stato	Denominazione strumento
Strada del Francese 141/20 – Torino	Accessibile	Buono	Piezometro
Coordinate X (WGS84)	Coordinate Y (WGS84)	Quota assoluta p.c. (m s.l.m.)	Area d'uso
395605,22	4998736,72	238,78	Azienda privata

Google Earth marzo 2022

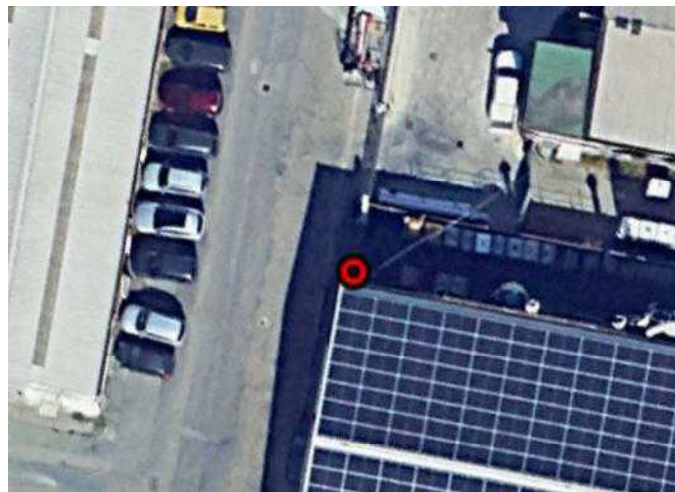

Stralcio BDTRE 2024

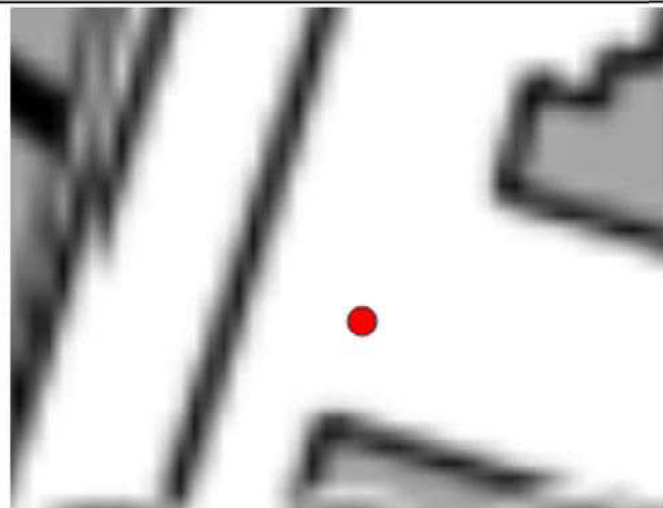

Caratteristiche dell'opera

Nome originario strumento	Descrizione opera	Posizione filtri (m)
PZ3	Chiusino a raso carrabile	-3 ÷ -16
Profondità (m)	Data installazione	Stratigrafia di riferimento
16	-	Sì

Documentazione fotografica



SCHEDA DI RILEVAMENTO PUNTI DI MISURA

NUOVO PIANO REGOLATORE

17p

Localizzazione	Accessibilità	Stato	Denominazione strumento
Via Germagnano 50 – Torino	Accessibile	Buono	Piezometro
Coordinate X (WGS84)	Coordinate Y (WGS84)	Quota assoluta p.c. (m s.l.m.)	Area d'uso
395654,57	4997957,79	234,8	Azienda pubblica

Google Earth ottobre 2023



Stralcio BDTRE 2024



Caratteristiche dell'opera

Nome originario strumento	Descrizione opera	Posizione filtri (m)
A2b	Chiusino a fungo	-14 ÷ -18.5
Profondità (m)	Data installazione	Stratigrafia di riferimento
20	01/09/2002	sì

Documentazione fotografica




SCHEDA DI RILEVAMENTO PUNTI DI MISURA

NUOVO PIANO REGOLATORE

38p

Localizzazione	Accessibilità	Stato	Denominazione strumento
via Enrico Fermi	Accessibile	Cattivo	Piezometro
Coordinate X (WGS84)	Coordinate Y (WGS84)	Quota assoluta p.c. (m s.l.m.)	Area d'uso
394600,84	4996693,45	232,64	Azienda pubblica

Google Earth marzo 2023

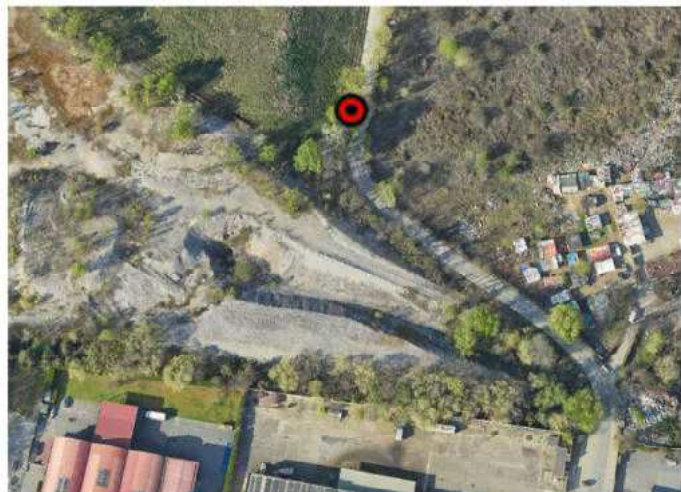

Stralcio BDTRE 2024



Caratteristiche dell'opera

Nome originario strumento	Descrizione opera	Posizione filtri (m)
-	Chiusino a fungo	-4,5 ÷ -20
Profondità (m)	Data installazione	Stratigrafia di riferimento
20	-	Sì

Documentazione fotografica



SCHEDA DI RILEVAMENTO PUNTI DI MISURA

45p


NUOVO PIANO REGOLATORE

Localizzazione	Accessibilità	Stato	Denominazione strumento
Via Bormida 19/6 – Torino	Accessibile	Buono	Piezometro
Coordinate X (WGS84)	Coordinate Y (WGS84)	Quota assoluta p.c. (m s.l.m.)	Area d'uso
398682,46	4997411,58	221,9	Suolo pubblico

Google Earth marzo 2022




Stralcio BDTRE2024

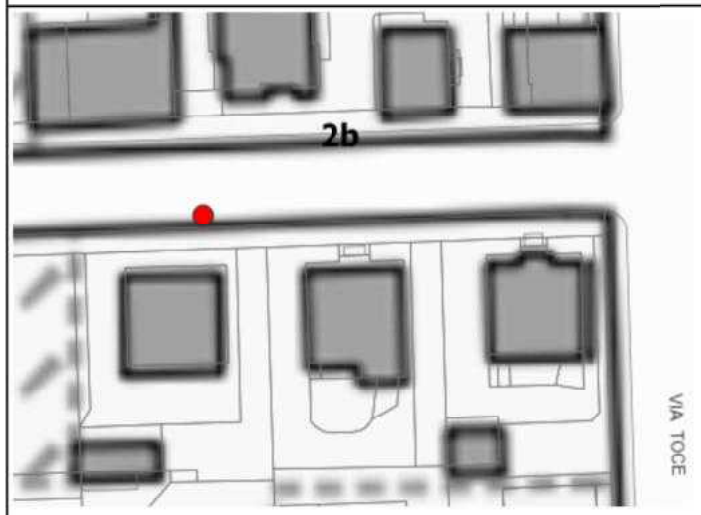

Caratteristiche dell'opera

Nome originario strumento	Descrizione opera	Posizione filtri (m)
-	Chiusino a raso carrabile	-
Profondità (m)	Data installazione	Stratigrafia di riferimento
15	-	sì

Documentazione fotografica

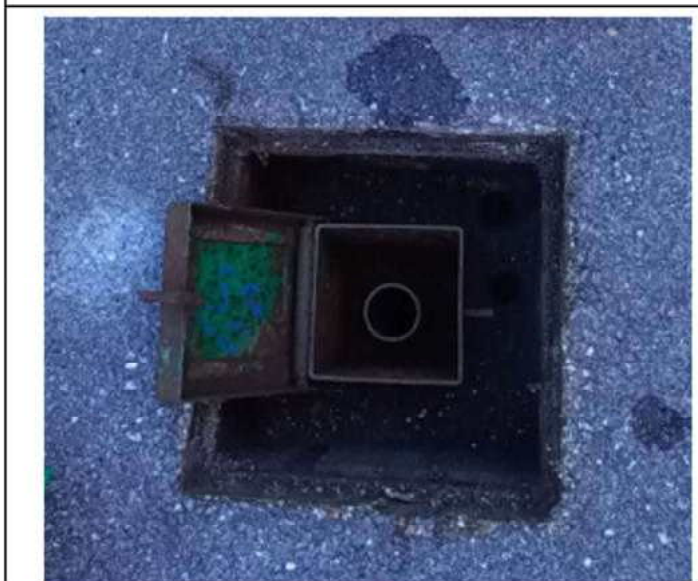

SCHEDA DI RILEVAMENTO PUNTI DI MISURA

NUOVO PIANO REGOLATORE


55p

Localizzazione	Accessibilità	Stato	Denominazione strumento
Via Pianezza 301 – Torino	Accessibile	Buono	Piezometro
Coordinate X (WGS84)	Coordinate Y (WGS84)	Quota assoluta p.c. (m)	Area d'uso
392046,57	4994741,13	262,64	Azienda privata

Google Earth ottobre 2023



Stralcio BDTRE 2024

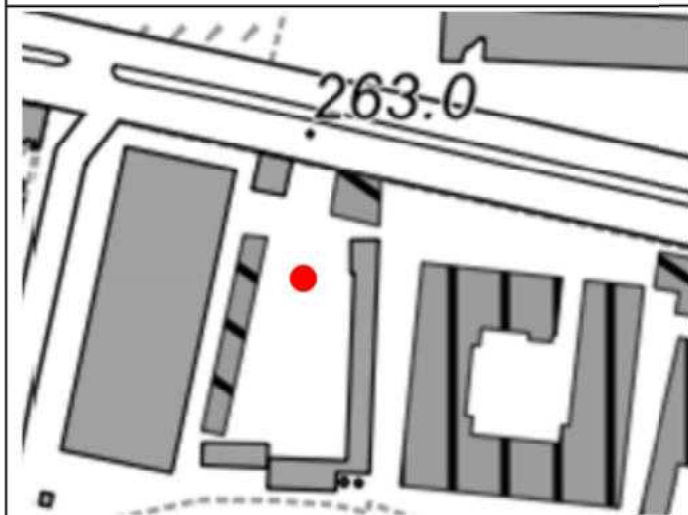

Caratteristiche dell'opera

Nome originario strumento	Descrizione opera	Posizione filtri (m)
-	Chiusino a raso non carrabile	-13 ÷ -15
Profondità (m)	Data installazione	Stratigrafia di riferimento
15	-	Sì

Documentazione fotografica



SCHEDA DI RILEVAMENTO PUNTI DI MISURA

60p


NUOVO PIANO REGOLATORE

Localizzazione	Accessibilità	Stato	Denominazione strumento
Via Assisi (Parco Dora) – Torino	Accessibile	Buono	Piezometro
Coordinate X (WGS84)	Coordinate Y (WGS84)	Quota assoluta p.c. (m)	Area d'uso
395085,6	4994200,09	236,38	Suolo pubblico

Google Earth marzo 2023



Stralcio BDTRE 2024

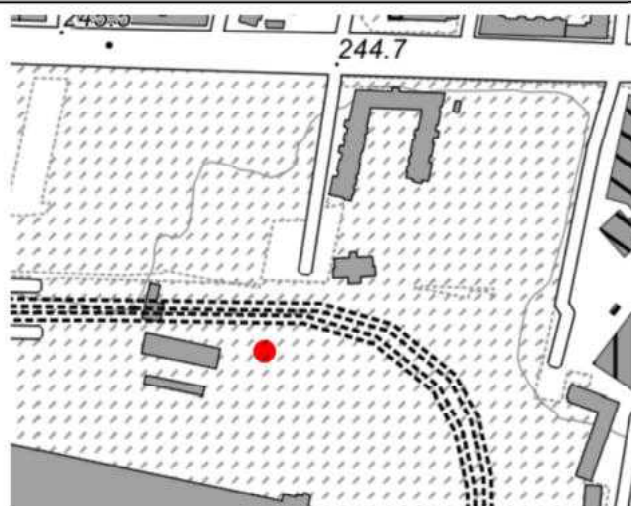

Caratteristiche dell'opera

Nome originario strumento	Descrizione opera	Posizione filtri (m)
-	Chiusino a raso non carrabile	-6 ÷ -18
Profondità (m)	Data installazione	Stratigrafia di riferimento
18	-	Sì

Documentazione fotografica




SCHEDA DI RILEVAMENTO PUNTI DI MISURA

74p

NUOVO PIANO REGOLATORE

Localizzazione	Accessibilità	Stato	Denominazione strumento
Piazza Teresa Noce 23a– Torino	Accessibile	Buono	Piezometro
Coordinate X (WGS84)	Coordinate Y (WGS84)	Quota assoluta p.c. (m)	Area d'uso
396651,83	4993801,75	234,85	Suolo pubblico

Google Earth marzo 2023

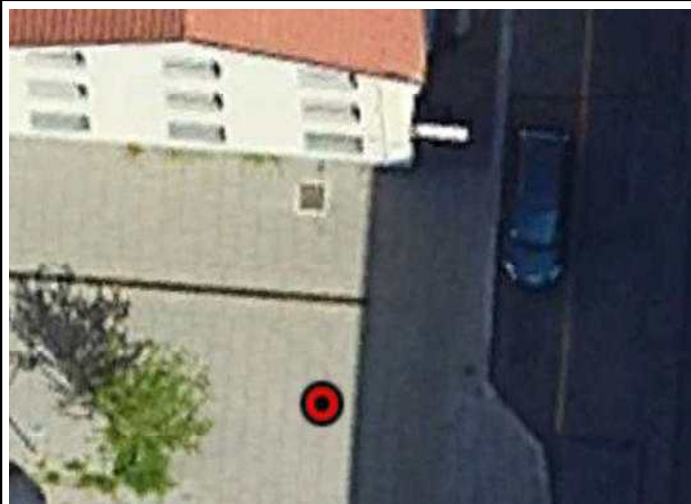

Stralcio BDTRE 2024



Caratteristiche dell'opera

Nome originario strumento	Descrizione opera	Posizione filtri (m)
-	Chiusino a raso non carrabile	-11 ÷ -20
Profondità (m)	Data installazione	Stratigrafia di riferimento
20	-	Sì

Documentazione fotografica



SCHEDA DI RILEVAMENTO PUNTI DI MISURA

82p

NUOVO PIANO REGOLATORE

Localizzazione	Accessibilità	Stato	Denominazione strumento
Strada Com. da Bertolla ad Abbazia di Stura 200 – Torino	Accessibile	Buono	Piezometro
Coordinate X (WGS84)	Coordinate Y (WGS84)	Quota assoluta p.c. (m)	Area d'uso
400464,2	4996351,86	213,59	Suolo pubblico

Google Earth marzo 2023



Stralcio BDTRE 2024



Caratteristiche dell'opera

Nome originario strumento	Descrizione opera	Posizione filtri (m)
-	Chiusino carrabile	-5 ÷ -18
Profondità (m)	Data installazione	Stratigrafia di riferimento
18	-	Sì

Documentazione fotografica




SCHEDA DI RILEVAMENTO PUNTI DI MISURA

84p


NUOVO PIANO REGOLATORE

Localizzazione	Accessibilità	Stato	Denominazione strumento
Corso Francia 426 – Torino	Accessibile	Buono	Piezometro Pz5
Coordinate X (WGS84)	Coordinate Y (WGS84)	Quota assoluta p.c. (m)	Area d'uso
395539,9	4992243,5	280	Azienda privata

Google Earth marzo 2023

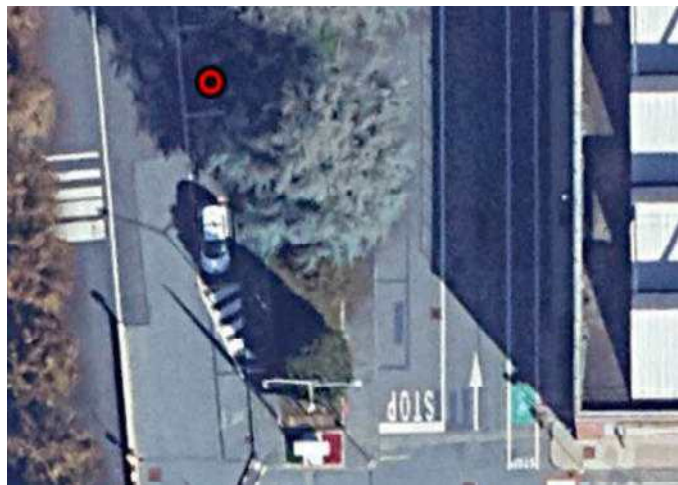

Stralcio BDTRE 2024

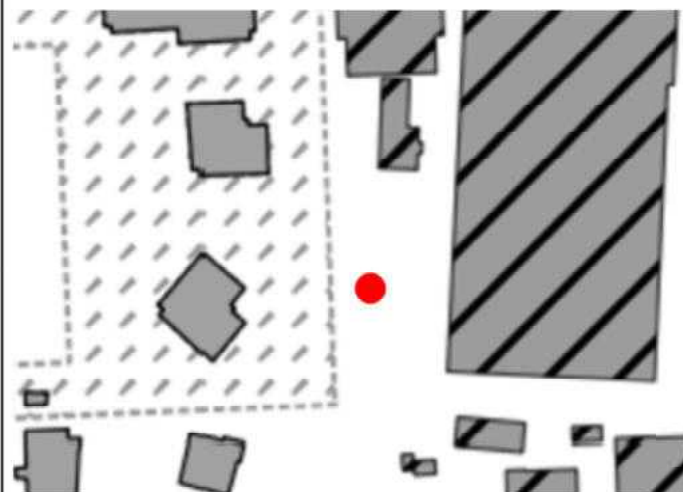

Caratteristiche dell'opera

Nome originario strumento	Descrizione opera	Posizione filtri (m)
PZ5	Chiusino carrabile	-35 ÷ -50
Profondità (m)	Data installazione	Stratigrafia di riferimento
50	-	sì

Documentazione fotografica




SCHEDA DI RILEVAMENTO PUNTI DI MISURA

85p


NUOVO PIANO REGOLATORE

Localizzazione	Accessibilità	Stato	Denominazione strumento
Corso Marche 5 – Torino	Accessibile	Buono	Piezometro Pz1
Coordinate X (WGS84)	Coordinate Y (WGS84)	Quota assoluta p.c. (m s.l.m.)	Area d'uso
390931,9	4992285,04	275,51	suolo pubblico

Google Earth marzo 2023

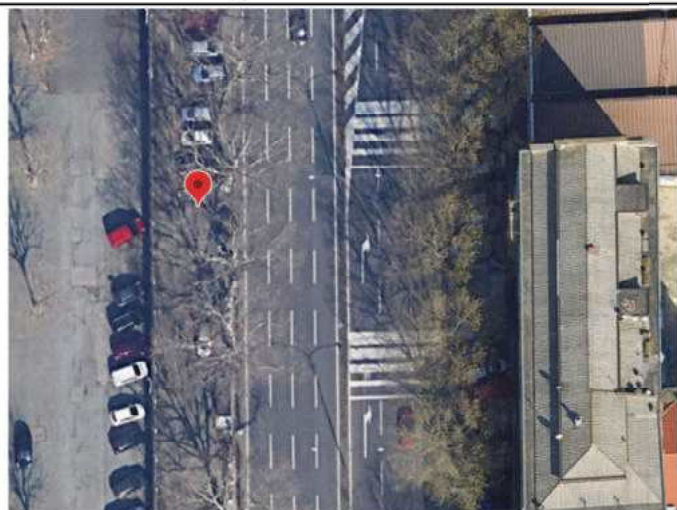


Stralcio BDTRE 2024

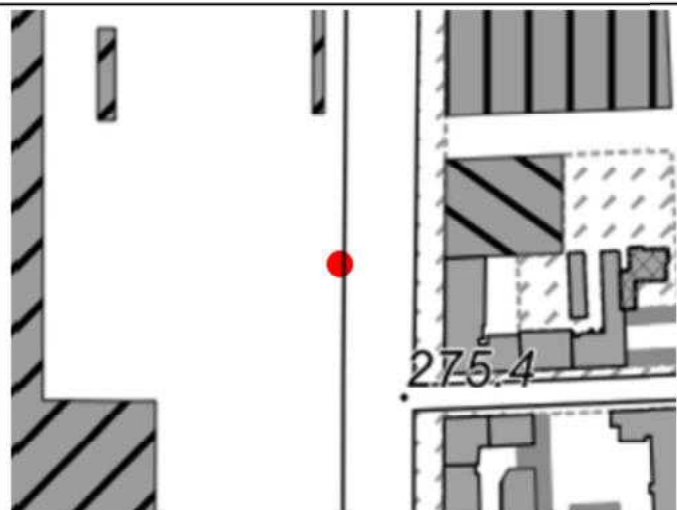

Caratteristiche dell'opera

Nome originario strumento	Descrizione opera	Posizione filtri (m)
-	Chiusino carrabile	-37 ÷ -50
Profondità (m)	Data installazione	Stratigrafia di riferimento
51	-	sì

Documentazione fotografica

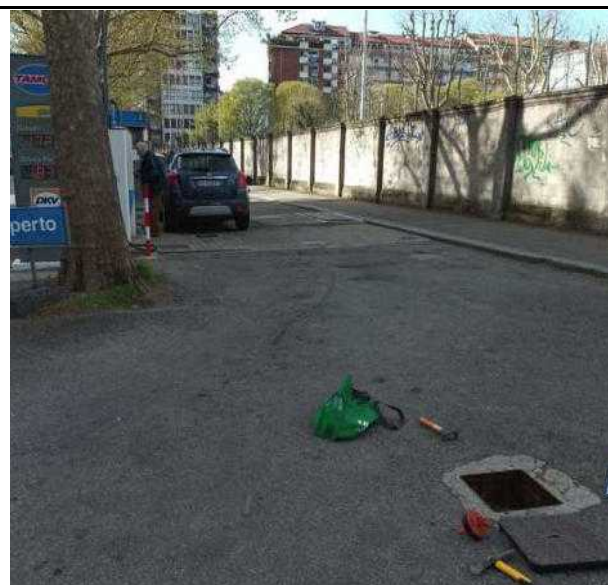

SCHEDA DI RILEVAMENTO PUNTI DI MISURA

86p

NUOVO PIANO REGOLATORE

Localizzazione	Accessibilità	Stato	Denominazione strumento
Corso Francia 426 – Torino	Accessibile	Buono	Piezometro Pz1
Coordinate X (WGS84)	Coordinate Y (WGS84)	Quota assoluta p.c. (m)	Area d'uso
390897	4992193	275,5	Azienda privata

Google Earth marzo 2023




Stralcio BDTRE 2024



Caratteristiche dell'opera

Nome originario strumento	Descrizione opera	Posizione filtri (m)
-	Chiusino carrabile	-30 ÷ -50
Profondità (m)	Data installazione	Stratigrafia di riferimento
41,5	-	Sì

Documentazione fotografica

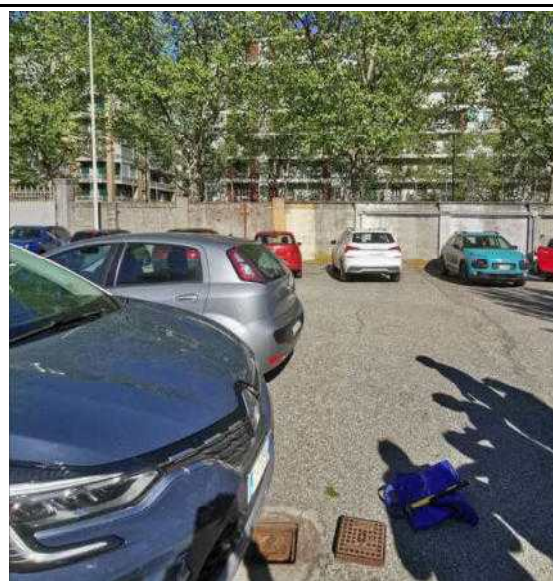

SCHEDA DI RILEVAMENTO PUNTI DI MISURA

109p


NUOVO PIANO REGOLATORE

Localizzazione	Accessibilità	Stato	Denominazione strumento
Corso Castelfidardo 22 – Torino	Accessibile	Buono	Piezometro
Coordinate X (WGS84)	Coordinate Y (WGS84)	Quota assoluta p.c. (m)	Area d'uso
394600,27	4991243,84	249,02	Azienda privata

Google Earth marzo 2023



Stralcio BDTRE 2024

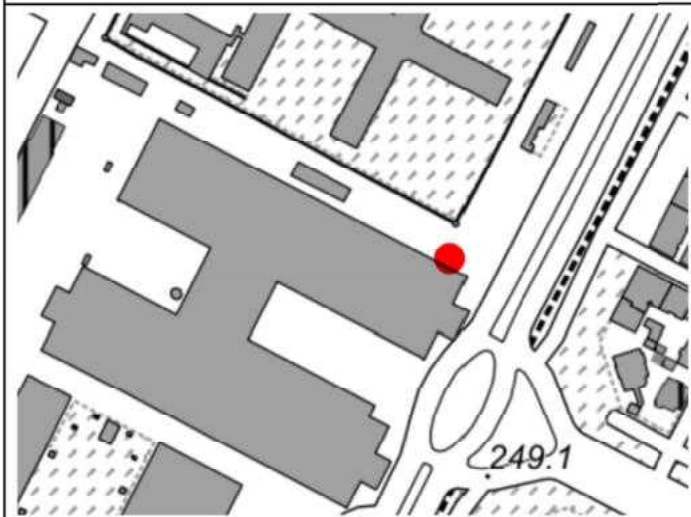

Caratteristiche dell'opera

Nome originario strumento	Descrizione opera	Posizione filtri (m)
S2bis	Chiusino a raso non carrabile	-15 ÷ -35
Profondità (m)	Data installazione	Stratigrafia di riferimento
35	-	Sì

Documentazione fotografica



SCHEDA DI RILEVAMENTO PUNTI DI MISURA

111p


NUOVO PIANO REGOLATORE

Localizzazione	Accessibilità	Stato	Denominazione strumento
Corso Castelfidardo 22 – Torino	Accessibile	Buono	Piezometro
Coordinate X (WGS84)	Coordinate Y (WGS84)	Quota assoluta p.c. (m)	Area d'uso
394535,53	4991210,77	248,92	Azienda privata

Google Earth marzo 2023



Stralcio BDTRE 2024

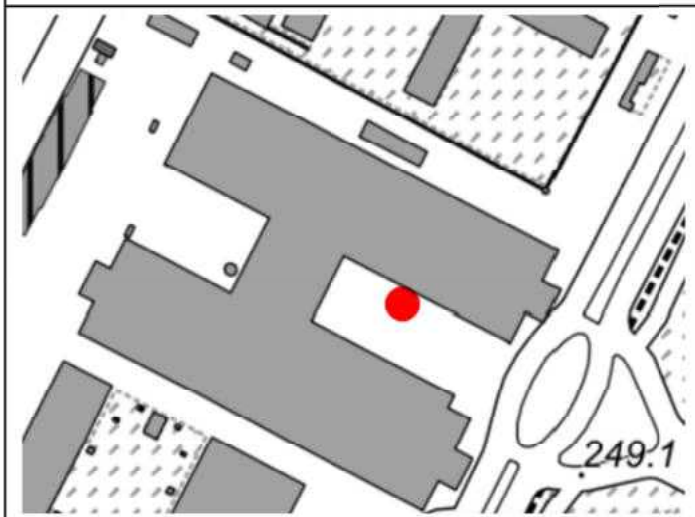

Caratteristiche dell'opera

Nome originario strumento	Descrizione opera	Posizione filtri (m)
S7	Chiusino a raso non carrabile	-14,4 ÷ -35
Profondità (m)	Data installazione	Stratigrafia di riferimento
35	-	Sì

Documentazione fotografica




SCHEDA DI RILEVAMENTO PUNTI DI MISURA

112p


NUOVO PIANO REGOLATORE

Localizzazione	Accessibilità	Stato	Denominazione strumento
Corso Castelfidardo 22 – Torino	Accessibile	Buono	Piezometro
Coordinate X (WGS84)	Coordinate Y (WGS84)	Quota assoluta p.c. (m)	Area d'uso
394486,05	4991138,32	249,02	Azienda privata

Google Earth marzo 2023

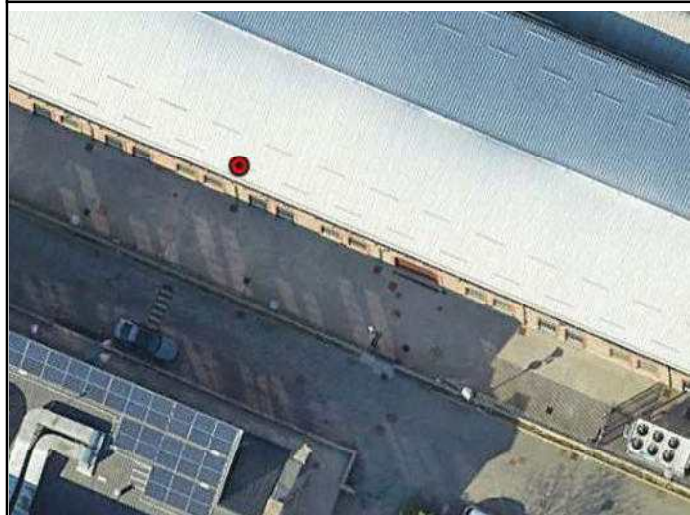

Stralcio BDTRE 2024

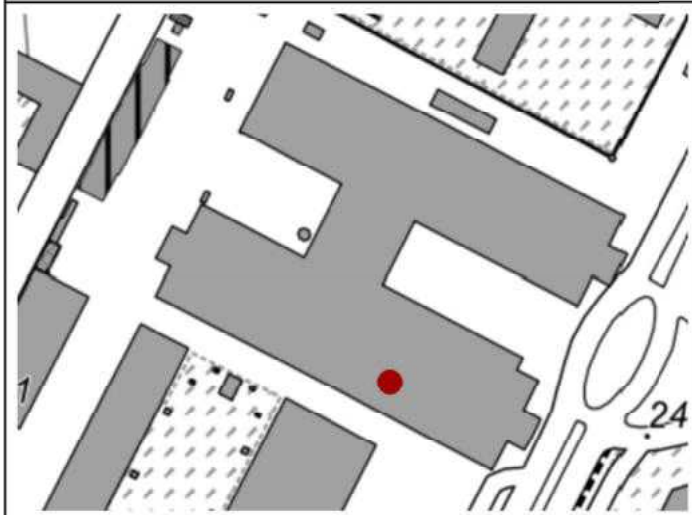

Caratteristiche dell'opera

Nome originario strumento	Descrizione opera	Posizione filtri (m)
S5	Chiusino a raso non carrabile	-15 ÷ -35
Profondità (m)	Data installazione	Stratigrafia di riferimento
35	-	Sì

Documentazione fotografica



SCHEDA DI RILEVAMENTO PUNTI DI MISURA

113p


NUOVO PIANO REGOLATORE

Localizzazione	Accessibilità	Stato	Denominazione strumento
Corso Castelfidardo 22 – Torino	Accessibile	Buono	Piezometro
Coordinate X (WGS84)	Coordinate Y (WGS84)	Quota assoluta p.c. (m)	Area d'uso
394533,63	4991116,05	249,14	Azienda privata

Google Earth marzo 2023



Stralcio BDTRE 2024

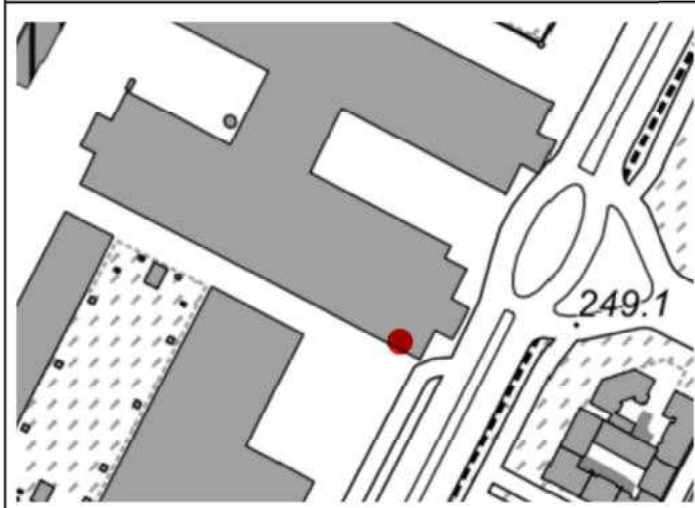

Caratteristiche dell'opera

Nome originario strumento	Descrizione opera	Posizione filtri (m)
24bis	Chiusino a raso non carrabile	-15 ÷ -35
Profondità (m)	Data installazione	Stratigrafia di riferimento
35	-	Sì

Documentazione fotografica




SCHEDA DI RILEVAMENTO PUNTI DI MISURA

116p


NUOVO PIANO REGOLATORE

Localizzazione	Accessibilità	Stato	Denominazione strumento
Via Costaguta 21– Torino	Accessibile	Buono	Pm 70
Coordinate X (WGS84)	Coordinate Y (WGS84)	Quota assoluta p.c. (m)	Area d'uso
395708,78	4993596,38	233,88	Suolo pubblico

Google Earth marzo 2023

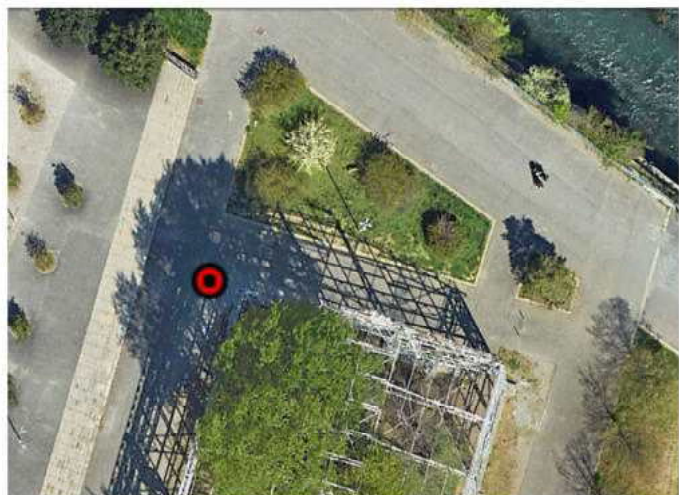

Stralcio BDTRE 2024

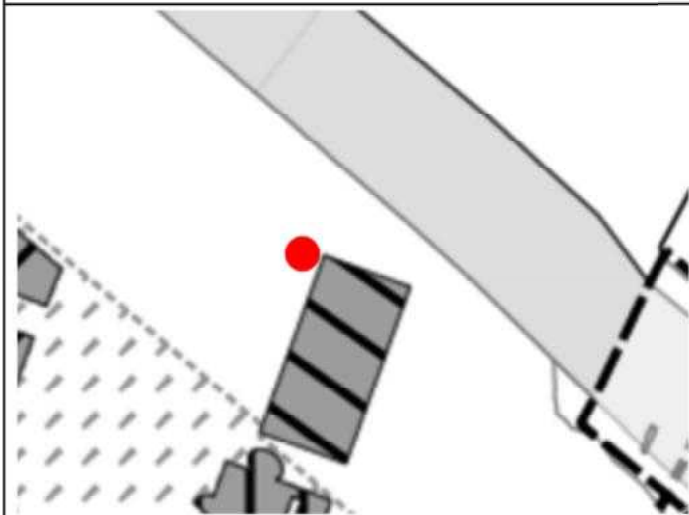

Caratteristiche dell'opera

Nome originario strumento	Descrizione opera	Posizione filtri (m)
-	Chiusino a raso non carrabile	-
Profondità (m)	Data installazione	Stratigrafia di riferimento
16	-	NO

Documentazione fotografica



SCHEDA DI RILEVAMENTO PUNTI DI MISURA

126p


NUOVO PIANO REGOLATORE

Localizzazione	Accessibilità	Stato	Denominazione strumento
Lungo Dora Savona -Giardino Schiapparelli – Torino	Accessibile	Buono	Piezometro
Coordinate X (WGS84)	Coordinate Y (WGS84)	Quota assoluta p.c. (m)	Area d'uso
396821,67	4992516,08	225,3	Suolo pubblico

Ggoogle Earth marzo 2023



Stralcio BDTRE 2024

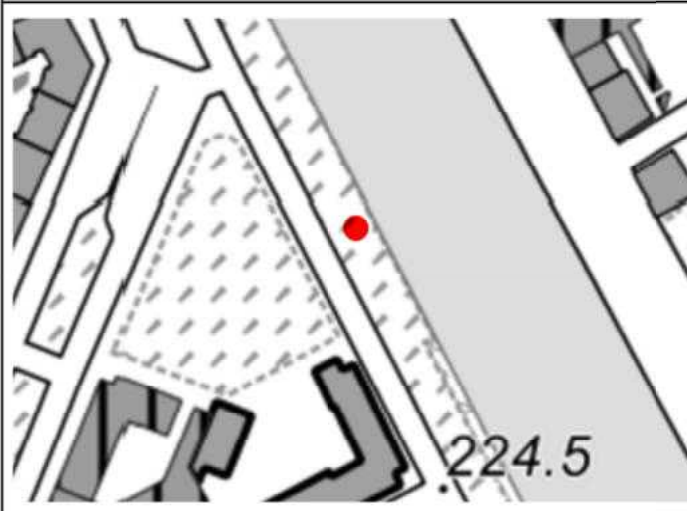

Caratteristiche dell'opera

Nome originario strumento	Descrizione opera	Posizione filtri (m)
S00364	Chiusino a raso non carrabile	-
Profondità (m)	Data installazione	Stratigrafia di riferimento
18,33	-	Sì

Documentazione fotografica




SCHEDA DI RILEVAMENTO PUNTI DI MISURA

139p


NUOVO PIANO REGOLATORE

Localizzazione	Accessibilità	Stato	Denominazione strumento
Via Pacini 70, Torino	Accessibile con limitazioni	Buono	
Coordinate X (WGS84)	Coordinate Y (WGS84)	Quota assoluta p.c. (m)	Area d'uso
398505,78	4993128,65	223,58	Cantiere Comune

Google Earth marzo 2023

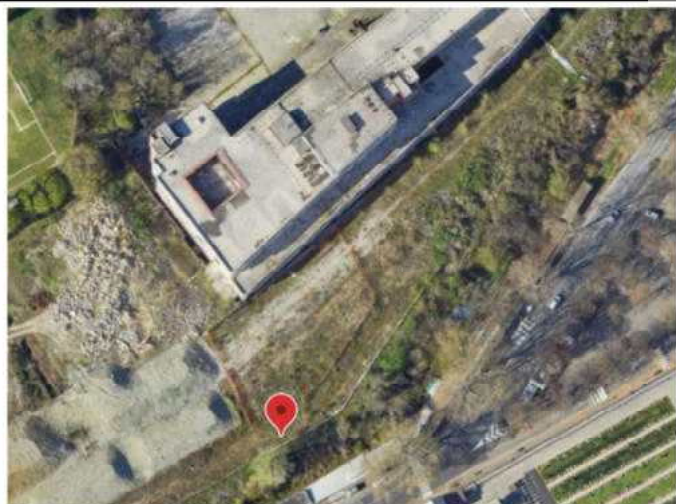

Stralcio BDTRE 2024

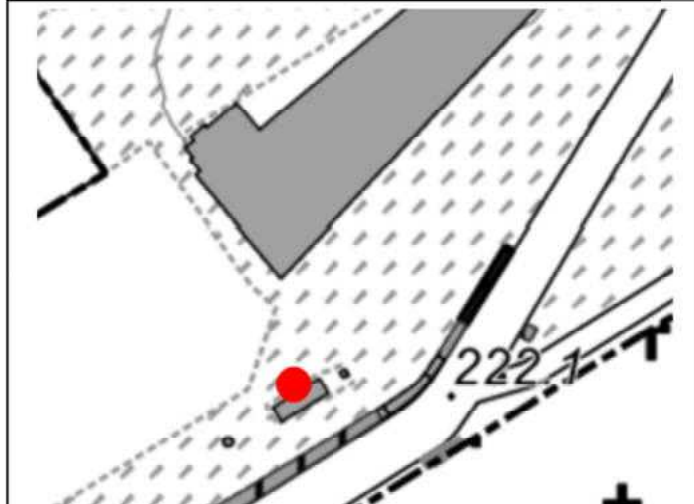

Caratteristiche dell'opera

Nome originario strumento	Descrizione opera	Posizione filtri (m)
-	Tubo aperto fuori terra	-9 ÷ -18
Profondità (m)	Data installazione	Stratigrafia di riferimento
18	-	Sì

Documentazione fotografica




SCHEDA DI RILEVAMENTO PUNTI DI MISURA

141p


NUOVO PIANO REGOLATORE

Localizzazione	Accessibilità	Stato	Denominazione strumento
Via Pacini 70, Torino	Accessibile con limitazioni	Buono	
Coordinate X (WGS84)	Coordinate Y (WGS84)	Quota assoluta p.c. (m)	Area d'uso
398300,24	4992998,48	223,42	Cantiere Comune

Google Earth marzo 2023

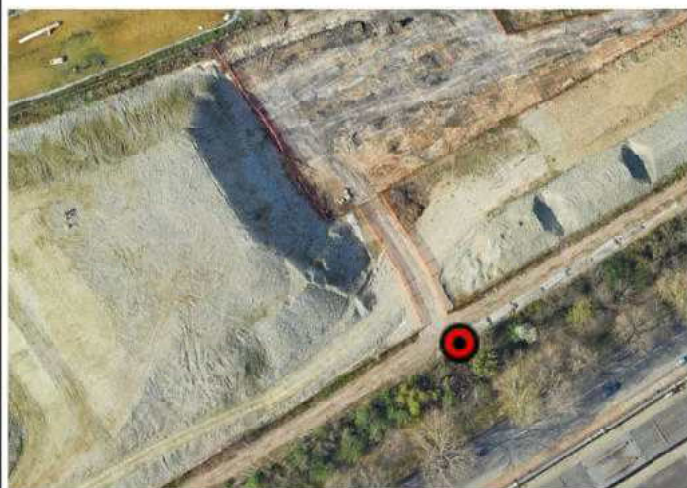

Stralcio BDTRE 2024

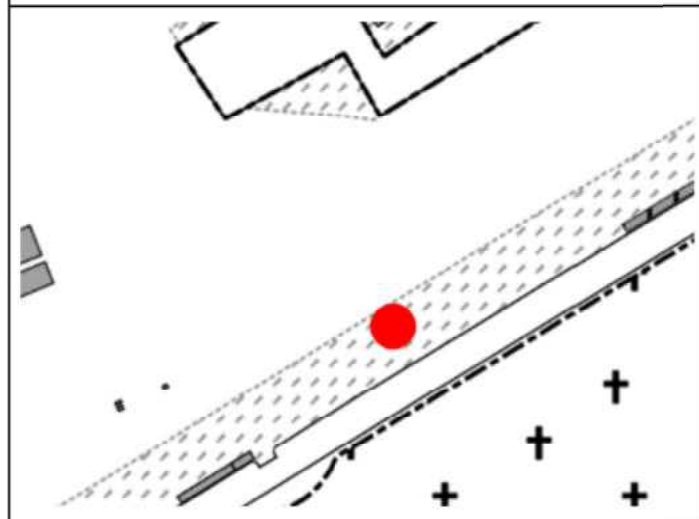

Caratteristiche dell'opera

Nome originario strumento	Descrizione opera	Posizione filtri (m)
-	Chiusino a fungo	-9 ÷ -18
Profondità (m)	Data installazione	Stratigrafia di riferimento
18	-	Sì

Documentazione fotografica



SCHEDA DI RILEVAMENTO PUNTI DI MISURA

142p


NUOVO PIANO REGOLATORE

Localizzazione	Accessibilità	Stato	Denominazione strumento
Via Pacini 70, Torino	Accessibile con limitazioni	Buono	Pz2bis
Coordinate X (WGS84)	Coordinate Y (WGS84)	Quota assoluta p.c. (m)	Area d'uso
397937,96	4992954,35	223,68	Cantiere Comune

Google Earth marzo 2023



Stralcio BDTRE 2024

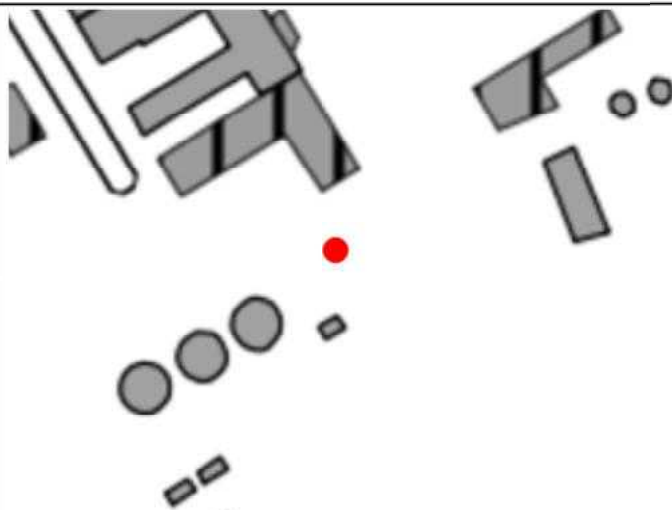

Caratteristiche dell'opera

Nome originario strumento	Descrizione opera	Posizione filtri (m)
-	Chiusino a fungo	-9 ÷ -18
Profondità (m)	Data installazione	Stratigrafia di riferimento
18	-	Sì

Documentazione fotografica




SCHEDA DI RILEVAMENTO PUNTI DI MISURA

144p


NUOVO PIANO REGOLATORE

Localizzazione	Accessibilità	Stato	Denominazione strumento
Viale Mai, lato università – Torino	Accessibile	Buono	Piezometro
Coordinate X (WGS84)	Coordinate Y (WGS84)	Quota assoluta p.c. (m)	Area d'uso
397757,35	4991956,78	222,99	Suolo pubblico

Google Earth marzo 2023

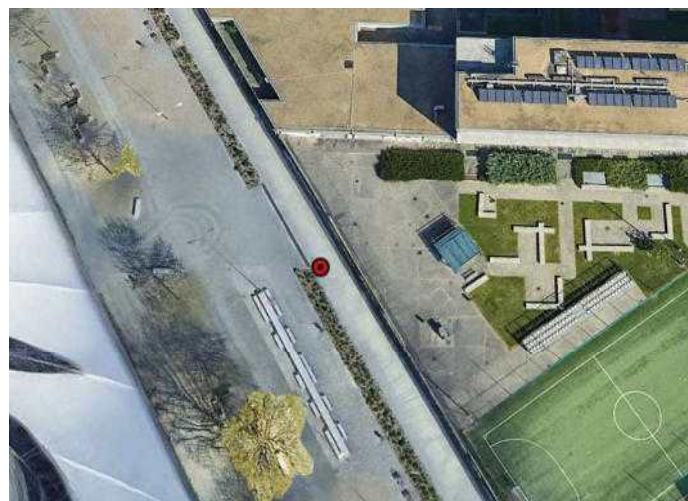

Stralcio BDTRE 2024

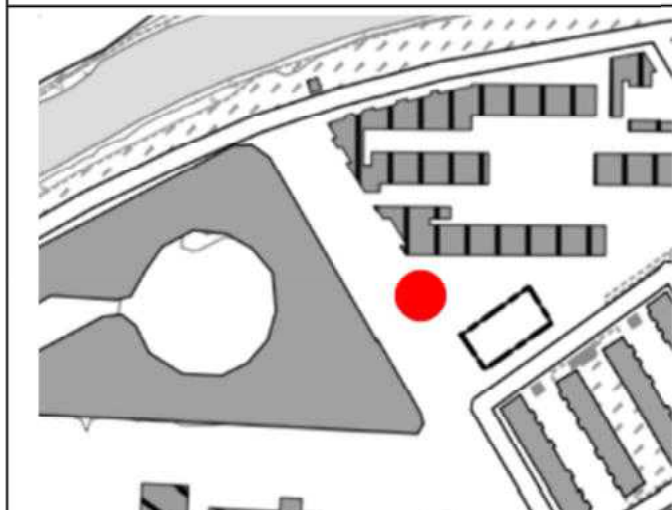

Caratteristiche dell'opera

Nome originario strumento	Descrizione opera	Posizione filtri (m)
-	Chiusino carrabile	-3 ÷ -15
Profondità (m)	Data installazione	Stratigrafia di riferimento
18	-	Sì

Documentazione fotografica



SCHEDA DI RILEVAMENTO PUNTI DI MISURA

150p


NUOVO PIANO REGOLATORE

Localizzazione	Accessibilità	Stato	Denominazione strumento
Tra Via Somalia e Via Alfieri – Grugliasco (TO)	Accessibile	Buono	Piezometro
Coordinate X (WGS84)	Coordinate Y (WGS84)	Quota assoluta p.c. (m)	Area d'uso
391297,7	4990148,65	267,98	Suolo pubblico

Google Eath marzo 2023



Stralcio BDTRE 2024

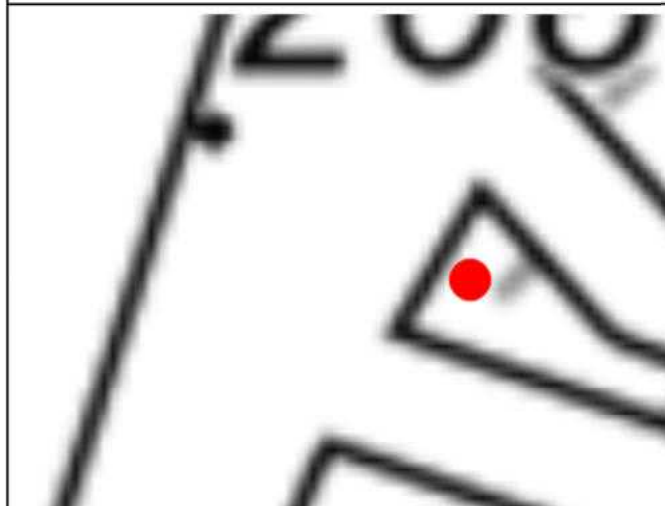

Caratteristiche dell'opera

Nome originario strumento	Descrizione opera	Posizione filtri (m)
-	chiusino a raso non carrabile	-
Profondità (m)	Data installazione	Stratigrafia di riferimento
40	-	Sì

Documentazione fotografica



SCHEDA DI RILEVAMENTO PUNTI DI MISURA

159p


NUOVO PIANO REGOLATORE

Localizzazione	Accessibilità	Stato	Denominazione strumento
Corso Marconi 21 – Torino	Accessibile	Buono	Piezometro
Coordinate X (WGS84)	Coordinate Y (WGS84)	Quota assoluta p.c. (m)	Area d'uso
396211,24	4989982,28	233,05	Suolo pubblico

Google Earth 2023



Stralcio BDTRE 2024

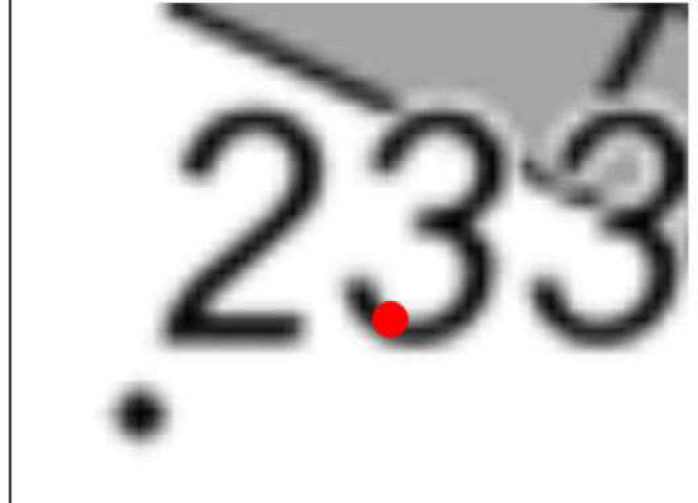

Caratteristiche dell'opera

Nome originario strumento	Descrizione opera	Posizione filtri (m)
-	Chiusino a raso non carrabile	-15 ÷ -37,5
Profondità (m)	Data installazione	Stratigrafia di riferimento
37,5	-	Sì

Documentazione fotografica



SCHEDA DI RILEVAMENTO PUNTI DI MISURA

162p

NUOVO PIANO REGOLATORE

Localizzazione	Accessibilità	Stato	Denominazione strumento
Corso Raffaello 18/c – Torino	Accessibile	Buono	Piezometro
Coordinate X (WGS84)	Coordinate Y (WGS84)	Quota assoluta p.c. (m)	Area d'uso
395907,26	4989524,83	234,79	Suolo pubblico

Google Earth marzo 2023



Stralcio BDTRE2024



Caratteristiche dell'opera

Nome originario strumento	Descrizione opera	Posizione filtri (m)
-	chiusino carrabile	-14 ÷ -38
Profondità (m)	Data installazione	Stratigrafia di riferimento
46,5	-	Sì

Documentazione fotografica




SCHEDA DI RILEVAMENTO PUNTI DI MISURA

164p


NUOVO PIANO REGOLATORE

Localizzazione	Accessibilità	Stato	Denominazione strumento
Via Madama Cristina 106 – Giardino Anglesio – Torino	Accessibile	Buono	Piezometro
Coordinate X (WGS84)	Coordinate Y (WGS84)	Quota assoluta p.c. (m)	Area d'uso
395677,02	4988977,62	234,48	Suolo pubblico

Google Earth marzo 2023

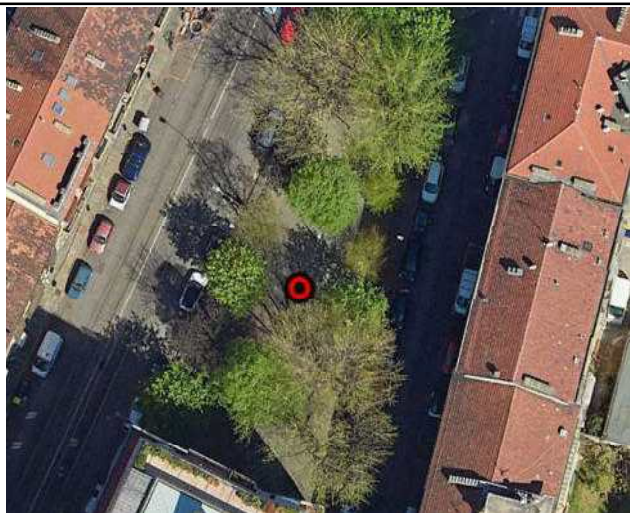

Stralcio BDTRE 2024

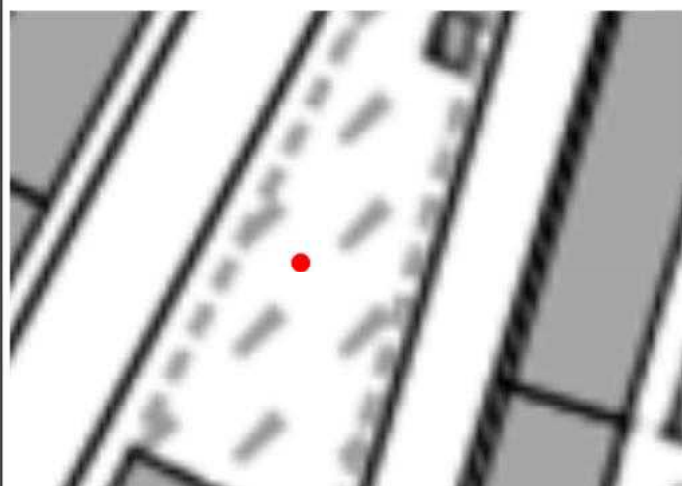

Caratteristiche dell'opera

Nome originario strumento	Descrizione opera	Posizione filtri (m)
-	chiusino a raso non carrabile	-14 ÷ -32
Profondità (m)	Data installazione	Stratigrafia di riferimento
32	-	Sì

Documentazione fotografica



SCHEDA DI RILEVAMENTO PUNTI DI MISURA

166p

NUOVO PIANO REGOLATORE

Localizzazione	Accessibilità	Stato	Denominazione strumento
Piazza Carducci angolo Via Nizza – Torino	Accessibile	Buono	Piezometro
Coordinate X (WGS84)	Coordinate Y (WGS84)	Quota assoluta p.c. (m)	Area d'uso
395332,29	4988523,72	235,44	Suolo pubblico

Google Earth marzo 2023



Stralcio BDTRE 2024



Caratteristiche dell'opera

Nome originario strumento	Descrizione opera	Posizione filtri (m)
-	chiusino a raso non carrabile	-15 ÷ -30
Profondità (m)	Data installazione	Stratigrafia di riferimento
30	-	sì

Documentazione fotografica



SCHEDA DI RILEVAMENTO PUNTI DI MISURA

168p


NUOVO PIANO REGOLATORE

Localizzazione	Accessibilità	Stato	Denominazione strumento
Piazza Carducci 134/b – Torino	Accessibile	Buono	Piezometro
Coordinate X (WGS84)	Coordinate Y (WGS84)	Quota assoluta p.c. (m)	Area d'uso
395310,76	4988437,69	234,46	Suolo pubblico

Google Earth marzo 2023



Stralcio BDTRE 2024

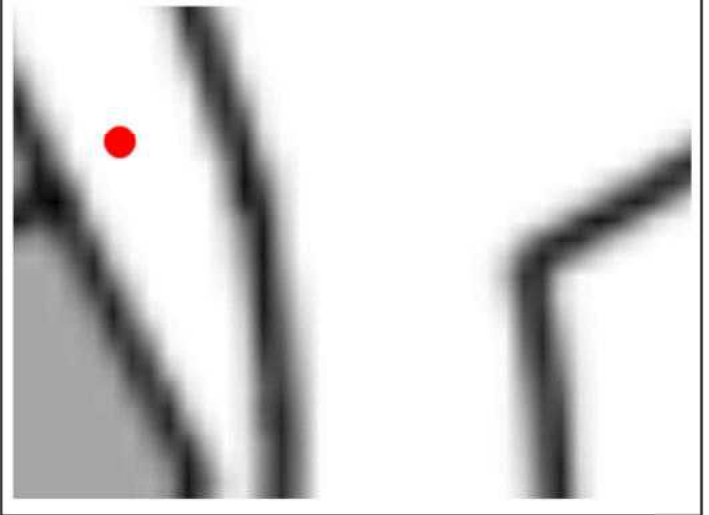

Caratteristiche dell'opera

Nome originario strumento	Descrizione opera	Posizione filtri (m)
-	chiusino a raso non carrabile	-9 ÷ -36
Profondità (m)	Data installazione	Stratigrafia di riferimento
36	-	sì

Documentazione fotografica



SCHEDA DI RILEVAMENTO PUNTI DI MISURA

172p

NUOVO PIANO REGOLATORE

Localizzazione	Accessibilità	Stato	Denominazione strumento
Via Ventimiglia angolo Corso Spezia – Torino	Accessibile	Buono	Piezometro
Coordinate X (WGS84)	Coordinate Y (WGS84)	Quota assoluta p.c. (m)	Area d'uso
395499,8	4987837,3	230,41	Suolo pubblico

Google Earth marzo 2023



Stralcio BDTRE 2024



Caratteristiche dell'opera

Nome originario strumento	Descrizione opera	Posizione filtri (m)
-	chiusino carrabile	-12 ÷ -30
Profondità (m)	Data installazione	Stratigrafia di riferimento
30	-	Sì

Documentazione fotografica



SCHEDA DI RILEVAMENTO PUNTI DI MISURA

192p


NUOVO PIANO REGOLATORE

Localizzazione	Accessibilità	Stato	Denominazione strumento
Via Agostino Bertani angolo Strada delle Lose – Torino	Accessibile	Buono	Piezometro
Coordinate X (WGS84)	Coordinate Y (WGS84)	Quota assoluta p.c. (m)	Area d'uso
389838,77	4987066,47	259,64	Parcheggio

Google Earth marzo 2023



Stralcio BDTRE 2024

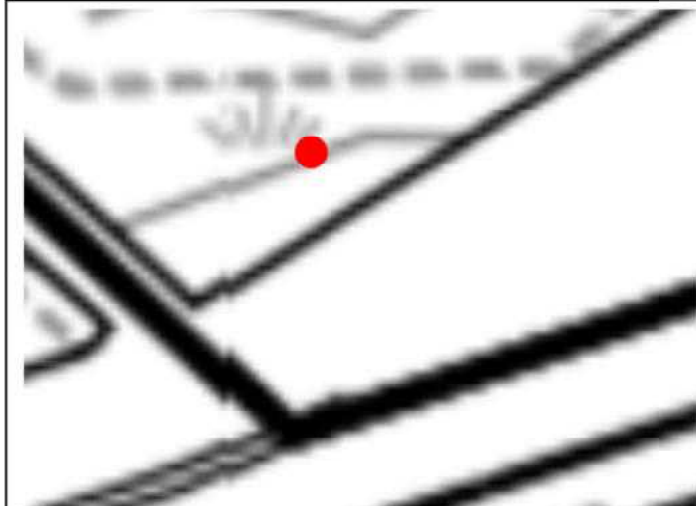

Caratteristiche dell'opera

Nome originario strumento	Descrizione opera	Posizione filtri (m)
-	Chiusino carrabile	-21 ÷ -35
Profondità (m)	Data installazione	Stratigrafia di riferimento
33	-	Sì

Documentazione fotografica




SCHEDA DI RILEVAMENTO PUNTI DI MISURA

195p


NUOVO PIANO REGOLATORE

Localizzazione	Accessibilità	Stato	Denominazione strumento
Via Padova 4 – Beinasco (TO)	Accessibile	Buono	Piezometro
Coordinate X (WGS84)	Coordinate Y (WGS84)	Quota assoluta p.c. (m)	Area d'uso
390029,37	4987004,51	259,58	Strada

Google Earth marzo 2023

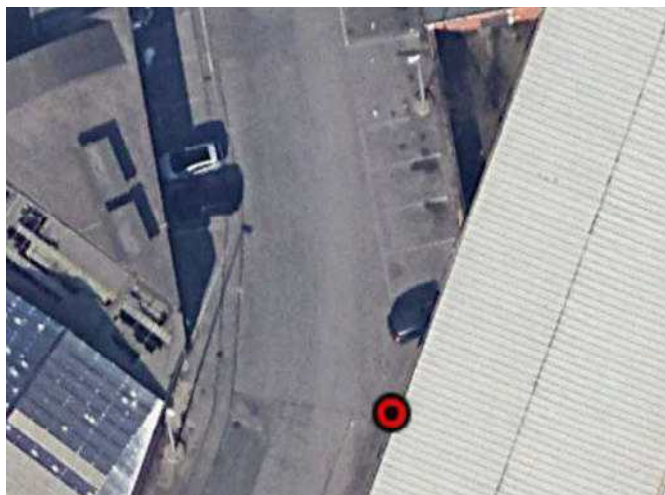

Stralcio BDTRE 2024

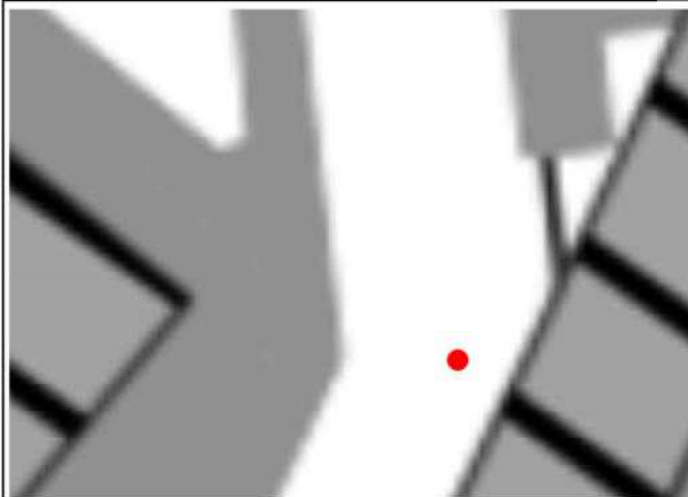

Caratteristiche dell'opera

Nome originario strumento	Descrizione opera	Posizione filtri (m)
-	Chiusino carrabile	-22 ÷ -35
Profondità (m)	Data installazione	Stratigrafia di riferimento
35	-	Sì

Documentazione fotografica




SCHEDA DI RILEVAMENTO PUNTI DI MISURA

197p


NUOVO PIANO REGOLATORE

Localizzazione	Accessibilità	Stato	Denominazione strumento
Via Venezia 14 – Beinasco (TO)	Accessibile	Buono	Piezometro
Coordinate X (WGS84)	Coordinate Y (WGS84)	Quota assoluta p.c. (m)	Area d'uso
389867,03	4986948,16	259,71	suolo pubblico

Google Earth marzo 2023

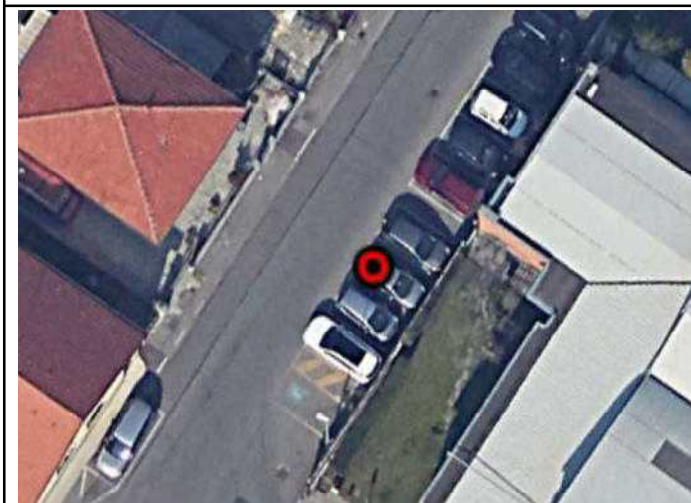

Stralcio BDTRE 2024

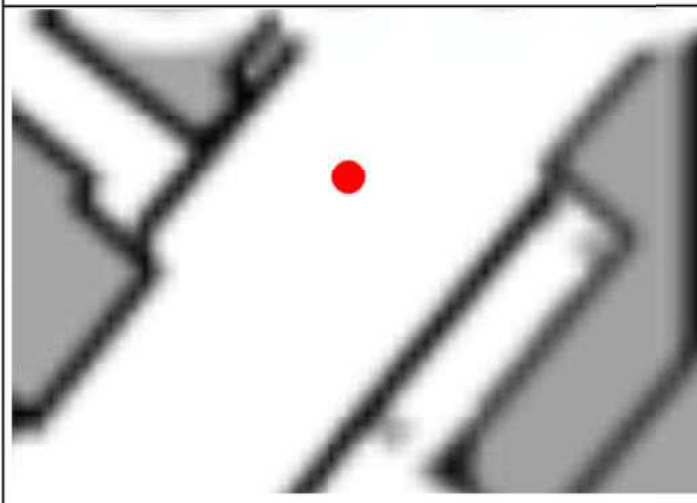

Caratteristiche dell'opera

Nome originario strumento	Descrizione opera	Posizione filtri (m)
-	Chiusino carrabile	-12 ÷ -35
Profondità (m)	Data installazione	Stratigrafia di riferimento
36	-	sì

Documentazione fotografica




SCHEDA DI RILEVAMENTO PUNTI DI MISURA

198p


NUOVO PIANO REGOLATORE

Localizzazione	Accessibilità	Stato	Denominazione strumento
Via Padova 12 – Beinasco (TO)	Accessibile	Buono	Piezometro
Coordinate X (WGS84)	Coordinate Y (WGS84)	Quota assoluta p.c. (m)	Area d'uso
390002,09	4986946,93	259,61	suolo pubblico

Google Earth marzo 2023

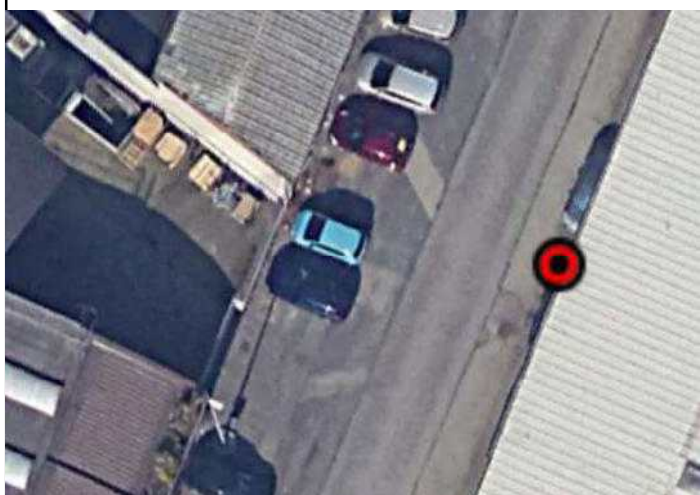

Stralcio BDTRE 2024

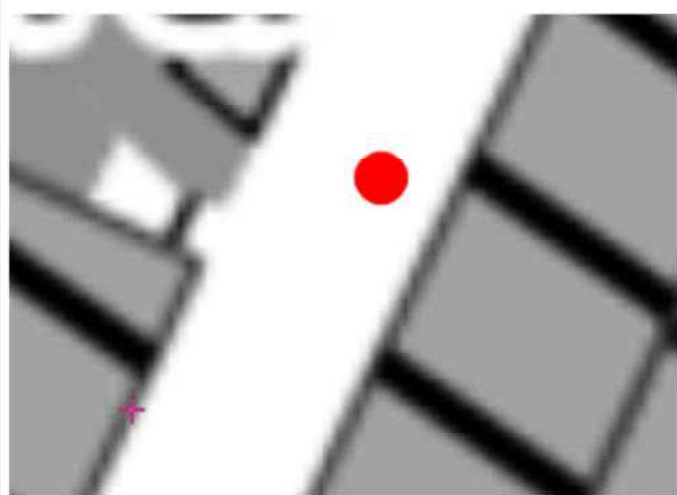

Caratteristiche dell'opera

Nome originario strumento	Descrizione opera	Posizione filtri (m)
-	Chiusino carrabile	-22 ÷ -36
Profondità (m)	Data installazione	Stratigrafia di riferimento
36	-	sì

Documentazione fotografica




SCHEDA DI RILEVAMENTO PUNTI DI MISURA

199p


NUOVO PIANO REGOLATORE

Localizzazione	Accessibilità	Stato	Denominazione strumento
Via Padova 12 – Beinasco (TO)	Accessibile	Buono	Piezometro
Coordinate X (WGS84)	Coordinate Y (WGS84)	Quota assoluta p.c. (m)	Area d'uso
389985,13	4986930,96	259,5	Parcheggio

Google Earth marzo 2022

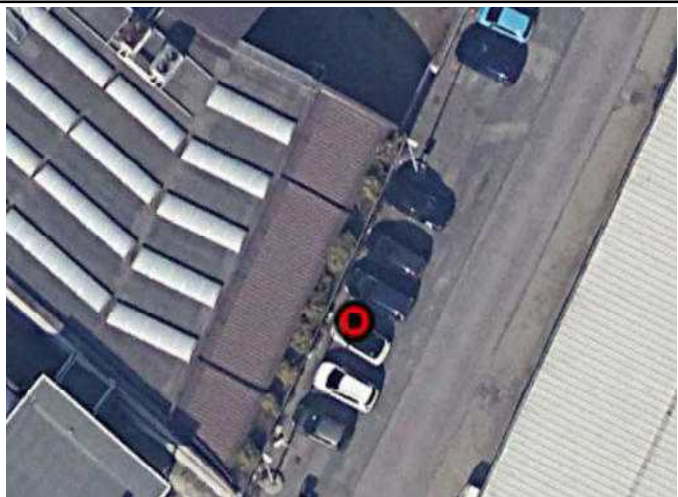

Stralcio BDTRE 2024

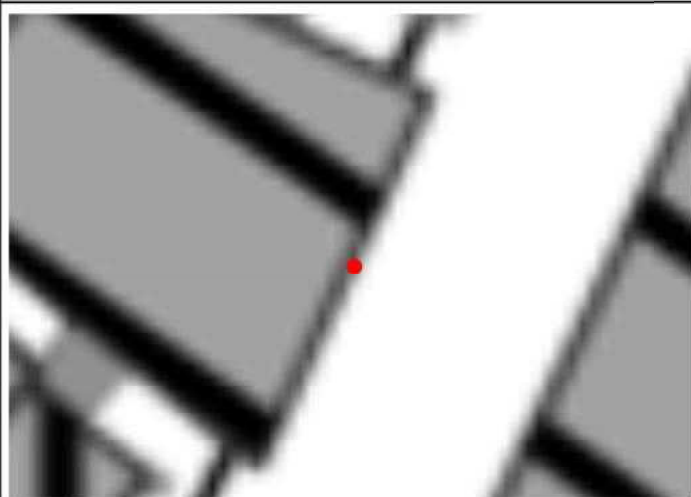

Caratteristiche dell'opera

Nome originario strumento	Descrizione opera	Posizione filtri (m)
-	Chiusino carrabile	-23 ÷ -35
Profondità (m)	Data installazione	Stratigrafia di riferimento
35	-	Sì

Documentazione fotografica




SCHEDA DI RILEVAMENTO PUNTI DI MISURA

202p


NUOVO PIANO REGOLATORE

Localizzazione	Accessibilità	Stato	Denominazione strumento
Al fondo di Via Bologna – Beinasco (TO)	Accessibile	Buono	Piezometro
Coordinate X (WGS84)	Coordinate Y (WGS84)	Quota assoluta p.c. (m)	Area d'uso
389778,52	4986830,16	256	Strada

Google Earth marzo 2022

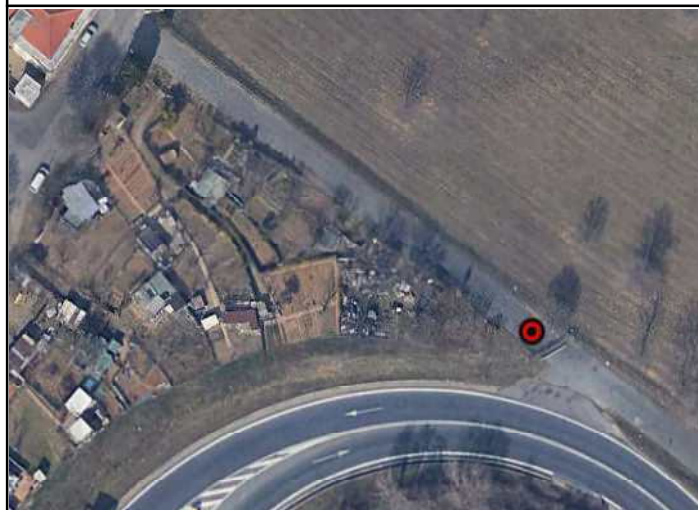

Stralcio BDTRE 2024

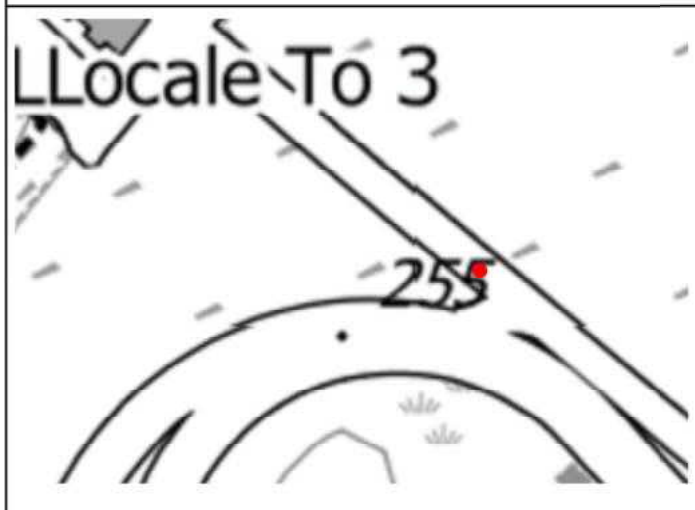

Caratteristiche dell'opera

Nome originario strumento	Descrizione opera	Posizione filtri (m)
-	Chiusino carrabile	-20 ÷ -34
Profondità (m)	Data installazione	Stratigrafia di riferimento
34	-	Sì

Documentazione fotografica




SCHEDA DI RILEVAMENTO PUNTI DI MISURA

206p

NUOVO PIANO REGOLATORE

Localizzazione	Accessibilità	Stato	Denominazione strumento
Via Nizza 250 – Torino	Accessibile	Buono	Piezometro
Coordinate X (WGS84)	Coordinate Y (WGS84)	Quota assoluta p.c. (m)	Area d'uso
395033,22	4987404,13	233,11	Suolo pubblico

Google Earth marzo 2023

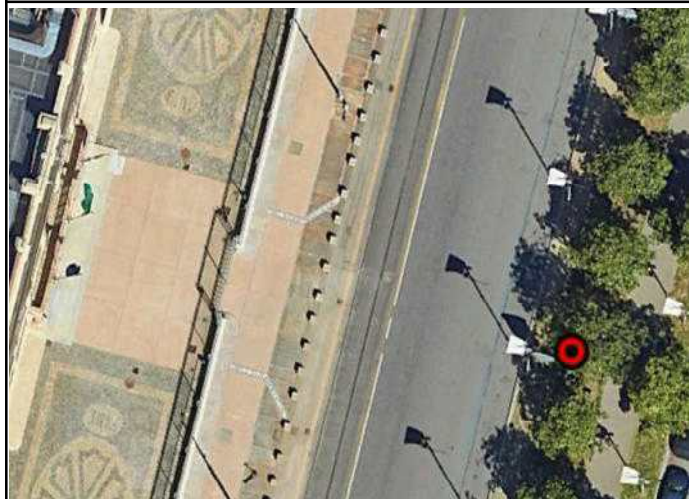

Stralcio BDTRE 2024



Caratteristiche dell'opera

Nome originario strumento	Descrizione opera	Posizione filtri (m)
-	Chiusino a raso non carrabile	-
Profondità (m)	Data installazione	Stratigrafia di riferimento
21,5	-	Sì

Documentazione fotografica



SCHEDA DI RILEVAMENTO PUNTI DI MISURA

218p


NUOVO PIANO REGOLATORE

Localizzazione	Accessibilità	Stato	Denominazione strumento
Corso Roma 24ter – Moncalieri	Accessibile	Buono	Piezometro
Coordinate X (WGS84)	Coordinate Y (WGS84)	Quota assoluta p.c. (m)	Area d'uso
395015,08	4984888,87	222,19	Azienda privata

Google Earth marzo 2022



Stralcio BDTRE 2024

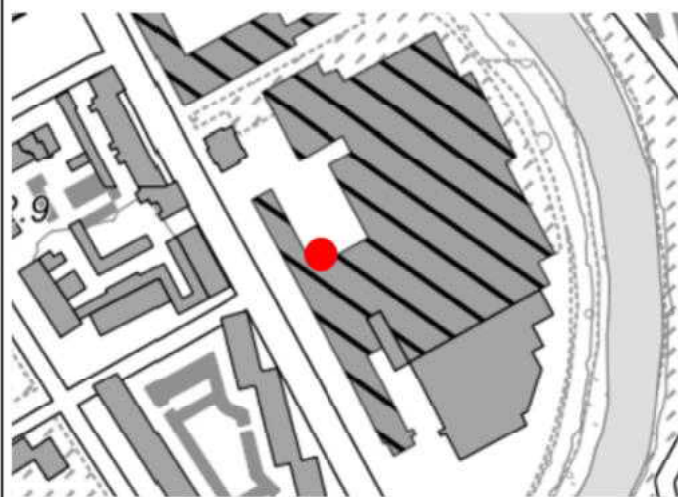

Caratteristiche dell'opera

Nome originario strumento	Descrizione opera	Posizione filtri (m)
-	Chiusino a raso non carrabile	-2,5 ÷ 10,5
Profondità (m)	Data installazione	Stratigrafia di riferimento
10,5	-	Sì

Documentazione fotografica




SCHEDA DI RILEVAMENTO PUNTI DI MISURA

219p


NUOVO PIANO REGOLATORE

Localizzazione	Accessibilità	Stato	Denominazione strumento
Corso Roma 24ter – Moncalieri	Accessibile	Buono	Piezometro
Coordinate X (WGS84)	Coordinate Y (WGS84)	Quota assoluta p.c. (m)	Area d'uso
395128,11	4984849,21	222,16	Azienda privata

Google Earth marzo 2022

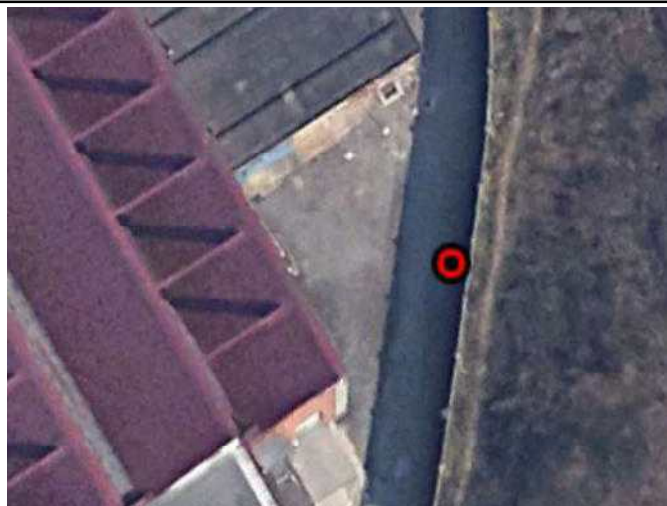

Stralcio BDTRE 2024

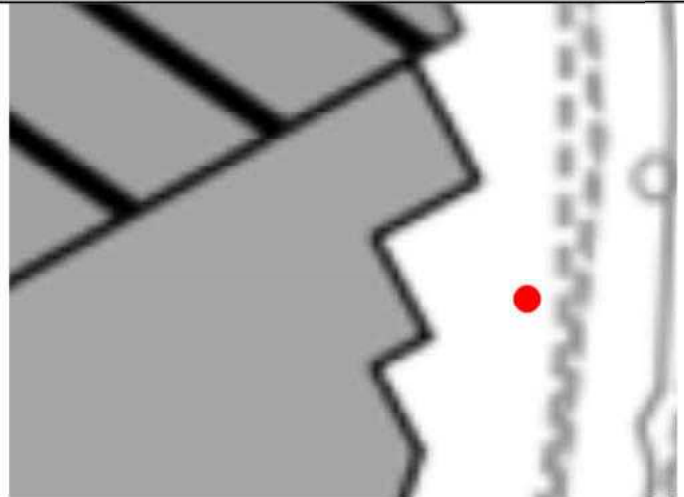

Caratteristiche dell'opera

Nome originario strumento	Descrizione opera	Posizione filtri (m)
-	Chiusino a raso non carrabile	-
Profondità (m)	Data installazione	Stratigrafia di riferimento
15	-	NO

Documentazione fotografica



SCHEDA DI RILEVAMENTO PUNTI DI MISURA

220p


NUOVO PIANO REGOLATORE

Localizzazione	Accessibilità	Stato	Denominazione strumento
Corso Roma 24 – Moncalieri	Accessibile	Buono	Piezometro
Coordinate X (WGS84)	Coordinate Y (WGS84)	Quota assoluta p.c. (m)	Area d'uso
395045,5	4984839,7	222,17	Azienda privata

Google Earth marzo 2022




Stralcio BDTRE 2024

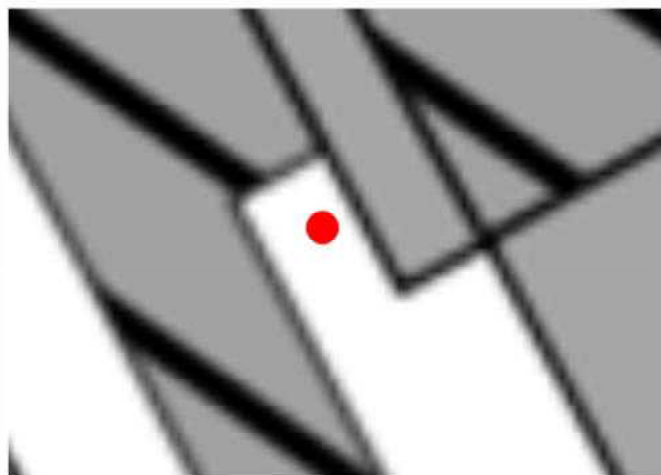

Caratteristiche dell'opera

Nome originario strumento	Descrizione opera	Posizione filtri (m)
-	Chiusino a raso non carrabile	-3 ÷ -15
Profondità (m)	Data installazione	Stratigrafia di riferimento
15	-	Sì

Documentazione fotografica

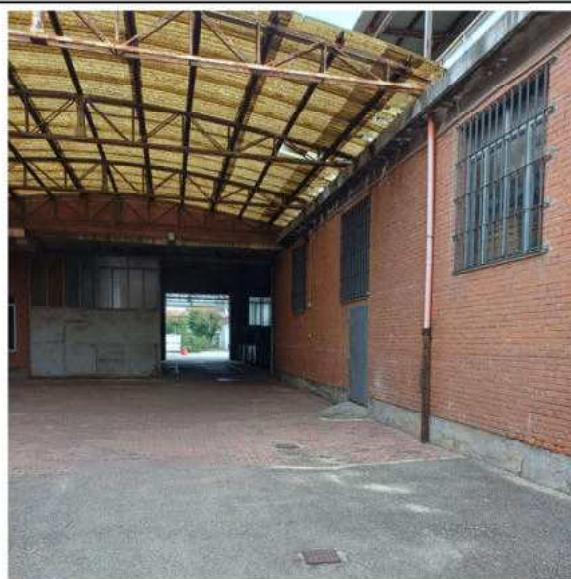

SCHEDA DI RILEVAMENTO PUNTI DI MISURA

NUOVO PIANO REGOLATORE


226p

Localizzazione	Accessibilità	Stato	Denominazione strumento
Viale Falchera campo sportivo	Accessibile	Intasato	Piezometro
Coordinate X (WGS84)	Coordinate Y (WGS84)	Quota assoluta p.c. (m s.l.m.)	Area d'uso
398361,22	4997460,3	223,1	Suolo pubblico

Google Earth ottobre 2023



Stralcio BDTRE 2024

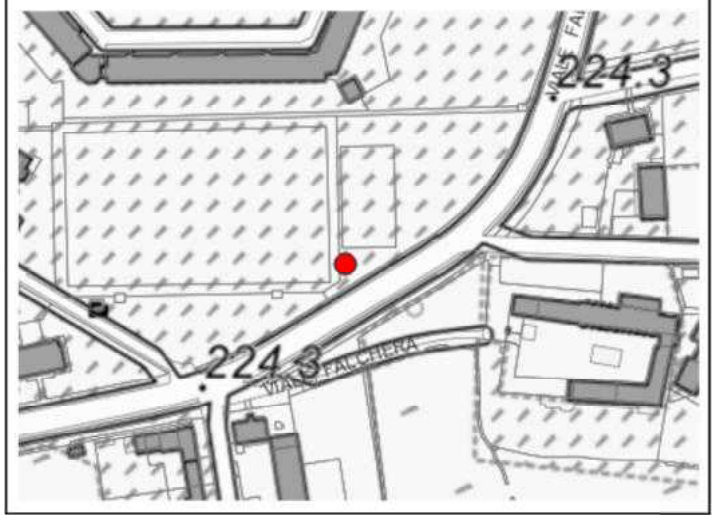

Caratteristiche dell'opera

Nome originario strumento	Descrizione opera	Posizione filtri (m)
-	Chiusino a fungo	-
Profondità (m)	Data installazione	Stratigrafia di riferimento
-	-	NO

Documentazione fotografica



SCHEDA DI RILEVAMENTO PUNTI DI MISURA

NUOVO PIANO REGOLATORE


227p

Localizzazione	Accessibilità	Stato	Denominazione strumento
Via Tanaro 2/4 – Torino	Accessibile	Buono	Piezometro
Coordinate X (WGS84)	Coordinate Y (WGS84)	Quota assoluta p.c. (m s.l.m.)	Area d'uso
398557,03	4997258,16	222,4	Suolo pubblico

Google Earth marzo 2022



Stralcio BDTRE 2024

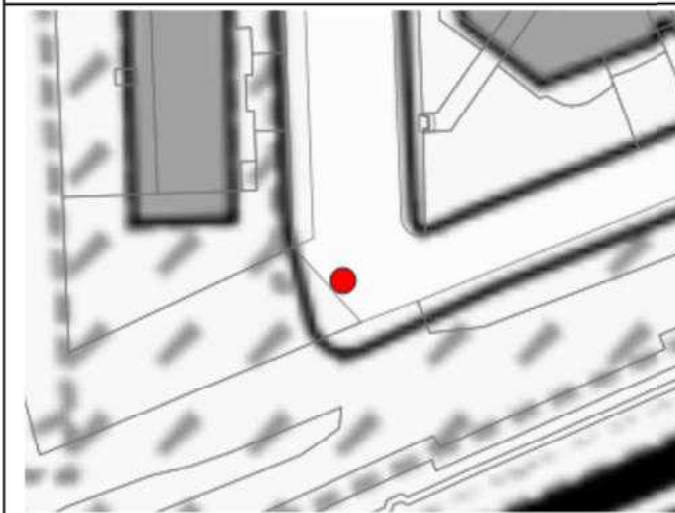

Caratteristiche dell'opera

Nome originario strumento	Descrizione opera	Posizione filtri (m)
-	Chiusino a raso non carrabile	-
Profondità (m)	Data installazione	Stratigrafia di riferimento
13,65	-	NO

Documentazione fotografica




SCHEDA DI RILEVAMENTO PUNTI DI MISURA

231p


NUOVO PIANO REGOLATORE

Localizzazione	Accessibilità	Stato	Denominazione strumento
Via Reiss Romoli 64 – Torino	Accessibile	Buono	Piezometro
Coordinate X (WGS84)	Coordinate Y (WGS84)	Quota assoluta p.c. (m)	Area d'uso
397083,15	4995905,72	225,86	Privato

Google Earth marzo 2023

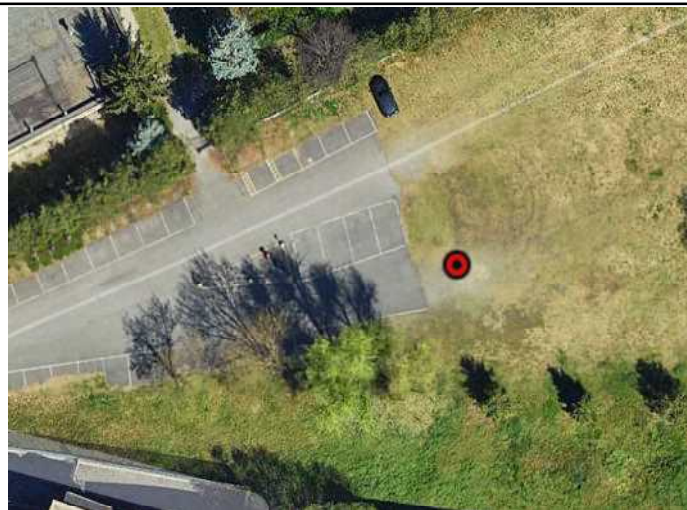

Stralcio BDTRE 2024

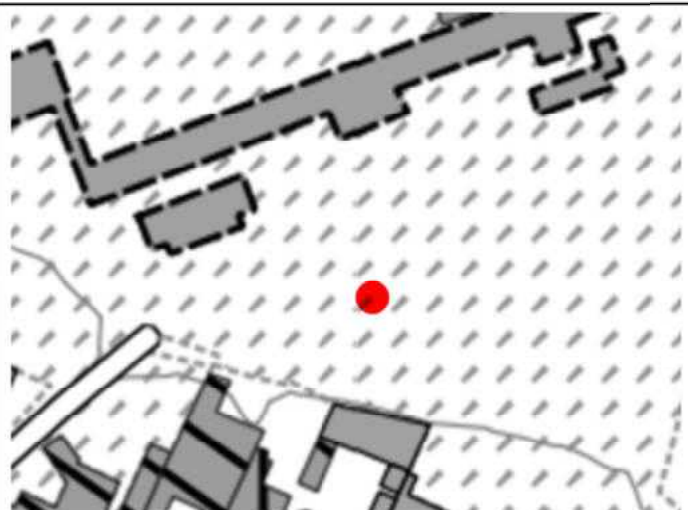

Caratteristiche dell'opera

Nome originario strumento	Descrizione opera	Posizione filtri (m)
-	Chiusino a raso non carrabile	-
Profondità (m)	Data installazione	Stratigrafia di riferimento
9	-	NO

Documentazione fotografica



SCHEDA DI RILEVAMENTO PUNTI DI MISURA

232p


NUOVO PIANO REGOLATORE

Localizzazione	Accessibilità	Stato	Denominazione strumento
Via Stradella 192 – Torino	Accessibile	Buono	Piezometro
Coordinate X (WGS84)	Coordinate Y (WGS84)	Quota assoluta p.c. (m)	Area d'uso
395272,47	4995019,08	242,81	Ente pubblico

Google Earth marzo 2023



Stralcio BDTRE 2024

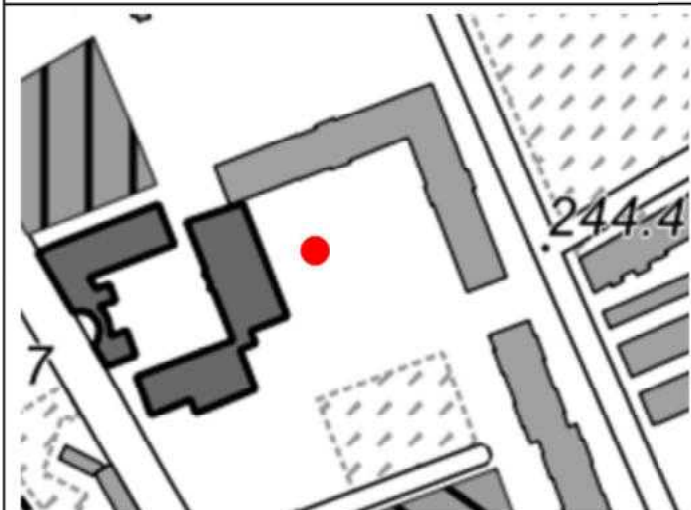

Caratteristiche dell'opera

Nome originario strumento	Descrizione opera	Posizione filtri (m)
-	Chiusino a raso non carrabile	-
Profondità (m)	Data installazione	Stratigrafia di riferimento
25	-	NO

Documentazione fotografica




SCHEDA DI RILEVAMENTO PUNTI DI MISURA

235p


NUOVO PIANO REGOLATORE

Localizzazione	Accessibilità	Stato	Denominazione strumento
Via Cesare Tallone 3 – Torino	Accessibile	Buono	Piezometro
Coordinate X (WGS84)	Coordinate Y (WGS84)	Quota assoluta p.c. (m)	Area d'uso
396026,63	4994564,07	238,75	Suolo pubblico

Google Earth 2023

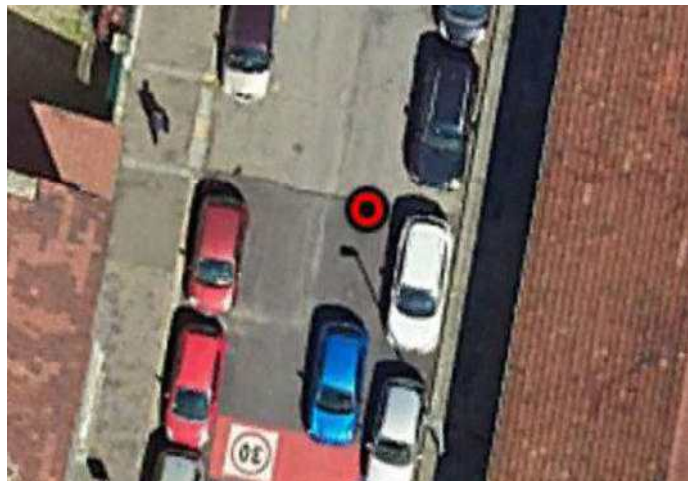


Stralcio BDTRE 2024

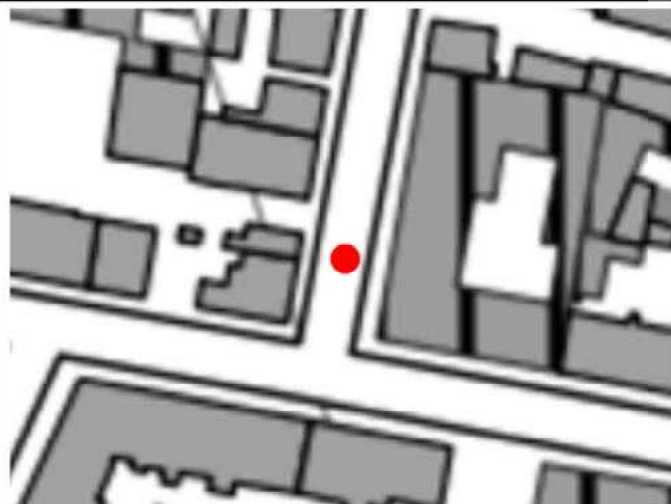

Caratteristiche dell'opera

Nome originario strumento	Descrizione opera	Posizione filtri (m)
-	Chiusino carrabile	-
Profondità (m)	Data installazione	Stratigrafia di riferimento
25	-	NO

Documentazione fotografica

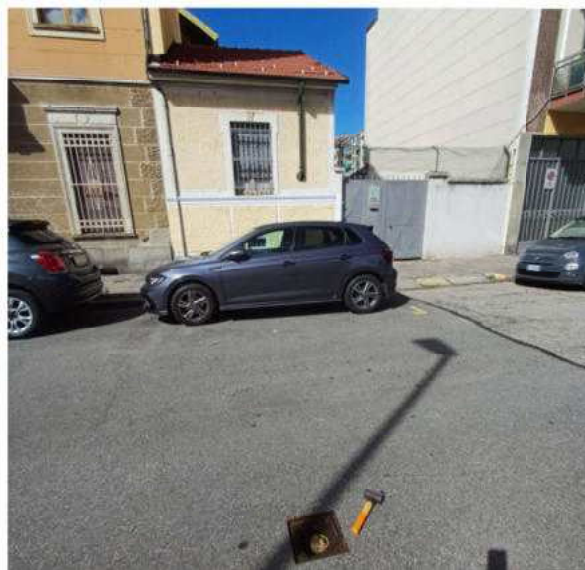


SCHEDA DI RILEVAMENTO PUNTI DI MISURA

237p


NUOVO PIANO REGOLATORE

Localizzazione	Accessibilità	Stato	Denominazione strumento
Via Cigna 104 – Torino	Accessibile	Buono	Piezometro
Coordinate X (WGS84)	Coordinate Y (WGS84)	Quota assoluta p.c. (m)	Area d'uso
396506,41	4993888,31	235,65	Suolo pubblico

Google Earth marzo 2023

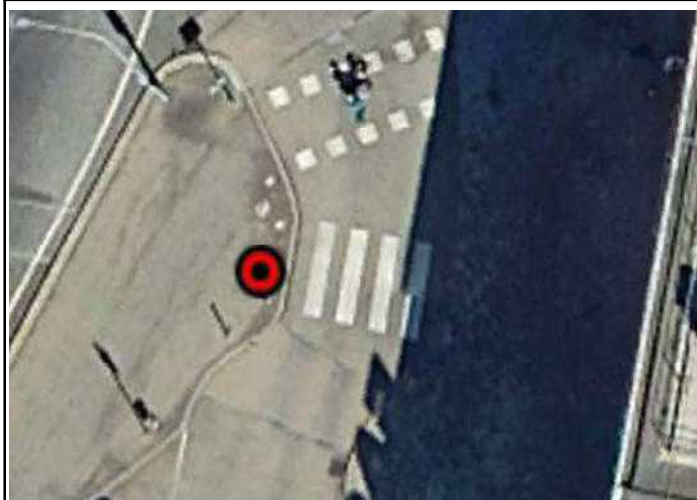

Stralcio BDTRE 2024

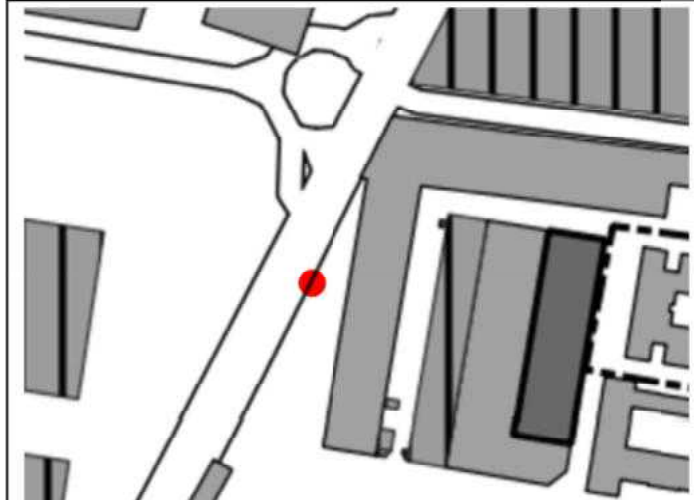

Caratteristiche dell'opera

Nome originario strumento	Descrizione opera	Posizione filtri (m)
-	Chiusino a raso non carrabile	-
Profondità (m)	Data installazione	Stratigrafia di riferimento
20	-	NO

Documentazione fotografica



SCHEDA DI RILEVAMENTO PUNTI DI MISURA

239p


NUOVO PIANO REGOLATORE

Localizzazione	Accessibilità	Stato	Denominazione strumento
Via Frejus 21-23 – Torino	Accessibile	Buono	Piezometro
Coordinate X (WGS84)	Coordinate Y (WGS84)	Quota assoluta p.c. (m)	Area d'uso
393744,13	4991687,66	254,55	Interno cortile

Google Earth marzo 2023



Stralcio BDTRE 2024

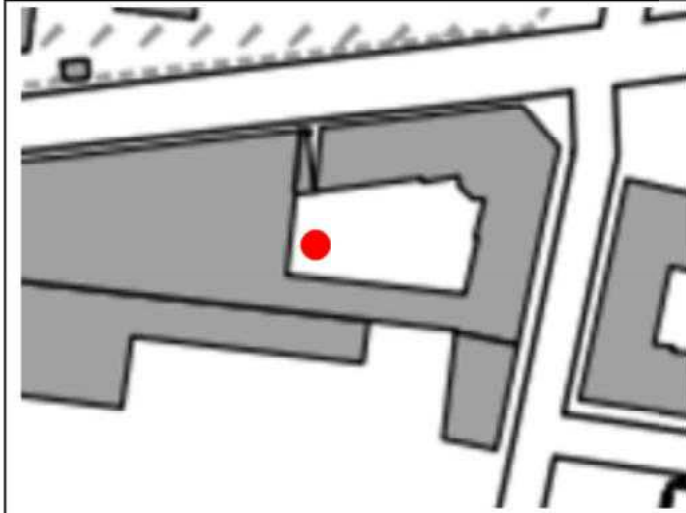

Caratteristiche dell'opera

Nome originario strumento	Descrizione opera	Posizione filtri (m)
-	Chiusino carrabile	-15 ÷ -30
Profondità (m)	Data installazione	Stratigrafia di riferimento
30	-	NO

Documentazione fotografica



SCHEDA DI RILEVAMENTO PUNTI DI MISURA

240p


NUOVO PIANO REGOLATORE

Localizzazione	Accessibilità	Stato	Denominazione strumento
Via Issiglio 36 – 38 Torino	Accessibile	Buono	Piezometro
Coordinate X (WGS84)	Coordinate Y (WGS84)	Quota assoluta p.c. (m)	Area d'uso
392934,73	4990994,46	258,84	Strada

Google Earth marzo 2023




Stralcio BDTRE 2024

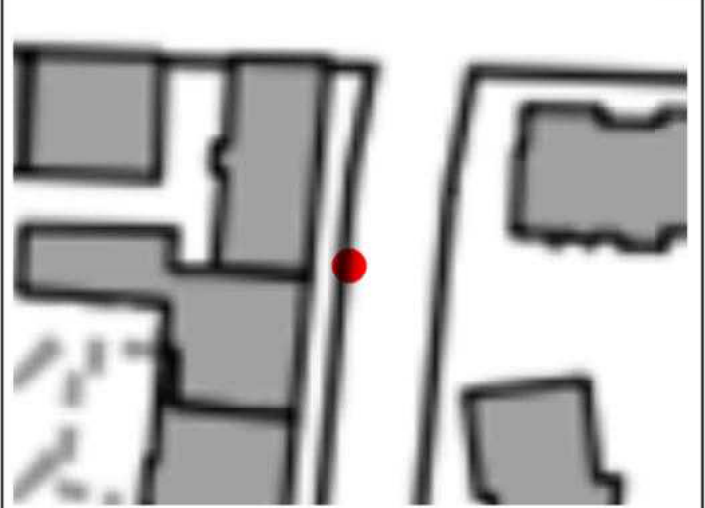

Caratteristiche dell'opera

Nome originario strumento	Descrizione opera	Posizione filtri (m)
-	Chiusino carrabile	-21 ÷ -36
Profondità (m)	Data installazione	Stratigrafia di riferimento
36	-	NO

Documentazione fotografica

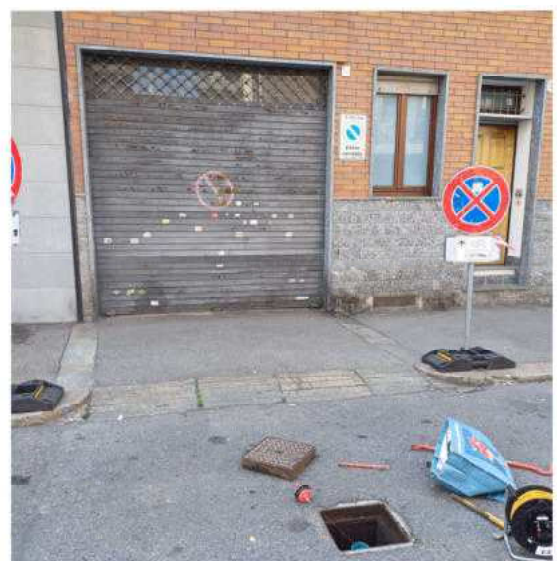

SCHEDA DI RILEVAMENTO PUNTI DI MISURA

241p

NUOVO PIANO REGOLATORE

Localizzazione	Accessibilità	Stato	Denominazione strumento
Corso Ferrucci angolo Via Boggio – Torino	Accessibile	Buono	Piezometro
Coordinate X (WGS84)	Coordinate Y (WGS84)	Quota assoluta p.c. (m)	Area d'uso
392939,07	4990993,21	250,65	Suolo pubblico

Google Earth marzo 2023



Stralcio BDTRE 2024



Caratteristiche dell'opera

Nome originario strumento	Descrizione opera	Posizione filtri (m)
PZ27	Chiusino a raso non carrabile	-
Profondità (m)	Data installazione	Stratigrafia di riferimento
30,5	-	NO

Documentazione fotografica




SCHEDA DI RILEVAMENTO PUNTI DI MISURA

244p

NUOVO PIANO REGOLATORE

Localizzazione	Accessibilità	Stato	Denominazione strumento
Via Ancona 19a – Torino	Accessibile	Buono	Piezometro
Coordinate X (WGS84)	Coordinate Y (WGS84)	Quota assoluta p.c. (m)	Area d'uso
397053,94	4992635,3	225,71	Suolo pubblico

Ggoogle Earth marzo 2023

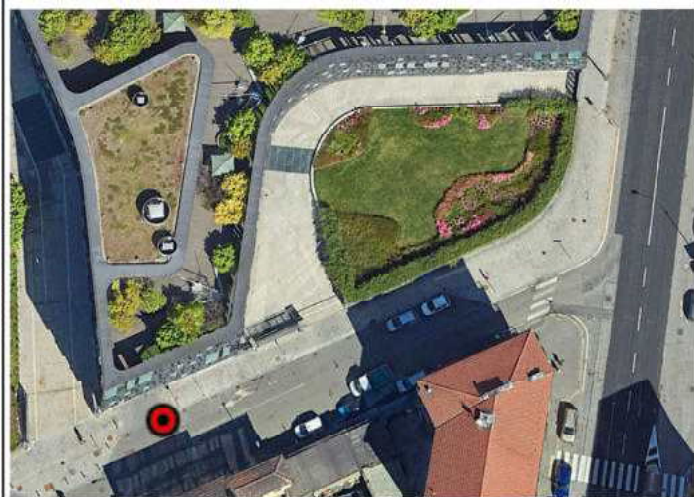


Stralcio BDTRE 2024



Caratteristiche dell'opera

Nome originario strumento	Descrizione opera	Posizione filtri (m)
-	Chiusino carrabile	-
Profondità (m)	Data installazione	Stratigrafia di riferimento
14,7	-	NO

Documentazione fotografica

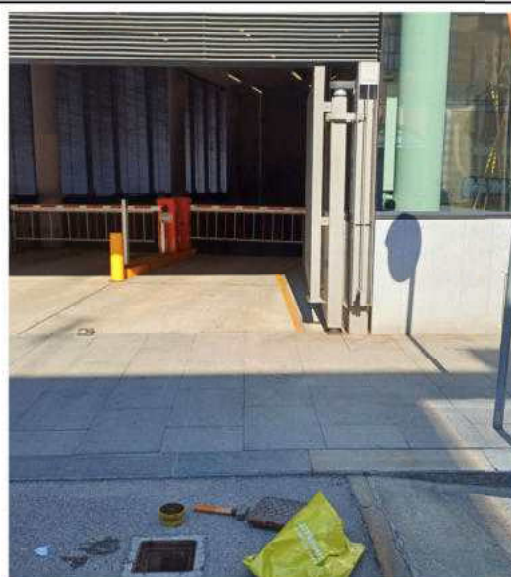


SCHEDA DI RILEVAMENTO PUNTI DI MISURA

246p


NUOVO PIANO REGOLATORE

Localizzazione	Accessibilità	Stato	Denominazione strumento
Lungo Dora Colletta angolo via Carcano – Torino	Accessibile	Buono	Piezometro
Coordinate X (WGS84)	Coordinate Y (WGS84)	Quota assoluta p.c. (m)	Area d'uso
399089,22	4992228,07	218,18	Suolo pubblico

Google Earth marzo 2023

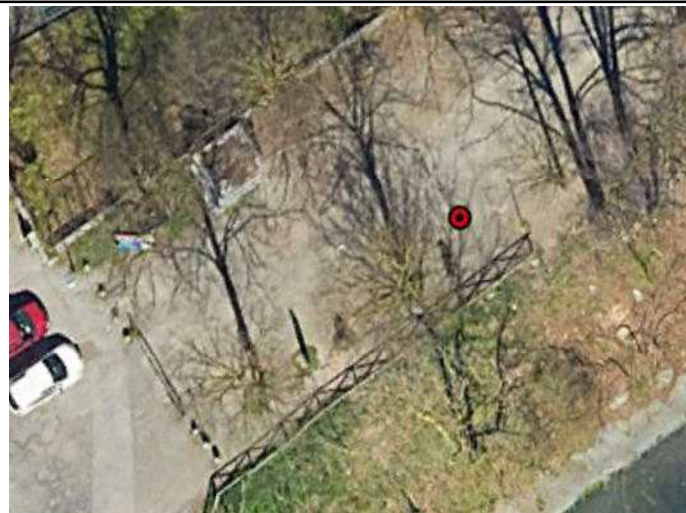

Stralcio BDTRE 2024

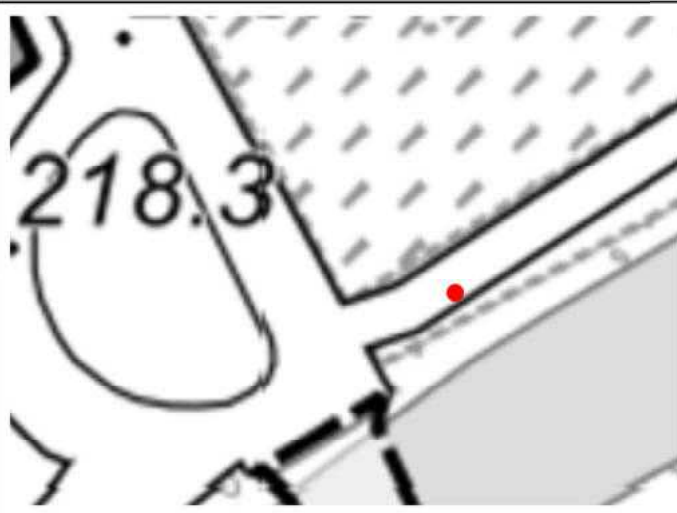

Caratteristiche dell'opera

Nome originario strumento	Descrizione opera	Posizione filtri (m)
-	Chiusino a raso non carrabile	-
Profondità (m)	Data installazione	Stratigrafia di riferimento
20	-	NO

Documentazione fotografica




SCHEDA DI RILEVAMENTO PUNTI DI MISURA

247p


NUOVO PIANO REGOLATORE

Localizzazione	Accessibilità	Stato	Denominazione strumento
Via Gorini 50 – Torino	Accessibile	Buono	Piezometro
Coordinate X (WGS84)	Coordinate Y (WGS84)	Quota assoluta p.c. (m)	Area d'uso
388790,59	4988003,5	268,22	Azienda privata

Google Earth marzo 2023

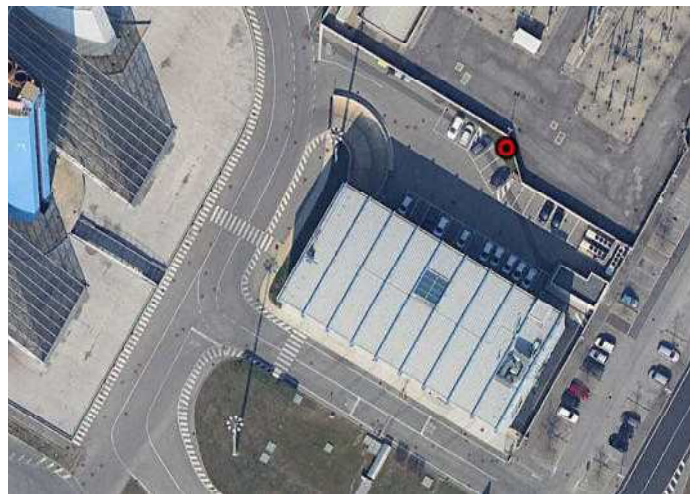

Stralcio BDTRE 2024

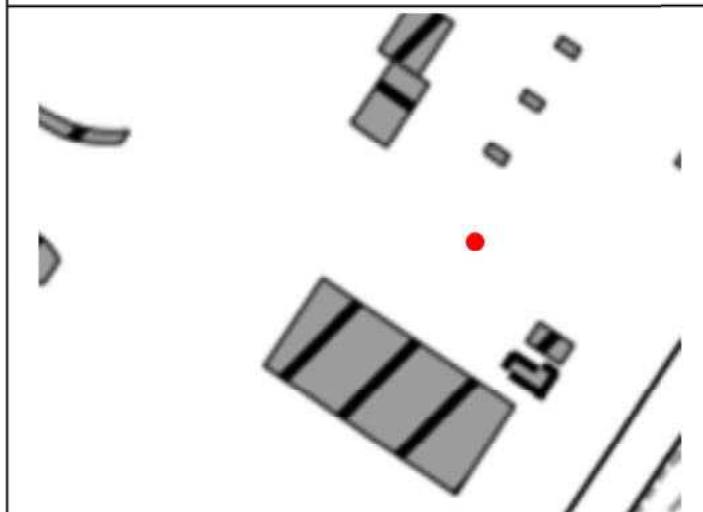

Caratteristiche dell'opera

Nome originario strumento	Descrizione opera	Posizione filtri (m)
-	chiusino a fungo	-
Profondità (m)	Data installazione	Stratigrafia di riferimento
40	-	NO

Documentazione fotografica



SCHEDA DI RILEVAMENTO PUNTI DI MISURA

248p

NUOVO PIANO REGOLATORE

Localizzazione	Accessibilità	Stato	Denominazione strumento
Corso Monte Lungo – Torino	Accessibile	Buono	Piezometro
Coordinate X (WGS84)	Coordinate Y (WGS84)	Quota assoluta p.c. (m)	Area d'uso
394052,17	4989293,91	247,11	Suolo pubblico

Google Earth marzo 2023



Stralcio BDTRE 2024



Caratteristiche dell'opera

Nome originario strumento	Descrizione opera	Posizione filtri (m)
-	chiusino a raso non carrabile	-
Profondità (m)	Data installazione	Stratigrafia di riferimento
42	-	NO

Documentazione fotografica



SCHEDA DI RILEVAMENTO PUNTI DI MISURA




CITTA' DI TORINO

NUOVO PIANO REGOLATORE


249p

Localizzazione	Accessibilità	Stato	Denominazione strumento
Piazzale San Gabriele di Gorizia – Torino	Accessibile	Buono	Piezometro
Coordinate X (WGS84)	Coordinate Y (WGS84)	Quota assoluta p.c. (m)	Area d'uso
393969,18	4988143,42	243,12	Suolo pubblico

Google Earth marzo 2023

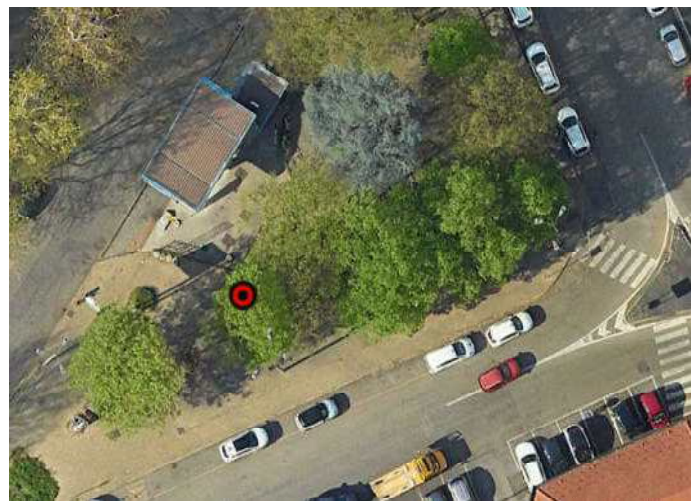

Stralcio BDTRE 2024

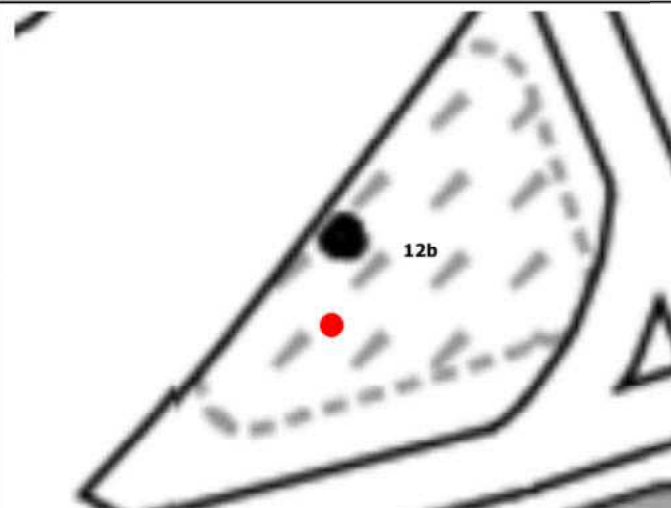

Caratteristiche dell'opera

Nome originario strumento	Descrizione opera	Posizione filtri (m)
-	chiusino a raso non carrabile	-
Profondità (m)	Data installazione	Stratigrafia di riferimento
26,5	-	NO

Documentazione fotografica



SCHEDA DI RILEVAMENTO PUNTI DI MISURA




CITTA' DI TORINO

NUOVO PIANO REGOLATORE


249p

Localizzazione	Accessibilità	Stato	Denominazione strumento
Piazzale San Gabriele di Gorizia – Torino	Accessibile	Buono	Piezometro
Coordinate X (WGS84)	Coordinate Y (WGS84)	Quota assoluta p.c. (m)	Area d'uso
393969,18	4988143,42	243,12	Suolo pubblico

Google Earth marzo 2023

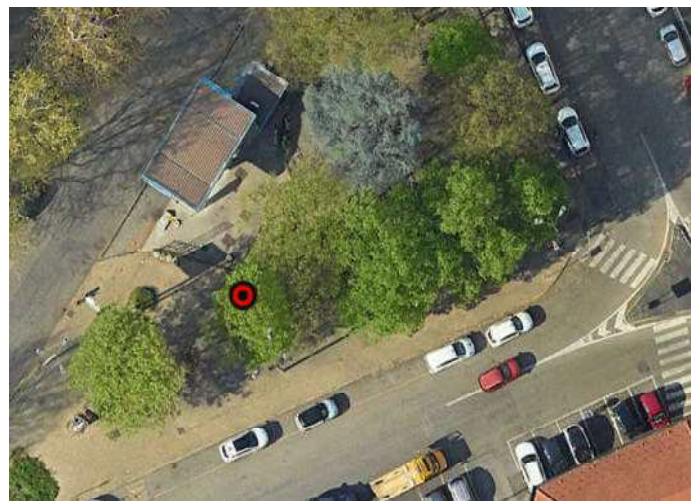

Stralcio BDTRE 2024

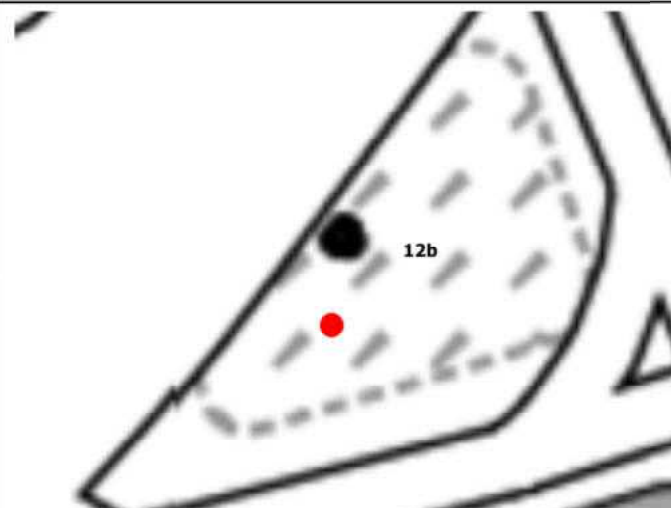

Caratteristiche dell'opera

Nome originario strumento	Descrizione opera	Posizione filtri (m)
-	chiusino a raso non carrabile	-
Profondità (m)	Data installazione	Stratigrafia di riferimento
26,5	-	NO

Documentazione fotografica



SCHEDA DI RILEVAMENTO PUNTI DI MISURA

252p


NUOVO PIANO REGOLATORE

Localizzazione	Accessibilità	Stato	Denominazione strumento
Corso Massimo D'Azeglio 25/G – Torino	Accessibile	Buono	Piezometro
Coordinate X (WGS84)	Coordinate Y (WGS84)	Quota assoluta p.c. (m)	Area d'uso
395990,2	4989036,54	231,9	Suolo pubblico

Google Earth marzo 2023



Stralcio BDTRE 2024

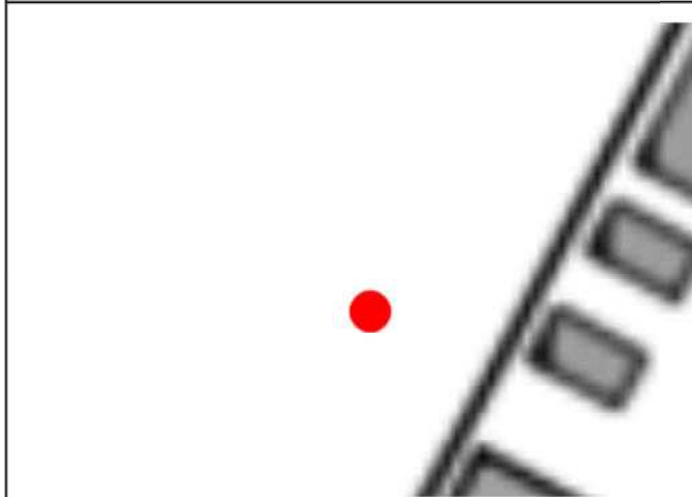

Caratteristiche dell'opera

Nome originario strumento	Descrizione opera	Posizione filtri (m)
P5	chiusino carrabile	-
Profondità (m)	Data installazione	Stratigrafia di riferimento
25	-	NO

Documentazione fotografica



SCHEDA DI RILEVAMENTO PUNTI DI MISURA

253p

NUOVO PIANO REGOLATORE

Localizzazione	Accessibilità	Stato	Denominazione strumento
Strada del Drosso 181 – Torino	Accessibile	Buono	Piezometro
Coordinate X (WGS84)	Coordinate Y (WGS84)	Quota assoluta p.c. (m)	Area d'uso
390283,35	4985778,06	254,03	azienda privata

Google earth marzo 2022



Stralcio BDTRE 2024



Caratteristiche dell'opera

Nome originario strumento	Descrizione opera	Posizione filtri (m)
-	Chiusino carrabile	-15 ÷ -28
Profondità (m)	Data installazione	Stratigrafia di riferimento
28	-	NO

Documentazione fotografica



SCHEDA DI RILEVAMENTO PUNTI DI MISURA

254p


NUOVO PIANO REGOLATORE

Localizzazione	Accessibilità	Stato	Denominazione strumento
Corso Giovanni Agnelli 250 – Torino	Accessibile	Buono	Piezometro
Coordinate X (WGS84)	Coordinate Y (WGS84)	Quota assoluta p.c. (m)	Area d'uso
391563,1	4987245,82	251,84	Azienda privata

Google Earth marzo 2022




Stralcio BDTRE 2024

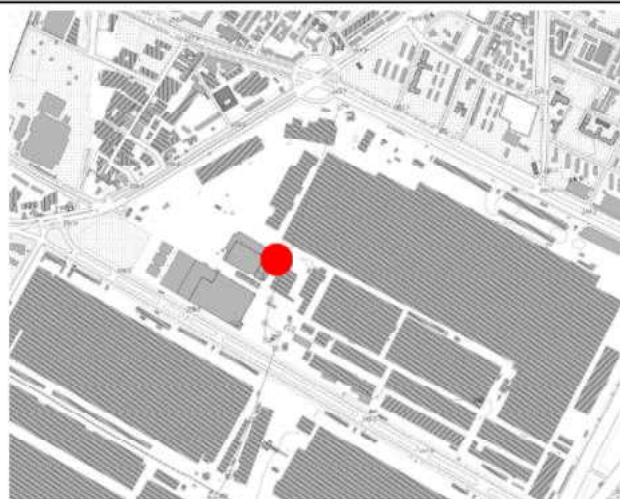

Caratteristiche dell'opera

Nome originario strumento	Descrizione opera	Posizione filtri (m)
PZ3	Chiusino carrabile	-9 ÷ -36
Profondità (m)	Data installazione	Stratigrafia di riferimento
36	-	NO

Documentazione fotografica

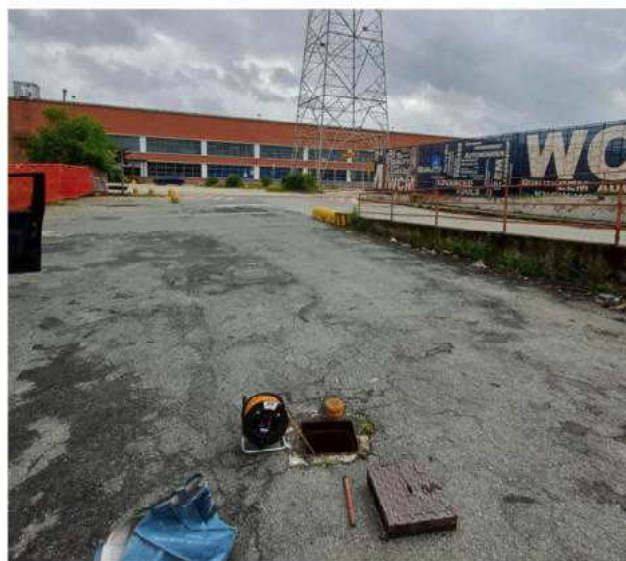


SCHEDA DI RILEVAMENTO PUNTI DI MISURA

255p


NUOVO PIANO REGOLATORE

Localizzazione	Accessibilità	Stato	Denominazione strumento
Corso Giovanni Agnelli 250 – Torino	Accessibile	Buono	Piezometro
Coordinate X (WGS84)	Coordinate Y (WGS84)	Quota assoluta p.c. (m)	Area d'uso
392445,5	4986510,7	245,31	Azienda privata

Google Earth marzo 2022

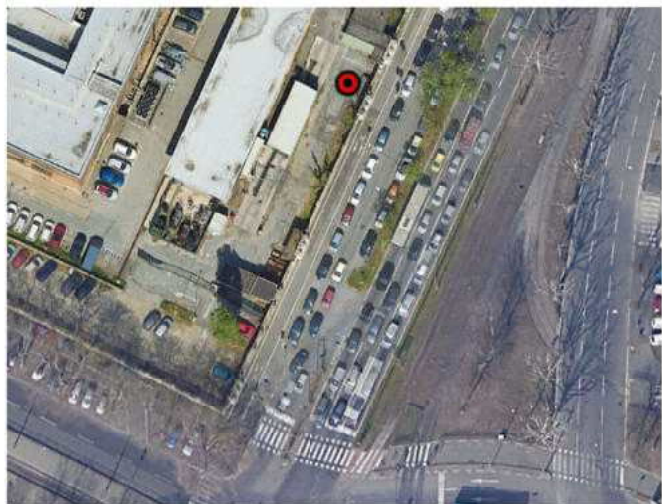

Stralcio BDTRE 2024

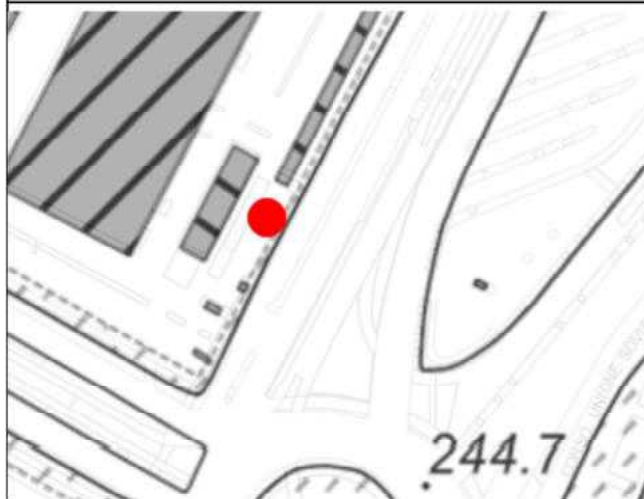

Caratteristiche dell'opera

Nome originario strumento	Descrizione opera	Posizione filtri (m)
PZ23	Chiusino carrabile	-
Profondità (m)	Data installazione	Stratigrafia di riferimento
30	-	NO

Documentazione fotografica




SCHEDA DI RILEVAMENTO PUNTI DI MISURA

258p

NUOVO PIANO REGOLATORE

Localizzazione	Accessibilità	Stato	Denominazione strumento
Piazza Fabio Filzi 13 – Torino	Accessibile	Buono	Piezometro
Coordinate X (WGS84)	Coordinate Y (WGS84)	Quota assoluta p.c. (m)	Area d'uso
394864,85	4986760,12	231,77	Suolo pubblico

Google Earth marzo 2022

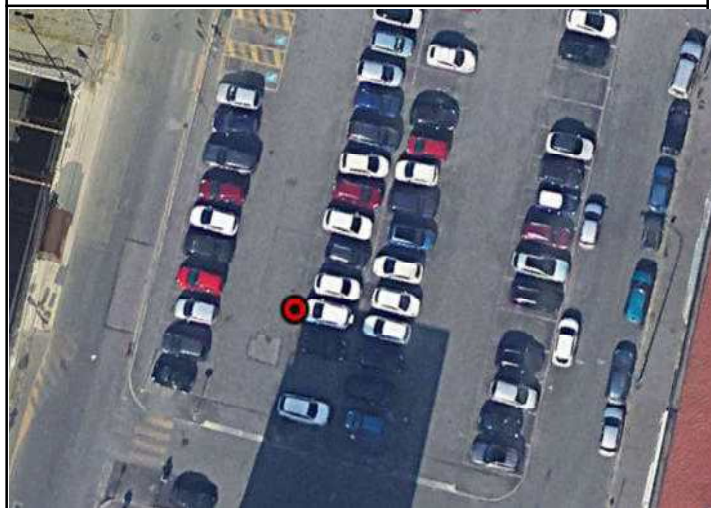

Stralcio BDTRE 2024



Caratteristiche dell'opera

Nome originario strumento	Descrizione opera	Posizione filtri (m)
-	Chiusino a raso	-
Profondità (m)	Data installazione	Stratigrafia di riferimento
34,8	-	NO

Documentazione fotografica




SCHEDA DI RILEVAMENTO PUNTI DI MISURA

260p


NUOVO PIANO REGOLATORE

Localizzazione	Accessibilità	Stato	Denominazione strumento
Corso Traiano 147 – Torino	Accessibile	Buono	Piezometro
Coordinate X (WGS84)	Coordinate Y (WGS84)	Quota assoluta p.c. (m)	Area d'uso
393983,39	4986111,96	235,89	Suolo pubblico

Google Earth maggio 2021

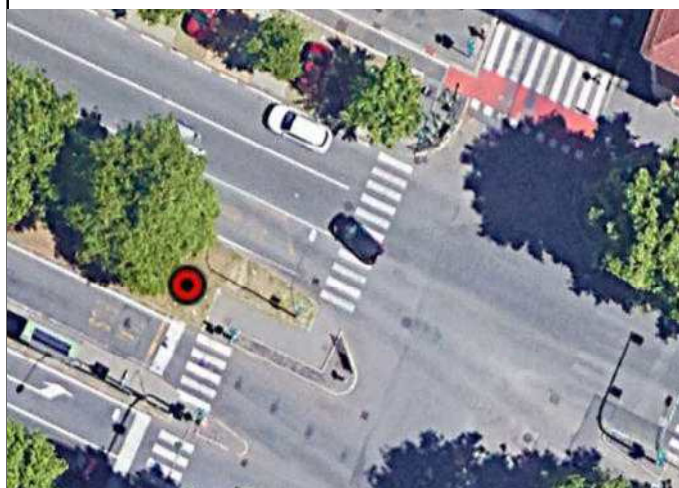

Stralcio BDTRE 2024

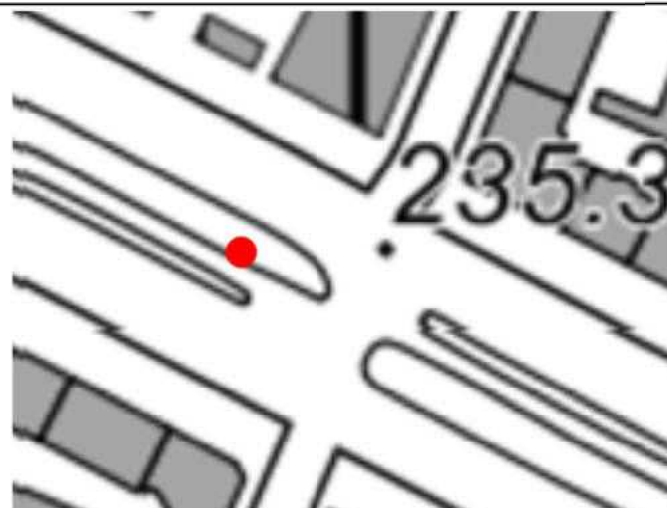

Caratteristiche dell'opera

Nome originario strumento	Descrizione opera	Posizione filtri (m)
-	Chiusino a raso non carrabile	-
Profondità (m)	Data installazione	Stratigrafia di riferimento
-	-	NO

Documentazione fotografica



SCHEDA DI RILEVAMENTO PUNTI DI MISURA

262p


NUOVO PIANO REGOLATORE

Localizzazione	Accessibilità	Stato	Denominazione strumento
Strada delle Cacce 73 – Torino	Accessibile	Buono	Piezometro
Coordinate X (WGS84)	Coordinate Y (WGS84)	Quota assoluta p.c. (m)	Area d'uso
393020,93	4985801,72	240,02	Istituto di ricerca

Google Earth marzo 2022



Stralcio BDTRE 2024

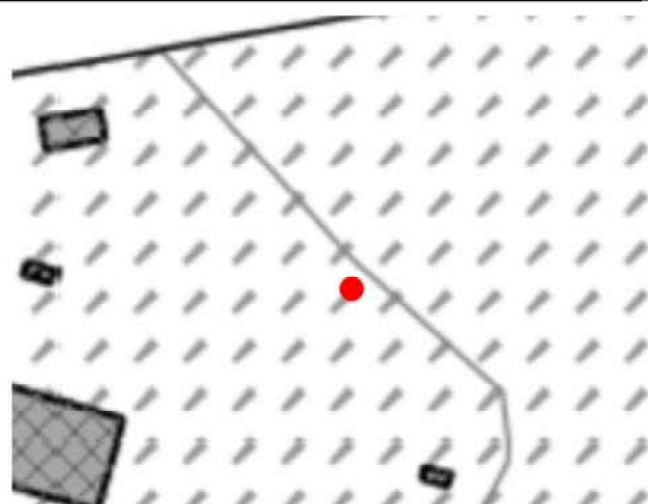

Caratteristiche dell'opera

Nome originario strumento	Descrizione opera	Posizione filtri (m)
-	Chiusino a fungo	-0 ÷ -27
Profondità (m)	Data installazione	Stratigrafia di riferimento
27	-	NO

Documentazione fotografica




SCHEDA DI RILEVAMENTO PUNTI DI MISURA

267p


NUOVO PIANO REGOLATORE

Localizzazione	Accessibilità	Stato	Denominazione strumento
Via Gottardo 99 – Torino	Accessibile	Buono	Piezometro SP22
Coordinate X (WGS84)	Coordinate Y (WGS84)	Quota assoluta p.c. (m)	Area d'uso
397414,94	4994673,03	232,26	Suolo pubblico

Google Earth marzo 2023

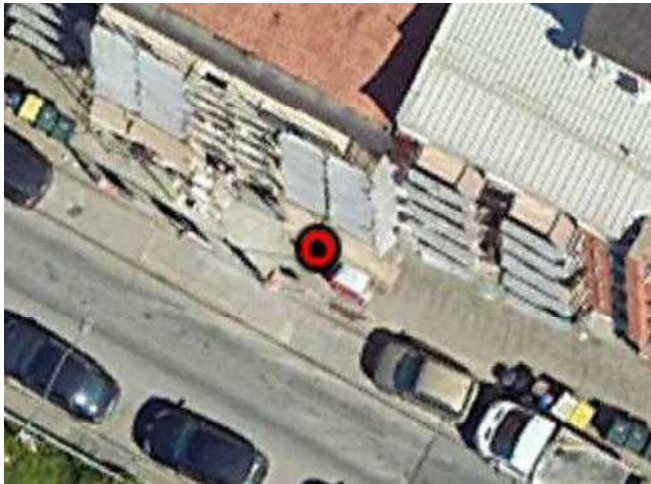

Stralcio BDTRE 2024

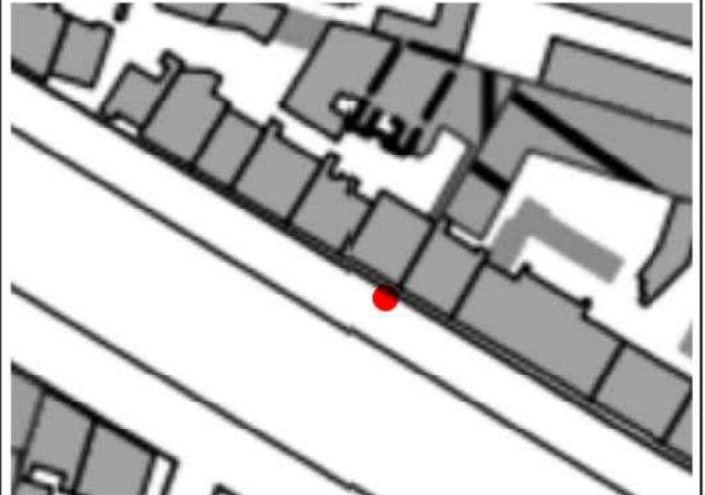

Caratteristiche dell'opera

Nome originario strumento	Descrizione opera	Posizione filtri (m)
SP22	Chiusino a raso non carrabile	-13 ÷ -17
Profondità (m)	Data installazione	Stratigrafia di riferimento
17	-	Sì

Documentazione fotografica



SCHEDA DI RILEVAMENTO PUNTI DI MISURA

268p

NUOVO PIANO REGOLATORE

Localizzazione	Accessibilità	Stato	Denominazione strumento
Parcheggio Ospedale S. Giovanni – Torino	Accessibile	Buono	Piezometro
Coordinate X (WGS84)	Coordinate Y (WGS84)	Quota assoluta p.c. (m)	Area d'uso
397846,34	4994421,07	229,3	Suolo pubblico

Google Earth marzo 2023



Stralcio BDTRE 2024



Caratteristiche dell'opera

Nome originario strumento	Descrizione opera	Posizione filtri (m)
SP 21	Chiusino a raso non carrabile	-15,54 ÷ -17
Profondità (m)	Data installazione	Stratigrafia di riferimento
17	-	Sì

Documentazione fotografica



SCHEDA DI RILEVAMENTO PUNTI DI MISURA

269p

NUOVO PIANO REGOLATORE

Localizzazione	Accessibilità	Stato	Denominazione strumento
Via Sempione incrocio via Cruto – Torino	Accessibile	Buono	Piezometro
Coordinate X (WGS84)	Coordinate Y (WGS84)	Quota assoluta p.c. (m)	Area d'uso
398273,32	4994109,36	226,6	Suolo pubblico

Google Earth marzo 2023



Stralcio BDTRE 2024



Caratteristiche dell'opera

Nome originario strumento	Descrizione opera	Posizione filtri (m)
SP – 20	Chiusino a raso non carrabile	-14,17 ÷ -17
Profondità (m)	Data installazione	Stratigrafia di riferimento
17	-	Sì

Documentazione fotografica



SCHEDA DI RILEVAMENTO PUNTI DI MISURA

270p


NUOVO PIANO REGOLATORE

Localizzazione	Accessibilità	Stato	Denominazione strumento
Via Bologna 220 – Torino	Accessibile	Buono	Piezometro
Coordinate X (WGS84)	Coordinate Y (WGS84)	Quota assoluta p.c. (m)	Area d'uso
398534,36	4993651,4	221,8	Suolo pubblico

Coogle Earth marzo 2023



Stralcio BDTRE 2024

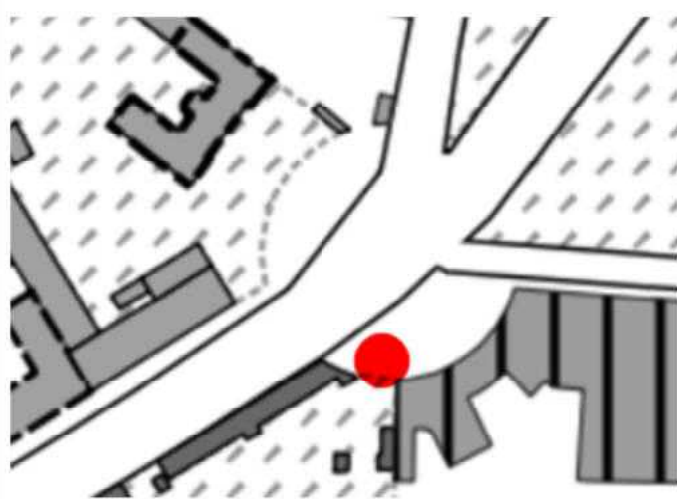

Caratteristiche dell'opera

Nome originario strumento	Descrizione opera	Posizione filtri (m)
SP 19	Chiusino carrabile	-9 ÷ -26
Profondità (m)	Data installazione	Stratigrafia di riferimento
26	2018	Sì

Documentazione fotografica




SCHEDA DI RILEVAMENTO PUNTI DI MISURA

272p


NUOVO PIANO REGOLATORE

Localizzazione	Accessibilità	Stato	Denominazione strumento
Via Ternengo angolo via Bologna – Torino	Accessibile	Buono	Piezometro
Coordinate X (WGS84)	Coordinate Y (WGS84)	Quota assoluta p.c. (m)	Area d'uso
397569,36	4993113,63	226,71	Suolo pubblico

Google Earth marzo 2023

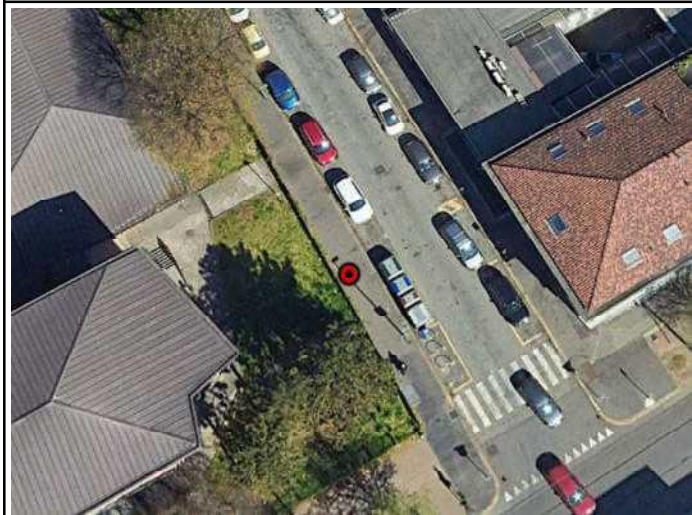

Stralcio BDTRE 2024

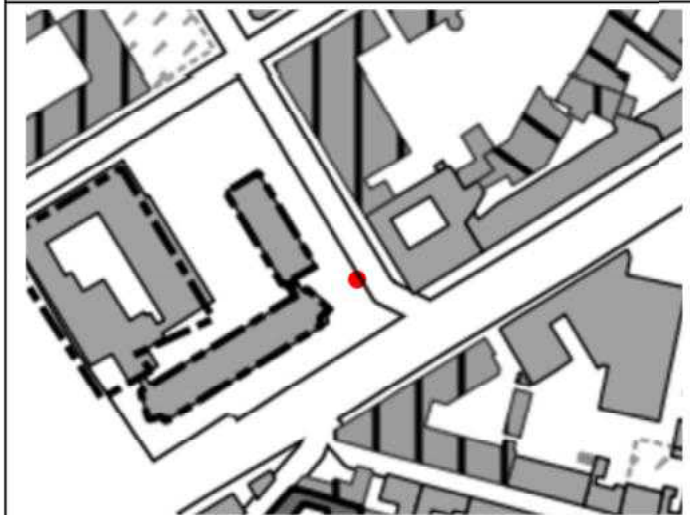

Caratteristiche dell'opera

Nome originario strumento	Descrizione opera	Posizione filtri (m)
SP17	Chiusino a raso non carrabile	-10 ÷ -30
Profondità (m)	Data installazione	Stratigrafia di riferimento
30	-	Sì

Documentazione fotografica



SCHEDA DI RILEVAMENTO PUNTI DI MISURA

274p


NUOVO PIANO REGOLATORE

Localizzazione	Accessibilità	Stato	Denominazione strumento
Lungo Dora Siena 50 – Torino	Accessibile	Buono	Piezometro
Coordinate X (WGS84)	Coordinate Y (WGS84)	Quota assoluta p.c. (m)	Area d'uso
397431,13	4991857,61	225,17	Suolo pubblico

Google Earth marzo 2023



Stralcio BDTRE 2024

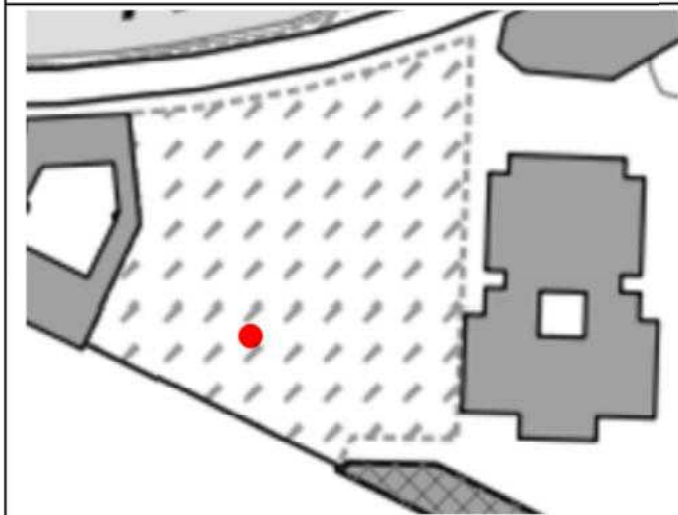

Caratteristiche dell'opera

Nome originario strumento	Descrizione opera	Posizione filtri (m)
SP15bis	Chiusino a raso non carrabile	-30 ÷ -40
Profondità (m)	Data installazione	Stratigrafia di riferimento
40	-	Sì

Documentazione fotografica



SCHEDA DI RILEVAMENTO PUNTI DI MISURA

276p


NUOVO PIANO REGOLATORE

Localizzazione	Accessibilità	Stato	Denominazione strumento
Piazza Carlo Alberto – Torino	Accessibile	Buono	Piezometro
Coordinate X (WGS84)	Coordinate Y (WGS84)	Quota assoluta p.c. (m)	Area d'uso
396597,8	4991369,5	236,08	Suolo pubblico

Ggoogle Earth marzo 2023




Stralcio BDTRE 2024

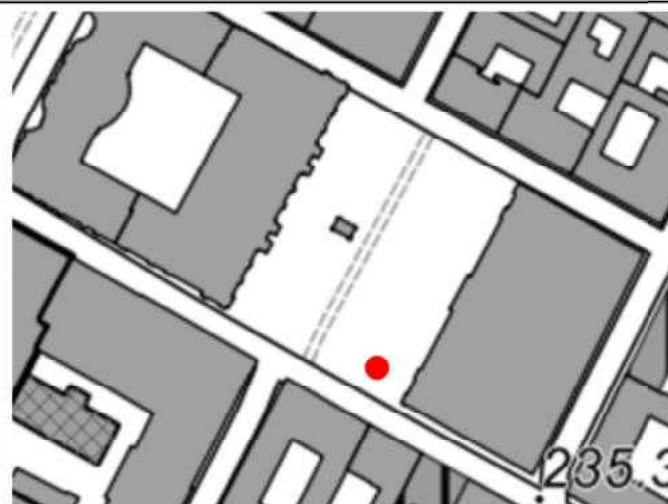

Caratteristiche dell'opera

Nome originario strumento	Descrizione opera	Posizione filtri (m)
SP14	Chiusino a raso non carrabile	-15 ÷ -35,5
Profondità (m)	Data installazione	Stratigrafia di riferimento
35,5	-	Sì

Documentazione fotografica

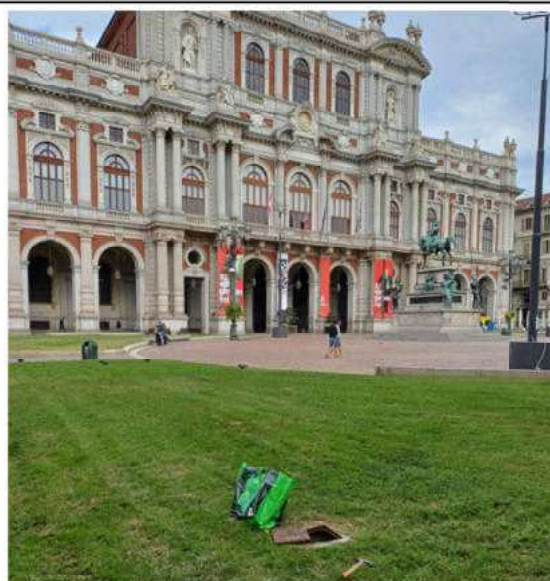


SCHEDA DI RILEVAMENTO PUNTI DI MISURA

277p

NUOVO PIANO REGOLATORE

Localizzazione	Accessibilità	Stato	Denominazione strumento
Porta Nuova lato via Nizza – Torino	Accessibile	Buono	Piezometro
Coordinate X (WGS84)	Coordinate Y (WGS84)	Quota assoluta p.c. (m)	Area d'uso
396048,03	4990707,04	237,99	Suolo pubblico

Google Earth marzo 2023

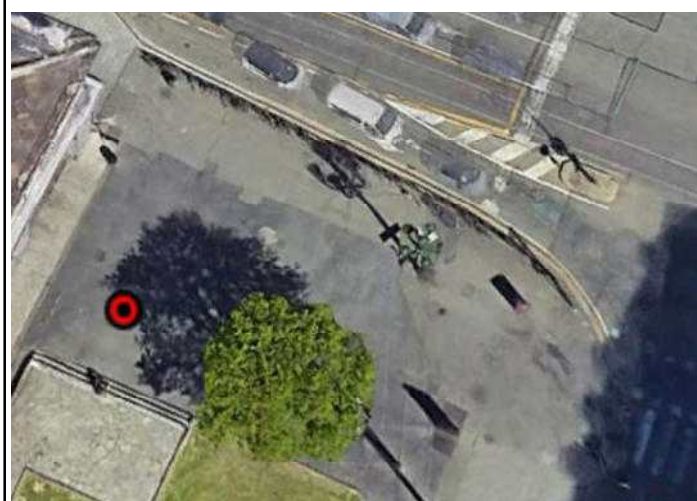


Stralcio BDTRE 2024



Caratteristiche dell'opera

Nome originario strumento	Descrizione opera	Posizione filtri (m)
-	Chiusino a raso non carrabile	-15 ÷ -39
Profondità (m)	Data installazione	Stratigrafia di riferimento
39	-	Sì

Documentazione fotografica

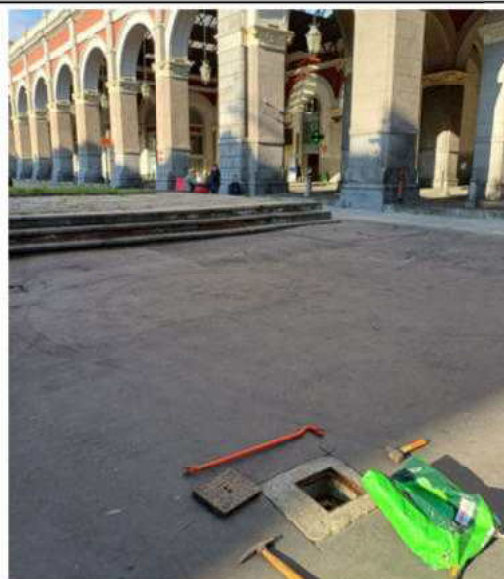


SCHEDA DI RILEVAMENTO PUNTI DI MISURA

278p

NUOVO PIANO REGOLATORE

Localizzazione	Accessibilità	Stato	Denominazione strumento
Corso Re Umberto 51 – Torino	Accessibile	Buono	Piezometro
Coordinate X (WGS84)	Coordinate Y (WGS84)	Quota assoluta p.c. (m)	Area d'uso
395312,4	4990380,22	241,29	Suolo pubblico

Google Earth marzo 2023

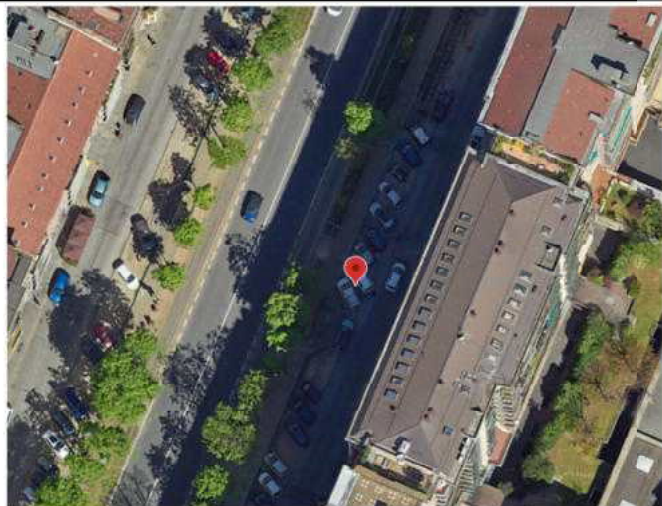

Stralcio BDTRE 2024



Caratteristiche dell'opera

Nome originario strumento	Descrizione opera	Posizione filtri (m)
-	chiusino carrabile	-15 ÷ -36
Profondità (m)	Data installazione	Stratigrafia di riferimento
	-	Sì

Documentazione fotografica



SCHEDA DI RILEVAMENTO PUNTI DI MISURA

281p


NUOVO PIANO REGOLATORE

Localizzazione	Accessibilità	Stato	Denominazione strumento
Corso Galileo Ferraris 146 – Torino	Accessibile	Buono	Piezometro
Coordinate X (WGS84)	Coordinate Y (WGS84)	Quota assoluta p.c. (m)	Area d'uso
394533,8	4989499,7	245,2	suolo pubblico

Google Earth marzo 2023



Stralcio BDTRE 2024

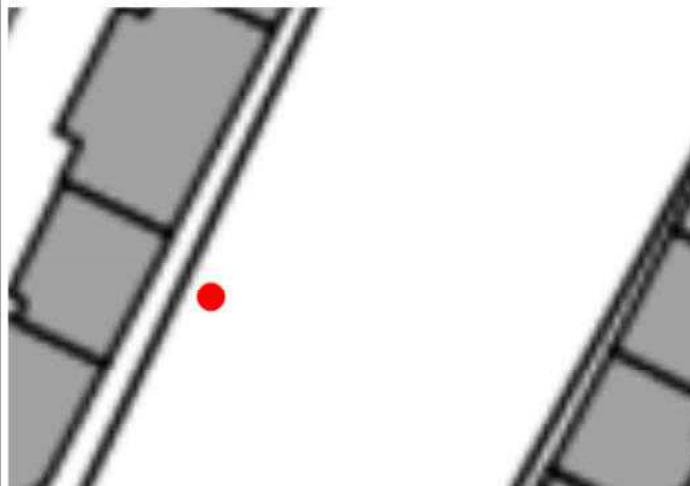

Caratteristiche dell'opera

Nome originario strumento	Descrizione opera	Posizione filtri (m)
SP09	chiusino carrabile	-15 ÷ -45
Profondità (m)	Data installazione	Stratigrafia di riferimento
45	-	Sì

Documentazione fotografica



SCHEDA DI RILEVAMENTO PUNTI DI MISURA



CITTA' DI TORINO

283p

NUOVO PIANO REGOLATORE

Localizzazione	Accessibilità	Stato	Denominazione strumento
Corso Monte Lungo – Torino	Accessibile	Buono	Piezometro
Coordinate X (WGS84)	Coordinate Y (WGS84)	Quota assoluta p.c. (m)	Area d'uso
394051,05	4989296,56	247,17	Suolo pubblico

Google Earth marzo 2023



Stralcio BDTRE 2024



Caratteristiche dell'opera

Nome originario strumento	Descrizione opera	Posizione filtri (m)
-	chiusino a raso non carrabile	-18 ÷ -30
Profondità (m)	Data installazione	Stratigrafia di riferimento
30	-	Sì

Documentazione fotografica



SCHEDA DI RILEVAMENTO PUNTI DI MISURA



CITTA' DI TORINO

NUOVO PIANO REGOLATORE


284p

Localizzazione	Accessibilità	Stato	Denominazione strumento
Piazza Santa Rita 5 – Torino	Accessibile	Buono	Piezometro
Coordinate X (WGS84)	Coordinate Y (WGS84)	Quota assoluta p.c. (m)	Area d'uso
393384,36	4988984,57	250,15	Suolo Pubblico

Google Earth marzo 2023



Stralcio BDTRE 2024

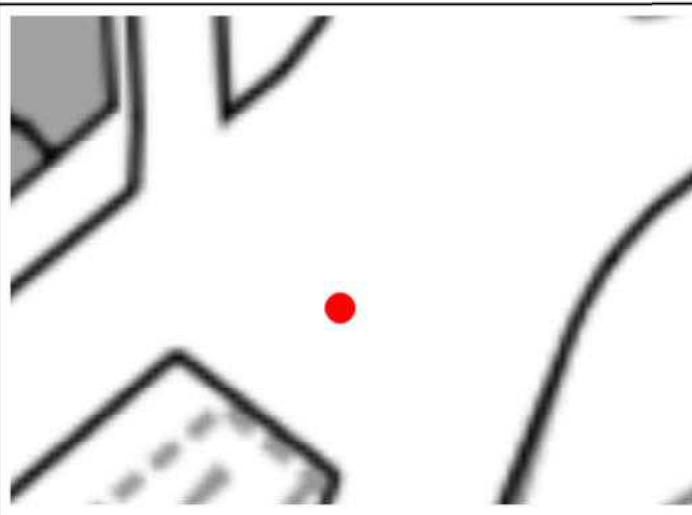

Caratteristiche dell'opera

Nome originario strumento	Descrizione opera	Posizione filtri (m)
SP07	chiusino a raso non carrabile	-12 ÷ -30
Profondità (m)	Data installazione	Stratigrafia di riferimento
30	-	Sì

Documentazione fotografica



SCHEDA DI RILEVAMENTO PUNTI DI MISURA



CITTA' DI TORINO

NUOVO PIANO REGOLATORE


288p

Localizzazione	Accessibilità	Stato	Denominazione strumento
Corso Orbassano 348 – Torino	Accessibile	Buono	Piezometro
Coordinate X (WGS84)	Coordinate Y (WGS84)	Quota assoluta p.c. (m)	Area d'uso
391533,91	4987752,18	255,54	Parcheggio

Google Earth marzo 2023




Stralcio BDTRE2024

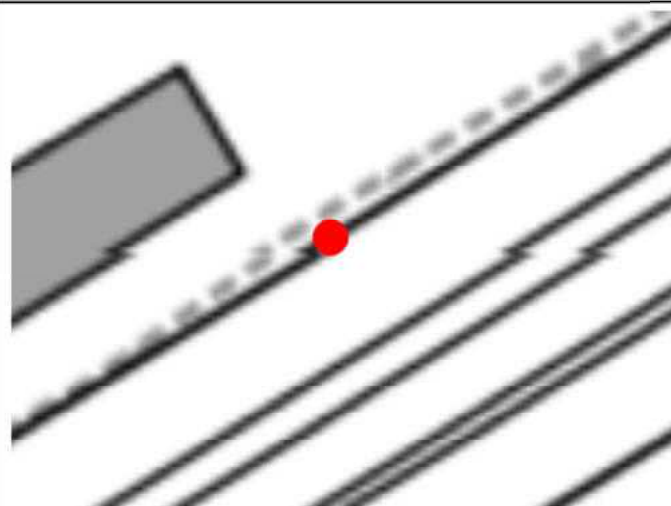

Caratteristiche dell'opera

Nome originario strumento	Descrizione opera	Posizione filtri (m)
-	chiusino carrabile	-21 ÷ -29
Profondità (m)	Data installazione	Stratigrafia di riferimento
29	-	Sì

Documentazione fotografica

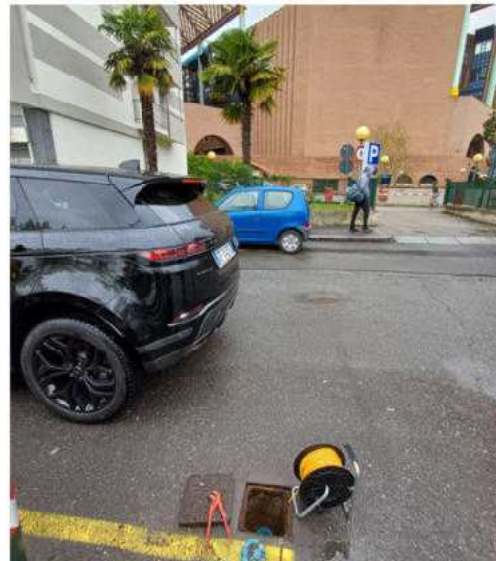


SCHEDA DI RILEVAMENTO PUNTI DI MISURA

290p


NUOVO PIANO REGOLATORE

Localizzazione	Accessibilità	Stato	Denominazione strumento
Via Toscanini angolo via Gottardo – Torino	Accessibile	Buono	Piezometro
Coordinate X (WGS84)	Coordinate Y (WGS84)	Quota assoluta p.c. (m)	Area d'uso
397035,8	4994876,24	233,35	Suolo pubblico

Google Earth marzo 2023

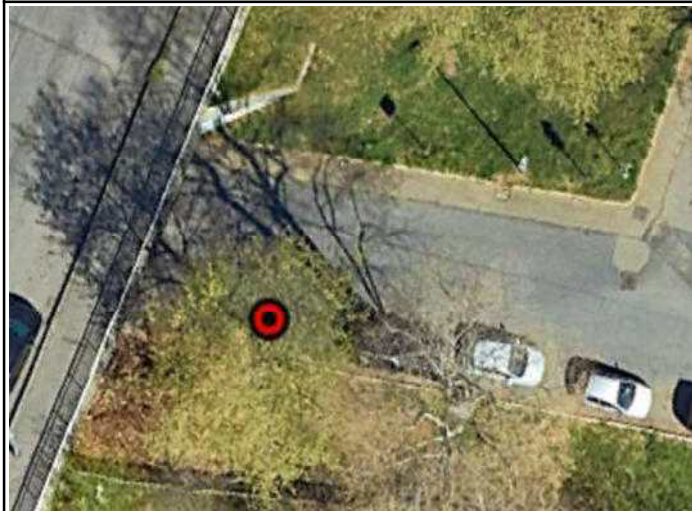


Stralcio BDTRE 2024

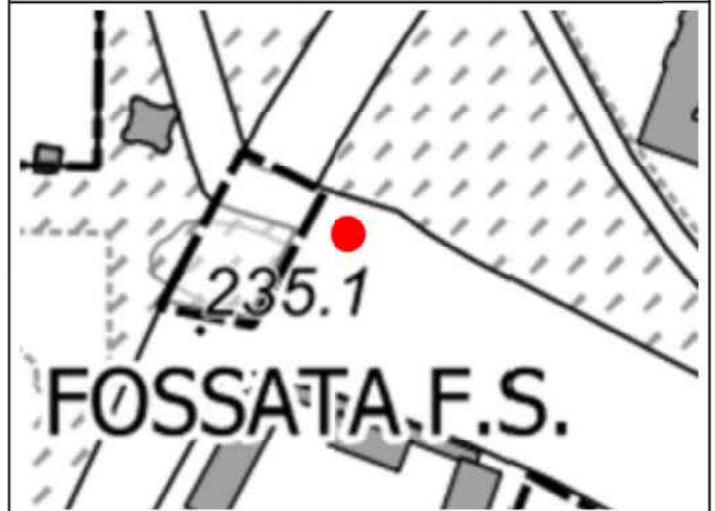

Caratteristiche dell'opera

Nome originario strumento	Descrizione opera	Posizione filtri (m)
-	Chiusino carrabile	-12 ÷ -20
Profondità (m)	Data installazione	Stratigrafia di riferimento
20	-	sì

Documentazione fotografica

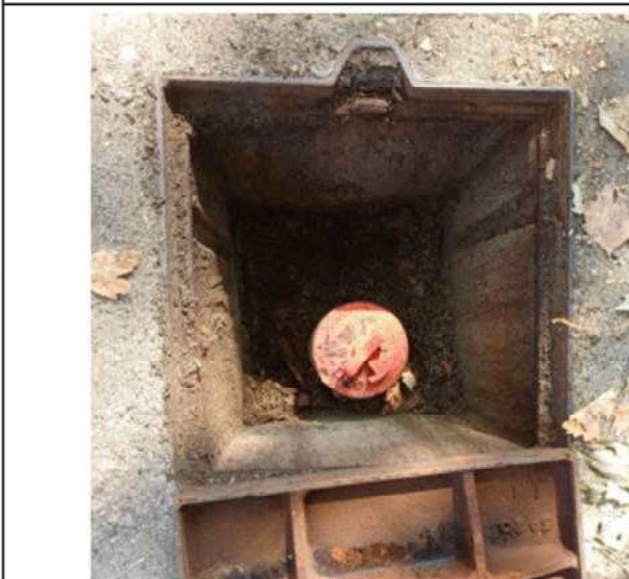


SCHEDA DI RILEVAMENTO PUNTI DI MISURA

296p

NUOVO PIANO REGOLATORE

Localizzazione	Accessibilità	Stato	Denominazione strumento
Via Gottardo 53 – Torino	Accessibile	Buono	Piezometro
Coordinate X (WGS84)	Coordinate Y (WGS84)	Quota assoluta p.c. (m)	Area d'uso
397124,4	4994835,26	233,57	Suolo pubblico

Google Earth marzo 2023

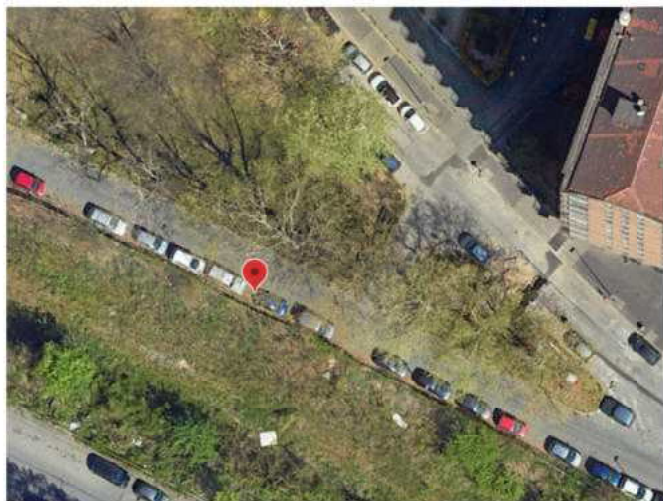

Stralcio BDTRE 2024



Caratteristiche dell'opera

Nome originario strumento	Descrizione opera	Posizione filtri (m)
SP D34	Chiusino carrabile	-12 ÷ -20
Profondità (m)	Data installazione	Stratigrafia di riferimento
20	-	Sì

Documentazione fotografica




SCHEDA DI RILEVAMENTO PUNTI DI MISURA

297p


NUOVO PIANO REGOLATORE

Localizzazione	Accessibilità	Stato	Denominazione strumento
Via Gottardo 56 – Torino	Accessibile	Buono	Piezometro
Coordinate X (WGS84)	Coordinate Y (WGS84)	Quota assoluta p.c. (m)	Area d'uso
397151,98	4994837,12	233,85	Suolo pubblico

Google Earth marzo 2023

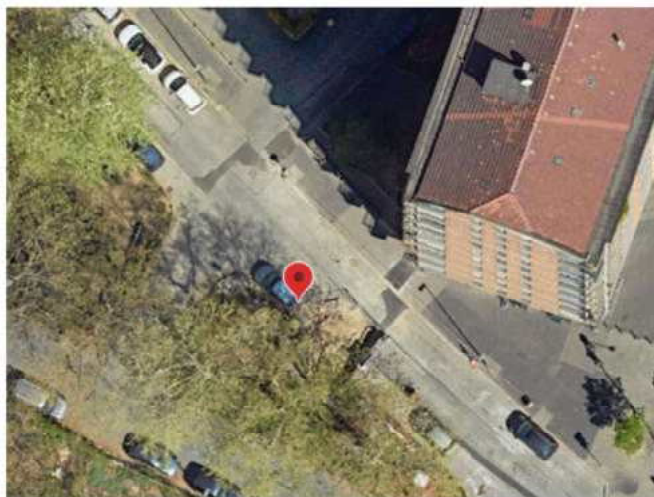

Stralcio BDTRE 2024

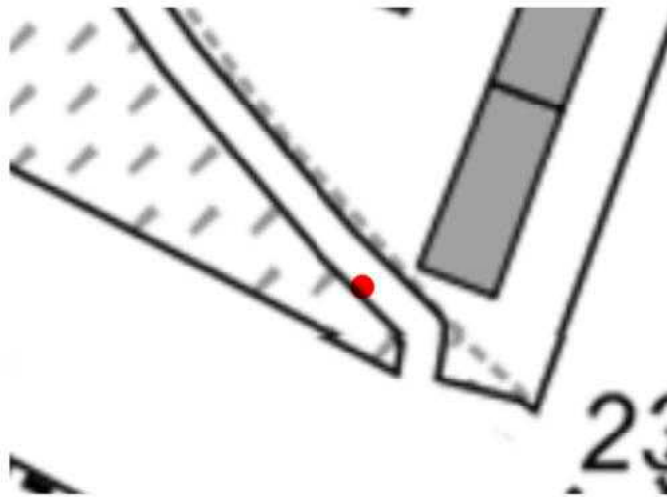

Caratteristiche dell'opera

Nome originario strumento	Descrizione opera	Posizione filtri (m)
SA – D19	Chiusino carrabile	-16 ÷ -23
Profondità (m)	Data installazione	Stratigrafia di riferimento
23	-	Sì

Documentazione fotografica



SCHEDA DI RILEVAMENTO PUNTI DI MISURA

302p

NUOVO PIANO REGOLATORE

Localizzazione	Accessibilità	Stato	Denominazione strumento
Via Gottardo 117a – Torino	Accessibile	Buono	Piezometro
Coordinate X (WGS84)	Coordinate Y (WGS84)	Quota assoluta p.c. (m)	Area d'uso
397618,45	4994545,36	230,71	Suolo pubblico

Google Earth marzo 2023



Stralcio BDTRE 2024



Caratteristiche dell'opera

Nome originario strumento	Descrizione opera	Posizione filtri (m)
-	Chiusino carrabile	-11 ÷ -20
Profondità (m)	Data installazione	Stratigrafia di riferimento
20	-	Sì

Documentazione fotografica



SCHEDA DI RILEVAMENTO PUNTI DI MISURA

303p


NUOVO PIANO REGOLATORE

Localizzazione	Accessibilità	Stato	Denominazione strumento
Via Gottardo 233 – Torino	Accessibile	Buono	Piezometro
Coordinate X (WGS84)	Coordinate Y (WGS84)	Quota assoluta p.c. (m)	Area d'uso
398033,98	4994298,87	227,31	Suolo pubblico

Google Earth marzo 2023



Stralcio BDTRE 2024

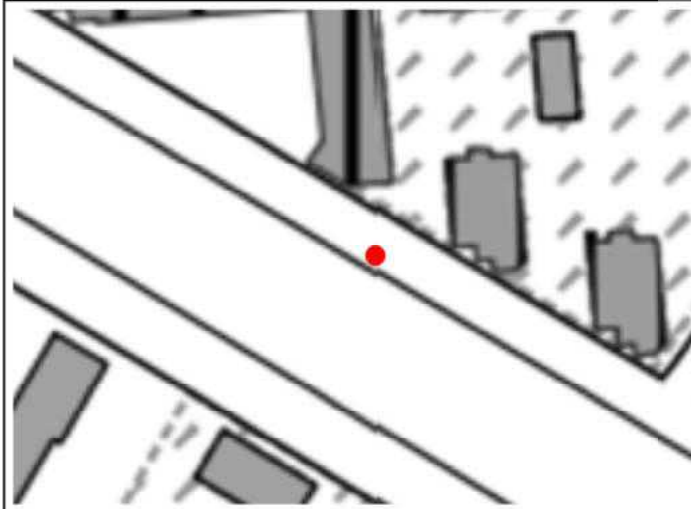

Caratteristiche dell'opera

Nome originario strumento	Descrizione opera	Posizione filtri (m)
SP D29	Chiusino carrabile	-12 ÷ -20
Profondità (m)	Data installazione	Stratigrafia di riferimento
20	-	Sì

Documentazione fotografica



SCHEDA DI RILEVAMENTO PUNTI DI MISURA

306p


NUOVO PIANO REGOLATORE

Localizzazione	Accessibilità	Stato	Denominazione strumento
Via Gottardo 185 – Torino	Accessibile	Buono	Piezometro
Coordinate X (WGS84)	Coordinate Y (WGS84)	Quota assoluta p.c. (m)	Area d'uso
398395,93	4994082,78	225,48	Suolo pubblico

Google Earth marzo 2023



Stralcio BDTRE 2024

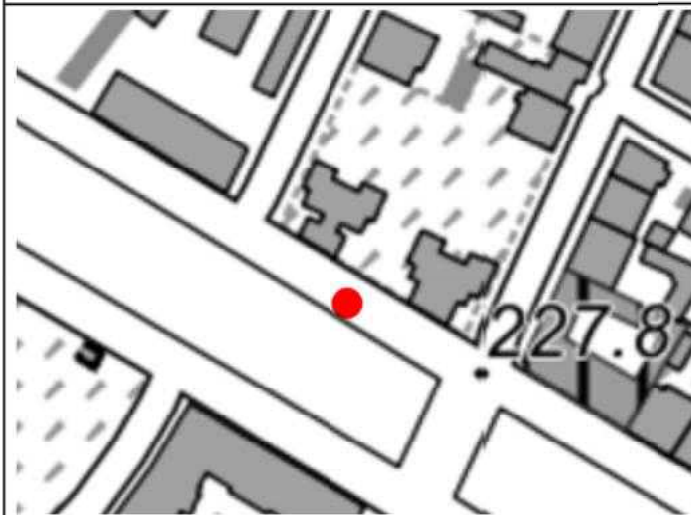

Caratteristiche dell'opera

Nome originario strumento	Descrizione opera	Posizione filtri (m)
SA -D15	Chiusino carrabile	-12 ÷ -20
Profondità (m)	Data installazione	Stratigrafia di riferimento
20	-	Sì

Documentazione fotografica



SCHEDA DI RILEVAMENTO PUNTI DI MISURA

307p

NUOVO PIANO REGOLATORE

Localizzazione	Accessibilità	Stato	Denominazione strumento
Via Sempione angolo Via Fusinato – Torino	Accessibile	Buono	Piezometro
Coordinate X (WGS84)	Coordinate Y (WGS84)	Quota assoluta p.c. (m)	Area d'uso
398583,56	4993868,55	224,5	Suolo pubblico

Google Earth marzo 2023



Stralcio BDTRE 2024



Caratteristiche dell'opera

Nome originario strumento	Descrizione opera	Posizione filtri (m)
SA – D14	Chiusino a raso non carrabile	-11 ÷25
Profondità (m)	Data installazione	Stratigrafia di riferimento
25	-	Sì

Documentazione fotografica



SCHEDA DI RILEVAMENTO PUNTI DI MISURA

309p

NUOVO PIANO REGOLATORE

Localizzazione	Accessibilità	Stato	Denominazione strumento
Via Bologna 171 – Torino	Accessibile	Buono	Piezometro
Coordinate X (WGS84)	Coordinate Y (WGS84)	Quota assoluta p.c. (m)	Area d'uso
398445,78	4993628,88	222,12	Suolo pubblico

Google Earth marzo 2023



Stralcio BDTRE 2024



Caratteristiche dell'opera

Nome originario strumento	Descrizione opera	Posizione filtri (m)
SA-D13	Chiusino carrabile	-9 ÷ -19,5
Profondità (m)	Data installazione	Stratigrafia di riferimento
20	-	Sì

Documentazione fotografica



SCHEDA DI RILEVAMENTO PUNTI DI MISURA

312p


NUOVO PIANO REGOLATORE

Localizzazione	Accessibilità	Stato	Denominazione strumento
Via Caresana angolo via Bologna – Torino	Accessibile	Buono	Piezometro
Coordinate X (WGS84)	Coordinate Y (WGS84)	Quota assoluta p.c. (m)	Area d'uso
398189,68	4993471,13	223,46	Suolo pubblico

Google Earth marzo 2023



Stralcio BDTRE 2024

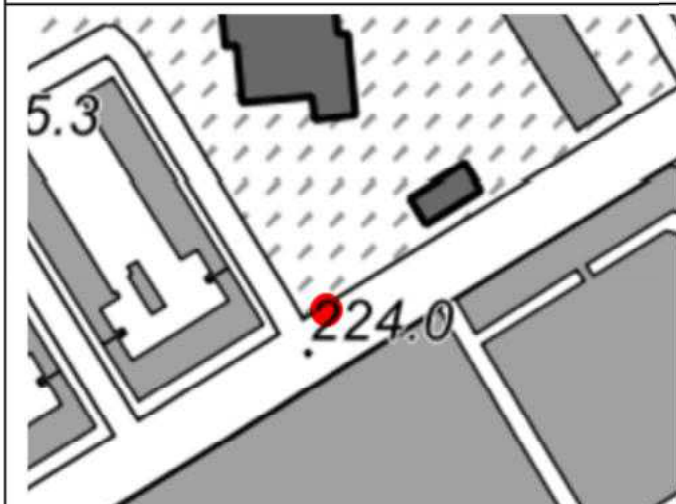

Caratteristiche dell'opera

Nome originario strumento	Descrizione opera	Posizione filtri (m)
-	Chiusino carrabile	-
Profondità (m)	Data installazione	Stratigrafia di riferimento
25	-	Sì

Documentazione fotografica



SCHEDA DI RILEVAMENTO PUNTI DI MISURA

313p

NUOVO PIANO REGOLATORE

Localizzazione	Accessibilità	Stato	Denominazione strumento
Largo Bologna 152 – Torino	Accessibile	Buono	Piezometro
Coordinate X (WGS84)	Coordinate Y (WGS84)	Quota assoluta p.c. (m)	Area d'uso
398051,89	4993349,73	226,07	Suolo pubblico

Google Earth marzo 2023



Stralcio BDTRE 2024



Caratteristiche dell'opera

Nome originario strumento	Descrizione opera	Posizione filtri (m)
-	Chiusino carrabile	-9 ÷ -25
Profondità (m)	Data installazione	Stratigrafia di riferimento
25	-	Sì

Documentazione fotografica




SCHEDA DI RILEVAMENTO PUNTI DI MISURA

314p


NUOVO PIANO REGOLATORE

Localizzazione	Accessibilità	Stato	Denominazione strumento
Via Bologna angolo via Benaco – Torino	Accessibile	Buono	Piezometro
Coordinate X (WGS84)	Coordinate Y (WGS84)	Quota assoluta p.c. (m)	Area d'uso
397915,75	4993302,64	226,94	Suolo pubblico

Google Earth marzo 2023

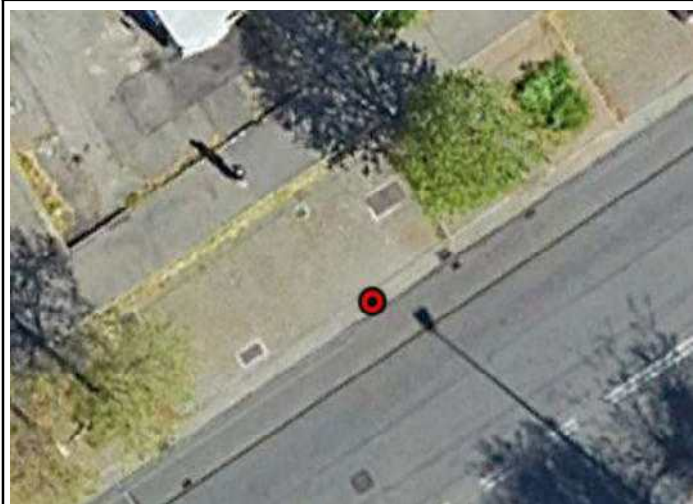

Stralcio BDTRE 2024

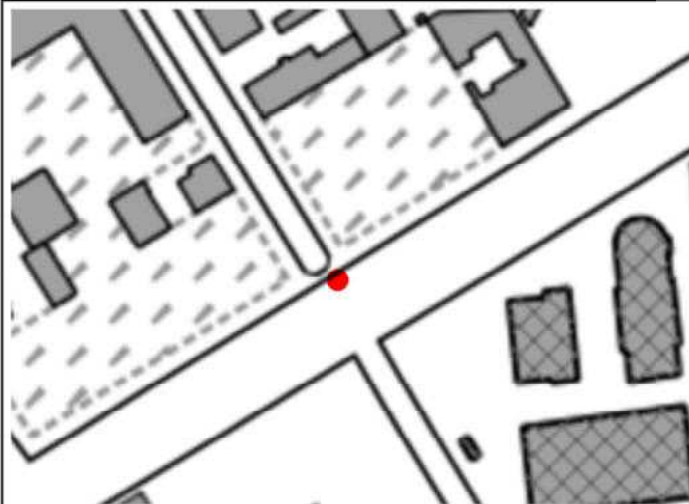

Caratteristiche dell'opera

Nome originario strumento	Descrizione opera	Posizione filtri (m)
-	Chiusino carrabile	-
Profondità (m)	Data installazione	Stratigrafia di riferimento
25	-	Sì

Documentazione fotografica




SCHEDA DI RILEVAMENTO PUNTI DI MISURA

315p


NUOVO PIANO REGOLATORE

Localizzazione	Accessibilità	Stato	Denominazione strumento
Via Pacini angolo via Bologna, lato Lidl – Torino	Accessibile	Buono	Piezometro
Coordinate X (WGS84)	Coordinate Y (WGS84)	Quota assoluta p.c. (m)	Area d'uso
397767,77	4993167,24	227,3	Suolo pubblico

Google Earth marzo 2023

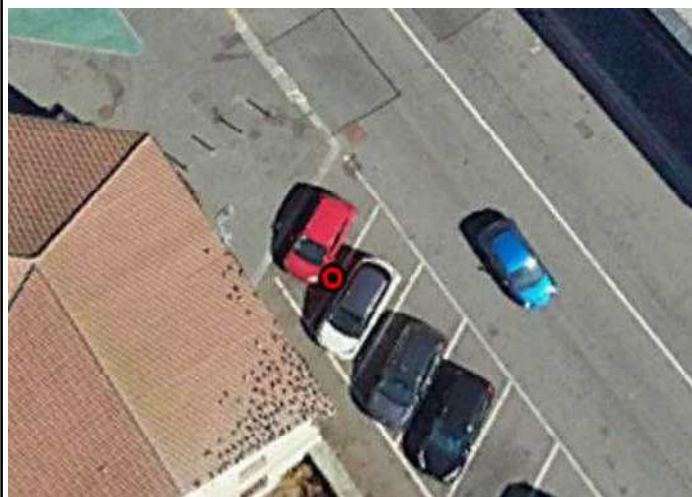

Stralcio BDTRE 2024

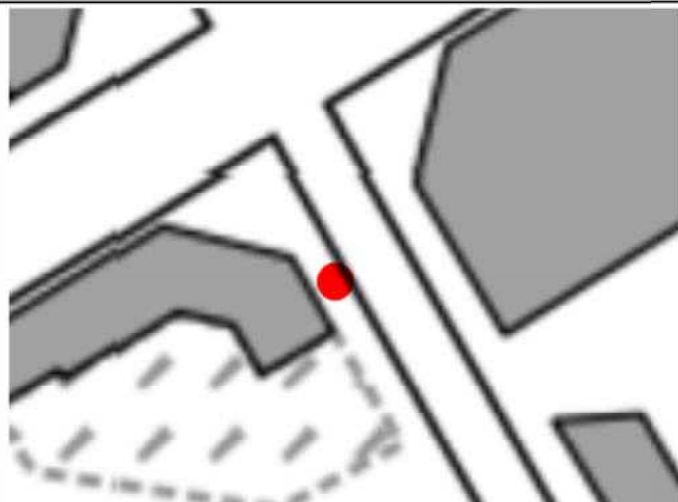

Caratteristiche dell'opera

Nome originario strumento	Descrizione opera	Posizione filtri (m)
-	Chiusino carrabile	-
Profondità (m)	Data installazione	Stratigrafia di riferimento
30	-	Sì

Documentazione fotografica



SCHEDA DI RILEVAMENTO PUNTI DI MISURA

316p


NUOVO PIANO REGOLATORE

Localizzazione	Accessibilità	Stato	Denominazione strumento
Corso Novara 96 – Torino	Accessibile	Buono	Piezometro
Coordinate X (WGS84)	Coordinate Y (WGS84)	Quota assoluta p.c. (m)	Area d'uso
397497,91	4992981,29	225,71	Suolo pubblico

Google Earth marzo 2023



Stralcio BDTRE 2024

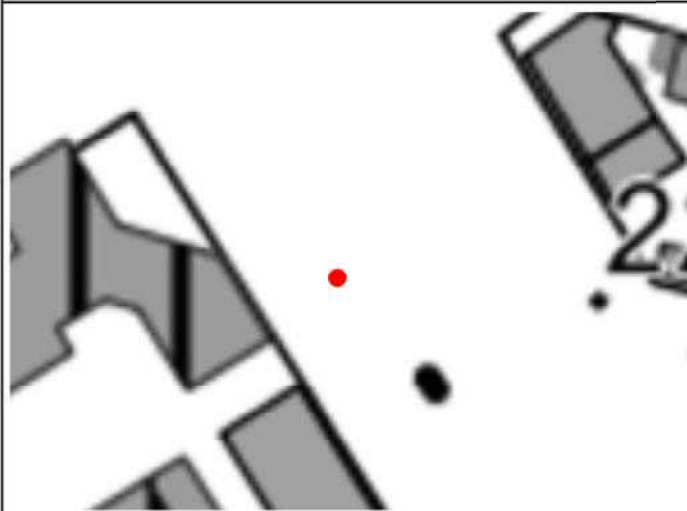

Caratteristiche dell'opera

Nome originario strumento	Descrizione opera	Posizione filtri (m)
-	Chiusino carrabile	-
Profondità (m)	Data installazione	Stratigrafia di riferimento
?	-	Sì

Documentazione fotografica




SCHEDA DI RILEVAMENTO PUNTI DI MISURA

319p


NUOVO PIANO REGOLATORE

Localizzazione	Accessibilità	Stato	Denominazione strumento
Via Bologna 47 – Torino	Accessibile	Buono	Piezometro
Coordinate X (WGS84)	Coordinate Y (WGS84)	Quota assoluta p.c. (m)	Area d'uso
397342,5	4992951,9	226,19	Suolo pubblico

Google Earth marzo 2023

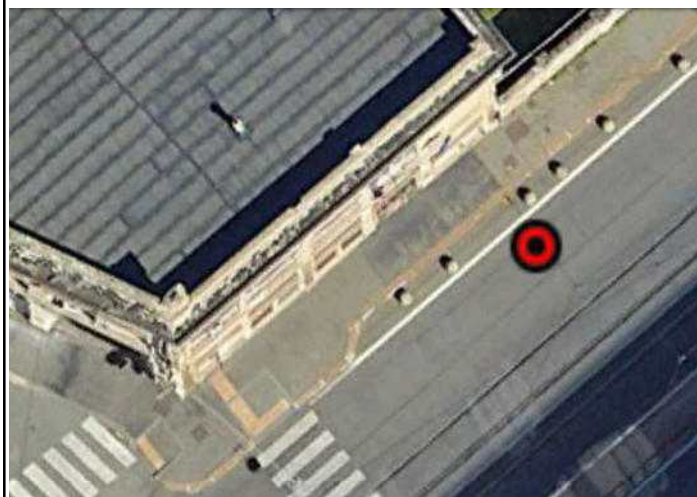

Stralcio BDTRE 2024

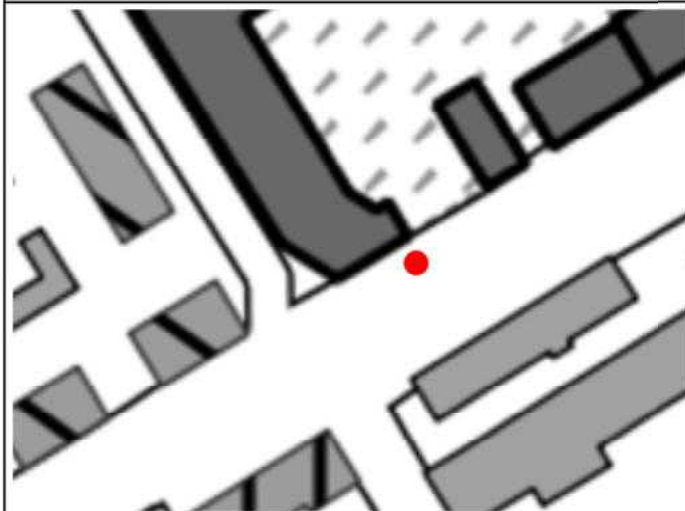

Caratteristiche dell'opera

Nome originario strumento	Descrizione opera	Posizione filtri (m)
-	Chiusino carrabile	-
Profondità (m)	Data installazione	Stratigrafia di riferimento
40	-	Sì

Documentazione fotografica




SCHEDA DI RILEVAMENTO PUNTI DI MISURA

320p

NUOVO PIANO REGOLATORE

Localizzazione	Accessibilità	Stato	Denominazione strumento
Via Pedrotti 5 – Torino	Accessibile	Buono	Piezometro
Coordinate X (WGS84)	Coordinate Y (WGS84)	Quota assoluta p.c. (m)	Area d'uso
397302,3	4992777,7	225,94	Suolo pubblico

Google Earth marzo 2023

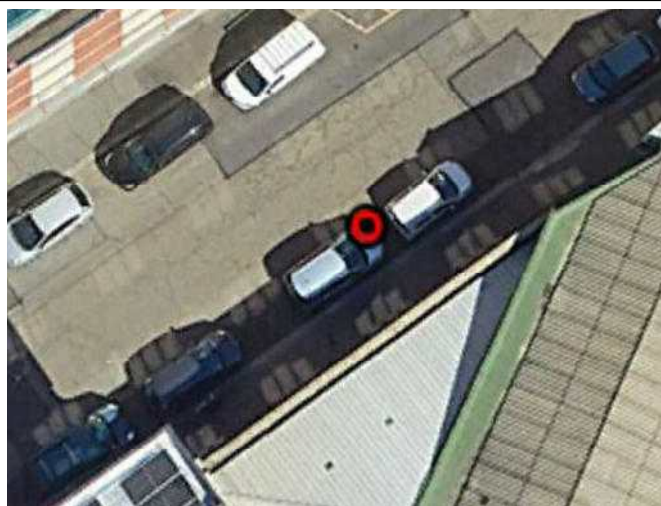


Stralcio BDTRE 2024



Caratteristiche dell'opera

Nome originario strumento	Descrizione opera	Posizione filtri (m)
-	Chiusino carrabile	-6 ÷ -40
Profondità (m)	Data installazione	Stratigrafia di riferimento
40	-	Sì

Documentazione fotografica

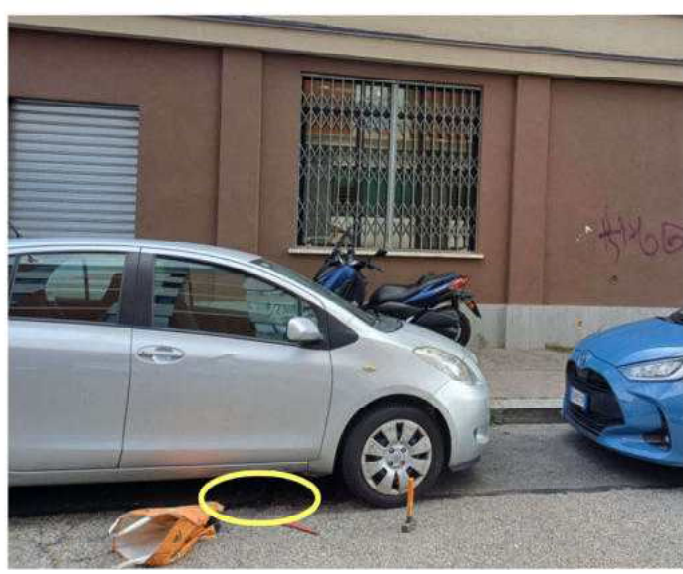

SCHEDA DI RILEVAMENTO PUNTI DI MISURA

321p


NUOVO PIANO REGOLATORE

Localizzazione	Accessibilità	Stato	Denominazione strumento
Via Pedrotti 6 – Torino	Accessibile	Buono	Piezometro
Coordinate X (WGS84)	Coordinate Y (WGS84)	Quota assoluta p.c. (m)	Area d'uso
397281	4992764,3	225,99	Suolo pubblico

Google Earth marzo 2023



Stralcio BDTRE 2024

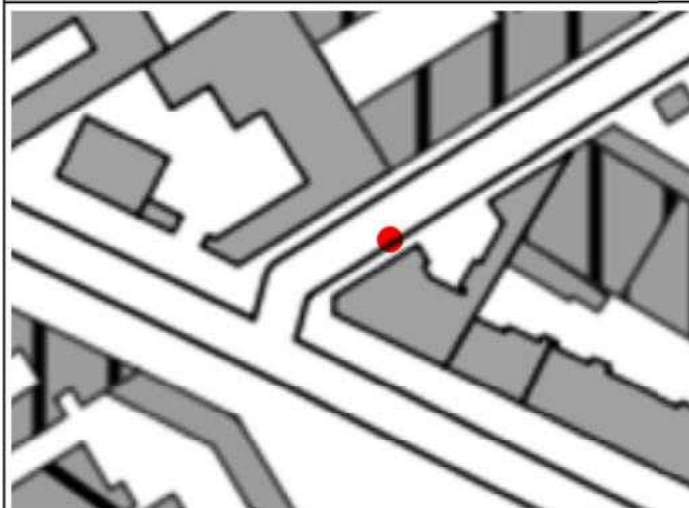

Caratteristiche dell'opera

Nome originario strumento	Descrizione opera	Posizione filtri (m)
-	Chiusino carrabile	-
Profondità (m)	Data installazione	Stratigrafia di riferimento
35	-	Sì

Documentazione fotografica



SCHEDA DI RILEVAMENTO PUNTI DI MISURA

324p


NUOVO PIANO REGOLATORE

Localizzazione	Accessibilità	Stato	Denominazione strumento
Lungo Dora Firenze 129 – Torino	Accessibile	Buono	Piezometro
Coordinate X (WGS84)	Coordinate Y (WGS84)	Quota assoluta p.c. (m)	Area d'uso
397522,82	4992041,09	223,17	Suolo pubblico

Google Earth marzo 2023



Stralcio BDTRE 2024

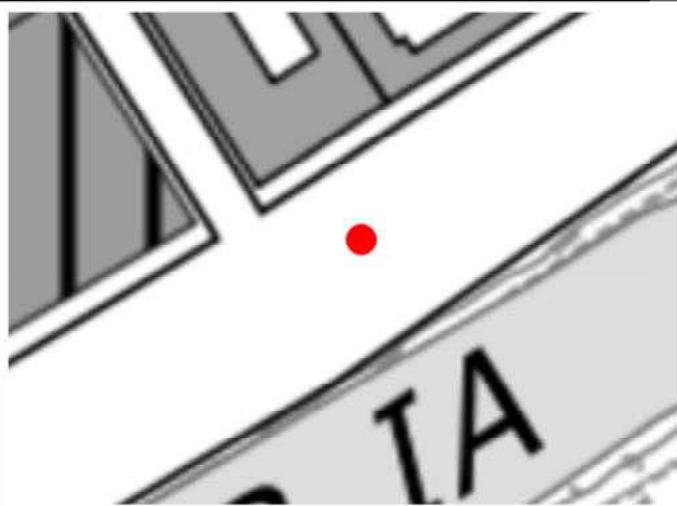

Caratteristiche dell'opera

Nome originario strumento	Descrizione opera	Posizione filtri (m)
-	Chiusino carrabile	-
Profondità (m)	Data installazione	Stratigrafia di riferimento
35	-	sì

Documentazione fotografica




SCHEDA DI RILEVAMENTO PUNTI DI MISURA

325p


Nuovo PIANO REGOLATORE

Localizzazione	Accessibilità	Stato	Denominazione strumento
Lungo Dora Siena 58 – Torino	Accessibile	Buono	Piezometro
Coordinate X (WGS84)	Coordinate Y (WGS84)	Quota assoluta p.c. (m)	Area d'uso
397400	4991921	224,14	Suolo pubblico

Google Earth marzo 2023

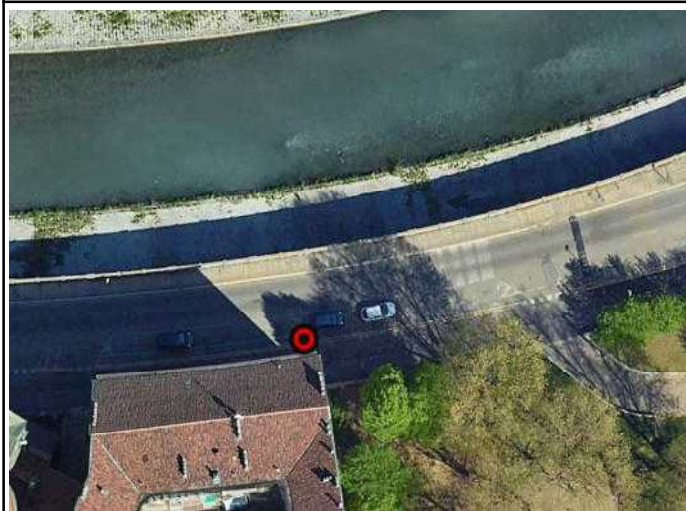


Stralcio BDTRE 2024

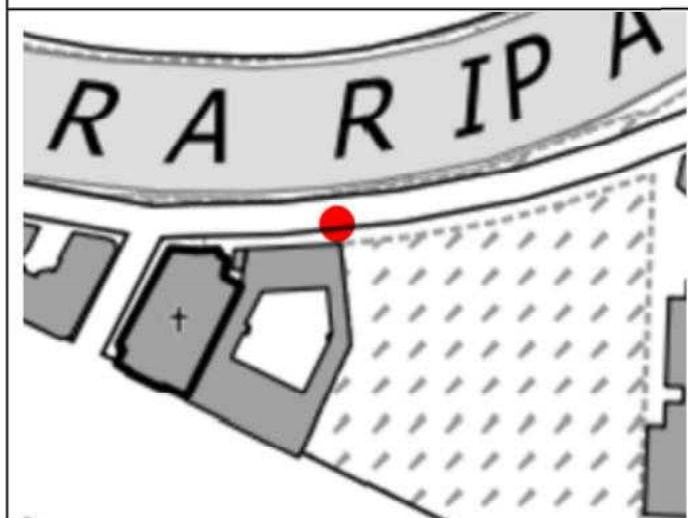

Caratteristiche dell'opera

Nome originario strumento	Descrizione opera	Posizione filtri (m)
-	Chiusino carrabile	-5,5 ÷ -25
Profondità (m)	Data installazione	Stratigrafia di riferimento
34,35	-	Sì

Documentazione fotografica

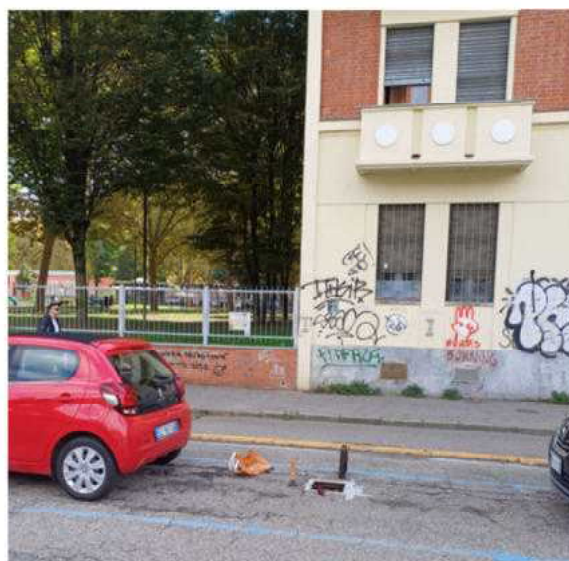

SCHEDA DI RILEVAMENTO PUNTI DI MISURA

327p


NUOVO PIANO REGOLATORE

Localizzazione	Accessibilità	Stato	Denominazione strumento
Piazza Carlo Alberto – Torino	Accessibile	Buono	Piezometro
Coordinate X (WGS84)	Coordinate Y (WGS84)	Quota assoluta p.c. (m)	Area d'uso
396632,9	4991433,5	236,11	Suolo pubblico

Google Earth marzo 2023



Stralcio BDTRE 2024

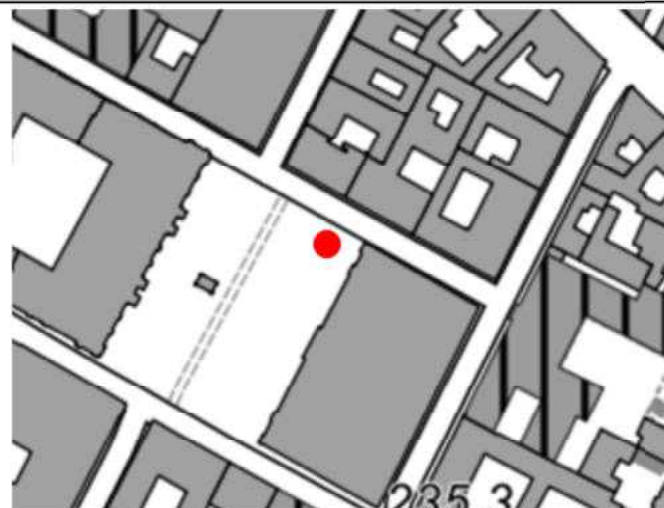

Caratteristiche dell'opera

Nome originario strumento	Descrizione opera	Posizione filtri (m)
-	Chiusino a raso non carrabile	-6 ÷ -24
Profondità (m)	Data installazione	Stratigrafia di riferimento
24	-	Sì

Documentazione fotografica




SCHEDA DI RILEVAMENTO PUNTI DI MISURA

328p

NUOVO PIANO REGOLATORE

Localizzazione	Accessibilità	Stato	Denominazione strumento
Parcheggio lato marciapiede corso San Maurizio 8 – Torino	Accessibile	Buono	Piezometro
Coordinate X (WGS84)	Coordinate Y (WGS84)	Quota assoluta p.c. (m)	Area d'uso
397099,5	4991691,7	226,59	Suolo pubblico

Google Earth marzo 2023

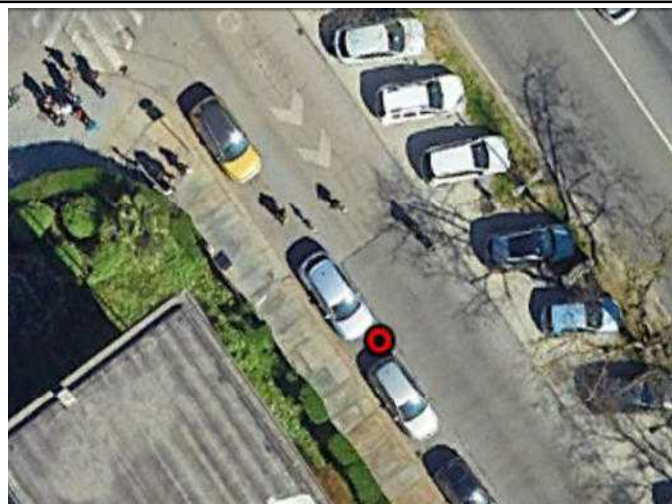

Stralcio BDTRE 2024



Caratteristiche dell'opera

Nome originario strumento	Descrizione opera	Posizione filtri (m)
-	Chiusino carrabile	-
Profondità (m)	Data installazione	Stratigrafia di riferimento
30	-	Sì

Documentazione fotografica




SCHEDA DI RILEVAMENTO PUNTI DI MISURA

328p

NUOVO PIANO REGOLATORE

Localizzazione	Accessibilità	Stato	Denominazione strumento
Parcheggio lato marciapiede corso San Maurizio 8 – Torino	Accessibile	Buono	Piezometro
Coordinate X (WGS84)	Coordinate Y (WGS84)	Quota assoluta p.c. (m)	Area d'uso
397099,5	4991691,7	226,59	Suolo pubblico

Google Earth marzo 2023

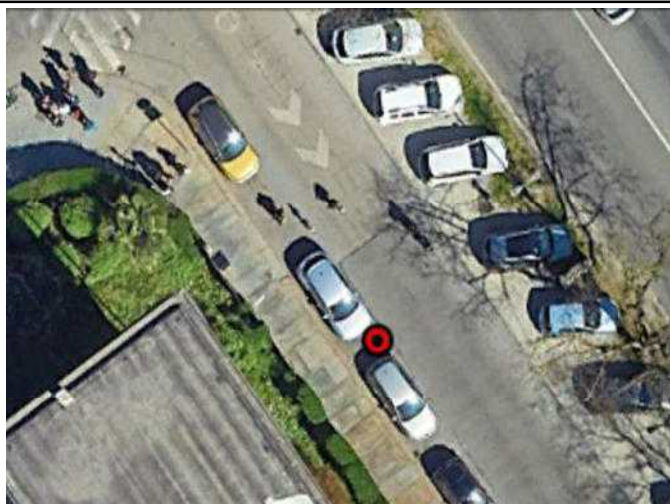

Stralcio BDTRE 2024



Caratteristiche dell'opera

Nome originario strumento	Descrizione opera	Posizione filtri (m)
-	Chiusino carrabile	-
Profondità (m)	Data installazione	Stratigrafia di riferimento
30	-	Sì

Documentazione fotografica




SCHEDA DI RILEVAMENTO PUNTI DI MISURA

330p


NUOVO PIANO REGOLATORE

Localizzazione	Accessibilità	Stato	Denominazione strumento
Piazza Carlo Alberto – Torino	Accessibile	Buono	Piezometro
Coordinate X (WGS84)	Coordinate Y (WGS84)	Quota assoluta p.c. (m)	Area d'uso
396592,3	4991456,1	236,74	Suolo pubblico

Google Earth marzo 2023

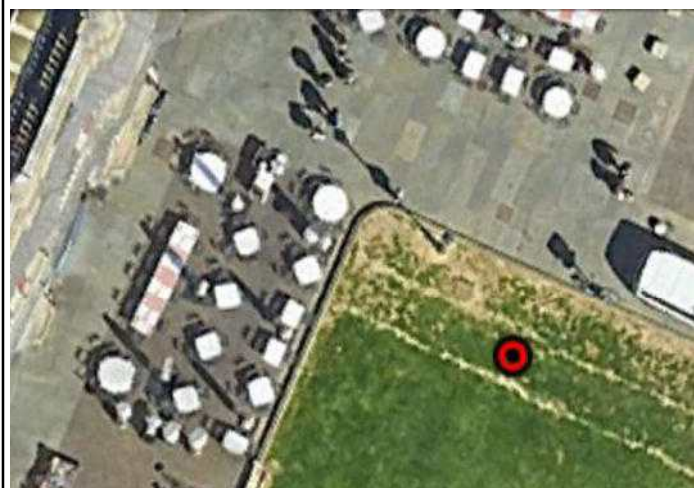

Stralcio BDTRE 2024

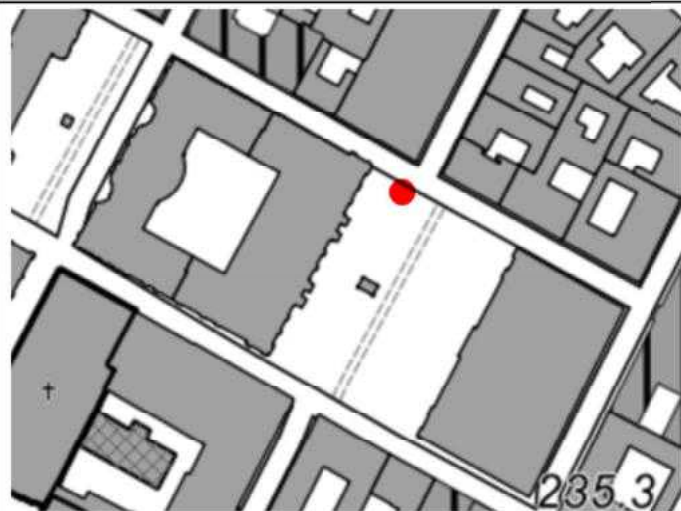

Caratteristiche dell'opera

Nome originario strumento	Descrizione opera	Posizione filtri (m)
-	Chiusino a raso non carrabile	-
Profondità (m)	Data installazione	Stratigrafia di riferimento
39,5	-	Sì

Documentazione fotografica



SCHEDA DI RILEVAMENTO PUNTI DI MISURA

331p


NUOVO PIANO REGOLATORE

Localizzazione	Accessibilità	Stato	Denominazione strumento
Via Maria Vittoria 7/8 – Torino	Accessibile	Buono	Piezometro
Coordinate X (WGS84)	Coordinate Y (WGS84)	Quota assoluta p.c. (m)	Area d'uso
396468,5	4991322,1	237,02	Suolo pubblico

Google Earth marzo 2023




Stralcio BDTRE 2024

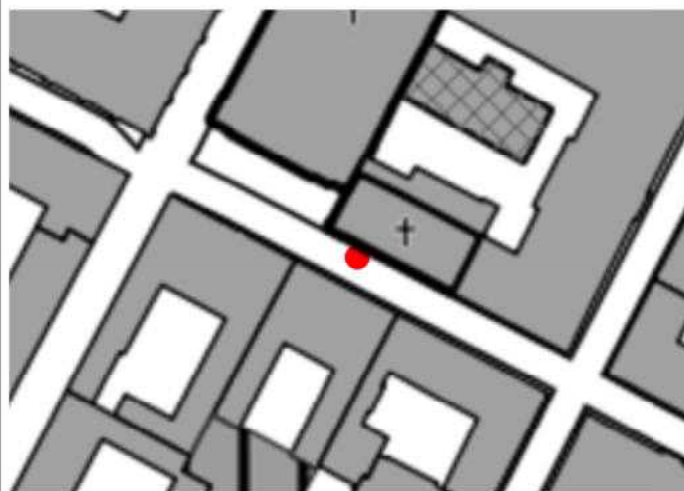

Caratteristiche dell'opera

Nome originario strumento	Descrizione opera	Posizione filtri (m)
-	Chiusino carrabile	-15 ÷ -35
Profondità (m)	Data installazione	Stratigrafia di riferimento
35	-	Sì

Documentazione fotografica

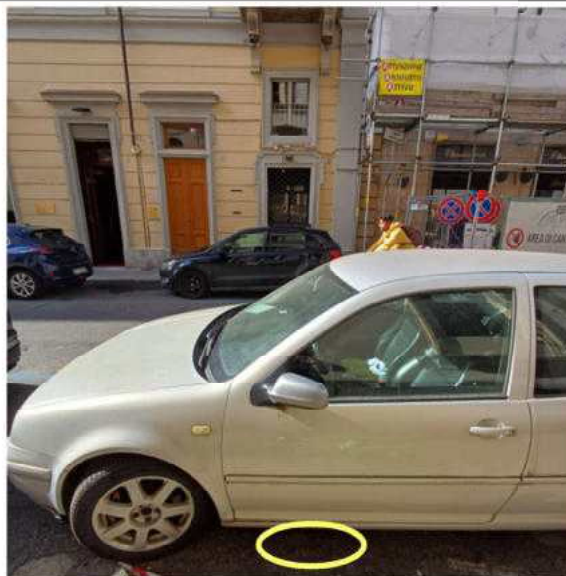


SCHEDA DI RILEVAMENTO PUNTI DI MISURA

332p

NUOVO PIANO REGOLATORE

Localizzazione	Accessibilità	Stato	Denominazione strumento
Via Teofilo Rossi – Torino	Accessibile	Buono	Piezometro
Coordinate X (WGS84)	Coordinate Y (WGS84)	Quota assoluta p.c. (m)	Area d'uso
396285,1	4991145,7	235,85	Suolo pubblico

Google Earth marzo 2023

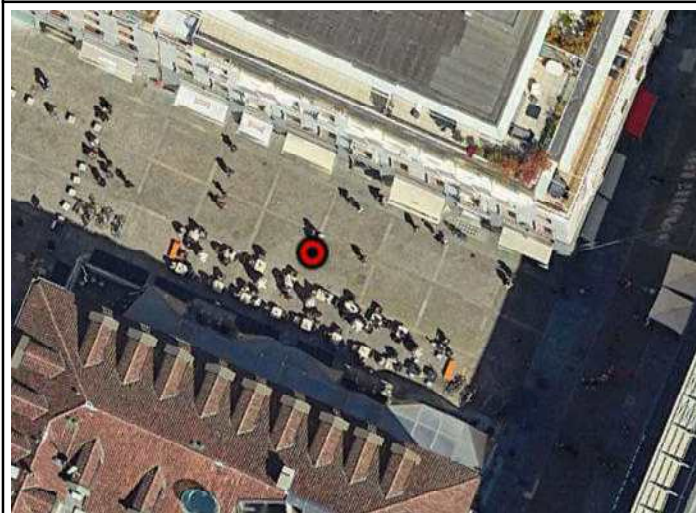

Stralcio BDTRE 2024



Caratteristiche dell'opera

Nome originario strumento	Descrizione opera	Posizione filtri (m)
-	Chiusino a raso non carrabile	-
Profondità (m)	Data installazione	Stratigrafia di riferimento
39,5	-	Sì

Documentazione fotografica



SCHEDA DI RILEVAMENTO PUNTI DI MISURA

333p

NUOVO PIANO REGOLATORE

Localizzazione	Accessibilità	Stato	Denominazione strumento
Parcheggio piazza Lagrange – Torino	Accessibile	Buono	Piezometro
Coordinate X (WGS84)	Coordinate Y (WGS84)	Quota assoluta p.c. (m)	Area d'uso
396139,6	4990843,5	236,44	Suolo pubblico

Google Earth marzo 2023




Stralcio BDTRE 2024



Caratteristiche dell'opera

Nome originario strumento	Descrizione opera	Posizione filtri (m)
SP -D09	Chiusino carrabile	-12 ÷ -35
Profondità (m)	Data installazione	Stratigrafia di riferimento
35	-	Sì

Documentazione fotografica

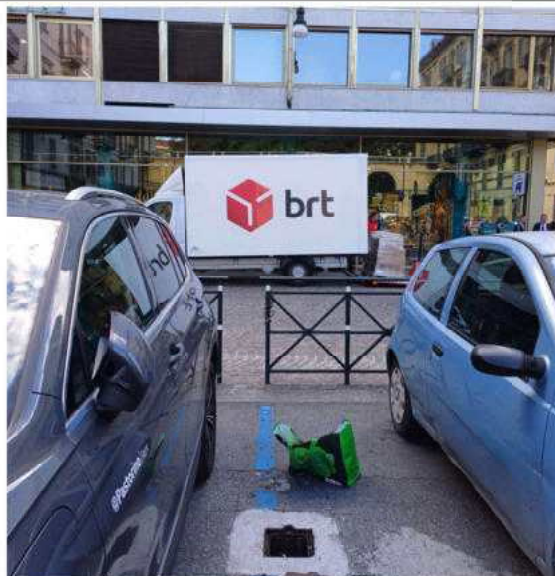


SCHEDA DI RILEVAMENTO PUNTI DI MISURA

336p


NUOVO PIANO REGOLATORE

Localizzazione	Accessibilità	Stato	Denominazione strumento
Via Pastrengo 2G – Torino	Accessibile	Buono	Piezometro
Coordinate X (WGS84)	Coordinate Y (WGS84)	Quota assoluta p.c. (m)	Area d'uso
395611,47	4990289,35	238,84	Suolo pubblico

Google Earth marzo 2023

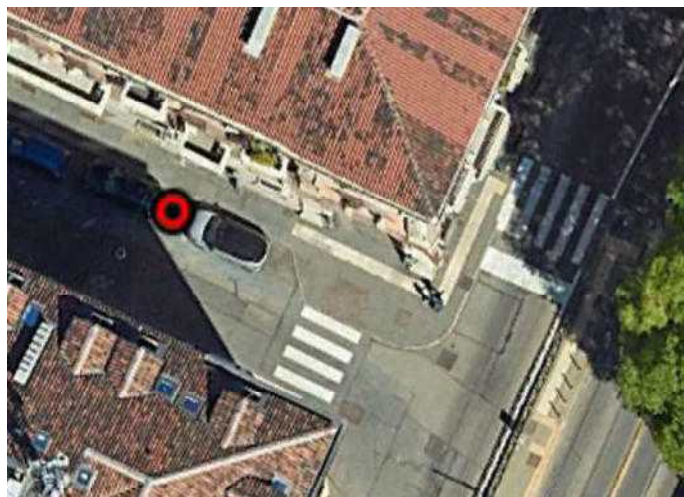

Stralcio BDTRE 2024

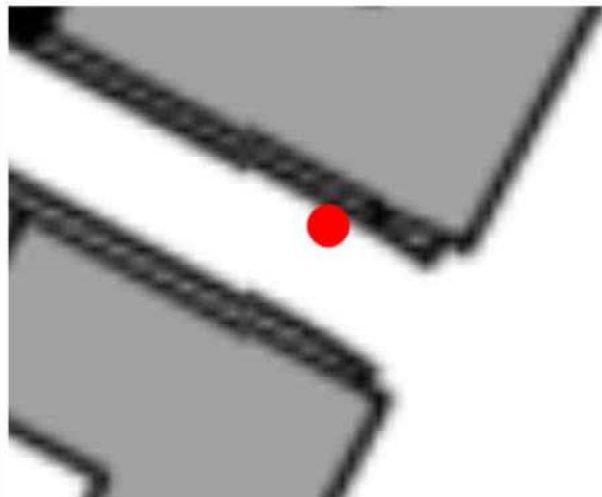

Caratteristiche dell'opera

Nome originario strumento	Descrizione opera	Posizione filtri (m)
-	chiusino carrabile	-12 ÷ -40
Profondità (m)	Data installazione	Stratigrafia di riferimento
40	-	Sì

Documentazione fotografica



SCHEDA DI RILEVAMENTO PUNTI DI MISURA

337p


NUOVO PIANO REGOLATORE

Localizzazione	Accessibilità	Stato	Denominazione strumento
Corso Re Umberto 42b – Torino	Accessibile	Buono	Piezometro
Coordinate X (WGS84)	Coordinate Y (WGS84)	Quota assoluta p.c. (m)	Area d'uso
395329,28	4990477,92	241,39	Suolo pubblico

Google Earth marzo 2023




Stralcio BDTRE 2024

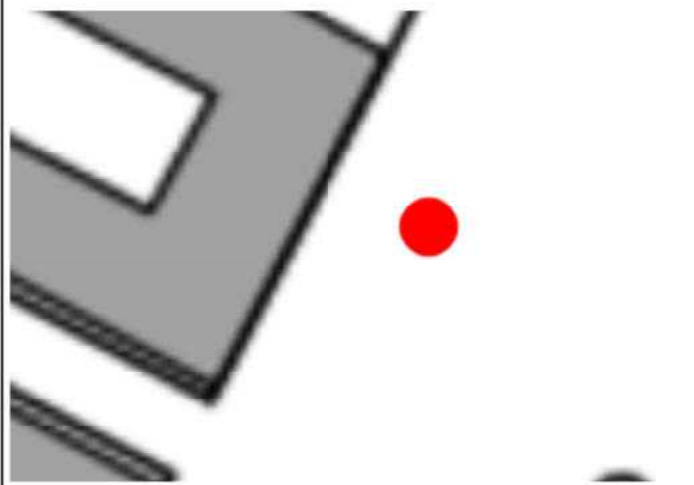

Caratteristiche dell'opera

Nome originario strumento	Descrizione opera	Posizione filtri (m)
-	chiusino carrabile	-15 ÷ -40
Profondità (m)	Data installazione	Stratigrafia di riferimento
40	-	Sì

Documentazione fotografica

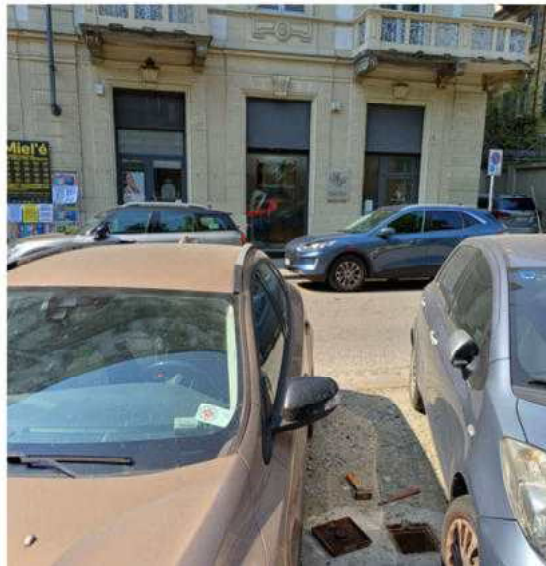

SCHEDA DI RILEVAMENTO PUNTI DI MISURA




CITTA' DI TORINO

NUOVO PIANO REGOLATORE


338p

Localizzazione	Accessibilità	Stato	Denominazione strumento
Cso. Duca d'Aosta angolo Cso. Galileo Ferraris – Torino	Accessibile	Buono	Piezometro
Coordinate X (WGS84)	Coordinate Y (WGS84)	Quota assoluta p.c. (m)	Area d'uso
395053,66	4990549,82	243,36	Suolo Pubblico

Google Earth marzo 2023

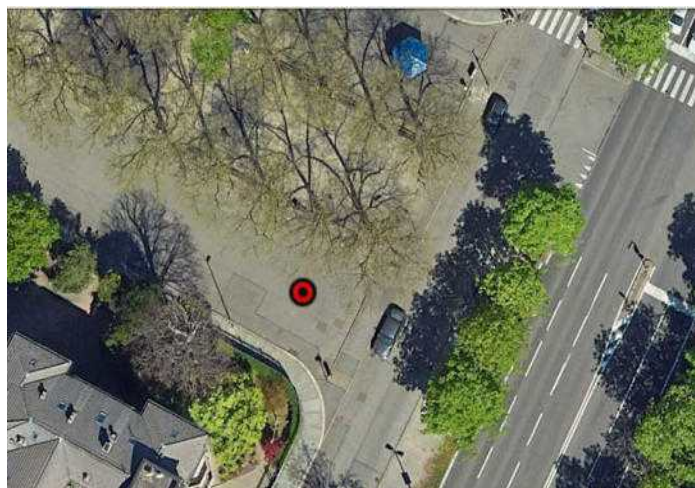

Stralcio BDTRE 2024

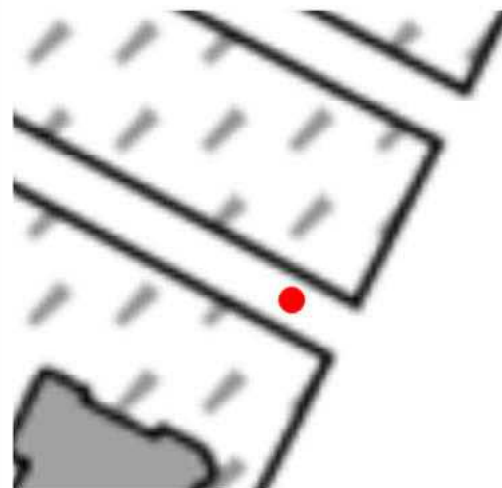

Caratteristiche dell'opera

Nome originario strumento	Descrizione opera	Posizione filtri (m)
-	chiusino carrabile	-15 ÷ -40
Profondità (m)	Data installazione	Stratigrafia di riferimento
40	-	Sì

Documentazione fotografica




SCHEDA DI RILEVAMENTO PUNTI DI MISURA

340p

NUOVO PIANO REGOLATORE

Localizzazione	Accessibilità	Stato	Denominazione strumento
Piazza Carlo Alberto dalla Chiesa – Torino	Accessibile	Buono	Piezometro
Coordinate X (WGS84)	Coordinate Y (WGS84)	Quota assoluta p.c. (m)	Area d'uso
394899,69	4990673,42	244,45	Strada

Google Earth marzo 2023

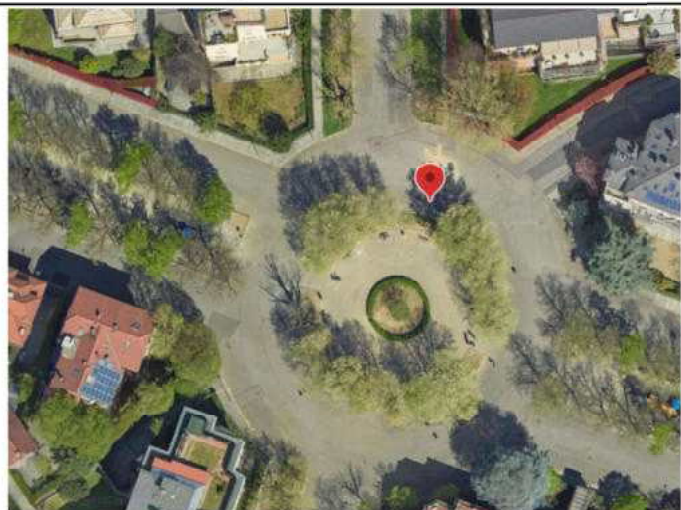

Stralcio BDTRE 2024



Caratteristiche dell'opera

Nome originario strumento	Descrizione opera	Posizione filtri (m)
-	Chiusino carrabile	-15 ÷ -40
Profondità (m)	Data installazione	Stratigrafia di riferimento
40	-	Sì

Documentazione fotografica



SCHEDA DI RILEVAMENTO PUNTI DI MISURA

341p


NUOVO PIANO REGOLATORE

Localizzazione	Accessibilità	Stato	Denominazione strumento
Piazzale Duca d'Aosta – Torino	Accessibile	Buono	Piezometro
Coordinate X (WGS84)	Coordinate Y (WGS84)	Quota assoluta p.c. (m)	Area d'uso
394765,58	4990690,45	245,97	aiuola

Google Earth marzo 2023



Stralcio BDTRE 2024

 

Caratteristiche dell'opera

Nome originario strumento	Descrizione opera	Posizione filtri (m)
SP -D03	Chiusino a raso non carrabile	-15 ÷ -35
Profondità (m)	Data installazione	Stratigrafia di riferimento
35	-	Sì

Documentazione fotografica



SCHEDA DI RILEVAMENTO PUNTI DI MISURA

343p


NUOVO PIANO REGOLATORE

Localizzazione	Accessibilità	Stato	Denominazione strumento
Corso Duca degli Abruzzi 31 – Torino	Accessibile	Buono	Piezometro
Coordinate X (WGS84)	Coordinate Y (WGS84)	Quota assoluta p.c. (m)	Area d'uso
394627,48	4990548,57	246,87	Suolo pubblico

Google Earth marzo 2023



Stralcio BDTRE 2024

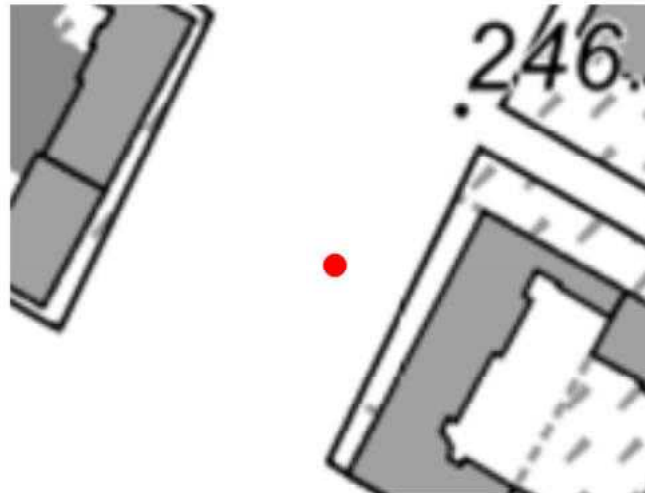

Caratteristiche dell'opera

Nome originario strumento	Descrizione opera	Posizione filtri (m)
-	chiusino a raso non carrabile	-15 ÷ -35
Profondità (m)	Data installazione	Stratigrafia di riferimento
35	-	Sì

Documentazione fotografica



SCHEDA DI RILEVAMENTO PUNTI DI MISURA




CITTA' DI TORINO

NUOVO PIANO REGOLATORE


344p

Localizzazione	Accessibilità	Stato	Denominazione strumento
Via Giacomo Bove 15 – Torino	Accessibile	Buono	Piezometro
Coordinate X (WGS84)	Coordinate Y (WGS84)	Quota assoluta p.c. (m)	Area d'uso
394552	4990346	246,34	Parcheggio

Google Earth marzo 2023

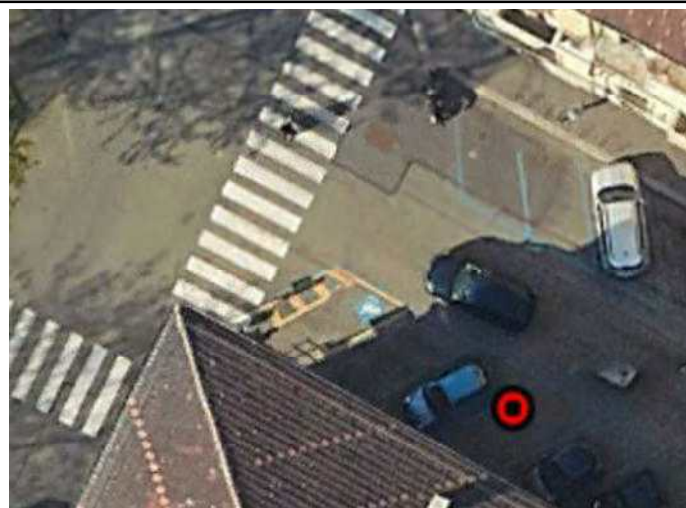

Stralcio BDTRE 2024

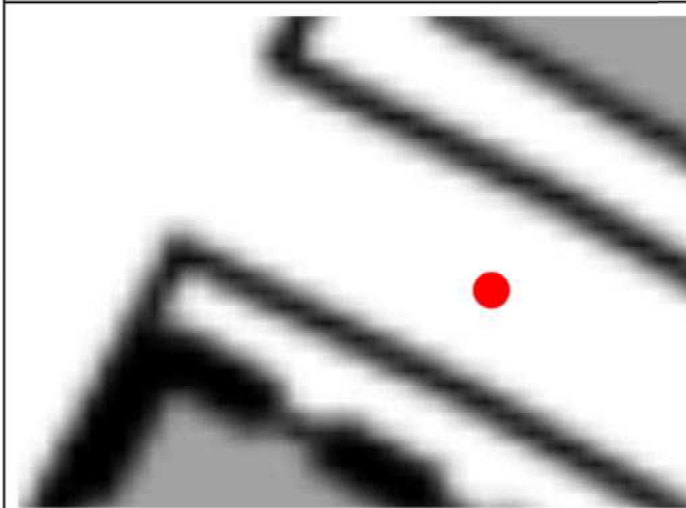

Caratteristiche dell'opera

Nome originario strumento	Descrizione opera	Posizione filtri (m)
-	chiusino carrabile	-
Profondità (m)	Data installazione	Stratigrafia di riferimento
25	-	sì

Documentazione fotografica



SCHEDA DI RILEVAMENTO PUNTI DI MISURA




CITTA' DI TORINO

345p

NUOVO PIANO REGOLATORE

Localizzazione	Accessibilità	Stato	Denominazione strumento
Corso Duca degli Abruzzi 48 – Torino	Accessibile	Buono	Piezometro
Coordinate X (WGS84)	Coordinate Y (WGS84)	Quota assoluta p.c. (m)	Area d'uso
394472,98	4990333,52	246,37	Parcheggio

Google Earth marzo 2023

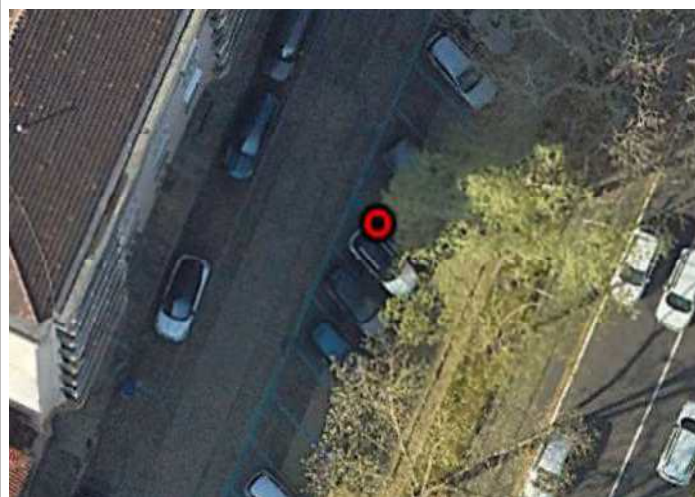

Stralcio BDTRE 2024



Caratteristiche dell'opera

Nome originario strumento	Descrizione opera	Posizione filtri (m)
-	chiusino carrabile	-15 ÷ -35
Profondità (m)	Data installazione	Stratigrafia di riferimento
35	-	Sì

Documentazione fotografica




SCHEDA DI RILEVAMENTO PUNTI DI MISURA

357p

NUOVO PIANO REGOLATORE

Localizzazione	Accessibilità	Stato	Denominazione strumento
Corso Vercelli 26 – Torino	Accessibile	Buono	Piezometro
Coordinate X (WGS84)	Coordinate Y (WGS84)	Quota assoluta p.c. (m)	Area d'uso
396661	4993392	229,73	Suolo pubblico

Google Earth marzo 2023

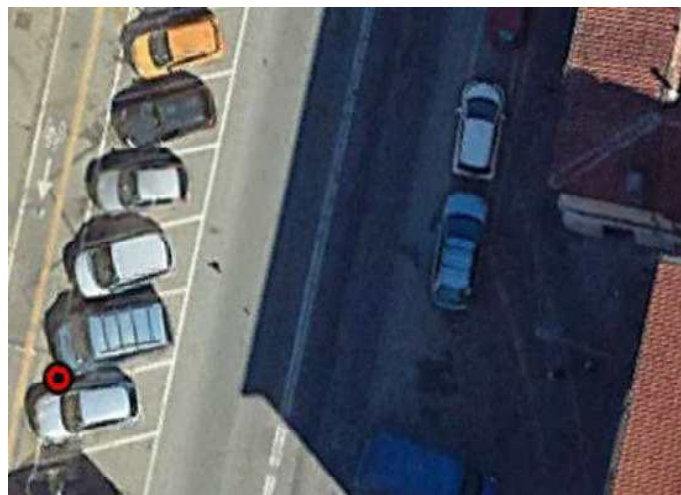

Stralcio BDTRE 2024



Caratteristiche dell'opera

Nome originario strumento	Descrizione opera	Posizione filtri (m)
-	Chiusino carrabile	-2 ÷ -20
Profondità (m)	Data installazione	Stratigrafia di riferimento
20	-	Sì

Documentazione fotografica



SCHEDA DI RILEVAMENTO PUNTI DI MISURA

367p

NUOVO PIANO REGOLATORE

Localizzazione	Accessibilità	Stato	Denominazione strumento
Largo Bologna angolo via Niccolo Paganini – Torino	Accessibile	Buono	Piezometro
Coordinate X (WGS84)	Coordinate Y (WGS84)	Quota assoluta p.c. (m)	Area d'uso
398015,39	4993393,58	226,56	Suolo pubblico

Google Earth marzo 2023



Stralcio BDTRE 2024



Caratteristiche dell'opera

Nome originario strumento	Descrizione opera	Posizione filtri (m)
-	Chiusino carrabile	-9 ÷ -17
Profondità (m)	Data installazione	Stratigrafia di riferimento
17	-	Sì

Documentazione fotografica



SCHEDA DI RILEVAMENTO PUNTI DI MISURA

369p


NUOVO PIANO REGOLATORE

Localizzazione	Accessibilità	Stato	Denominazione strumento
Rotatoria corso Verona angolo corso Regio Parco – Torino	Accessibile	Buono	Piezometro
Coordinate X (WGS84)	Coordinate Y (WGS84)	Quota assoluta p.c. (m)	Area d'uso
397438,87	4992442,72	224,9	Suolo pubblico

Google Earth marzo 2023



Stralcio BDTRE 2024

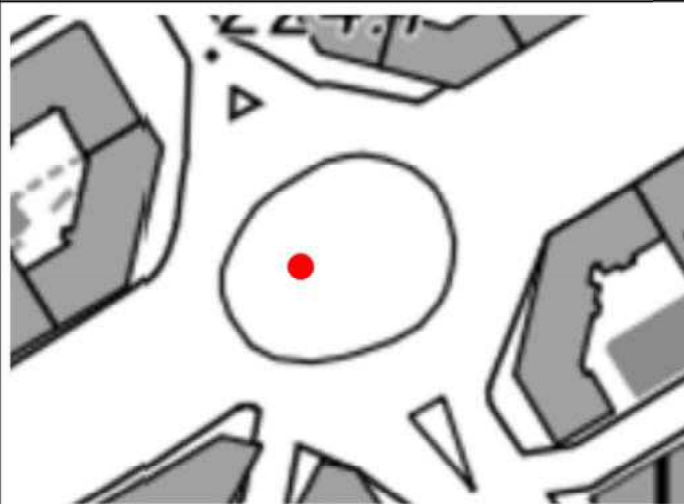

Caratteristiche dell'opera

Nome originario strumento	Descrizione opera	Posizione filtri (m)
SA17	Chiusino a raso non carrabile	-6 ÷ -20
Profondità (m)	Data installazione	Stratigrafia di riferimento
20	-	Sì

Documentazione fotografica




SCHEDA DI RILEVAMENTO PUNTI DI MISURA

373p

NUOVO PIANO REGOLATORE

Localizzazione	Accessibilità	Stato	Denominazione strumento
Porta Nuova al parcheggio di via Nizza – Torino	Accessibile	Buono	Piezometro
Coordinate X (WGS84)	Coordinate Y (WGS84)	Quota assoluta p.c. (m)	Area d'uso
396012,83	4990636,03	238,26	Suolo pubblico

Google Earth marzo 2023

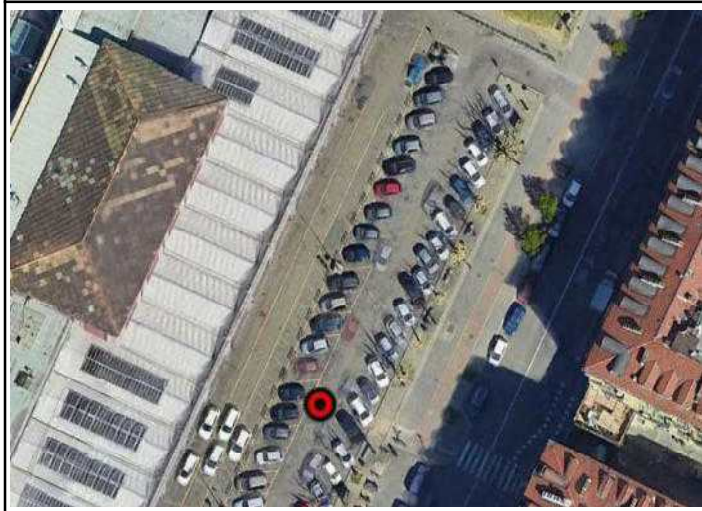


Stralcio BDTRE 2024



Caratteristiche dell'opera

Nome originario strumento	Descrizione opera	Posizione filtri (m)
-	Chiusino carrabile	-15 ÷ -29
Profondità (m)	Data installazione	Stratigrafia di riferimento
29	-	Sì

Documentazione fotografica

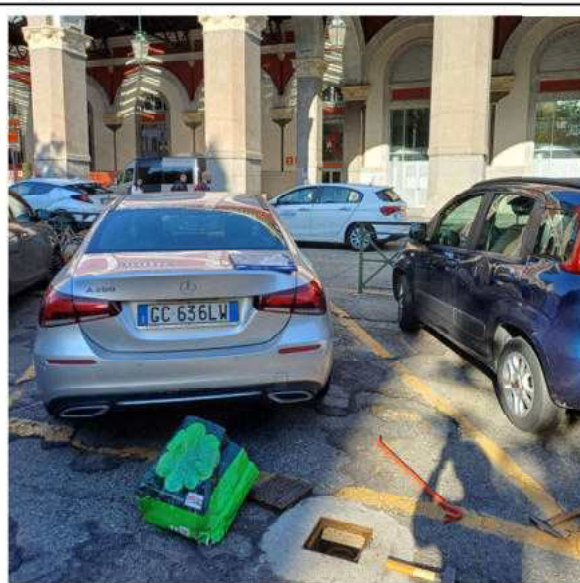


SCHEDA DI RILEVAMENTO PUNTI DI MISURA

375p


NUOVO PIANO REGOLATORE

Localizzazione	Accessibilità	Stato	Denominazione strumento
Corso Duca degli Abruzzi 32 – Torino	Accessibile	Buono	Piezometro
Coordinate X (WGS84)	Coordinate Y (WGS84)	Quota assoluta p.c. (m)	Area d'uso
394609,81	4990581,72	246,75	Strada

Google Earth marzo 2023

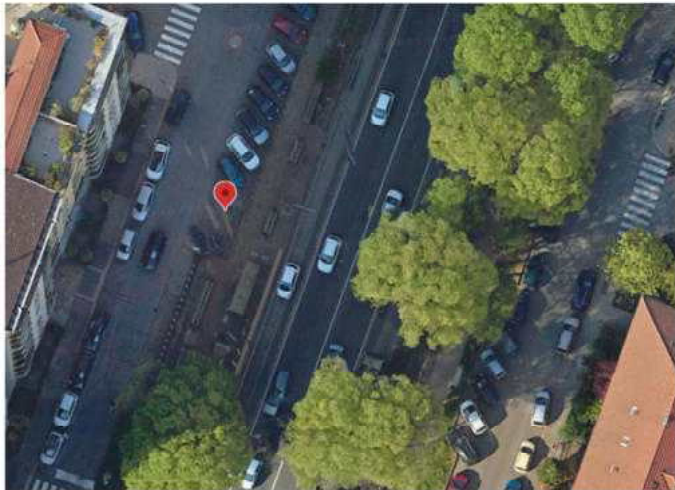

Stralcio BDTRE 2024

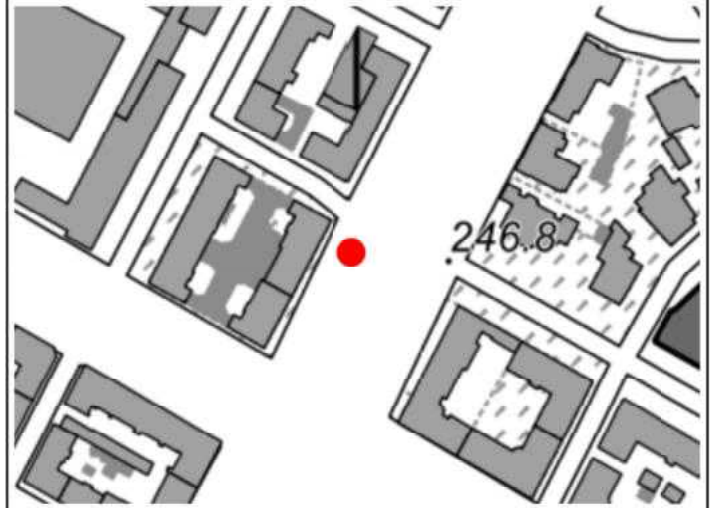

Caratteristiche dell'opera

Nome originario strumento	Descrizione opera	Posizione filtri (m)
SA12	Chiusino carrabile	-12 ÷ -20
Profondità (m)	Data installazione	Stratigrafia di riferimento
20	-	sì

Documentazione fotografica




SCHEDA DI RILEVAMENTO PUNTI DI MISURA

376p


NUOVO PIANO REGOLATORE

Localizzazione	Accessibilità	Stato	Denominazione strumento
Via Caboto 38 angolo Corso Duca degli Abruzzi – Torino	Accessibile	Buono	Piezometro
Coordinate X (WGS84)	Coordinate Y (WGS84)	Quota assoluta p.c. (m)	Area d'uso
394411,53	4990077,88	246	Suolo pubblico

Google Earth marzo 2023

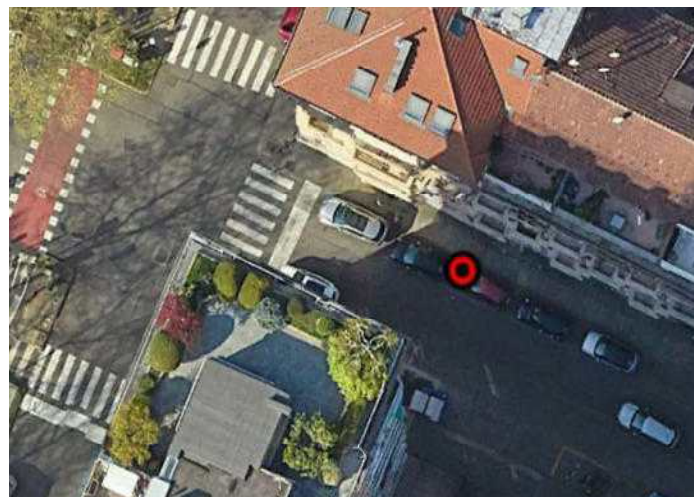

Stralcio BDTRE 2024

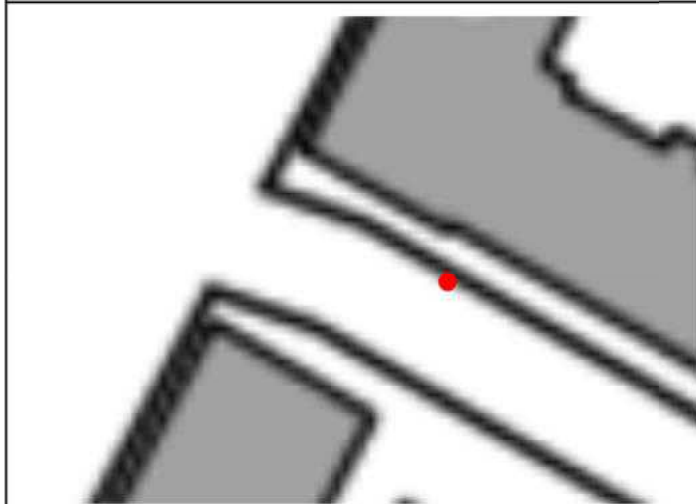

Caratteristiche dell'opera

Nome originario strumento	Descrizione opera	Posizione filtri (m)
-	chiusino carrabile	-12 ÷ -21
Profondità (m)	Data installazione	Stratigrafia di riferimento
21	-	Sì

Documentazione fotografica



SCHEDA DI RILEVAMENTO PUNTI DI MISURA

NUOVO PIANO REGOLATORE


377p

Localizzazione	Accessibilità	Stato	Denominazione strumento
Corso Galileo Ferrarisi 149 – Torino	Accessibile	Buono	Piezometro
Coordinate X (WGS84)	Coordinate Y (WGS84)	Quota assoluta p.c. (m)	Area d'uso
394551,22	4989465,24	245,28	Suolo pubblico

Google Earth marzo 2023




Stralcio BDTRE 2024

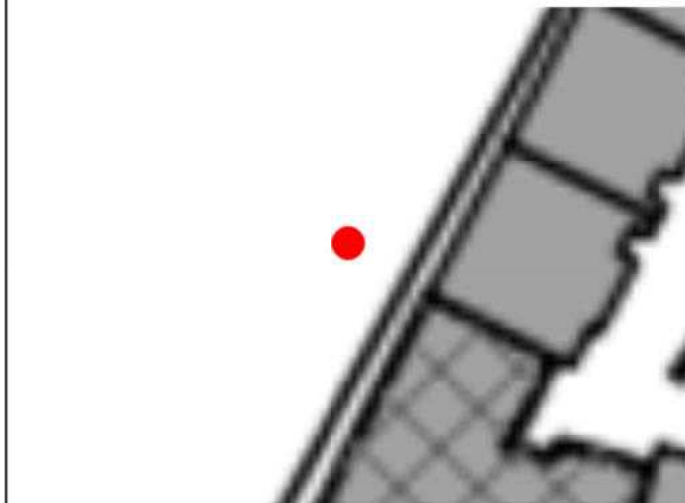

Caratteristiche dell'opera

Nome originario strumento	Descrizione opera	Posizione filtri (m)
SA10	chiusino carrabile	-15 ÷ -30
Profondità (m)	Data installazione	Stratigrafia di riferimento
30	-	sì

Documentazione fotografica

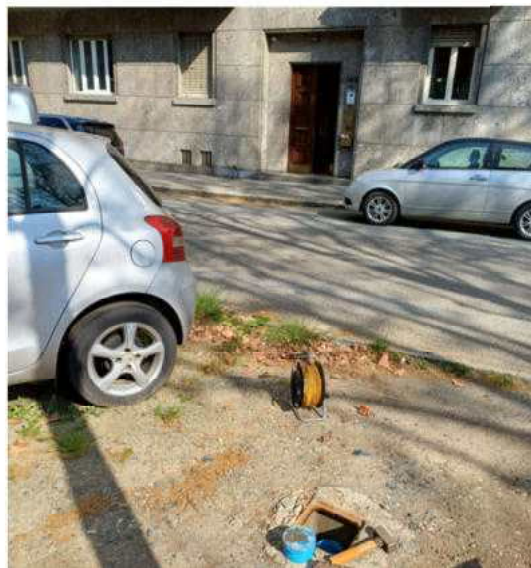

SCHEDA DI RILEVAMENTO PUNTI DI MISURA

378p


NUOVO PIANO REGOLATORE

Localizzazione	Accessibilità	Stato	Denominazione strumento
Corso 4 Novembre angolo con Corso Monte Lungo – Torino	Accessibile	Buono	Piezometro
Coordinate X (WGS84)	Coordinate Y (WGS84)	Quota assoluta p.c. (m)	Area d'uso
394009,09	4989326,57	247,47	Suolo pubblico

Google Earth marzo 2023



Stralcio BDTRE 2024

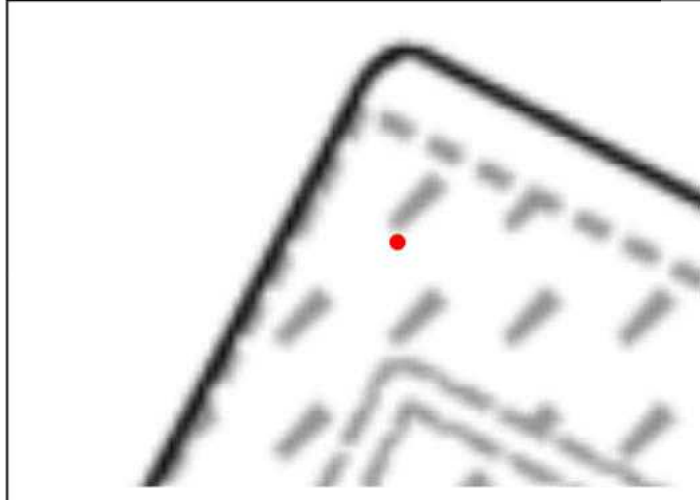

Caratteristiche dell'opera

Nome originario strumento	Descrizione opera	Posizione filtri (m)
SA09	chiusino a raso non carrabile	-12 ÷ -22
Profondità (m)	Data installazione	Stratigrafia di riferimento
22	-	Sì

Documentazione fotografica



SCHEDA DI RILEVAMENTO PUNTI DI MISURA



CITTA' DI TORINO

NUOVO PIANO REGOLATORE

379p

Localizzazione	Accessibilità	Stato	Denominazione strumento
Piazza Santa Rita – Torino	Accessibile	Buono	Piezometro
Coordinate X (WGS84)	Coordinate Y (WGS84)	Quota assoluta p.c. (m)	Area d'uso
393465,61	4989047,27	249,62	Suolo pubblico

Google Earth marzo 2023



Stralcio BDTRE 2024



Caratteristiche dell'opera

Nome originario strumento	Descrizione opera	Posizione filtri (m)
-	chiusino a raso non carrabile	-15 ÷ -20
Profondità (m)	Data installazione	Stratigrafia di riferimento
20	-	Sì

Documentazione fotografica



SCHEDA DI RILEVAMENTO PUNTI DI MISURA

386p

NUOVO PIANO REGOLATORE

Localizzazione	Accessibilità	Stato	Denominazione strumento
Piazza Chiesa della Salute – Torino	Accessibile	Buono	Piezometro
Coordinate X (WGS84)	Coordinate Y (WGS84)	Quota assoluta p.c. (m)	Area d'uso
396014,15	4994310,59	239,27	Suolo pubblico

Google Earth marzo 2023



Stralcio BDTRE 2024



Caratteristiche dell'opera

Nome originario strumento	Descrizione opera	Posizione filtri (m)
SA11	Chiusino a raso non carrabile	-13,5 ÷ -25
Profondità (m)	Data installazione	Stratigrafia di riferimento
25	-	Sì

Documentazione fotografica



SCHEDA DI RILEVAMENTO PUNTI DI MISURA

398p


NUOVO PIANO REGOLATORE

Localizzazione	Accessibilità	Stato	Denominazione strumento
Corso Bolzano 2 – Torino	Accessibile	Buono	Piezometro
Coordinate X (WGS84)	Coordinate Y (WGS84)	Quota assoluta p.c. (m)	Area d'uso
394836,52	4991427,7	245,84	Suolo pubblico

Google Earth marzo 2023



Stralcio BDTRE 2024

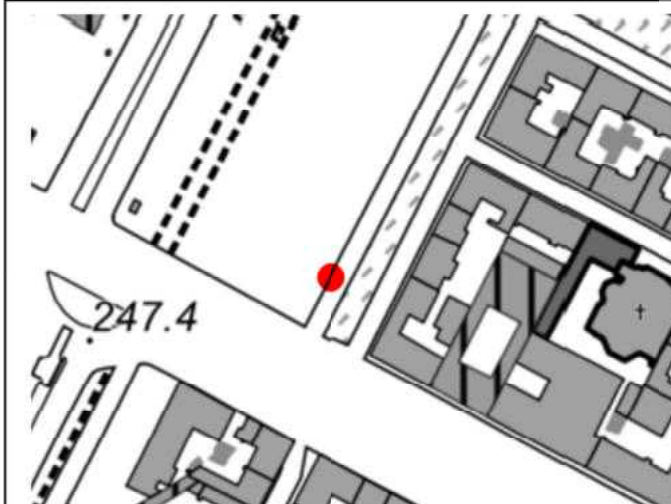

Caratteristiche dell'opera

Nome originario strumento	Descrizione opera	Posizione filtri (m)
S23	Chiusino a raso non carrabile	-4 ÷ -37
Profondità (m)	Data installazione	Stratigrafia di riferimento
39	-	Sì

Documentazione fotografica



SCHEDA DI RILEVAMENTO PUNTI DI MISURA

405p

NUOVO PIANO REGOLATORE

Localizzazione	Accessibilità	Stato	Denominazione strumento
Via Enrico Fermi – Torino	Accessibile	Buono	Piezometro
Coordinate X (WGS84)	Coordinate Y (WGS84)	Quota assoluta p.c. (m)	Area d'uso
395559,99	4997040,72	231,45	Azienda privata

Google Earth ottobre 2023



Stralcio BDTRE 2024



Caratteristiche dell'opera

Nome originario strumento	Descrizione opera	Posizione filtri (m)
-	Chiusino a fungo	-
Profondità (m)	Data installazione	Stratigrafia di riferimento
20	-	NO

Documentazione fotografica



SCHEDA DI RILEVAMENTO PUNTI DI MISURA



CITTA' DI TORINO

406p

NUOVO PIANO REGOLATORE

Localizzazione	Accessibilità	Stato	Denominazione strumento
Strada Bramafame – Torino	Accessibile	Buono	Piezometro Pz4
Coordinate X (WGS84)	Coordinate Y (WGS84)	Quota assoluta p.c. (m)	Area d'uso
395498,42	4997106,98	232,09	Azienda privata

Google Earth marzo 2023



Stralcio BDTRE 2024



Caratteristiche dell'opera

Nome originario strumento	Descrizione opera	Posizione filtri (m)
P24	Chiusino a fungo	-
Profondità (m)	Data installazione	Stratigrafia di riferimento
21,2	-	NO

Documentazione fotografica



SCHEDA DI RILEVAMENTO PUNTI DI MISURA

NUOVO PIANO REGOLATORE


407p

Localizzazione	Accessibilità	Stato	Denominazione strumento
Strada Bramafame – Torino	Accessibile	Buono	Piezometro Pz5
Coordinate X (WGS84)	Coordinate Y (WGS84)	Quota assoluta p.c. (m)	Area d'uso
395634,87	4997202,62	230,55	Azienda privata

Google Earth marzo 2023



Stralcio BDTRE 2024

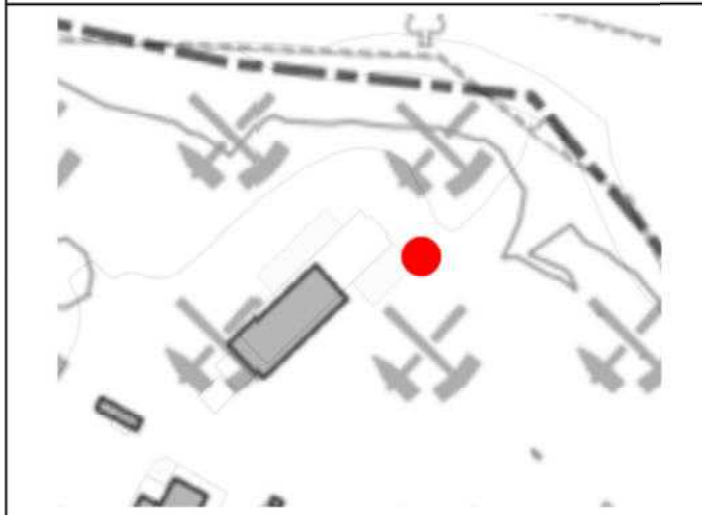

Caratteristiche dell'opera

Nome originario strumento	Descrizione opera	Posizione filtri (m)
P5	Chiusino a fungo	-
Profondità (m)	Data installazione	Stratigrafia di riferimento
20,3	-	NO

Documentazione fotografica



SCHEDA DI RILEVAMENTO PUNTI DI MISURA



CITTA' DI TORINO

408p


NUOVO PIANO REGOLATORE

Localizzazione	Accessibilità	Stato	Denominazione strumento
Strada Bramafame 50 – Torino	Accessibile	Buono	Piezometro
Coordinate X (WGS84)	Coordinate Y (WGS84)	Quota assoluta p.c. (m s.l.m.)	Area d'uso
394740,72	4996867,16	235,5	Azienda privata

Google Earth marzo 2023



Stralcio BDTRE 2024

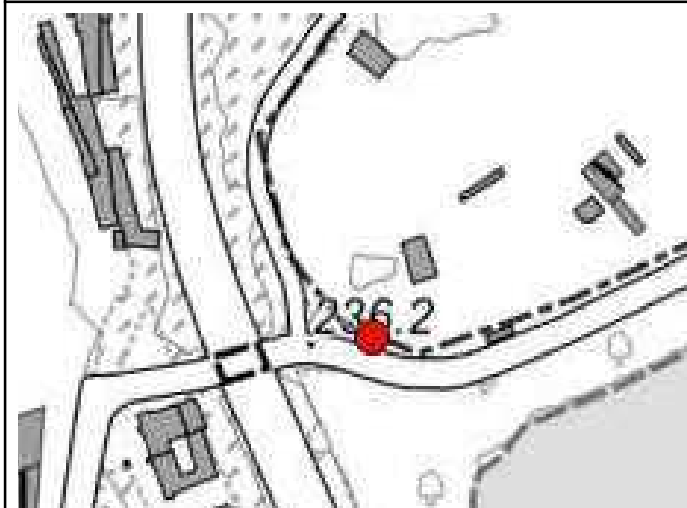

Caratteristiche dell'opera

Nome originario strumento	Descrizione opera	Posizione filtri (m)
PZ2	Chiusino carrabile	-
Profondità (m)	Data installazione	Stratigrafia di riferimento
20	-	NO

Documentazione fotografica



SCHEDA DI RILEVAMENTO PUNTI DI MISURA



CITTA' DI TORINO

NUOVO PIANO REGOLATORE


409p

Localizzazione	Accessibilità	Stato	Denominazione strumento
Strada Bramafame 50 – Torino	Accessibile	Buono	Piezometro
Coordinate X (WGS84)	Coordinate Y (WGS84)	Quota assoluta p.c. (m s.l.m.)	Area d'uso
394903,55	4996987,26	234.7	Azienda privata

Google Earth marzo 2023



Stralcio BDTRE 2024

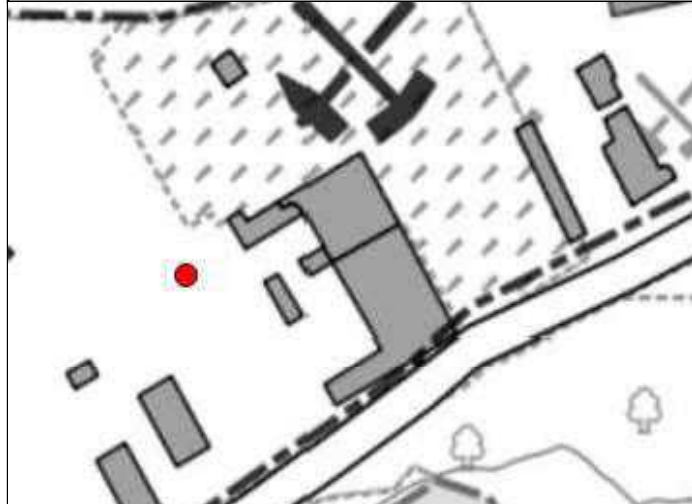

Caratteristiche dell'opera

Nome originario strumento	Descrizione opera	Posizione filtri (m)
PZ 06 BS	Chiusino carrabile	-
Profondità (m)	Data installazione	Stratigrafia di riferimento
20,5	-	NO

Documentazione fotografica



SCHEDA DI RILEVAMENTO PUNTI DI MISURA

NUOVO PIANO REGOLATORE


410p

Localizzazione	Accessibilità	Stato	Denominazione strumento
Strada Bramafame 50 – Torino	Accessibile	Buono	Piezometro
Coordinate X (WGS84)	Coordinate Y (WGS84)	Quota assoluta p.c. (m s.l.m.)	Area d'uso
394850,33	4997002,17	234,6	Azienda privata

Google Earth marzo 2023



Stralcio BDTRE 2024

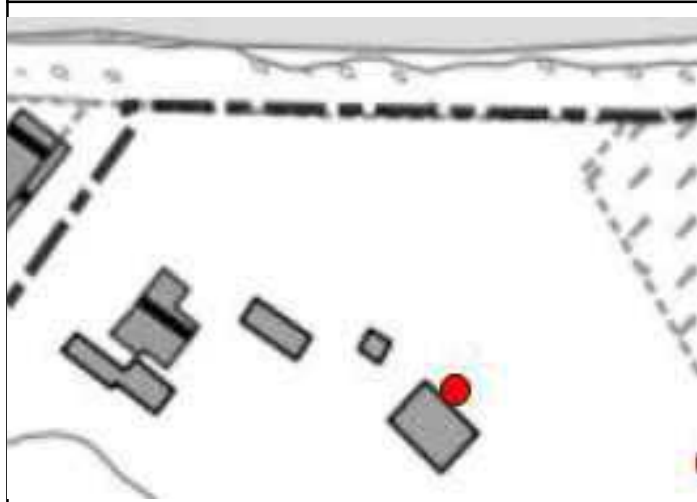

Caratteristiche dell'opera

Nome originario strumento	Descrizione opera	Posizione filtri (m)
PZ5	Chiusino scatolare non carrabile	-
Profondità (m)	Data installazione	Stratigrafia di riferimento
15,12	0	NO

Documentazione fotografica



SCHEDA DI RILEVAMENTO PUNTI DI MISURA

NUOVO PIANO REGOLATORE


411p

Localizzazione	Accessibilità	Stato	Denominazione strumento
Corso Lombardia 47 – Venaria Reale	Accessibile	Buono	Piezometro
Coordinate X (WGS84)	Coordinate Y (WGS84)	Quota assoluta p.c. (m s.l.m.)	Area d'uso
393730,92	4996741,81	253,2	Azienda privata

Google Earth marzo 2023



Stralcio BDTRE 2024

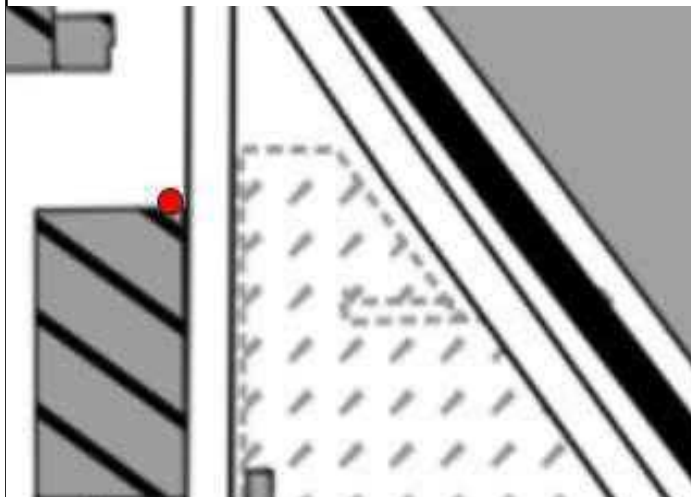

Caratteristiche dell'opera

Nome originario strumento	Descrizione opera	Posizione filtri (m)
-	Tubo aperto fuori terra	-
Profondità (m)	Data installazione	Stratigrafia di riferimento
23,8	-	NO

Documentazione fotografica




SCHEDA DI RILEVAMENTO PUNTI DI MISURA

NUOVO PIANO REGOLATORE


412p

Localizzazione	Accessibilità	Stato	Denominazione strumento
Corso Lombardia 47 – Venaria Reale	Accessibile	Buono	Piezometro
Coordinate X (WGS84)	Coordinate Y (WGS84)	Quota assoluta p.c. (m s.l.m.)	Area d'uso
393694,34	4996743	253,01	Azienda privata

Google Earth marzo 2023

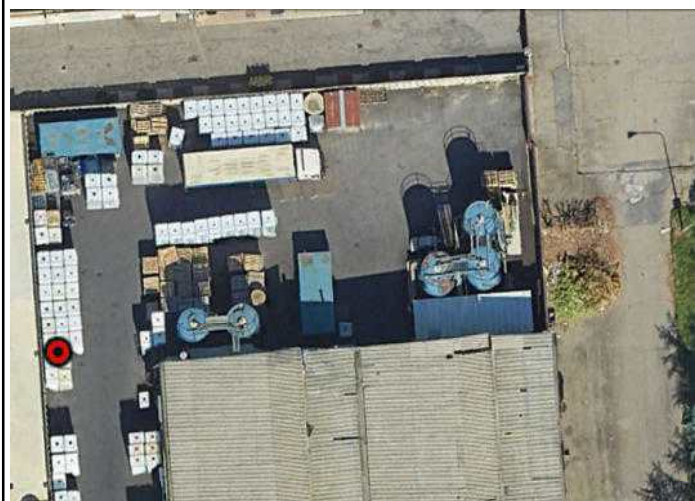

Stralcio BDTRE 2024

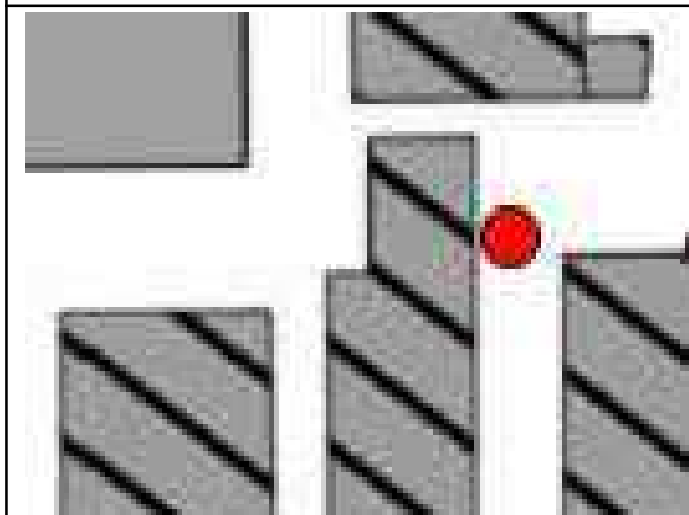

Caratteristiche dell'opera

Nome originario strumento	Descrizione opera	Posizione filtri (m)
-	Chiusino carrabile	-
Profondità (m)	Data installazione	Stratigrafia di riferimento
23,75	-	NO

Documentazione fotografica




SCHEDA DI RILEVAMENTO PUNTI DI MISURA

413p


Nuovo PIANO REGOLATORE

Localizzazione	Accessibilità	Stato	Denominazione strumento
Corso Lombardia 47 –Venaria Reale	Accessibile	Buono	Piezometro
Coordinate X (WGS84)	Coordinate Y (WGS84)	Quota assoluta p.c. (m s.l.m.)	Area d'uso
393730,9	4996671,53	253,11	Azienda privata

Google Earth marzo 2023

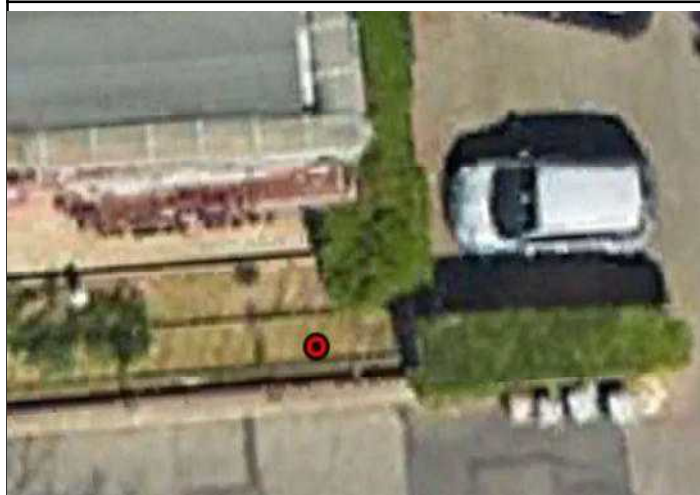

Stralcio BDTRE 2024

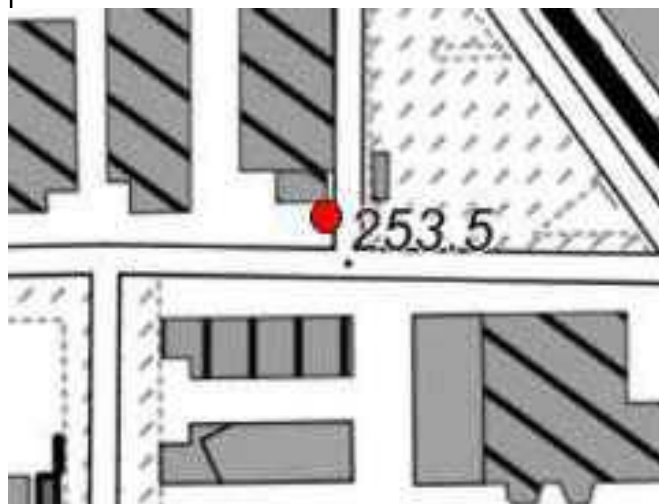

Caratteristiche dell'opera

Nome originario strumento	Descrizione opera	Posizione filtri (m)
-	Tubo aperto fuori terra	-
Profondità (m)	Data installazione	Stratigrafia di riferimento
23,35	-	NO

Documentazione fotografica




SCHEDA DI RILEVAMENTO PUNTI DI MISURA

NUOVO PIANO REGOLATORE

414p

Localizzazione	Accessibilità	Stato	Denominazione strumento
Via Amati 178 – Venaria Reale (TO)	Accessibile	Buono	Piezometro
Coordinate X (WGS84)	Coordinate Y (WGS84)	Quota assoluta p.c. (m s.l.m.)	Area d'uso
394028,45	4996754,45	250,7	Azienda comunale

Google Earth marzo 2023

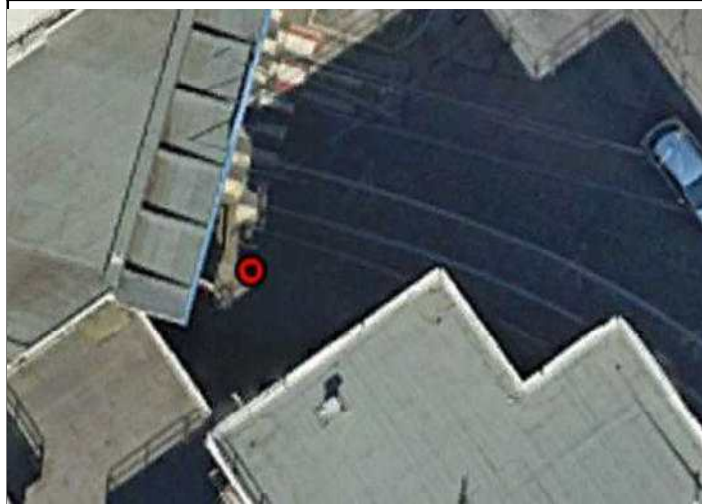

Stralcio BDTRE 2024



Caratteristiche dell'opera

Nome originario strumento	Descrizione opera	Posizione filtri (m)
-	Chiusino carrabile	-
Profondità (m)	Data installazione	Stratigrafia di riferimento
23	-	NO

Documentazione fotografica




SCHEDA DI RILEVAMENTO PUNTI DI MISURA

NUOVO PIANO REGOLATORE


415p

Localizzazione	Accessibilità	Stato	Denominazione strumento
Via Amati 178 – Venaria Reale (TO)	Accessibile	Buono	Piezometro
Coordinate X (WGS84)	Coordinate Y (WGS84)	Quota assoluta p.c. (m s.l.m.)	Area d'uso
394061,17	4996696,46	250,35	Azienda comunale

Google Earth marzo 2023

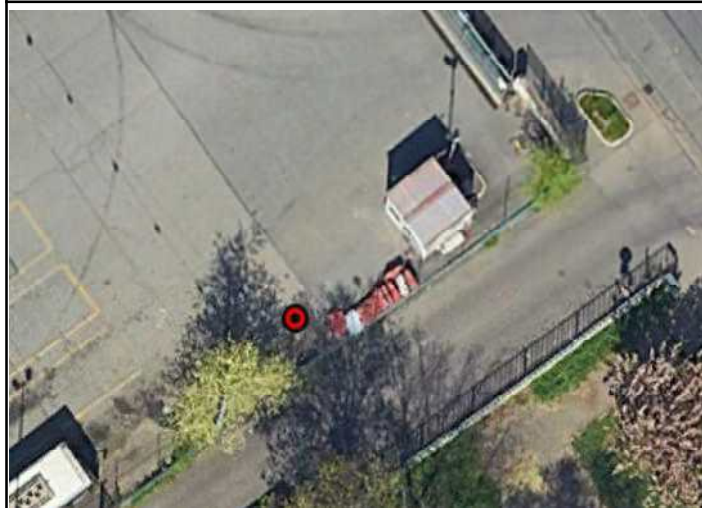

Stralcio BDTRE 2024

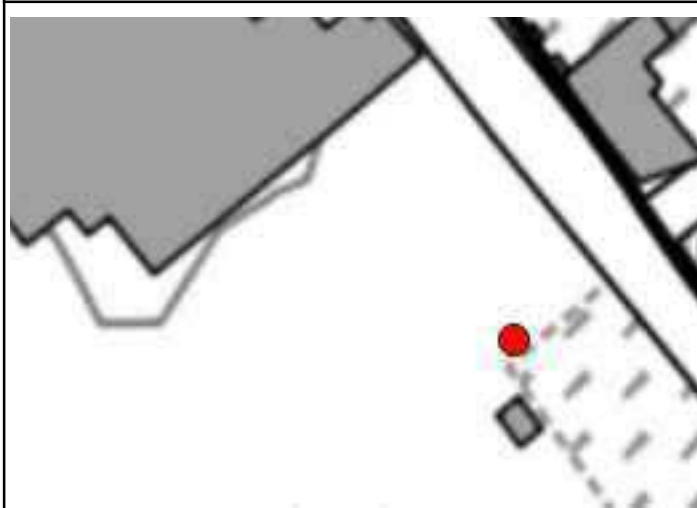

Caratteristiche dell'opera

Nome originario strumento	Descrizione opera	Posizione filtri (m)
-	Chiusino carrabile	-
Profondità (m)	Data installazione	Stratigrafia di riferimento
23	-	Sì, dei pozzi 71 e 72 e del piezometro 7

Documentazione fotografica




SCHEDA DI RILEVAMENTO PUNTI DI MISURA

NUOVO PIANO REGOLATORE


416p

Localizzazione	Accessibilità	Stato	Denominazione strumento
Via Amati 178 – Venaria Reale (TO)	Accessibile	Buono	Piezometro
Coordinate X (WGS84)	Coordinate Y (WGS84)	Quota assoluta p.c. (m s.l.m.)	Area d'uso
394023,78	4996666,82	250,63	Azienda comunale

Google Earth marzo 2023

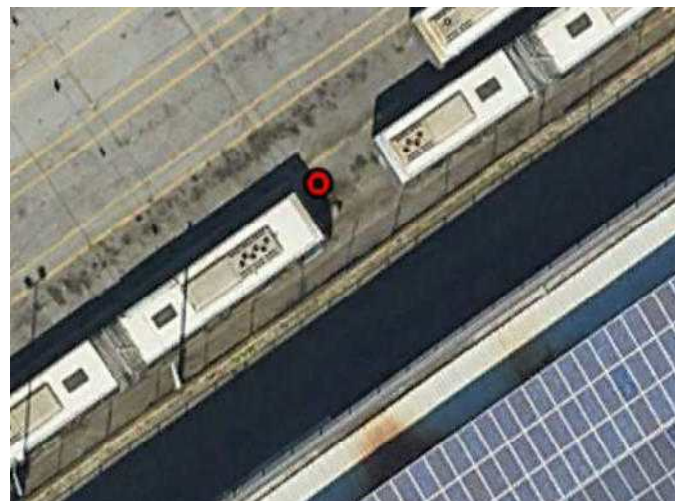

Stralcio BDTRE 2024

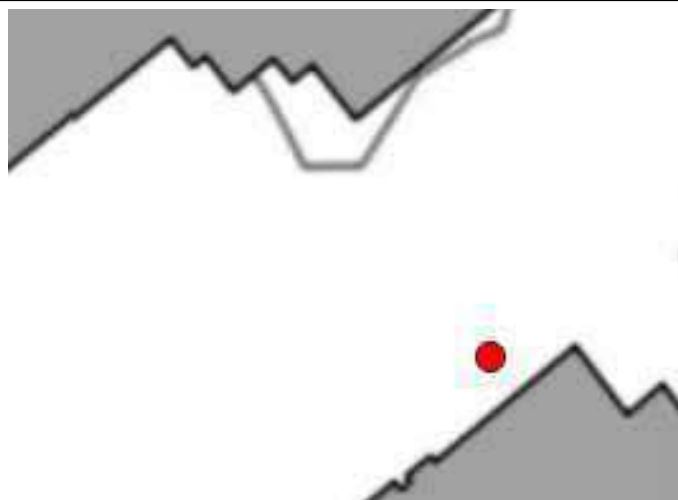

Caratteristiche dell'opera

Nome originario strumento	Descrizione opera	Posizione filtri (m)
-	Chiusino carrabile	-
Profondità (m)	Data installazione	Stratigrafia di riferimento
22	-	NO

Documentazione fotografica



SCHEDA DI RILEVAMENTO PUNTI DI MISURA

417p


NUOVO PIANO REGOLATORE

Localizzazione	Accessibilità	Stato	Denominazione strumento
Via Liguria 49 – Borgaro (TO)	Accessibile	Buono	Piezometro
Coordinate X (WGS84)	Coordinate Y (WGS84)	Quota assoluta p.c. (m s.l.m)	Area d'uso
394573,2	4999007,2	245,27	Azienda privata

Google Earth marzo 2023



Stralcio BDTRE 2024

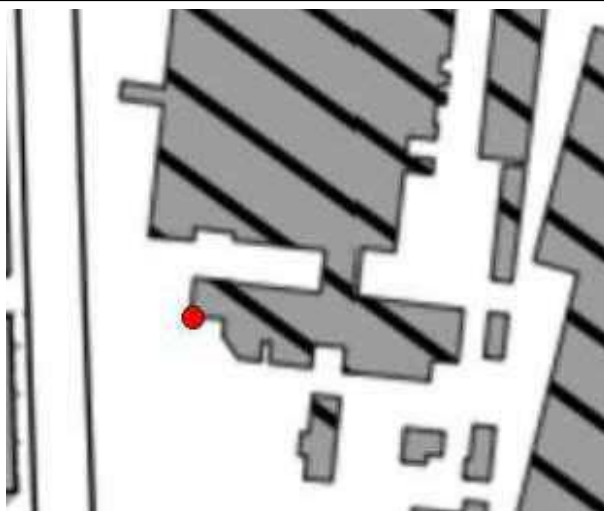

Caratteristiche dell'opera

Nome originario strumento	Descrizione opera	Posizione filtri (m)
MW2	Chiusino raso pavimento	-
Profondità (m)	Data installazione	Stratigrafia di riferimento
15	-	Sì, piezometro (pozzo) 1p

Documentazione fotografica



SCHEDA DI RILEVAMENTO PUNTI DI MISURA

NUOVO PIANO REGOLATORE


418p

Localizzazione	Accessibilità	Stato	Denominazione strumento
Via Liguria 49 – Borgaro (TO)	Accessibile	Buono	Piezometro
Coordinate X (WGS84)	Coordinate Y (WGS84)	Quota assoluta p.c. (m s.l.m.)	Area d'uso
394605,01	4998963,92	245,14	Azienda privata

Google Earth marzo 2023



Stralcio BDTRE 2024

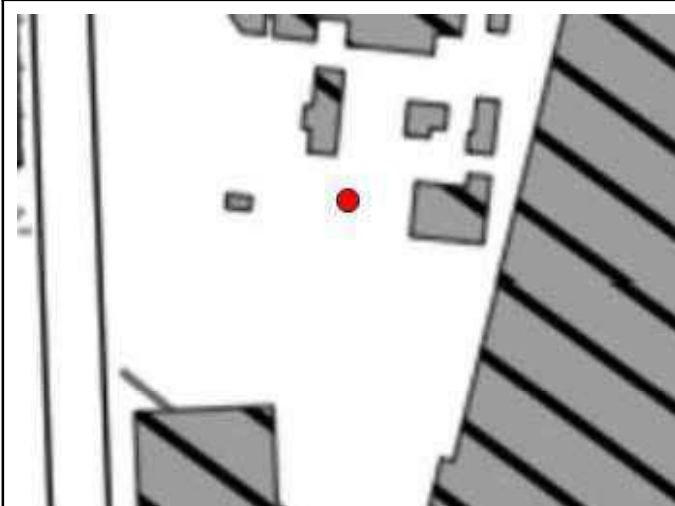

Caratteristiche dell'opera

Nome originario strumento	Descrizione opera	Posizione filtri (m)
MW3	Chiusino carrabile	-
Profondità (m)	Data installazione	Stratigrafia di riferimento
15,27	-	NO

Documentazione fotografica



SCHEDA DI RILEVAMENTO PUNTI DI MISURA

NUOVO PIANO REGOLATORE


419p

Localizzazione	Accessibilità	Stato	Denominazione strumento
Via Liguria 49 – Borgaro (TO)	Accessibile	Buono	Piezometro
Coordinate X (WGS84)	Coordinate Y (WGS84)	Quota assoluta p.c. (m s.l.m)	Area d'uso
394630,1	4999078,03	245,36	Azienda privata

Google Earth ottobre 2023



Stralcio BDTRE 2024

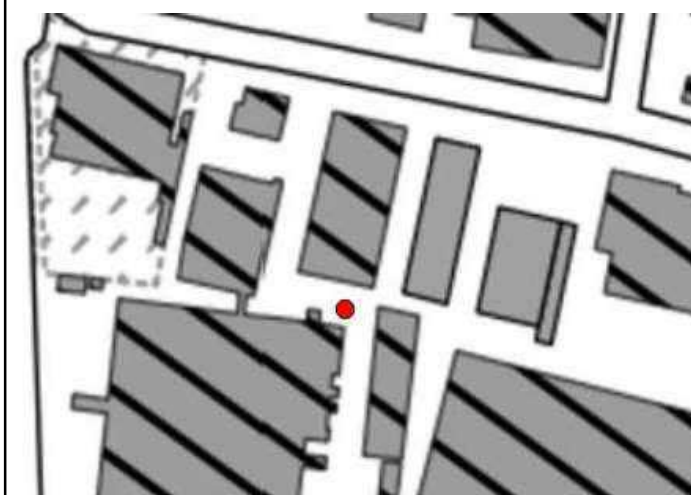

Caratteristiche dell'opera

Nome originario strumento	Descrizione opera	Posizione filtri (m)
MW1	Chiusino carrabile	-
Profondità (m)	Data installazione	Stratigrafia di riferimento
15	-	NO

Documentazione fotografica



SCHEDA DI RILEVAMENTO PUNTI DI MISURA




CITTA' DI TORINO

420p


NUOVO PIANO REGOLATORE

Localizzazione	Accessibilità	Stato	Denominazione strumento
Via Gorini 50 – Torino	Accessibile	Buono	Piezometro
Coordinate X (WGS84)	Coordinate Y (WGS84)	Quota assoluta p.c. (m)	Area d'uso
388672,67	4988186,83	268,87	Azienda privata

Google Earth marzo 2023

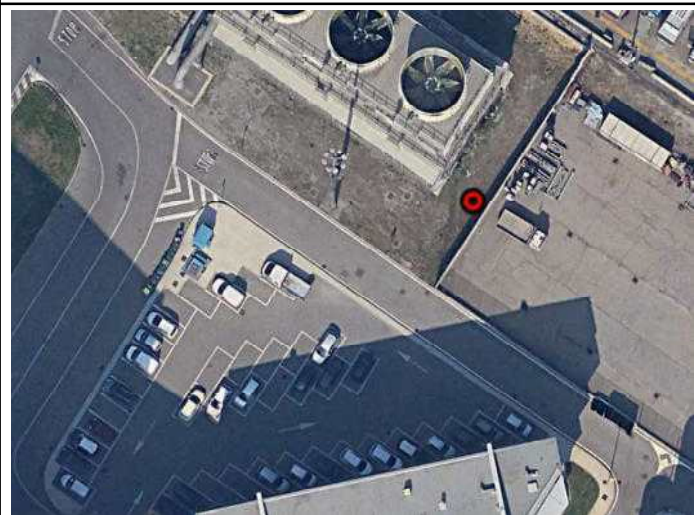


Stralcio BDTRE2024

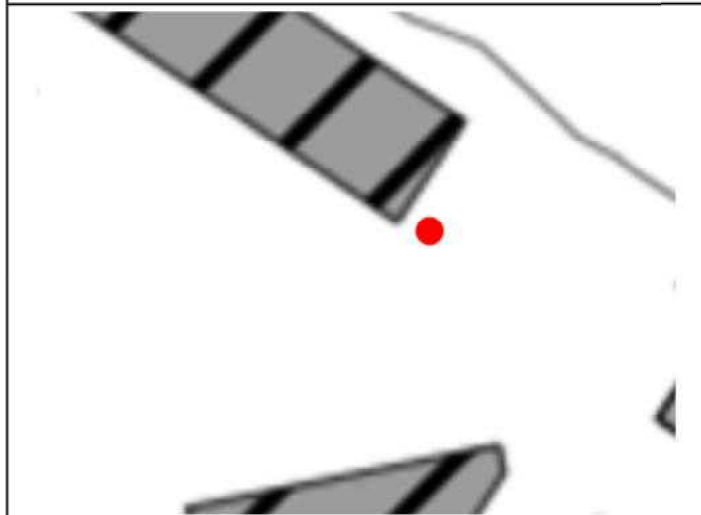

Caratteristiche dell'opera

Nome originario strumento	Descrizione opera	Posizione filtri (m)
-	chiusino a raso non carrabile	-
Profondità (m)	Data installazione	Stratigrafia di riferimento
40	-	NO

Documentazione fotografica

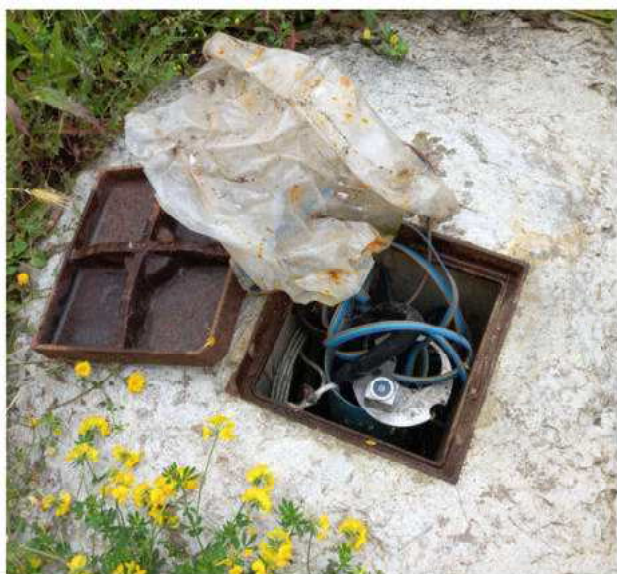

SCHEDA DI RILEVAMENTO PUNTI DI MISURA

421p


NUOVO PIANO REGOLATORE

Localizzazione	Accessibilità	Stato	Denominazione strumento
Via Gorini 50 – Torino	Accessibile	Buono	Piezometro
Coordinate X (WGS84)	Coordinate Y (WGS84)	Quota assoluta p.c. (m)	Area d'uso
388479,85	4988082,24	268,7	Azienda privata

Google Earth marzo 2023



Stralcio BDTRE2024

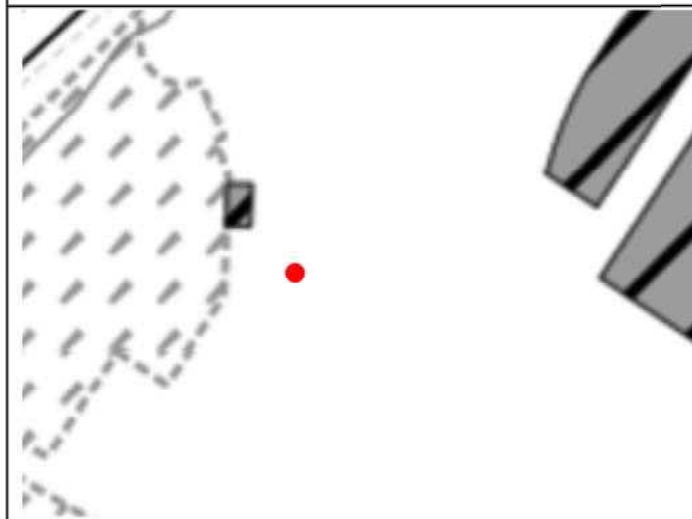

Caratteristiche dell'opera

Nome originario strumento	Descrizione opera	Posizione filtri (m)
A3	chiusino a raso non carrabile	-
Profondità (m)	Data installazione	Stratigrafia di riferimento
40,5	-	NO

Documentazione fotografica



SCHEDA DI RILEVAMENTO PUNTI DI MISURA

422p

NUOVO PIANO REGOLATORE

Localizzazione	Accessibilità	Stato	Denominazione strumento
Corso Piemonte 40 – Torino	Accessibile	Buono	Piezometro
Coordinate X (WGS84)	Coordinate Y (WGS84)	Quota assoluta p.c. (m)	Area d'uso
401798,83	4997015,38	208,4	Azienda privata

Google Earth marzo 2025




Stralcio BDTRE xxxx



Caratteristiche dell'opera

Nome originario strumento	Descrizione opera	Posizione filtri (m)
-	Chiusino a raso	-
Profondità (m)	Data installazione	Stratigrafia di riferimento
9,8	-	NO

Documentazione fotografica

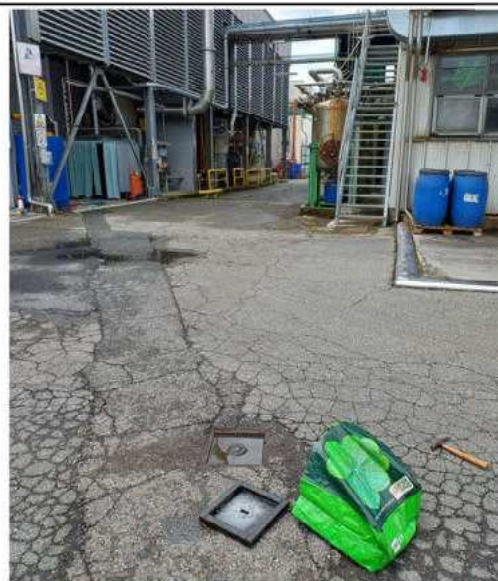

SCHEDA DI RILEVAMENTO PUNTI DI MISURA

423p

NUOVO PIANO REGOLATORE

Localizzazione	Accessibilità	Stato	Denominazione strumento
Corso Piemonte 40 – San Mauro (TO)	Accessibile	Buono	Piezometro
Coordinate X (WGS84)	Coordinate Y (WGS84)	Quota assoluta p.c. (m)	Area d'uso
401742,86	4997026,59	208,51	Azienda privata

GOOGLE Earth marzo 2025



Stralcio BDTRE xxxx



Caratteristiche dell'opera

Nome originario strumento	Descrizione opera	Posizione filtri (m)
-	Chiusino a raso	-
Profondità (m)	Data installazione	Stratigrafia di riferimento
17,05	-	NO

Documentazione fotografica



SCHEDA DI RILEVAMENTO PUNTI DI MISURA

424p


NUOVO PIANO REGOLATORE

Localizzazione	Accessibilità	Stato	Denominazione strumento
Corso Lombardia 73/b - San Mauro T.se (TO)	Accessibile	Buono	Piezometro
Coordinate X (WGS84)	Coordinate Y (WGS84)	Quota assoluta p.c. (m)	Area d'uso
400908,83	4996597,21	212,15	Azienda privata

Google Earth ottobre 2023




Stralcio BDTRE 2024

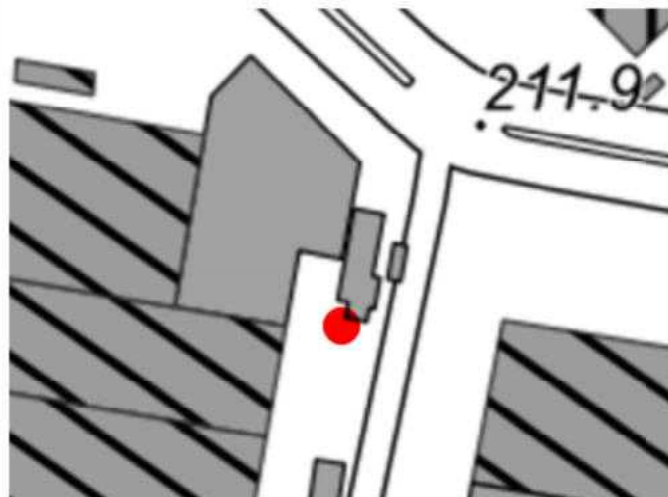

Caratteristiche dell'opera

Nome originario strumento	Descrizione opera	Posizione filtri (m)
-	Chiusino carrabile	-
Profondità (m)	Data installazione	Stratigrafia di riferimento
11,1	-	NO

Documentazione fotografica

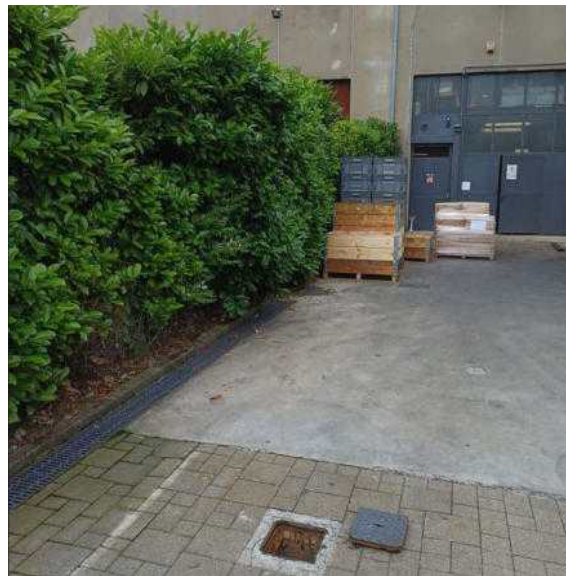

SCHEDA DI RILEVAMENTO PUNTI DI MISURA



CITTA' DI TORINO

425p


NUOVO PIANO REGOLATORE

Localizzazione	Accessibilità	Stato	Denominazione strumento
Corso Tazzoli 235/3 – Torino	Accessibile	Buono	Piezometro
Coordinate X (WGS84)	Coordinate Y (WGS84)	Quota assoluta p.c. (m)	Area d'uso
390968,24	4988015,32	259,89	Parcheggio

Google Earth marzo 2023



Stralcio BDTRE 2024

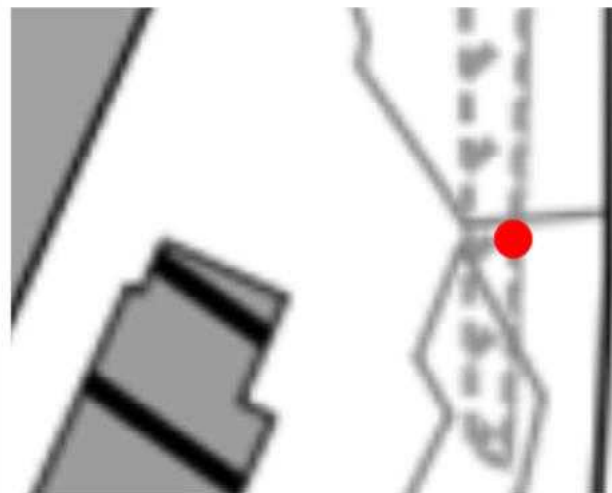

Caratteristiche dell'opera

Nome originario strumento	Descrizione opera	Posizione filtri (m)
-	chiusino carrabile	-
Profondità (m)	Data installazione	Stratigrafia di riferimento
43	-	NO

Documentazione fotografica



SCHEDA DI RILEVAMENTO PUNTI DI MISURA

426p

NUOVO PIANO REGOLATORE

Localizzazione	Accessibilità	Stato	Denominazione strumento
Via Umberto Giordano 8 – Settimo T.se	Accessibile	Buono	Piezometro
Coordinate X (WGS84)	Coordinate Y (WGS84)	Quota assoluta p.c. (m s.l.m.)	Area d'uso
400908,83	4996597,21	212,15	Azienda privata

Google Earth marzo 2022



Stralcio BDTRE2024



Caratteristiche dell'opera

Nome originario strumento	Descrizione opera	Posizione filtri (m)
-	Chiusino a fungo	-
Profondità (m)	Data installazione	Stratigrafia di riferimento
-	-	NO

Documentazione fotografica



SCHEDA DI RILEVAMENTO PUNTI DI MISURA

428p

NUOVO PIANO REGOLATORE

Localizzazione	Accessibilità	Stato	Denominazione strumento
Via Druento angolo Strada della Venaria - Torino	Accessibile	Buono	Piezometro Pz3
Coordinate X (WGS84)	Coordinate Y (WGS84)	Quota assoluta p.c. (m s.l.m.)	Area d'uso
394309,98	4996351,64	249,33	Area di cantiere

Google Earth marzo 2023



Stralcio BDTRE 2024



Caratteristiche dell'opera

Nome originario strumento	Descrizione opera	Posizione filtri (m)
-	Chiusino a raso non carrabile	-13 ÷ -22,5
Profondità (m)	Data installazione	Stratigrafia di riferimento
22,5	-	Sì

Documentazione fotografica




SCHEDA DI RILEVAMENTO PUNTI DI MISURA

429p


NUOVO PIANO REGOLATORE

Localizzazione	Accessibilità	Stato	Denominazione strumento
Corso Unione Sovietica 654 – Torino	Accessibile	Buono	Piezometro
Coordinate X (WGS84)	Coordinate Y (WGS84)	Quota assoluta p.c. (m)	Area d'uso
391348,78	4985121,51	240,48	Azienda privata

Google Earth marzo 2022

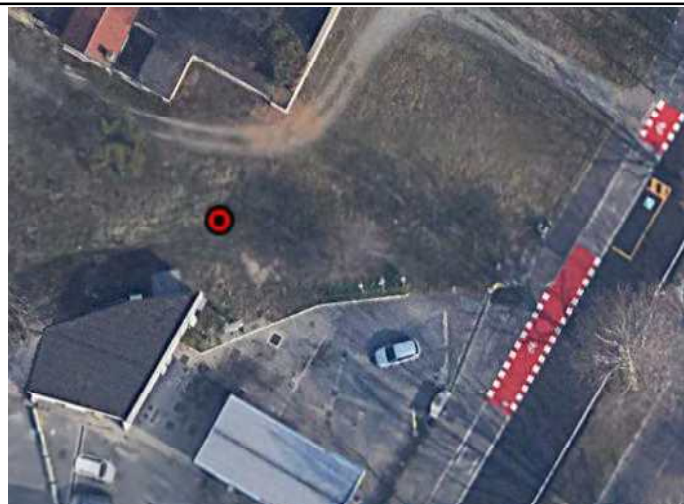

Stralcio BDTRE 2024

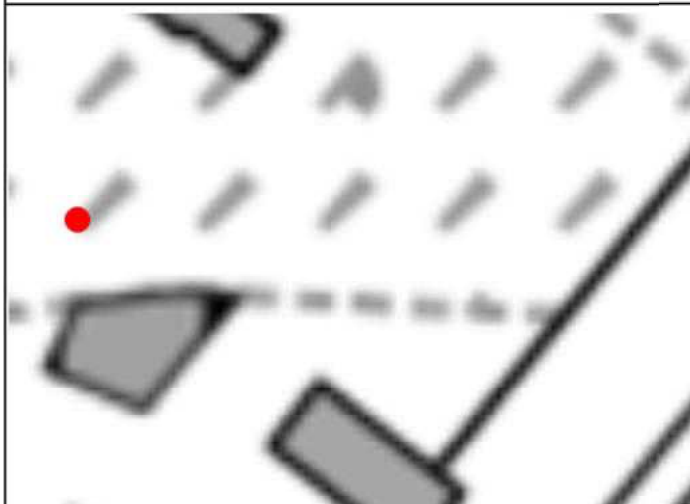

Caratteristiche dell'opera

Nome originario strumento	Descrizione opera	Posizione filtri (m)
PZ3	Chiusino carrabile	-
Profondità (m)	Data installazione	Stratigrafia di riferimento
25,1	-	NO

Documentazione fotografica




SCHEDA DI RILEVAMENTO PUNTI DI MISURA

430p

NUOVO PIANO REGOLATORE

Localizzazione	Accessibilità	Stato	Denominazione strumento
Giardini Intesa San Paolo – Torino	Accessibile	Pessimo	Piezometro
Coordinate X (WGS84)	Coordinate Y (WGS84)	Quota assoluta p.c. (m)	Area d'uso
394585,9	4991700,2	249,01	Suolo pubblico

Google Earth marzo 2023

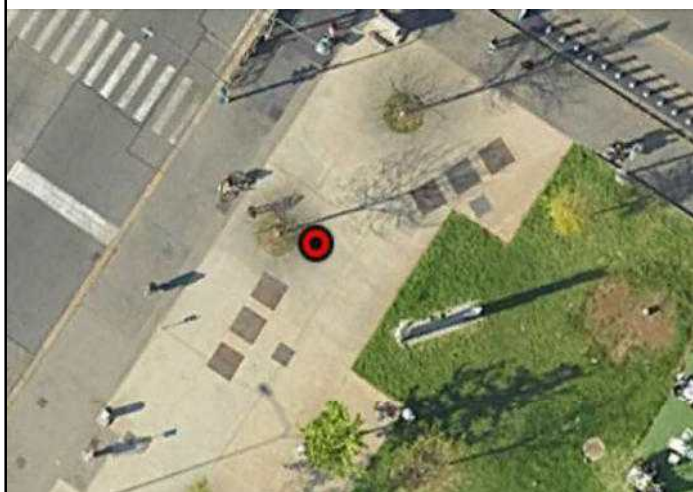

Stralcio BDTRE 2024



Caratteristiche dell'opera

Nome originario strumento	Descrizione opera	Posizione filtri (m)
-	Chiusino a raso non carrabile	-
Profondità (m)	Data installazione	Stratigrafia di riferimento
40	-	NO

Documentazione fotografica



SCHEDA DI RILEVAMENTO PUNTI DI MISURA

431p

NUOVO PIANO REGOLATORE

Localizzazione	Accessibilità	Stato	Denominazione strumento
Giardini Intesa San Paolo – Torino	Accessibile	Buono	Piezometro
Coordinate X (WGS84)	Coordinate Y (WGS84)	Quota assoluta p.c. (m)	Area d'uso
394598,95	4991705,49	249,01	Suolo pubblico

Google Earth marzo 2023



Stralcio BDTRE 2024



Caratteristiche dell'opera

Nome originario strumento	Descrizione opera	Posizione filtri (m)
-	Chiusino a raso non carrabile	-
Profondità (m)	Data installazione	Stratigrafia di riferimento
40	-	NO

Documentazione fotografica



SCHEDA DI RILEVAMENTO PUNTI DI MISURA

432p


NUOVO PIANO REGOLATORE

Localizzazione	Accessibilità	Stato	Denominazione strumento
Corso Unione Sovietica 654 – Torino	Accessibile	Buono	Piezometro
Coordinate X (WGS84)	Coordinate Y (WGS84)	Quota assoluta p.c. (m)	Area d'uso
391369,85	4985104,95	240,59	Azienda privata

Google Earth marzo 2022



Stralcio BDTRE 2024

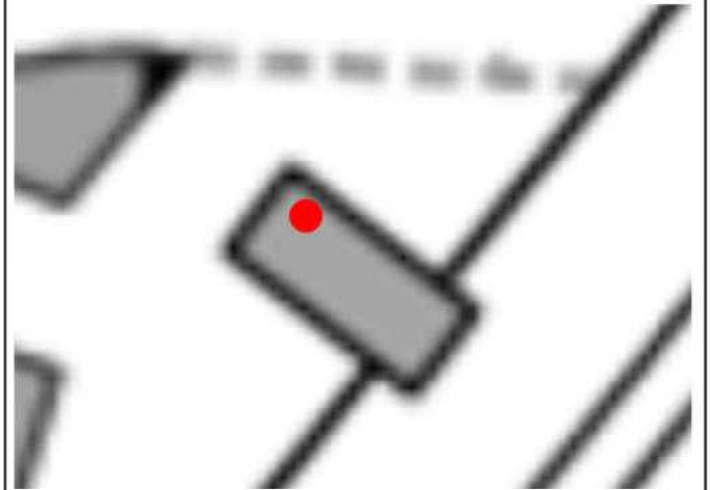

Caratteristiche dell'opera

Nome originario strumento	Descrizione opera	Posizione filtri (m)
-	Chiusino carrabile	-
Profondità (m)	Data installazione	Stratigrafia di riferimento
20	-	no

Documentazione fotografica



SCHEDA DI RILEVAMENTO PUNTI DI MISURA

433p


NUOVO PIANO REGOLATORE

Localizzazione	Accessibilità	Stato	Denominazione strumento
Via Rubens Fattorelli 119 – Torino	Accessibile	Buono	Piezometro
Coordinate X (WGS84)	Coordinate Y (WGS84)	Quota assoluta p.c. (m)	Area d'uso
400862	4994816	209,14	Privato

Google Earth marzo 2023



Stralcio BDTRE 2024

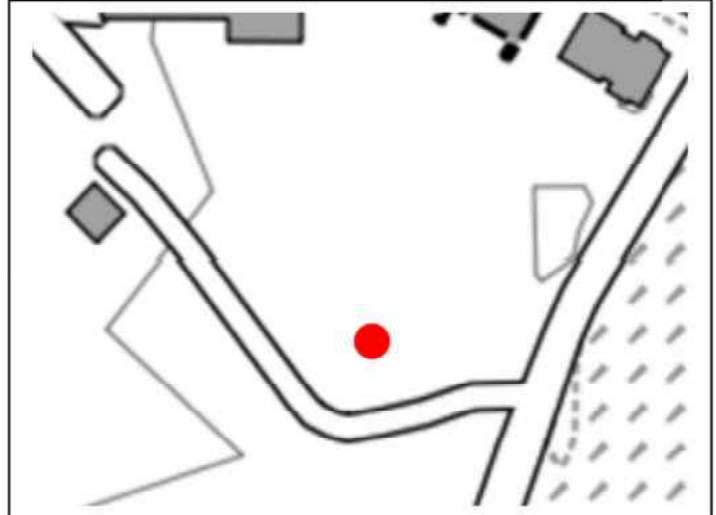

Caratteristiche dell'opera

Nome originario strumento	Descrizione opera	Posizione filtri (m)
-	Chiusino a fungo	-
Profondità (m)	Data installazione	Stratigrafia di riferimento
19,7	-	NO

Documentazione fotografica




SCHEDA DI RILEVAMENTO PUNTI DI MISURA

434p


NUOVO PIANO REGOLATORE

Localizzazione	Accessibilità	Stato	Denominazione strumento
Via dei Lavandai 1 – Torino	Accessibile	Buono	Piezometro
Coordinate X (WGS84)	Coordinate Y (WGS84)	Quota assoluta p.c. (m)	Area d'uso
401058,53	4994608,13	207,76	Privato

Google Earth marzo 2023

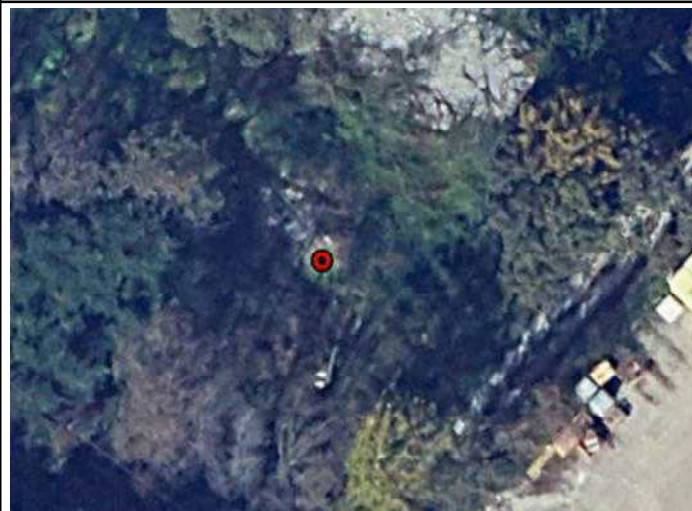

Stralcio BDTRE 2024

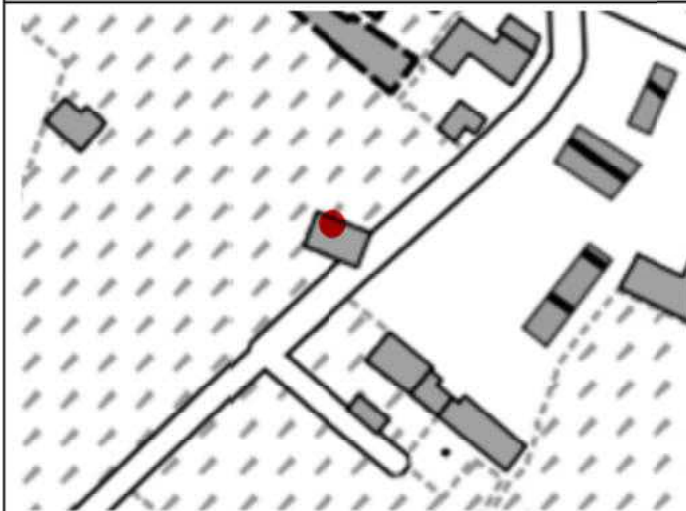

Caratteristiche dell'opera

Nome originario strumento	Descrizione opera	Posizione filtri (m)
-	Chiusino a fungo	-
Profondità (m)	Data installazione	Stratigrafia di riferimento
19,65	-	NO

Documentazione fotografica



SCHEDA DI RILEVAMENTO PUNTI DI MISURA

435p


NUOVO PIANO REGOLATORE

Localizzazione	Accessibilità	Stato	Denominazione strumento
Via Torre Pellice 25 – Torino	Accessibile	Buono	Piezometro
Coordinate X (WGS84)	Coordinate Y (WGS84)	Quota assoluta p.c. (m)	Area d'uso
400537,26	4994511,29	210,53	Privato

Google Earth marzo 2023



Stralcio BDTRE 2024

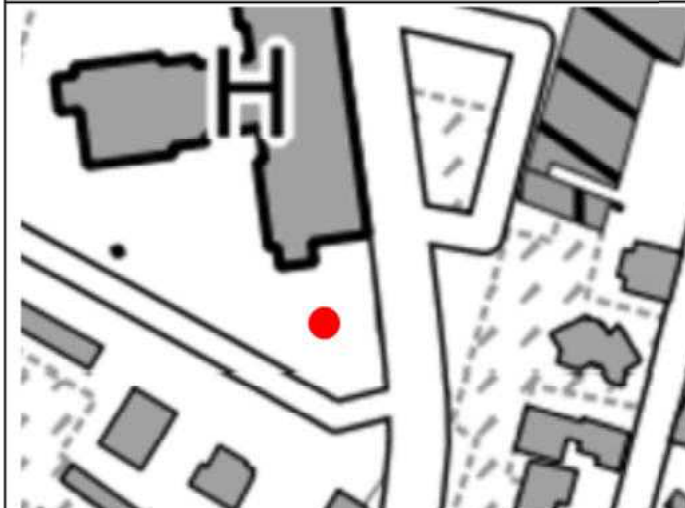

Caratteristiche dell'opera

Nome originario strumento	Descrizione opera	Posizione filtri (m)
-	Chiusino carrabile	-
Profondità (m)	Data installazione	Stratigrafia di riferimento
15,3	-	NO

Documentazione fotografica



SCHEDA DI RILEVAMENTO PUNTI DI MISURA

436p


NUOVO PIANO REGOLATORE

Localizzazione	Accessibilità	Stato	Denominazione strumento
Via Borgaro 96 – Torino	Accessibile	Buono	Piezometro Pz1
Coordinate X (WGS84)	Coordinate Y (WGS84)	Quota assoluta p.c. (m)	Area d'uso
394832,32	4995118,6	246,72	Suolo pubblico

Google Earth ottobre 2024



Stralcio BDTRE 2024

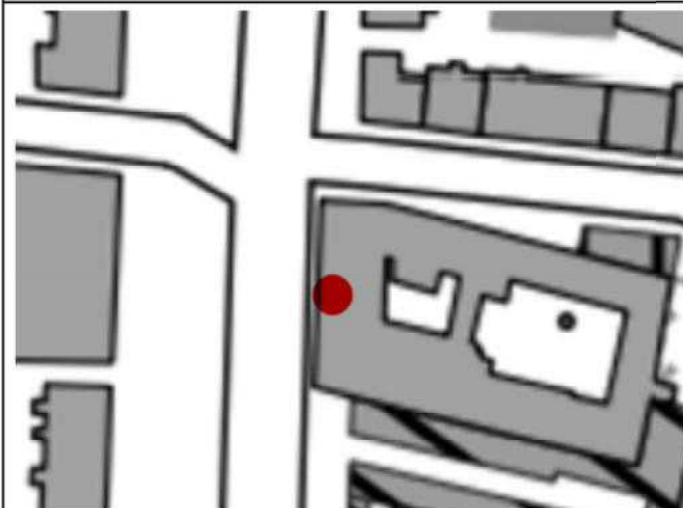

Caratteristiche dell'opera

Nome originario strumento	Descrizione opera	Posizione filtri (m)
-	Chiusino carrabile	-
Profondità (m)	Data installazione	Stratigrafia di riferimento
-	-	NO

Documentazione fotografica



SCHEDA DI RILEVAMENTO PUNTI DI MISURA

437p


NUOVO PIANO REGOLATORE

Localizzazione	Accessibilità	Stato	Denominazione strumento
Via Borgaro 96 – Torino	Accessibile	Buono	Piezometro Pz2
Coordinate X (WGS84)	Coordinate Y (WGS84)	Quota assoluta p.c. (m)	Area d'uso
4995115,73	4995115,73	247,23	Suolo pubblico

Google Eearth ottobre 2024




Stralcio BDTRE 2024

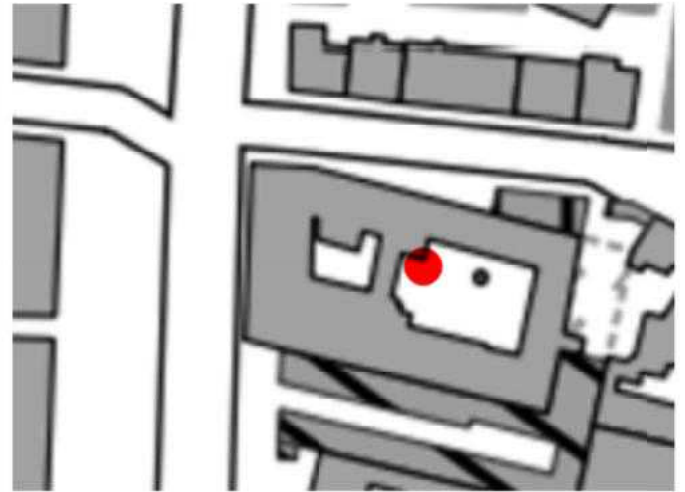

Caratteristiche dell'opera

Nome originario strumento	Descrizione opera	Posizione filtri (m)
-	Chiusino carrabile	-
Profondità (m)	Data installazione	Stratigrafia di riferimento
-	-	NO

Documentazione fotografica

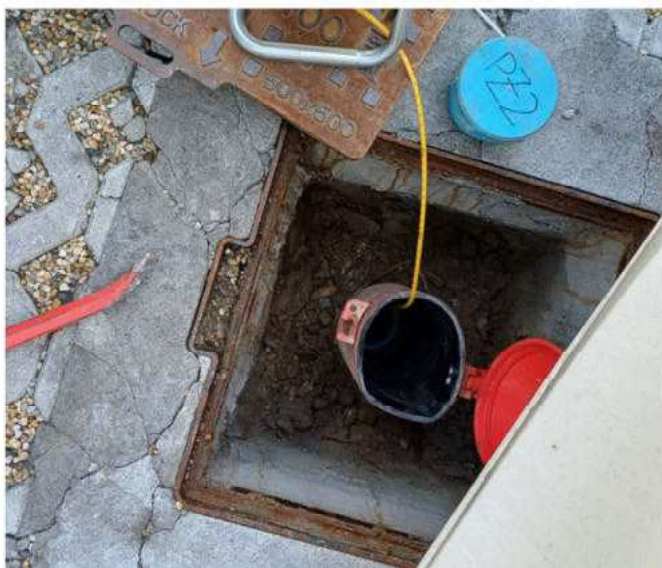


SCHEDA DI RILEVAMENTO PUNTI DI MISURA

438p

NUOVO PIANO REGOLATORE

Localizzazione	Accessibilità	Stato	Denominazione strumento
Via Borgaro 96 – Torino	Accessibile	Buono	Piezometro Pz3bis
Coordinate X (WGS84)	Coordinate Y (WGS84)	Quota assoluta p.c. (m)	Area d'uso
394897,79	4995096,72	247,44	Suolo pubblico

Google Earth ottobre 2024

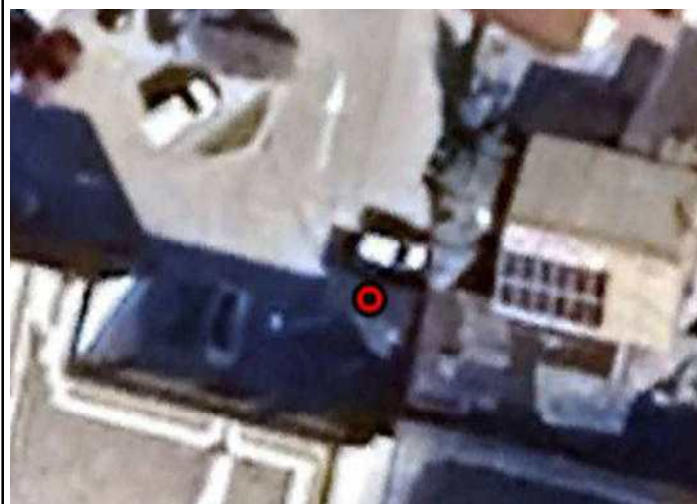

Stralcio BDTRE 2024



Caratteristiche dell'opera

Nome originario strumento	Descrizione opera	Posizione filtri (m)
-	Chiusino a raso non carrabile	-
Profondità (m)	Data installazione	Stratigrafia di riferimento
-	-	NO

Documentazione fotografica




SCHEDA DI RILEVAMENTO PUNTI DI MISURA

439p


NUOVO PIANO REGOLATORE

Localizzazione	Accessibilità	Stato	Denominazione strumento
Via Borgaro 96 – Torino	Accessibile	Buono	Piezometro Pz4
Coordinate X (WGS84)	Coordinate Y (WGS84)	Quota assoluta p.c. (m)	Area d'uso
394900,43	4995110,79	247,4	Suolo pubblico

Google Earth ottobre 2024

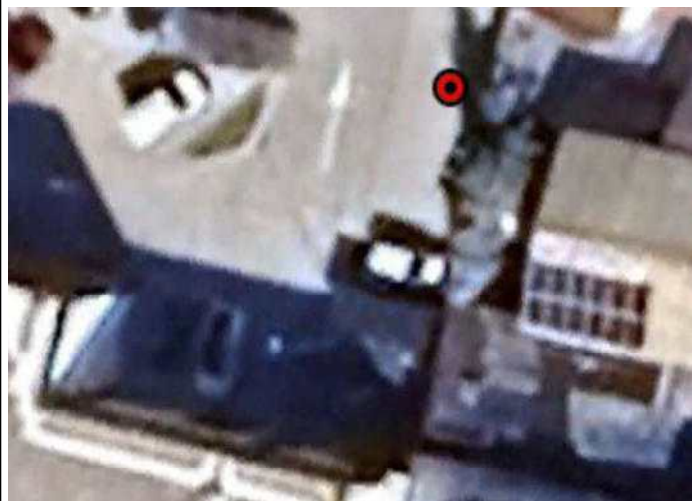

Stralcio BDTRE 2024

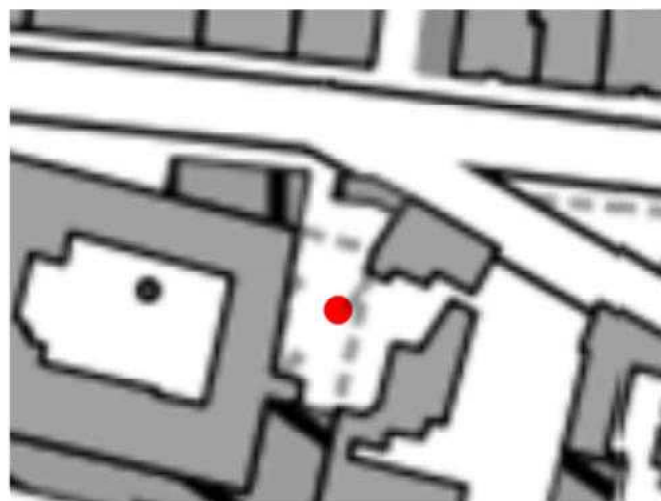

Caratteristiche dell'opera

Nome originario strumento	Descrizione opera	Posizione filtri (m)
-	Chiusino carrabile	-
Profondità (m)	Data installazione	Stratigrafia di riferimento
-	-	NO

Documentazione fotografica



SCHEDA DI RILEVAMENTO PUNTI DI MISURA

440p

NUOVO PIANO REGOLATORE

Localizzazione	Accessibilità	Stato	Denominazione strumento
Via Borgaro 96 – Torino	Accessibile	Buono	Piezometro Pz5
Coordinate X (WGS84)	Coordinate Y (WGS84)	Quota assoluta p.c. (m)	Area d'uso
394896,02	4995117,91	247,33	Suolo pubblico

Google Earth ottobre 2024



Stralcio BDTRE 2024



Caratteristiche dell'opera

Nome originario strumento	Descrizione opera	Posizione filtri (m)
-	Chiusino carrabile	-
Profondità (m)	Data installazione	Stratigrafia di riferimento
-	-	NO

Documentazione fotografica



SCHEDA DI RILEVAMENTO PUNTI DI MISURA

441p


NUOVO PIANO REGOLATORE

Localizzazione	Accessibilità	Stato	Denominazione strumento
Via Borgaro 96 – Torino	Accessibile	Buono	Piezometro Pz6
Coordinate X (WGS84)	Coordinate Y (WGS84)	Quota assoluta p.c. (m)	Area d'uso
394893,8	4995083	247,44	Azienda privata

Google Earth ottobre 2024




Stralcio BDTRE 2024

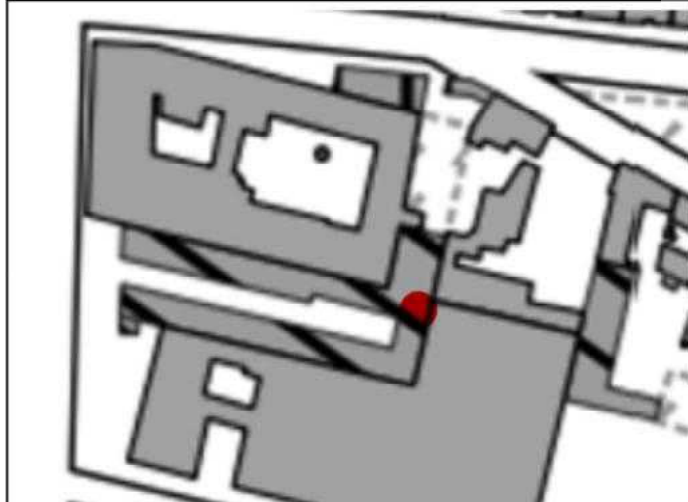

Caratteristiche dell'opera

Nome originario strumento	Descrizione opera	Posizione filtri (m)
-	Chiusino a raso non carrabile	-
Profondità (m)	Data installazione	Stratigrafia di riferimento
-	-	NO

Documentazione fotografica

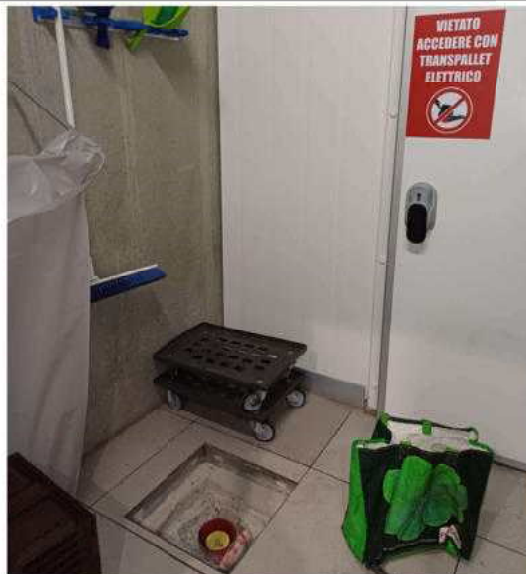

SCHEDA DI RILEVAMENTO PUNTI DI MISURA

442p


NUOVO PIANO REGOLATORE

Localizzazione	Accessibilità	Stato	Denominazione strumento
Strada Antica di Collegno 253 – Torino	Accessibile	Buono	Piezometro
Coordinate X (WGS84)	Coordinate Y (WGS84)	Quota assoluta p.c. (m)	Area d'uso
390631	4992870	278,63	Azienda privata

Google Earth marzo 2023



Stralcio BDTRE 2024

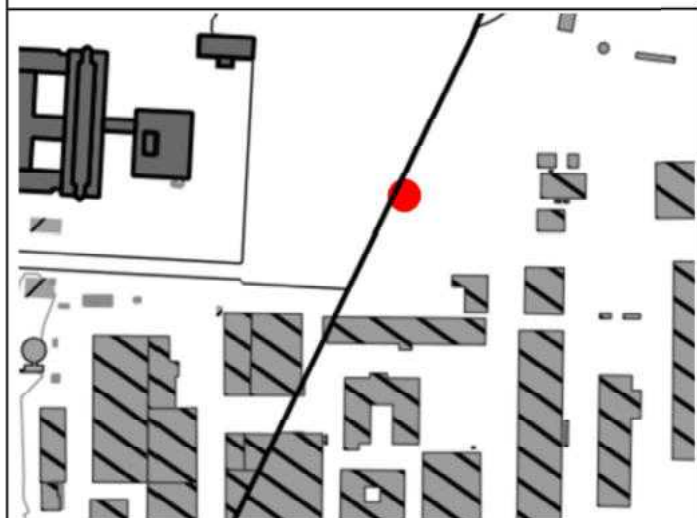

Caratteristiche dell'opera

Nome originario strumento	Descrizione opera	Posizione filtri (m)
PZ13	Chiusino carrabile	-
Profondità (m)	Data installazione	Stratigrafia di riferimento
40	-	NO

Documentazione fotografica



SCHEDA DI RILEVAMENTO PUNTI DI MISURA

443p

NUOVO PIANO REGOLATORE

Localizzazione	Accessibilità	Stato	Denominazione strumento
Strada Antica di Collegno 253 – TORINO	Accessibile	Buono	Piezometro
Coordinate X (WGS84)	Coordinate Y (WGS84)	Quota assoluta p.c. (m)	Area d'uso
390435	4992766	279,74	Azienda privata

Google Earth marzo 2023




Stralcio BDTRE 2024



Caratteristiche dell'opera

Nome originario strumento	Descrizione opera	Posizione filtri (m)
PZ2	Chiusino carrabile	-35 ÷ -50
Profondità (m)	Data installazione	Stratigrafia di riferimento
50	-	Sì

Documentazione fotografica

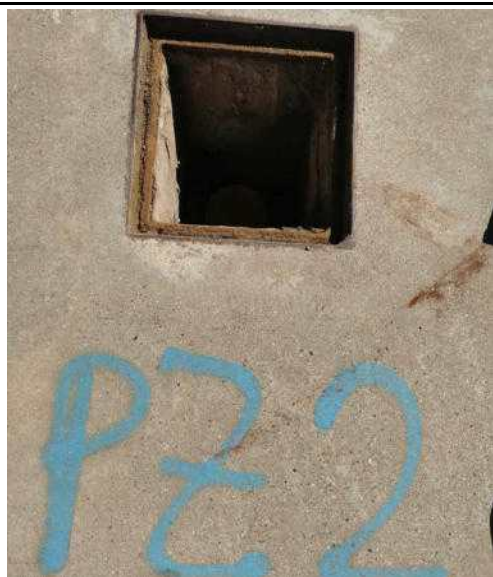

SCHEDA DI RILEVAMENTO PUNTI DI MISURA

444p


NUOVO PIANO REGOLATORE

Localizzazione	Accessibilità	Stato	Denominazione strumento
Via Lagrange 10d – Torino	Accessibile	Buono	Piezometro
Coordinate X (WGS84)	Coordinate Y (WGS84)	Quota assoluta p.c. (m)	Area d'uso
396353	4991213,1	236,66	Suolo pubblico

Google Earth marzo 2023



Stralcio BDTRE 2024

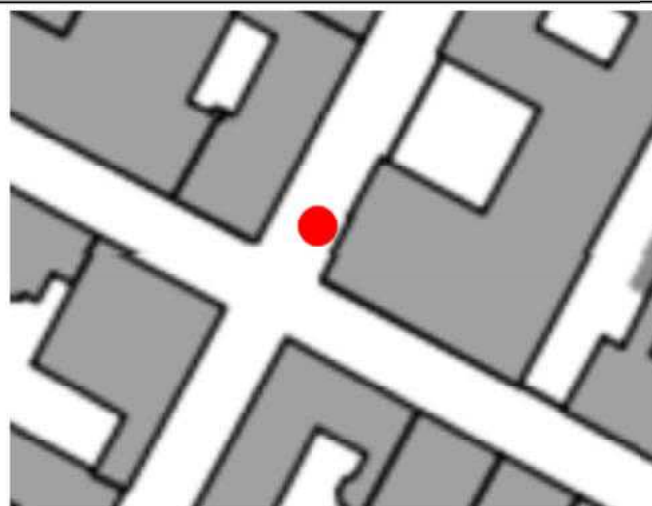

Caratteristiche dell'opera

Nome originario strumento	Descrizione opera	Posizione filtri (m)
-	Chiusino a raso non carrabile	-
Profondità (m)	Data installazione	Stratigrafia di riferimento
40,95	-	NO

Documentazione fotografica



SCHEDA DI RILEVAMENTO PUNTI DI MISURA

445p

NUOVO PIANO REGOLATORE

Localizzazione	Accessibilità	Stato	Denominazione strumento
Via Lagrange 3 – Torino	Accessibile	Buono	Piezometro
Coordinate X (WGS84)	Coordinate Y (WGS84)	Quota assoluta p.c. (m)	Area d'uso
396392,7	4991278,7	237,05	Suolo pubblico

Google Earth marzo 2023



Stralcio BDTRE 2024



Caratteristiche dell'opera

Nome originario strumento	Descrizione opera	Posizione filtri (m)
-	Chiusino a raso non carrabile	-
Profondità (m)	Data installazione	Stratigrafia di riferimento
22,95	-	NO

Documentazione fotografica




SCHEDA DI RILEVAMENTO PUNTI DI MISURA

446p


NUOVO PIANO REGOLATORE

Localizzazione	Accessibilità	Stato	Denominazione strumento
Distributore Eni tra corso Traiano 70 e 62 – Torino	Accessibile	Buono	Piezometro
Coordinate X (WGS84)	Coordinate Y (WGS84)	Quota assoluta p.c. (m)	Area d'uso
393226,23	4986484,58	241,42	Suolo pubblico

Google Earth marzo 2022

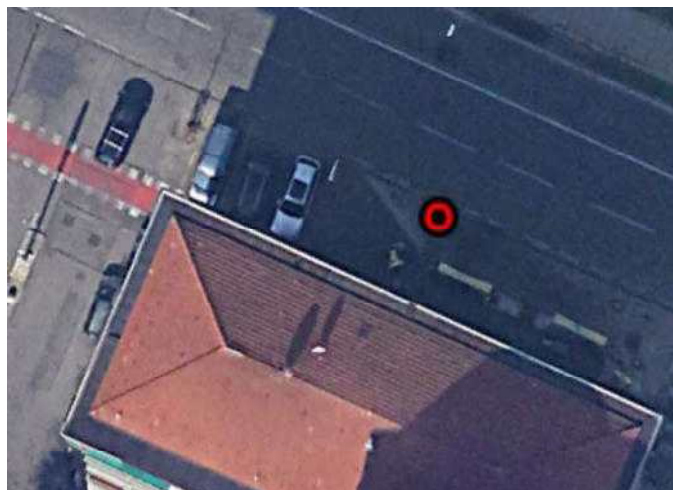

Stralcio BDTRE 2024

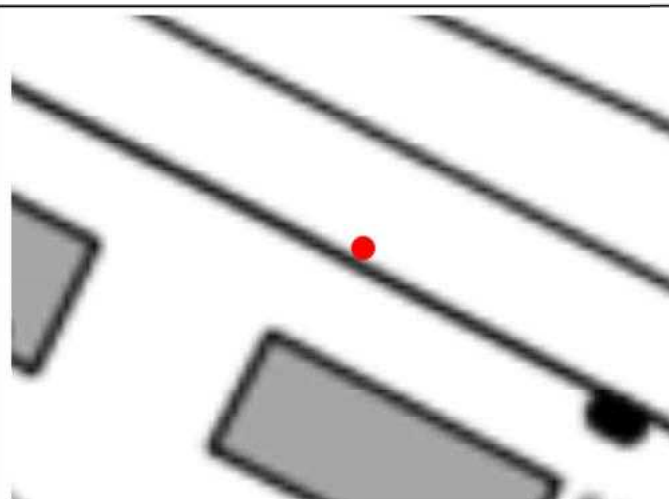

Caratteristiche dell'opera

Nome originario strumento	Descrizione opera	Posizione filtri (m)
-	Chiusino a raso non carrabile	-
Profondità (m)	Data installazione	Stratigrafia di riferimento
24	-	NO

Documentazione fotografica




SCHEDA DI RILEVAMENTO PUNTI DI MISURA

447p


NUOVO PIANO REGOLATORE

Localizzazione	Accessibilità	Stato	Denominazione strumento
Distributore Eni tra corso Traiano 70 e 62 – Torino	Accessibile	Buono	Piezometro
Coordinate X (WGS84)	Coordinate Y (WGS84)	Quota assoluta p.c. (m)	Area d'uso
393255,25	4986468,99	241,23	Suolo pubblico

Google Earth marzo 2022

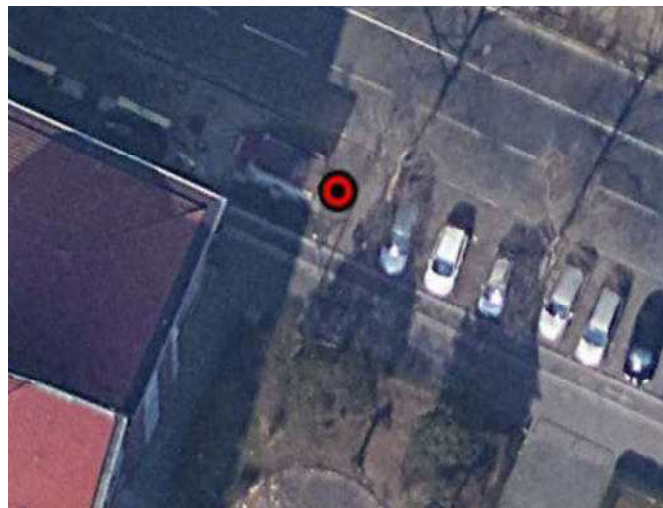

Stralcio BDTRE 2024

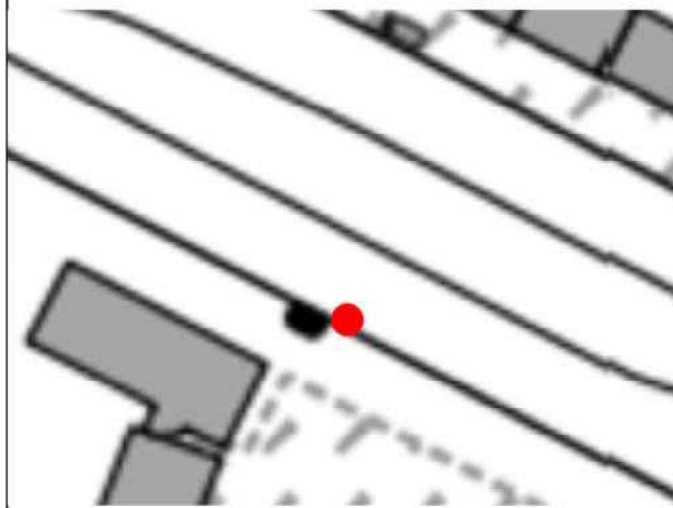

Caratteristiche dell'opera

Nome originario strumento	Descrizione opera	Posizione filtri (m)
-	Chiusino a raso non carrabile	-
Profondità (m)	Data installazione	Stratigrafia di riferimento
24	-	NO

Documentazione fotografica




SCHEDA DI RILEVAMENTO PUNTI DI MISURA

448p

NUOVO PIANO REGOLATORE

Localizzazione	Accessibilità	Stato	Denominazione strumento
Distributore Eni tra corso Traiano 70 e 62 – Torino	Accessibile	Buono	Piezometro
Coordinate X (WGS84)	Coordinate Y (WGS84)	Quota assoluta p.c. (m)	Area d'uso
393259,54	4986467,01	241,16	Suolo pubblico

Google Earth marzo 2022

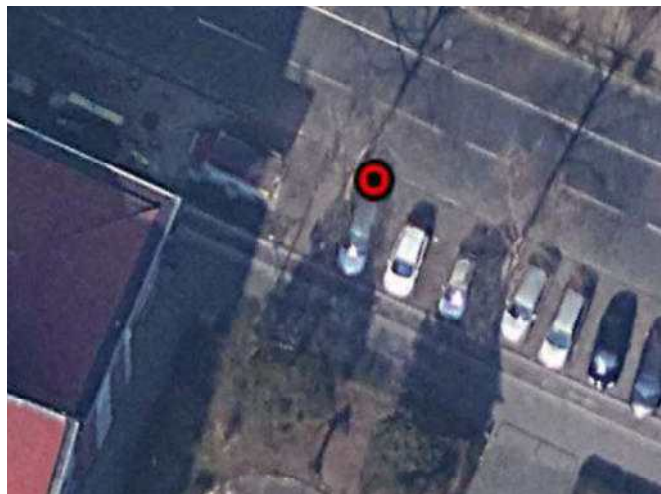

Stralcio BDTRE 2024



Caratteristiche dell'opera

Nome originario strumento	Descrizione opera	Posizione filtri (m)
-	Chiusino a raso non carrabile	-
Profondità (m)	Data installazione	Stratigrafia di riferimento
23,9	-	NO

Documentazione fotografica




SCHEDA DI RILEVAMENTO PUNTI DI MISURA

449p


NUOVO PIANO REGOLATORE

Localizzazione	Accessibilità	Stato	Denominazione strumento
Corso Caio Plinio 2 – Torino	Accessibile	Buono	Piezometro
Coordinate X (WGS84)	Coordinate Y (WGS84)	Quota assoluta p.c. (m)	Area d'uso
393923,72	4986800,75	239,36	Scuola pubblica

Google Earth ottobre 2023

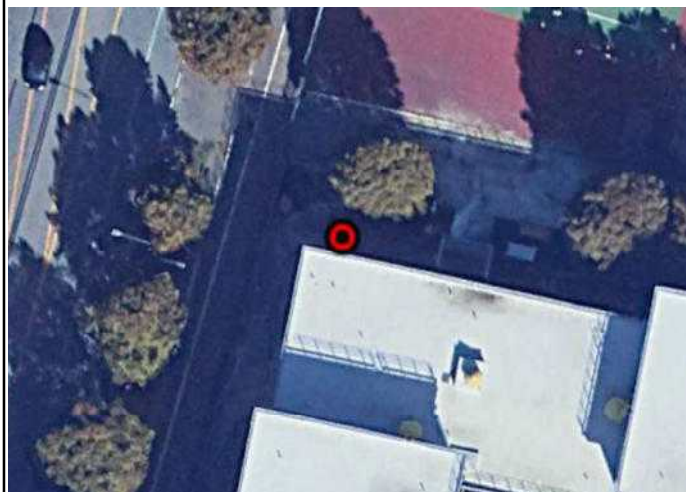


Stralcio BDTRE 2024

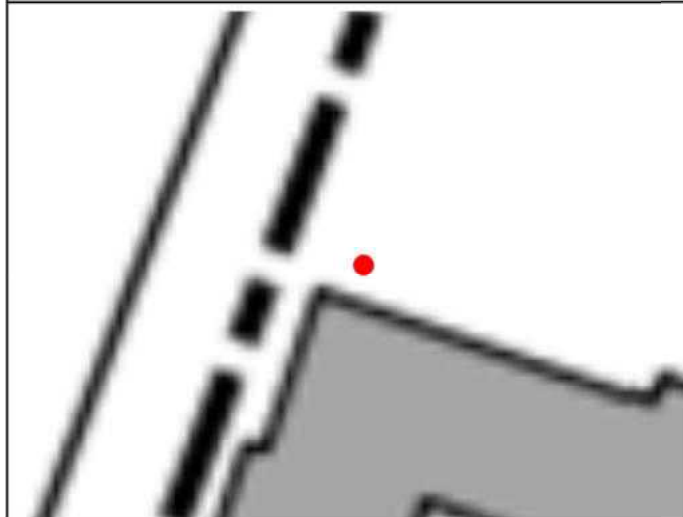

Caratteristiche dell'opera

Nome originario strumento	Descrizione opera	Posizione filtri (m)
-	Chiusino carrabile	-
Profondità (m)	Data installazione	Stratigrafia di riferimento
20	-	NO

Documentazione fotografica

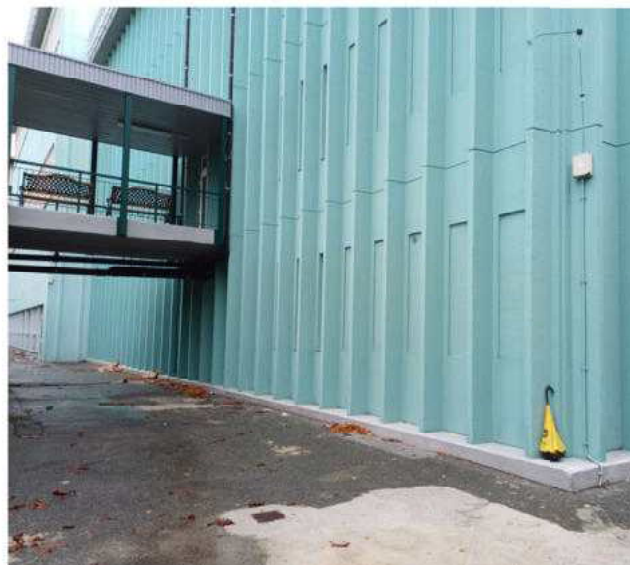

SCHEDA DI RILEVAMENTO PUNTI DI MISURA

450p


NUOVO PIANO REGOLATORE

Localizzazione	Accessibilità	Stato	Denominazione strumento
Via Reiss Romolis 290 – Torino	Accessibile	Buono	Piezometro
Coordinate X (WGS84)	Coordinate Y (WGS84)	Quota assoluta p.c. (m)	Area d'uso
395267,15	4996268,02	242,9	Azienda privata

Google Earth marzo 2023



Stralcio BDTRE 2024

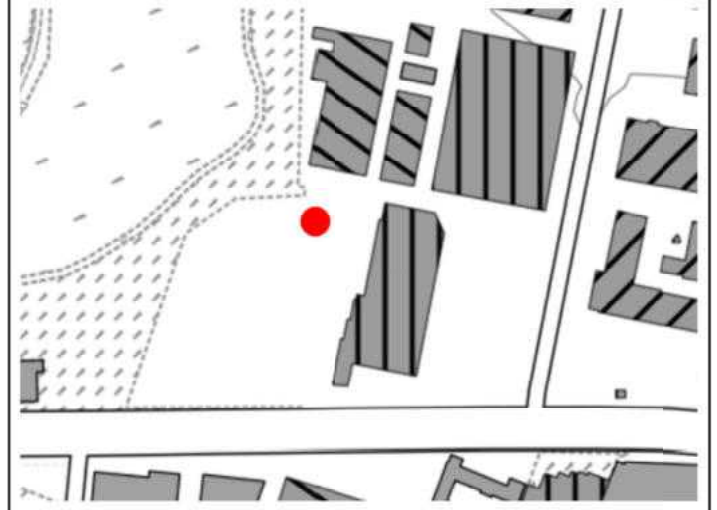

Caratteristiche dell'opera

Nome originario strumento	Descrizione opera	Posizione filtri (m)
-	Chiusino carrabile	-
Profondità (m)	Data installazione	Stratigrafia di riferimento
28,5	-	NO

Documentazione fotografica



SCHEDA DI RILEVAMENTO PUNTI DI MISURA

451p


NUOVO PIANO REGOLATORE

Localizzazione	Accessibilità	Stato	Denominazione strumento
Corso Re Umberto 42 angolo Via Pastrengo – Torino	Accessibile	Buono	Piezometro
Coordinate X (WGS84)	Coordinate Y (WGS84)	Quota assoluta p.c. (m)	Area d'uso
395322,17	4990456,46	241,48	Suolo pubblico

Google Earth marzo 2023



Stralcio BDTRE 2024

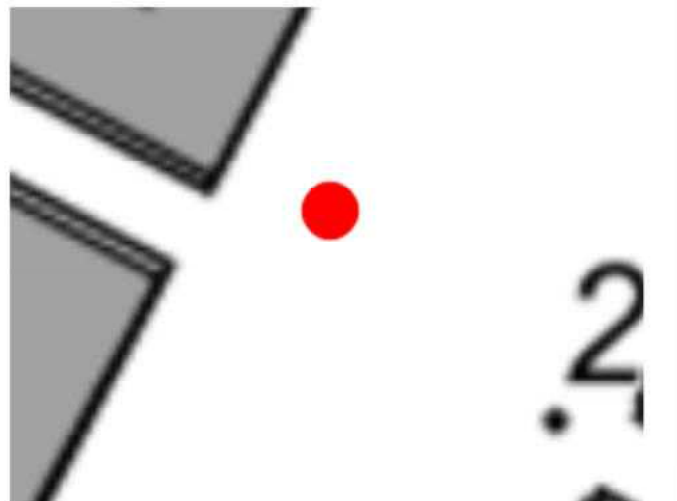

Caratteristiche dell'opera

Nome originario strumento	Descrizione opera	Posizione filtri (m)
SA13	chiusino carrabile	-
Profondità (m)	Data installazione	Stratigrafia di riferimento
24,6	-	NO

Documentazione fotografica



SCHEDA DI RILEVAMENTO PUNTI DI MISURA

452p

NUOVO PIANO REGOLATORE

Localizzazione	Accessibilità	Stato	Denominazione strumento
Via Reiss Romolis 44/12 – Torino	Accessibile	Buono	Piezometro Pz07
Coordinate X (WGS84)	Coordinate Y (WGS84)	Quota assoluta p.c. (m)	Area d'uso
397384,98	4996268,02	225,38	Azienda privata

Google Earth marzo 2023



Stralcio BDTRE 2024



Caratteristiche dell'opera

Nome originario strumento	Descrizione opera	Posizione filtri (m)
-	Chiusino carrabile	-
Profondità (m)	Data installazione	Stratigrafia di riferimento
15	-	NO

Documentazione fotografica




SCHEDA DI RILEVAMENTO PUNTI DI MISURA

453p


NUOVO PIANO REGOLATORE

Localizzazione	Accessibilità	Stato	Denominazione strumento
Via Reiss Romolis 44/12 – Torino	Accessibile	Buono	Piezometro Pz12
Coordinate X (WGS84)	Coordinate Y (WGS84)	Quota assoluta p.c. (m)	Area d'uso
397065,25	4996420,7	224,73	Azienda privata

Google Earth marzo 2023

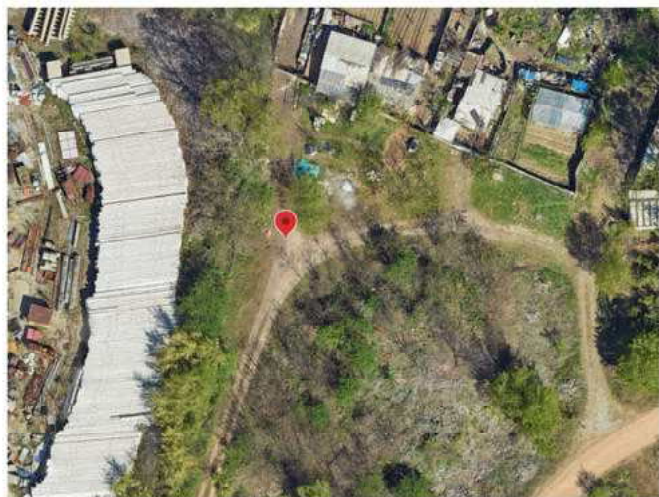

Stralcio BDTRE 2024

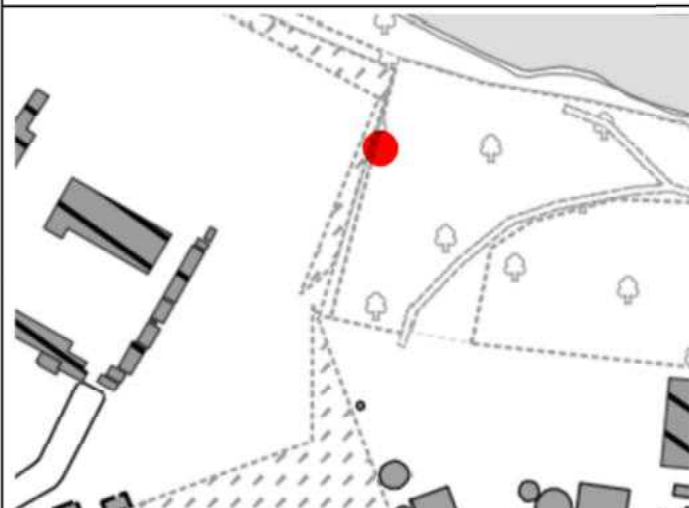

Caratteristiche dell'opera

Nome originario strumento	Descrizione opera	Posizione filtri (m)
-	Chiusino a fungo	-
Profondità (m)	Data installazione	Stratigrafia di riferimento
15	-	NO

Documentazione fotografica



SCHEDA DI RILEVAMENTO PUNTI DI MISURA

454p


NUOVO PIANO REGOLATORE

Localizzazione	Accessibilità	Stato	Denominazione strumento
Corso Galileo Galilei ang. Viale Marinai d'Italia – Torino	Accessibile	Buono – strumentato	Piezometro
Coordinate X (WGS84)	Coordinate Y (WGS84)	Quota assoluta p.c. (m)	Area d'uso
396214,58	4988723,46	227,79	Suolo pubblico

Google Earth marzo 2023



Stralcio BDTRE 2024

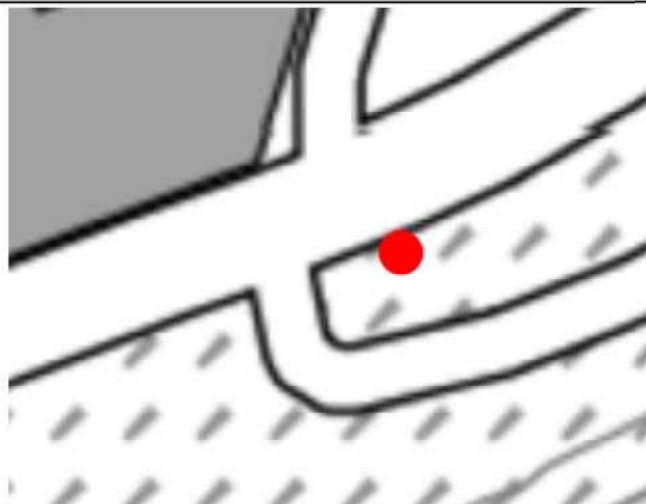

Caratteristiche dell'opera

Nome originario strumento	Descrizione opera	Posizione filtri (m)
Pm1	chiusino a raso non carrabile	-
Profondità (m)	Data installazione	Stratigrafia di riferimento
23,2	2017	NO

Documentazione fotografica




SCHEDA DI RILEVAMENTO PUNTI DI MISURA

455p


NUOVO PIANO REGOLATORE

Localizzazione	Accessibilità	Stato	Denominazione strumento
Corso Massimo D'Azeglio 42 – Torino	Accessibile	Buono – strumentato	Piezometro
Coordinate X (WGS84)	Coordinate Y (WGS84)	Quota assoluta p.c. (m)	Area d'uso
396284,71	4989658,18	231,61	Suolo pubblico

Google Earth marzo 2023

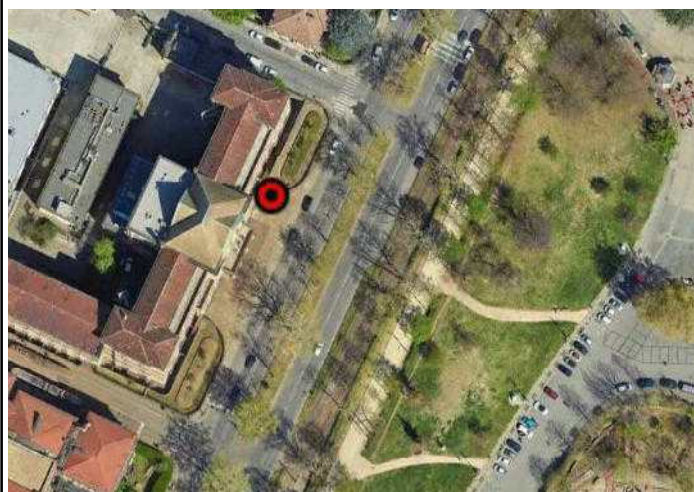


Stralcio BDTRE 2024

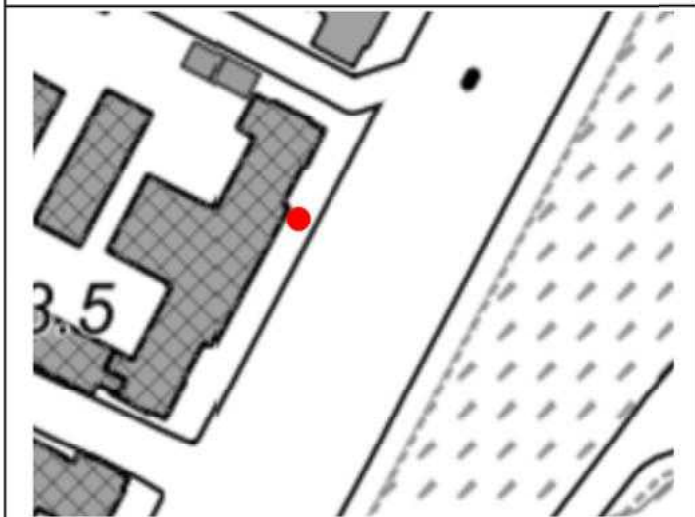

Caratteristiche dell'opera

Nome originario strumento	Descrizione opera	Posizione filtri (m)
S1	chiusino a raso non carrabile	-18 ÷ -30
Profondità (m)	Data installazione	Stratigrafia di riferimento
30	2022	presente

Documentazione fotografica

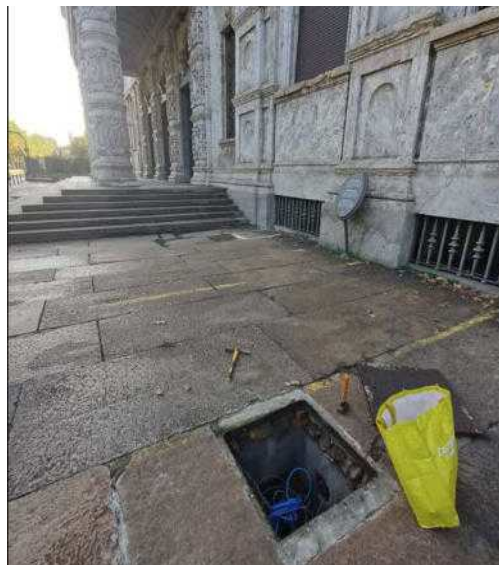


SCHEDA DI RILEVAMENTO PUNTI DI MISURA

456p

NUOVO PIANO REGOLATORE

Localizzazione	Accessibilità	Stato	Denominazione strumento
Via Marengo 15 – Torino	Accessibile	Buono – strumentato	Piezometro
Coordinate X (WGS84)	Coordinate Y (WGS84)	Quota assoluta p.c. (m)	Area d'uso
396115,63	4988802,07	229,78	Suolo pubblico

Google Earth marzo 2023

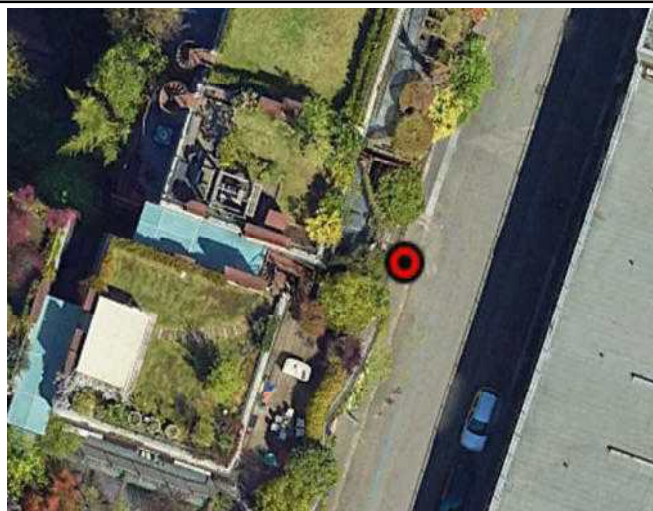

Stralcio BDTRE 2024



Caratteristiche dell'opera

Nome originario strumento	Descrizione opera	Posizione filtri (m)
piezometro di controllo	chiusino a raso non carrabile	-16 ÷ -36
Profondità (m)	Data installazione	Stratigrafia di riferimento
36	-	presente

Documentazione fotografica



SCHEDA DI RILEVAMENTO PUNTI DI MISURA

457p

NUOVO PIANO REGOLATORE

Localizzazione	Accessibilità	Stato	Denominazione strumento
Circonvallazione di Borgaretto	Accessibile	Buono	Piezometro
Coordinate X (WGS84)	Coordinate Y (WGS84)	Quota assoluta p.c. (m)	Area d'uso
388996,81	4985520,82	246,54	suolo pubblico

Google earth marzo 2022



Stralcio BDTRE 2024



Caratteristiche dell'opera

Nome originario strumento	Descrizione opera	Posizione filtri (m)
-	Chiusino a fungo	-
Profondità (m)	Data installazione	Stratigrafia di riferimento
14,4	-	no

Documentazione fotografica




SCHEDA DI RILEVAMENTO PUNTI DI MISURA

NUOVO PIANO REGOLATORE


458p

Localizzazione	Accessibilità	Stato	Denominazione strumento
Via Germagnano 50 – Torino	Accessibile	Buono	Piezometro
Coordinate X (WGS84)	Coordinate Y (WGS84)	Quota assoluta p.c. (m)	Area d'uso
396105,41	4998011,42	232,8	Azienda pubblica

Google Earth ottobre 2023

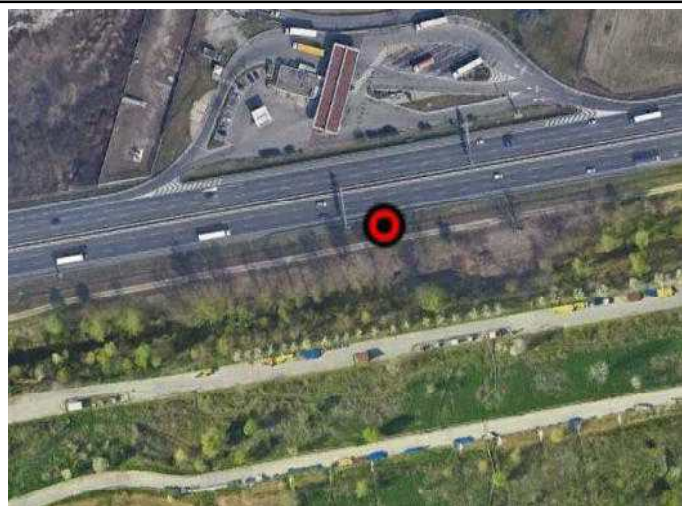

Stralcio BDTRE 2024

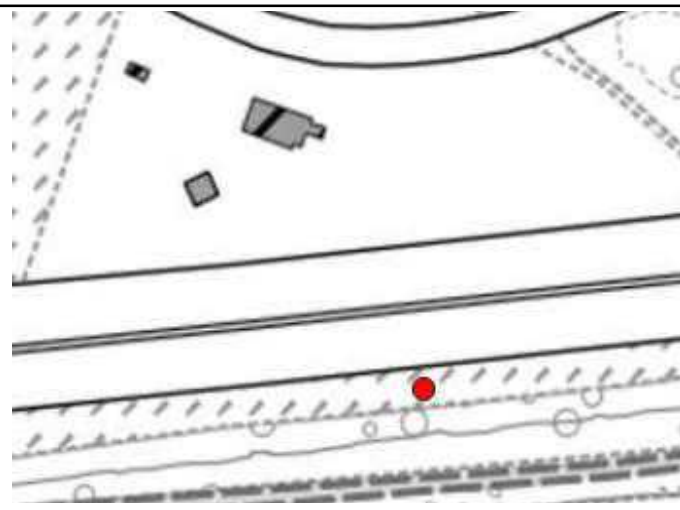

Caratteristiche dell'opera

Nome originario strumento	Descrizione opera	Posizione filtri (m)
A3	Chiusino a fungo	-
Profondità (m)	Data installazione	Stratigrafia di riferimento
19,4	-	NO

Documentazione fotografica




SCHEDA DI RILEVAMENTO PUNTI DI MISURA

NUOVO PIANO REGOLATORE

459p

Localizzazione	Accessibilità	Stato	Denominazione strumento
Via Germagnano 50 – Torino	Accessibile	Buono	Piezometro
Coordinate X (WGS84)	Coordinate Y (WGS84)	Quota assoluta p.c. (m)	Area d'uso
396969,85	4997636,41	228,13	Azienda pubblica

Google Earth ottobre 2023

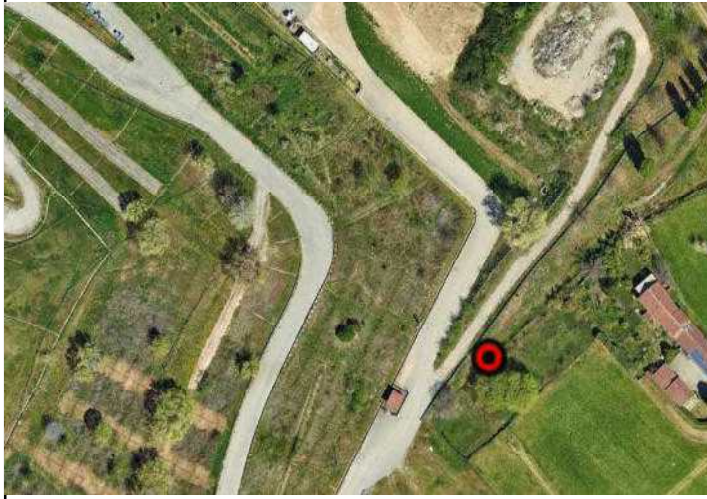

Stralcio BDTRE 2024



Caratteristiche dell'opera

Nome originario strumento	Descrizione opera	Posizione filtri (m)
A7	Chiusino sopraelevato non carrabile	-
Profondità (m)	Data installazione	Stratigrafia di riferimento
30	-	NO

Documentazione fotografica




SCHEDA DI RILEVAMENTO PUNTI DI MISURA

NUOVO PIANO REGOLATORE

460p

Localizzazione	Accessibilità	Stato	Denominazione strumento
Via Germagnano 50 – Torino	Accessibile	Buono	Piezometro
Coordinate X (WGS84)	Coordinate Y (WGS84)	Quota assoluta p.c. (m)	Area d'uso
397141	4996837	224,74	Azienda pubblica

Google Earth ottobre 2023

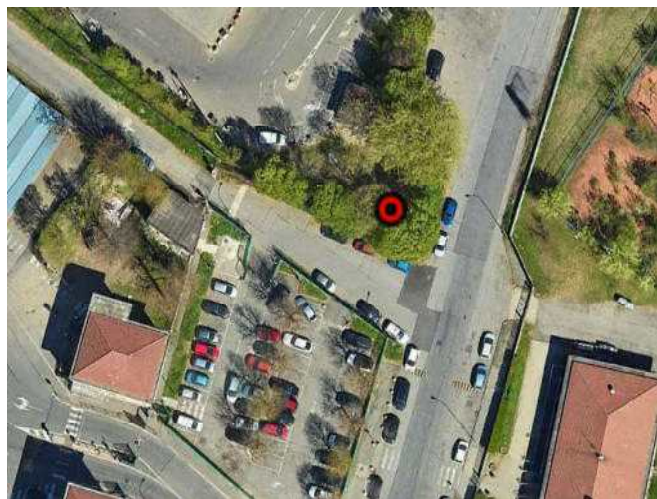

Stralcio BDTRE 2024



Caratteristiche dell'opera

Nome originario strumento	Descrizione opera	Posizione filtri (m)
A35	Chiusino a fungo	-
Profondità (m)	Data installazione	Stratigrafia di riferimento
15	-	NO

Documentazione fotografica



SCHEDA DI RILEVAMENTO PUNTI DI MISURA

NUOVO PIANO REGOLATORE


461p

Localizzazione	Accessibilità	Stato	Denominazione strumento
Via Germagnano 50 – Torino	Accessibile	Buono	Piezometro
Coordinate X (WGS84)	Coordinate Y (WGS84)	Quota assoluta p.c. (m)	Area d'uso
396199,44	4997368,6	231,16	Azienda pubblica

Google Earth ottobre 2023



Stralcio BDTRE 2024

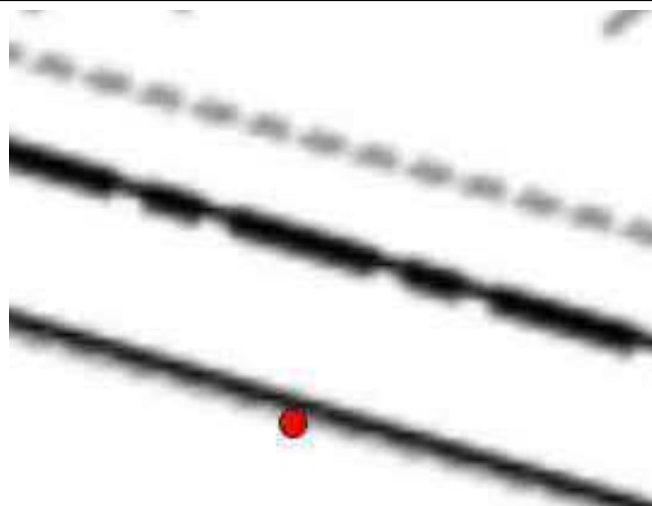

Caratteristiche dell'opera

Nome originario strumento	Descrizione opera	Posizione filtri (m)
A44	Chiusino a fungo	-5 ÷ -14
Profondità (m)	Data installazione	Stratigrafia di riferimento
14,9	-	Sì

Documentazione fotografica



SCHEDA DI RILEVAMENTO PUNTI DI MISURA

NUOVO PIANO REGOLATORE

462p

Localizzazione	Accessibilità	Stato	Denominazione strumento
via Caraglio 97 – Torino	Accessibile	Buono	Piezometro
Coordinate X (WGS84)	Coordinate Y (WGS84)	Quota assoluta p.c. (m)	Area d'uso
393157,8	4990366	256,14	Azienda privata

Google Earth marzo 2023



Stralcio BDTRE 2024



Caratteristiche dell'opera

Nome originario strumento	Descrizione opera	Posizione filtri (m)
-	chiusino a raso non carrabile	-
Profondità (m)	Data installazione	Stratigrafia di riferimento
-	-	NO

Documentazione fotografica




SCHEDA DI RILEVAMENTO PUNTI DI MISURA

NUOVO PIANO REGOLATORE


463p

Localizzazione	Accessibilità	Stato	Denominazione strumento
Strada del Francese 141/20 – Torino – Torino	Accessibile	Buono	Piezometro Pz1
Coordinate X (WGS84)	Coordinate Y (WGS84)	Quota assoluta p.c. (m)	Area d'uso
395685,95	4998659,92	238,23	Azienda privata

Google Earth ottobre 2023

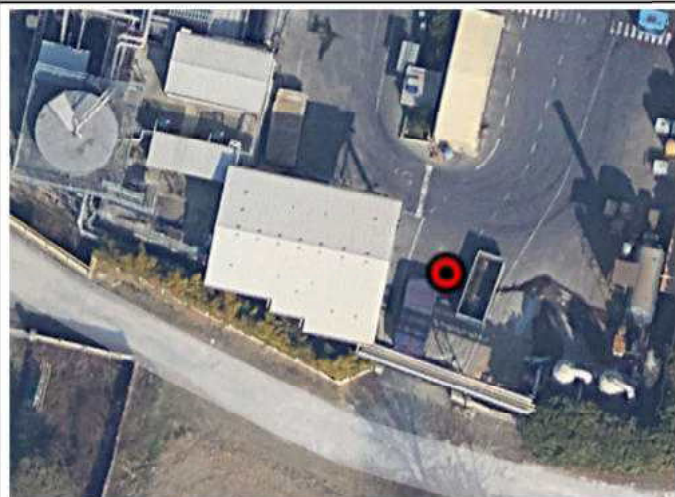

Stralcio BDTRE 2024

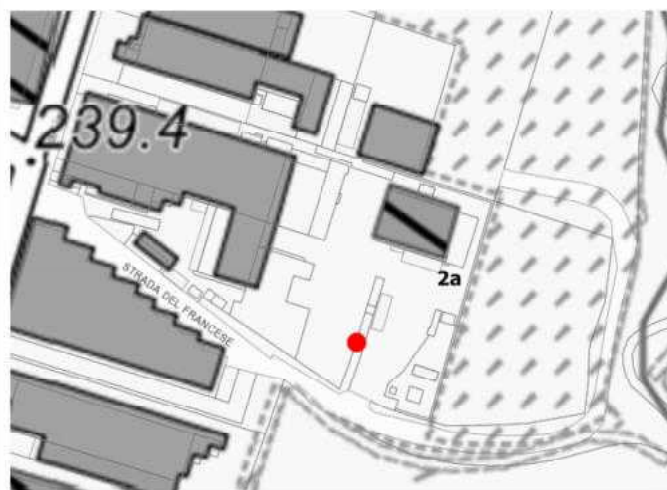

Caratteristiche dell'opera

Nome originario strumento	Descrizione opera	Posizione filtri (m)
A44	Chiusino a fungo	-
Profondità (m)	Data installazione	Stratigrafia di riferimento
17,3	-	NO

Documentazione fotografica



SCHEDA DI RILEVAMENTO PUNTI DI MISURA

464p

NUOVO PIANO REGOLATORE

Localizzazione	Accessibilità	Stato	Denominazione strumento
Via Druento angolo Strada della Venaria - Torino	Accessibile	Buono	Piezometro Pz1
Coordinate X (WGS84)	Coordinate Y (WGS84)	Quota assoluta p.c. (m s.l.m.)	Area d'uso
394290,71	4996325,56	249,37	Area di cantiere

Google Earth marzo 2023



Stralcio BDTRE 2024



Caratteristiche dell'opera

Nome originario strumento	Descrizione opera	Posizione filtri (m)
-	Chiusino a fungo	-16 ÷ -23,5
Profondità (m)	Data installazione	Stratigrafia di riferimento
23,5	-	Sì

Documentazione fotografica




SCHEDA DI RILEVAMENTO PUNTI DI MISURA

465p


NUOVO PIANO REGOLATORE

Localizzazione	Accessibilità	Stato	Denominazione strumento
Via Druento angolo Strada della Venaria - Torino	Accessibile	in via di smantellamento	Piezometro Pz2
Coordinate X (WGS84)	Coordinate Y (WGS84)	Quota assoluta p.c. (m s.l.m.)	Area d'uso
394151,66	4996328,06	250,36	Area di cantiere

Google Earth marzo 2023

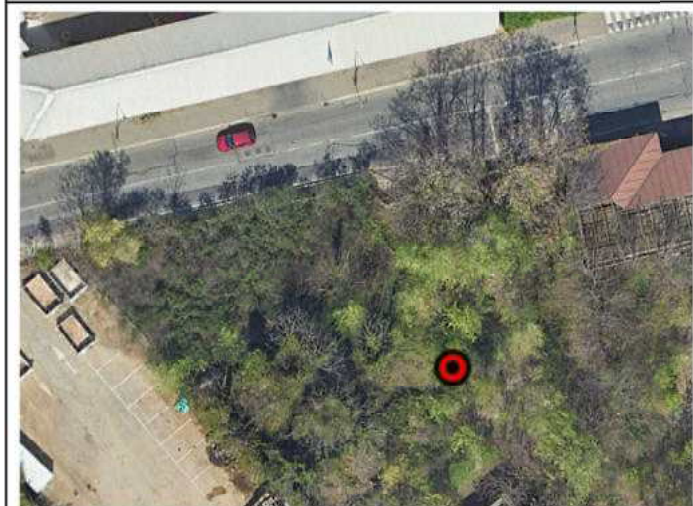

Stralcio BDTRE 2024

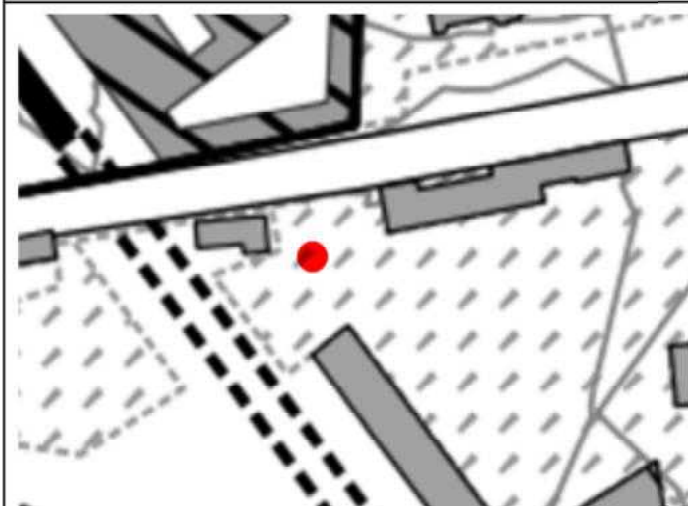

Caratteristiche dell'opera

Nome originario strumento	Descrizione opera	Posizione filtri (m)
-	Chiusino a raso non carrabile	-15 ÷ -27
Profondità (m)	Data installazione	Stratigrafia di riferimento
27	NO	Sì

Documentazione fotografica




SCHEDA DI RILEVAMENTO PUNTI DI MISURA

NUOVO PIANO REGOLATORE

466p

Localizzazione	Accessibilità	Stato	Denominazione strumento
Via Perino – Venaria Reale (TO)	Accessibile	Buono	Piezometro
Coordinate X (WGS84)	Coordinate Y (WGS84)	Quota assoluta p.c. (m s.l.m)	Area d'uso
393104,37	4998240,53	244,7	Azienda privata

Google Earth marzo 2022

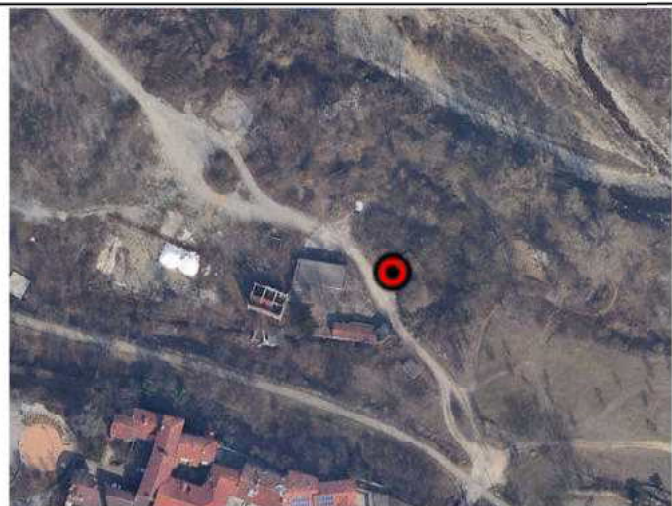

Stralcio BDTRE 2024



Caratteristiche dell'opera

Nome originario strumento	Descrizione opera	Posizione filtri (m)
-	Chiusino a fungo	-
Profondità (m)	Data installazione	Stratigrafia di riferimento
9	-	NO

Documentazione fotografica




SCHEDA DI RILEVAMENTO PUNTI DI MISURA

467p


NUOVO PIANO REGOLATORE

Localizzazione	Accessibilità	Stato	Denominazione strumento
Via Pacini 70, Torino	Accessibile con limitazioni	Buono	Piezometro
Coordinate X (WGS84)	Coordinate Y (WGS84)	Quota assoluta p.c. (m)	Area d'uso
397770,34	4992687,76	223,71	Cantiere Comune

Google Earth marzo 2023

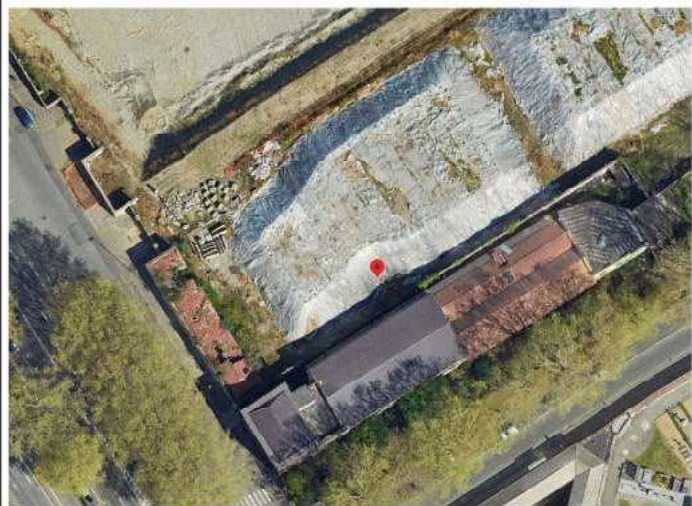

Stralcio BDTRE 2024

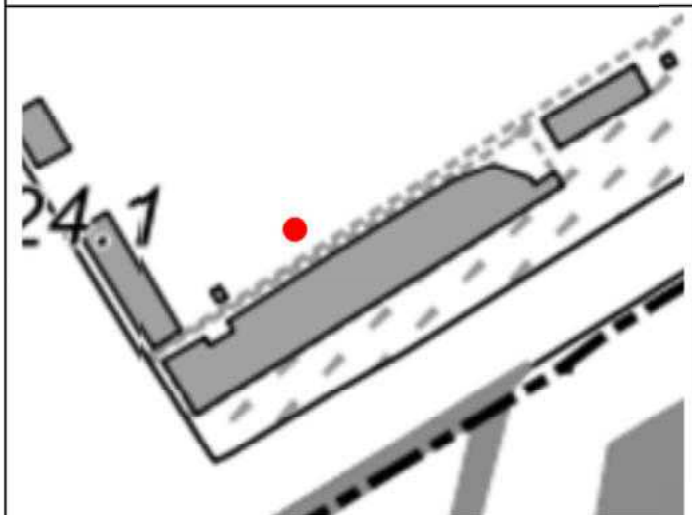

Caratteristiche dell'opera

Nome originario strumento	Descrizione opera	Posizione filtri (m)
-	Chiusino a fungo	-
Profondità (m)	Data installazione	Stratigrafia di riferimento
18	-	NO

Documentazione fotografica



SCHEDA DI RILEVAMENTO PUNTI DI MISURA

468p


NUOVO PIANO REGOLATORE

Localizzazione	Accessibilità	Stato	Denominazione strumento
Lungo Dora Colletta 83, Torino	Accessibile con limitazioni	Buono	Piezometro
Coordinate X (WGS84)	Coordinate Y (WGS84)	Quota assoluta p.c. (m)	Area d'uso
398580,62	4992070,38	219,03	suolo pubblico

Google Earth marzo 2023



Stralcio BDTRE 2024

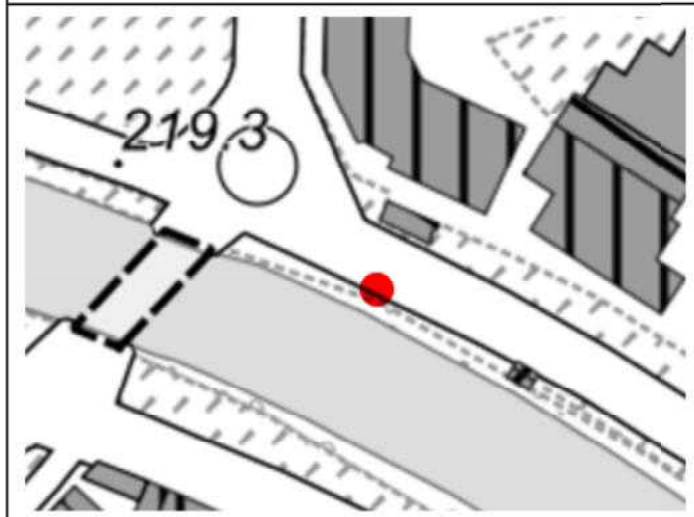

Caratteristiche dell'opera

Nome originario strumento	Descrizione opera	Posizione filtri (m)
-	Chiusino a raso non carrabile	-
Profondità (m)	Data installazione	Stratigrafia di riferimento
8,8	-	NO

Documentazione fotografica




SCHEDA DI RILEVAMENTO PUNTI DI MISURA

469p

NUOVO PIANO REGOLATORE

Localizzazione	Accessibilità	Stato	Denominazione strumento
Via Fagnano 14 – Torino	Accessibile	Buono	Piezometro
Coordinate X (WGS84)	Coordinate Y (WGS84)	Quota assoluta p.c. (m)	Area d'uso
394872,76	4993404,12	237,8	Suolo pubblico

Google Earth marzo 2023

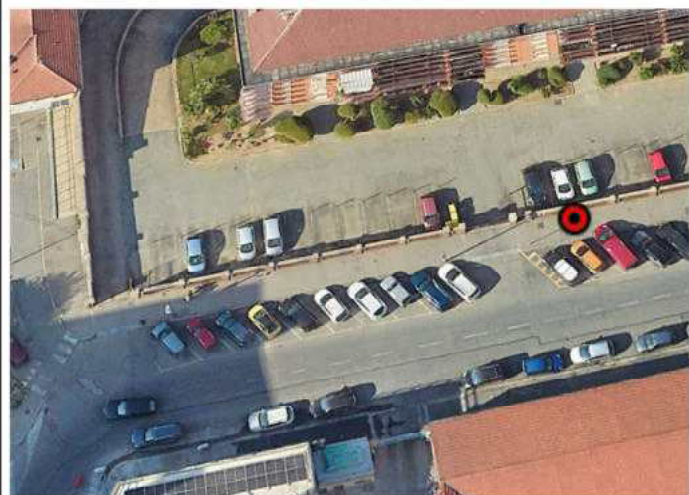


Stralcio BDTRE 2024



Caratteristiche dell'opera

Nome originario strumento	Descrizione opera	Posizione filtri (m)
-	Chiusino a raso non carrabile	-
Profondità (m)	Data installazione	Stratigrafia di riferimento
15	-	NO

Documentazione fotografica

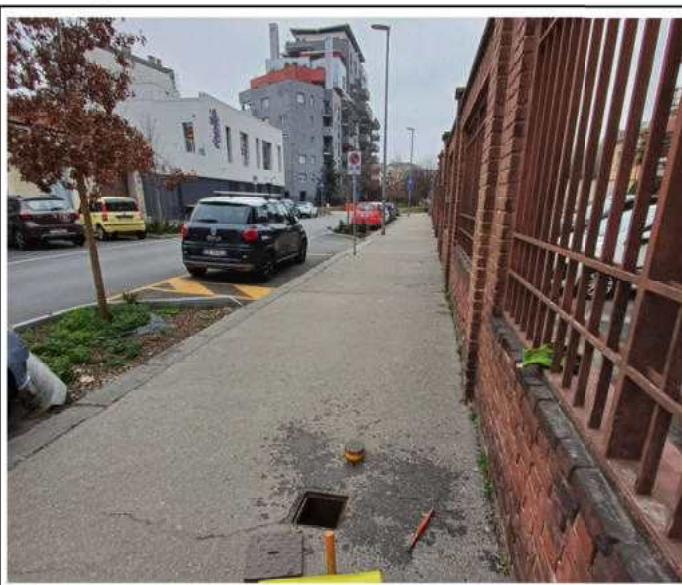

SCHEDA DI RILEVAMENTO PUNTI DI MISURA

470p


NUOVO PIANO REGOLATORE

Localizzazione	Accessibilità	Stato	Denominazione strumento
Corso Romania 460 – Torino	Accessibile	Buono	Piezometro
Coordinate X (WGS84)	Coordinate Y (WGS84)	Quota assoluta p.c. (m s.l.m.)	Area d'uso
399780	4997125,49	217,14	Cantiere

Google Earth marzo 2022



Stralcio BDTRE2024

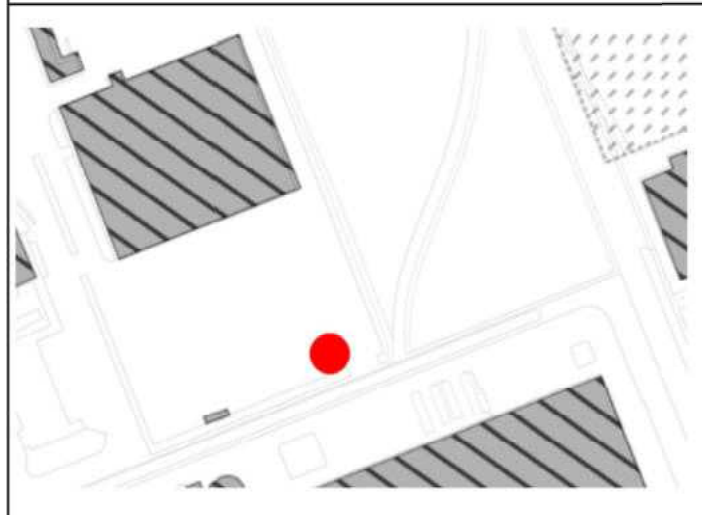

Caratteristiche dell'opera

Nome originario strumento	Descrizione opera	Posizione filtri (m)
-	Chiusino araso	0 ÷ -10
Profondità (m)	Data installazione	Stratigrafia di riferimento
10	-	Sì

Documentazione fotografica



SCHEDA DI RILEVAMENTO PUNTI DI MISURA

471p

NUOVO PIANO REGOLATORE

Localizzazione	Accessibilità	Stato	Denominazione strumento
Lungo Dora Firenze 83 – Torino	Accessibile	Buono	Piezometro
Coordinate X (WGS84)	Coordinate Y (WGS84)	Quota assoluta p.c. (m)	Area d'uso
397119,91	4992146,79	224,87	Suolo privato

Google Earth marzo 2023



Stralcio BDTRE 2024



Caratteristiche dell'opera

Nome originario strumento	Descrizione opera	Posizione filtri (m)
-	Chiusino a raso non carrabile	-
Profondità (m)	Data installazione	Stratigrafia di riferimento
14,45	-	NO

Documentazione fotografica



SCHEDA DI RILEVAMENTO PUNTI DI MISURA

NUOVO PIANO REGOLATORE


473p

Localizzazione	Accessibilità	Stato	Denominazione strumento
Corso Romania 460 – Torino	Accessibile	Buono	Piezometro
Coordinate X (WGS84)	Coordinate Y (WGS84)	Quota assoluta p.c. (m s.l.m.)	Area d'uso
398995,18	4996979,5	219,51	Azienda privata

Google Earth marzo 2025



Stralcio BDTRE 2024

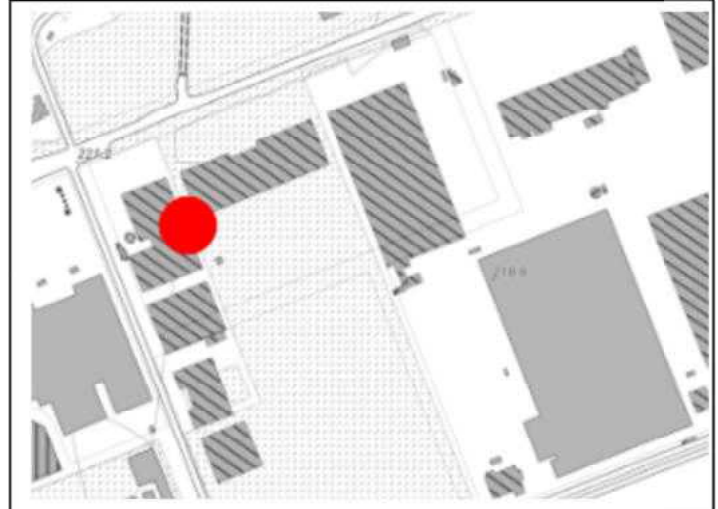

Caratteristiche dell'opera

Nome originario strumento	Descrizione opera	Posizione filtri (m)
-	Chiusino a raso non carrabile	-
Profondità (m)	Data installazione	Stratigrafia di riferimento
14	-	NO

Documentazione fotografica



SCHEDA DI RILEVAMENTO PUNTI DI MISURA

NUOVO PIANO REGOLATORE


474p

Localizzazione	Accessibilità	Stato	Denominazione strumento
Corso Romania 460 – Torino	Accessibile	Buono	Piezometro
Coordinate X (WGS84)	Coordinate Y (WGS84)	Quota assoluta p.c. (m s.l.m.)	Area d'uso
399276,16	4996861,34	219,09	Azienda privata

Google Earth marzo 2022




Stralcio BDTRE 2024

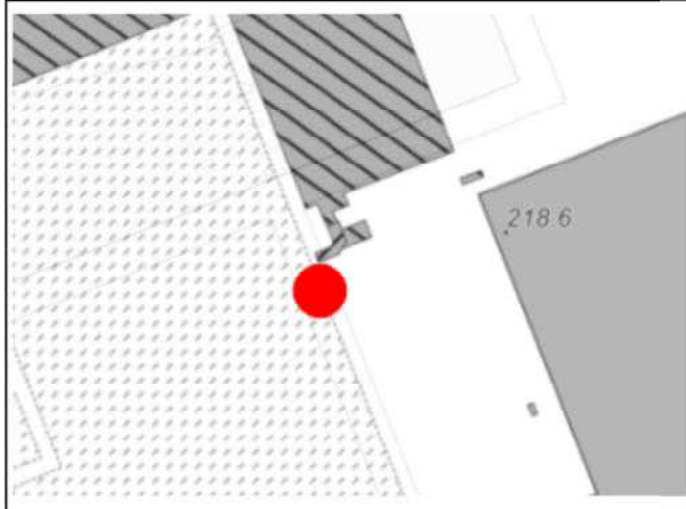

Caratteristiche dell'opera

Nome originario strumento	Descrizione opera	Posizione filtri (m)
-	Chiusino a raso non carrabile	-
Profondità (m)	Data installazione	Stratigrafia di riferimento
13	-	NO

Documentazione fotografica

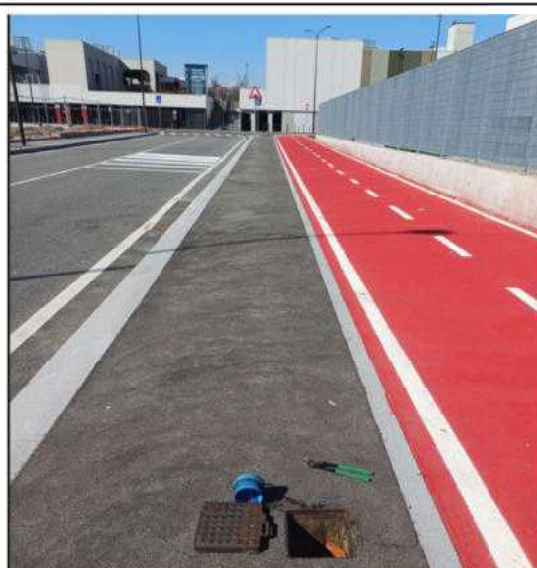


SCHEDA DI RILEVAMENTO PUNTI DI MISURA

NUOVO PIANO REGOLATORE


475p

Localizzazione	Accessibilità	Stato	Denominazione strumento
Corso Romania 460 – Torino	Accessibile	Buono	Piezometro
Coordinate X (WGS84)	Coordinate Y (WGS84)	Quota assoluta p.c. (m s.l.m.)	Area d'uso
399592,75	4997340,88	218,83	Azienda privata

Google Earth marzo 2025

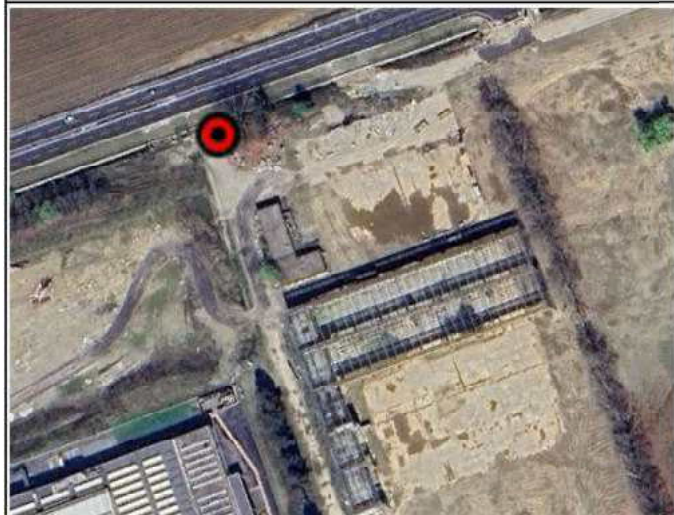

Stralcio BDTRE 2024

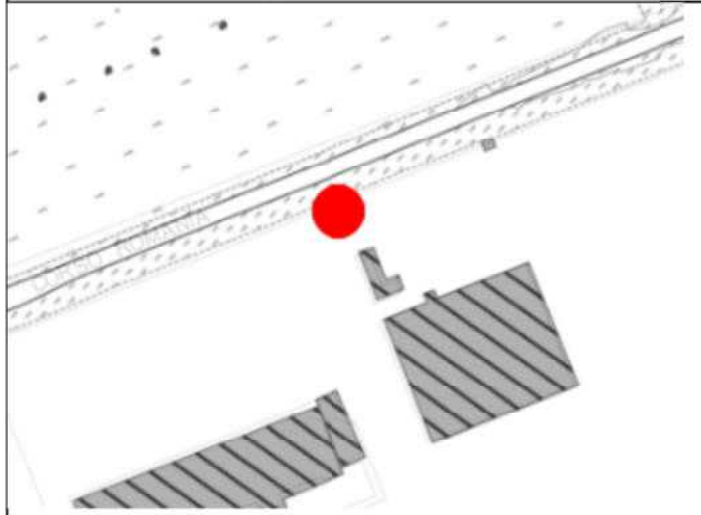

Caratteristiche dell'opera

Nome originario strumento	Descrizione opera	Posizione filtri (m)
-	Chiusino a raso non carrabile	-
Profondità (m)	Data installazione	Stratigrafia di riferimento
14	-	NO

Documentazione fotografica




SCHEDA DI RILEVAMENTO PUNTI DI MISURA

NUOVO PIANO REGOLATORE


476p

Localizzazione	Accessibilità	Stato	Denominazione strumento
Corso Romania 460 – Torino	Accessibile	Buono	Piezometro
Coordinate X (WGS84)	Coordinate Y (WGS84)	Quota assoluta p.c. (m s.l.m.)	Area d'uso
399932,87	4997179,17	216,52	Azienda privata

Google Earth marzo 2022

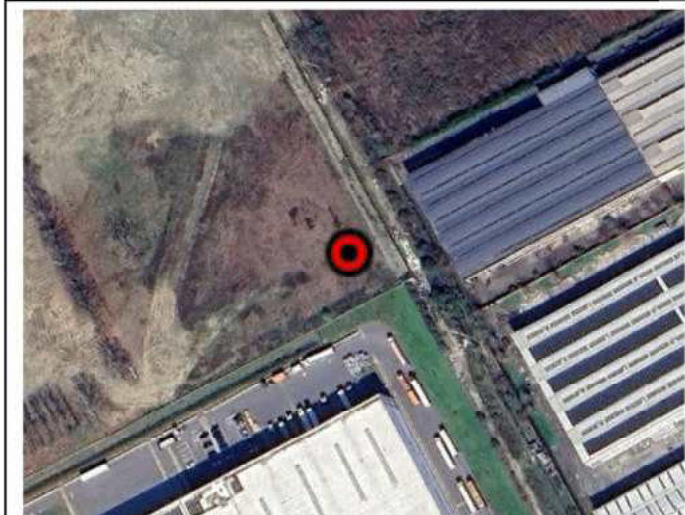

Stralcio BDTRE 2024

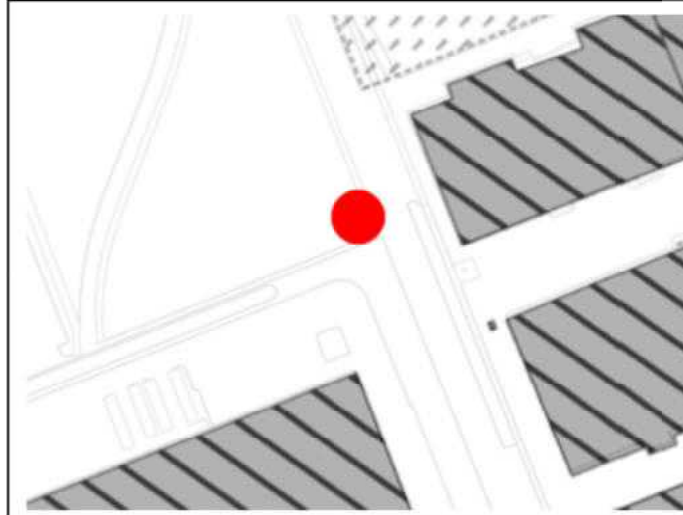

Caratteristiche dell'opera

Nome originario strumento	Descrizione opera	Posizione filtri (m)
PM27	Chiusino a raso non carrabile	-
Profondità (m)	Data installazione	Stratigrafia di riferimento
13	-	NO

Documentazione fotografica

