PRG

CITTA' DI TORINO

PROPOSTA TECNICA DEL PROGETTO DEFINITIVO
Settembre 2026

titolo documento	codice documento
CARTA DEL RAFFRONTO TRA GLI SCENARI DEL PGRA E GLI SCENARI DI PERICOLOSITA' PROPOSTI – SCALA 1:20000	**A23-00-01**

TORINO METROPOLI
Città metropolitana di Torino

CONVENZIONE TRA LA CITTA' DI TORINO E LA CITTA' METROPOLITANA DI TORINO
Firmata in data 28/11/2023

Unità Assistenza tecnica ai Comuni

Dirigente del Dipartimento:	**Ing. Massimo Vettoretti**
Coordinatore del Gruppo di Progettazione:	**Geol. Gabriele Papa**
Redatto da:	**Geol. Gabriele Papa**

Il sindaco	**L'assessorato P.R.G., Urbanistica, Edilizia privata, Coordinamento grandi progetti, Grandi Infrastrutture nel Settore Trasporti**
Stefano Lo Russo	Paolo Mazzoleni

Progetto a cura del Dipartimento Urbanistica ed Edilizia Privata

Direttrice: arch. Emanuela Canevaro

Responsabile del Procedimento
Servizio Nuovo Piano Regolatore: arch. Daniela Cevrero

Con il contributo di

Tutti i dipartimenti della Città di Torino
Politecnico di Torino
Città Metropolitana di Torino, Dipartimento Sviluppo Economico, Territoriale e Sociale

Con il supporto operativo di INFRA.TO infrastrutture per la mobilità

torino:

☐ Limiti comunali

PROPOSTA DI MODIFICHE DEL PGRA
- ▨ probabilità di alluvioni elevata (H=P3-frequente)
- ▥ probabilità di alluvioni media (M=P2-poco frequente)
- ▤ probabilità di alluvioni scarsa (L=P1-rara)

PIANO GESTIONE RISCHIO ALLUVIONI - PGRA -
AUTORITA' DI BACINO DISTRETTUALE DEL FIUME PO
Reticolo Principale (RP)
- 🟪 probabilità di alluvioni elevata (H=P3-frequente)
- 🟪 probabilità di alluvioni media (M=P2-poco frequente)
- 🟪 probabilità di alluvioni media (M=P2-poco frequente)

Base Cartografica di Riferimento Annuale 2025 raster b/n 1:10.000

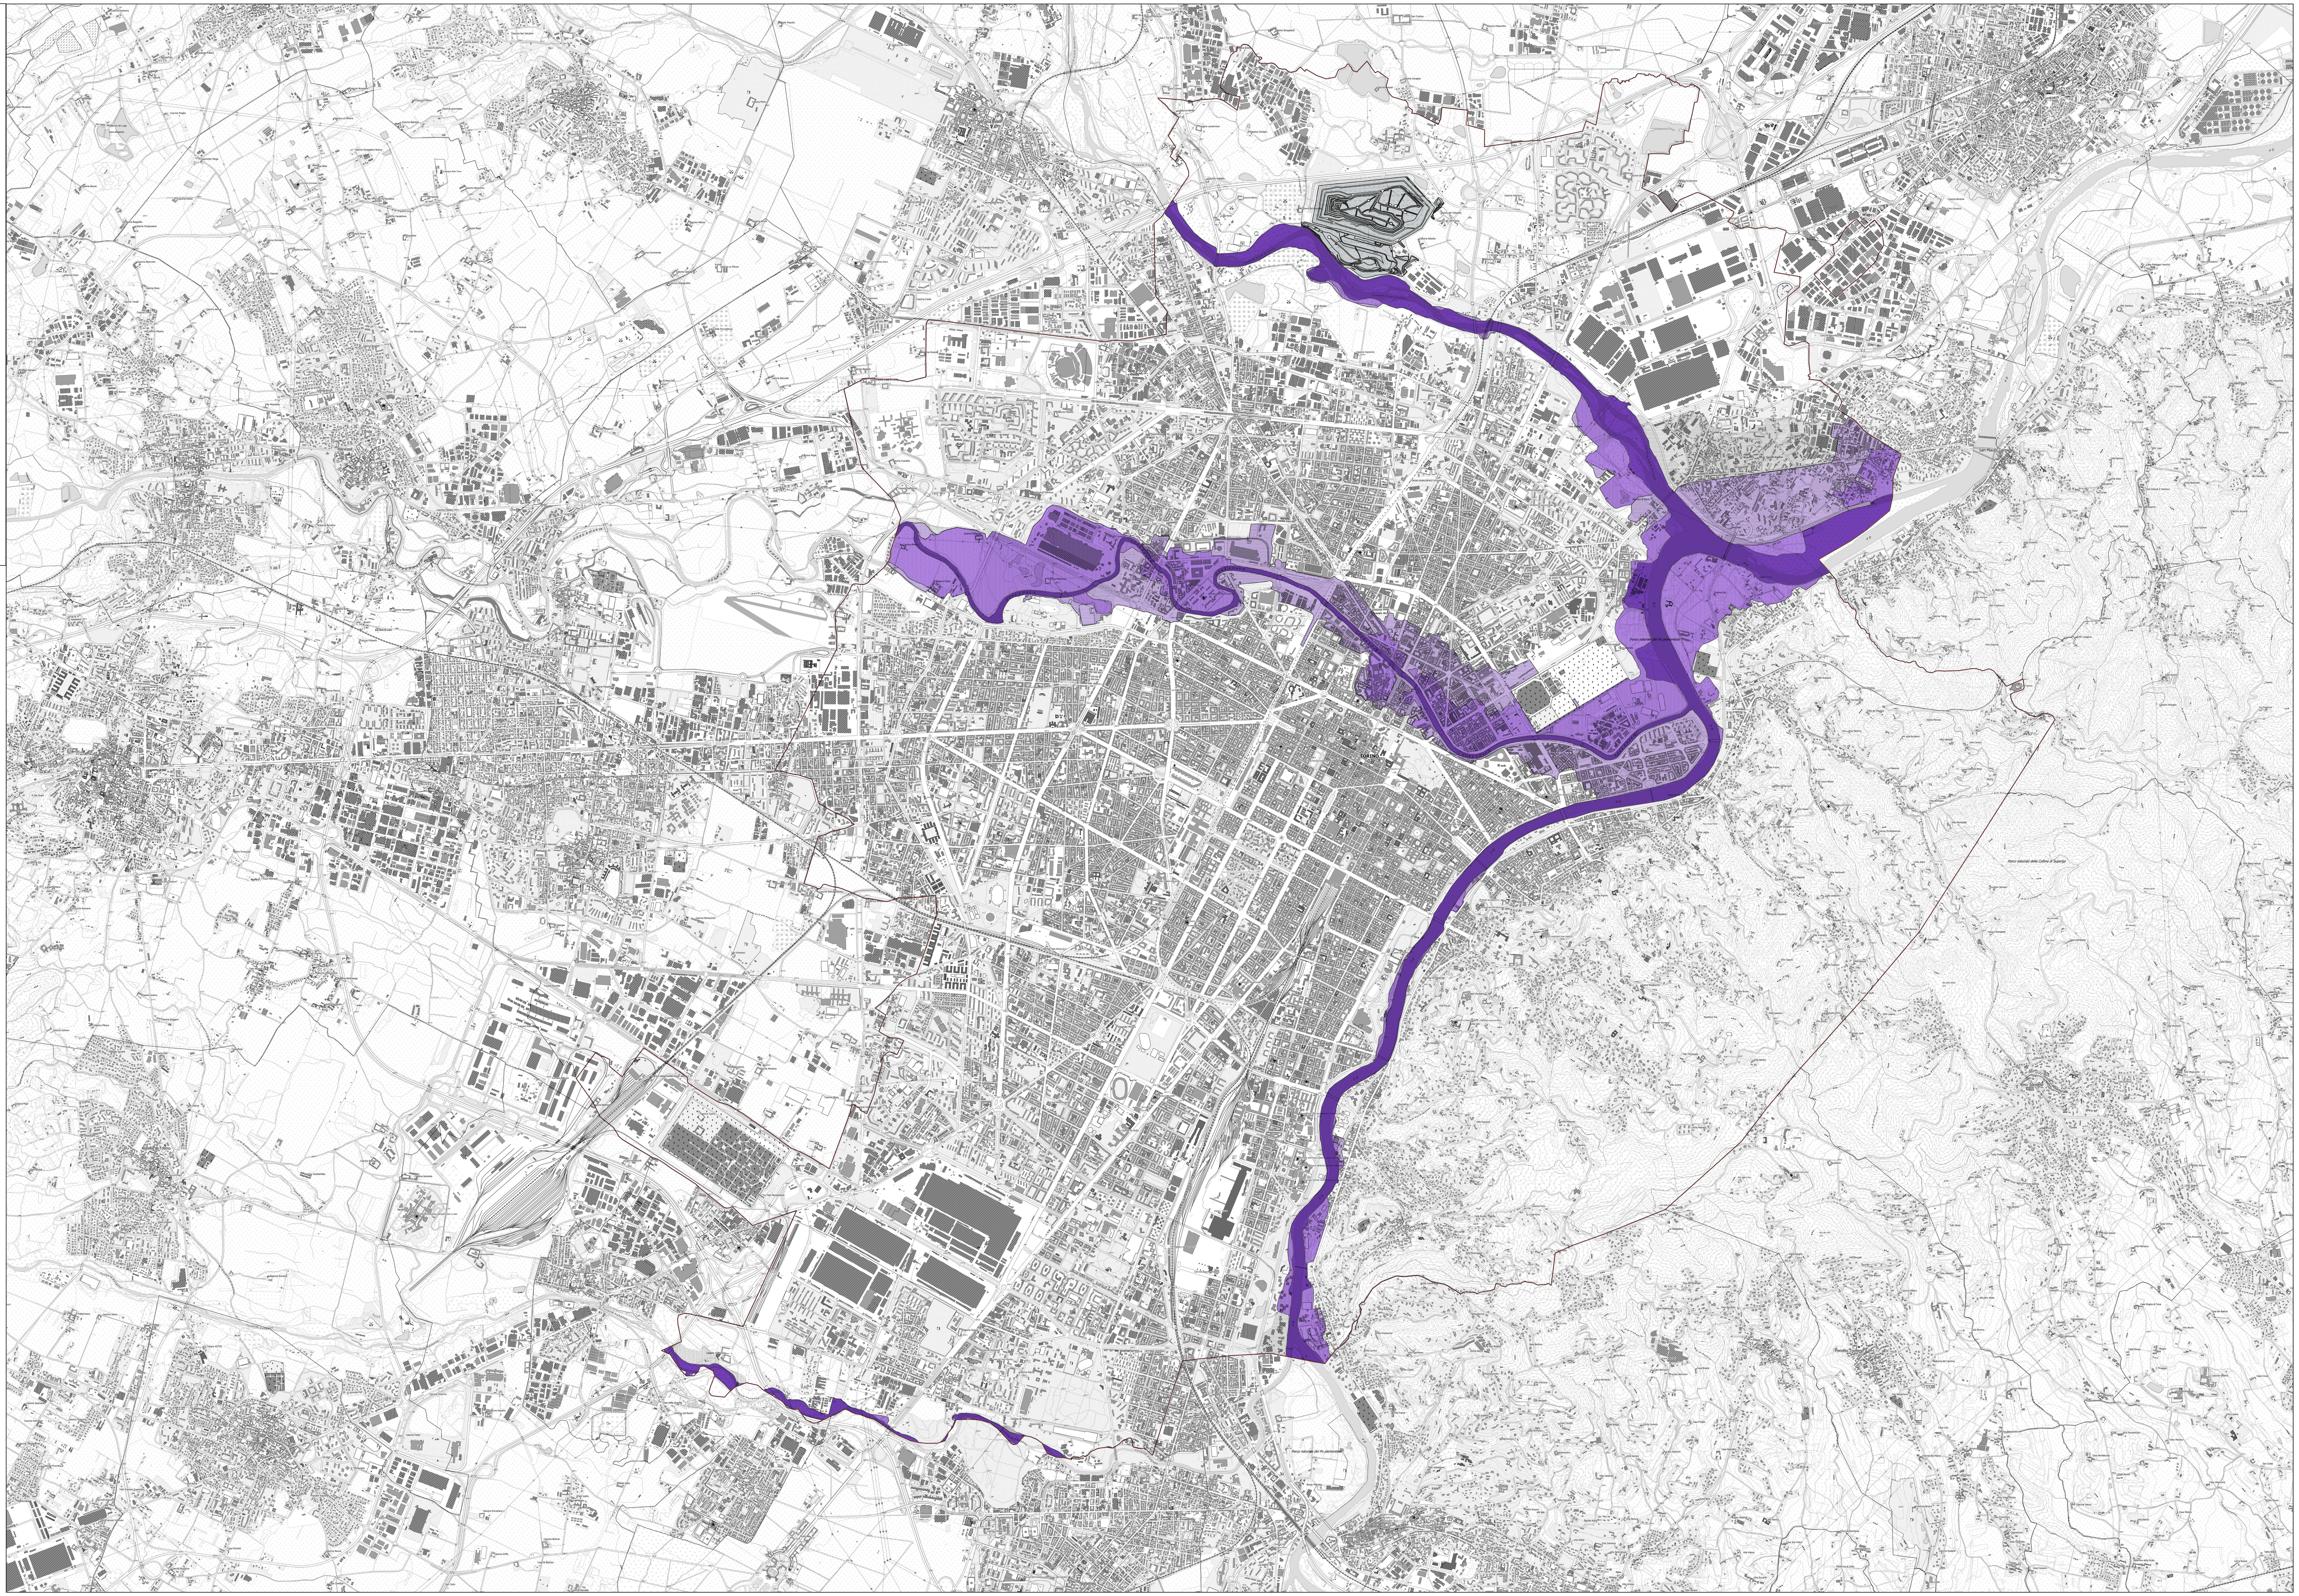
TORINO
Parco naturale del Po piemontese
Parco naturale della Collina di Superga
San Mauro Torinese
Pino Torinese
Pecetto Torinese
PO
DORA RIPARIA