

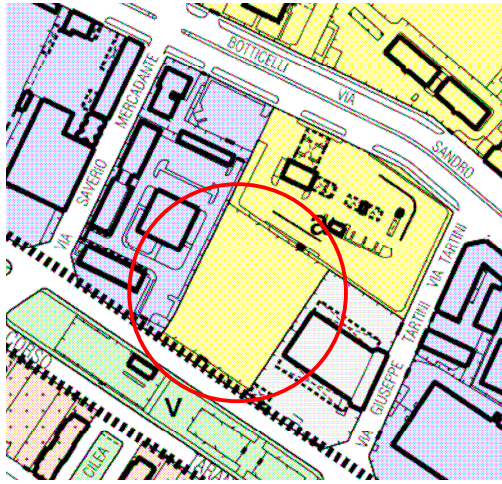
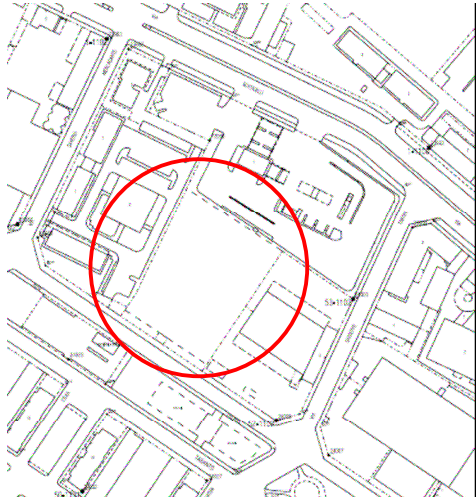


CITTA' DI TORINO
DIVISIONE URBANISTICA E TERRITORIO
AREA URBANISTICA E QUALITÀ DEGLI SPAZI URBANI

ISTANZA DI MODIFICA AL PRG VIGENTE

Protocollo n° 2013 del 22/05/2019

Localizzazione: corso Taranto 61

Estratto PRG	Estratto Carta Tecnica
	

DESCRIZIONE

Istanza di Variante al PRG:

- da: area normativa "Aree per Servizi Pubblici S"
- a: area normativa "Aree per le attività produttive IN"

Comunicazione al richiedente:

- Avvio Istruttoria preliminare: Protocollo n. 2235 del 06/06/2019



Via Meucci, 4 - 10121 Torino - tel. +39.011.011.30414 - fax +39.011.011.30441
e-mail: d.urbanistica@comune.torino.it

Allegato C - MIV_02
Aggiornamento: Ottobre 2018