




Localizzazione del sondaggio
Cimarosa 1 su base CTC_Scala 1:1000

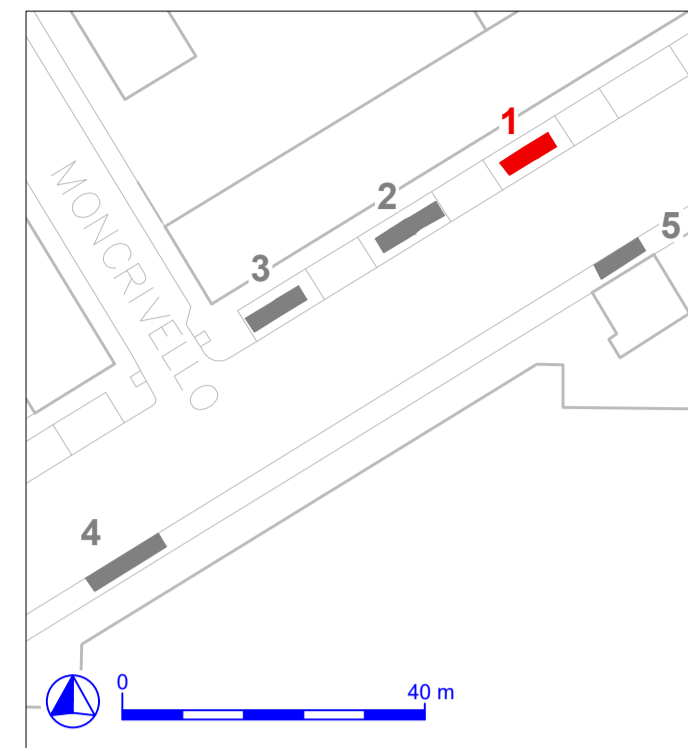


Cimarosa Tabacchi 1 - Pianta_Scala 1:50

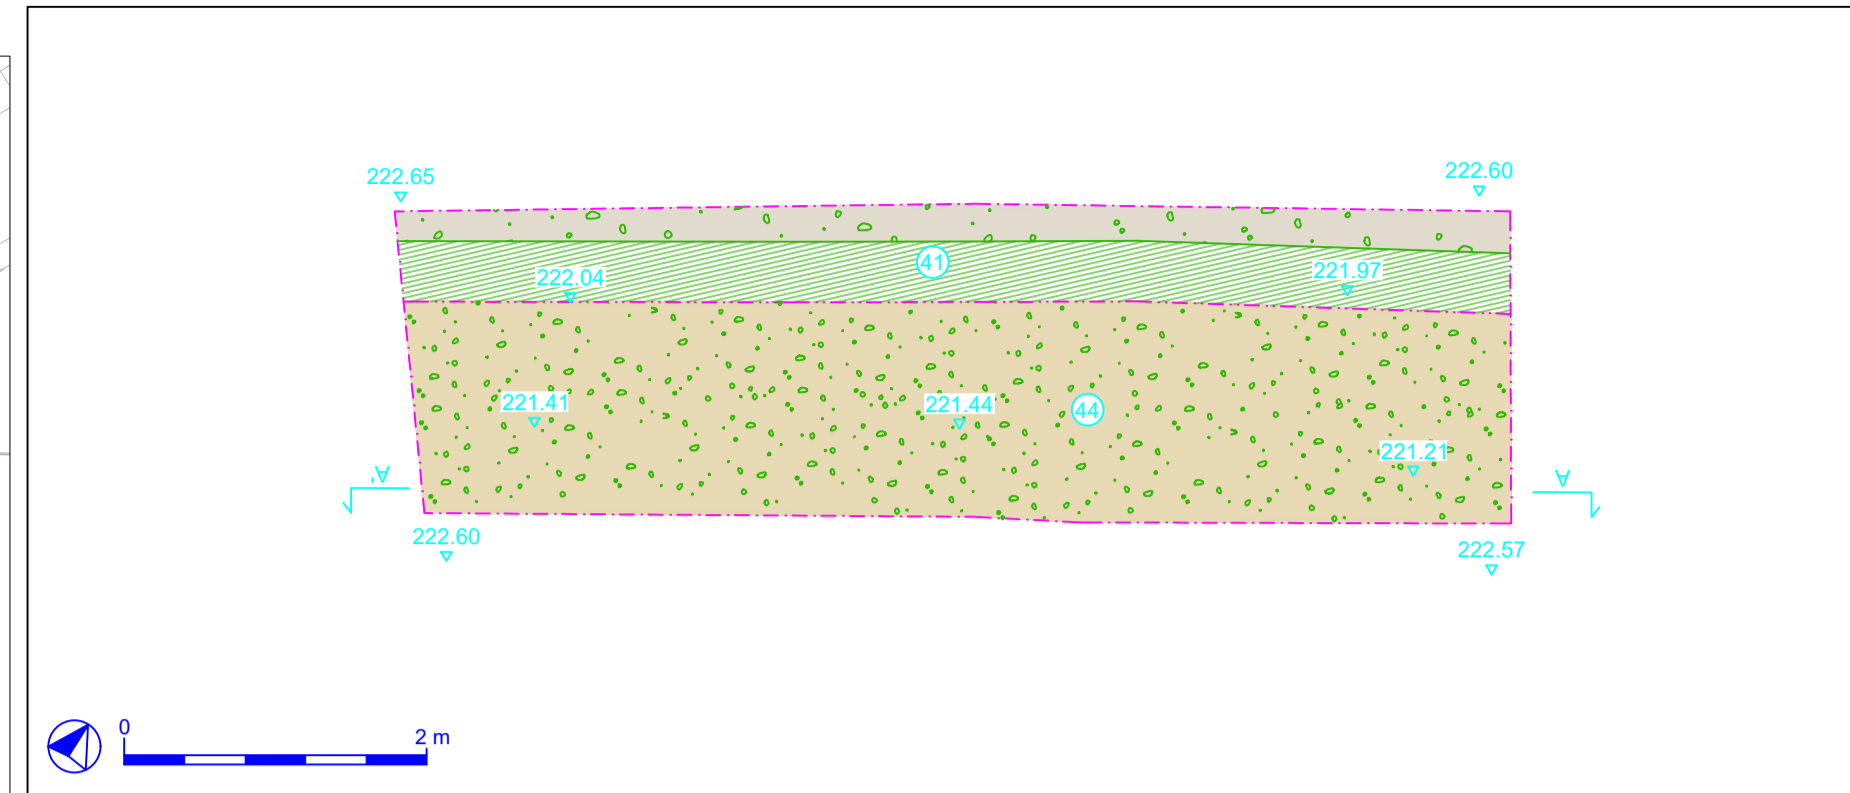


Cimarosa Tabacchi 1 - Sezione AA'_Scala 1:50

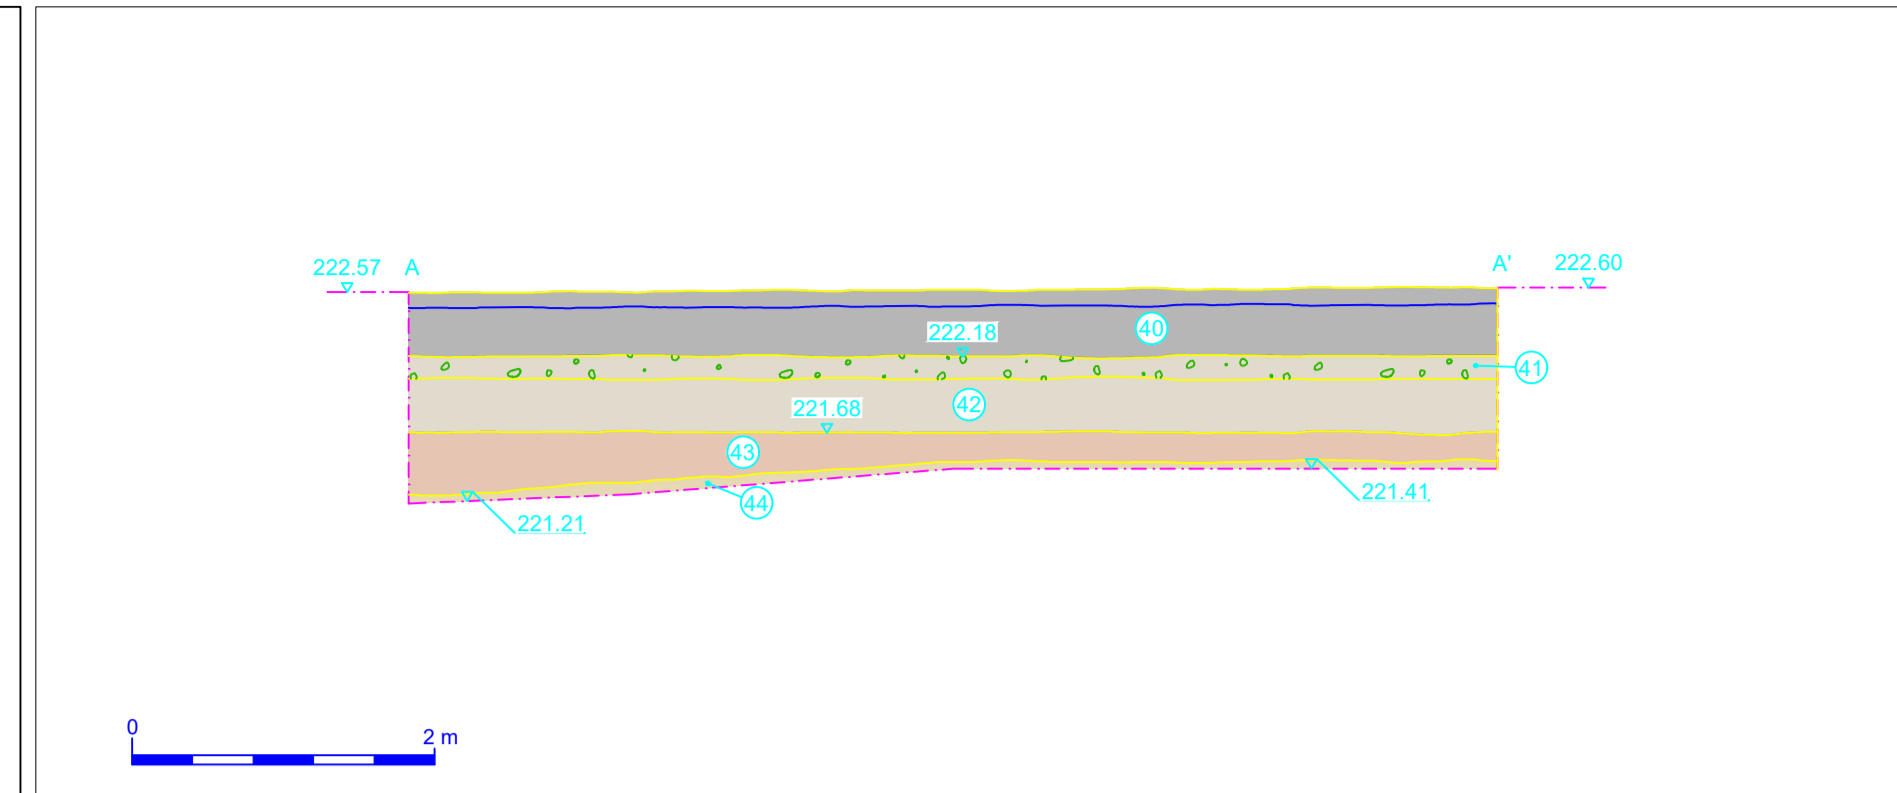


Localizzazione del sondaggio
Cimarosa 1 su base CTC_Scala 1:1000

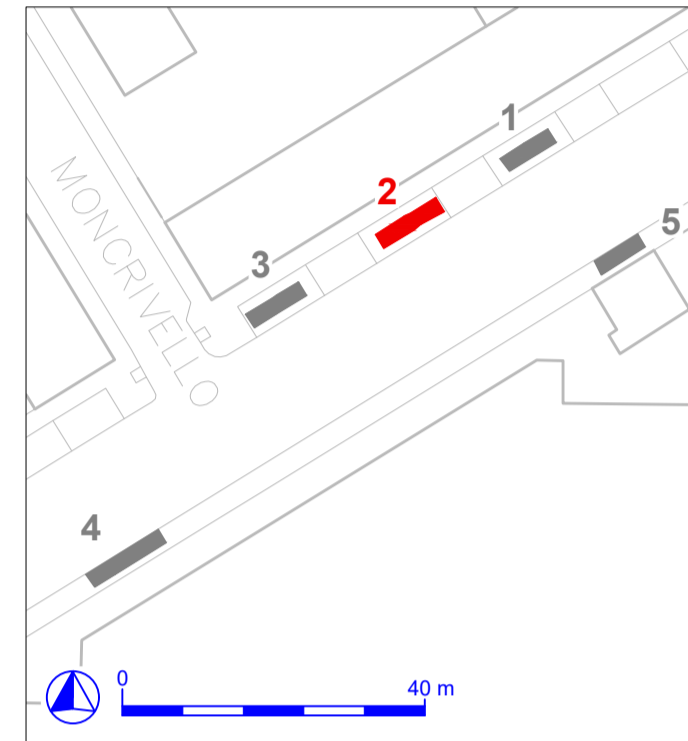


Cimarosa Tabacchi 2 - Pianta_Scala 1:50

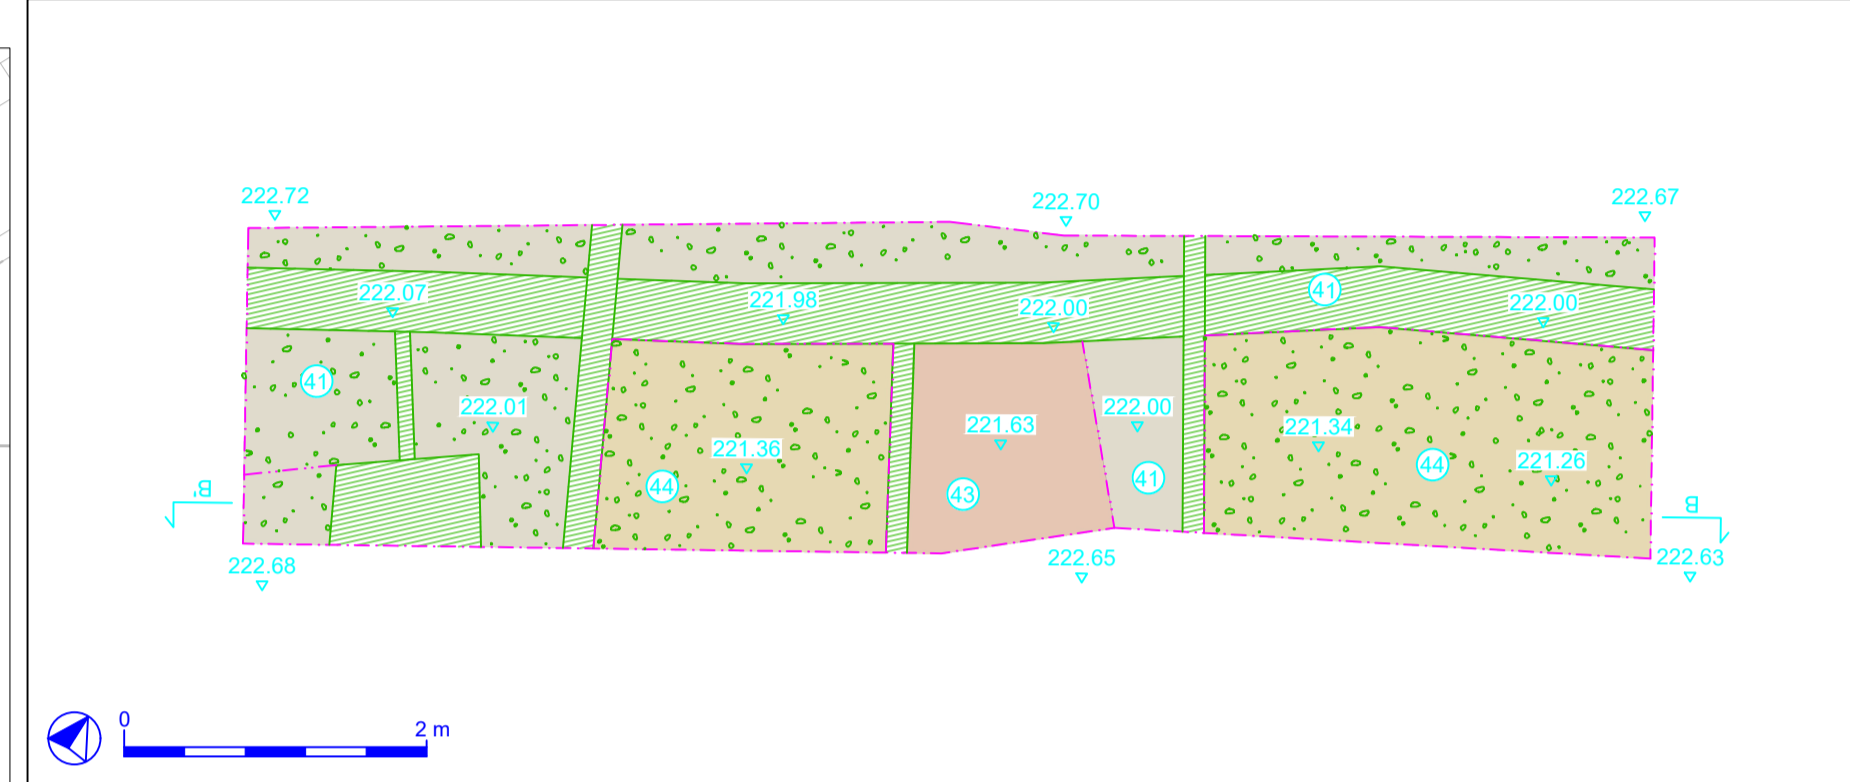


Cimarosa Tabacchi 2 - Sezione BB'_Scala 1:50

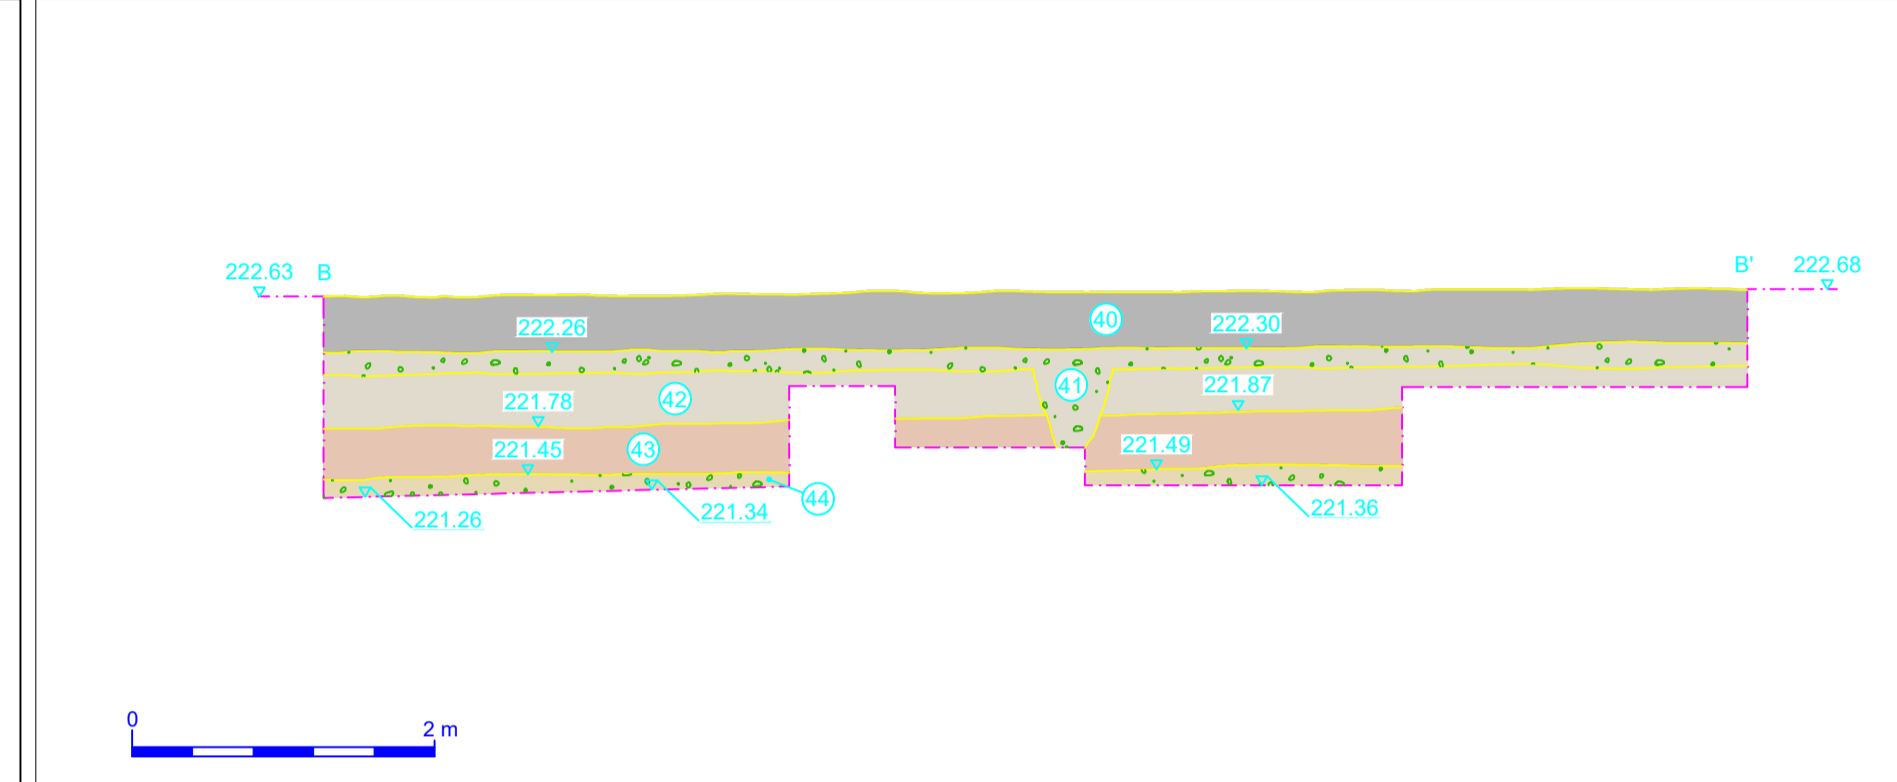


Localizzazione del sondaggio
Cimarosa 1 su base CTC_Scala 1:1000

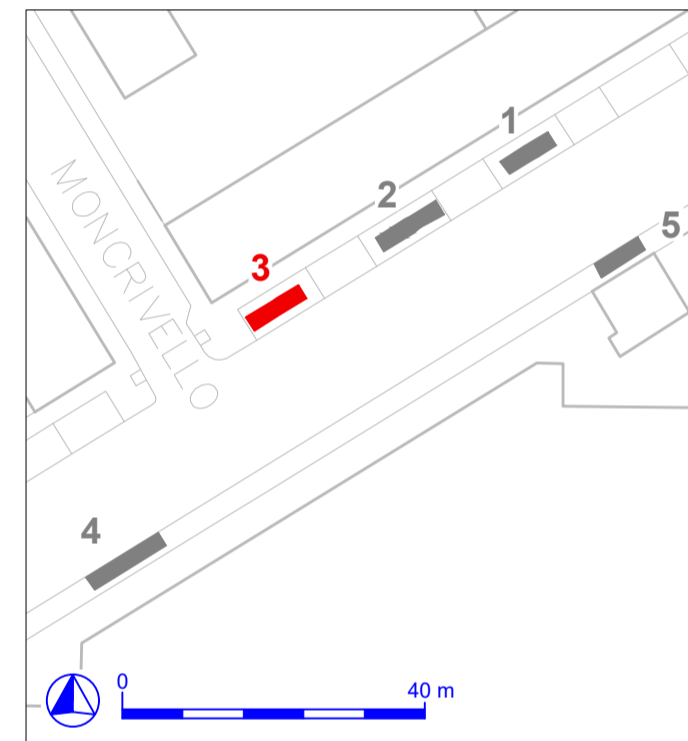


Cimarosa Tabacchi 3 - Pianta_Scala 1:50

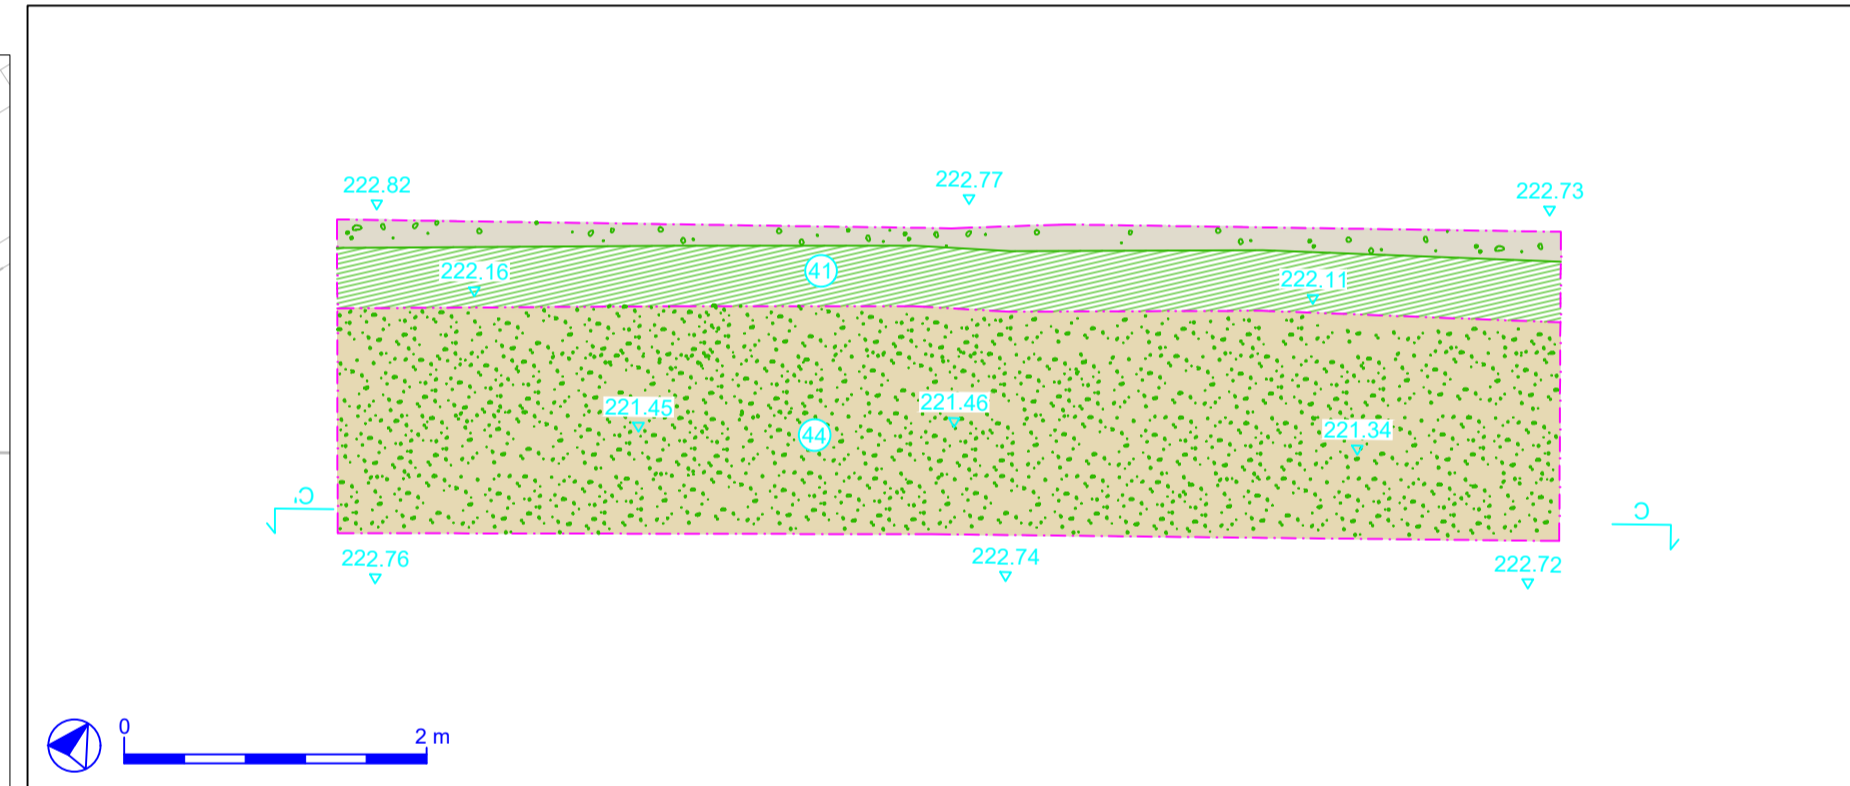


Cimarosa Tabacchi 3 - Sezione CC'_Scala 1:50

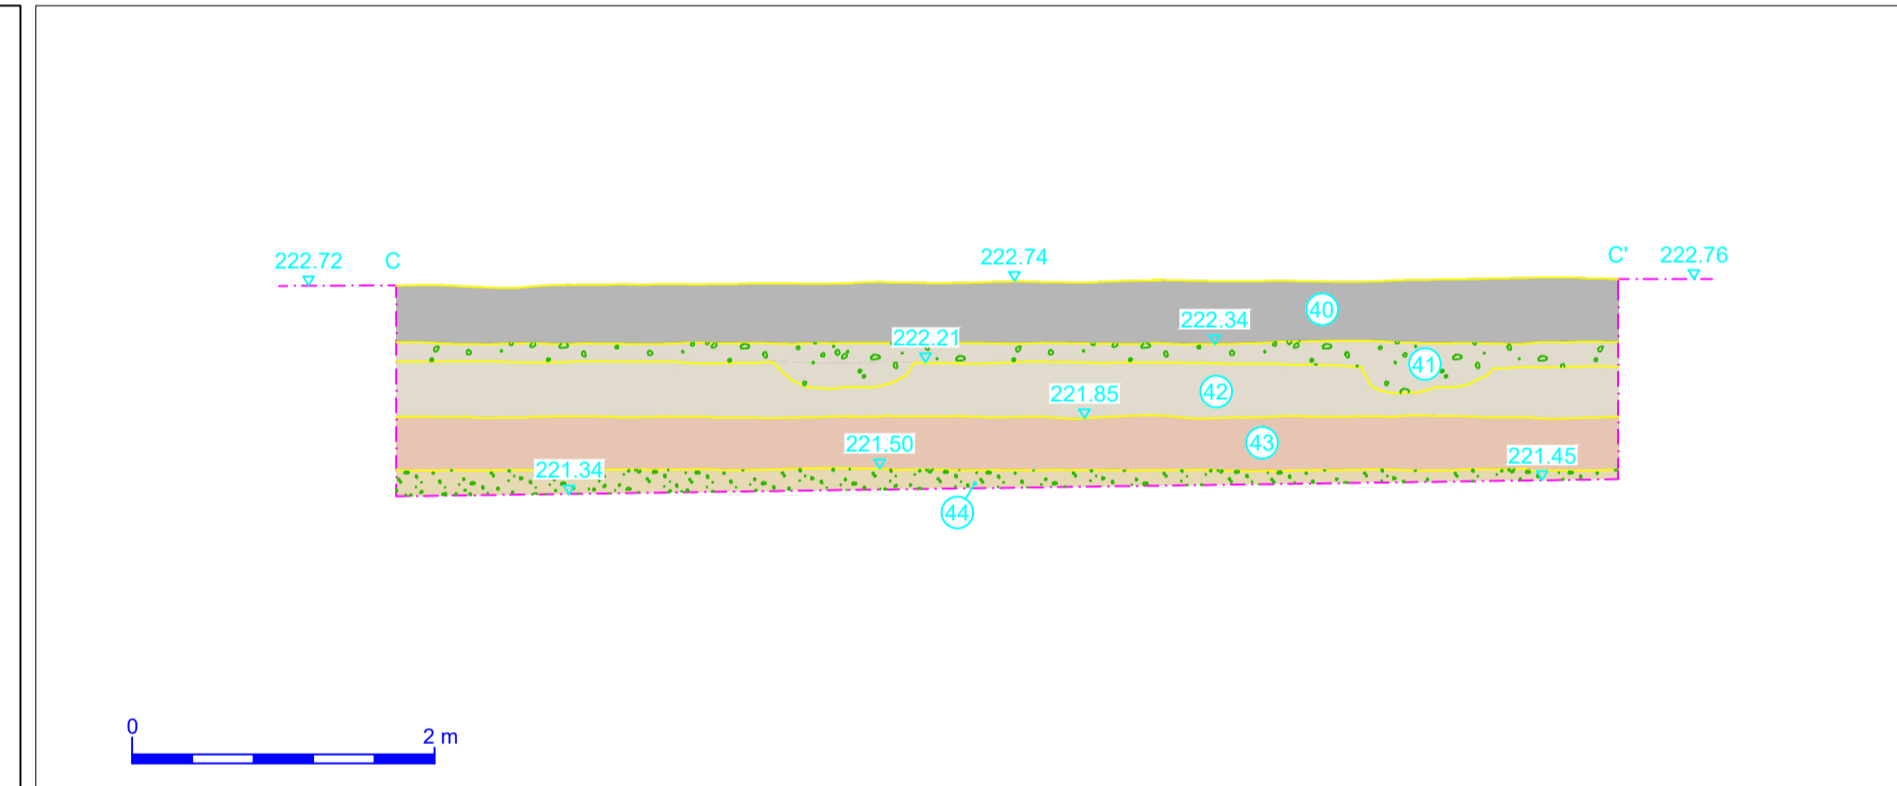


Localizzazione del sondaggio
Cimarosa 4 su base CTC_Scala 1:1000

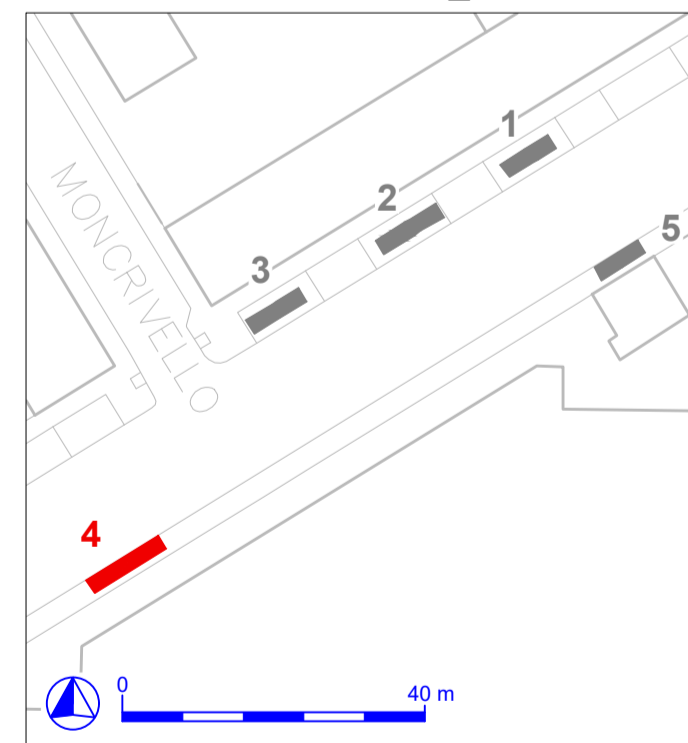


Cimarosa Tabacchi 4 - Pianta_Scala 1:50

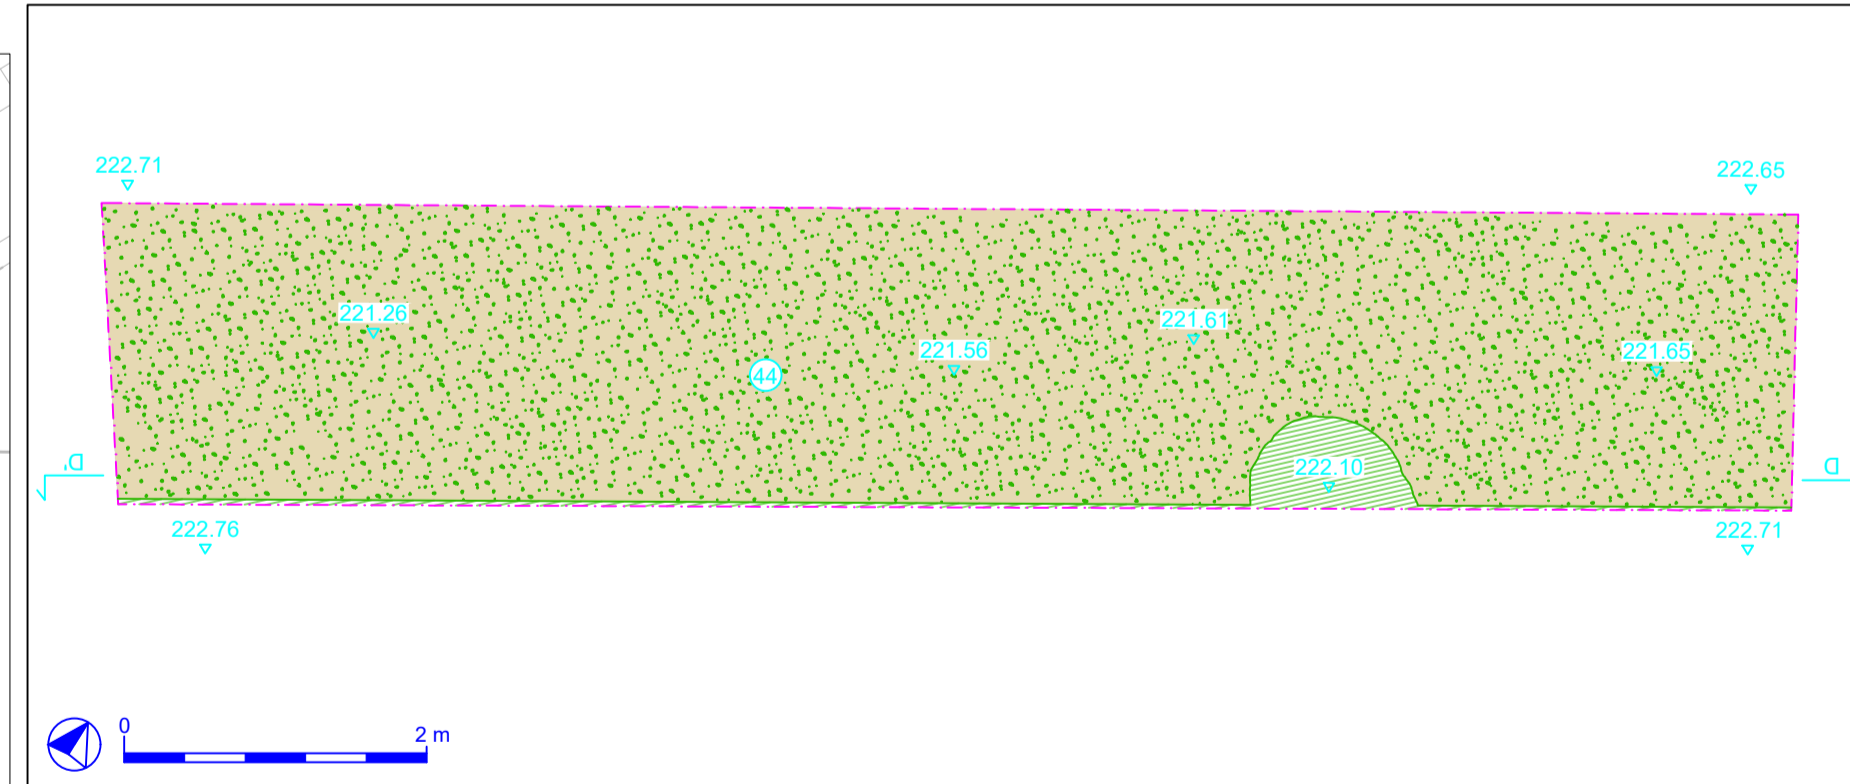


Cimarosa Tabacchi 4 - Sezione DD'_Scala 1:50

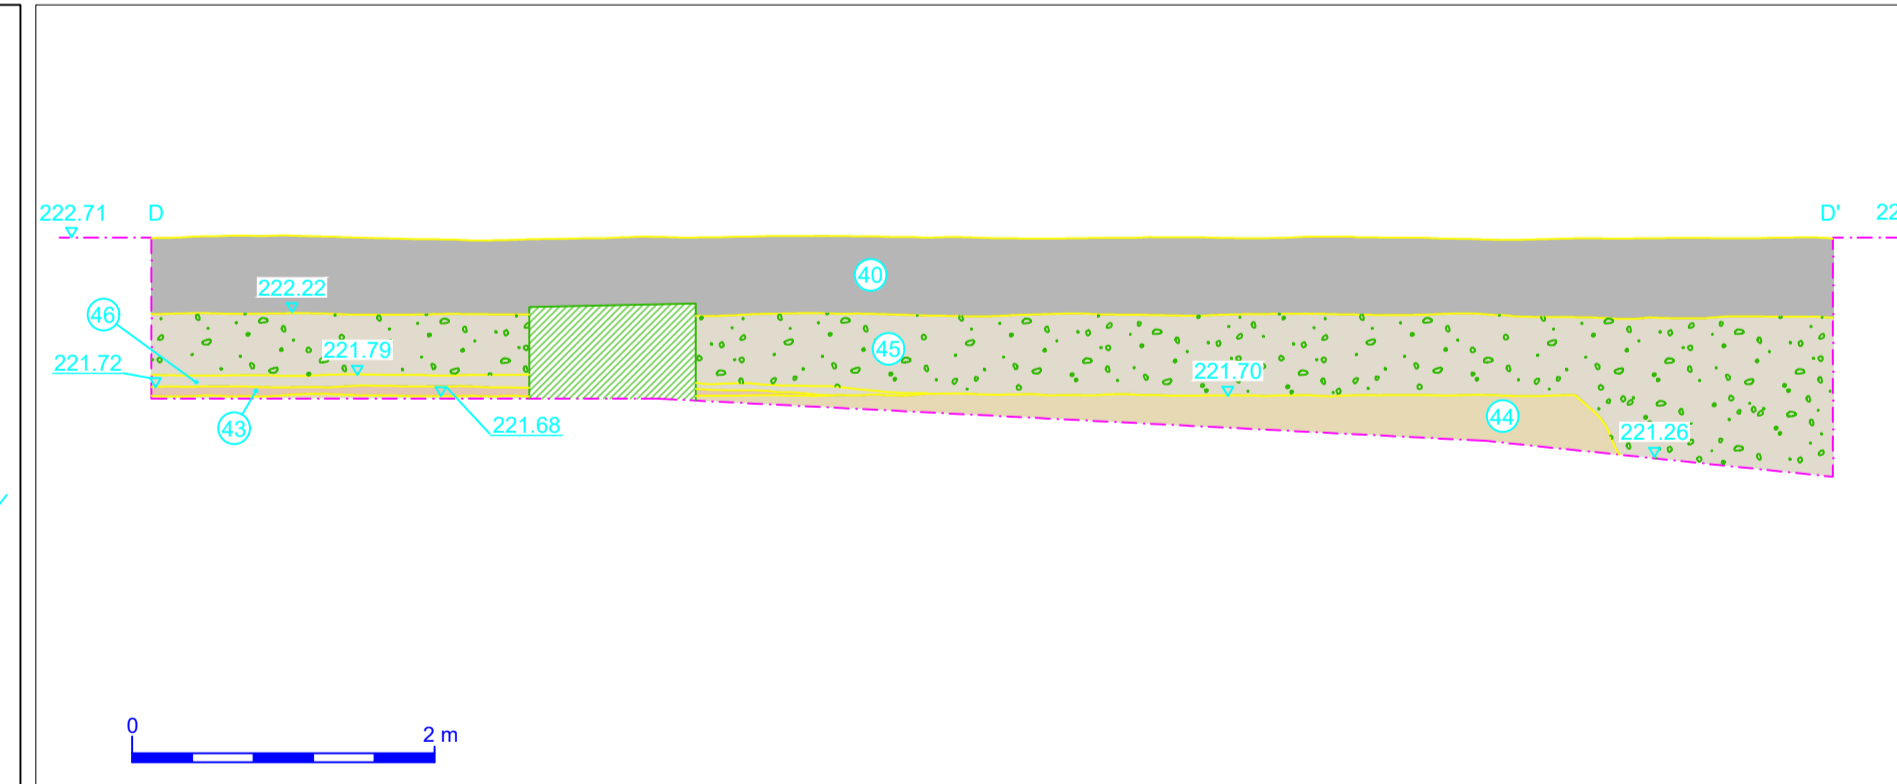


Localizzazione del sondaggio
Cimarosa 1 su base CTC_Scala 1:1000

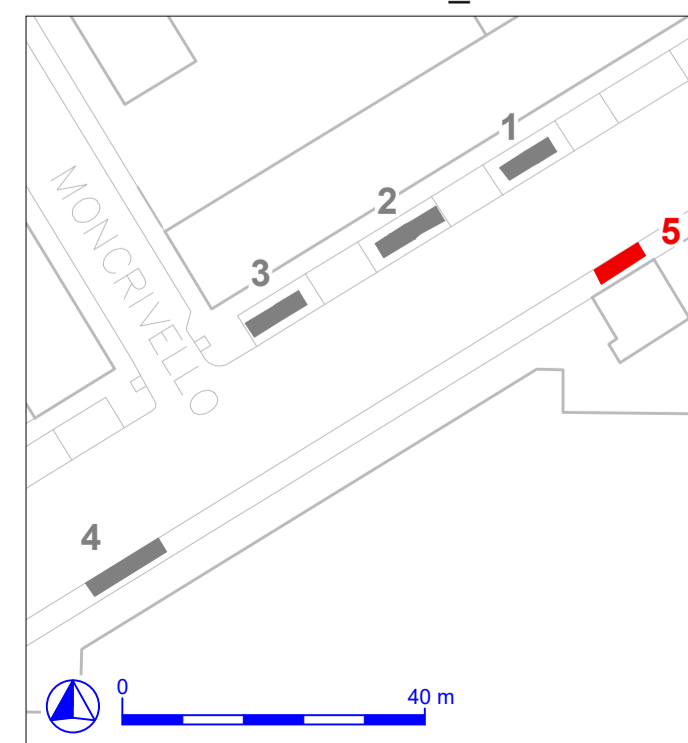

Cimarosa Tabacchi 5 - Pianta_Scala 1:50

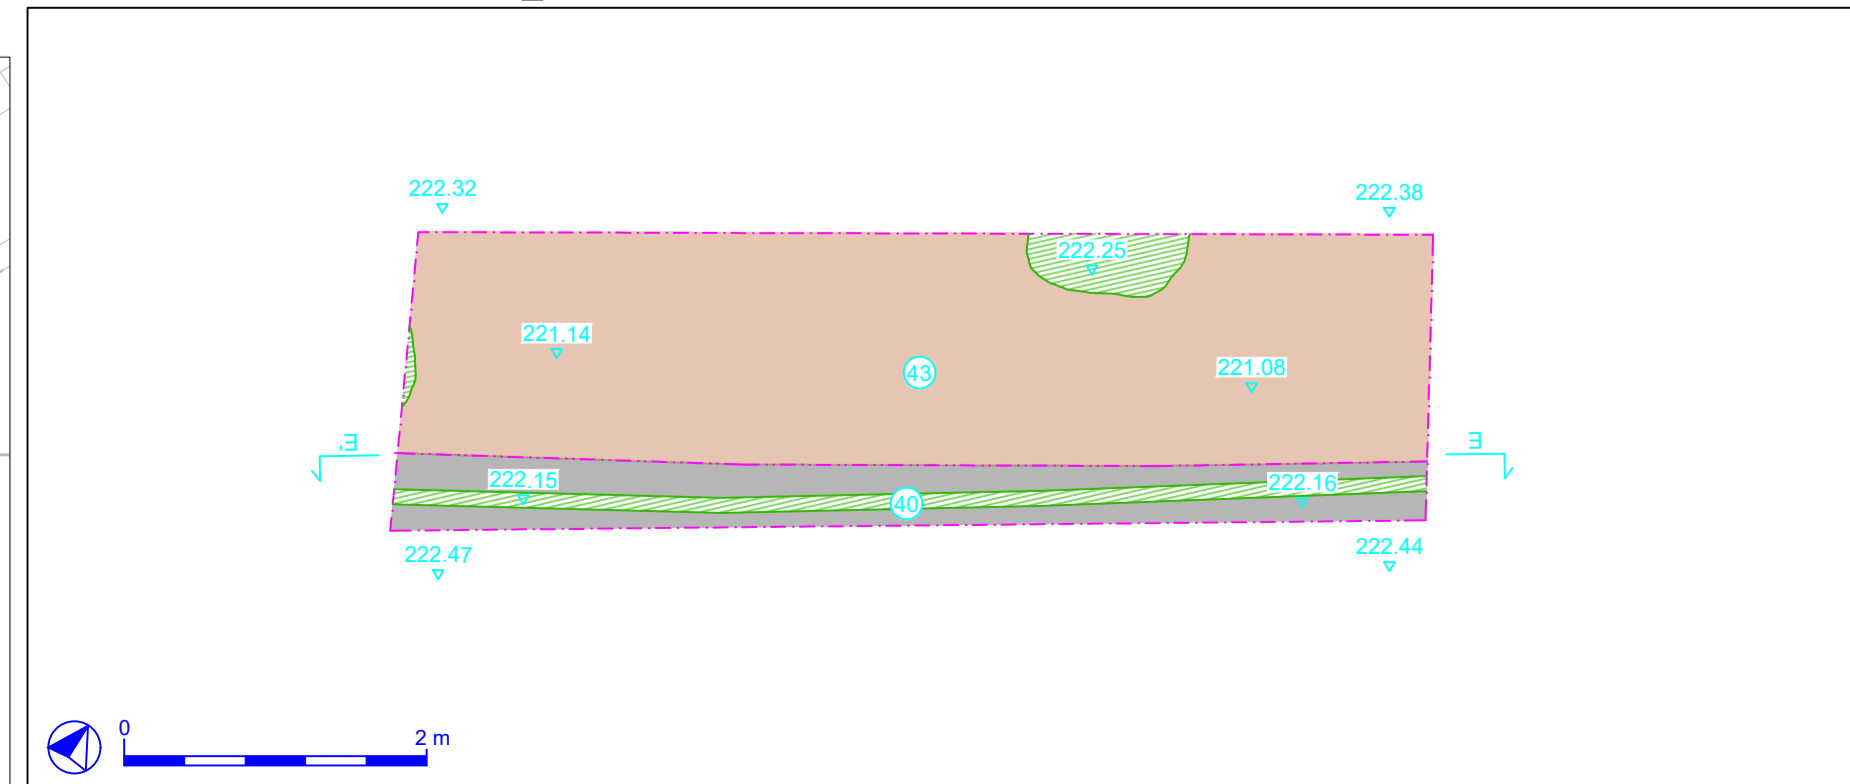

Cimarosa Tabacchi 5 - Sezione EE'_Scala 1:50

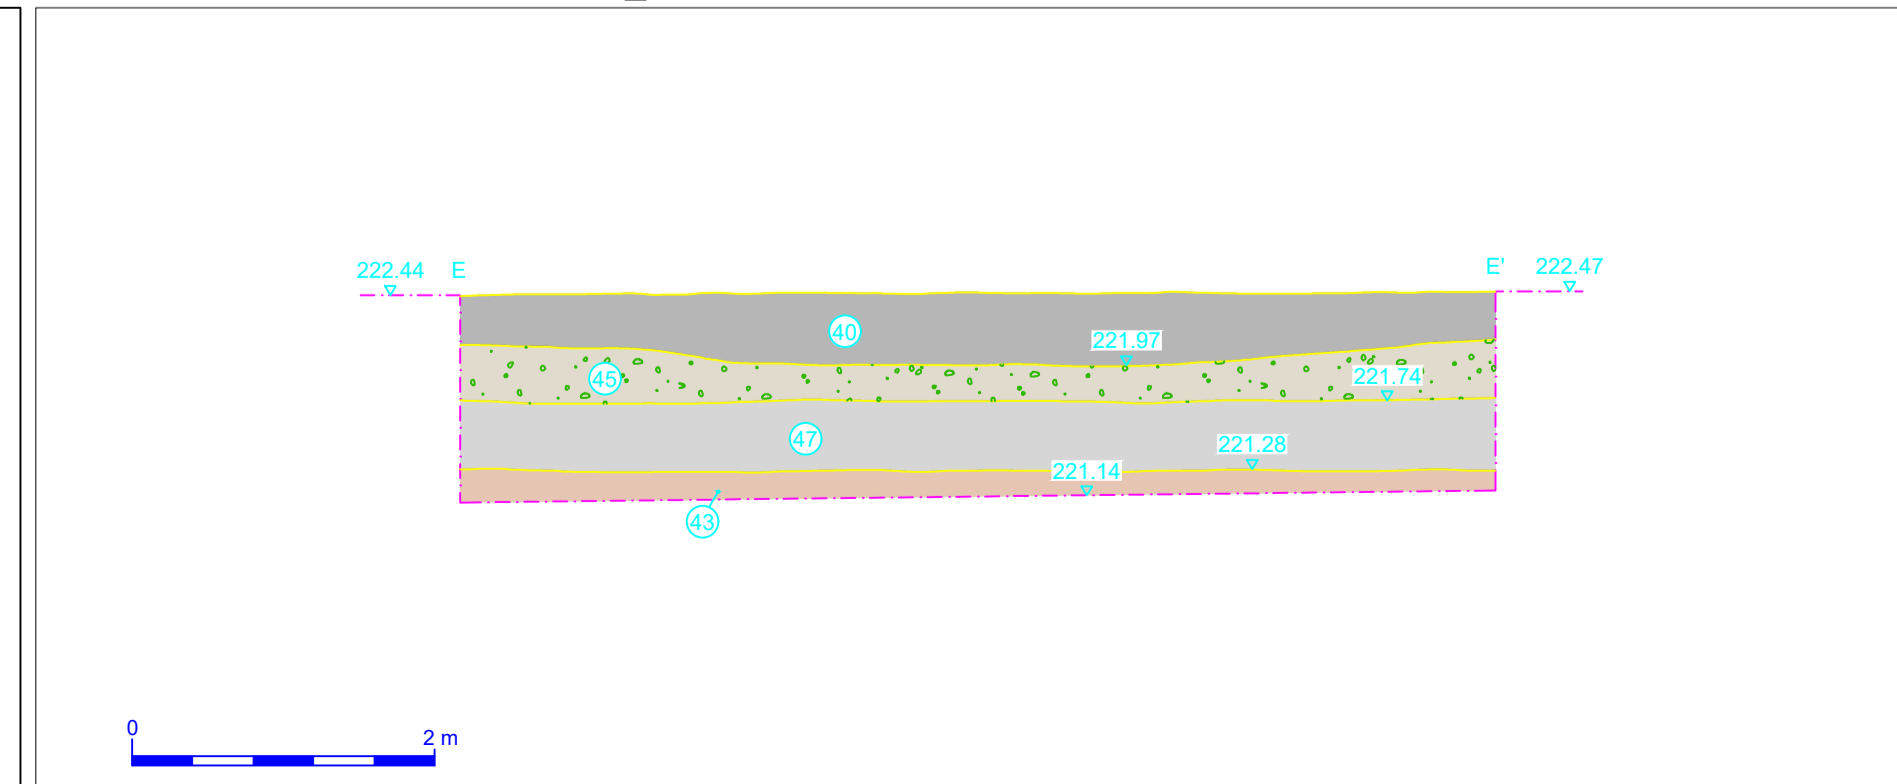

- LEGENDA**
- █ Sondaggio archeologico
 - - - Limite del sondaggio
 - - - Gradino artificiale
 - Posizionamento indicativo di sottoservizi moderni

**MINISTERO
DELLE INFRASTRUTTURE E DELLA MOBILITÀ SOSTENIBILI
STRUTTURA TECNICA DI MISSIONE**



**METROPOLITANA AUTOMATICA DI TORINO
LINEA 2 - TRATTA POLITECNICO - REBAUDENGO
PROGETTAZIONE DEFINITIVA
Lotto Generale: Politecnico - Rebaudengo**

PROGETTO DEFINITIVO		INFRA.TO <i>Infrastrutture per la mobilità</i>		INFRA TRASPORTI.TO S.r.l.	
DIRETTORE PROGETTAZIONE Responsabile integrazione discipline specialistiche		IL PROGETTISTA			
Ing. R. Crova Ordine degli Ingegneri della Provincia di Torino n. 60385		Ing. R. Crova Ordine degli Ingegneri della Provincia di Torino n. 60385		INDAGINI ARCHEOLOGICHE PREVENTIVE ASSISTENZA ARCHEOLOGICA ALL'ESECUZIONE DEI CAROTAGGI LOCALIZZAZIONE DEI CAROTAGGI TAVOLA 3 DI 18	
		ELABORATO	REV. int.	SCALA	DATA
ARCHEOLOGA Dott.ssa Frida Occelli		MTL2T1A0DIAC GENT 002.3	0 1	1:50	15/11/2022

Fig. 3 di 18

REV.	DESCRIZIONE	DATA	REDATTO	CONTROL.	APPROV.	VISTO
0	EMISSIONE	28/02/22	F.Occelli	G.Iemmolo	R.Crova	R.Crova
1	EMISSIONE FINALE A SEGUITO DI VERIFICA PREVENTIVA	15/11/22	F.Occelli	F.Rizzo	R.Crova	R.Crova
-	-	-	-	-	-	-
-	-	-	-	-	-	-
-	-	-	-	-	-	-

LOTTO 0	CARTELLA	4.2	10	MTL2T1A0D	IARGENT002.3
STAZIONE APPALTANTE					
DIRETTORE DI DIVISIONE INFRASTRUTTURE E MOBILITÀ Ing. R. Bertasio					
RESPONSABILE UNICO DEL PROCEDIMENTO Ing. A. Strozziro					

