


01 Pianta
SCALA 1:50



06 Assonometria
SCALA /

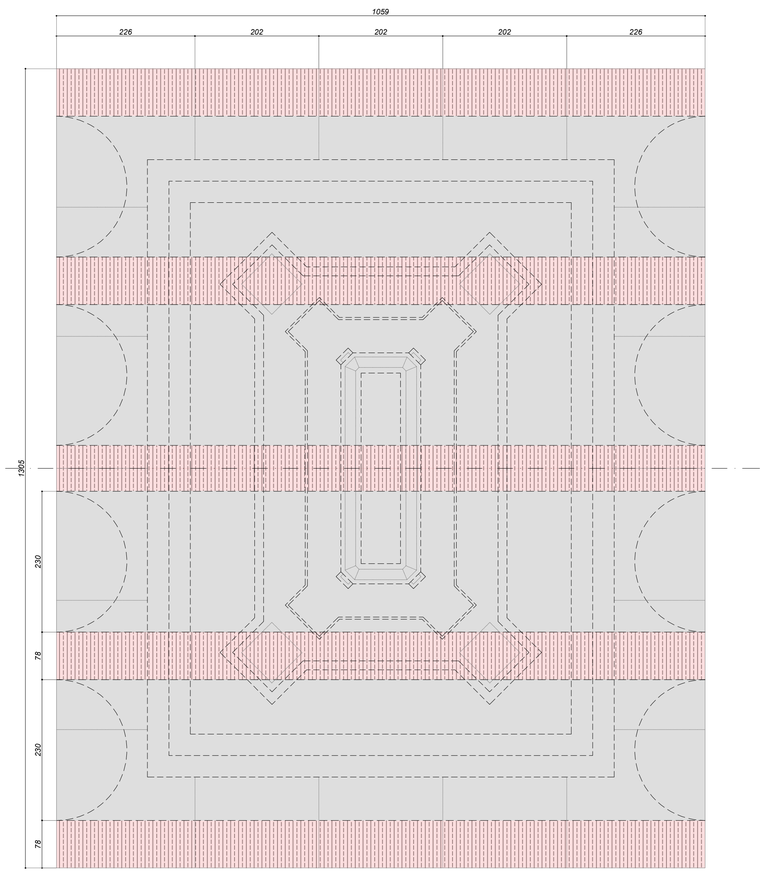


02 Prospetto sud
SCALA 1:50




03 Prospetto ovest
SCALA 1:50

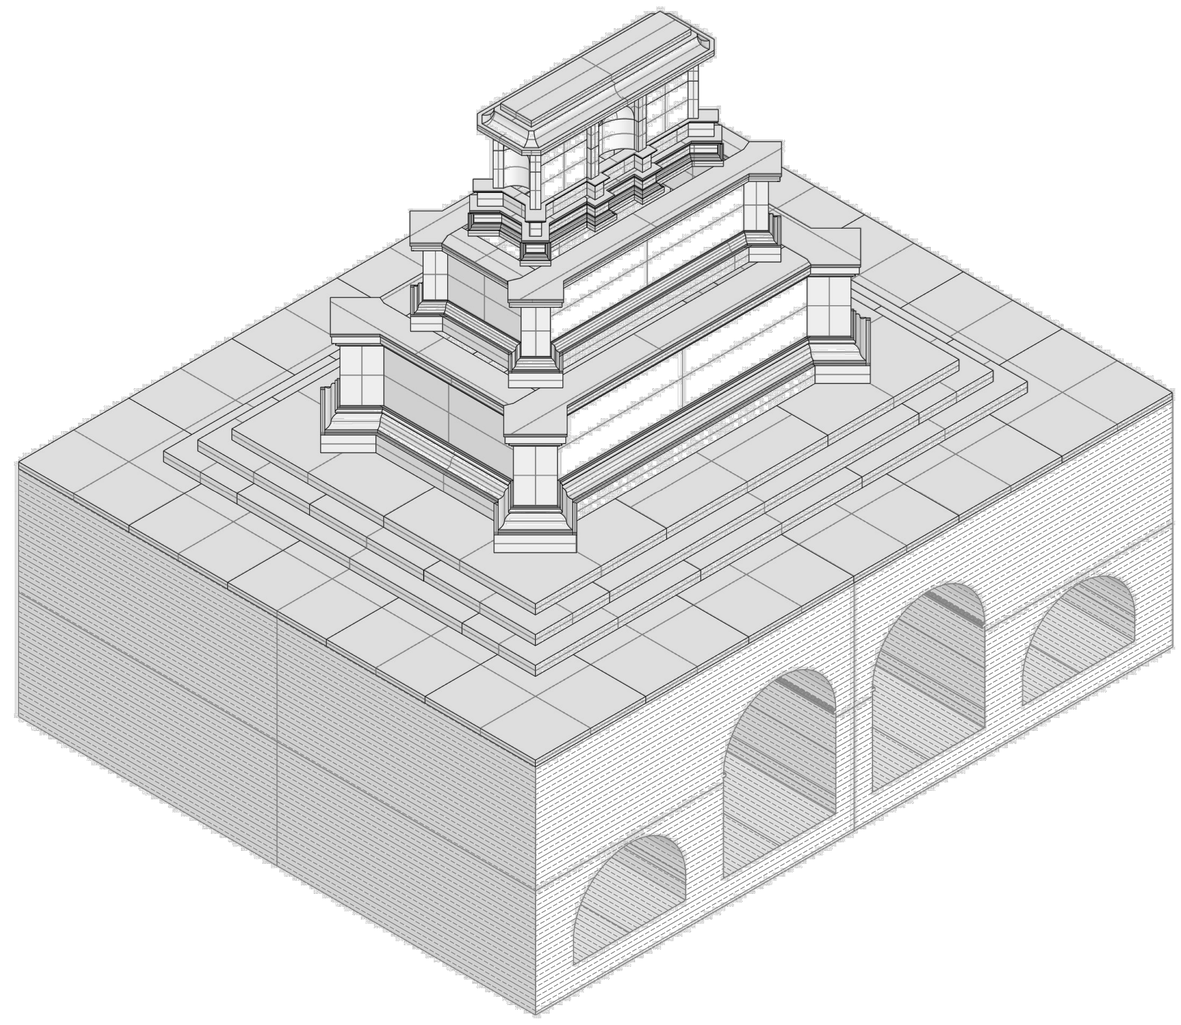


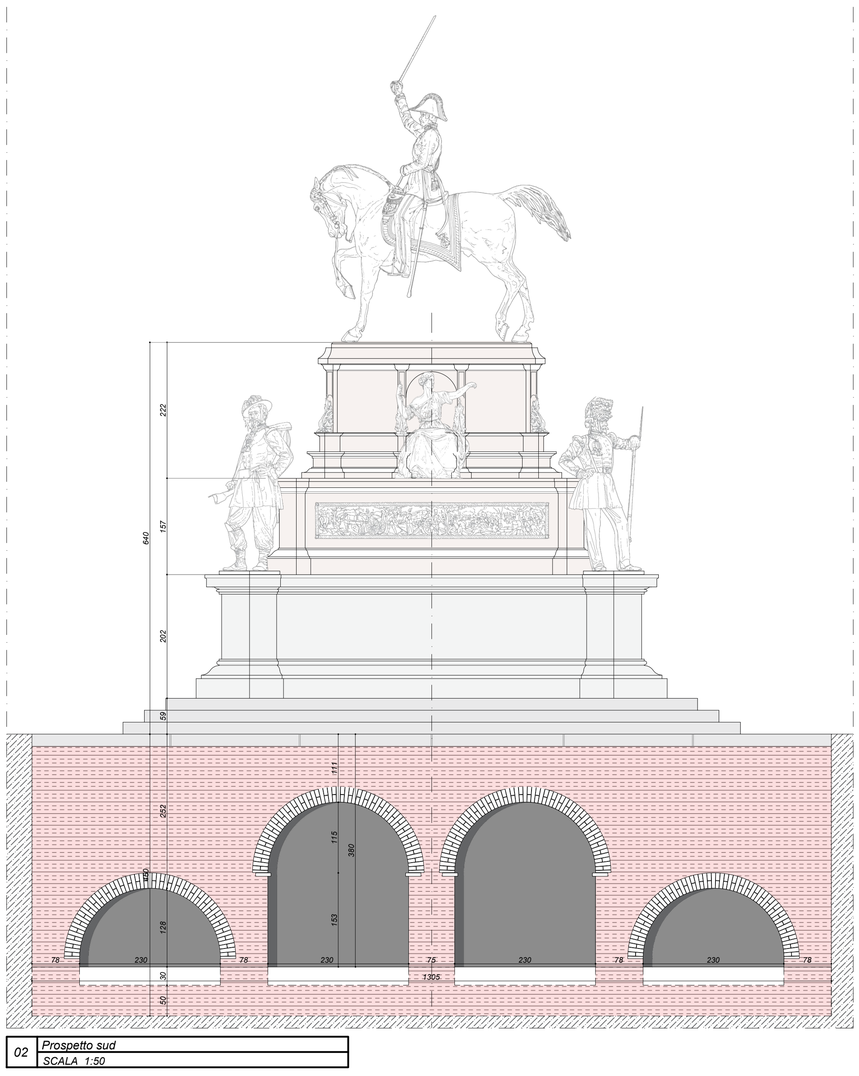04 Prospetto nord
SCALA 1:50

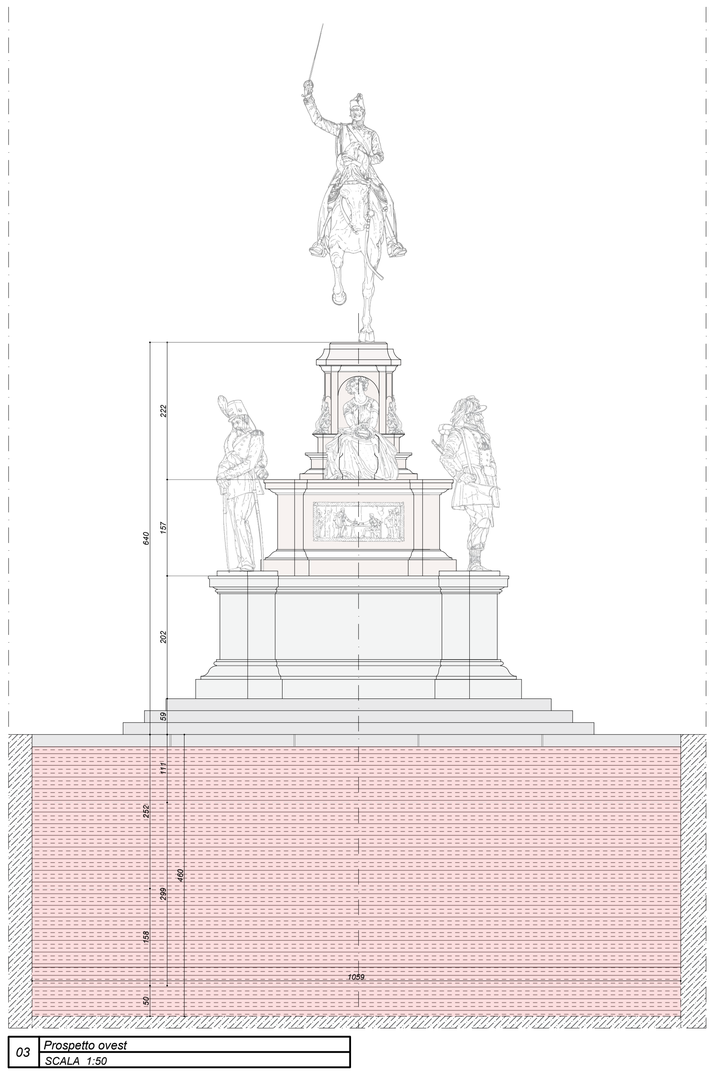


05 Prospetto est
SCALA 1:50

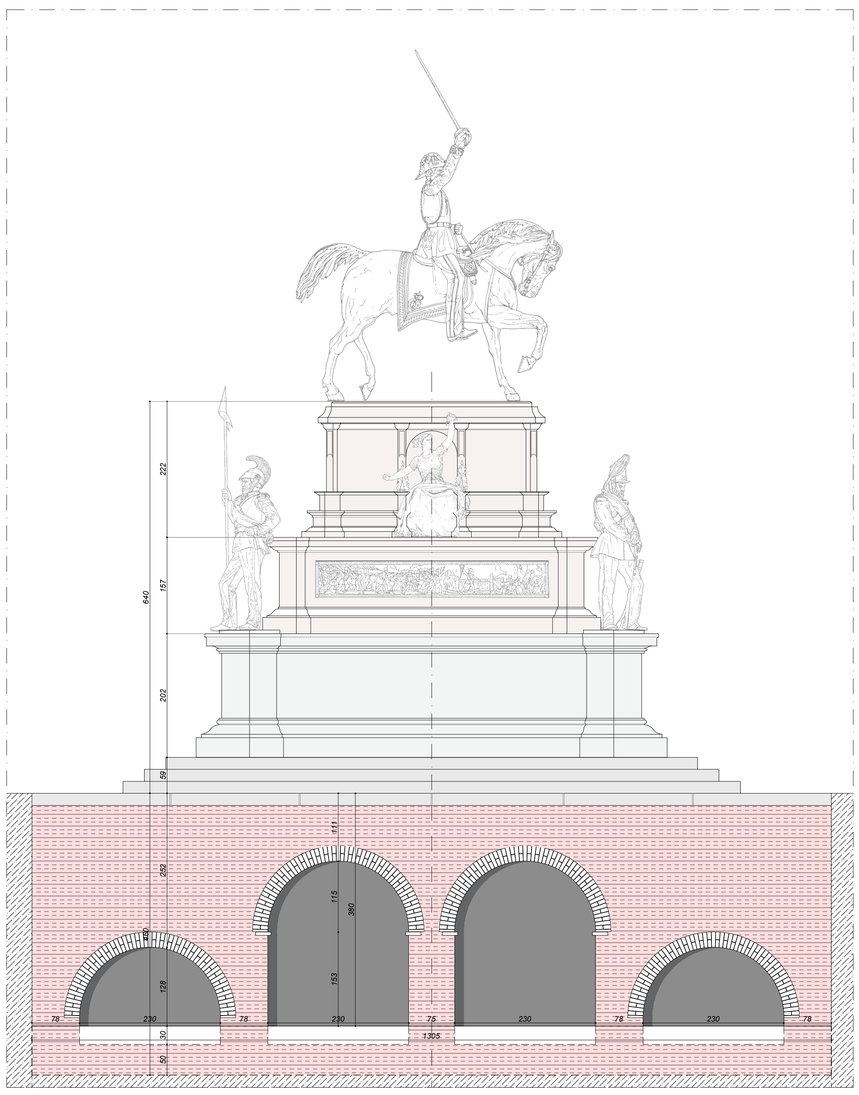


**MINISTERO**
**DELLE INFRASTRUTTURE E DELLA MOBILITÀ SOSTENIBILI**
**STRUTTURA TECNICA DI MISSIONE**

Mims

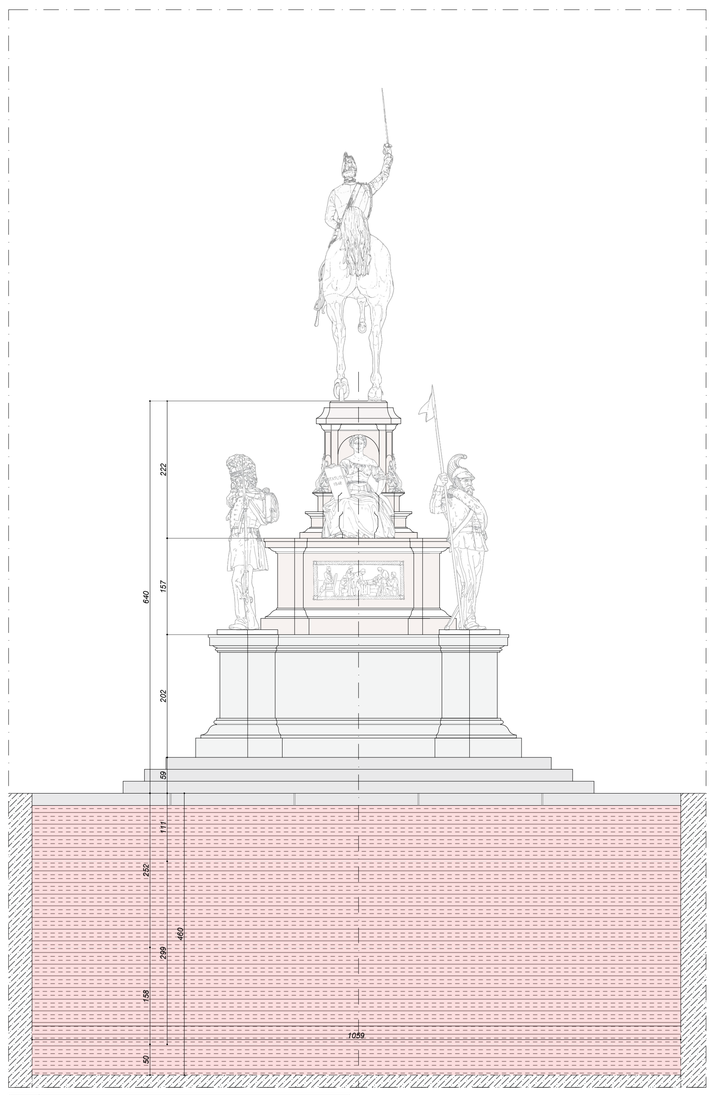**COMUNE DI TORINO**

CITTÀ DI TORINO

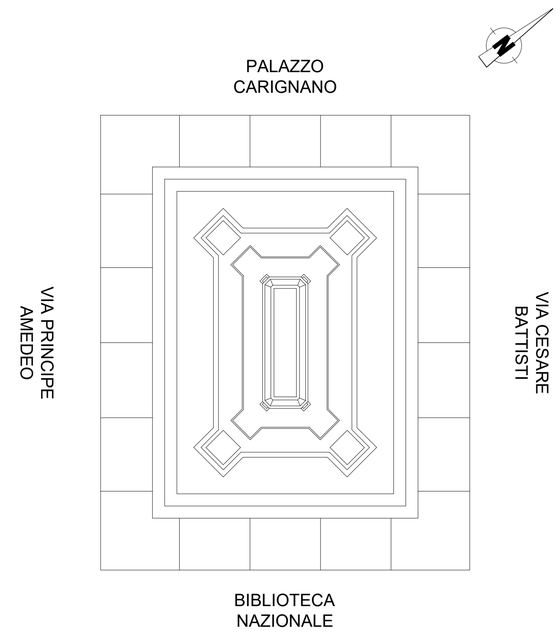**METROPOLITANA AUTOMATICA DI TORINO**
**LINEA 2 - TRATTA POLITECNICO - REBAUDENGO**
**PROGETTAZIONE DEFINITIVA**
**Lotto Costruttivo 2: Bologna - Politecnico**

**PROGETTO DEFINITIVO**

DIRETTORE PROGETTAZIONE
Responsabile integrazione discipline specialistiche
Ing. R. Crova
Ordine degli Ingegneri della Provincia di Torino
n. 6038S

IL PROGETTISTA
RTP:
Studio Arch. Gritella & Associati
Ing. Franco Galvagno
Arte Restauro Conservazione di Ariotto Cristina Maria s.a.s.
Arch. G. Gritella
Ordine degli Architetti della Provincia di Torino
n. 2199

INFRA.TO infrastrutture per la mobilità
INFRATRASPORTI.TO S.r.l.

**URBANISTICO - MONUMENTO CARLO ALBERTO**
INTERVENTI DI TRASLAZIONE PROVVISORIA
RILIEVO FONDAZIONE

| ELABORATO | REV. int. | REV. est. | SCALA | DATA |
|---|---|---|---|---|
| MTL2T1A2DURBMCAT 008 | 0 | 1 | 1:50 | 13/11/2023 |

Fg. 1 di 1

AGGIORNAMENTI

| REV. | DESCRIZIONE | DATA | REDATTO | CONTROL. | APPROV. | VISTO |
|---|---|---|---|---|---|---|
| 0 | EMISSIONE | 15/07/23 | SGiulio | GGritella | GGritella | RCrova |
| 1 | Emissione finale a seguito di verifica preventiva | 13/11/23 | SGiulio | GGritella | GGritella | RCrova |
| - | - | - | - | - | - | - |
| - | - | - | - | - | - | - |
| - | - | - | - | - | - | - |

| LOTTO 2 | CARTELLA | 6.1.3 | 22 | MTL2T1A2D | URBMCAR008 |
|---|---|---|---|---|---|

STAZIONE APPALTANTE
DIRETTORE DI DIVISIONE INFRASTRUTTURE E MOBILITÀ
Ing. R. Bertasio
RESPONSABILE UNICO DEL PROCEDIMENTO
Ing. A. Strozziero

Scala PLOTTAGGIO B/N mm plotter per 1:1 = 1m
COLOURS 0-255 0/16
COL.8 0/08
WHITE 0/15
MAG 0/00
BLUE 0/00
CYAN 0/08
GREEN 0/32
YELL 0/24
RED 0/16