
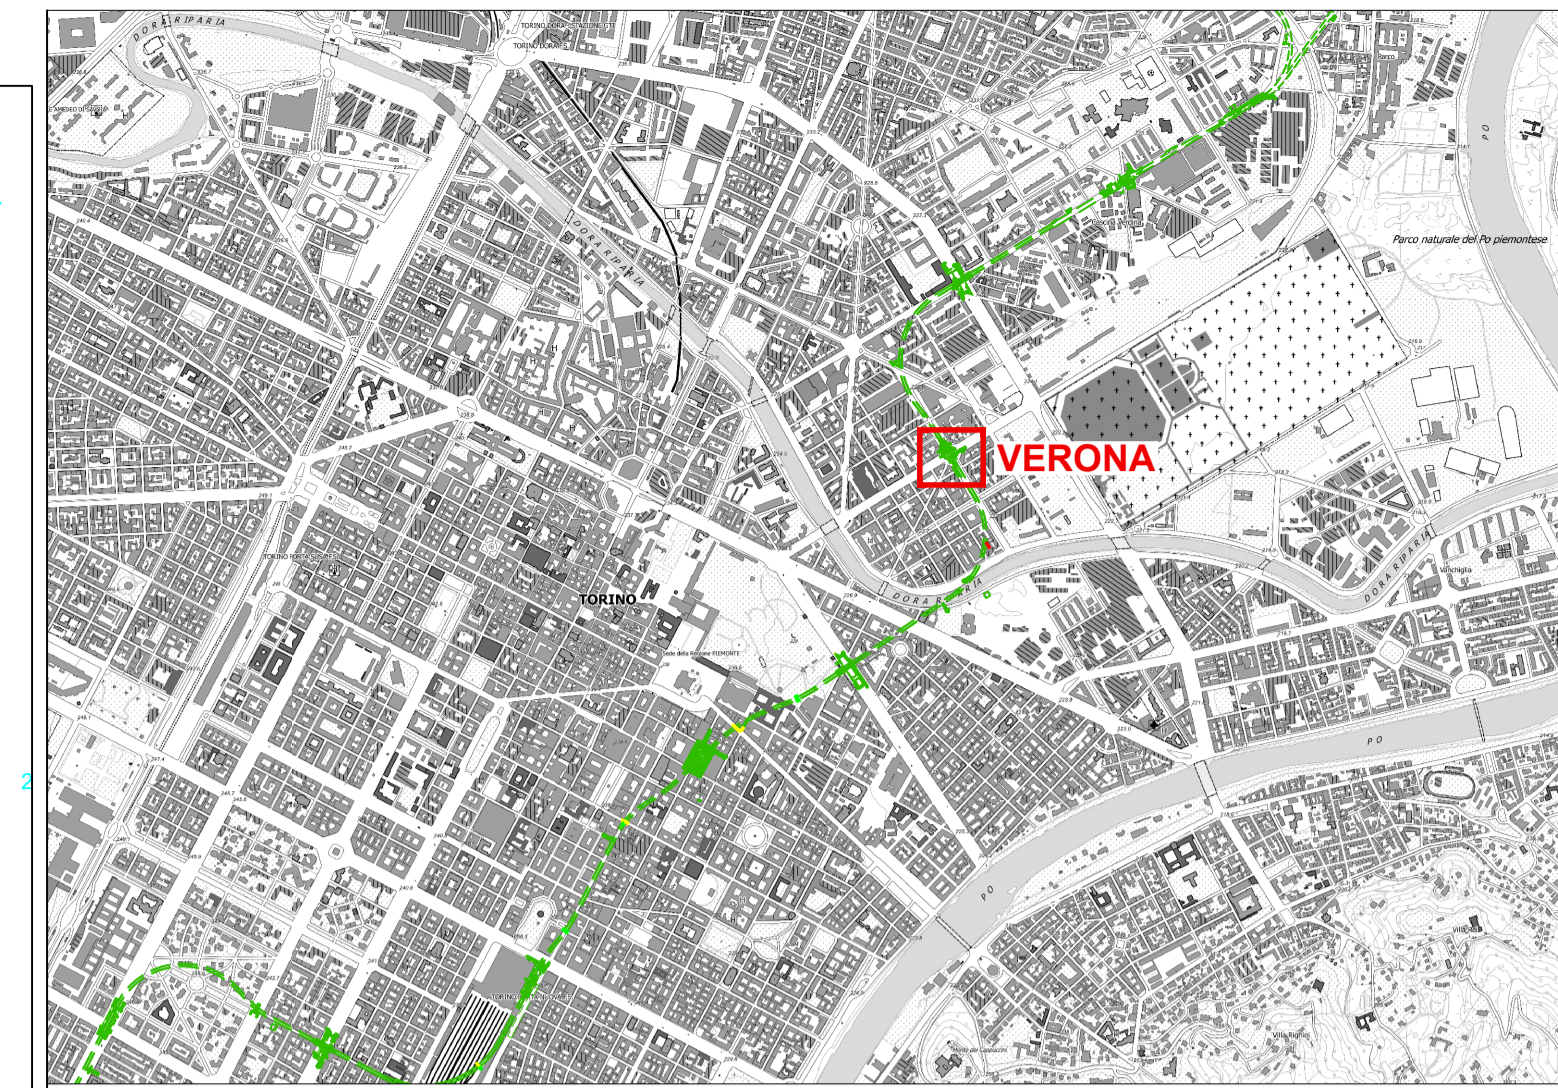
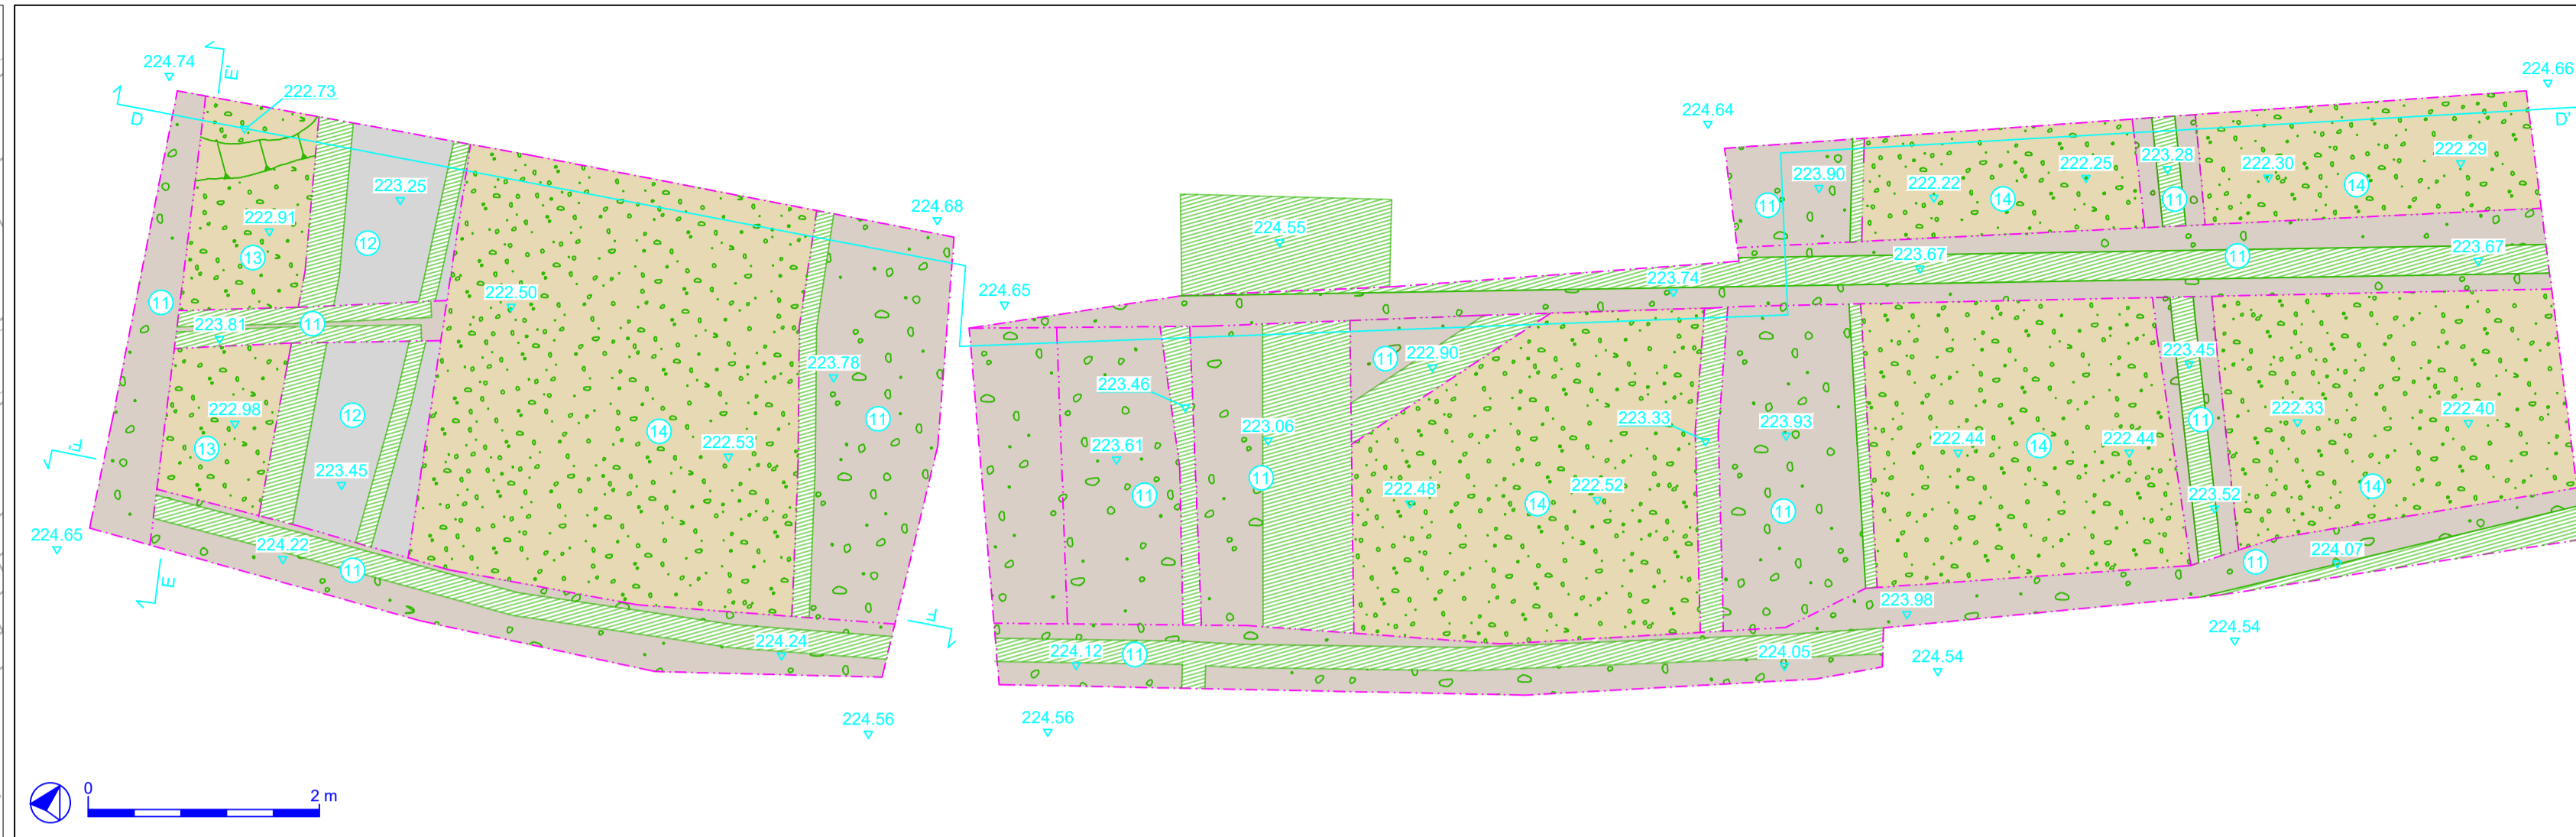


Localizzazione dei sondaggi Verona 5-6-7 su base CTC_Scala 1:1000

Verona 5-6-7 - Pianta_Scala 1:50

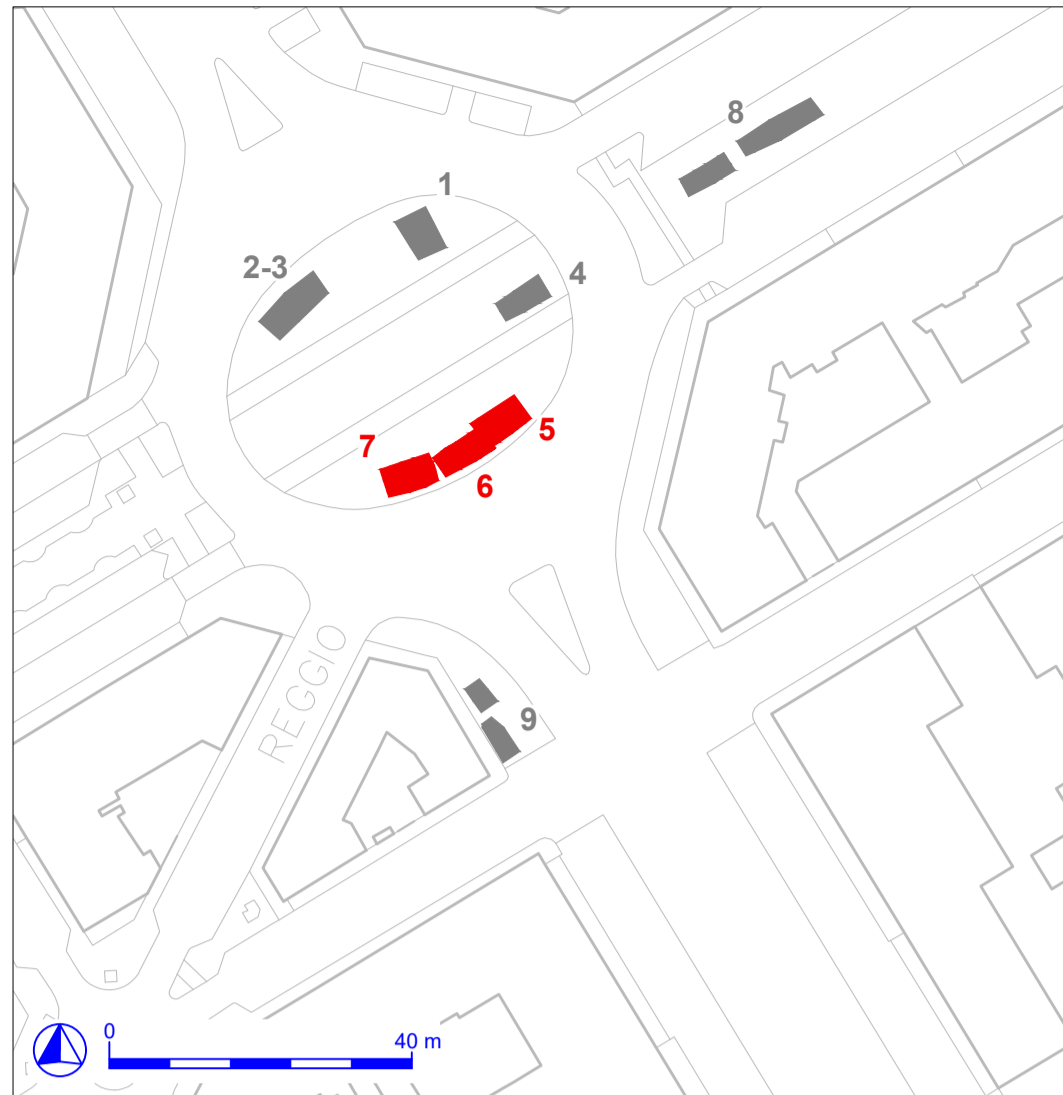

LEGENDA

- █ Sondaggio archeologico
- Limite del sondaggio
- Gradino artificiale
- Posizionamento indicativo di sottoservizi moderni

Riprese fotografiche


Verona 5 - Sezione est




Verona 5 - Area a termine scavo, da ovest




Verona 5-6-7 - Sezione DD'_Scala 1:50

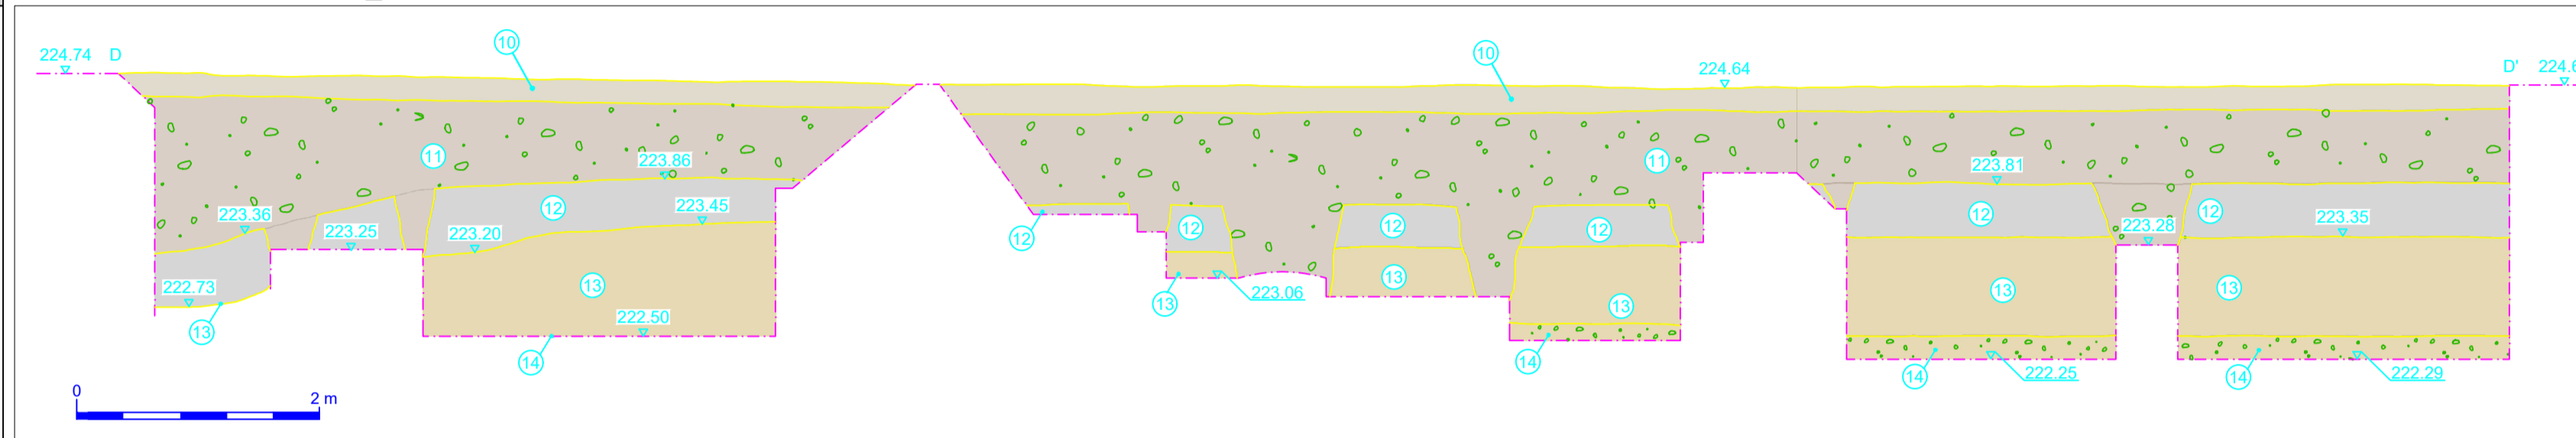

Verona 5-6-7 - Sezione EE'_Scala 1:50


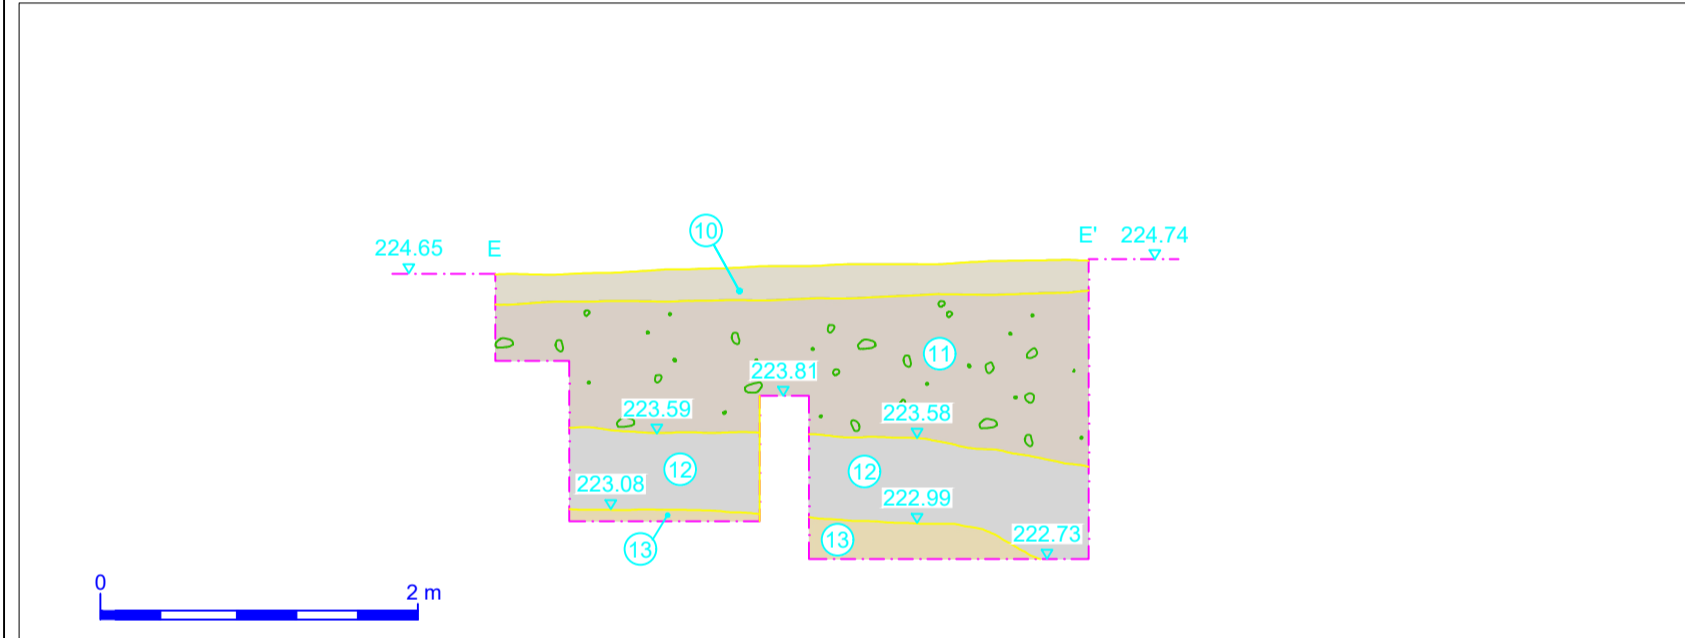


Verona 5-6-7 - Sezione FF'_Scala 1:50

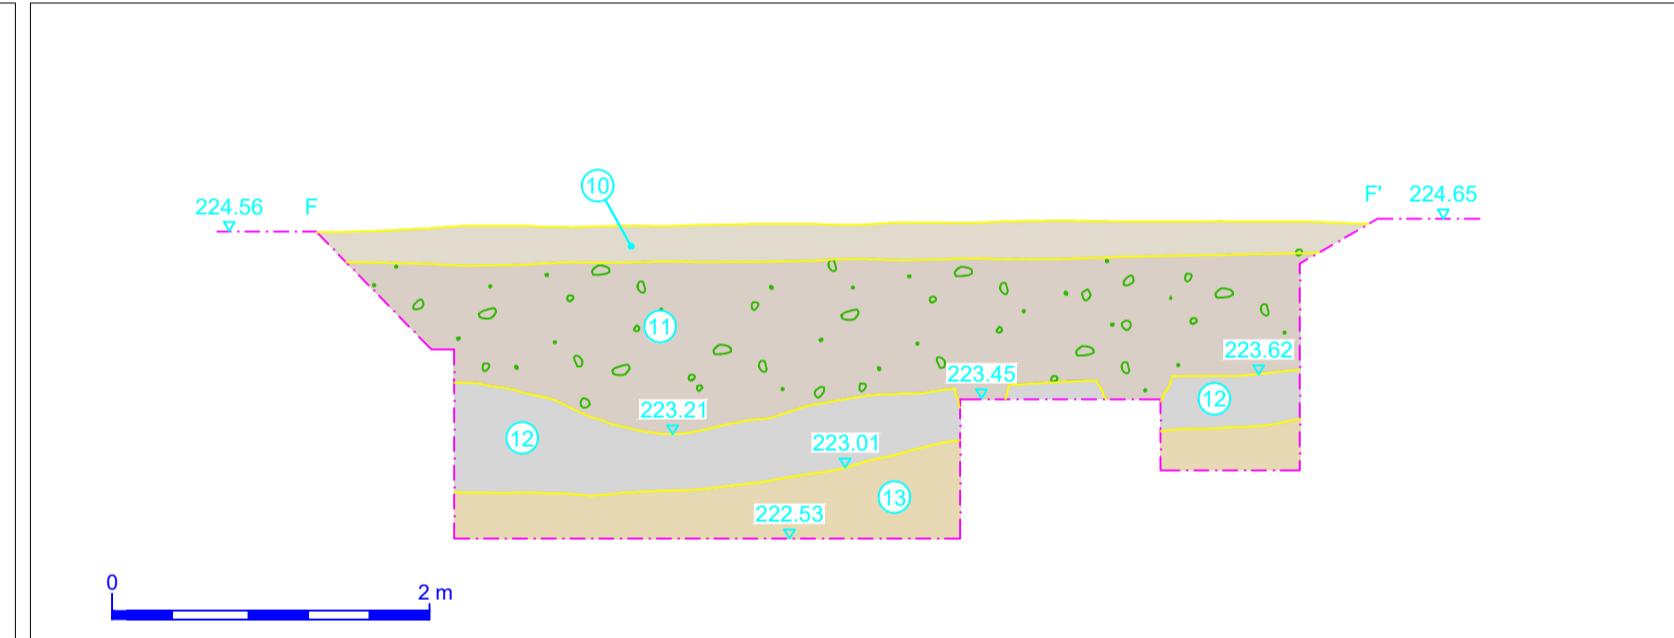

Localizzazione del sondaggio Verona 8 su base CTC_Scala 1:1000

Verona 8 - Pianta_Scala 1:50

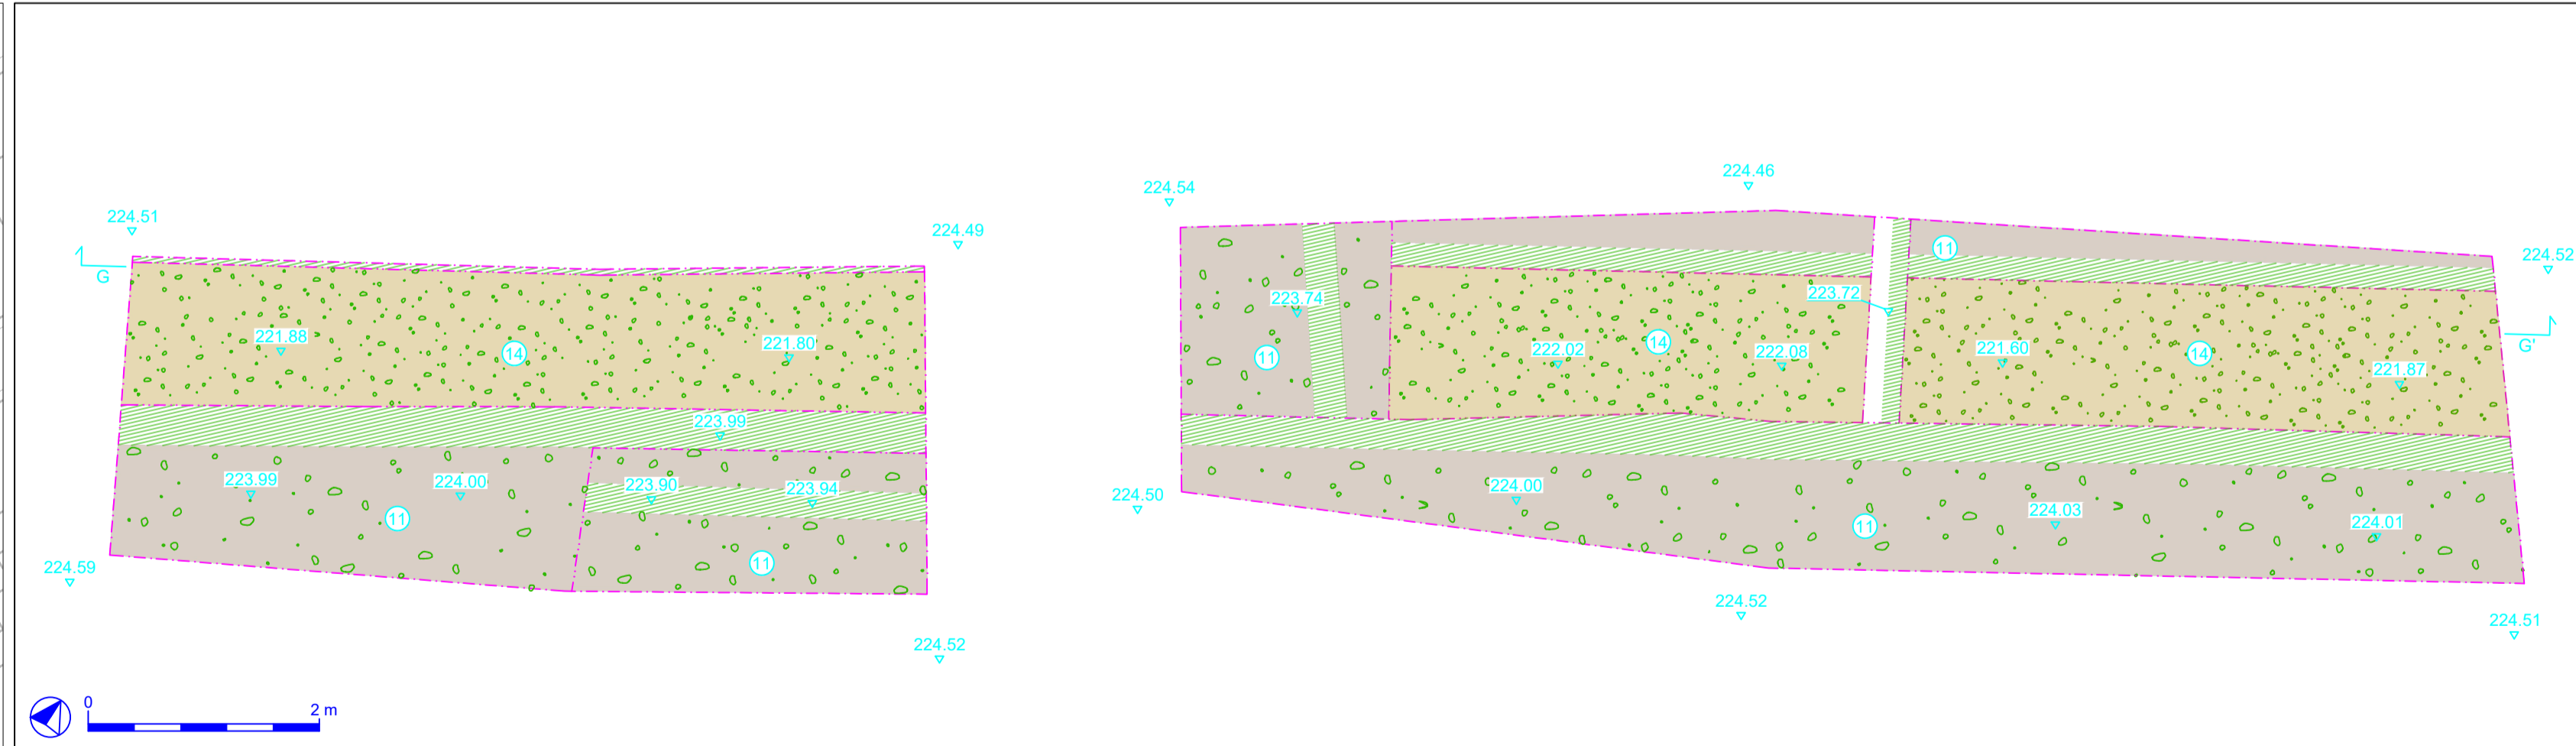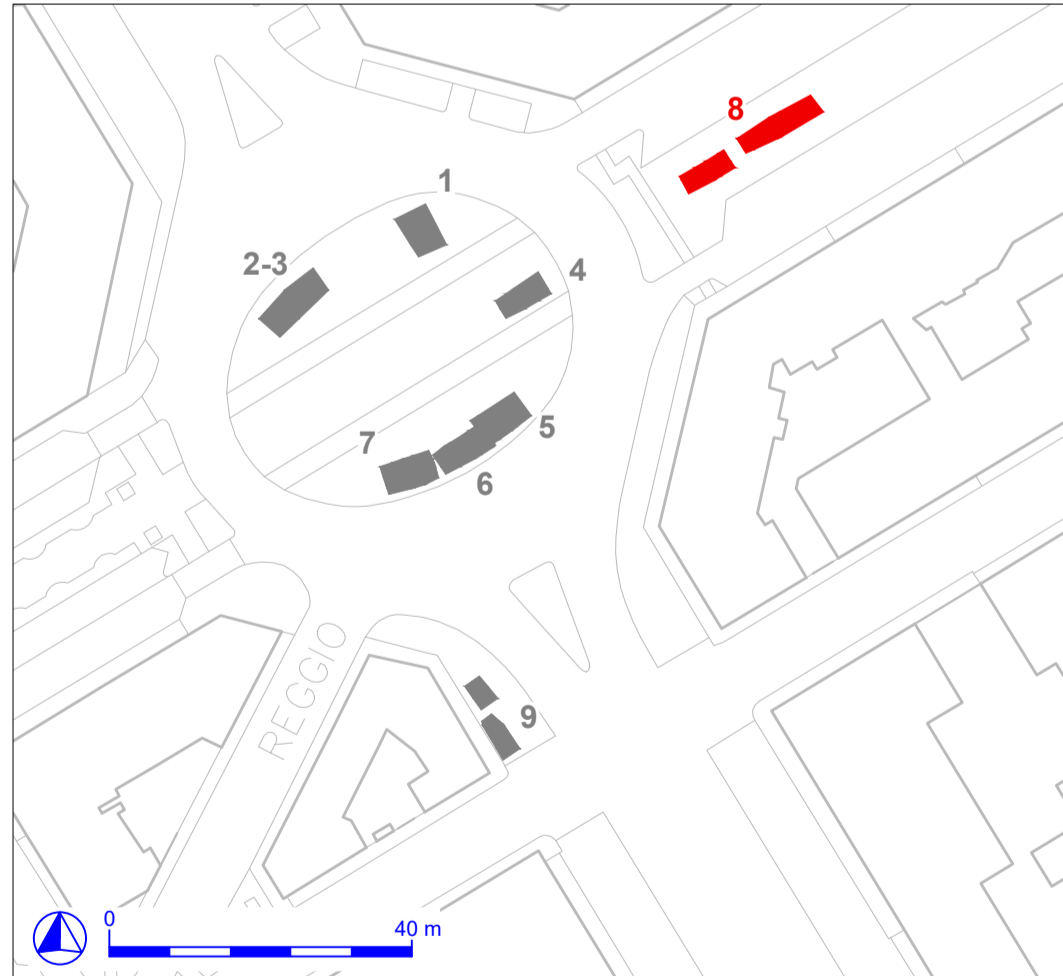


Riprese fotografiche

Verona 8 - Sezioni sud e ovest



Verona 8 - Sezione GG'_Scala 1:50

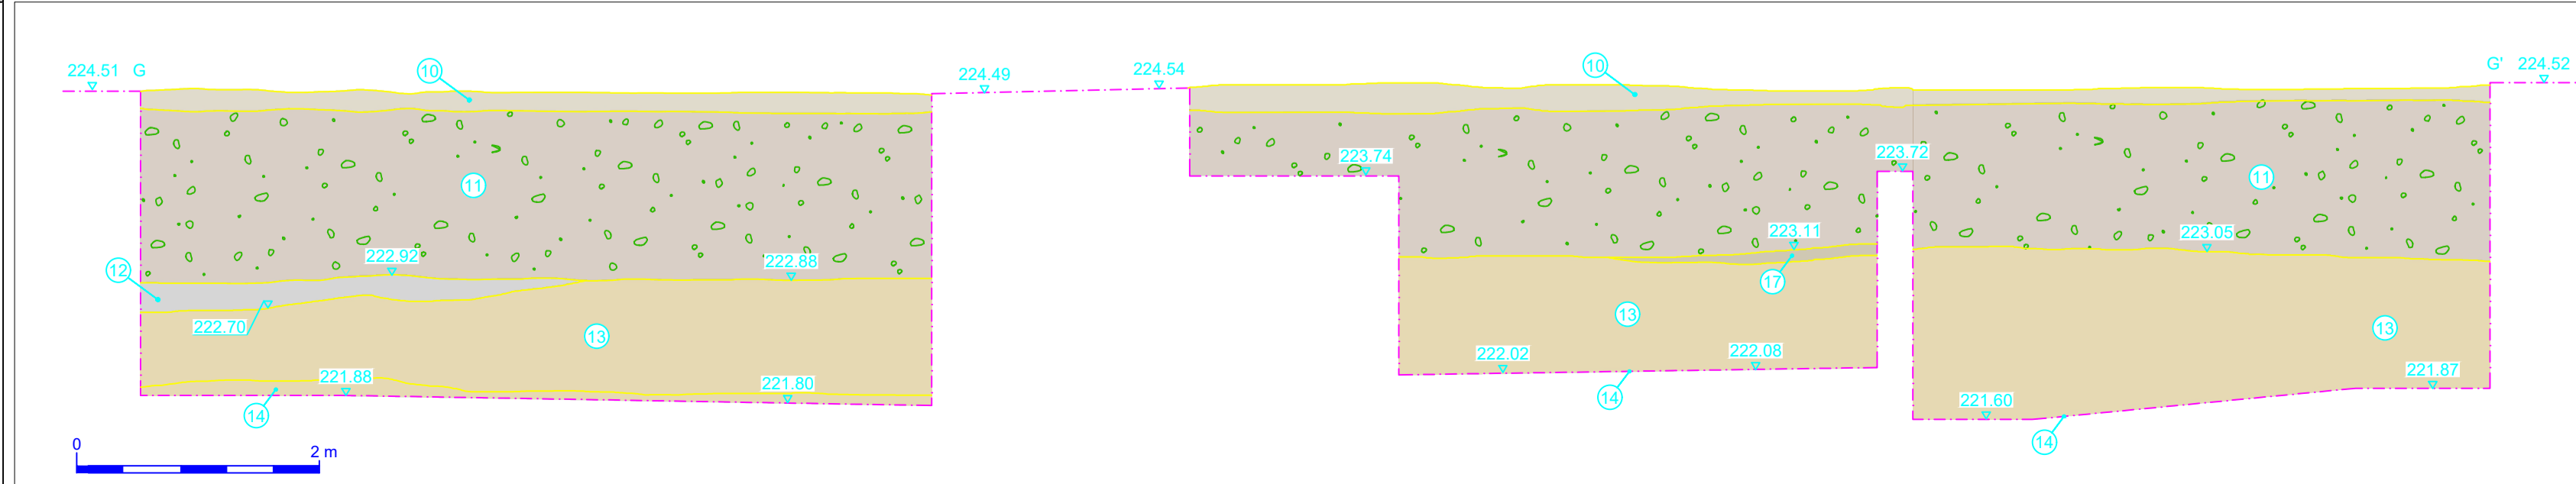

MINISTERO
DELLE INFRASTRUTTURE E DELLA MOBILITÀ SOSTENIBILI
STRUTTURA TECNICA DI MISSIONE



COMUNE DI TORINO



METROPOLITANA AUTOMATICA DI TORINO
LINEA 2 - TRATTA POLITECNICO - REBAUDENGO

PROGETTAZIONE DEFINITIVA
Lotto Generale: Politecnico - Rebaudengo

PROGETTO DEFINITIVO		INFRA.TO <i>Infrastrutture per la mobilità</i>		INFRA TRASPORTI.TO S.r.l.	
DIRETTORE PROGETTAZIONE Responsabile integrazione discipline specialistiche	IL PROGETTISTA	INDAGINI ARCHEOLOGICHE PREVENTIVE ASSISTENZA ARCHEOLOGICA ALL'ESECUZIONE DEI CAROTAGGI LOCALIZZAZIONE DEI CAROTAGGI TAVOLA 11 DI 18			
Ing. R. Crova Ordine degli Ingegneri della Provincia di Torino n. 60385	Ing. R. Crova Ordine degli Ingegneri della Provincia di Torino n. 60385	ELABORATO	REV. int.	SCALA	DATA
ARCHEOLOGA Dott.ssa Frida Occeili	MTL2T1A0DIAC GENT002.11	0	1	1:50	15/11/2022

AGGIORNAMENTI Fig. 11 di 18

REV.	DESCRIZIONE	DATA	REDATTO	CONTROL.	APPROV.	VISTO
0	EMISSIONE	28/02/22	F.Occeili	G.Immolo	R.Crova	R.Crova
1	EMISSIONE FINALE A SEGUITO DI VERIFICA PREVENTIVA	15/11/22	F.Occeili	F.Rizzo	R.Crova	R.Crova
-	-	-	-	-	-	-
-	-	-	-	-	-	-

LOTTO 0	CARTELLA	4.2	18	MTL2T1A0D	IARGENT002.11
STAZIONE APPALTANTE					
DIRETTORE DI DIVISIONE INFRASTRUTTURE E MOBILITÀ Ing. R. Bertasio					
RESPONSABILE UNICO DEL PROCEDIMENTO Ing. A. Strozziro					

Segna FOTOGRAFIE
 Impostato per 1:50
 COLORE 8/25
 0/10
 CCL 8
 1/10
 WHITE
 1/10
 MAG.
 1/10
 BLUE
 1/10
 C/MAN
 1/10
 GREEN
 1/10
 VELL.
 1/10
 RED
 1/10