




Localizzazione sondaggio PMO 1 su base CTC\_Scala 1:1000

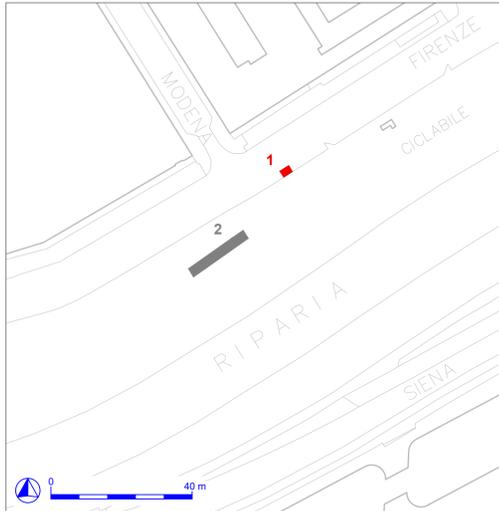


PMO 1 - Pianta\_Scala 1:50

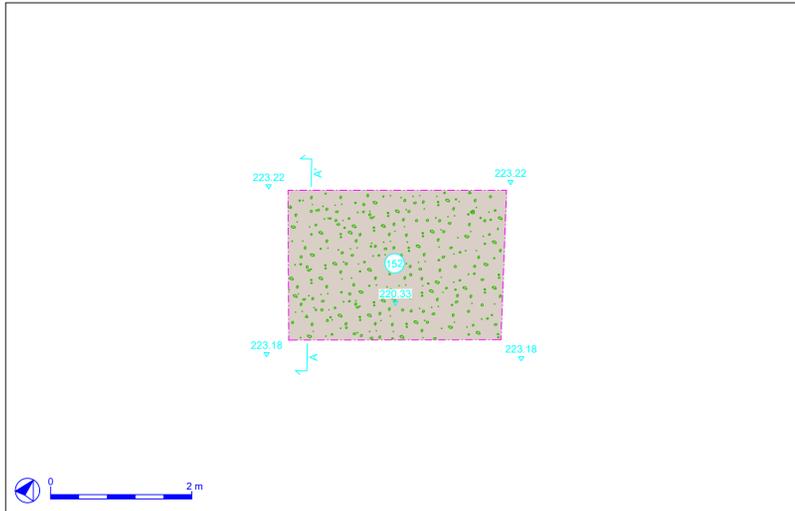


PMO 1 - Sezione AA'\_Scala 1:50

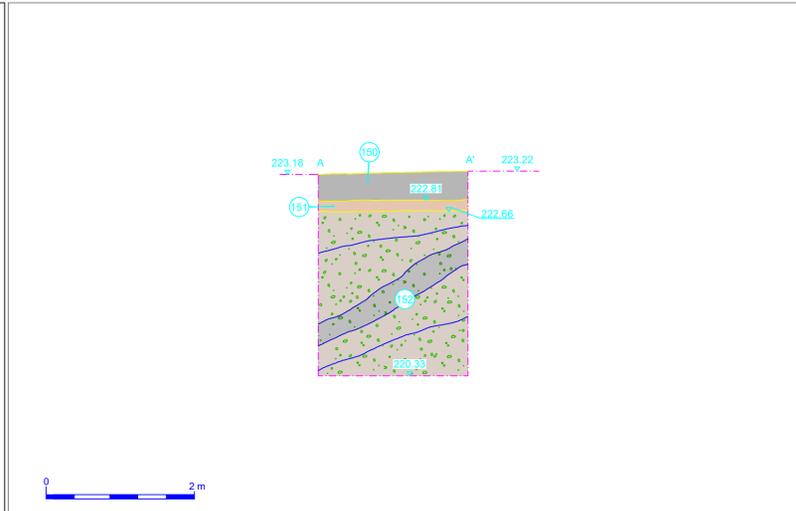


Localizzazione sondaggio PMO 2 su base CTC\_Scala 1:1000

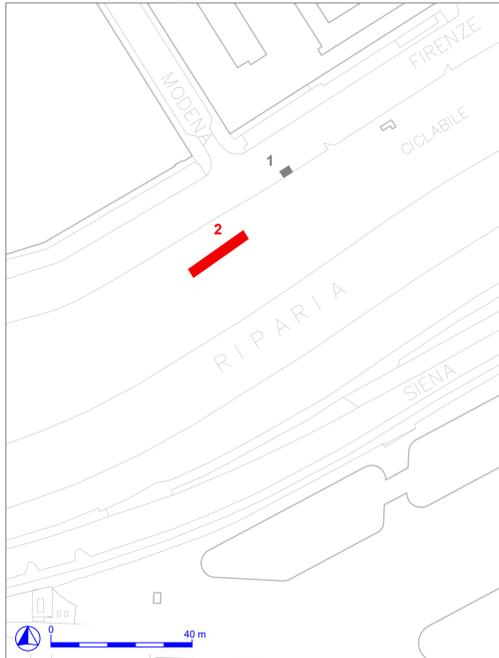


PMO 2 - Pianta\_Scala 1:50

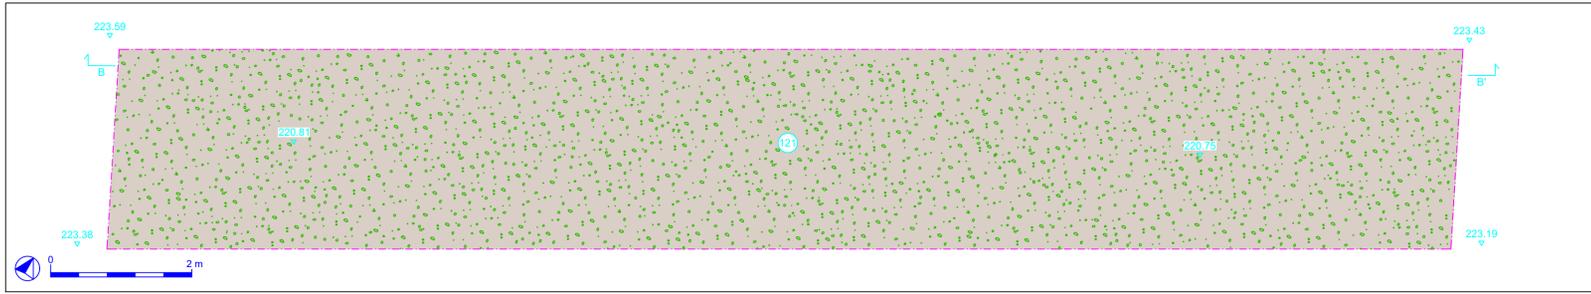



PMO 2 - Sezione AA'\_Scala 1:50

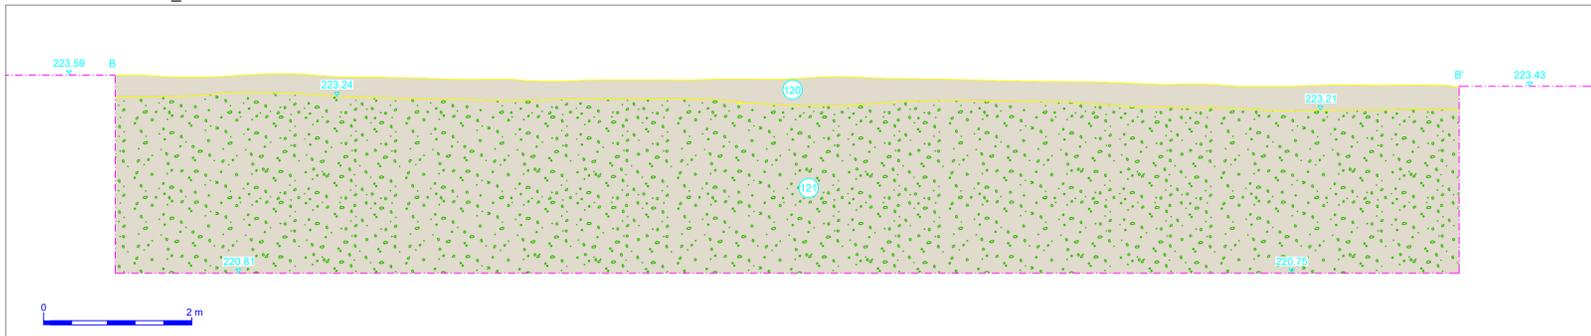

Localizzazione sondaggio EMO su base CTC\_Scala 1:1000

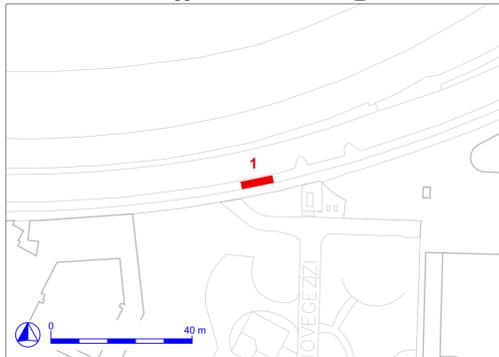

EMO - Pianta\_Scala 1:50

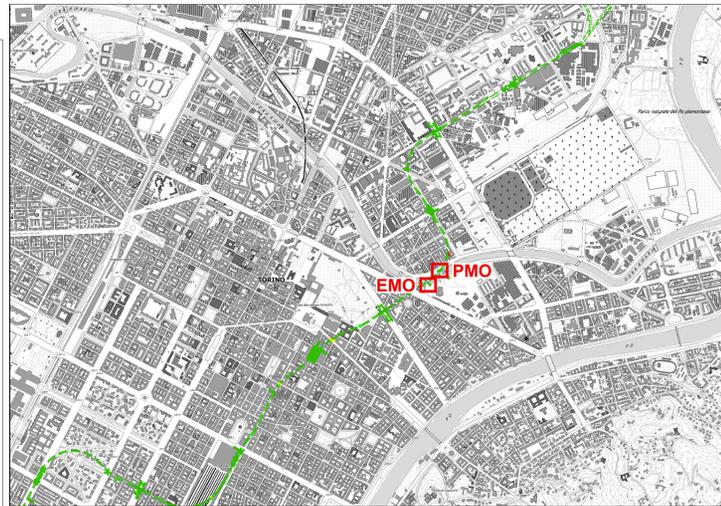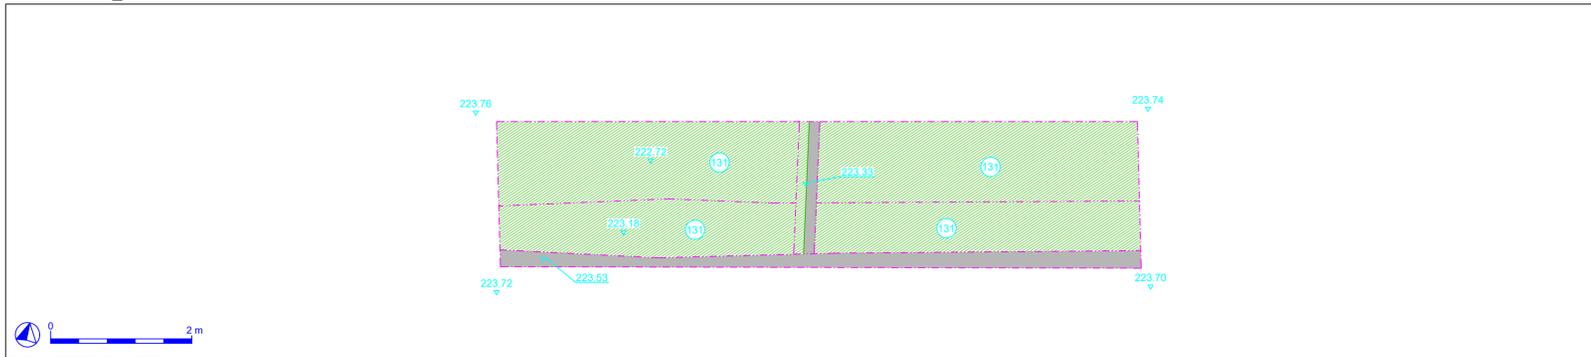

LEGENDA

- █ Sondaggio archeologico
- Limite del sondaggio
- Gradino artificiale
- Posizionamento indicativo di sottoservizi moderni

MINISTERO  
DELLE INFRASTRUTTURE E DELLA MOBILITÀ SOSTENIBILI  
STRUTTURA TECNICA DI MISSIONE



COMUNE DI TORINO



METROPOLITANA AUTOMATICA DI TORINO  
LINEA 2 - TRATTA POLITECNICO - REBAUDENGO  
PROGETTAZIONE DEFINITIVA  
Lotto Generale: Politecnico - Rebaudengo

<b>PROGETTO DEFINITIVO</b>		<b>INFRA.TO</b> <i>Infrastrutture per la mobilità</i>	INFRA TRASPORTI.TO S.r.l.		
DIRETTORE PROGETTAZIONE Responsabile integrazione discipline specialistiche	IL PROGETTISTA				
Ing. R. Crova Ordine degli Ingegneri della Provincia di Torino n. 60385	Ing. R. Crova Ordine degli Ingegneri della Provincia di Torino n. 60385	<b>INDAGINI ARCHEOLOGICHE PREVENTIVE</b> ASSISTENZA ARCHEOLOGICA ALL'ESECUZIONE DEI CAROTAGGI LOCALIZZAZIONE DEI CAROTAGGI TAVOLA 12 DI 18			
		ELABORATO	REV. int. est.	SCALA	DATA
ARCHELOGA Dott.ssa Frida Occelli		<b>MTL2T1A0DIAC GENT002.12</b>	<b>0 1</b>	1:50	15/11/2022

AGGIORNAMENTI Fig. 12 di 18

REV.	DESCRIZIONE	DATA	REDATTO	CONTROL.	APPROV.	VISTO
0	EMISSIONE	28/02/22	F.Occelli	G.Iemmolo	R.Crova	R.Crova
1	EMISSIONE FINALE A SEGUITO DI VERIFICA PREVENTIVA	15/11/22	F.Occelli	F.Rizzo	R.Crova	R.Crova
-	-	-	-	-	-	-
-	-	-	-	-	-	-
-	-	-	-	-	-	-

LOTTO 0 CARTELLA 4.2 19 MTL2T1A0D IARGENT002.12		STAZIONE APPALTANTE	
		DIRETTORE DI DIVISIONE INFRASTRUTTURE E MOBILITÀ Ing. R. Bertasio	
		RESPONSABILE UNICO DEL PROCEDIMENTO Ing. A. Strozziro	

PMO 1 - Segmento 1, sezione sud a termine dello scavo



PMO 1 - Segmento 3, operazioni di scavo



PMO 2 - Sezione est



EMO - Area a termine scavo



Riprese fotografiche


