

DIREZIONE OPERE PUBBLICHE

SCR PIEMONTE S.p.a.		CITTA' DI TORINO
LIVELLO PROGETTUALE		PROGETTO ESECUTIVO
CUP C13D21002930001	TITOLO INTERVENTO "TORINO, IL SUO PARCO, IL SUO FIUME: MEMORIA E FUTURO"	
CODICE OPERA 22043D02	INTERVENTI DI RIQUALIFICAZIONE E RECUPERO AREE VERDI DEL PARCO DEL VALENTINO	
Tavola n. 602	TITOLO TAVOLA PE - Schema a blocchi, schemi funzionali e particolari costruttivi Q.E. Fontana Mattioli	
DATA 01 DICEMBRE 2023	SCALA Fuori scala	AREA PROGETTUALE IMPIANTI ELETTRICI
FORMATO ELABORATO A4	CODICE GENERALE ELABORATO 22043D02 0 0 E IE 00 BI 602 0	
NOME FILE 22043D02_0_0_E_IE_00_BI_602_0.pdf		
VERSIONE	DATA	DESCRIZIONE
0	01 dicembre 2023	Prima redazione
RTP PROGETTAZIONE		TIMBRI - FIRME
 AG&P greenscape srl (mandataria) via Savona 50 20144 Milan - Italy	Responsabile del progetto: Arch. Paolo Palmulli	
 mta ASSOCIATI (mandante) Via Benedetto Marcello 10, 20124 Milano	Responsabile progetto architettonico: Arch. Antonio Troisi	
RTI ESECUZIONE		
 CONSORZIO STABILE A.L.P.I. scarl Viale Rimembranze 28 - 20045 Lainate (MI)		
ORGANISMO DI CONTROLLO		S.C.R. PIEMONTE S.P.A.
Progetto Costruzione Qualità PCQ S.r.l. Responsabile di commessa: Ing. Nicola TORCIANTI		Responsabile del Procedimento: Dott. Davide Ceraso












QUADRO: Cassetta metallica - CEPI serie 330

CARATTERISTICHE ELETTRICHE

- NORME : CEI 17-13/1, DPR 547
- NOME O MARCHIO DI FABBRICA : GOZZO IMPIANTI, S.p.A.
- TIPO E/O NUMERO DI IDENTIFICAZIONE : 465QE015
- TENSIONE DI ISOLAMENTO NOMINALE : 600V
- TENSIONE NOMINALE DI FUNZIONAMENTO CIRCUITI PRINCIPALI : 400V
- TENSIONE NOMINALE DI FUNZIONAMENTO CIRCUITI AUSILIARI : 24V
- FREQUENZA DI FUNZIONAMENTO : 50 Hz
- SISTEMA ELETTRICO : TT TN-S TN-C
- TENSIONE DI PROVA CIRCUITI PRINCIPALI : 2,5 kV
- TENSIONE DI PROVA CIRCUITI AUSILIARI : 2 kV
- CORRENTE NOMINALE SBARRE : 250A
- TENUTA AL CORTOCIRCUITO : 15kA
- BARRA DI TERRA : 75 mmq

CARATTERISTICHE MECCANICHE

- FORMA DI SEGREGAZIONE : TIPO 1
- SPESSORE LAMIERA : 15/10 mm
- VERNICIATURA ESTERNA : RAL 7032
- VERNICIATURA INTERNA : RAL 7032
- GRADO DI PROTEZIONE ESTERNO : IP 55
- GRADO DI PROTEZIONE A PORTA APERTA : IP 20
- LINEE ENTRANTI : DALL'ALTO DAL BASSO
- LINEE USCENTI : DALL'ALTO DAL BASSO

LEGGENDA TIPOLOGIA CAVI DELLE LINEE ESTERNE

- A = H07V-K (unipolare senza guaina)
- B = N07V-K (unipolare senza guaina)
- C = N07G9-K (unipolare senza guaina)
- D = ...
- E = N1W-K (multipolare con guaina)
- F = FG7 OR (uni/multipolare con guaina)
- G = FR OR (uni/multipolare con guaina)
- H = H07 RN-F (multipolare con guaina - per cantiere)
- L = FG7 OM (uni/multipolare con guaina - CEI 20-38)
- L = FG10 OM (uni/multipolare con guaina - RE31 CEI 20-45)

PER LEGGENDA SIMBOLI ELETTRICI - VEDI TAVOLA "LEGQ1"

QELV

QUADRO, ELETTRICO LAGHETTO VALENTINO

SPECIFICHE DI CABLAGGIO

- CONNESSIONI A MORSETTIERA
- ▽ CONNESSIONI DIRETTE AI MORSETTI INTERRUTTORI.
- MESSA A TERRA PORTINE (OVE NECESSARIO) □ 6mmq □ 10mmq □ 16mmq
- MORSETTI AUSILIARI □ 2.5mmq 4mmq □ 4mmq (doppio)
- MORSETTI DI POTENZA SEZIONE MINIMA 4mmq

E COMUNQUE DI SEZIONE PARI O MAGGIORE ALLA SEZIONE DEL CAVO ATTESTATO (INGRESSO/USCITA)

- CONDUTTORI PER CABLAGGIO (POTENZA / AUSILIARI) TIPO: N07V-K □ N07G9-K □

COLORAZIONE CONDUTTORI

- FASI= NERO - AUSILIARI 110V OPPURE 230V-50Hz (Sec. trasform.)= NERO
- NEUTRO= BLU - AUSILIARI <=50V v.c.c.= ROSSO
- TERRA= GIALLO/VERDE - AUSILIARI <=50V v.c.c.= ROSSO
- AUSILIARI 230V-50Hz= NERO/BLU - AUSILIARI ESTERNI (Tensioni interconnesse)= ARANCIONE

SEZIONE CONDUTTORI

- CIRCUITI AUSILIARI 1.5mmq SE, NON DIVERSAMENTE SPECIFICATO
- CIRCUITI VOLTMETRICI (Misure)=1.5mmq
- CIRCUITI AMPEROMETRICI (Misure)=2.5mmq SE, NON DIVERSAMENTE SPECIFICATO

CIRCUITO DI POTENZA INGRESSO/USCITA COME DA TABELLA

- CORR. NOMINALE E/O TAGLIA RELE' FINO A 10A SEZ. 2.5mmq
- CORR. NOMINALE E/O TAGLIA RELE' 16-20A SEZ. 4mmq
- CORR. NOMINALE E/O TAGLIA RELE' 25-32A SEZ. 6mmq
- CORR. NOMINALE E/O TAGLIA RELE' 40A SEZ. 10mmq
- CORR. NOMINALE E/O TAGLIA RELE' 50A SEZ. 16mmq
- CORR. NOMINALE E/O TAGLIA RELE' 63A SEZ. 25mmq
- CORR. NOMINALE E/O TAGLIA RELE' 80A SEZ. 35mmq
- CORR. NOMINALE E/O TAGLIA RELE' 100-125A SEZ. 50mmq
- CORR. NOMINALE E/O TAGLIA RELE' 160A SEZ. 70mmq
- CORR. NOMINALE E/O TAGLIA RELE' 250A SEZ. 95mmq (tipo F)

PER CORRENTI NOMINALI SUPERIORI A 160/250 A IN SBARRA RIGIDA E/O FLESS. SECONDO INDICAZIONI RIPORATE DA SCHEMA

Gozzo Impianti S.p.A.
Impresa Generale di
Costruzione Impianti


IRIDE SERVIZI S.p.A.
C.so SVIZZERA, 95 (TO)
PARCO VALENTINO

FILE 4250E01502A
FOGLIO 02
DATA 20/05/2008

015

LEGENDA TARGHE

- X = TARGA GOZZO - CEI - CE
- A = QUADRO ELETTRICO LAGHETTO VALENTINO
- B = INTERRUTTORE GENERALE QUADRO

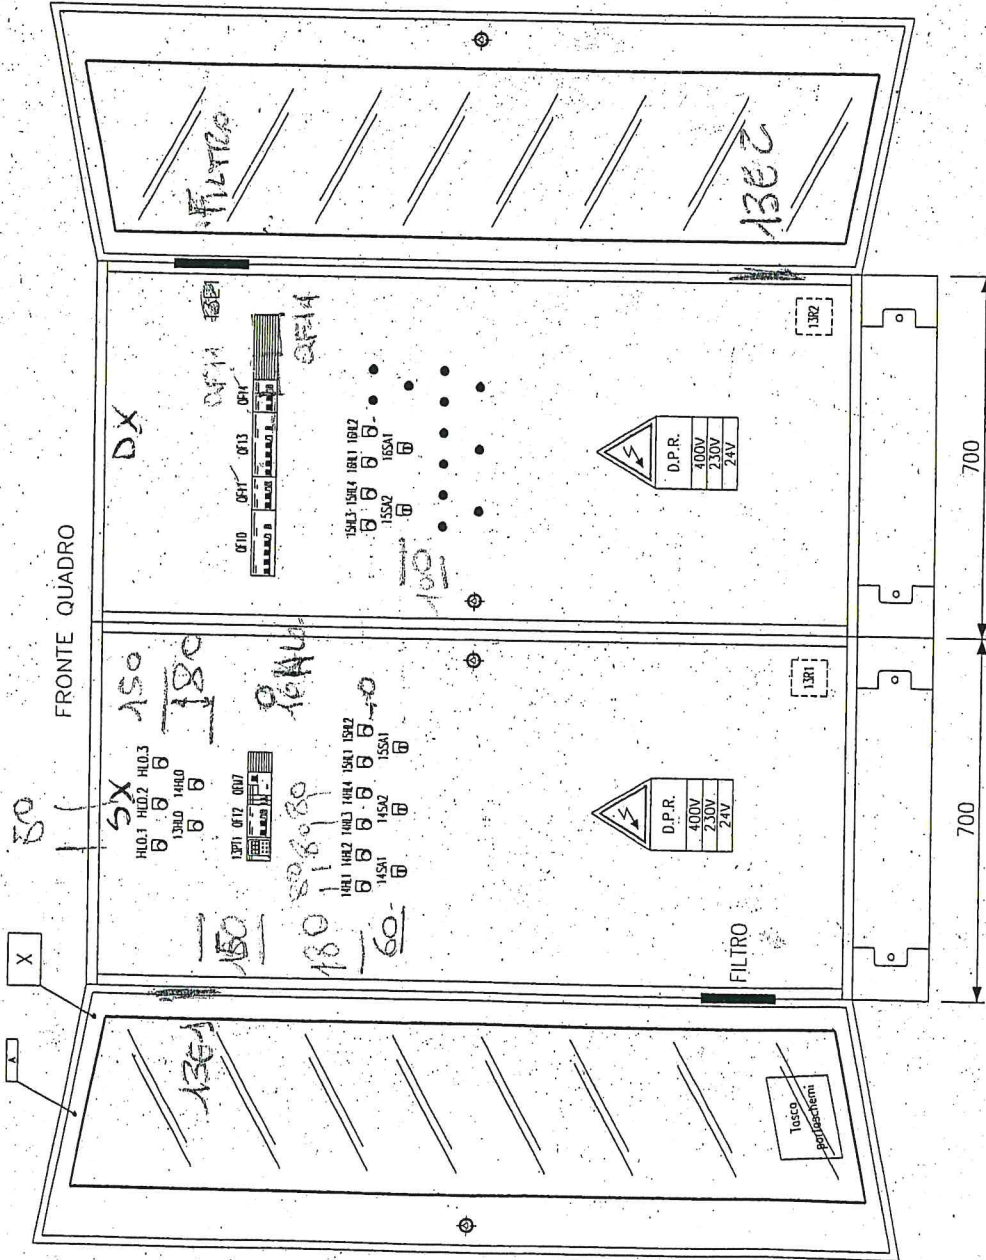

CEPI art.340/B
 serie 330
 CASSETTA A PAVIMENTO METALLICA
 PORTA TRASPARENTE
 IP=55
 PROFONDITA'=350

FILE	4250E01503A	F000	03	SEQUE	04
DATA	20/05/2008				
	015				


IRIDE SERVIZI S.p.A.
 C.so SVIZZERA, 95 (TO)
 PARCO VALENTINO

Gozzo Impianti S.p.A.
 Impresa Generale di
 Costruzione Impianti

QELY
 QUADRO ELETTRICO LAGHETTO VALENTINO

LEGENDA TARGHE

- X = TARGA GOZZO - CEI - CE
- A = QUADRO ELETTRICO LAGHETTO VALENTINO
- B = INTERRUTTORE GENERALE QUADRO

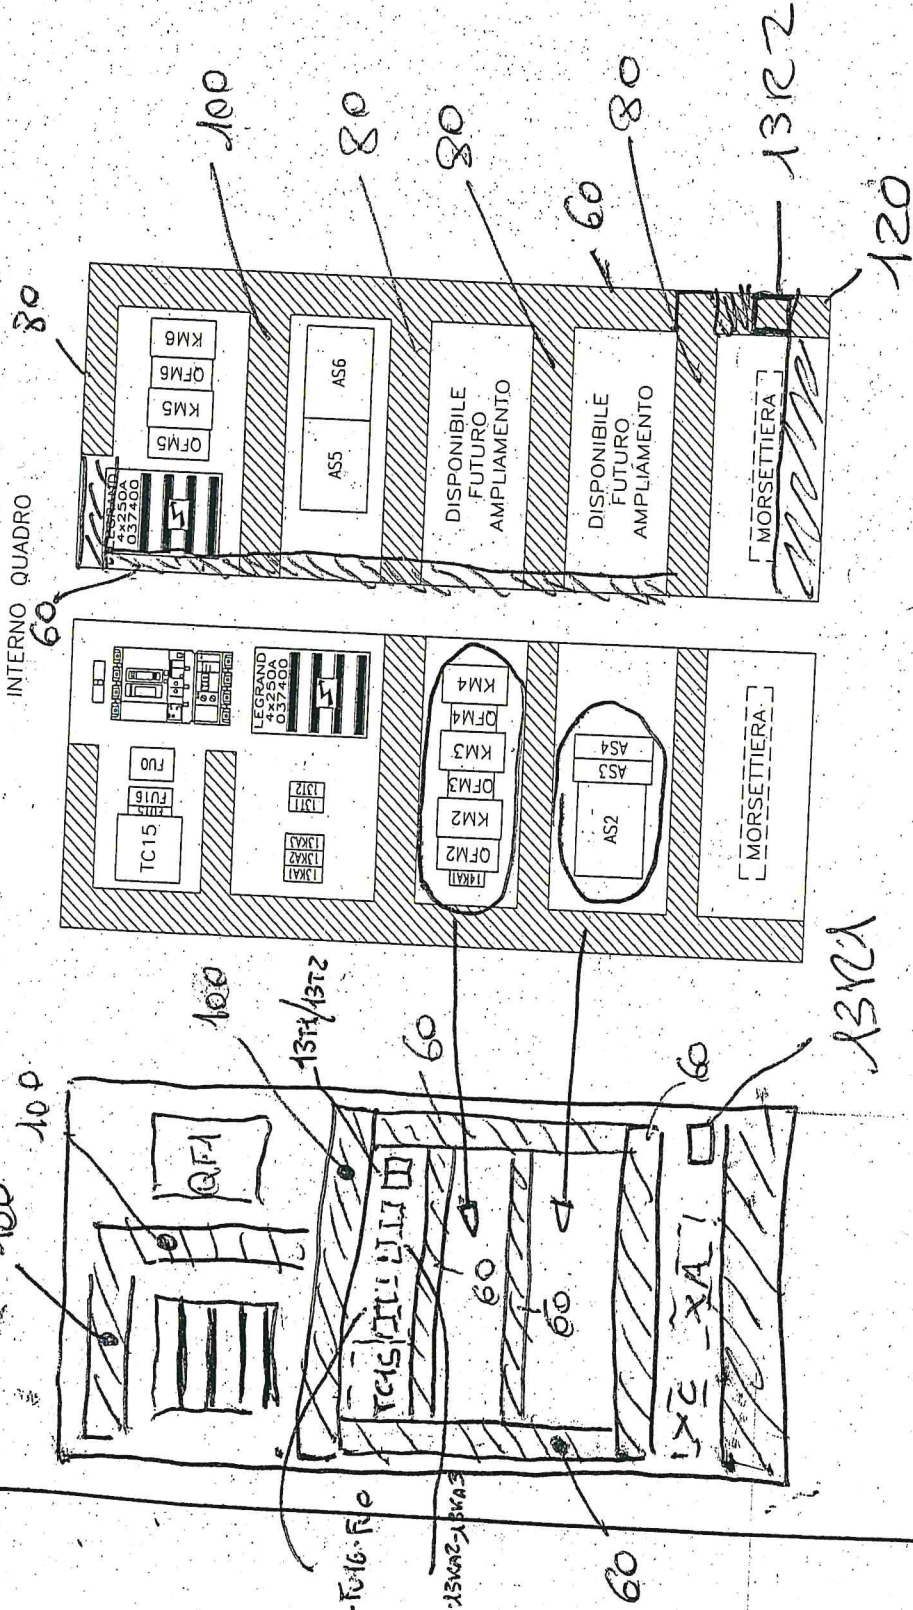

QELV

QUADRO ELETTRICO LAGHETTO VALENTINO


Gozzo Impianti S.p.A.
 Impresa Generale di
 Costruzione Impianti

IRIDE SERVIZI S.p.A.
 C.so SVIZZERA, 95 (TO)
 PARCO VALENTINO

FILE 4250E01504A FOCUS 04 SEQU 10
 DATA 20/05/2008

015

AUSILIARI QUADRO 24V

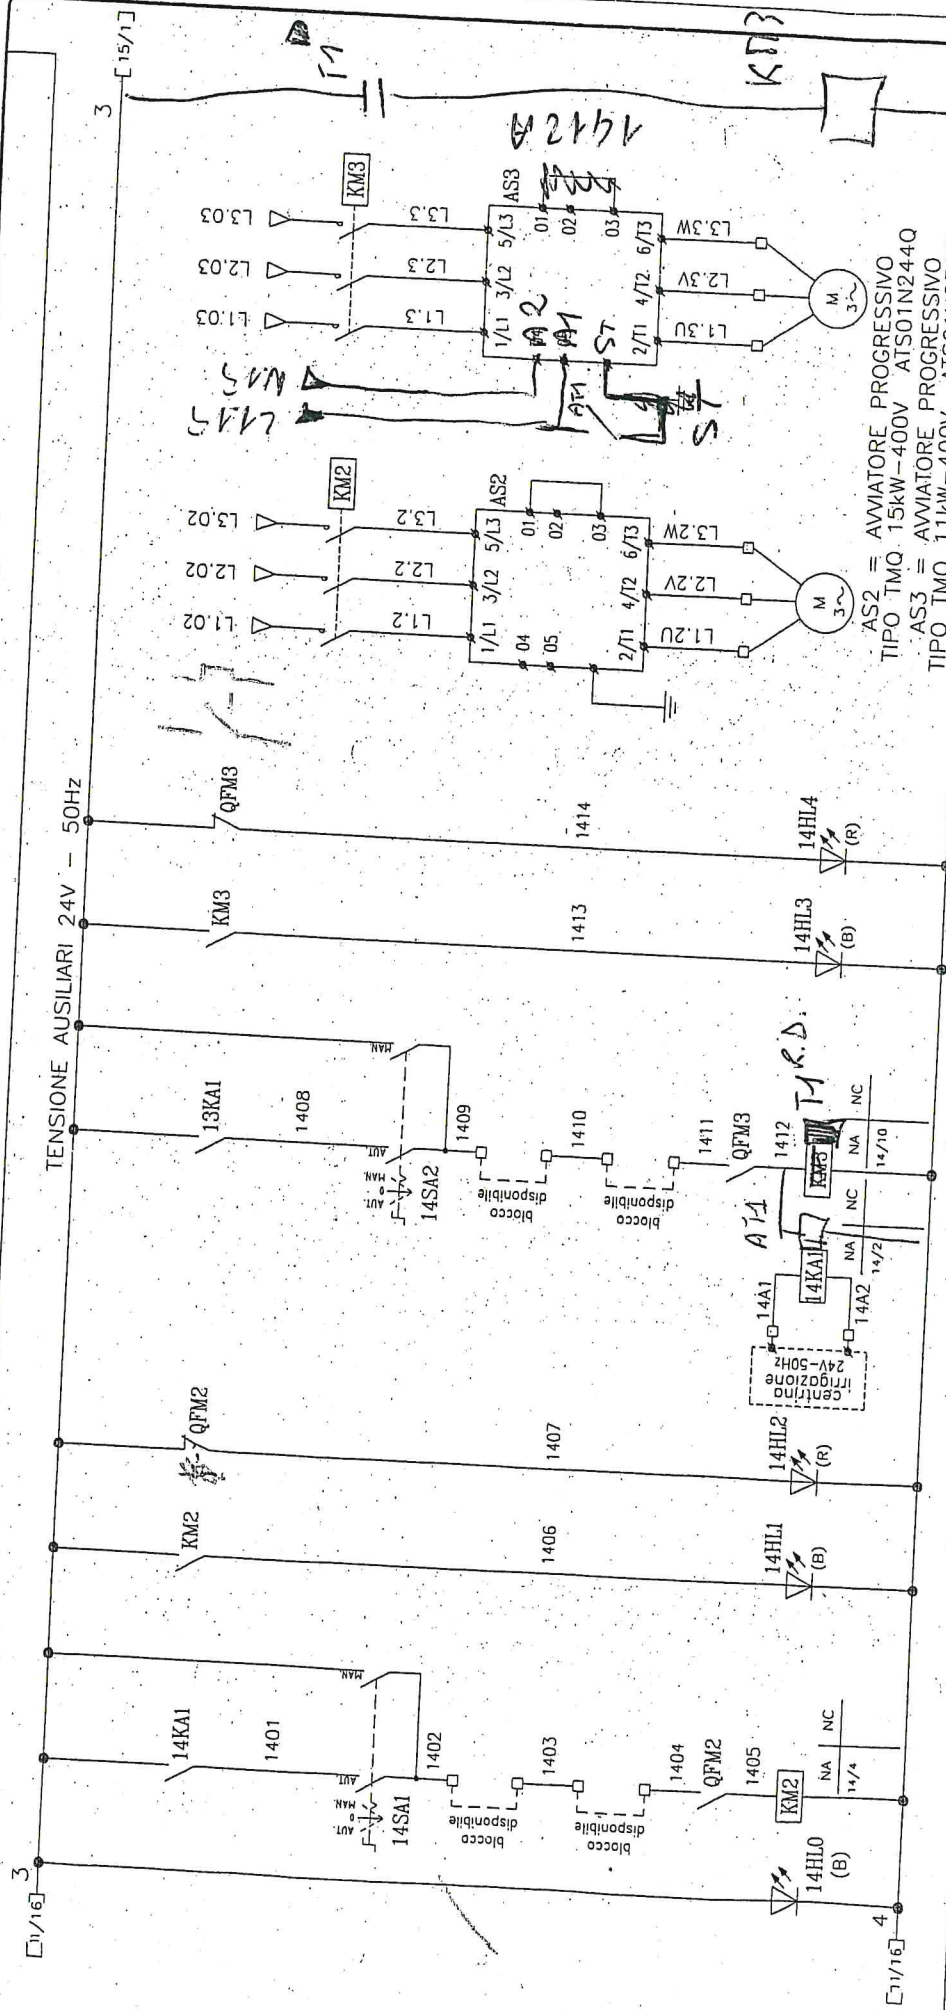

DESCRIZIONE	1	2	3	4	5	6	7	8	9	10	11	12	13	14	15	16	17	18	
ALIMENTAZ. AUSILIARI 24V-50HZ - FUI6 - ARRIVO DA FUSIBILE																			
CPMANDO POMPA IRRIGAZIONE																			
POMPA IRRIGAZIONE IN FUNZIONE																			
POMPA IRRIGAZIONE SC.TERMICO/DISABIL.																			
COMANDO AUTOMATICO DA CENTRALINA IRRIGAZIONE																			
COMANDO POMPA GRANDE																			
POMPA GRANDE IN FUNZIONE																			
POMPA GRANDE SC.TERMICO/DISABIL.																			

AS2 = AVIATORE PROGRESSIVO
TIPO TMQ 15kW-400V AIS01N244Q
AS3 = AVIATORE PROGRESSIVO
TIPO TMQ 11kW-400V AIS01N232QN

DELV

QUADRO ELETTRICO LAGHETTO VALENTINO

Gozzo Impianti S.p.A.
Impresa Generale di
Costruzione Impianti


IRIDE SERVIZI S.p.A.
C.so SVIZZERA, 95 (TO)
PARCO VALENTINO

FILE 4250E01514A
FOGLIO 14
DATA 20/05/2008
SEQUE 15

015


Mod. PPO2.001.1_Rev. 1_07/02/06

AUSILIARI QUADRO 24V

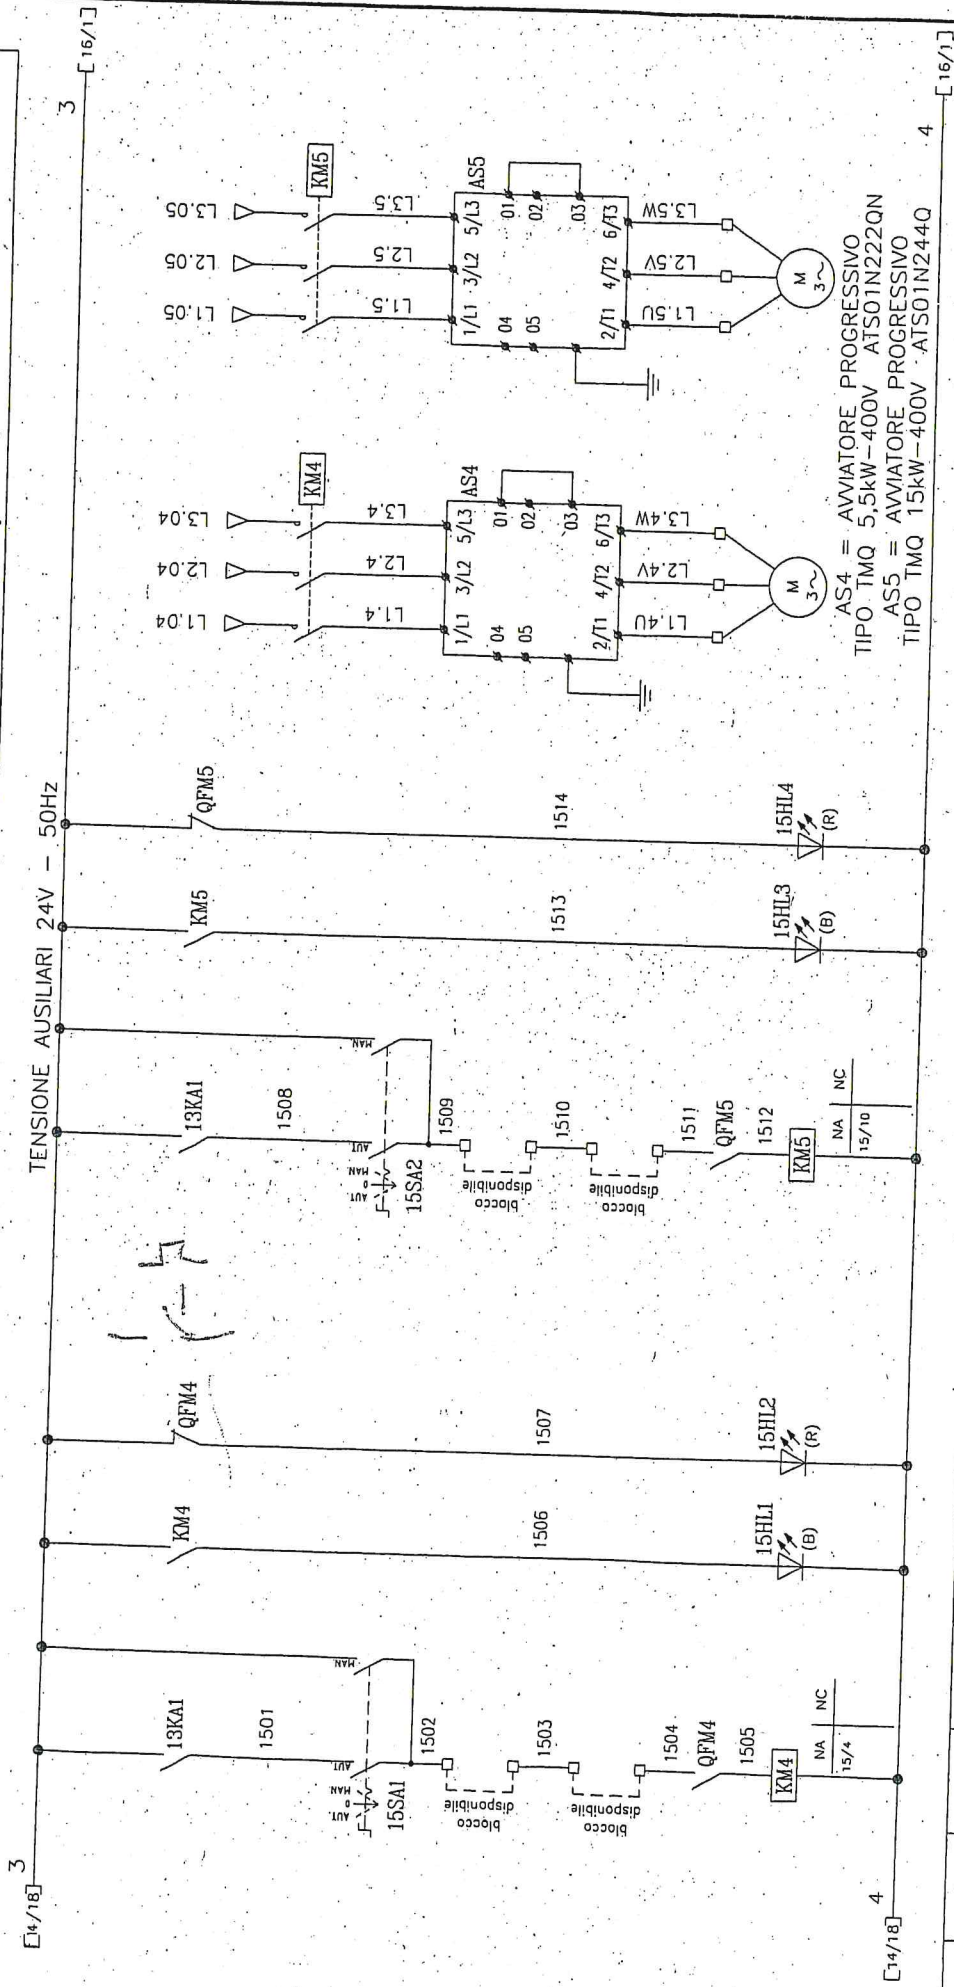

DESCRIZIONE	1	2	3	4	5	6	7	8	9	10	11	12	13	14	15	16	17	18	
COMANDO POMPA GETTO BUTTERFLY																			
POMPA GETTO BUTTERFLY IN FUNZIONE																			
POMPA GETTO BUTTERFLY SC.TERMICO/DISABIL.																			
COMANDO POMPA RUSCELLI BUTTERFLY PICCOLO CASTELLO																			
POMPA RUSCELLI BUTTERFLY PICCOLO CASTELLO IN FUNZIONE																			
POMPA RUSCELLI BUTTERFLY PICCOLO CASTELLO SC.TERMICO/DISABIL.																			

AUSILIARI QUADRO 24V

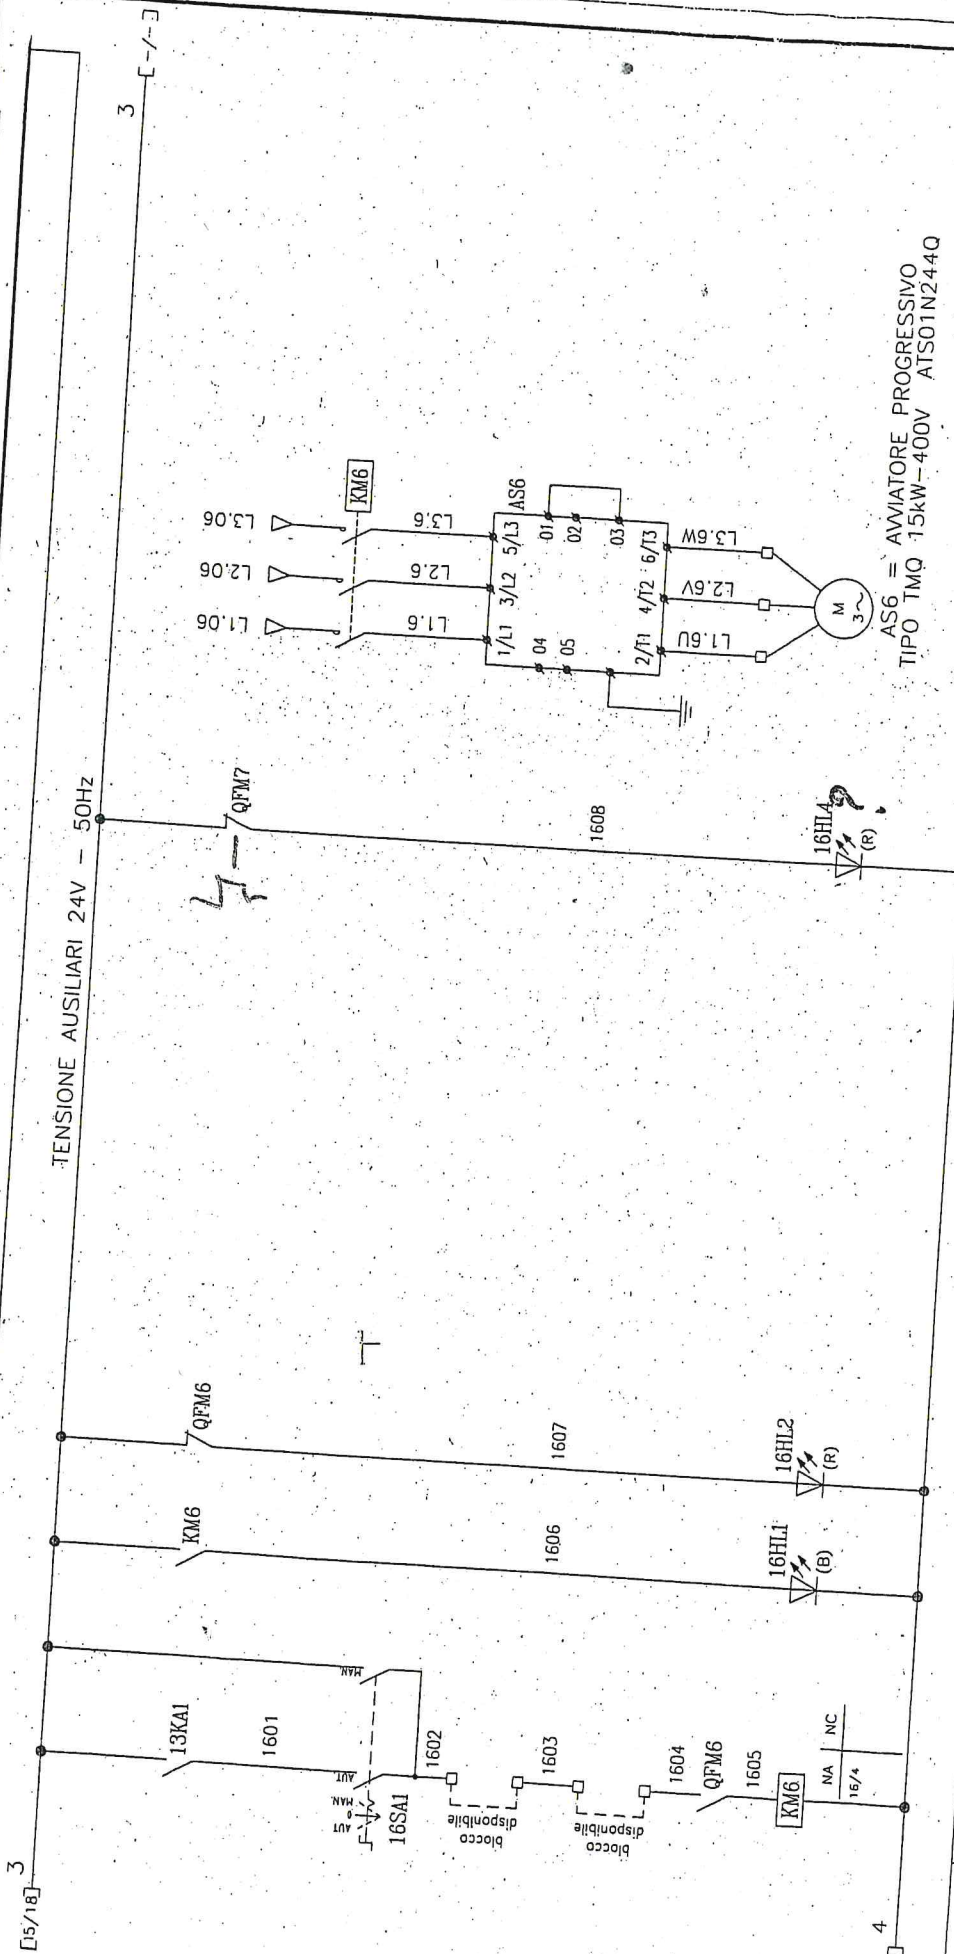

DESCRIZIONE	1	2	3	4	5	6	7	8	9	10	11	12	13	14	15	16	17	18	
COMANDO																			
RUSCELLI BUTTERFLY PICCOLO CASTELLO																			
POMPA RUSCELLI BUTTERFLY IN FUNZIONE																			
POMPA RUSCELLI BUTTERFLY PICCOLO CASTELLO																			
POMPA RUSCELLI BUTTERFLY PICCOLO CASTELLO																			
SC.TERMICO/DISABIL.																			
POMPA DI SENTINA																			
SC.TERMICO/DISABIL.																			

QELV
QUADRO ELETTRICO LAGHETTO VALENTINO

Gozzo Impianti S.p.A.
Impresa Generale di
Costruzione Impianti

IRIDE SERVIZI S.p.A.
C.so SVIZZERA, 95 (TO)
PARCO VALENTINO

FILE 4250E01516A
FOGLIO 16
DATA 20/05/2008

5 SULLI DA 3 METRI (CORRCHI GIUNTI FARENTI)

STAFFE

2 CURVE 90° PIANE

1 PASTRO D'OSIA 90°

1 PASTRO D'OSIA 120°

5 G 10 m 60

5 G 6 m 40

5 G 4 m 60

5 G 2,5 m 20

5 G 2 m 20

3 STECCHE 100P.

1 CURVA 90° PIANA 100

1 SCHEMBA 45

1 CURVA 90° A SALIRE 100

1 SCATOLA GROSSA

STAFFE

1 TUBO PVC 25

CLIPS 25

TASSELLI

• TASSELLI M8

600 X 1800 LAMIERA X TETTOIA