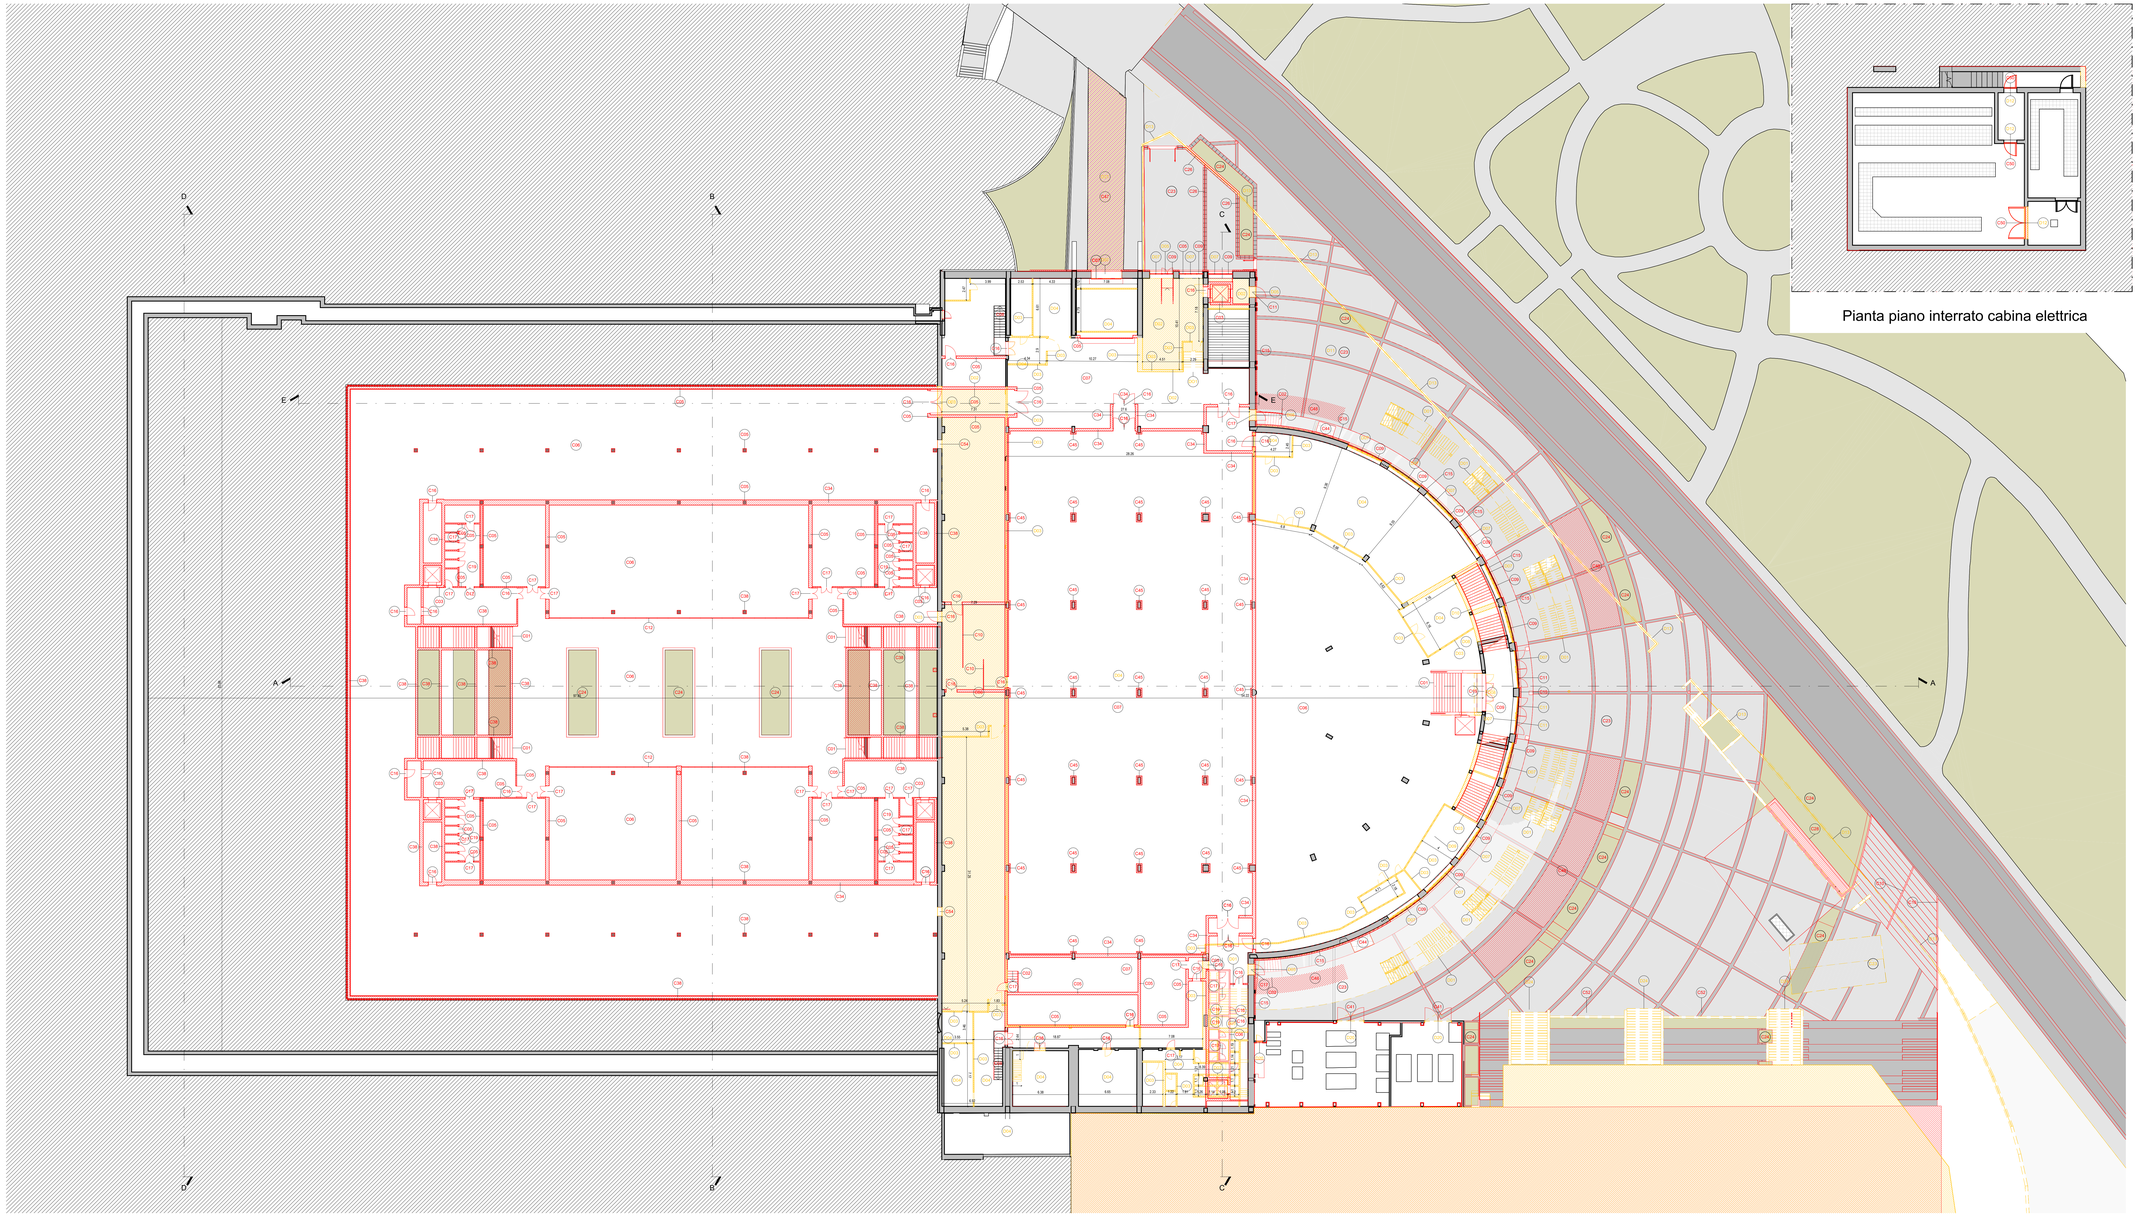

Pianta piano interrato

LEGENDA INTERVENTI - DEMOLIZIONI

DEMOLIZIONI

- D01 Demolizione rampa di scala
- D02 Demolizione solaio
- D03 Demolizione muratura/tramezzo
- D04 Demolizione pavimentazione/massetto
- D05 Demolizione varco muratura esterna
- D06 Rimozione serramento interno
- D07 Rimozione serramento vetrato esterno
- D08 Rimozione rivestimento gradini in marmo
- D09 Rimozione rivestimento in marmo a parete
- D10 Rimozione corrimano/ringhiera esistente
- D11 Rimozione pavimento esterno
- D12 Rimozione porta interna interna
- D13 Demolizione recinzione esterna
- D14 Demolizione scale e pianerottoli esterne antincendio
- D15 Demolizione avancorpo Padiglione 2B
- D16 Scavo per realizzazione piano ipogeo
- D17 Demolizione balconata esterna
- D18 Demolizione lucernaio vetrato
- D19 Demolizione controsoffitto
- D20 Rimozione porta esterna
- D21 Rimozione asfalto superficiale esistente
- D22 Rimozione ascensore esistente
- D23 Demolizione locale tecnico
- D24 Demolizione scalinata e muretto esterno

NUOVE COSTRUZIONI

- C01 Nuova rampa di scala interna
- C02 Nuova rampa di scala esterna
- C03 Nuovo ascensore
- C04 Nuovo solaio
- C05 Nuova muratura/tramezzo
- C06 Nuova pavimentazione con vespaio areato
- C07 Nuova pavimentazione
- C08 Nuovo rivestimento scala esistente
- C09 Nuovi serramenti vetrati esterni
- C10 Nuovo parapetto/corrimano
- C11 Nuova porta esterna vetrata
- C12 Nuova vetrata continua interna
- C13 Nuova vetrata interna
- C14 Nuova porta vetrata interna
- C15 Nuova controparete coibentata esterna
- C16 Nuova porta REI
- C17 Nuova porta tamburata
- C18 Nuovo cavedio
- C19 Nuovi servizi igienici
- C20 Nuovo controsoffitto
- C21 Nuova tenda oscurante
- C22 Nuova tenda filtrante
- C23 Nuova pavimentazione esterna
- C24 Nuova aiuola verde
- C25 Nuova alberatura
- C26 Nuova recinzione
- C27 Nuova gronda
- C28 Nuova griglia
- C29 Nuovo lucernaio vetrato
- C30 Nuova lucernario in policarbonato
- C31 Nuovo camino di ventilazione
- C32 Nuova tramezzatura per cavedio
- C34 Nuova tramezzatura REI
- C35 Coibentazione copertura esistente con finitura in lamiera nervata
- C36 Coibentazione copertura piana e membrana impermeabile
- C37 Nuova illuminazione esterna
- C38 Nuovo setto strutturale
- C39 Nuovo EFC
- C40 Nuova linea vita
- C41 Nuovo portone esterno metallico
- C42 Nuova membrana impermeabilizzante
- C43 Nuova veletta REI
- C44 Nuova griglia di aerazione in corrispondenza del cavedio esistente
- C45 Protezione antincendio del pilastro esistente
- C46 Nuove gronde
- C47 Rifacimento asfalto a lisca di pesce
- C48 Nuovi stalli per biciclette
- C49 Ripristino grondaie esistenti
- C50 Nuova porta metallica
- C51 Demolizione solaio esistente e realizzazione nuovo vano in c.a.
- C52 Nuova gradonata in cls prefabbricato
- C53 Rifacimento della nuova pavimentazione esterna su disegno storico
- C54 Nuova apertura

N.B.
Completa rimozione della pavimentazione esterna esistente e demolizione della corrispondente recizione.

E' prevista nel cortile la realizzazione di una nuova pavimentazione in cls architettonico, aiuole piantumate e alberate e di una gradonata in cls.

E' prevista la rimozione e la sostituzione dei lucernai in policarbonato sulla copertura principale nervata del padiglione 2.

SCR PIEMONTE SOCIETÀ DI CONSULENZA
Finanziato dall'Unione europea NextGenerationEU
Città di Torino

DIREZIONE OPERE PUBBLICHE

COMMITTENTE: **SCR Piemonte**	COMUNE: **Città di TORINO**
LIVELLO PROGETTUALE: **PROGETTO DI FATTIBILITÀ TECNICO ECONOMICA**	
CUP: **C14E21001220001**	TITOLO INTERVENTO: **TORINO, IL SUO PARCO, IL SUO FIUME: MEMORIA E FUTURO' REALIZZAZIONE DELLA BIBLIOTECA CIVICA E RIQUALIFICAZIONE DEL TEATRO NUOVO**
CODICE OPERA: **22044D02**	
ELABORATO N.: **001**	TITOLO ELABORATO: **DEMOLIZIONE/NUOVE COSTRUZIONI - Pianta piano interrato**
DATA: settembre 2022	SCALA: 1:200 — AREA PROGETTUALE: **ARCHITETTONICO**
FORMATO DI STAMPA: 1470x742.5 mm	CODICE GENERALE ELABORATO: **22044D02_1_0_P_DE_00_AE_001_1** — NOME FILE: C:\Users\ndevin\Documents\02_ISOLA\ARCHITETTI\TOESPOL2699-BOZ-MP

VERSIONE	DATA	DESCRIZIONE	DIS.	CONTR.	APPR.
0	settembre 2022	Prima emissione	BND	ISL	LCN
1	novembre 2022	Emissione per Conferenza dei Servizi	BND	ISL	LCN

RTP PROGETTAZIONE
RAFAEL MONEO — Arch. Rafael Moneo (mandante), Calle Cinca 5 - 28002 Madrid (Spagna)
ISOLA ARCHITETTI — IsolArchitetti S.r.l. (mandante), Via Madama, 33 - 10122 Torino
ICIS — ICIS S.r.l. (mandataria), Corso Orbassano, 367 - 10138 Torino
Eng. Division — Ing. Giambattista Quirico (mandante), Corso Giovanni Lanza, 94 - 10133 Torino
M.C.M. — MCM Ingegneria (mandante), Strada Provinciale Monte S. 10095 Grugliasco (TO)
onleco — Onleco Srl (mandante), Via Pigafetta,5 - 10126 Torino

TIMBRI - FIRME
Progettista Architettonico
Isolarchitetti
Rafael Moneo
Arch. Rafael Moneo
Arch. Saverio Oreglia d'Isola (Isolarchitetti Srl)

Integrazione prestazioni specialistiche:
Ing. Luciano Luciani (ICIS Srl)

ORGANISMO DI CONTROLLO
CONTECO S.p.A.
Responsabile di Commessa: **Ing. Daniele Baldi**

SCR PIEMONTE S.p.A.
Responsabile del Procedimento: **Arch. Sergio Manto**

Questo elaborato è di proprietà della Società di Committenza Regione Piemonte S.p.A. Qualsiasi divulgazione o riproduzione anche parziale, deve essere espressamente autorizzata
S.C.R. Piemonte S.p.A.