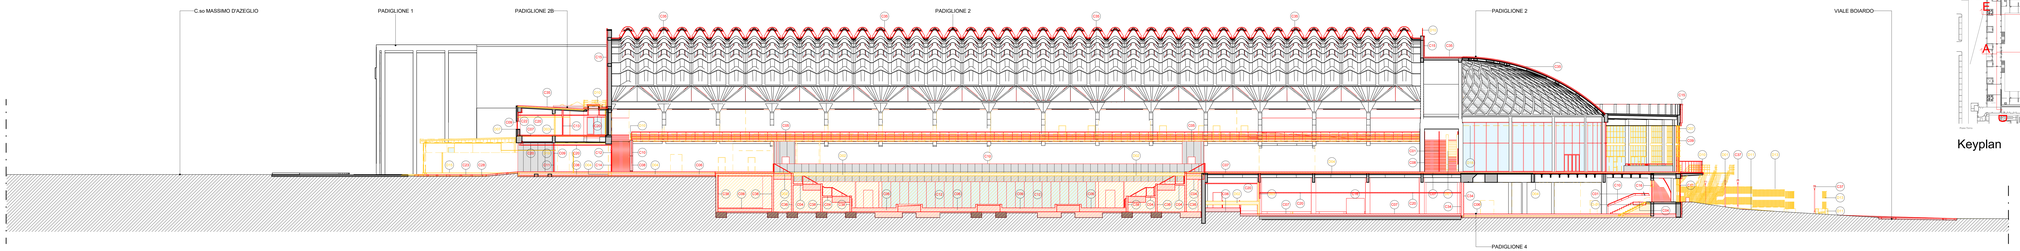

Sezione AA'

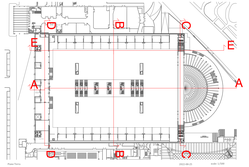

Keyplan

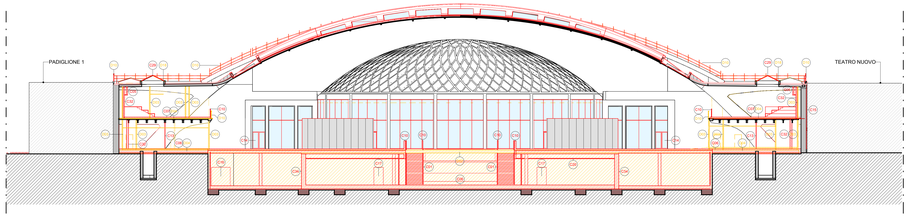

Sezione BB'

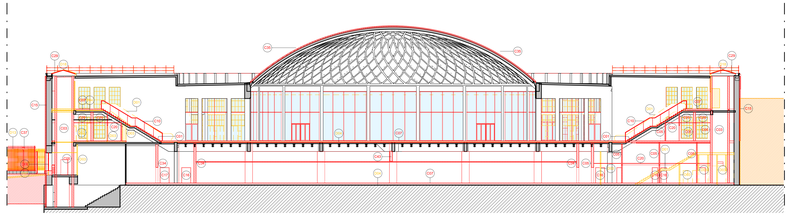

Sezione CC'

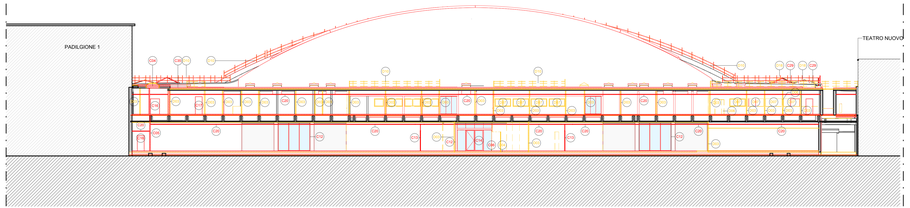

Sezione DD'

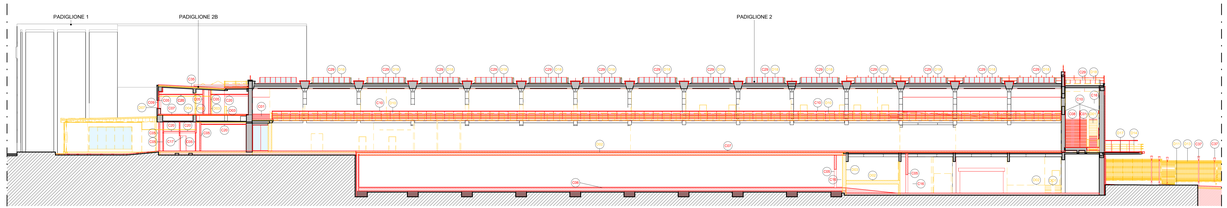

Sezione EE'

0 2m 4m 10m 20m

LEGENDA INTERVENTI - DEMOLIZIONI

DEMOLIZIONI

- D01 Demolizione rampa di scala
- D02 Demolizione solaio
- D03 Demolizione muratura/tramezzo
- D04 Demolizione pavimentazione/massetto
- D05 Demolizione varco muratura esterna
- D06 Rimozione serramento interno
- D07 Rimozione serramento vetrato esterno
- D08 Rimozione rivestimento gradini in marmo
- D09 Rimozione rivestimento in marmo a parete
- D10 Rimozione corrimano/ringhiera esistente
- D11 Rimozione pavimento esterno
- D12 Rimozione porta interna interna
- D13 Demolizione recinzione esterna
- D14 Demolizione scale e piancerottoli esterne antincendio
- D15 Demolizione avancorpo Padiglione 2B
- D16 Scavo per realizzazione piano ipogeo
- D17 Demolizione balconata esterna
- D18 Demolizione lucernaio vetrato
- D19 Demolizione controsoffitto
- D20 Rimozione porta esterna
- D21 Rimozione asfalto superficiale esistente
- D22 Rimozione ascensore esistente
- D23 Demolizione locale tecnico
- D24 Demolizione scalinata e muretto esterno

NUOVE COSTRUZIONI

- D01 Nuova rampa di scala interna
- D02 Nuova rampa di scala esterna
- D03 Nuovo ascensore
- D04 Nuovo solaio
- D05 Nuova muratura/tramezzo
- D06 Nuova pavimentazione con vespaio areato
- D07 Nuova pavimentazione
- D08 Nuovo rivestimento scala esistente
- D09 Nuovi serramenti vetrati esterni
- D10 Nuovo parapetto/corrimano
- D11 Nuova porta esterna vetrata
- D12 Nuova vetrata continua interna
- D13 Nuova vetrata interna
- D14 Nuova porta vetrata interna
- D15 Nuova controparete coibentata esterna
- D16 Nuova porta REI
- D17 Nuova porta tamburata
- D18 Nuovo cavedio
- D19 Nuovi servizi igienici
- D20 Nuovo controsoffitto
- D21 Nuova tenda oscurante
- D22 Nuova tenda filtrante
- D23 Nuova pavimentazione esterna
- D24 Nuova aiuola verde
- D25 Nuova alberatura
- D26 Nuova recinzione
- D27 Nuova gronda
- D28 Nuova griglia
- D29 Nuovo lucernaio vetrato
- D30 Nuova lucernario in policarbonato
- D31 Nuovo camino di ventilazione
- D32 Nuova tramezzatura per cavedio
- D34 Nuova tramezzatura REI
- D35 Coibentazione copertura esistente con finitura in lamiera nervata
- D36 Coibentazione copertura piana e membrana impermeabile
- D37 Nuova illuminazione esterna
- D38 Nuovo setto strutturale
- D39 Nuovo EFC
- D40 Nuova linea vita
- D41 Nuovo portone esterno metallico
- D42 Nuova membrana impermeabilizzante
- D43 Nuova veletta REI
- D44 Nuova griglia di aerazione in corrispondenza del cavedio esistente
- D45 Protezione antincendio del pilastro esistente
- D46 Nuove gronde
- D47 Rifacimento asfalto a lisca di pesce
- D48 Nuovi stalli per biciclette
- D49 Ripristino grondaie esistenti
- D50 Nuova porta metallica
- D51 Demolizione solaio esistente e realizzazione nuovo varo in c.a.
- D52 Nuova gradonata in cls prefabbricato
- D53 Rifacimento della nuova pavimentazione esterna su disegno storico

N.B.
Completa rimozione della pavimentazione esterna esistente e demolizione della corrispondente recizione.

E' prevista nel cortile la realizzazione di una nuova pavimentazione in cls architettonico, aiuole piantumate e alberate e di una gradonata in cls.

E' prevista la rimozione e la sostituzione dei lucernai in policarbonato sulla copertura principale nervata del padiglione 2.

SCR PIEMONTE SOCIETÀ DI CONSULTENZA

Finanziato dall'Unione europea NextGenerationEU

CITTÀ DI TORINO

DIREZIONE OPERE PUBBLICHE

COMMITTENTE: **SCR Piemonte**	COMUNE: **Città di TORINO**
LIVELLO PROGETTUALE: **PROGETTO DI FATTIBILITÀ TECNICO ECONOMICA**	
CUP: **C14E21001220001**	TITOLO INTERVENTO: **TORINO, IL SUO PARCO, IL SUO FIUME: MEMORIA E FUTURO REALIZZAZIONE DELLA BIBLIOTECA CIVICA E RIQUALIFICAZIONE DEL TEATRO NUOVO**
CODICE OPERA: **22044D02**	
ELABORATO N.: **005**	TITOLO ELABORATO: **DEMOLIZIONE/NUOVE COSTRUZIONI - Sezioni**
DATA: novembre 2022	SCALA: 1:200 — AREA PROGETTUALE: **ARCHITETTONICO**
FORMATO DI STAMPA: 1785x742,5 mm	CODICE GENERALE ELABORATO: **22044D02_1_6_P_DE_00_AF_005_1** — NOME FILE: C:\Users\arkit\Documents\TOE\PROJ\B09-BCO-M-PkD-01.rvt

VERSIONE	DATA	DESCRIZIONE	DIS.	CONTR.	APPR.
0	settembre 2022	Prima emissione	BMO	DL	LCN
1	novembre 2022	Emissione per Conferenza dei Servizi	BMO	DL	LCN

RTP PROGETTAZIONE
RAFAEL MONEO ARCHITECTS — Arch. Rafael Moneo (mandatario) Calle Dona E. 28003 Madrid (Spagna)
isolaArchitetti S.r.l. (mandante) Via Massena, 20 - 10128 Torino
ICIS S.r.l. (mandataria) Corso Rosselli 2 - 10129 Torino
Ing. Gianbattista Quirico (mandato) Corso Rosselli 2 - 10129 Torino
MCM Ingegneria (mandante) Corso Vittorio Emanuele II, 5 - 10090 Grugliasco (TO)
Onleco Srl (mandante) Via Pigafetta 3 - 10126 Torino

TIMBRI - FIRME
Progettista Architettonico
Arch. Rafael Moneo
Arch. Saverio Oregia d'Isola (isolarchitetti Srl)
Integrazione prestazioni specialistiche:
Ing. Luciano Luciani (ICIS Srl)

ORGANISMO DI CONTROLLO
CONTECO S.p.A.
Responsabile di Commessa: **Ing. Daniele Baldi**

SCR PIEMONTE S.p.A.
Responsabile del Procedimento: **Arch. Sergio Manto**

Questo elaborato è di proprietà della Società di Committenza Regione Piemonte S.p.A. Qualsiasi divulgazione o riproduzione anche parziale, deve essere espressamente autorizzata dalla **S.C.R. Piemonte S.p.A.**